

RENVOL:

ALGEMEEN

- Maatvoering in mm
- Hoogtematen in m t.o.v. NAP
- Alle maatvoering in het werk te controleren
- Er zal worden gebouwd conform de voorschriften van het Bouwbesluit en de daarmee van toepassing zijnde Nederlandse bouwnormen

AFKORTINGEN

HWA = Hemelwaterafvoer
25 mtr = Brandslanghaspel

ARCERINGEN:

Steenachtige materialen

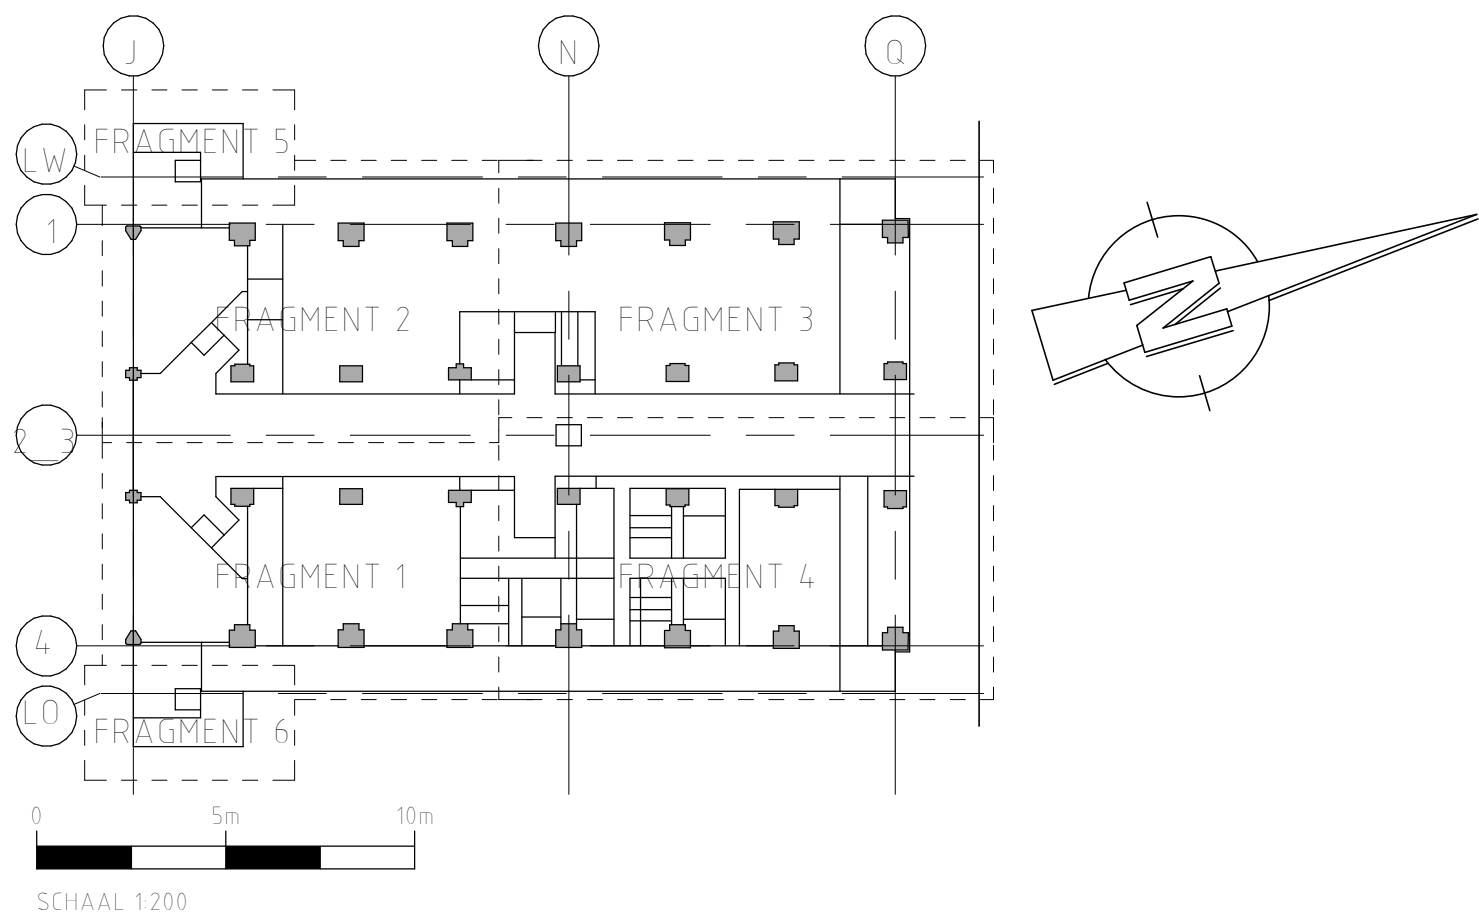
- Kalkzandsteen
- IJW G. Beton
- Cellenbeton
- Tegels 150 x 150 mm, indicatief
- Tegels 600 x 300 mm, indicatief

Houtachtige materialen



- Naaldhout
- Loofhout
- Naald- en loofhout (langhout)
- Bekledingsplaat
- Isolatieplaat
- Metalstud wand

SYMBOLEN:

- toegang gebouw
- wandconstructie WBDBO 60 minuten
- brandslanghaspel
- zelfsluitend, WBDBO 60 minuten
- WBDBO 60 minuten
- Kozijnmerk, bij dubbele deur tevens positie loopdeur
- Vluchtbord



Versie:	Getekend:	Datum:	Omschrijving:	Tek.	Le.	Q1	Vrijg.	Vrijg.
1.0								
2.0								
3.0								
4.0								
5.0								
6.0								

		VIA Noord/Zuidlijn Postbus 7 3350 AA Papendrecht			
Getekend	Naam	Akkoord	Datum	S&E nummer	WBS nummer
Controle LE	D. van der Voort		31-01-2017		
Controle Q1	S. Schellens		31-01-2017	Postcode	Fase
Vrijgegeven	A. Nijmeijer		31-01-2017		
Vrijgegeven	A. op den Kelder		31-01-2017	GEO code	Status
Vrijgegeven	M. Driehuis		31-01-2017		AS-BUILT
Discipline					
Bouwkunde					
Onderdeel					
Stationsgebouw					
Project					
Busstation Noord					
Onderwerp					
Plattegrond niveau 00					
Overzicht					
DWV doc.reg.nr.			GvB SAP- nr.		
Tekeningnummer			Wijziging	Blad	Van
BT-SBN-UBK-PG-MOX.xxx-00-00-0003			99	1	1
			Formaat A1x1		
			Schaal 1:200		