



Uithouder voor dubbele
richtdraad aan HE-paal
is detailengineering

Check as-built schakelaar A3.
Afhankelijk van werkelijk positie
zijn mogelijk aanpassingen
noodzakelijk.

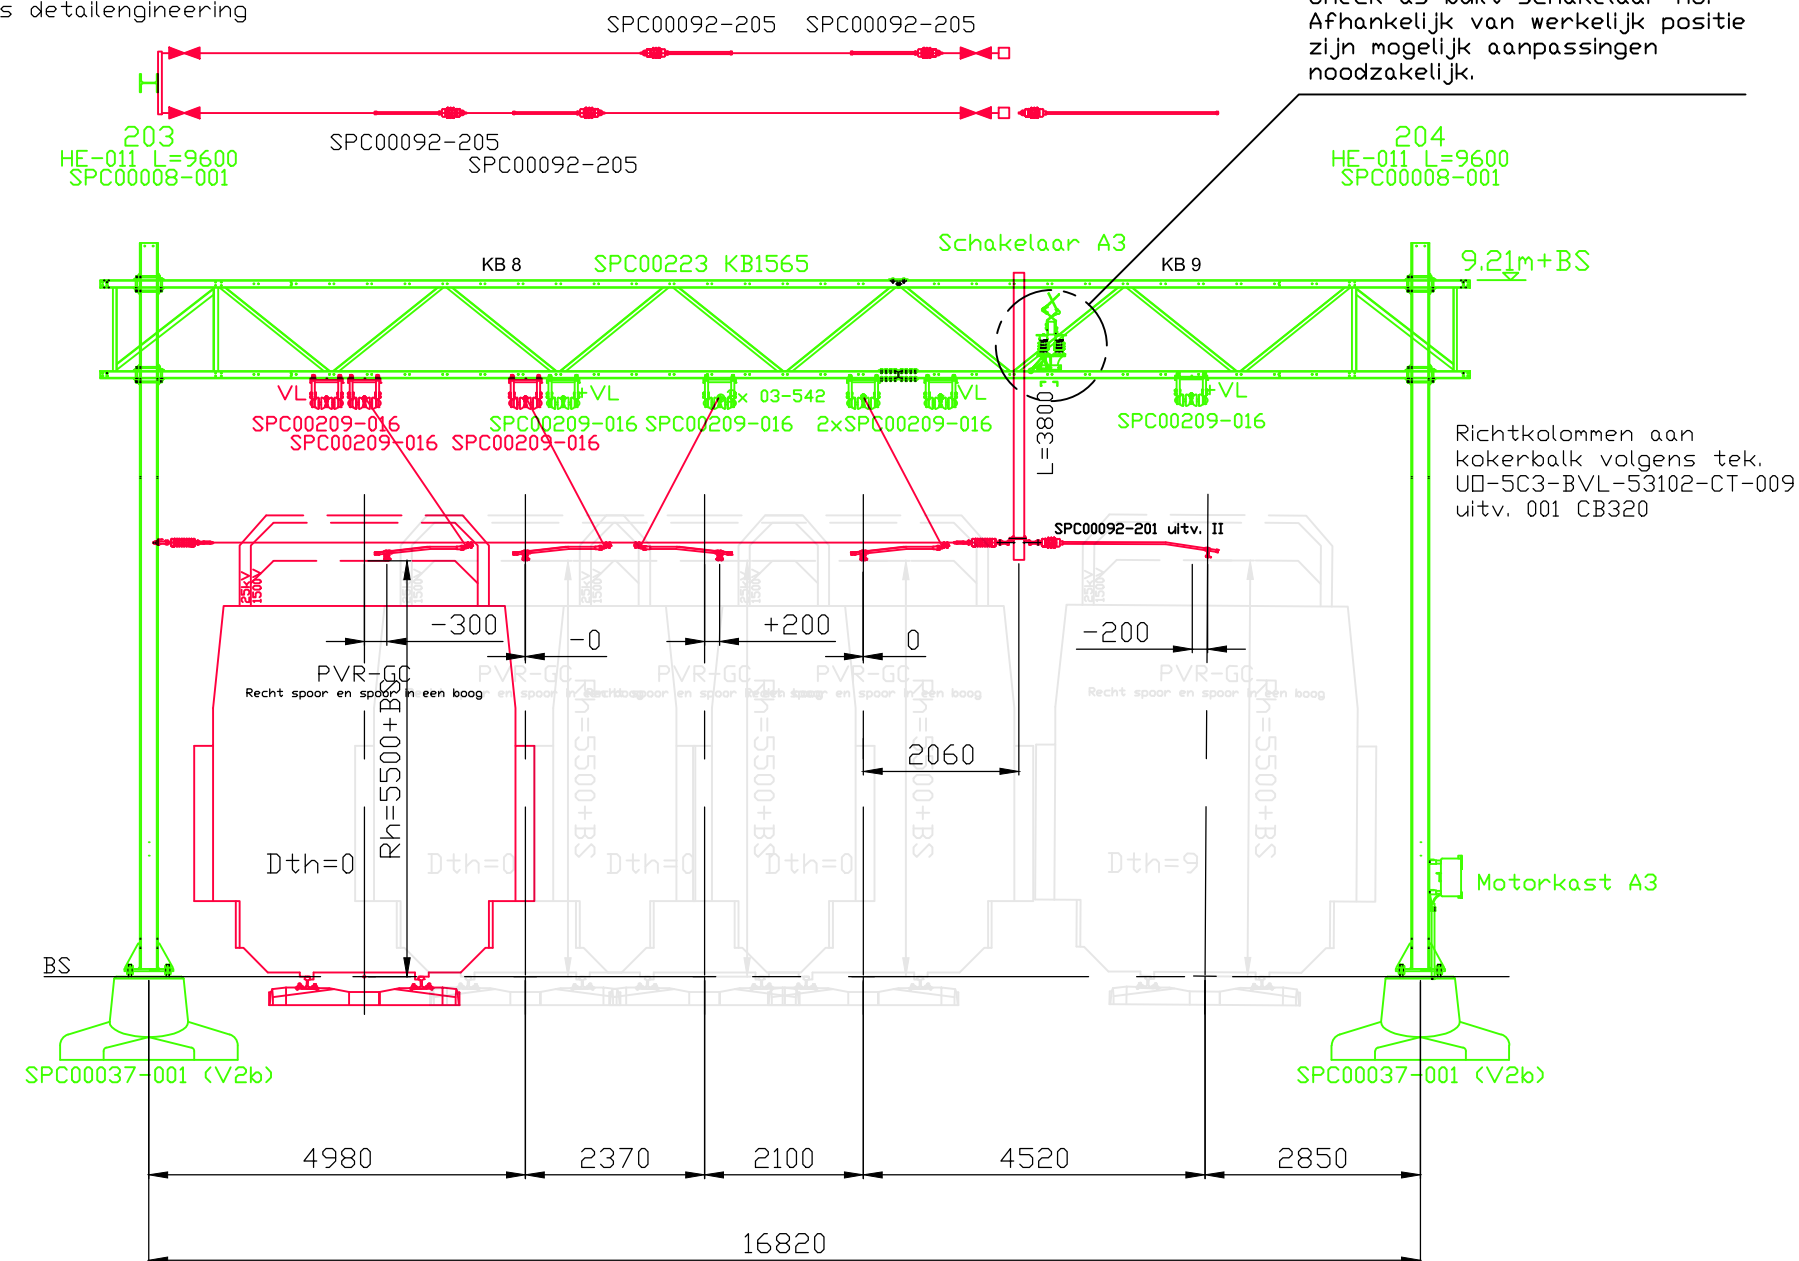

Versie : A	Datum : 21-2-2017	Getekend : B. Hilhorst	Omschrijving :
			Gecontroleerd : kluinf
			Vrijgegeven : jacobsa
			Opdrachtgever : ProRail-P-RNO Spoorinfra Corrido
			Project : Arnhem Perronfasering sp4
Design & Consultancy for natural and built assets Piet Mondriaanlaan 26 Postbus 220 3800 AE Amersfoort			Onderwerp : Dwarsprofiel portaal 203-204 Principeoplossing spandraden
			Divisie : Mobiliteit
			Fase : Initiatief / haalbaarheid
			Status : Concept
Tel 088 426 1261 info@arcadis.nl www.arcadis.com			Schaal : 1:100
			Projectnummer : D02131.000217.0100
			Tek.nr : 12-B-BBK50803 bl.9
			Versie : A