




oostgevel

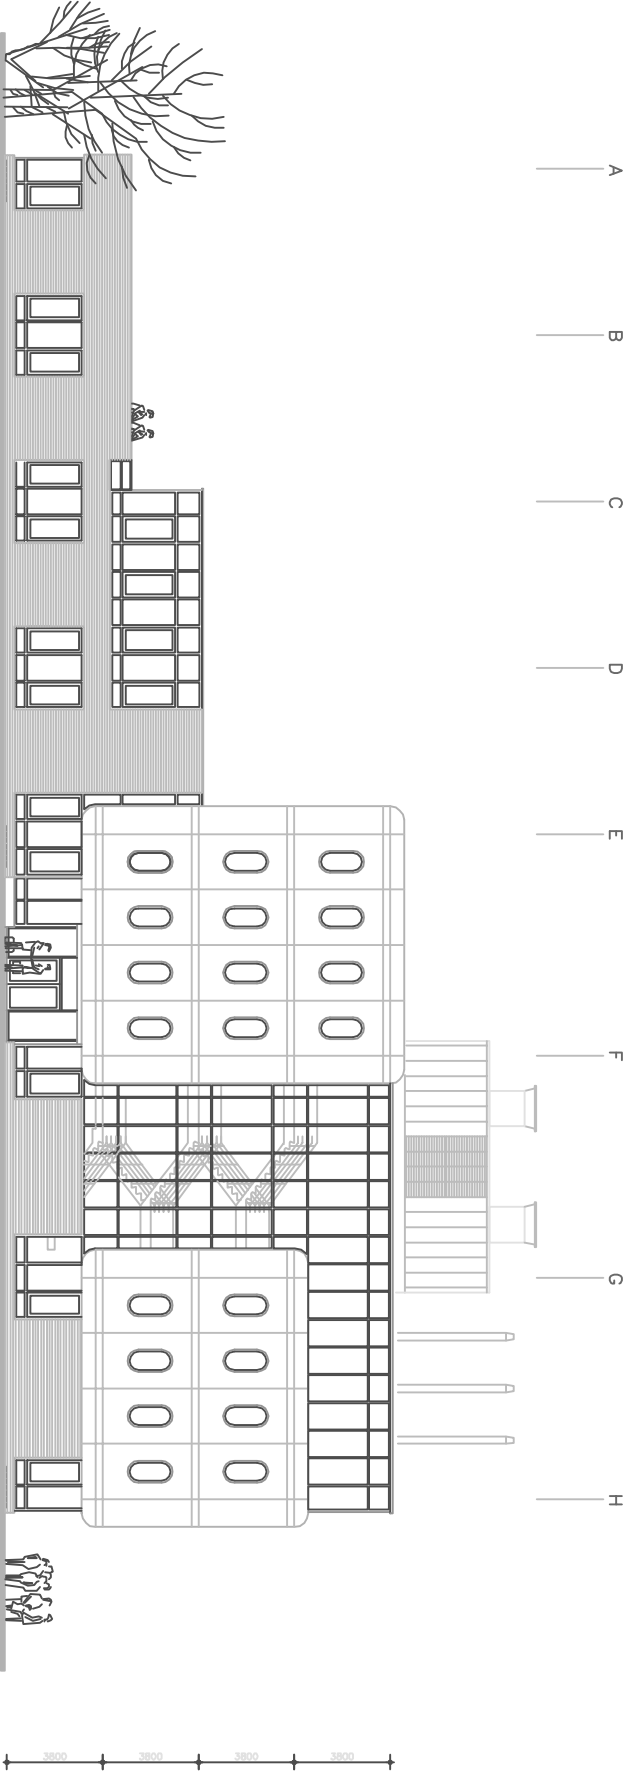

zuidgevel

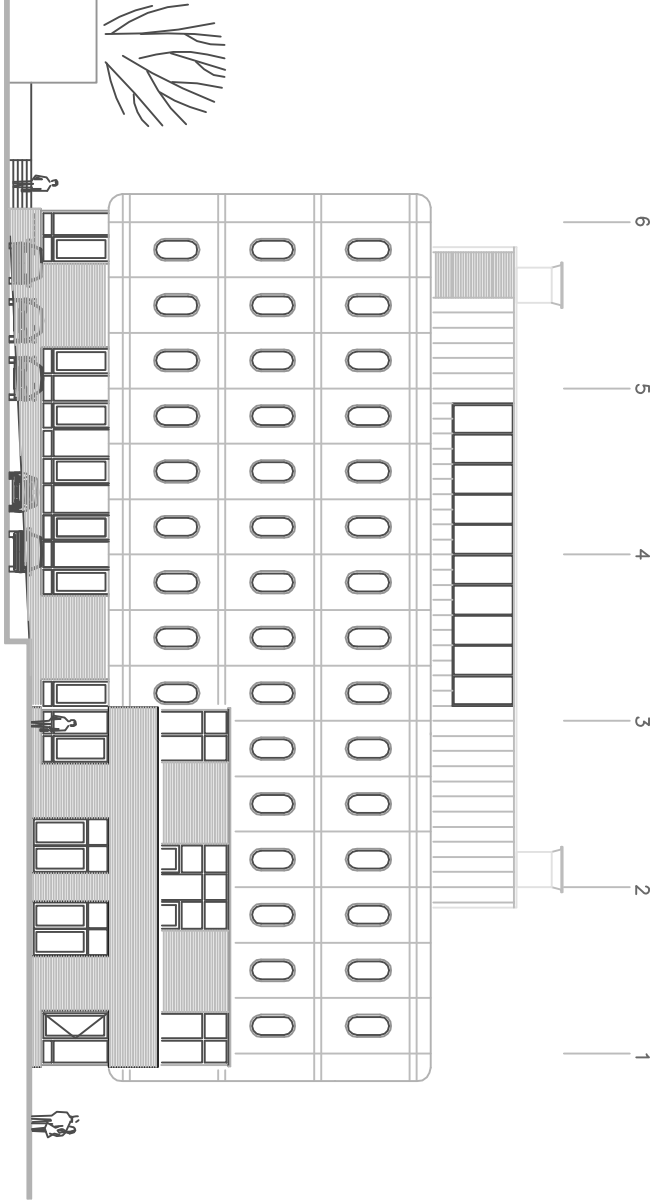

westgevel

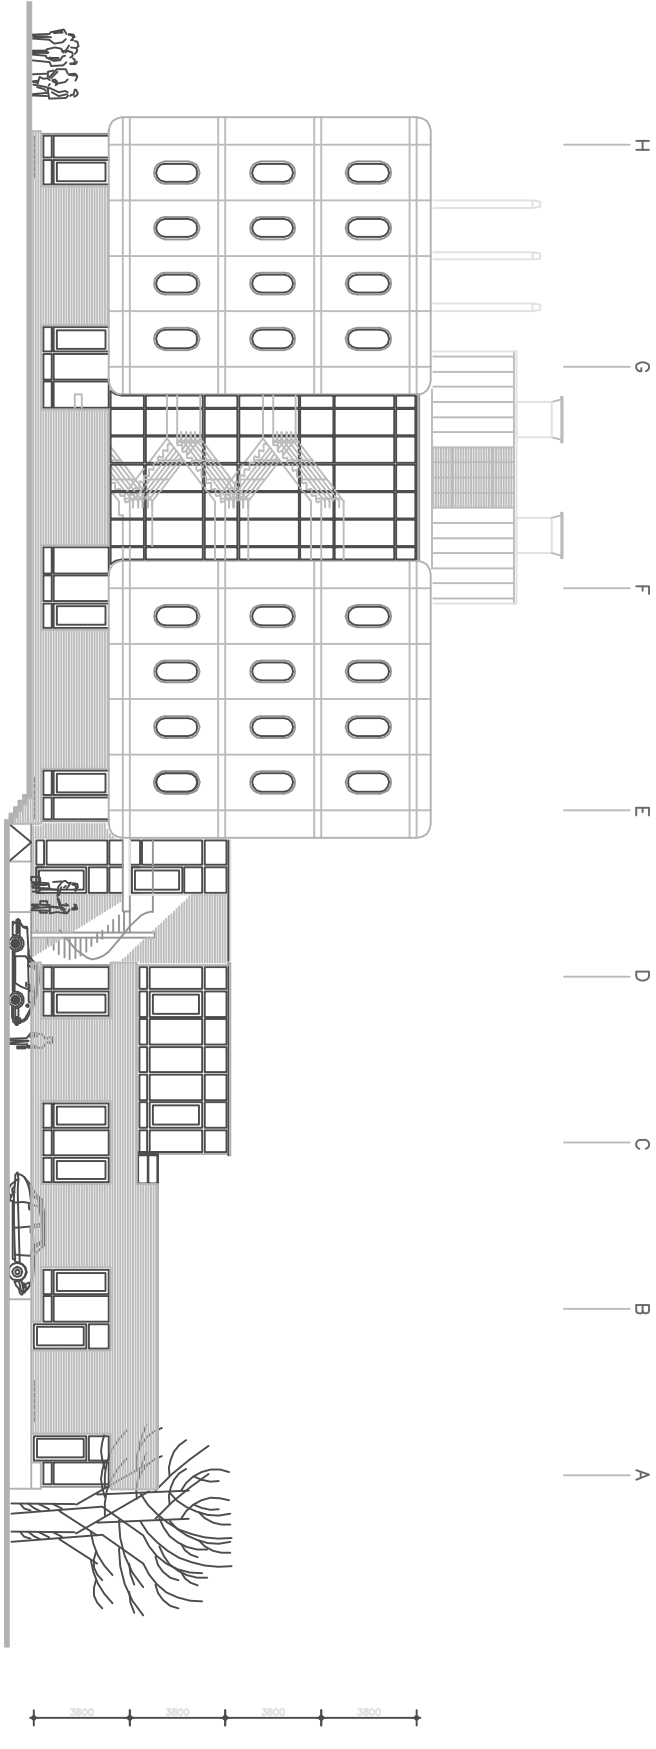

noordgevel