


BIJLAGE 7

Revisie N322 OVL: Provincialeweg-Oost N267
(OVL971 A5-32737)

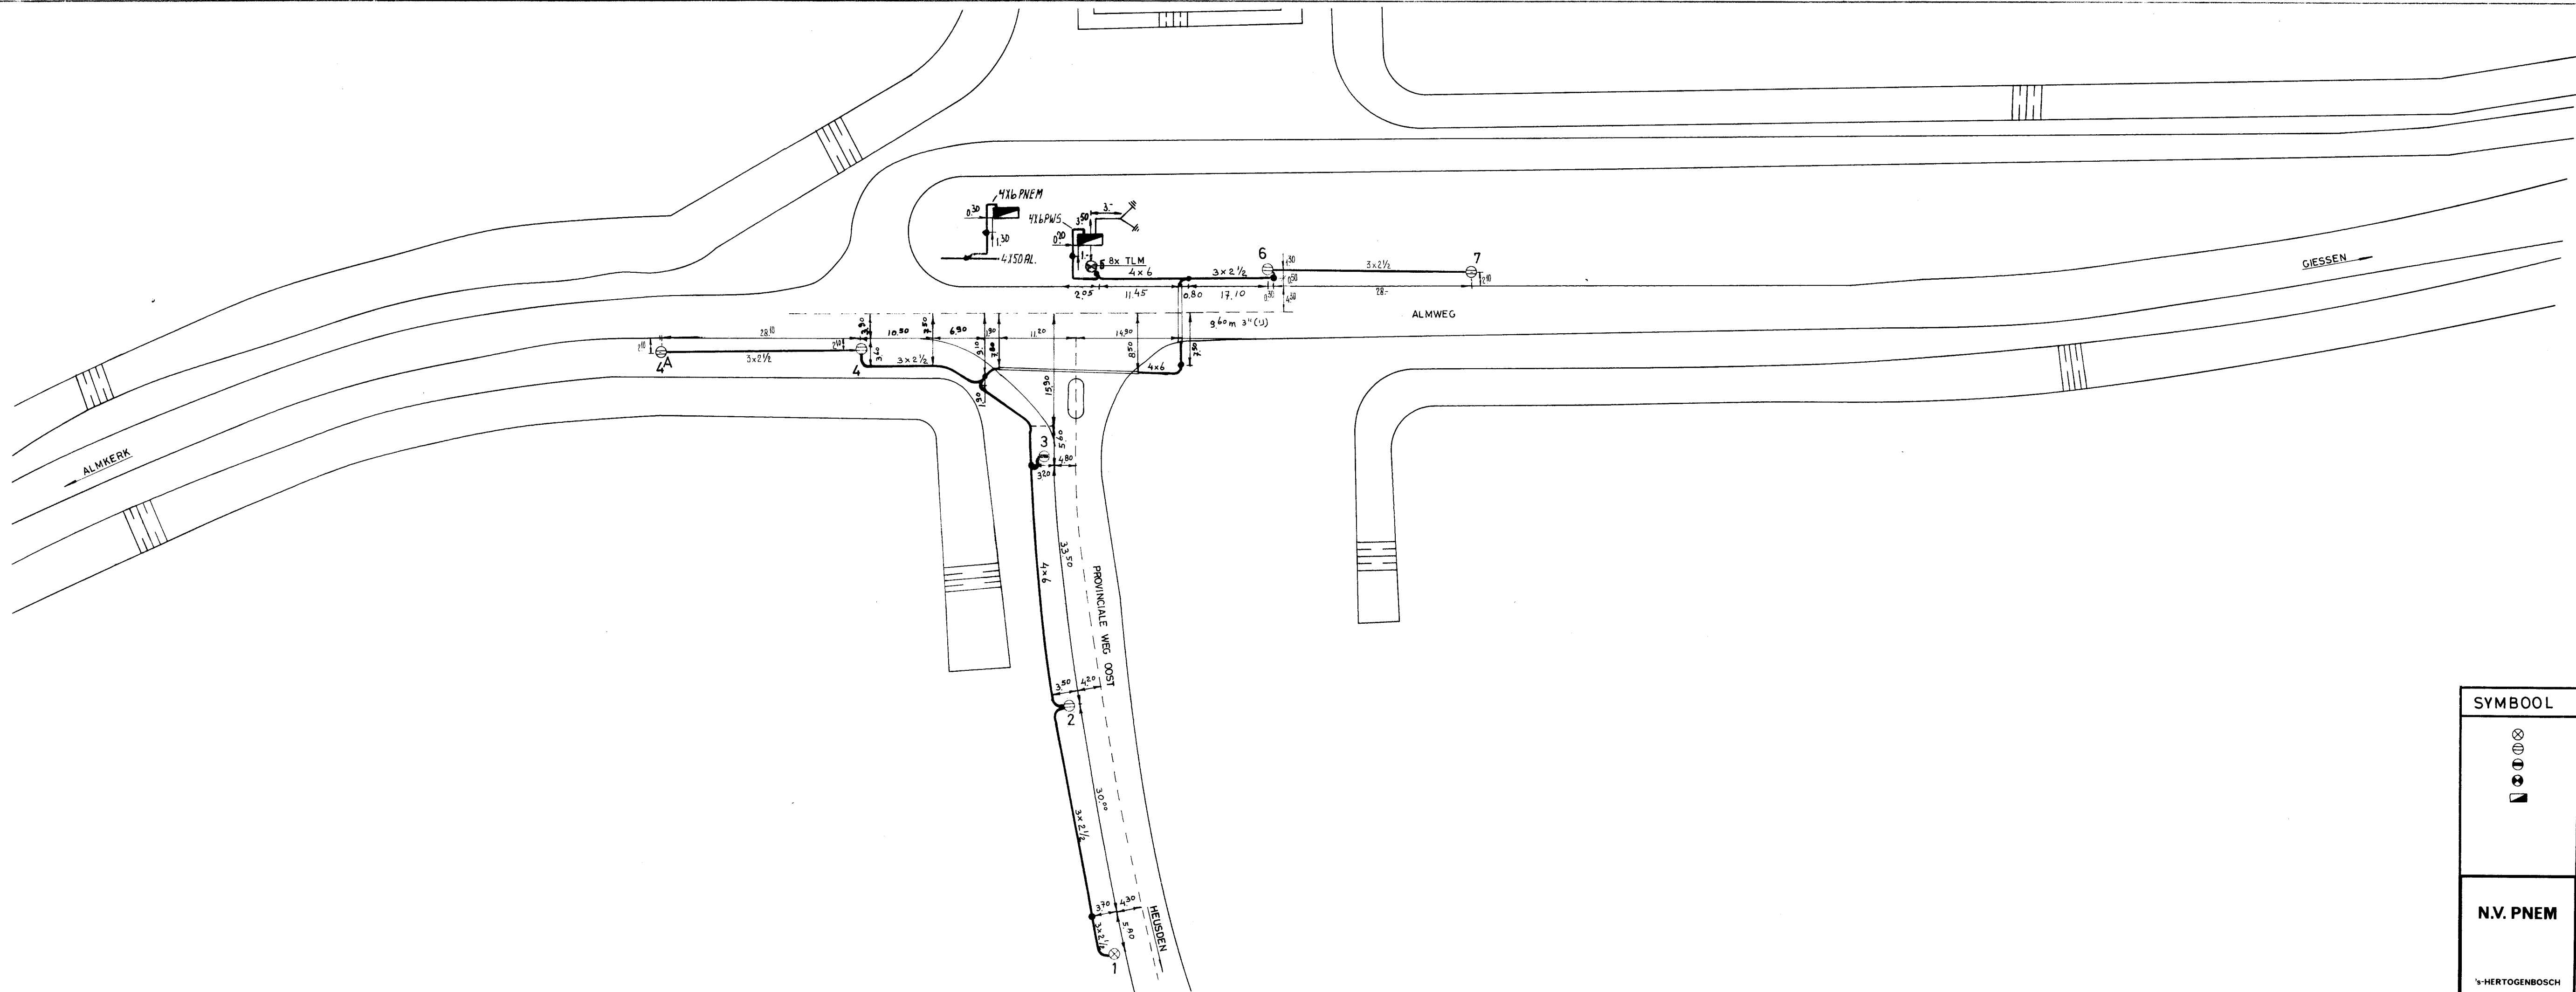

SYMBOL	VERKLARING		AANTAL	
⊗ ⊙ ⊖ ⊕ ◼	LICHTMAST LPH 9m SOX 55W SRM		1	
	LICHTMAST LPH 9m SOX 90W SRM		5	
	LICHTMAST LPH 9m SOX 135W SRM		1	
	ANWB. COMB. MAST LPH 9m SOX 135W SRM		1	
	KAST MET ONTSTEKINGSPUNT			
N.V. PNEM 's-HERTOGENBOSCH		REVISIETEKENING PROVINCIALE WEGVERLICHTING PROVINCIALE WEG OOST AANSLUITING ALMWEG WOUDRICHEM (GIESSEN) CODE 971	Nr. 75.459	
			SCHAAL 1: 500	
			FORMAAT A1	
			CLASS. - 811.4	
		GET. 42	DATUM	WIJZ. 1 2 3 4 5
		GEZ. 8	DATUM 7-7-76	21-5-83 8-12-83 3-1-86 7-1-94

WOUDRICHEM (GIESSEN)