


Schema O.V.-kast type 3

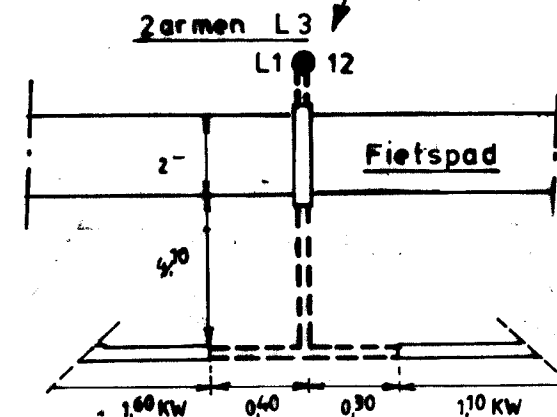


NOOT: - Mast en ANWB zekeringen 4A.
- Masten staan waar niet anders is aangegeven - 2Mtr uit kantstreep

symbol	OMSCHRIJVING	materiaal	l.p.h.	ver-zinkt	geschil-derd	te voorzien van:	aantal
●	lichtmast	x	10 m	x		SRM Sox90W	8
●	idem	x	10 m	x		SRM Sox135W	4
●	ANWB - combimast	x	10 m	x		SRM Sox135W	2
●	ANWB-zijw						
●	ANWB-portaal						
●	tunnelarmatuur						
●	eindmast lijnverlichting						
●	tussenmast lijnverlichting						
●	armatuur lijnverlichting						
●	idem						

symbol	kabel	diameter	symbol	verklaring	symbol	verklaring
—	VG-YMKas	4 x 50mm²	—	kast met ontstekingspunt type 1, Fa O & K	—	door PWS te leggen mantelbuis PVC 4"
—	VG-YMKas	4 x 25mm²	—	idem type 2	—	te persen mantelbuis 4" ijzer
—	VG-YMKas	4 x 16mm²	—	idem type 3	—	bestaande mantelbuis
—	VG-YMKas	4 x 10mm²	—	idem type met pompautomaat 3 x 25A	—	1 1/m mastnummer
—	VG-YMKas	4 x 6mm²	—		—	L1 L2 L3 indeling fasen
—	VG-YMKas	4 x 2.5mm²	—		—	
—	VG-YMKas	3 x 2.5mm²	—		—	

gewijzigd	dd.	par.
A	diversen	4/11/89
B		
C		
D		
E		
F		
G		
H		
gez.	dd.	
gez.	dd.	



Provincie Noord-Brabant
Dienst Waterstaat, Milieu en Vervoer

afd.BOW **Brabantlaan 1 5216 TV 's-Hertogenbosch tel. 073-812812**

PROVINCIALE WEGVERLICHTING
REVISIETEKENING **KRUISPUNT KETENBAAN**

Oosterhout **schaal 1 : 500** **Code 737**

get. 15/1/89	gec. 16-05-91	bestek 62P	aant.bl. 1	kaart 22	6	5	6	1
gez. H.M. B.V.		dienstjaar 1989	form. B5	reg.nr. 32776				