




		RIJKSGEBOUWDIENST			
werk		HERINRICHTING BELASTINGDIENST DORDRECHT			
onderwerp		Rijksbijzondere tekening H61 H63 H66			
schaal		da. 17-12-91			
obj.nr.		5100-6118			
code		bouwdeel vloer/bouw			
code		wnr. 5100216			
code		kenmerk			

STADIUM:

REVISIETEKENING

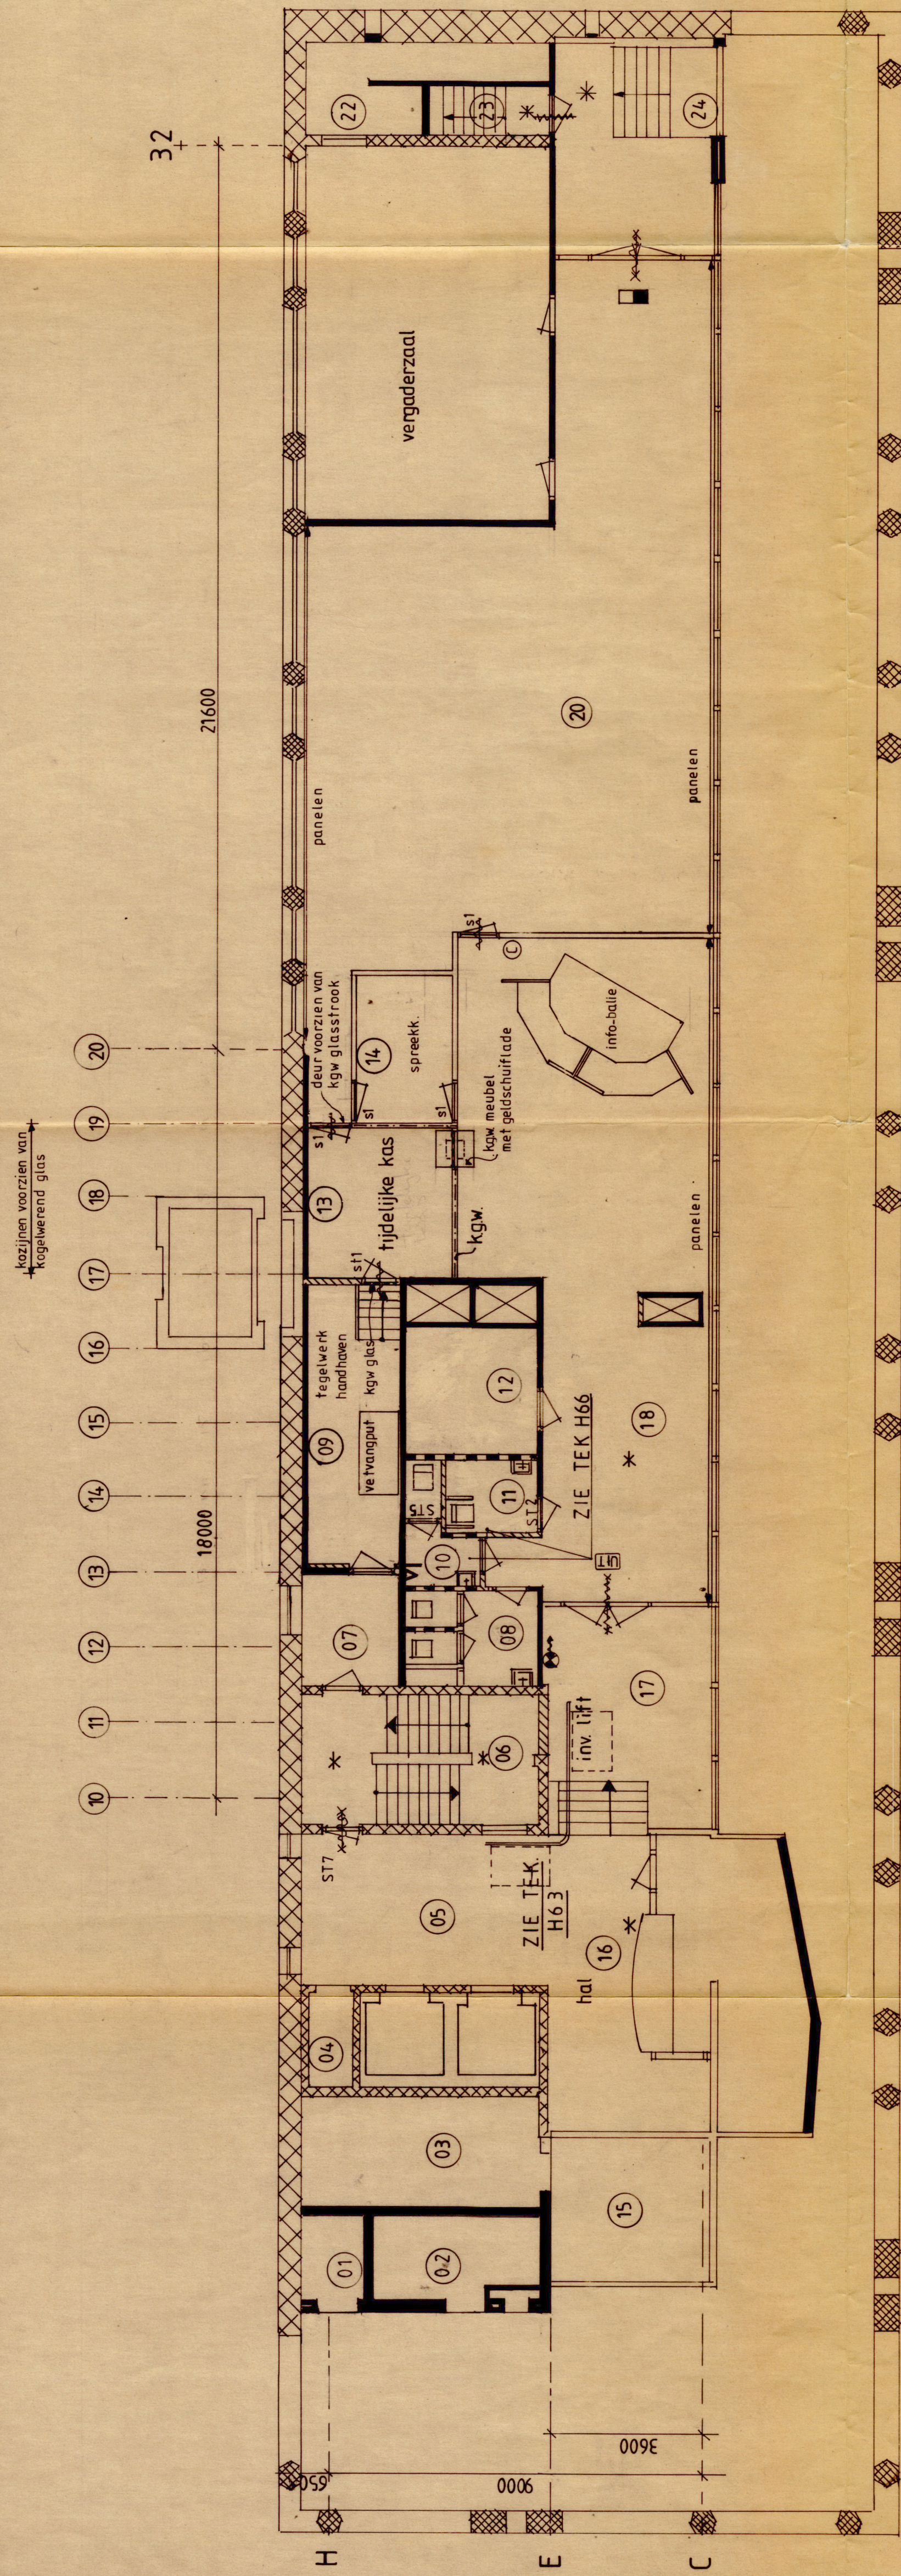

Wijkaven 14
Postbus 3000
3000 AH Rotterdam
telefoon 010 - 41 32 540
telefax 010 - 40 48 451

EGM architecten bv

Eijpeleboom Genuis & Meijdehooik

project		projectnr	
bestelling		90053	
omschrijving		gebruik	
NIEUWE PLATTEGROND BEGANE GROND		tekeningnr	
datum		1:100	
17-12-1991		A1	