



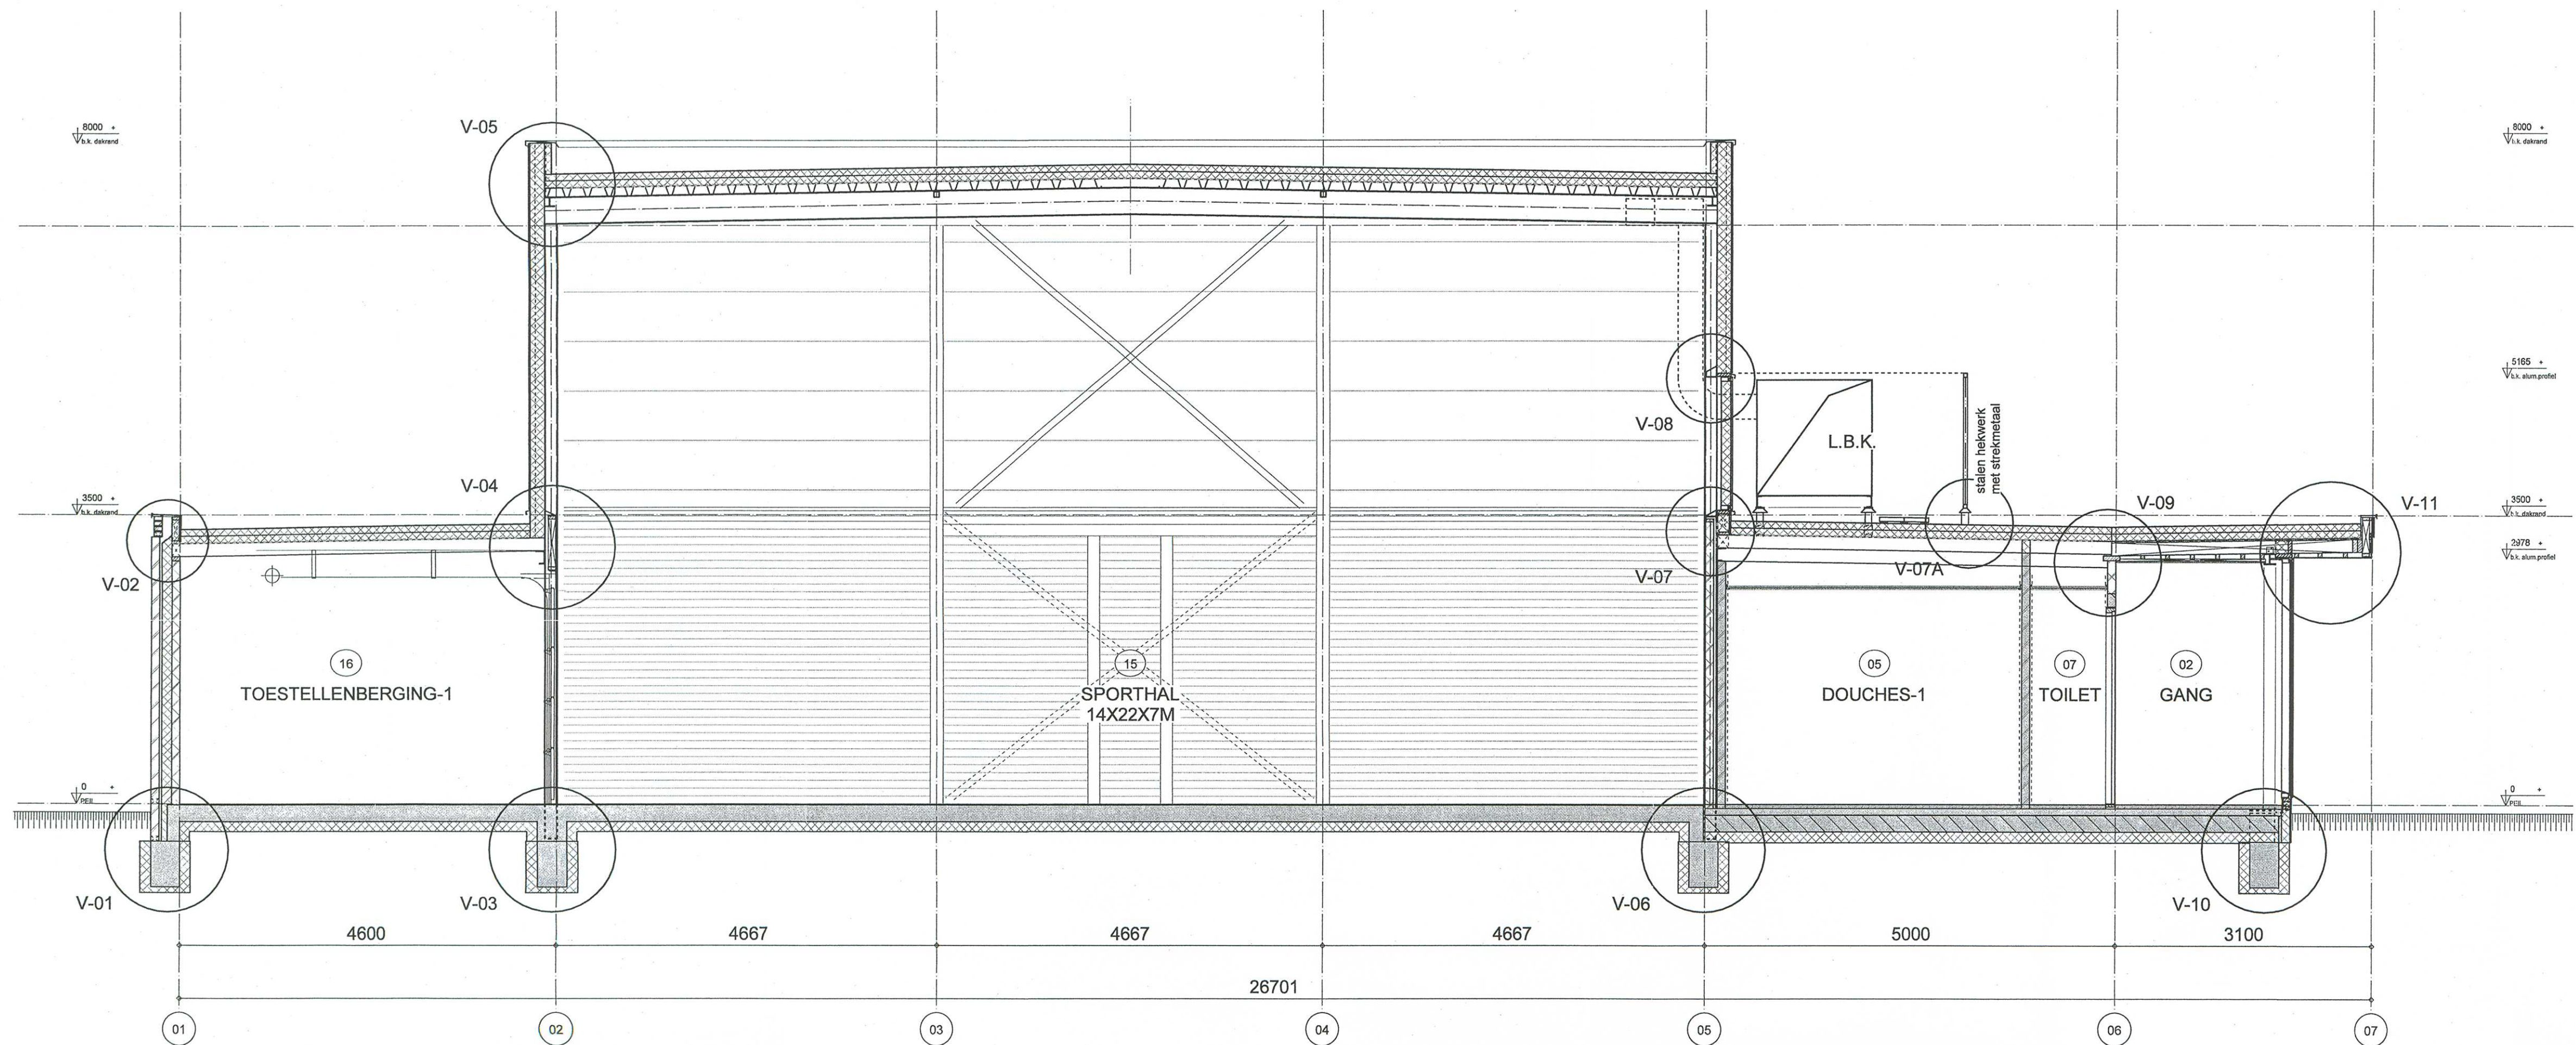

DOORSNEDE A-A

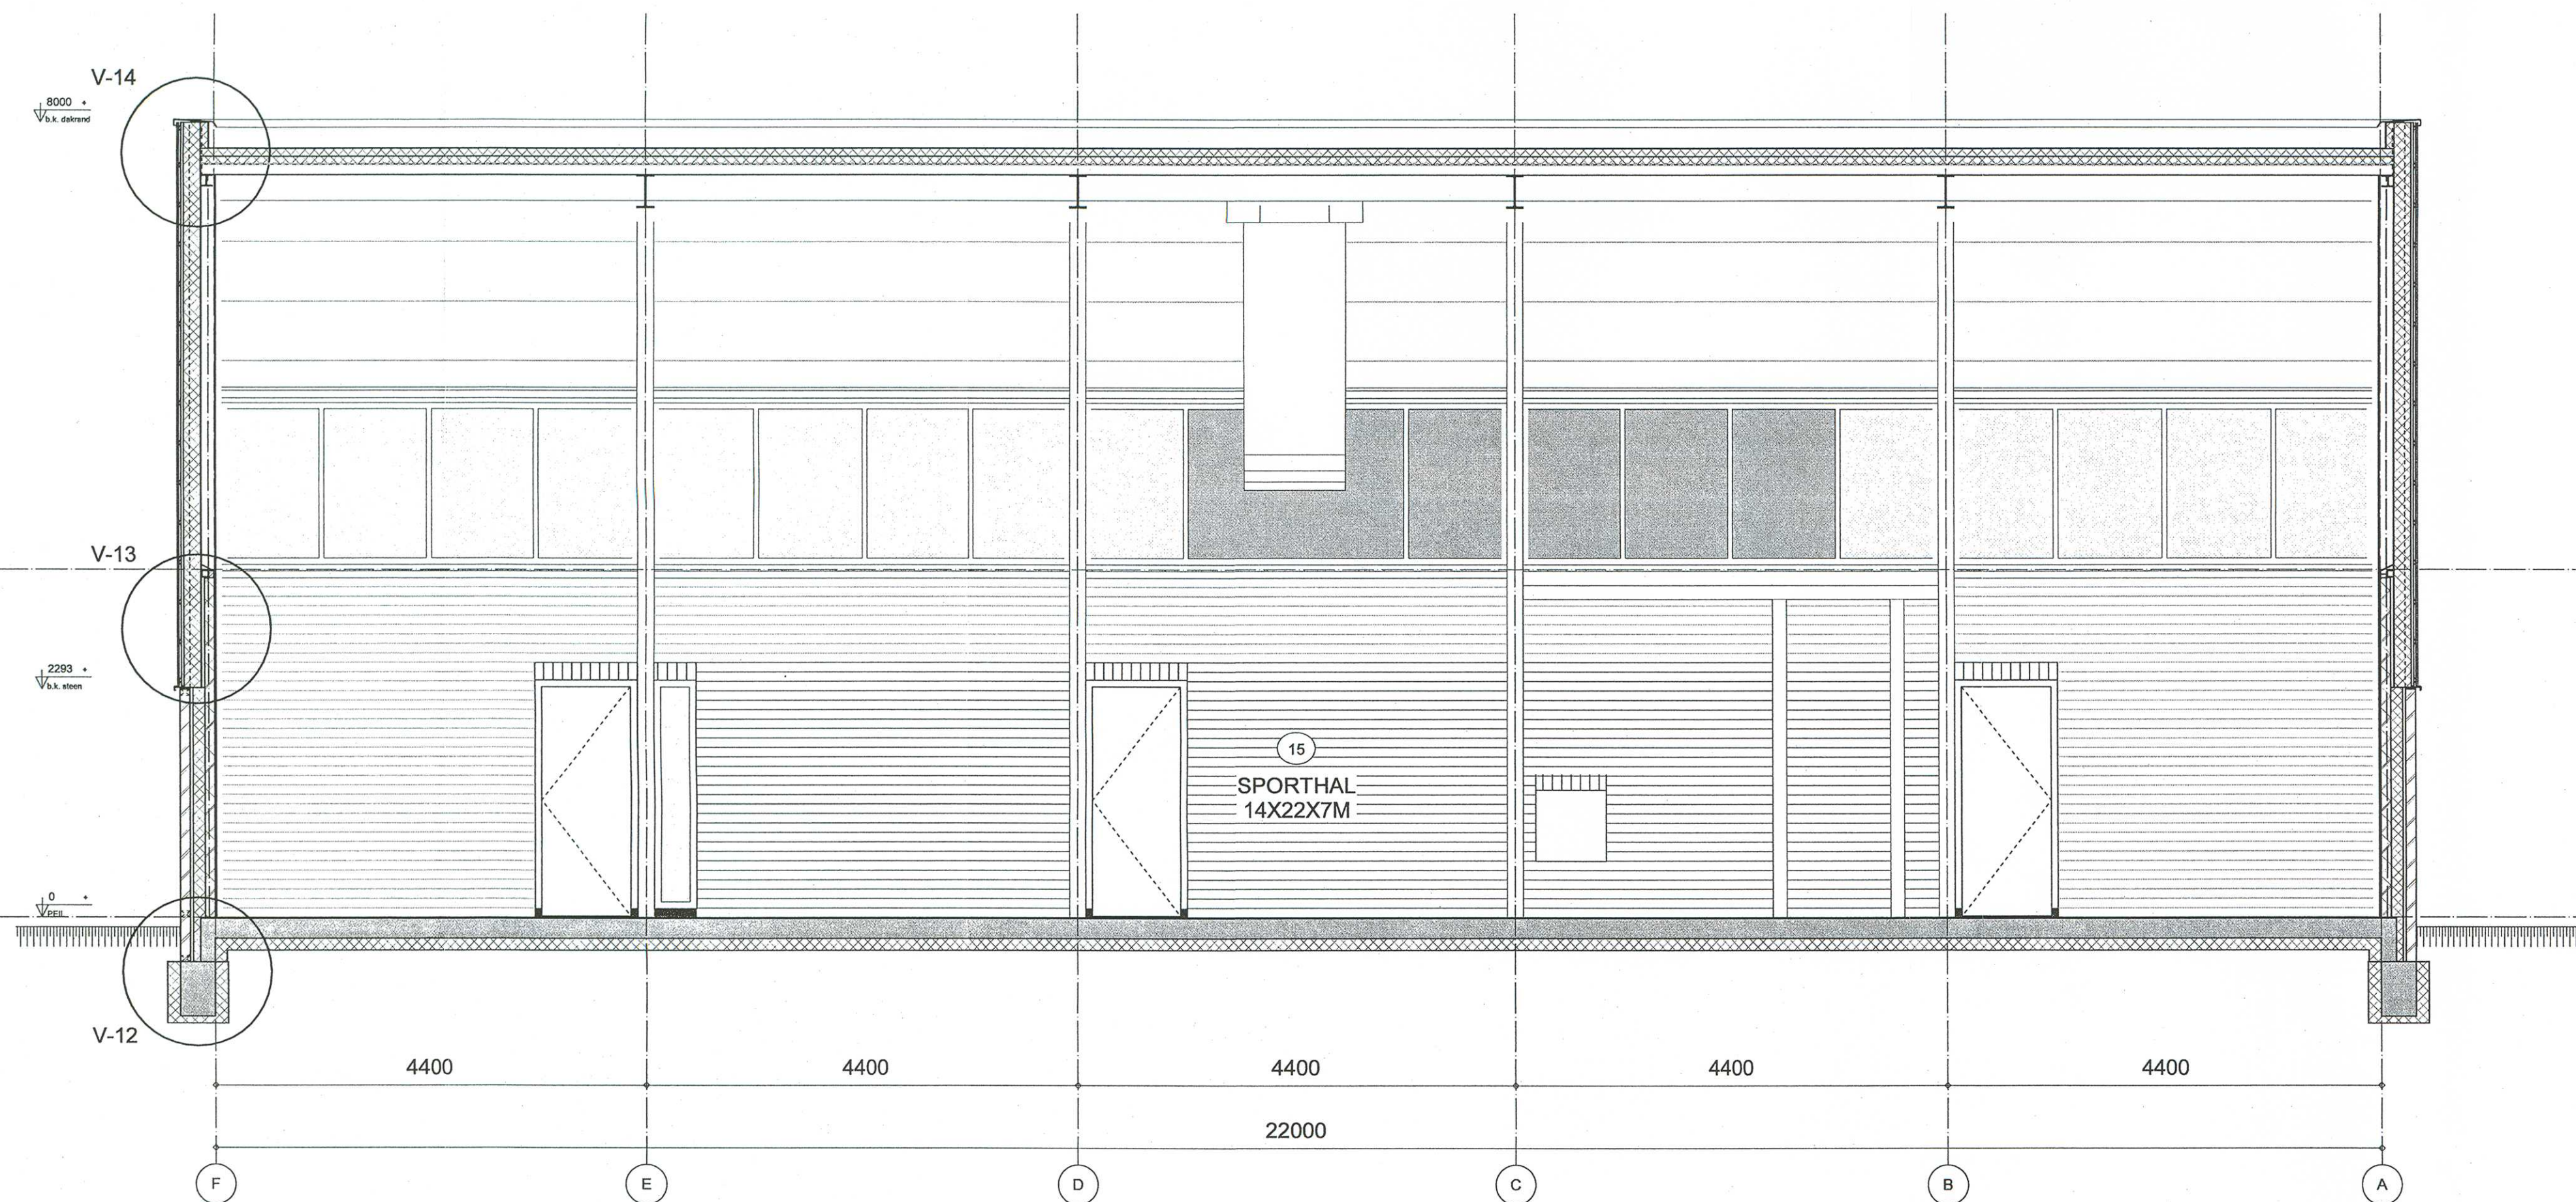

- BRANDVOORZIENINGEN**
- Deuren/luiken/ramen zelfsluitend
 - Deur van binnenuit zonder sleutels te openen (geen kantschuif o.d. toegestaan)
 - Ruimte voorzien van noodverlichting (min 1 lux op vloerniveau)
 - Brandslanghaspel
 - Transparant aanduiding voor uitgang in pictogram
 - Transparant aanduiding voor vluchtrichting rechtdoor of naar beneden
- ALGEMEEN:**
- Alle brandtechnische aspecten volgens rapport brandtechnisch adviseur

- RENVOL**
- Gevelsteen 100mm
 - Betonsteen 100mm
 - Vuil metselwerk 100mm
 - Isolatie vlg EPC-berekening
 - Horizontale binnendoos
 - Wandtegels
 - Vloerput
 - Ruimte nummering
 - Windverband
 - Standleiding
 - Hemelwater afvoer "aantal en afmetingen volgens installateur"
 - Nood overstort "aantal en afmetingen volgens constructeur"

STATUS

DEFINITIEF

WERK

GYMZAAL
HELLEVOETSLUIS

OPDRACHTG.

Gemeente Hellevoetsluis
Oostzanddijk 28
3221 AL Hellevoetsluis

BETREFT

REVISIETEKENING
DOORSNEDEN
A-A / B-B

SCHAAL 1:50
GEWIS G. VAN VULPEN
DATUM 14-03-2011
GEWISZIGD
PARAF

A -	G -
B -	H -
C -	I -
D -	J -
E -	K -
F -	L -

WERK

100030

BLAD

R-04



ARCHITECT

ir.Harm van Schie - Architect

WAA.

WIND ARCHITECTEN ADVISEURS

Burg. Willem 31-37
Postbus 100
4200 AD Dordrecht
Oostburgse 16
2603 PL Dordrecht
T 0612 371 475
E info@waa.nl
I www.waa.nl

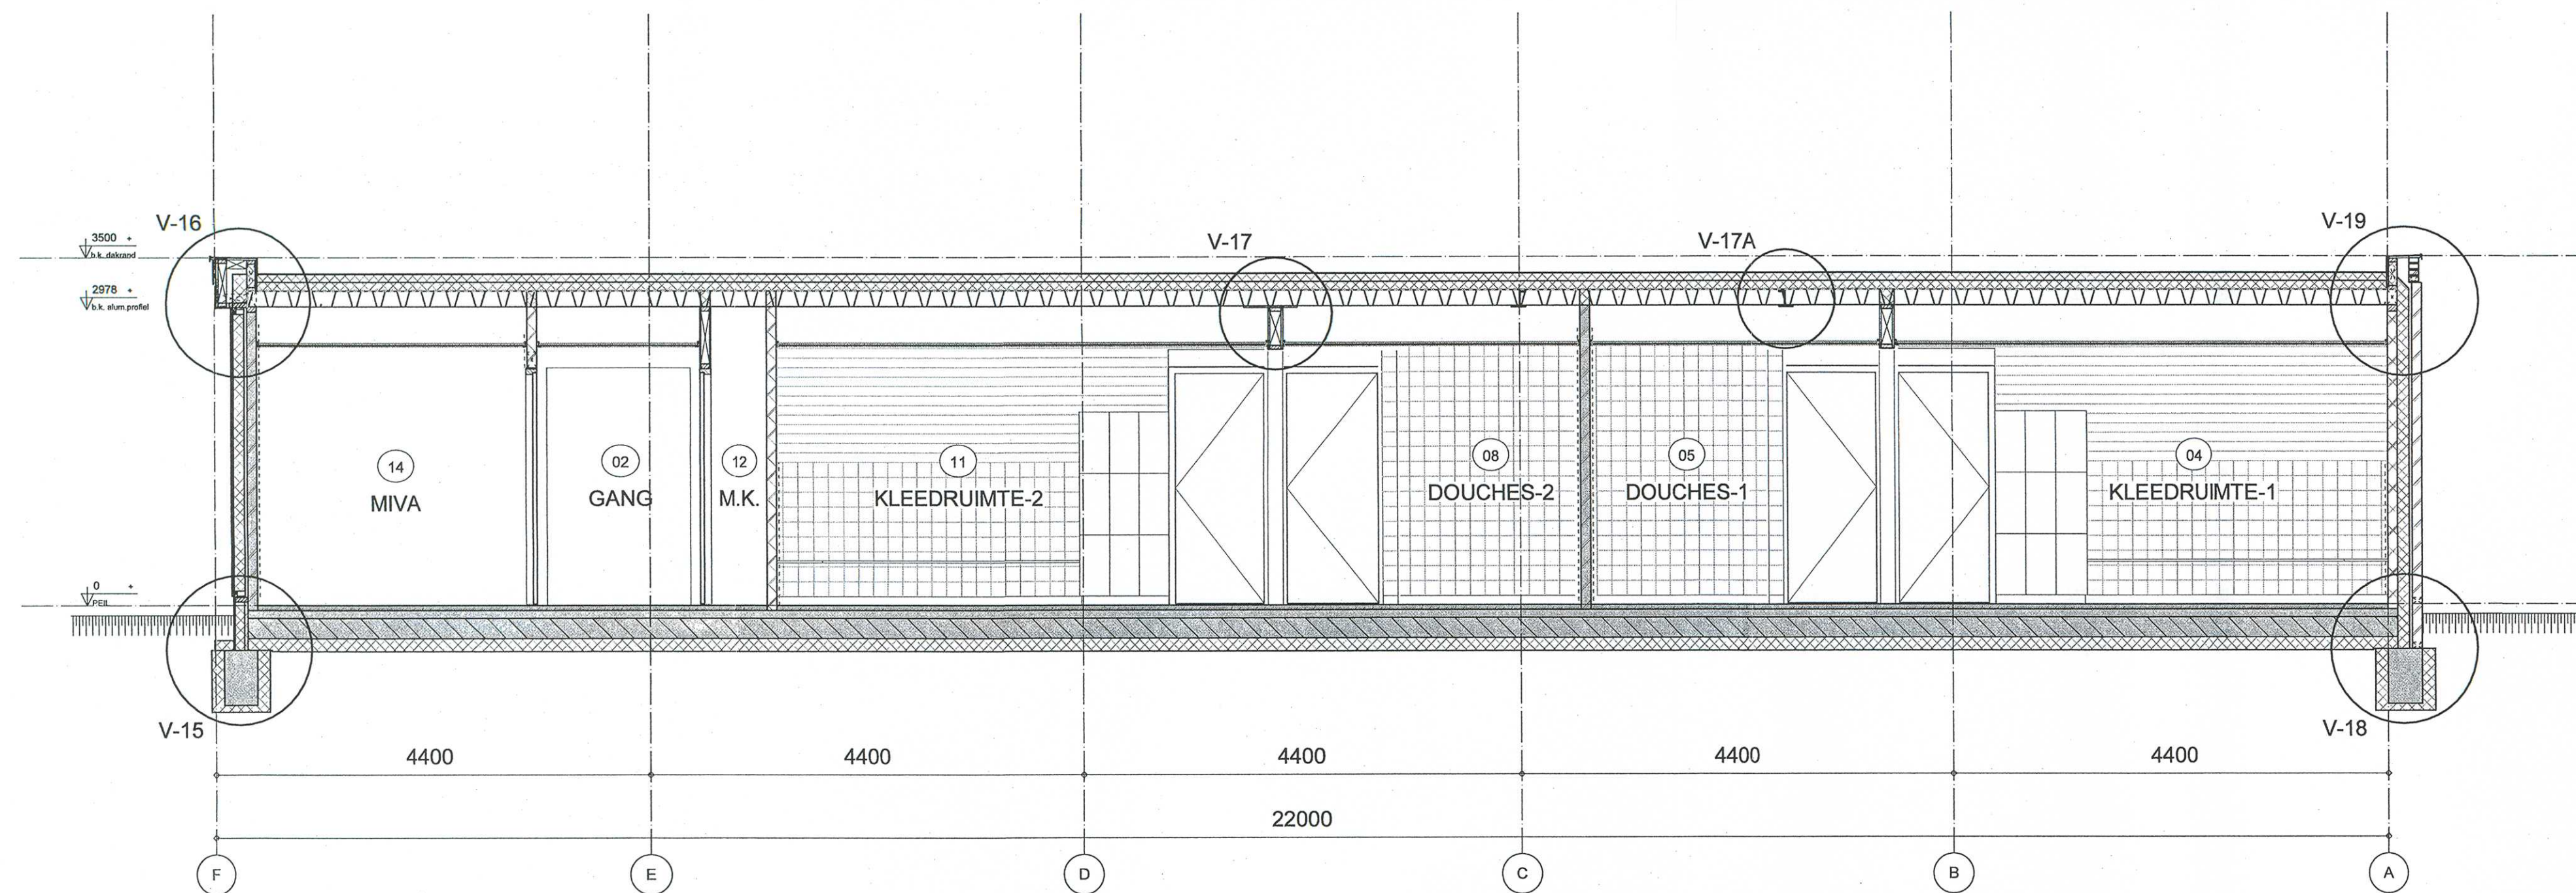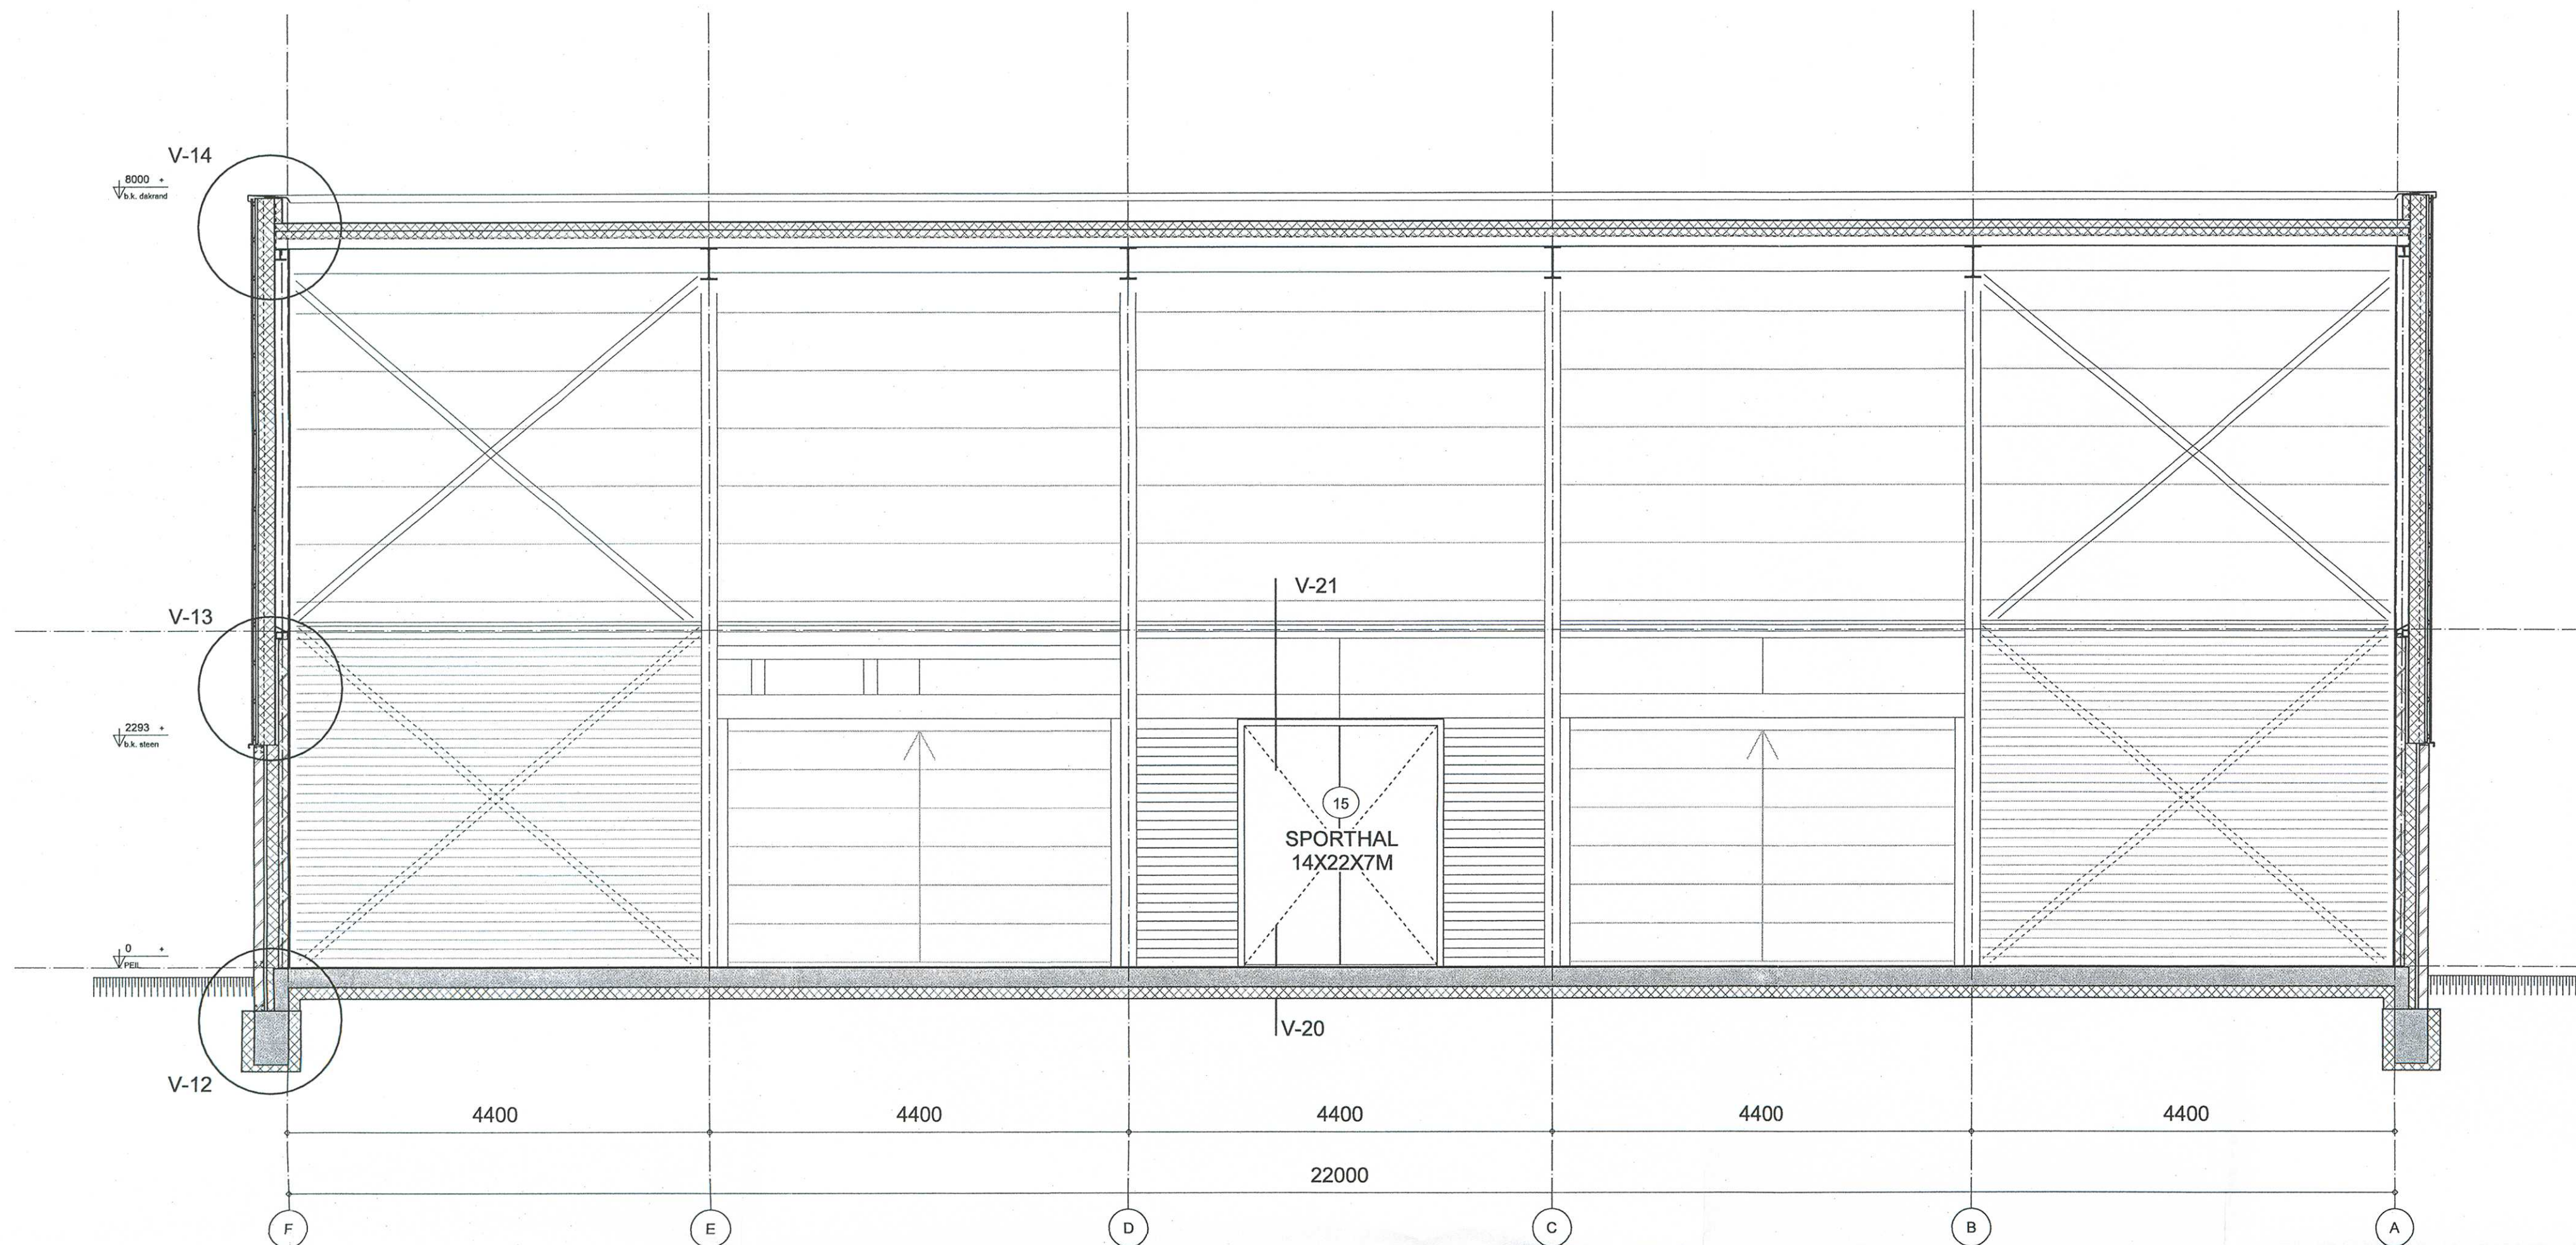

DOORSNEDE C-C

BRANDVOORZIENINGEN

- Deuren/luiken/ramen zelfsluitend
- Deur van binnenuit zonder sleutels te openen (geen kantschijf e.d. toegestaan)
- Ruimte voorzien van noodverlichting (min 1 lux op vloerniveau)
- Brandslanghaspel
- Transparant aanduiding voor uitgang in pictogram
- Transparant aanduiding voor vluchtrichting recht door of naar beneden

ALGEMEEN: - Alle brandtechnische aspecten volgens rapport brandtechnisch adviseur

REINVOOI

- Gevelsteen 100mm
- Betonsteen 100mm
- Vuil metselwerk 100mm
- Isolatie vlg EPC-berekening
- Horizontale binnendoors
- Wandtegels
- Vloerput
- Ruimte nummering
- Windverband
- Standleiding
- Hemelwater afvoer "aantal en afmetingen volgens installateur"
- Nood overstort "aantal en afmetingen volgens constructeur"

DEFINITIEF

GYMZAAL HELLEVOETSLUIS

OPDRACHT: Gemeente Hellevoetsluis
Oostzandijk 26
3221 AL Hellevoetsluis

REVISIETEKENING DOORSNEDEN B-B GESPIEGELD / C-C

SCHAAL: 1:50
GETEKEND: G. VAN VULPEN
DATUM: 14-03-2011

GEWAZIGD:	A -	G -
PARAARF:	B -	H -
	C -	I -
	D -	J -
	E -	K -
	F -	L -

WERK: 100030


BLAD: R-05

ARCHITECT: ir. Harm van Schie - Architect




WAA ARCHITECTEN ADVISEURS


Burg. Willemsweg 31-37
3800 PG Dordrecht
Dordrechtseweg 8c
3003 PL Gouda
T 0612 871 475
E info@waa.nl
W www.waa.nl

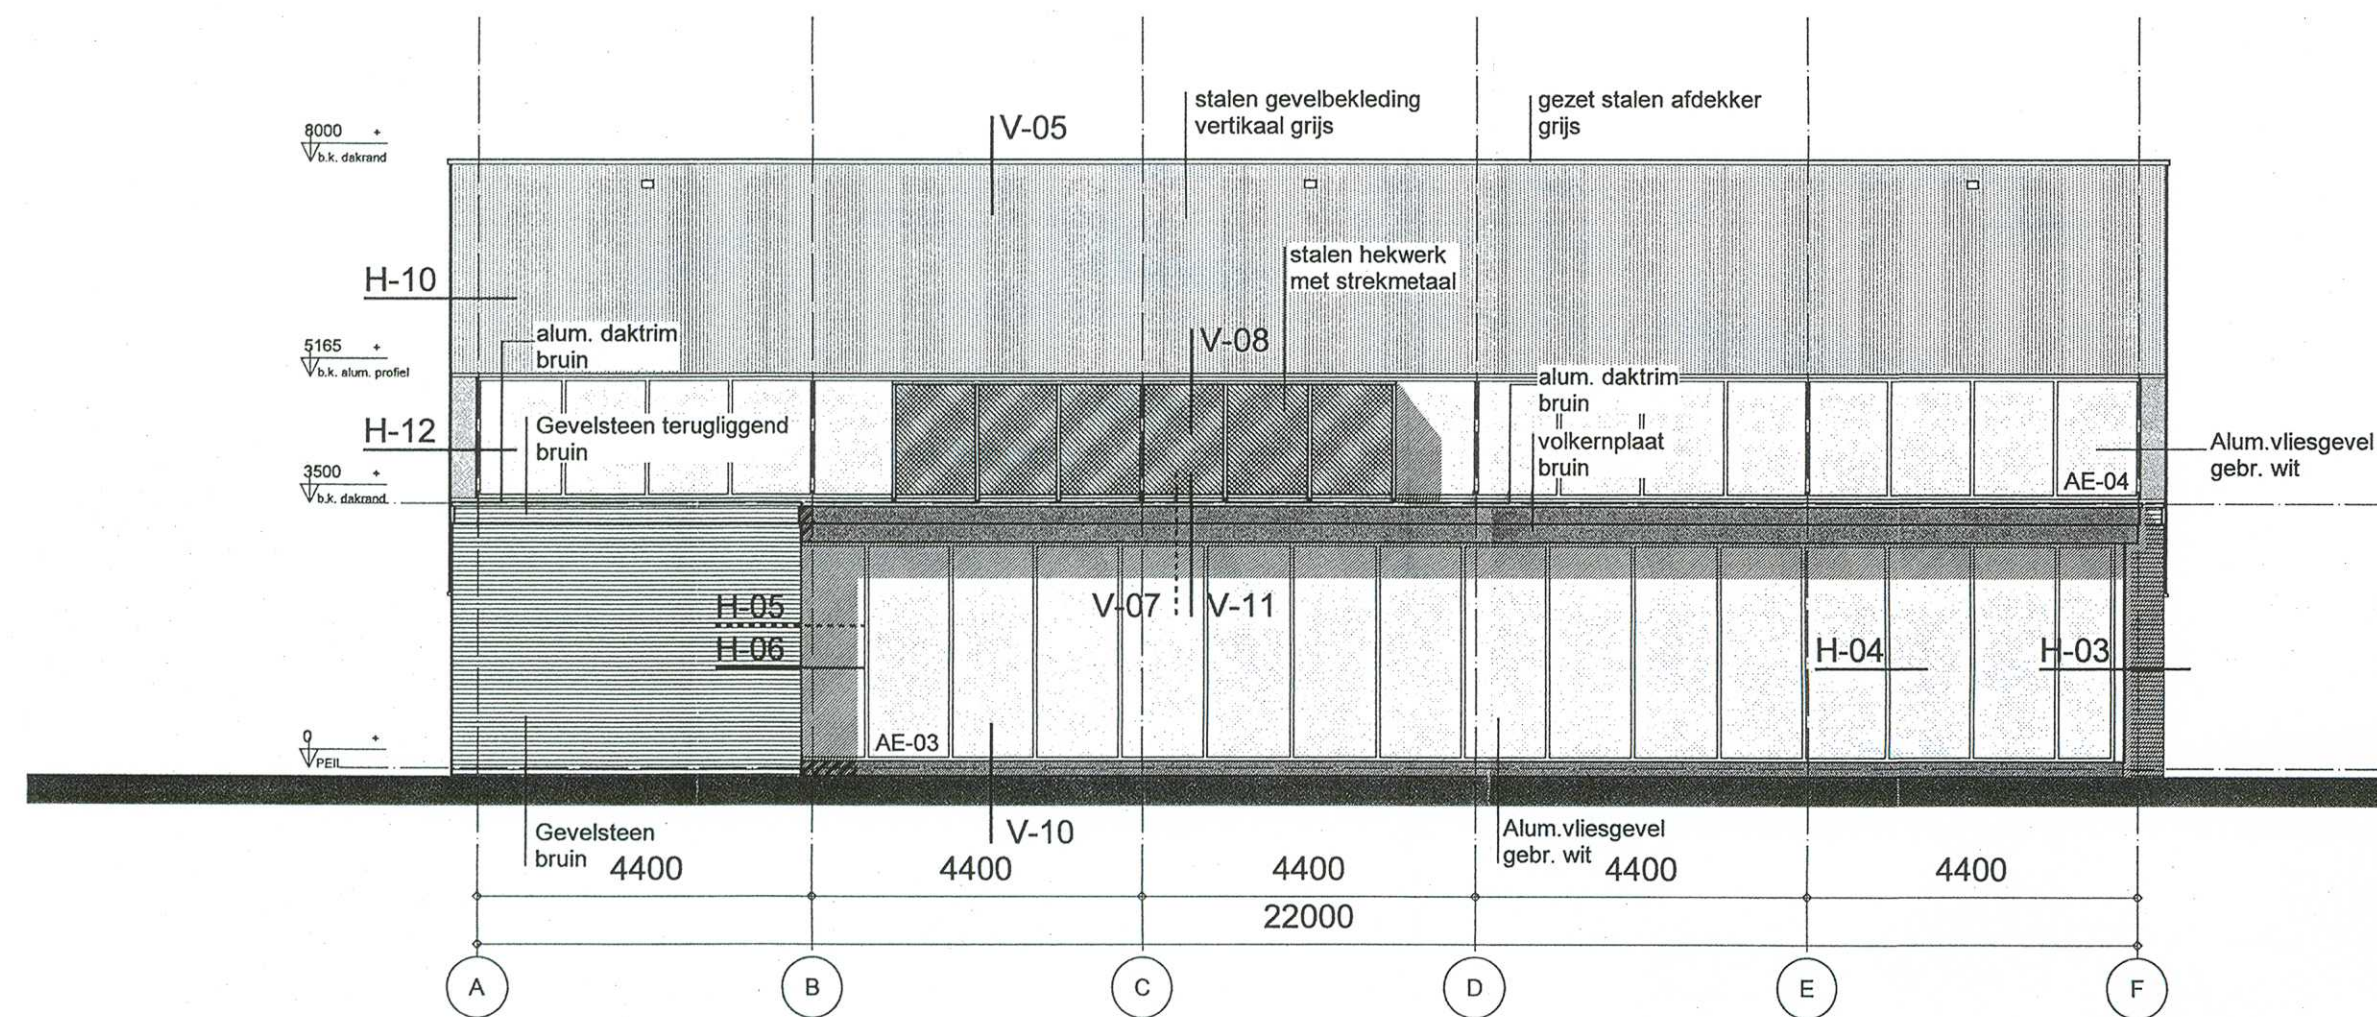


NOORDOOSTGEVEL

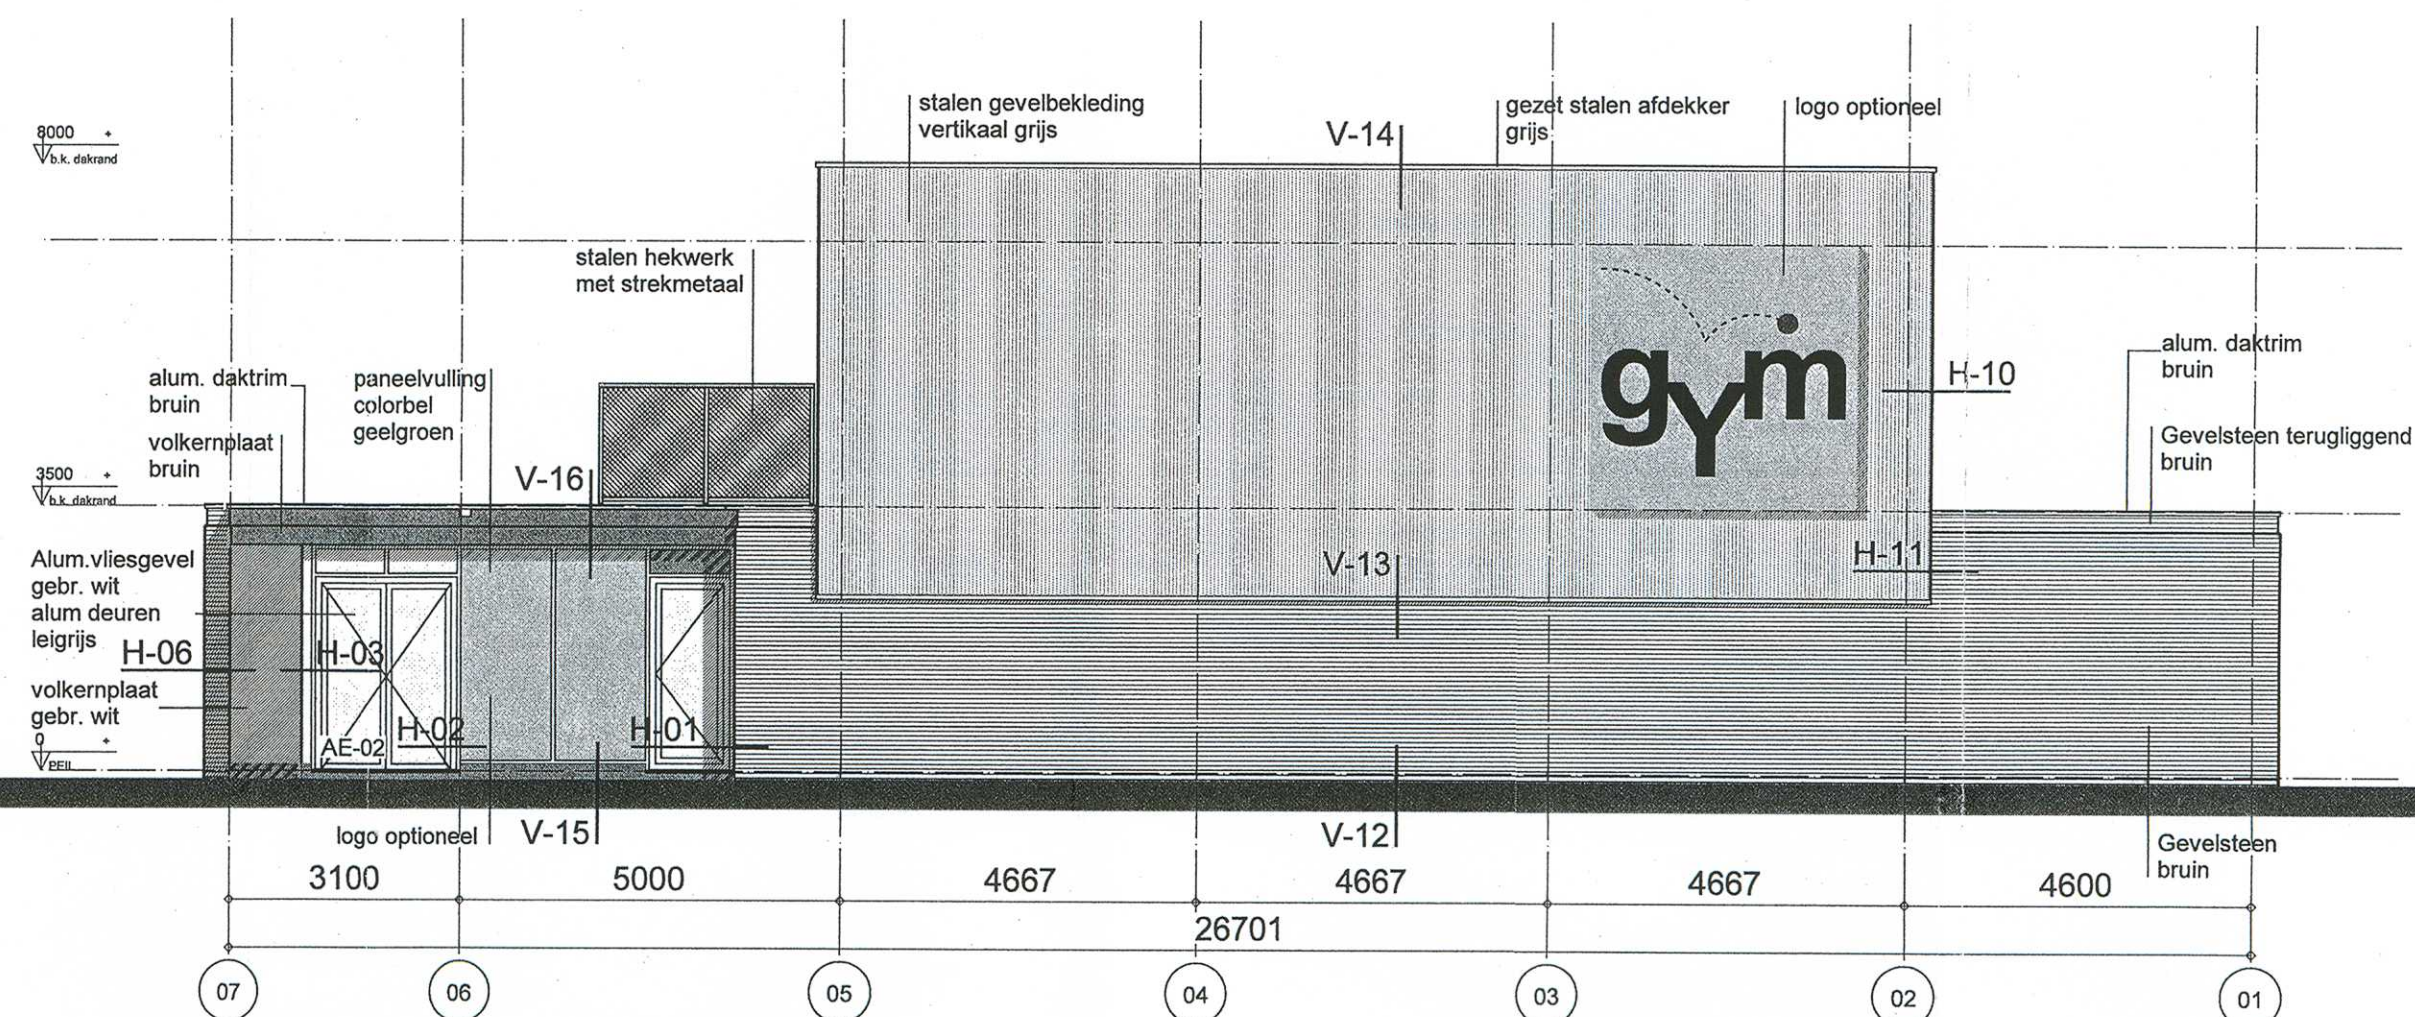

NOORDWESTGEVEL

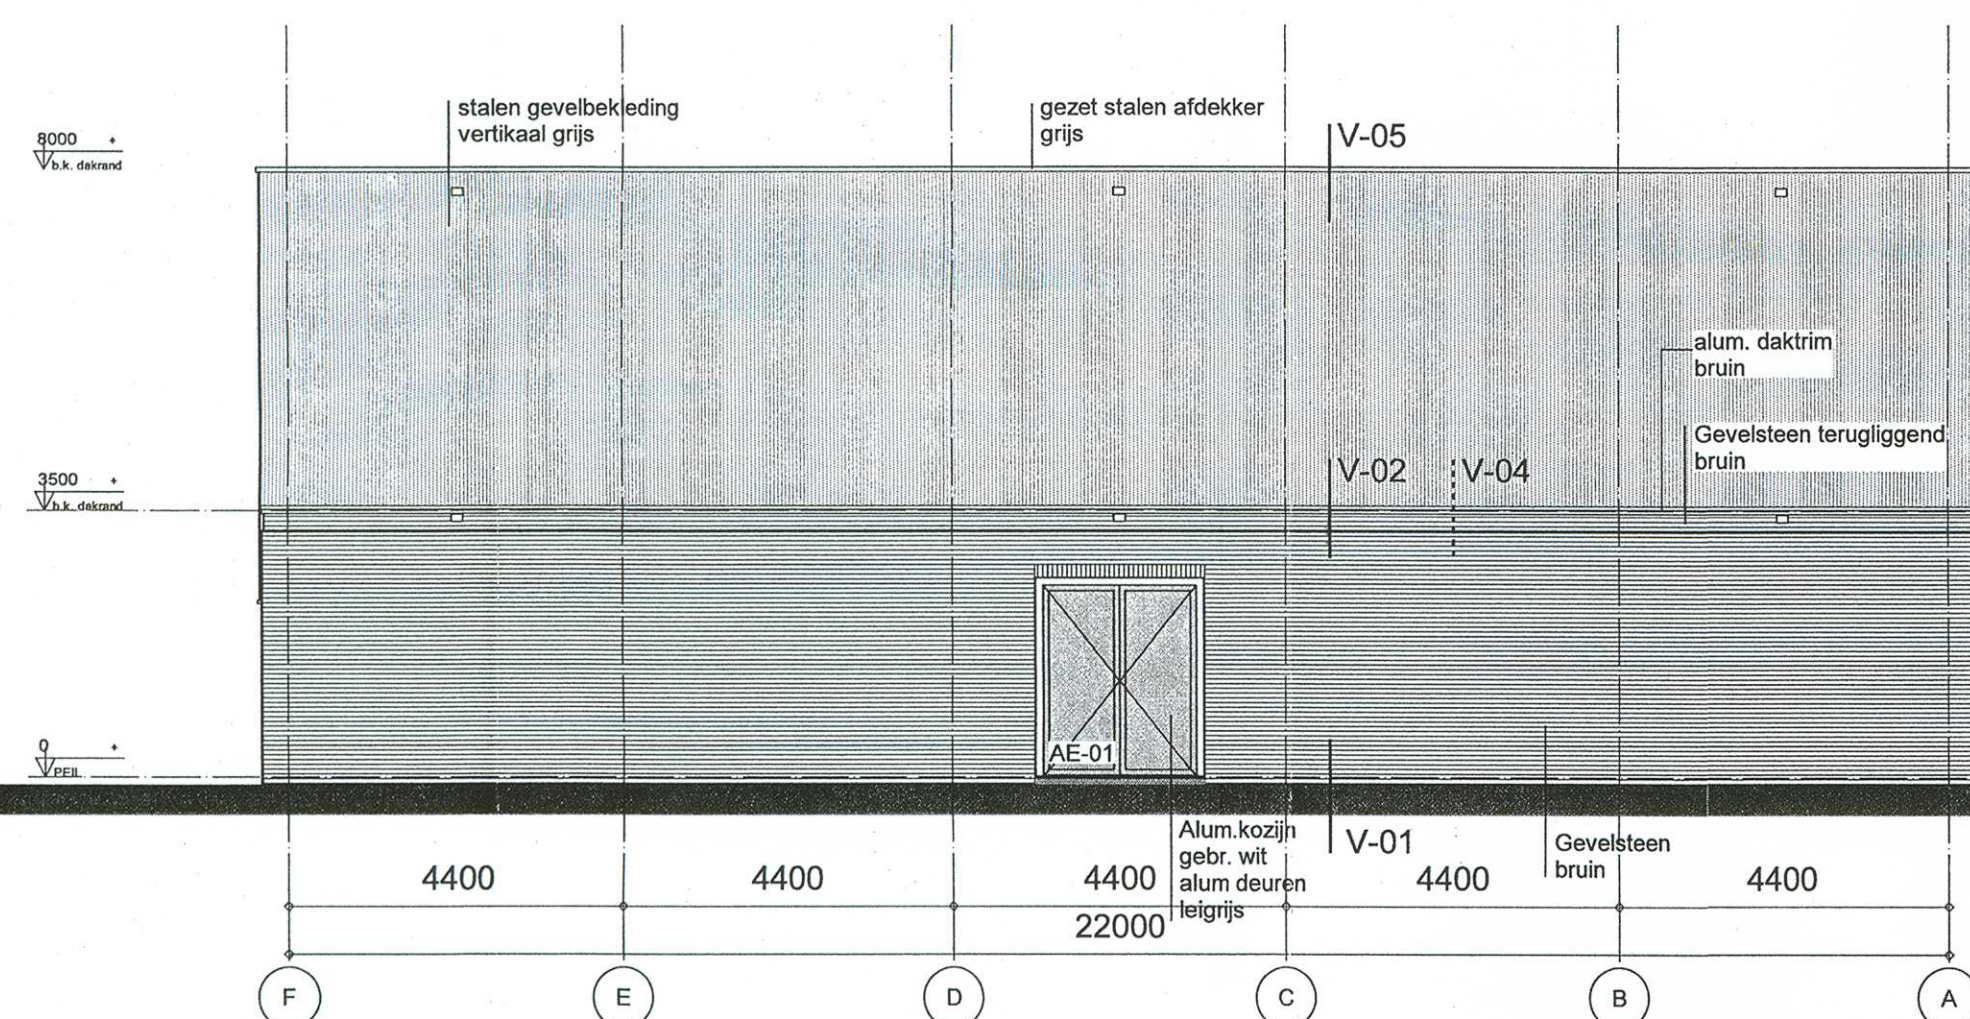

ZUIDWESTGEVEL

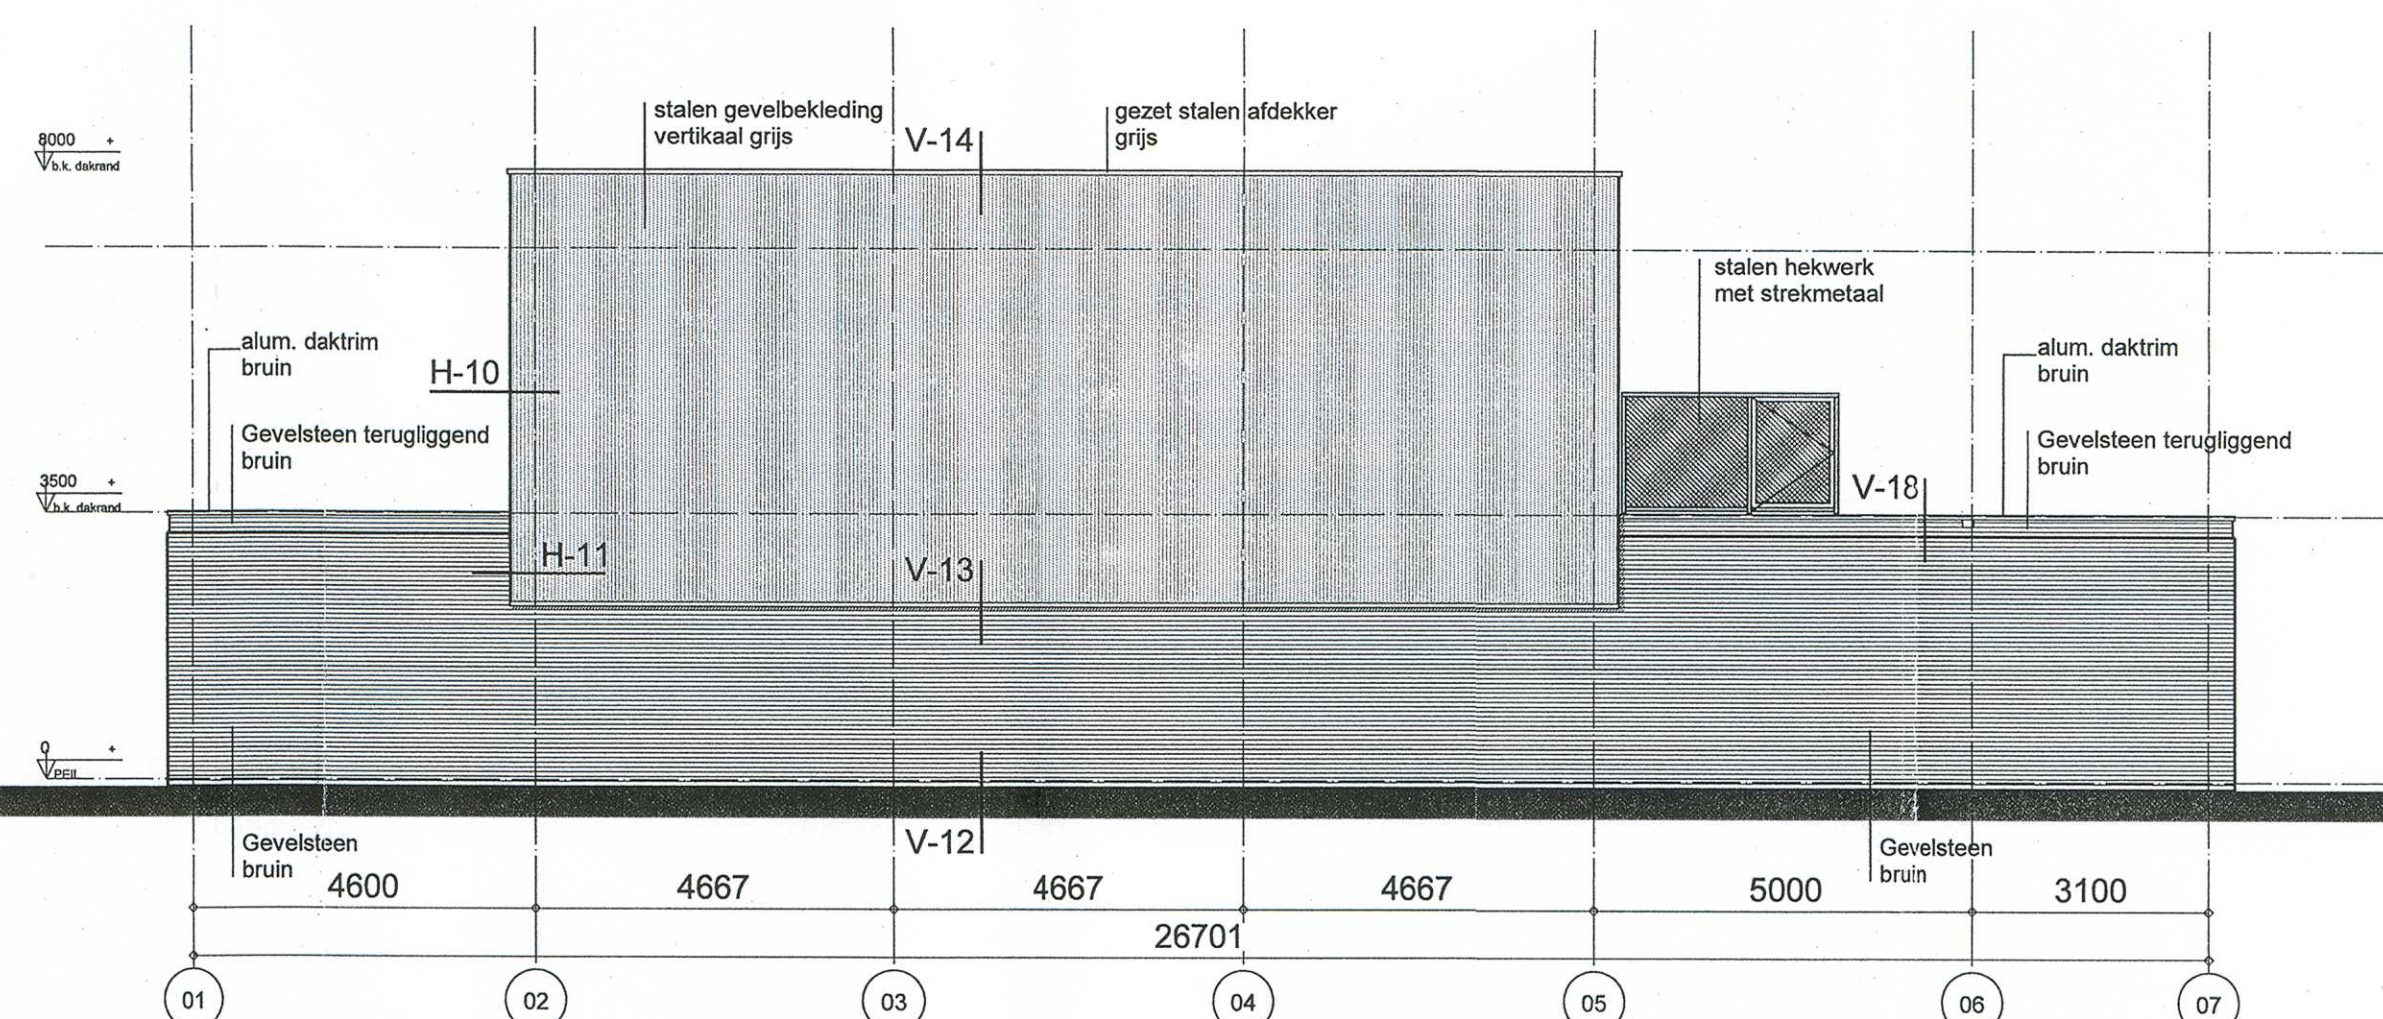

ZUIDOOSTGEVEL

DEFINITIEF

GYMZAAL
HELLEVOETSLUIS

OPDRACHTG. Gemeente Hellevoetsluis
Oostzanddijk 26
3221 AL Hellevoetsluis

REVISIETEKENING
GEVELAANZICHTEN

1:100
G. VAN VULPEN
14-03-2011
A - G
B - H
C - I
D - J
E - K
F - L

100030

R-06

ir. Ham van Schie - Architect

WIND ARCHITECTEN ADVISEURS

WAA.