


BIJLAGE 5: MODEL REVISIETEKENING

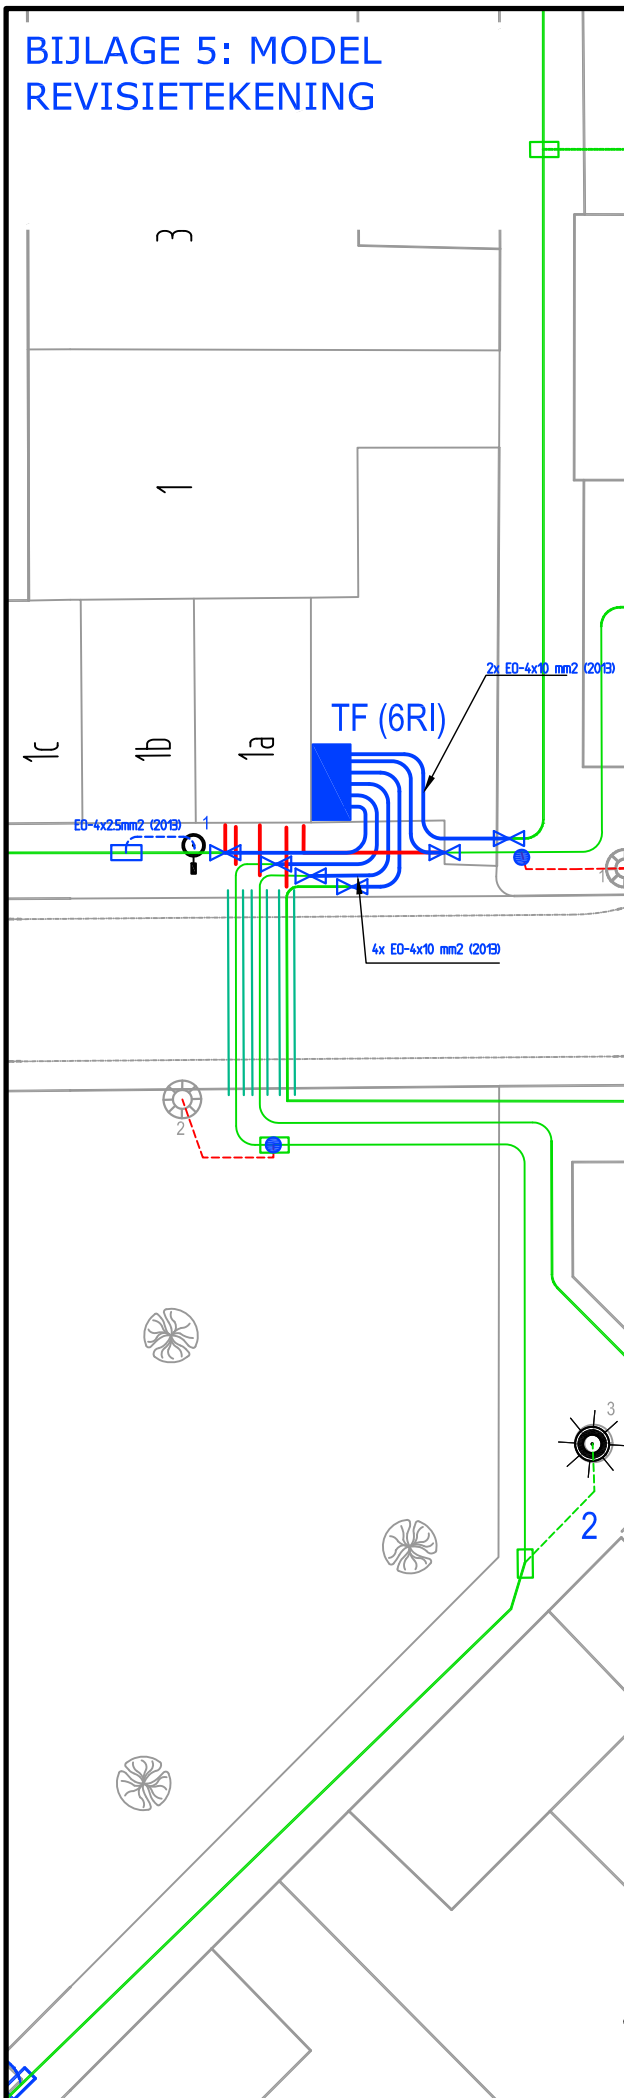

RENV001 VERLICHTING (Revisie)

	gehandhaafde mantelbuis
	gehandhaafde hoofdkabel 4x10 mm2
	gehandhaafde aansluitkabel 4x2.5 mm2
	verwijderde mantelbuis
	verwijderde hoofdkabel 4x10 mm2
	verwijderde aansluitkabel 4x2.5 mm2
	aangebrachte mantelbuis dia. -- mm
	aangebrachte hoofdkabel E0 4x10 mm2
	aangebrachte aansluitkabel E0 4x2.5 mm2
	verlaten kabels
	bestaande lichtmast(oude locatie)
	lichtmast, h=3.5m / armatuur..
	lichtmast, h=3.5m / fietspad / armatuur..
	lichtmast, h=3.5m / steeg/padvinder
	lichtmast, h=5m / armatuur..
	lichtmast, h=6m / armatuur..
	lichtmast, h=8m / armatuur..
	bestaande mof
	aangebrachte aftakmof
	aangebrachte verbindingsmof
	aangebrachte aftak-/ verbindingsmof
	aangebrachte eindmof
	OV-voedingskast
	OV-verdeelkast
	aangesloten objecten (bijvoorbeeld abri)
	aangebrachte aarding