


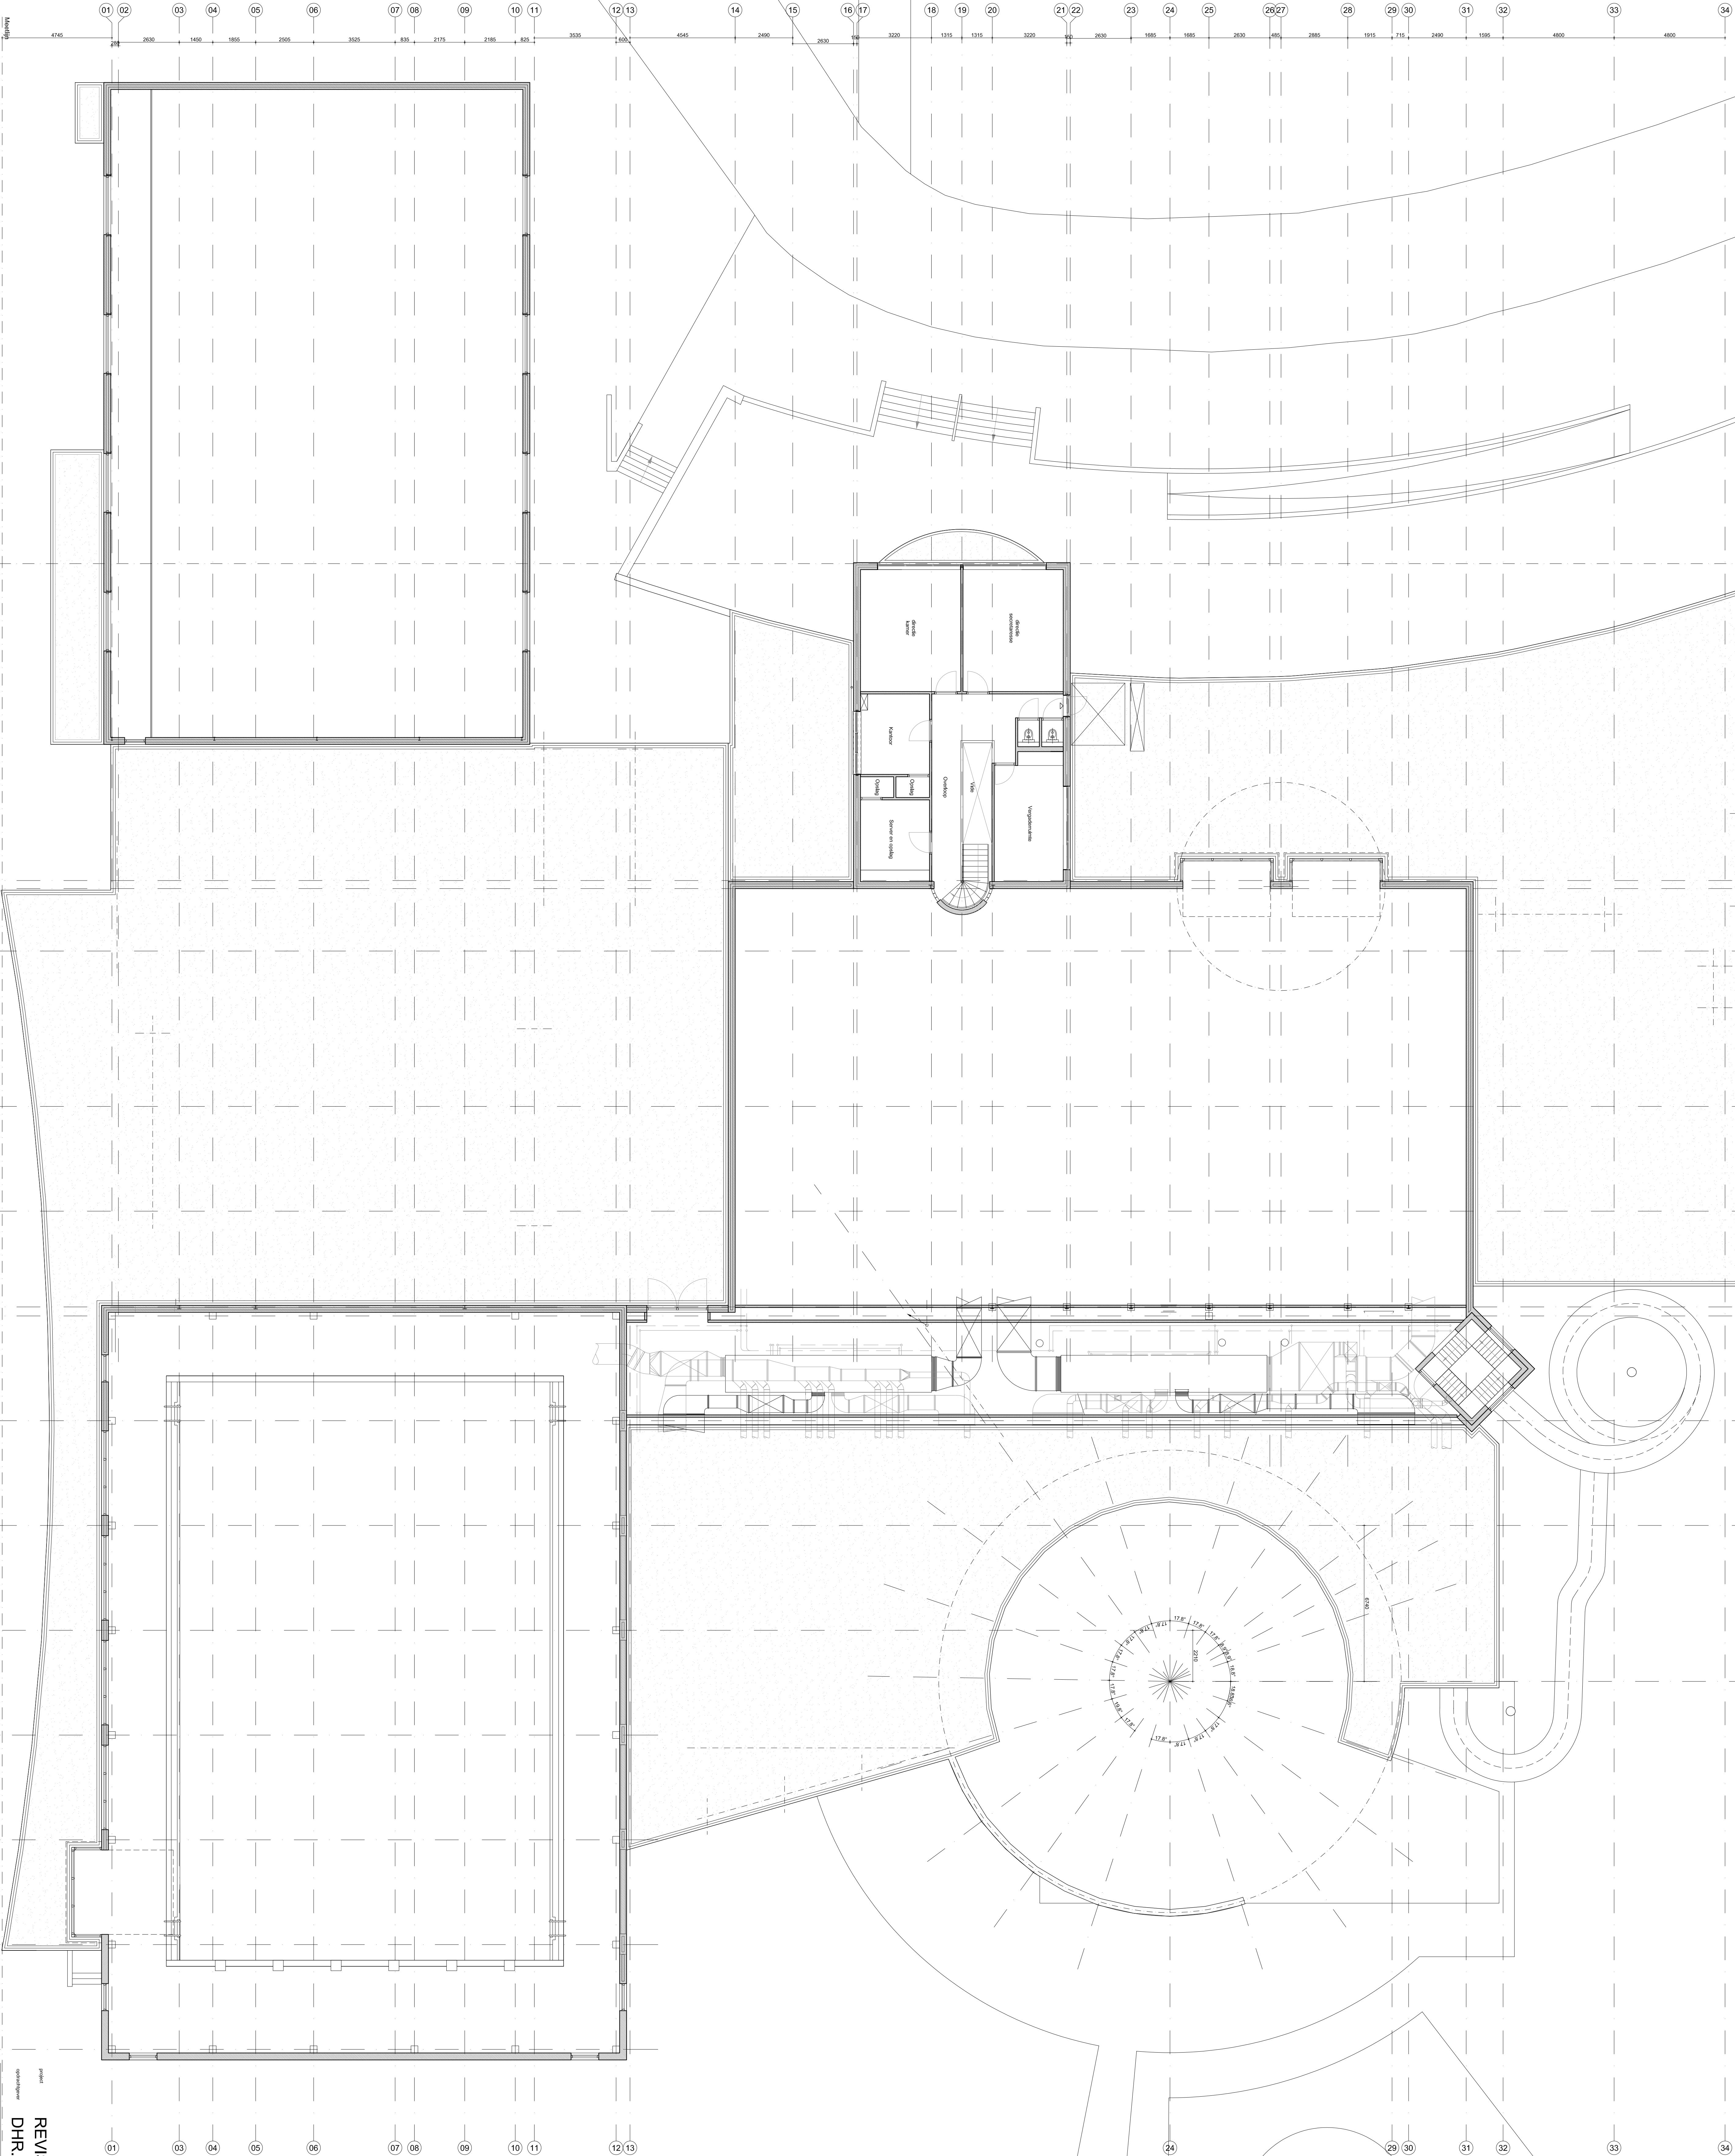

alle maten zijn slechts bij benadering, in het werk te maken en te controleren.
revisietekeningen zijn een interpretatie van de huidige bouwtekeningen, en dienen niet
gevoerd aan andere wettelijke of andere wetten.

REVISIE TEKENWERK
REVISIETEKENINGEN OTTERVEURDT
DHR. MULLEENERS

REVISIE			
verdieping	datum	tekener	controle
VERDIEPING	12-04-19	mulleens	BC

SeC
Scheepvaart en Civiele
Engineering

18.026
RV.03