




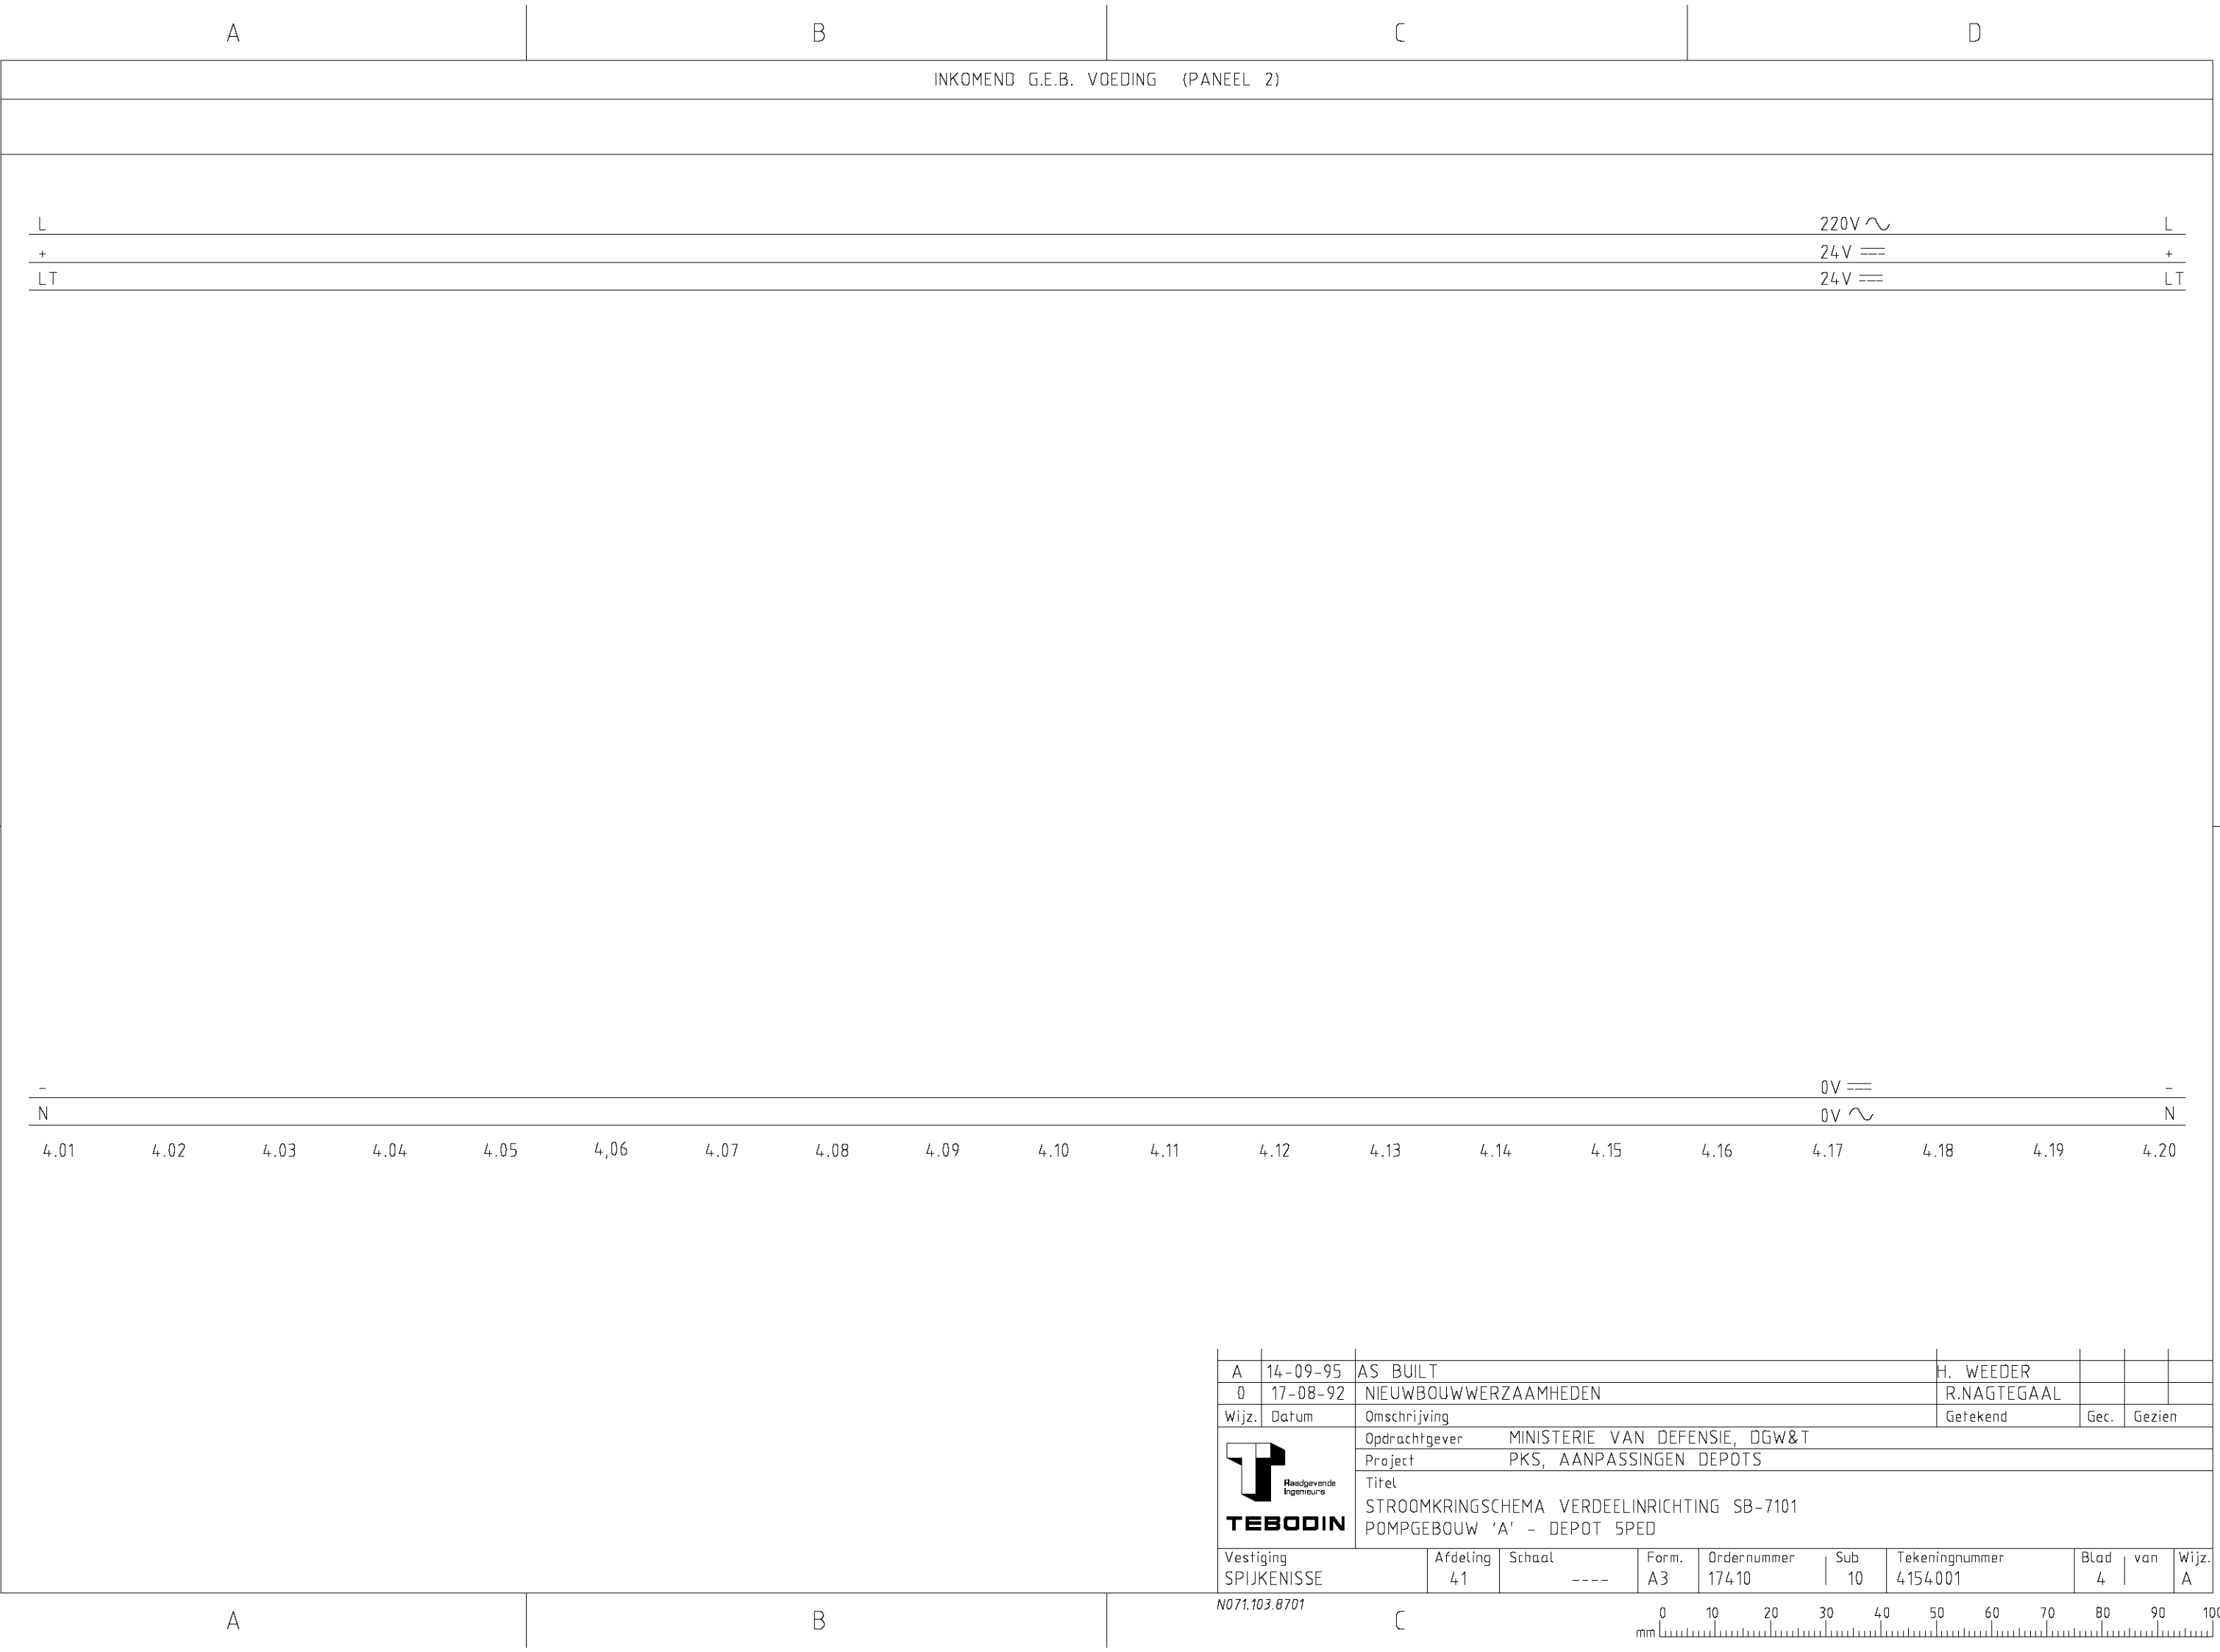


1

2

54001004




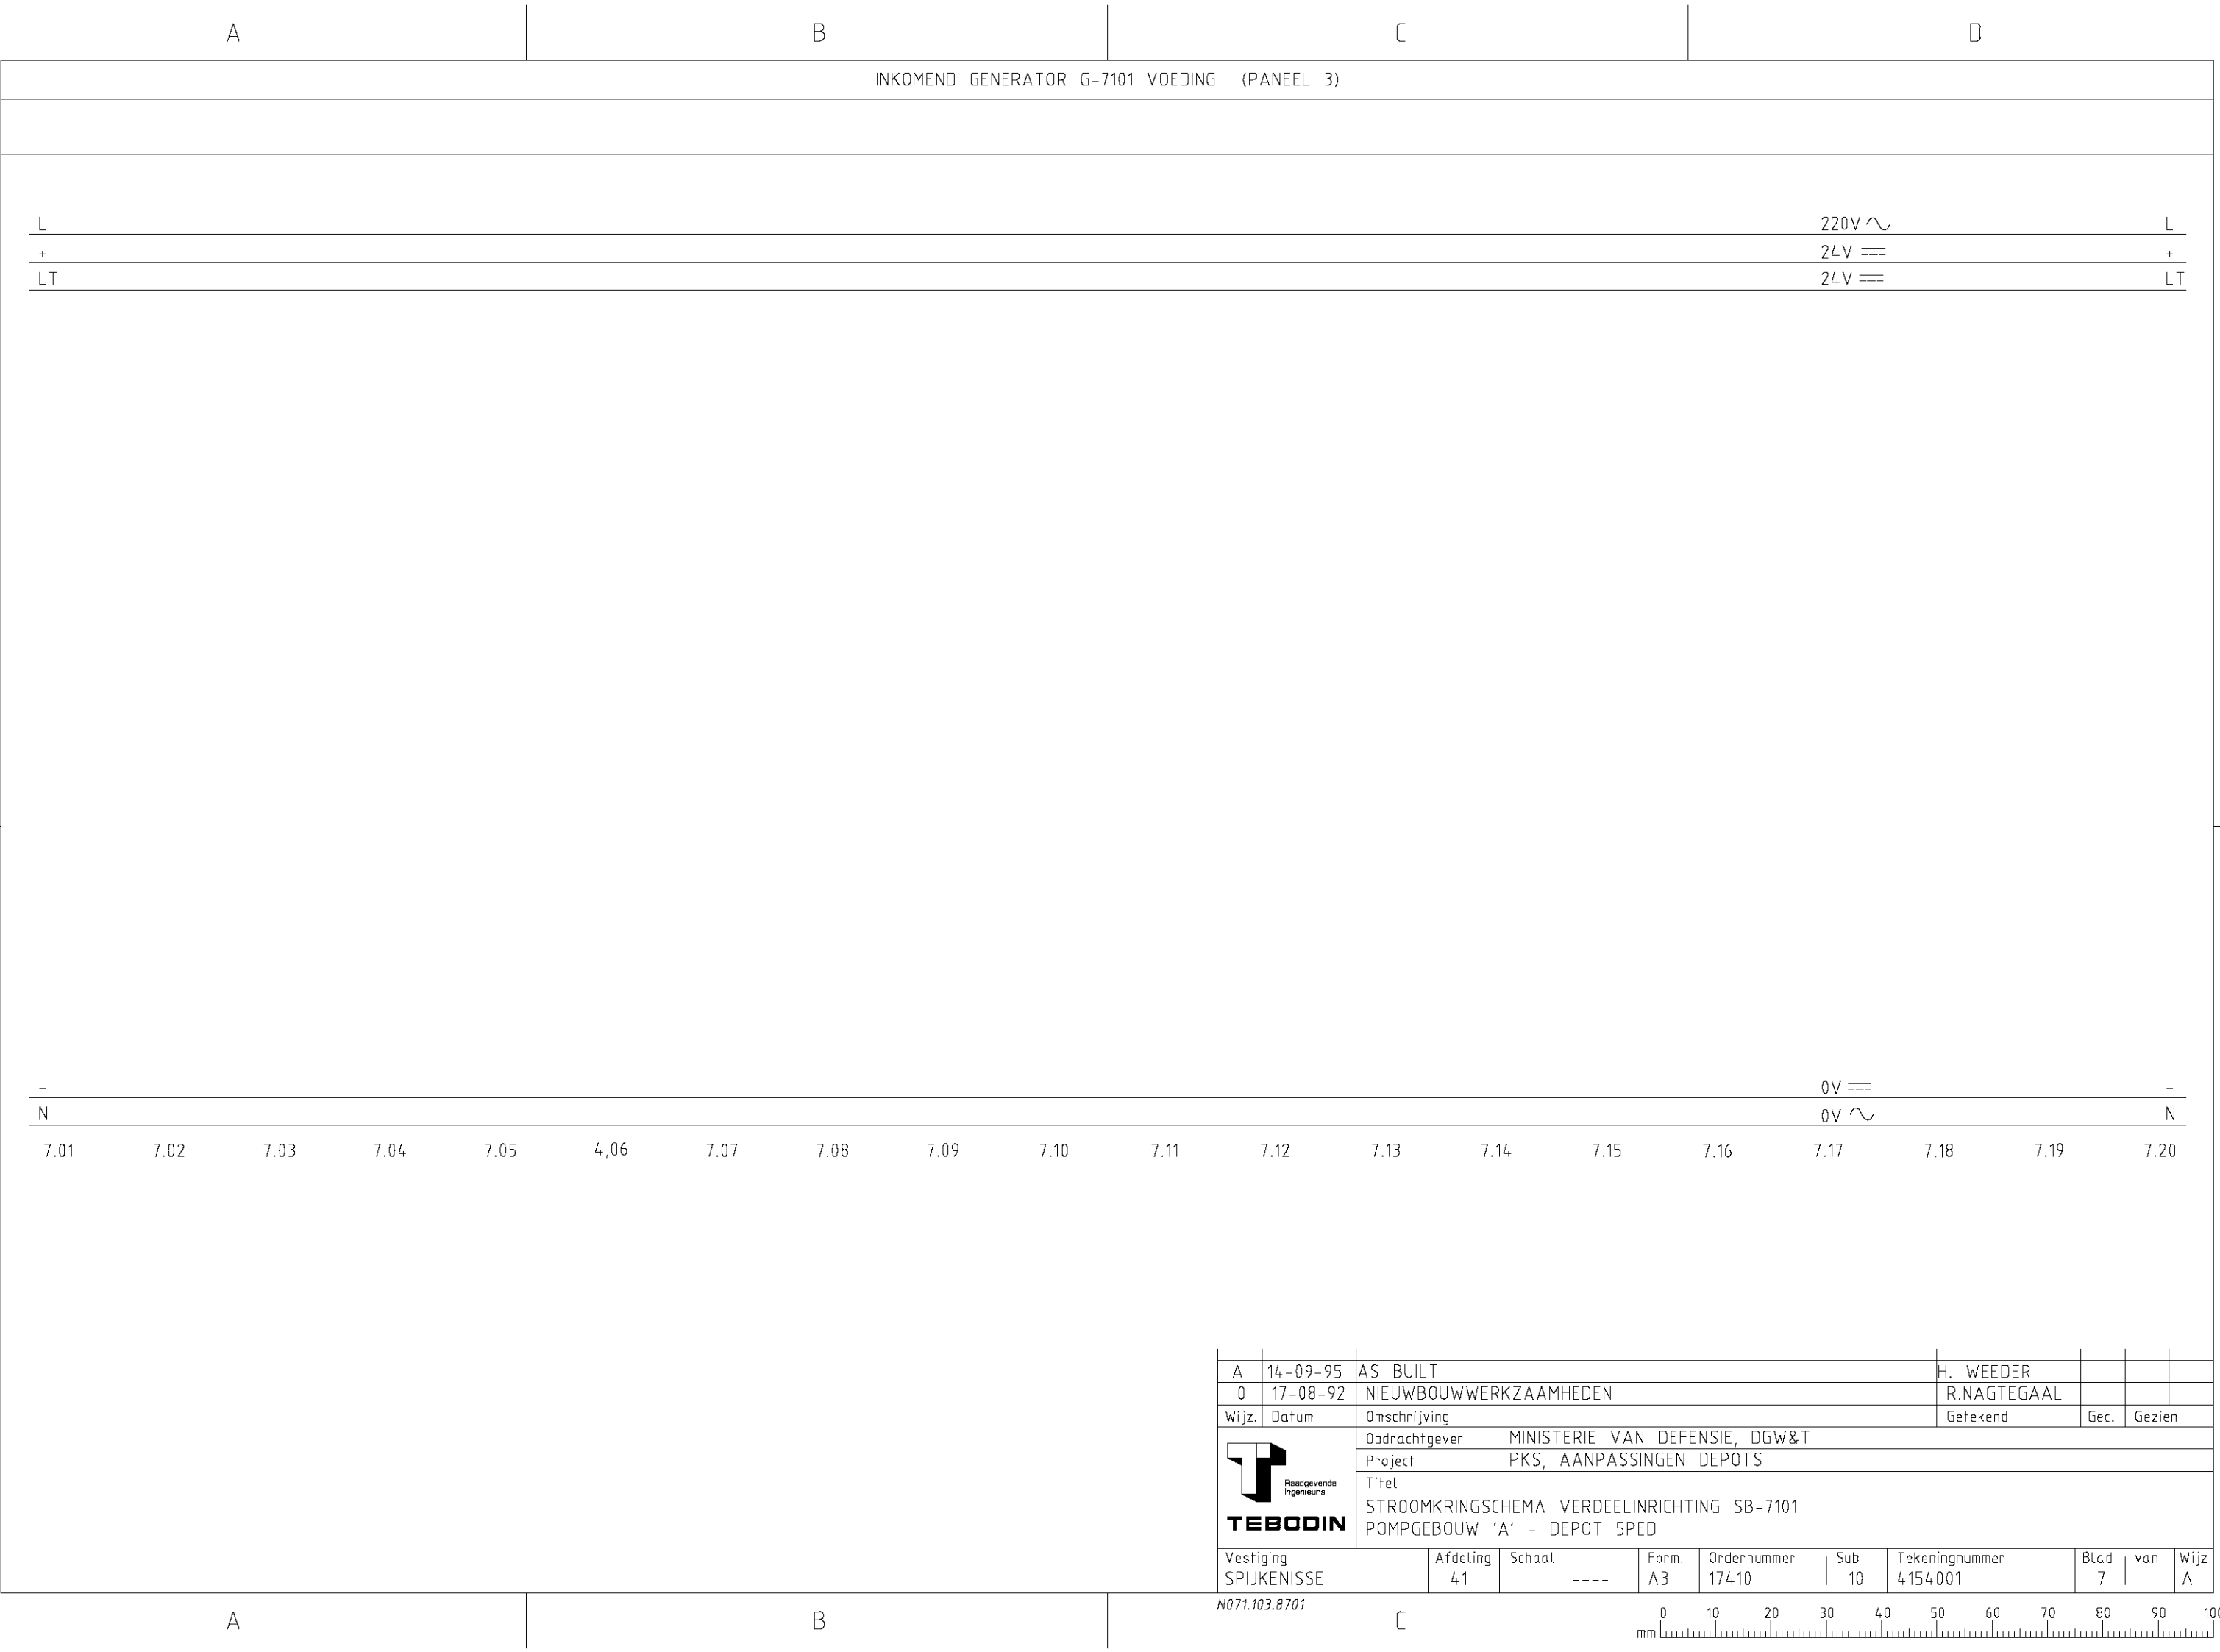



54001007

STUURSTROOM





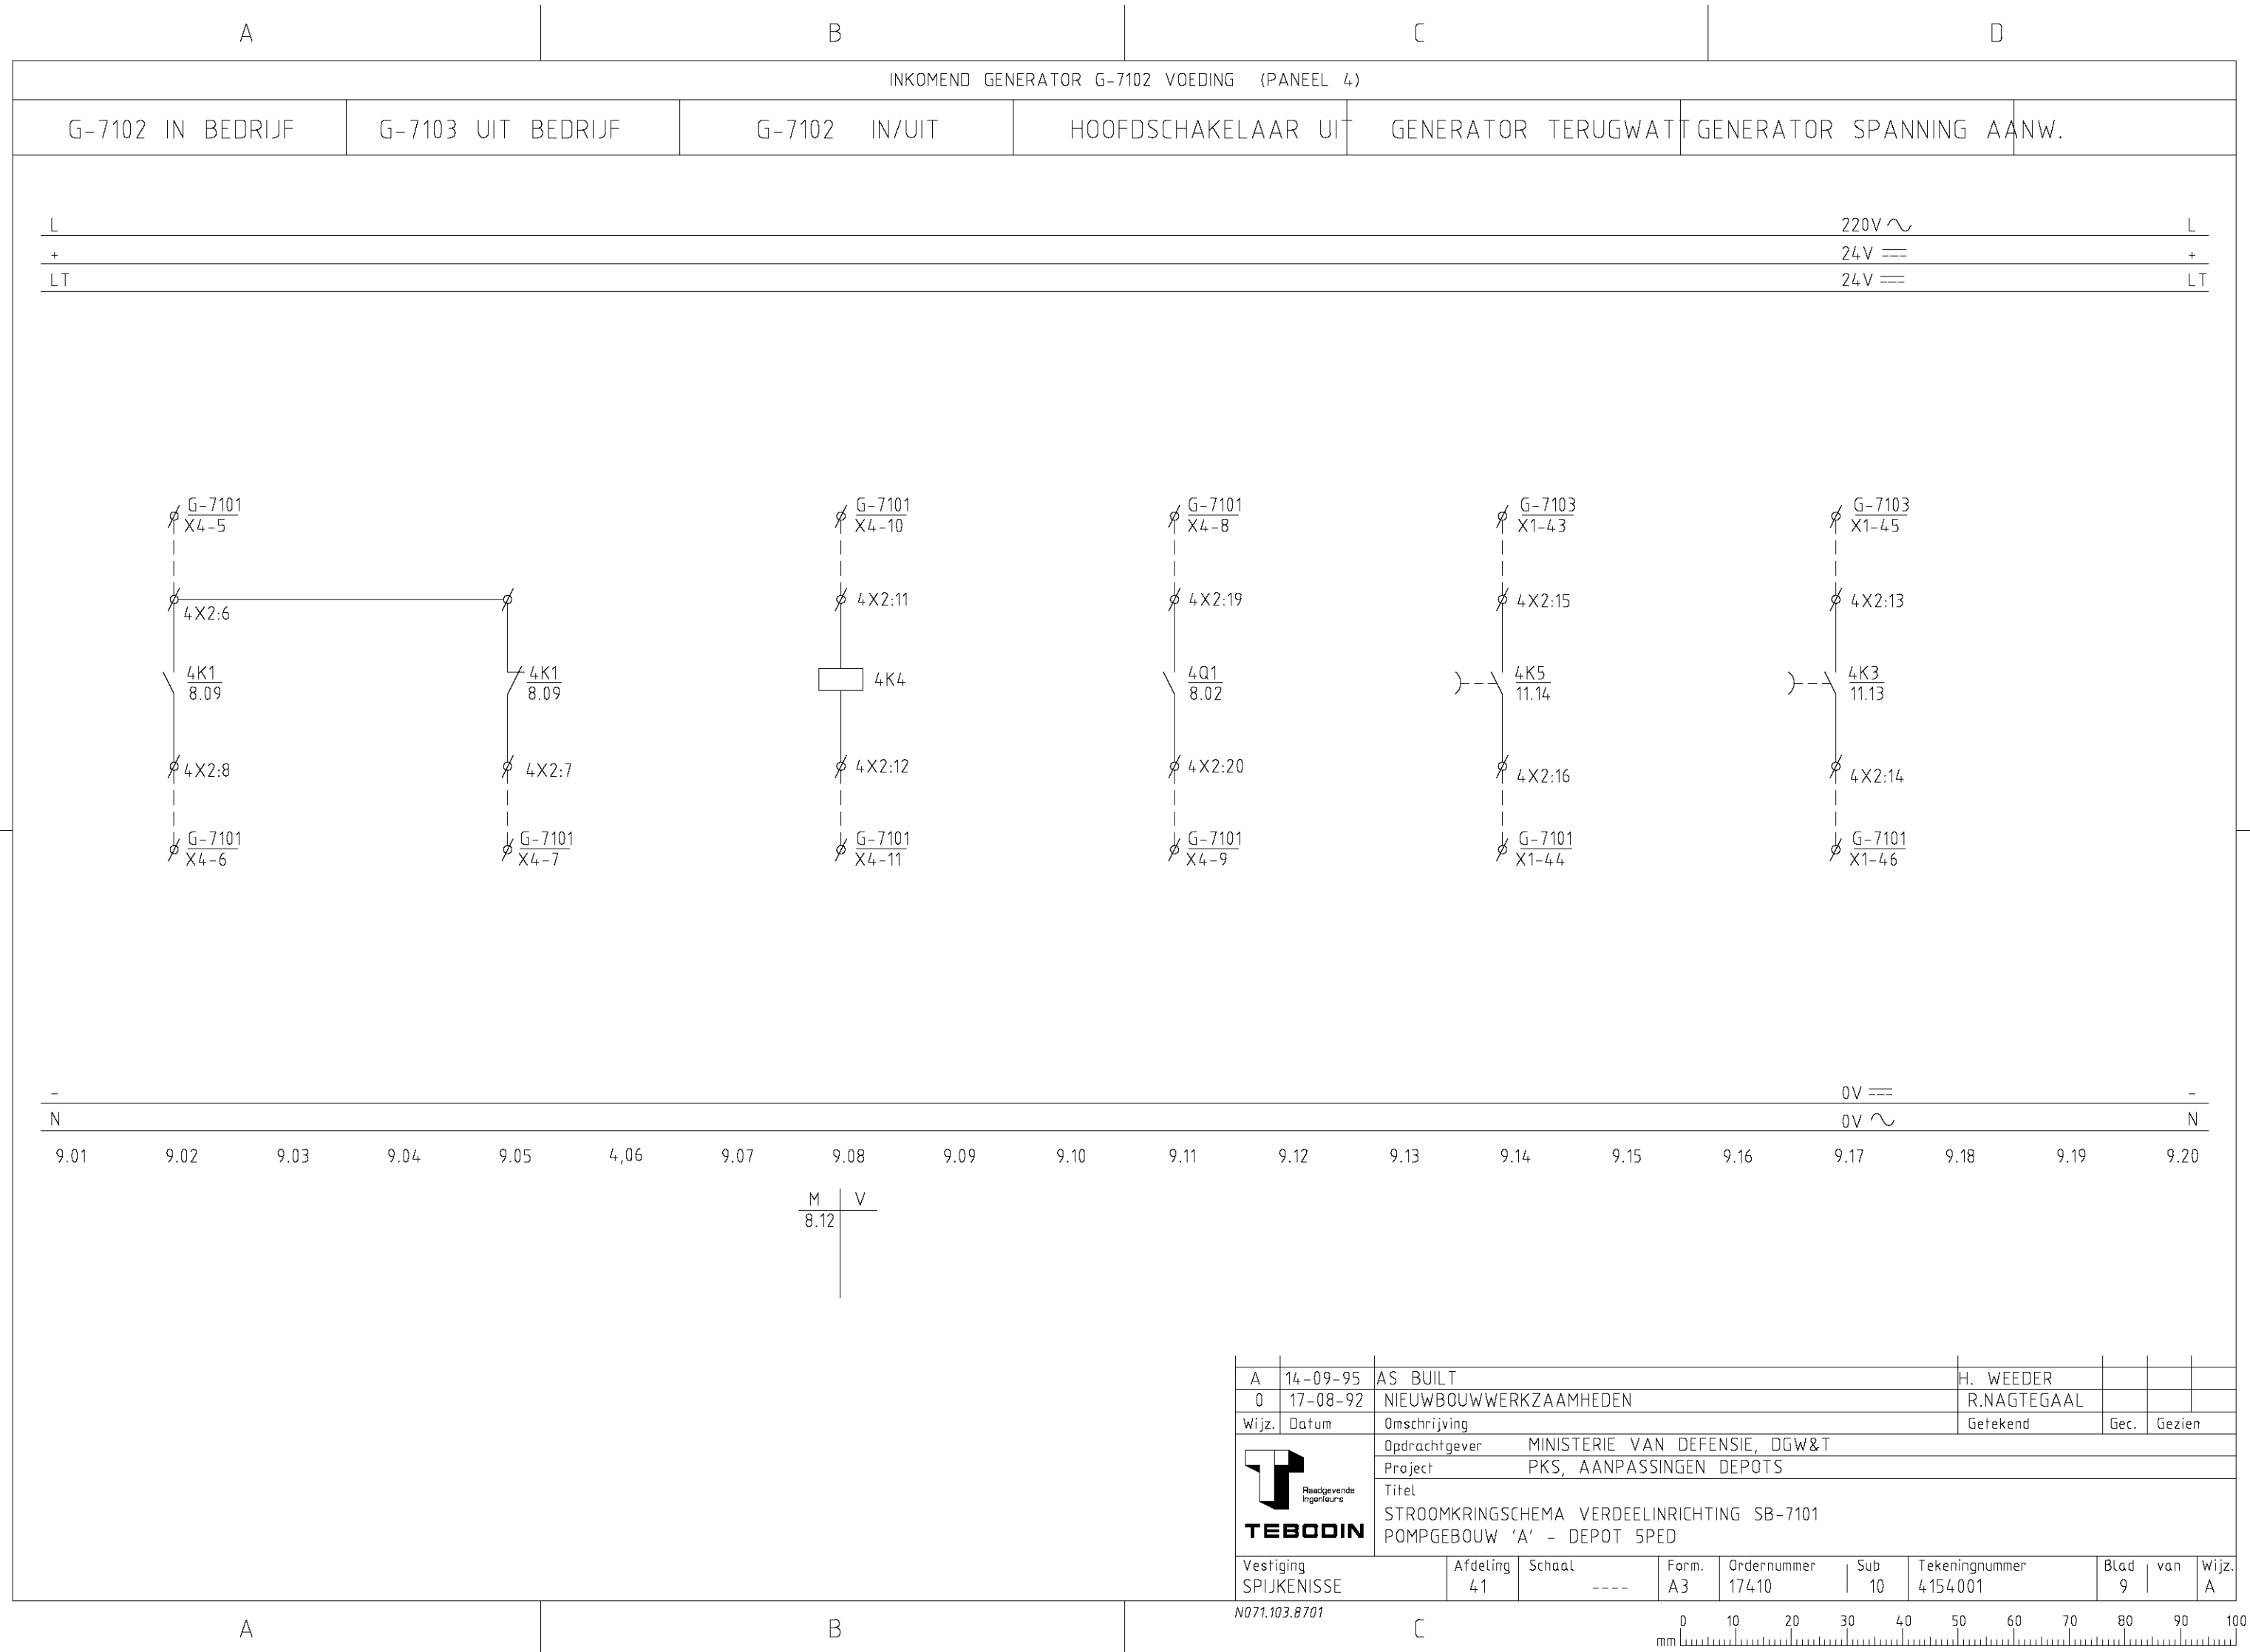

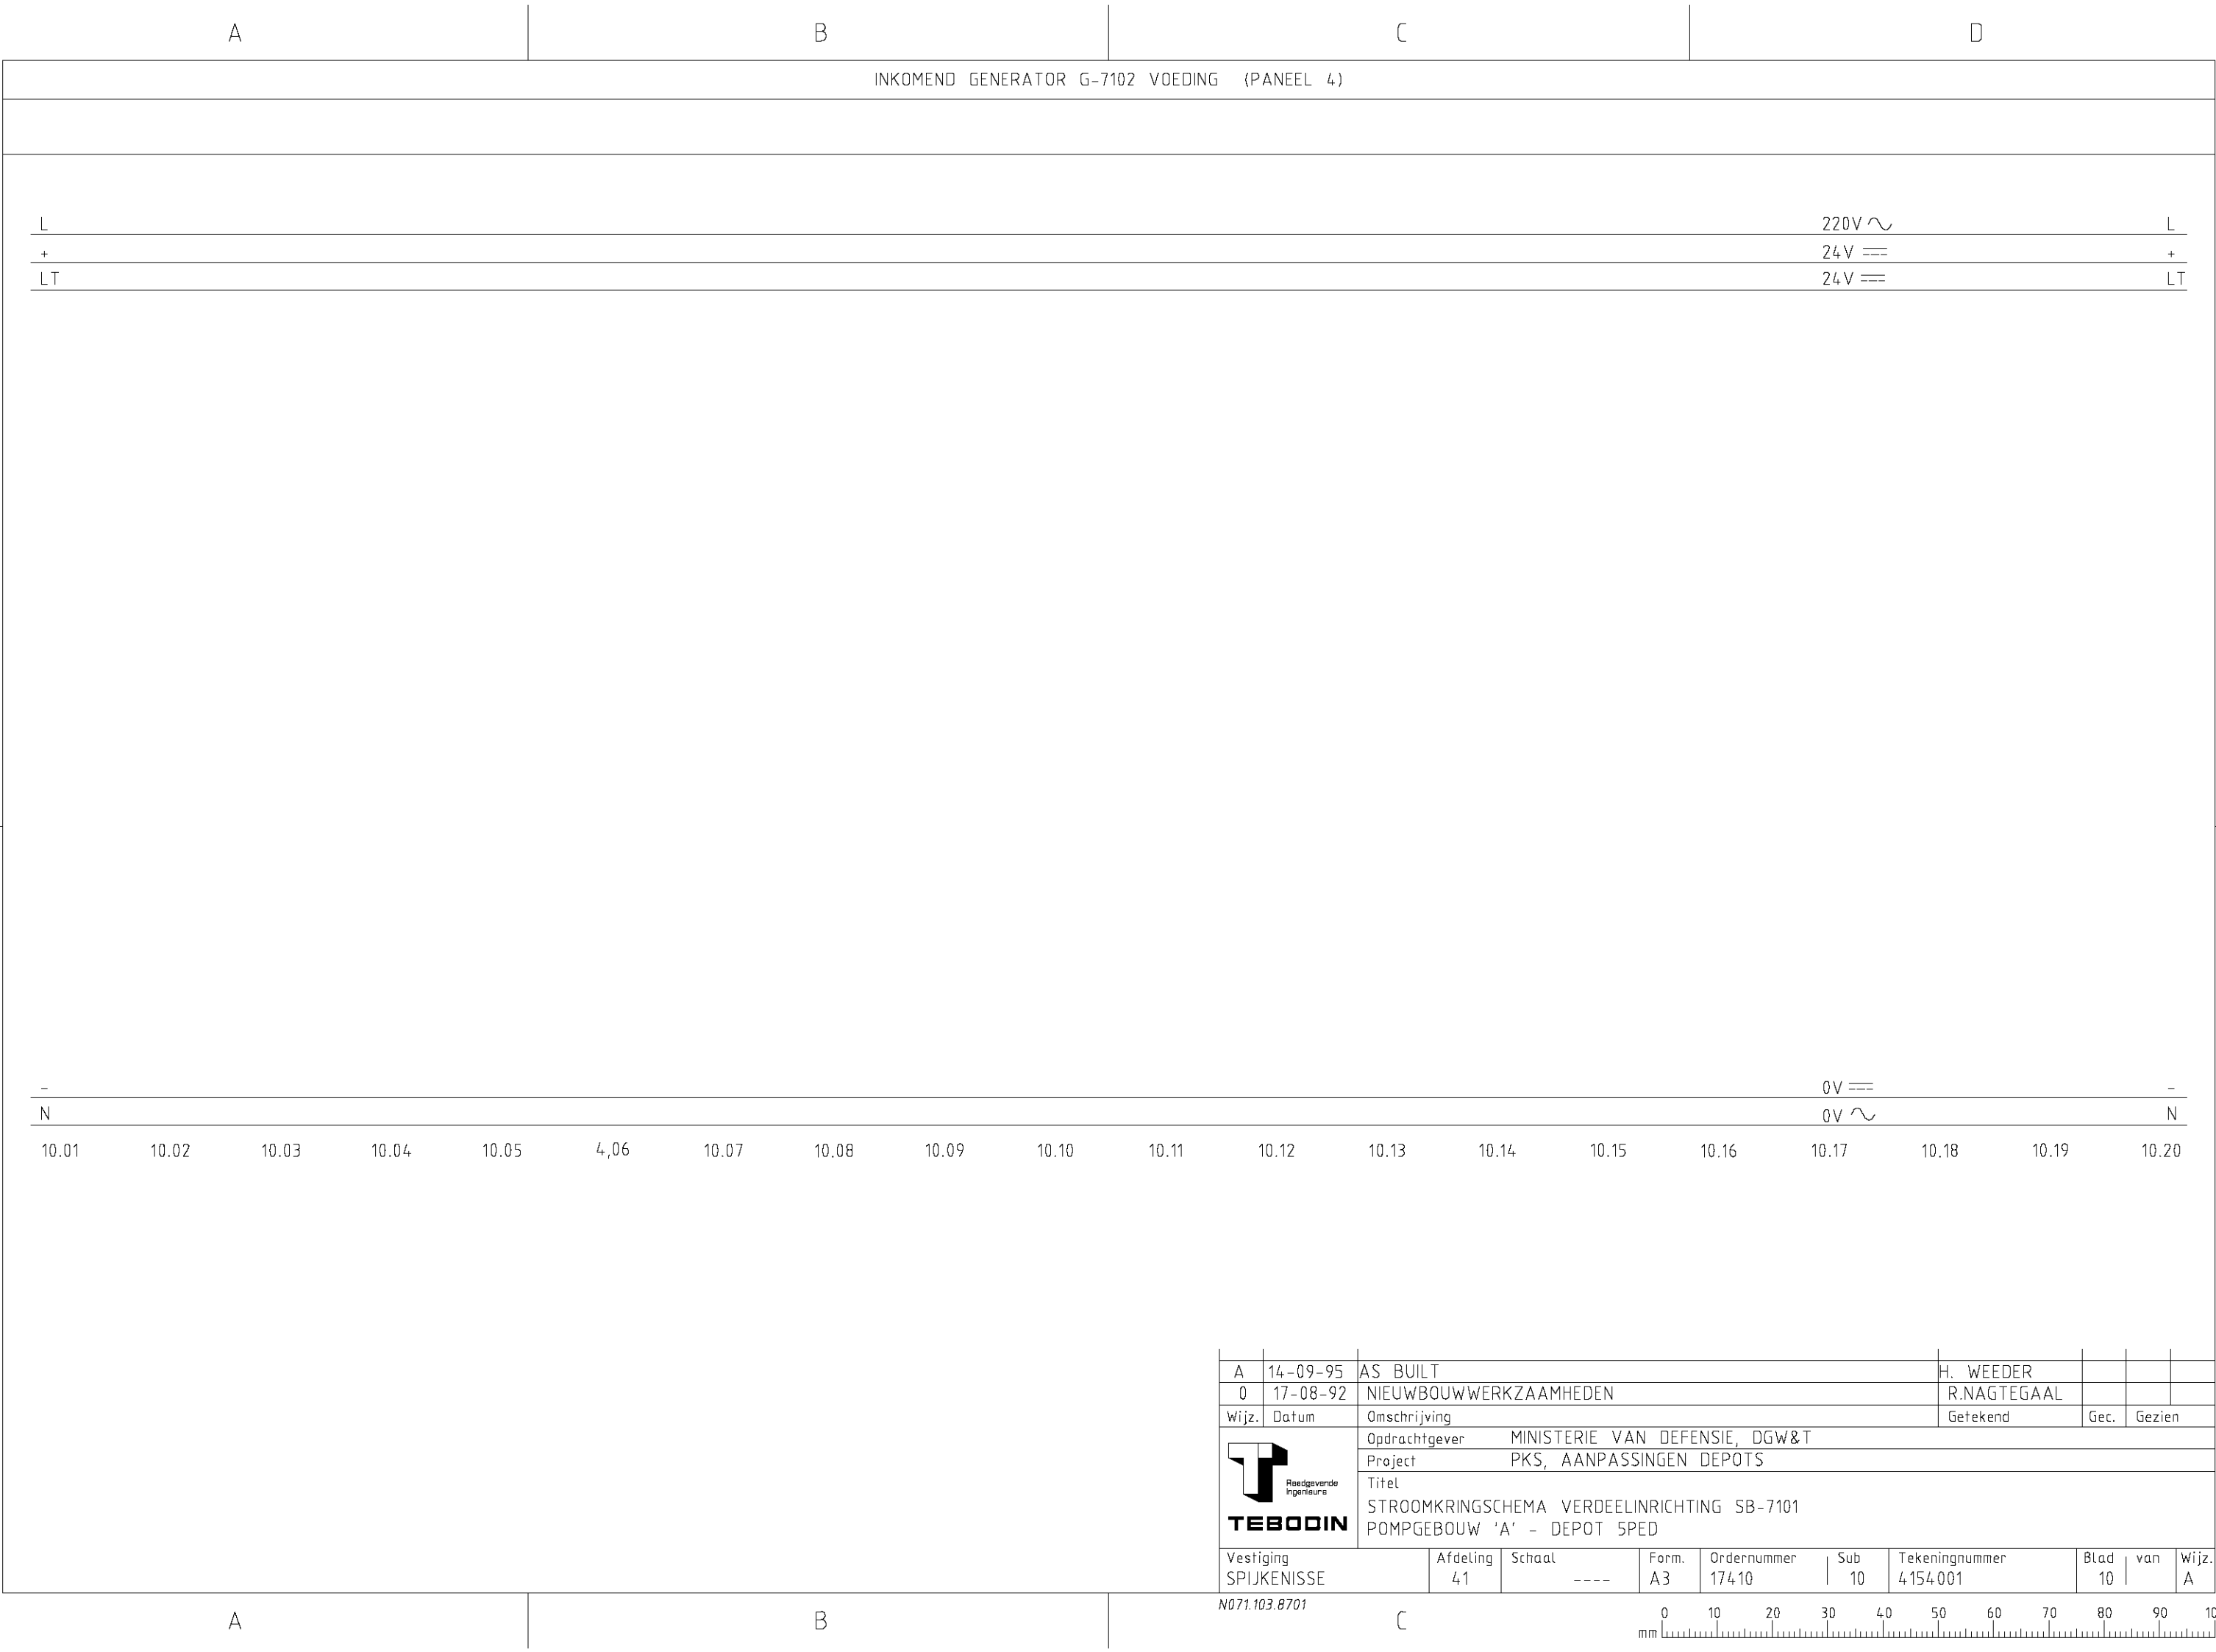

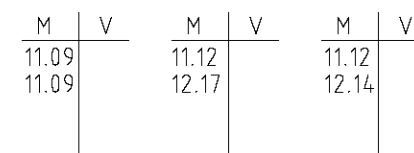

N071.103.8701

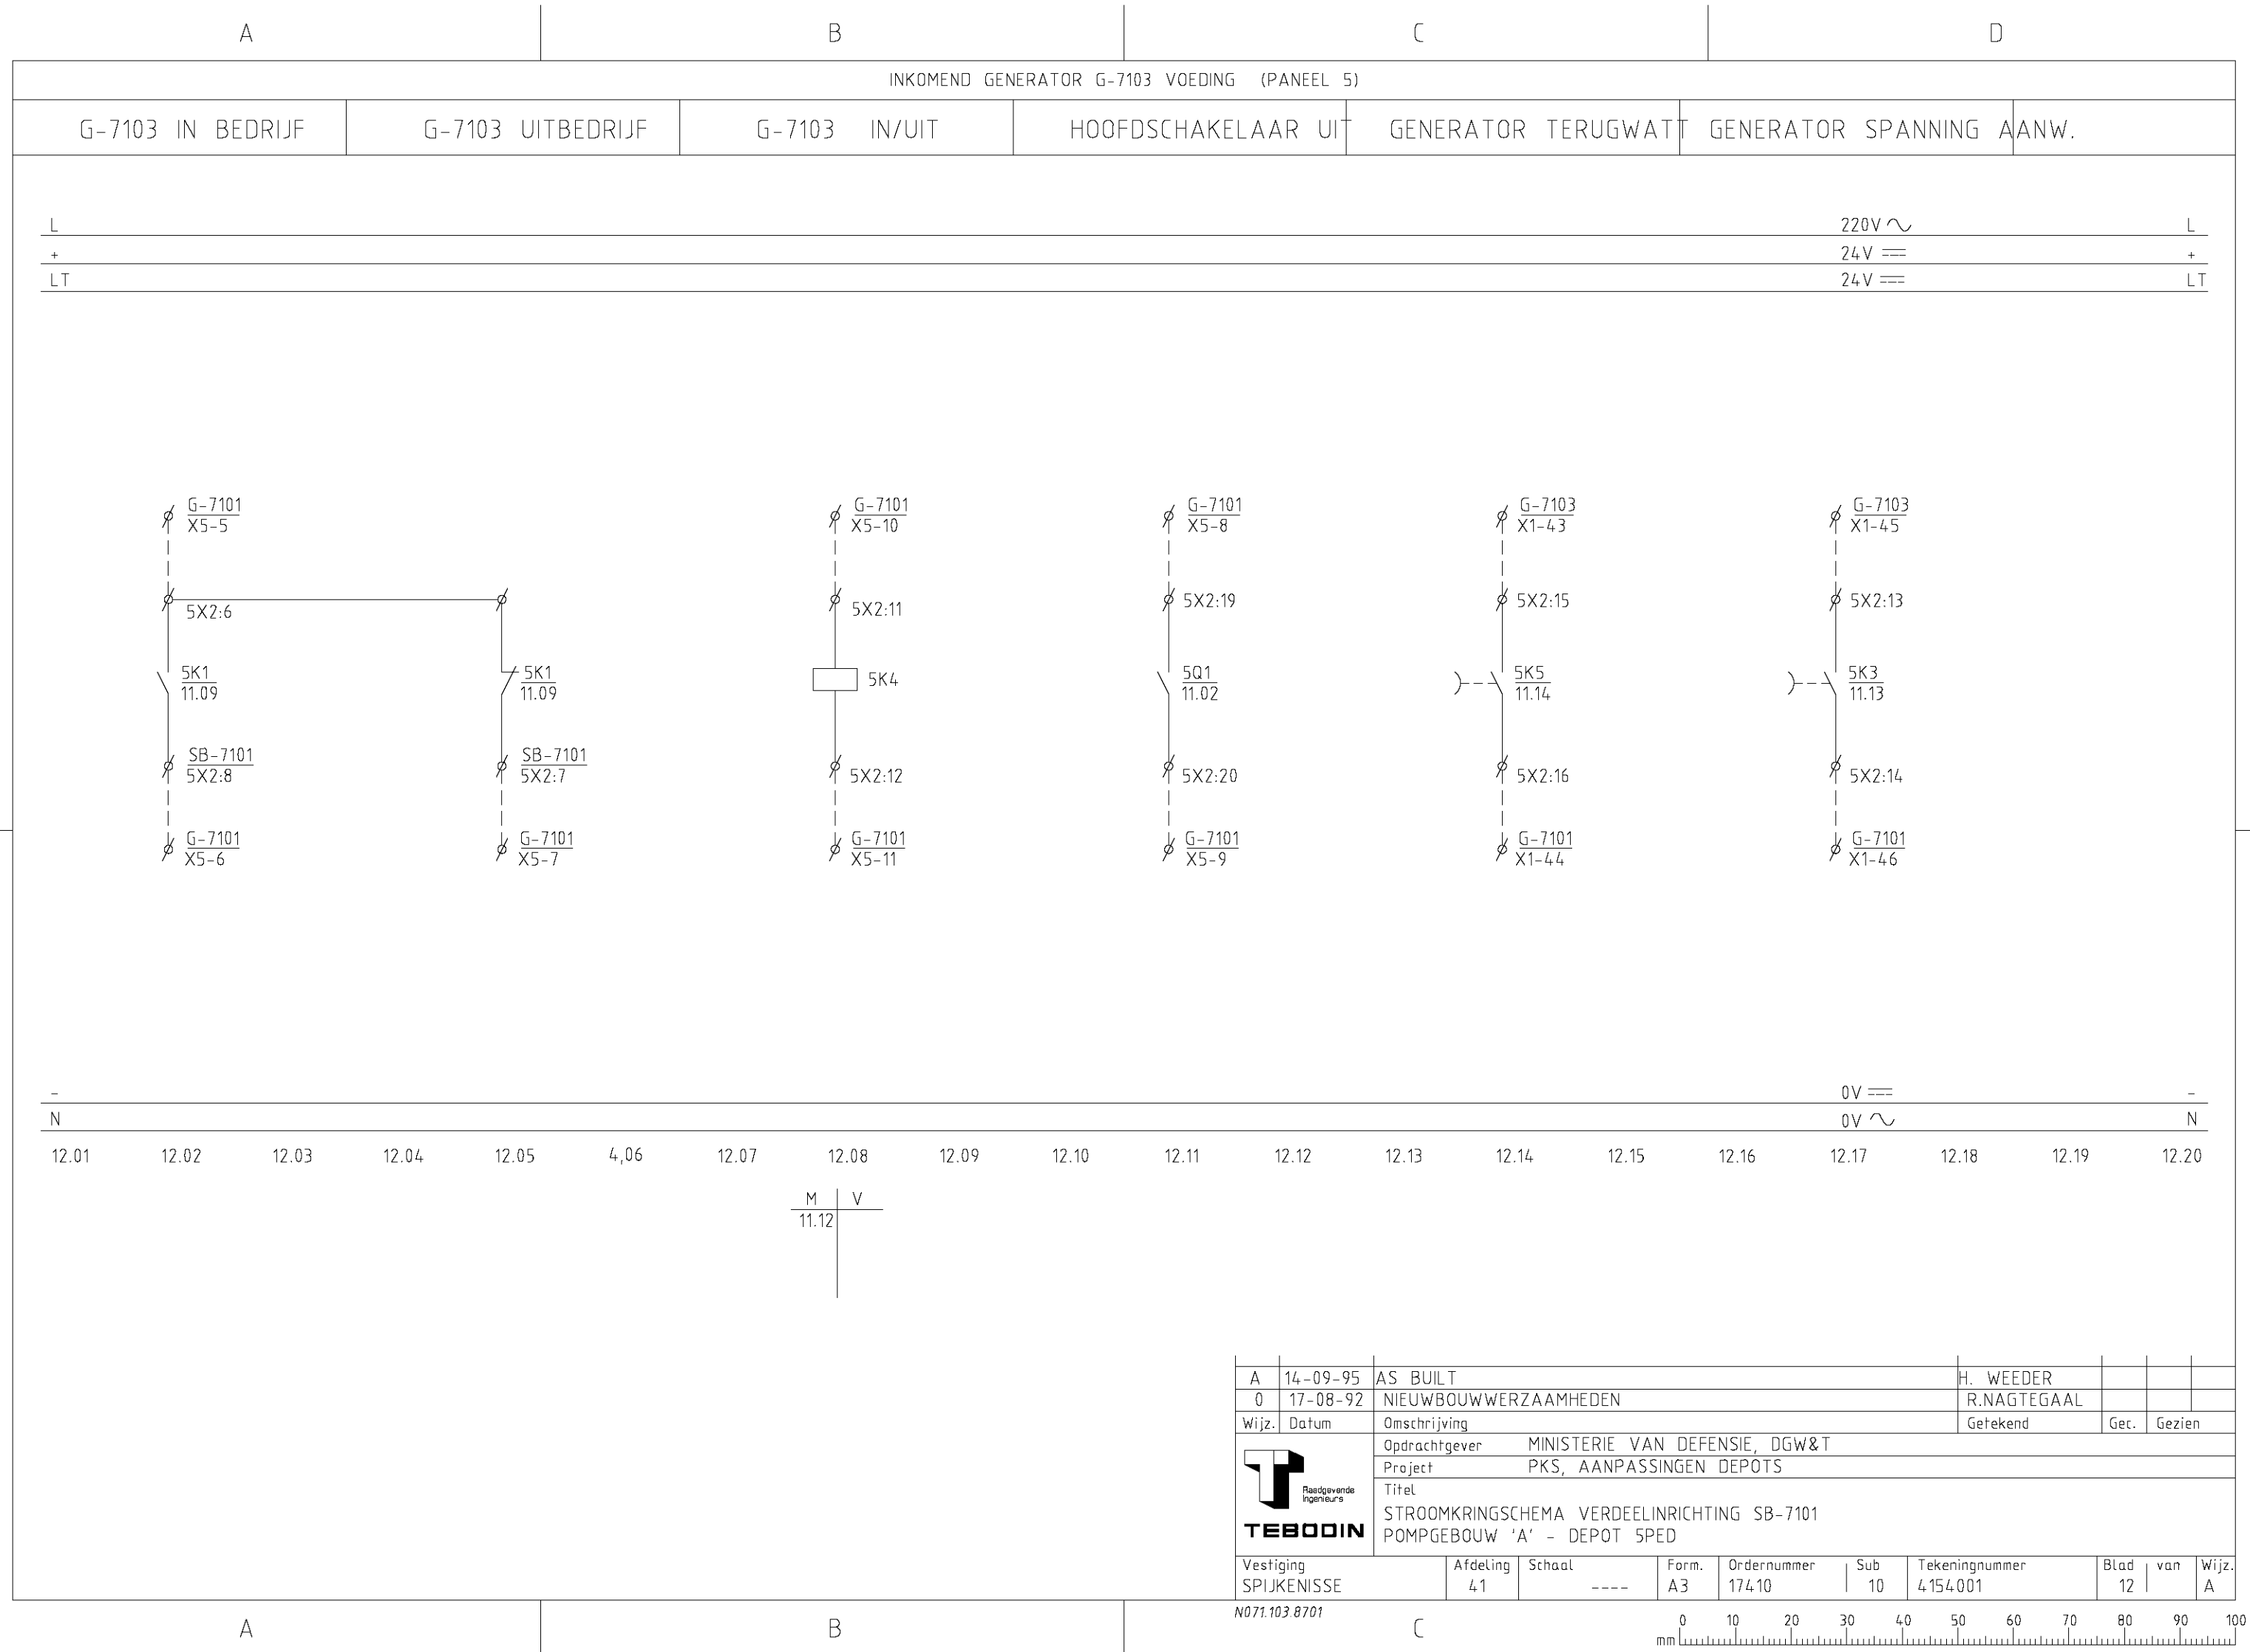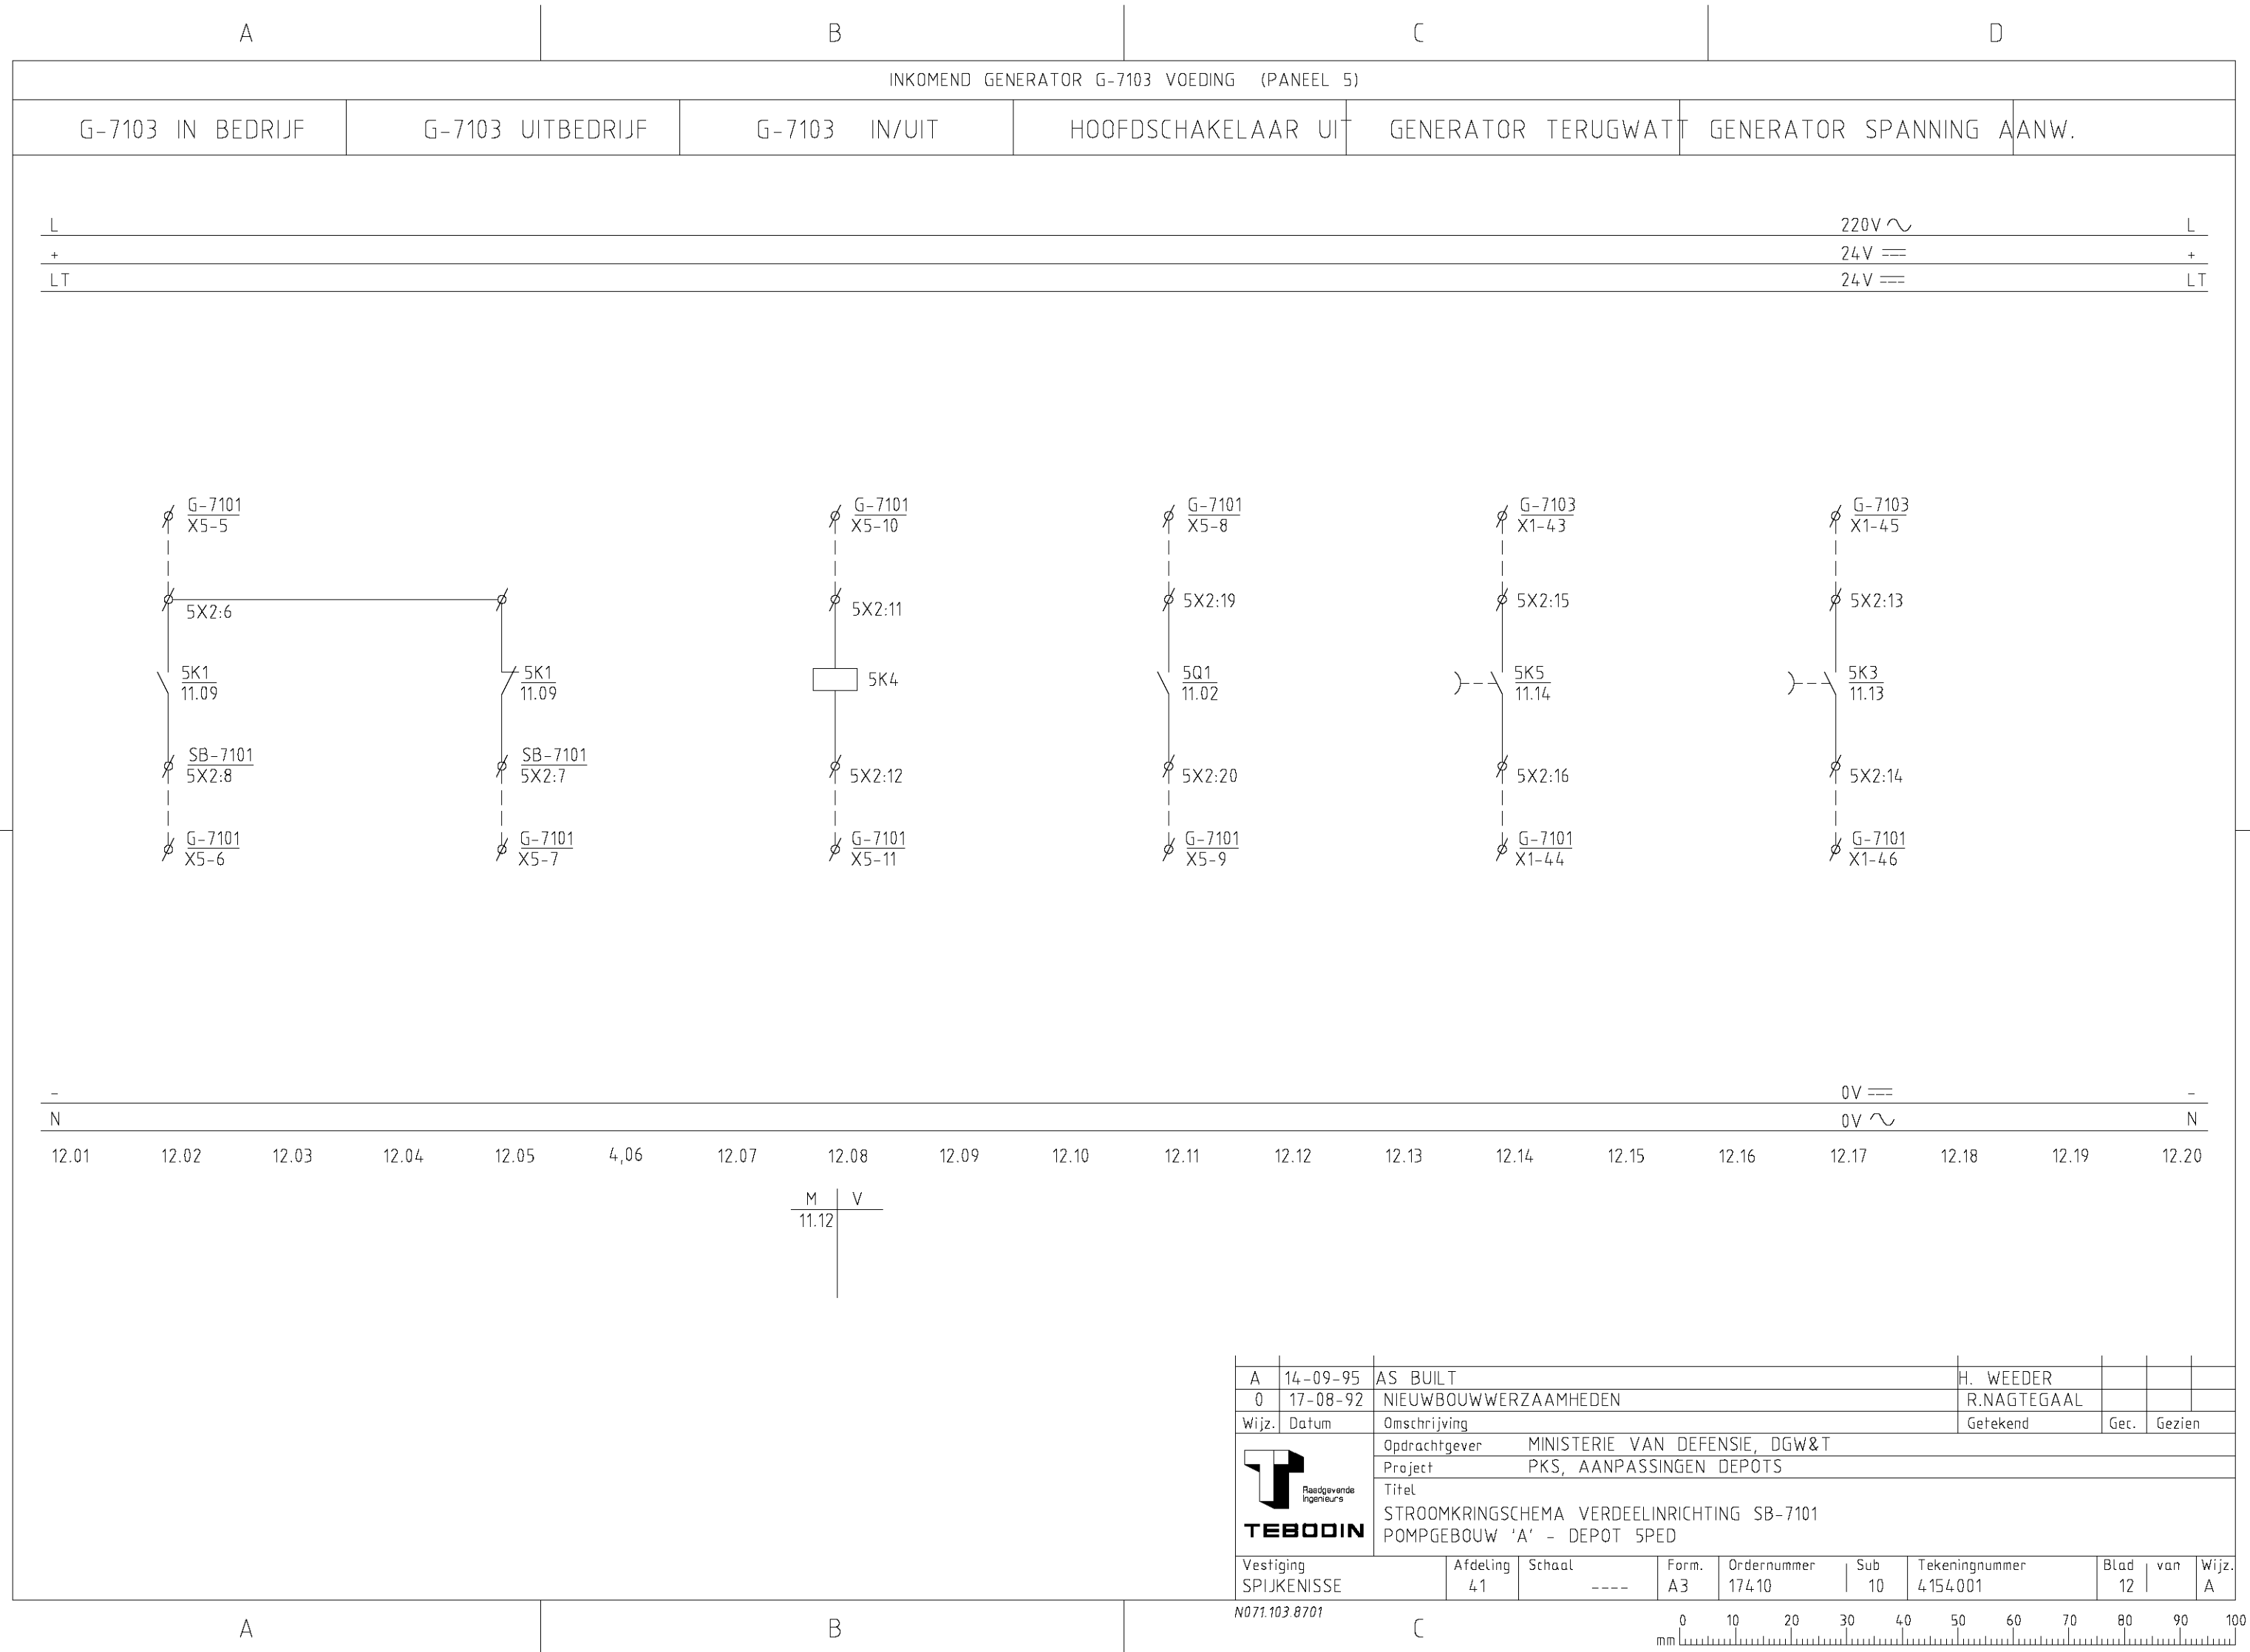

A

B

C

D

INKOMEND GENERATOR G-7103 VOEDING (PANEEL 5)

L

+

LT

220V ~

24V ==

24V ==

L

+

LT

1

2

-

N

0V ==

0V ~

-

N

13.01

13.02

13.03

13.04

13.05

4,06

13.07

13.08

13.09

A

0

Wijz.

T

Raadgevende Ingenieurs

TEBODIN

14-09-95

17-08-92

Datum

AS BUILT

NIEUWBOUWERKZAAMHEDEN

Omschrijving

Opdrachtgever MINISTERIE VAN DEFENSIE, DGW&T

Project PKS, AANPASSINGEN DEPOTS

Titel

STROOMKRINGSCHEMA VERDEELINRICHTING SB-7101

POMPGEBOUW 'A' - DEPOT SPED

Vestiging SPIJKENISSE

Afdeling 41

Schaal ----

Form. A3

Ordernummer 17410

Sub 10

Tekeningnummer 4154.001

Blad 13

van

Wijz. A

H. WEEDER

R.NAGTEGAAL

Getekend

Gec.

Gezien

N071.103.8701

C

0

10

20

30

40

50

60

70

80

90

100

mm

A

B


C


D


1

2


54001013

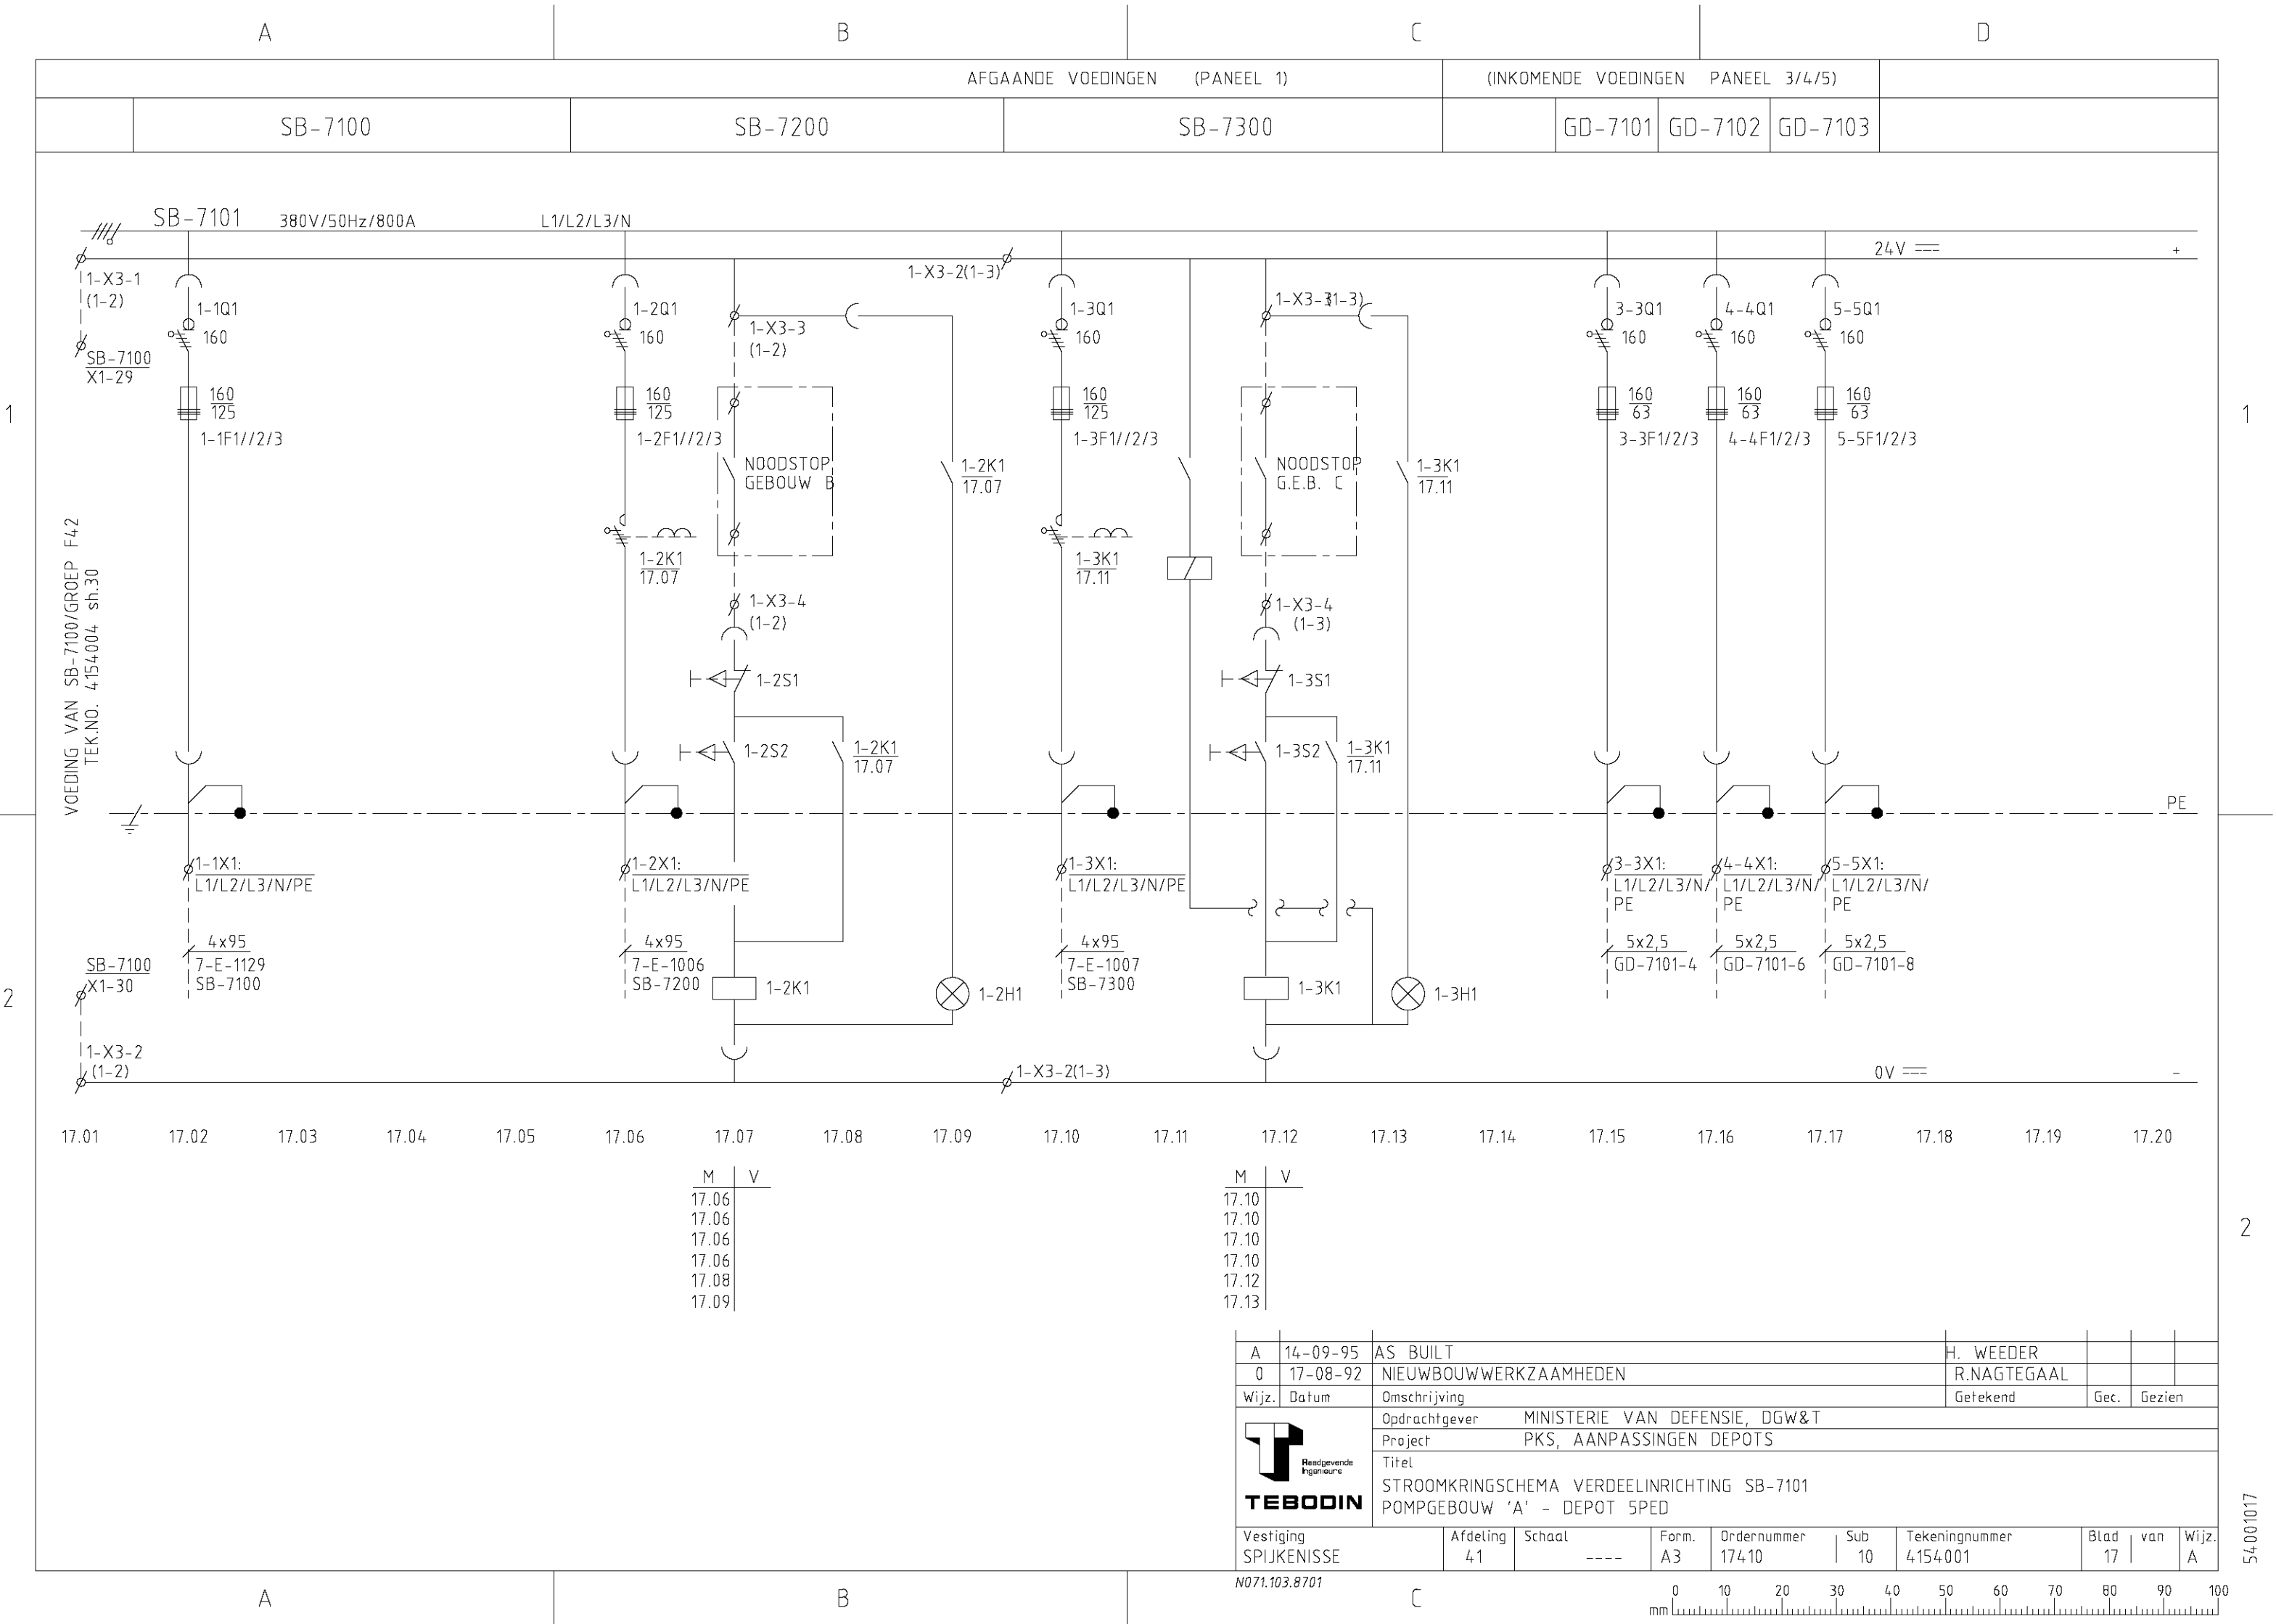


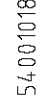

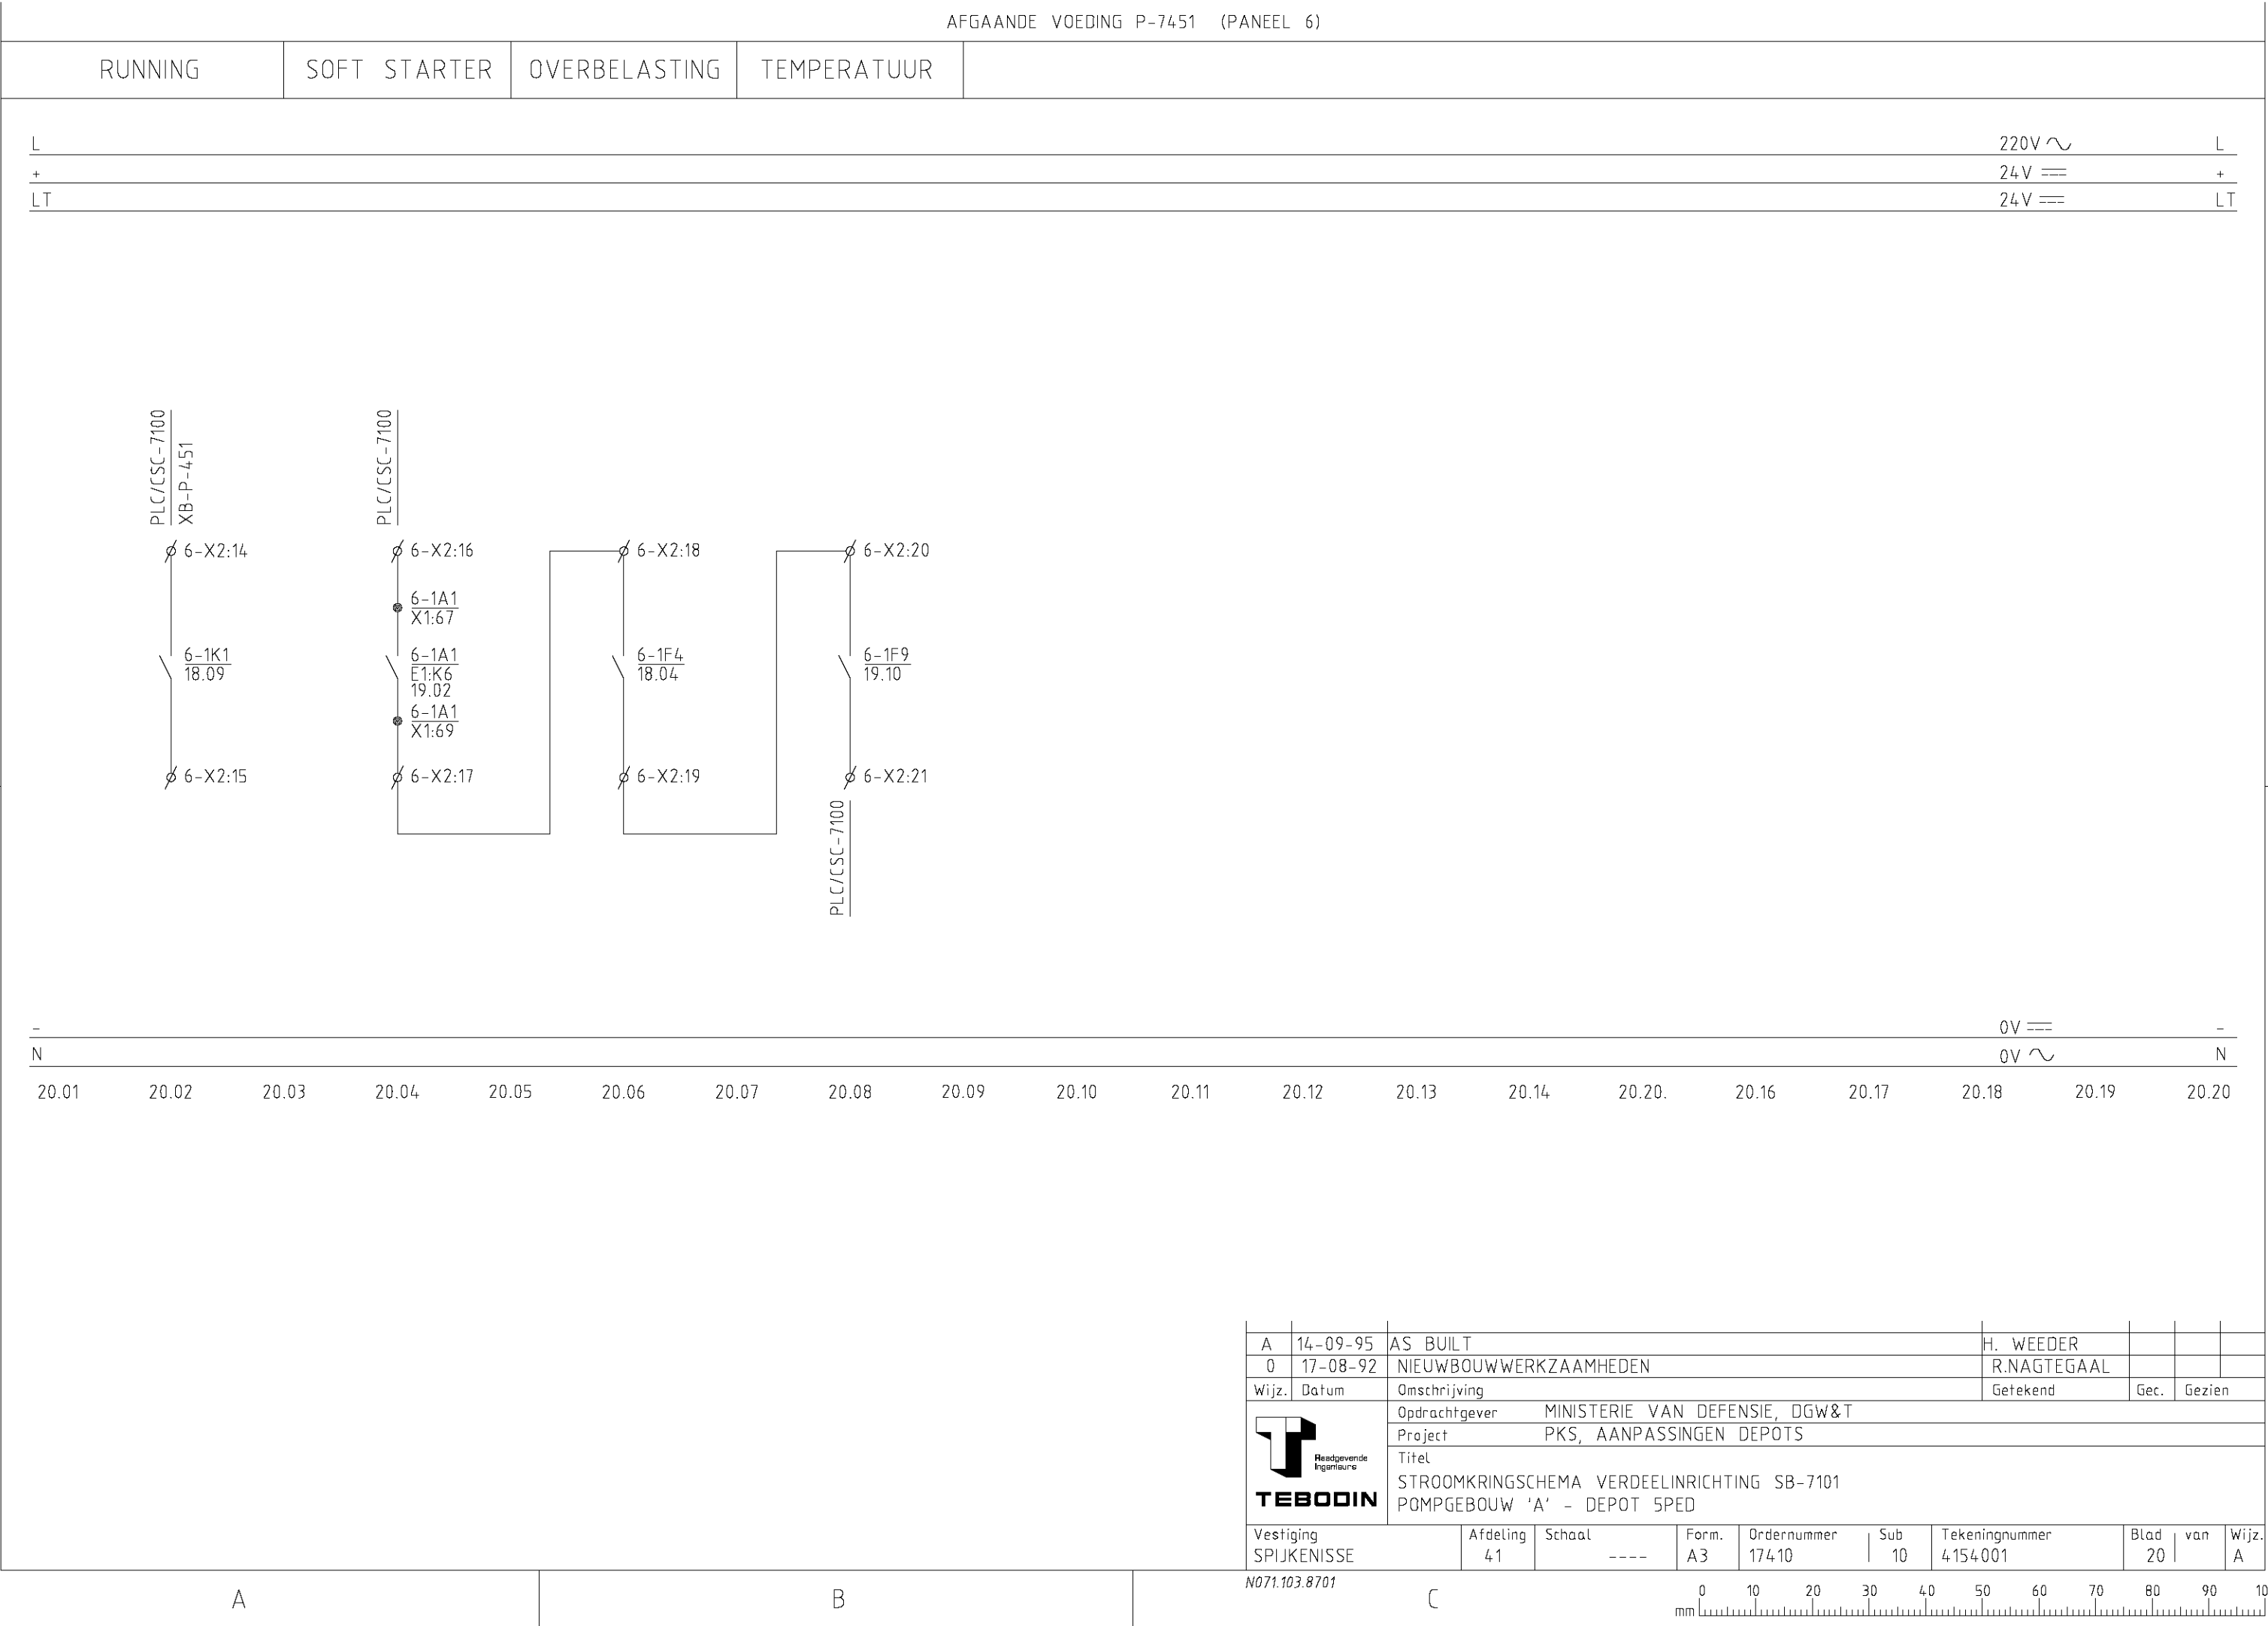




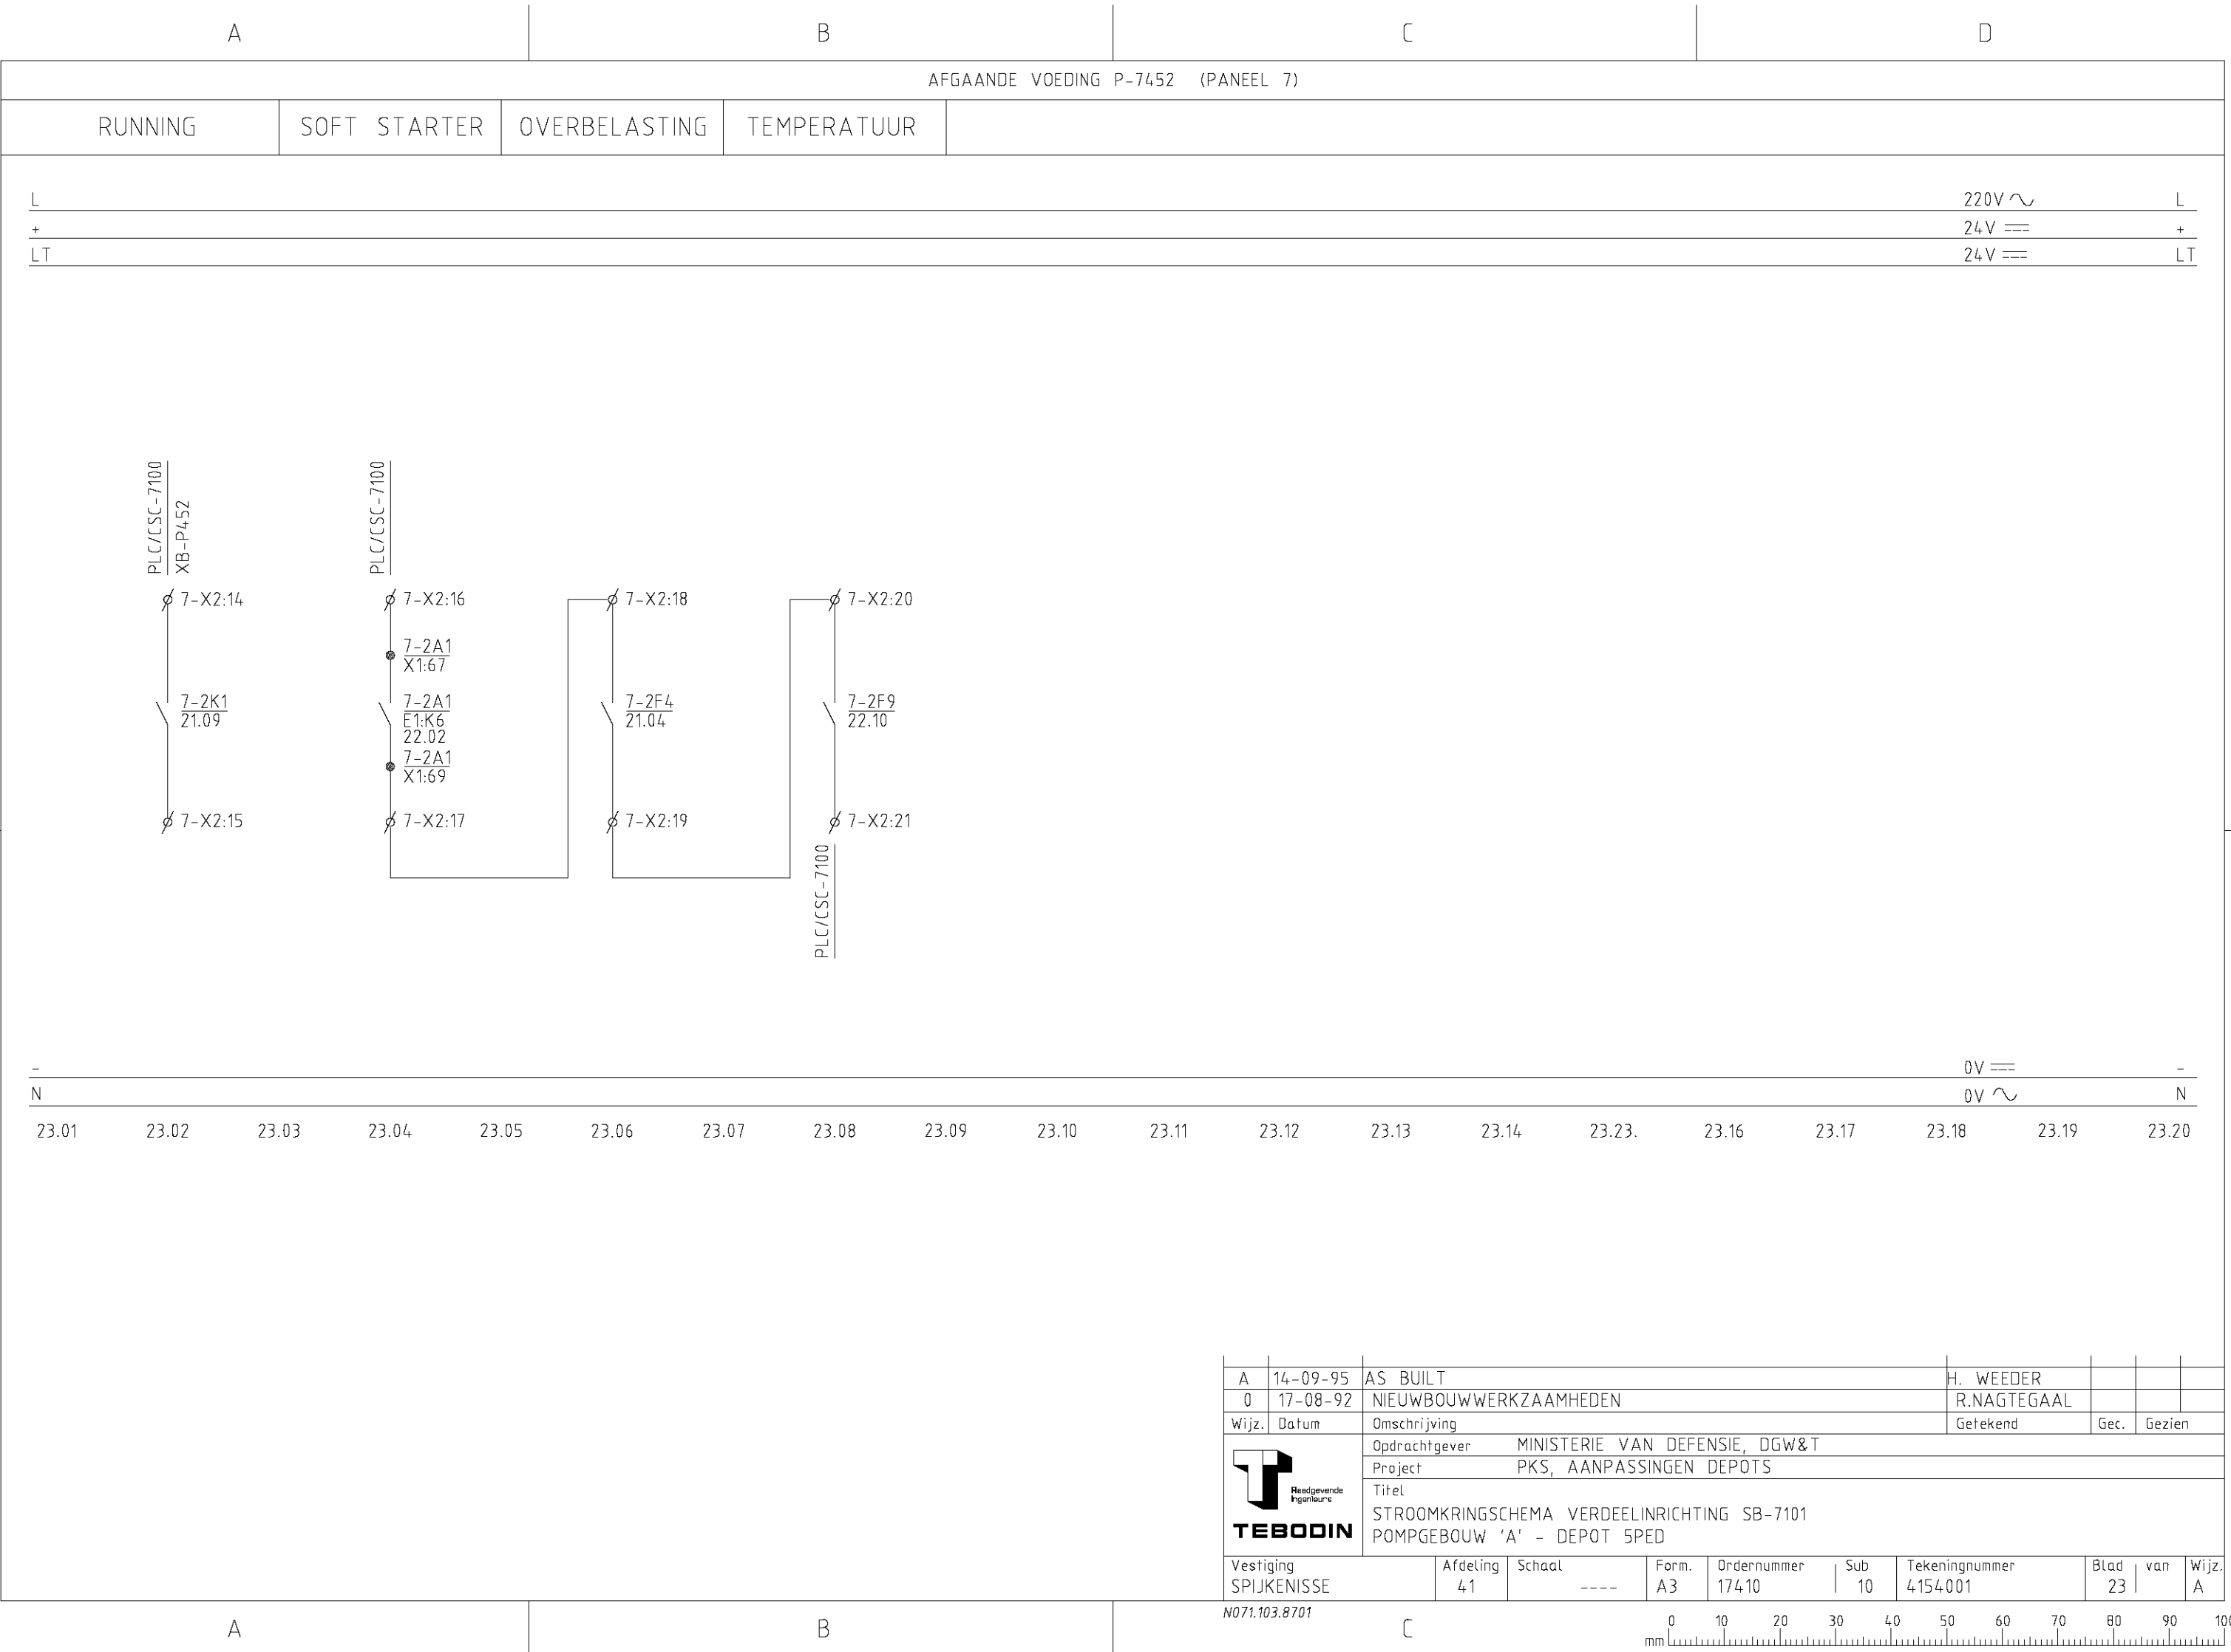


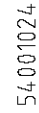



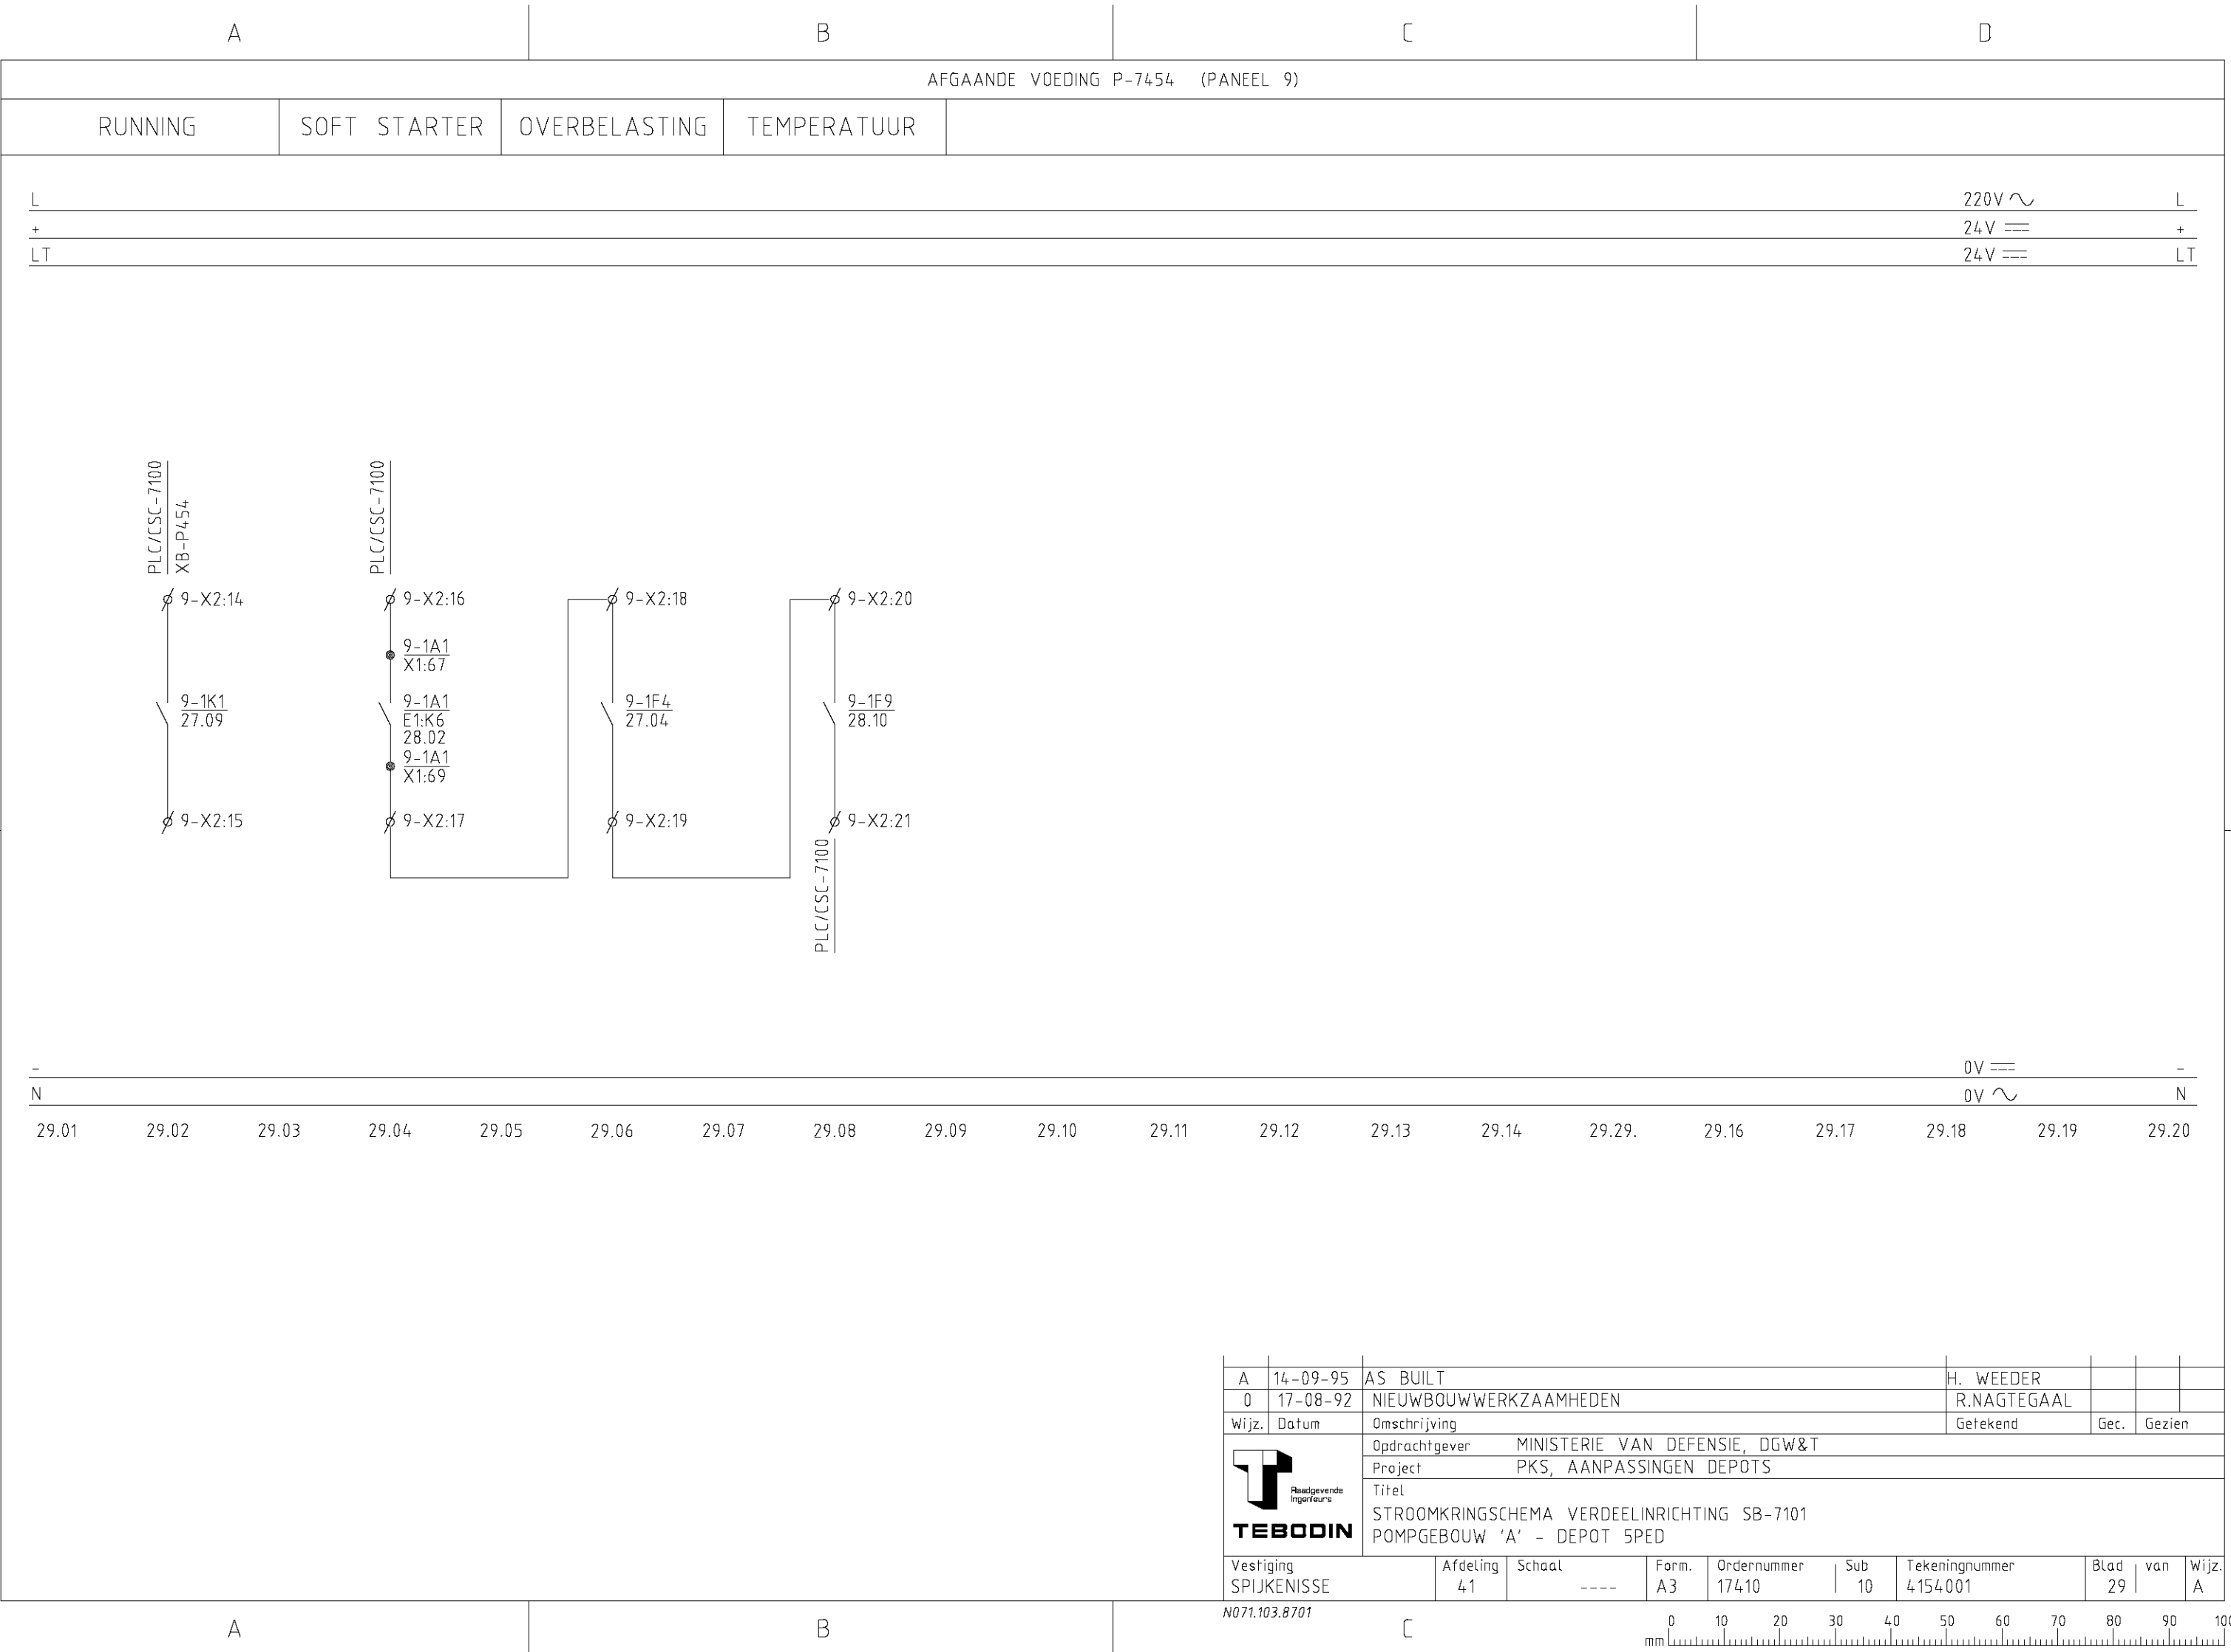




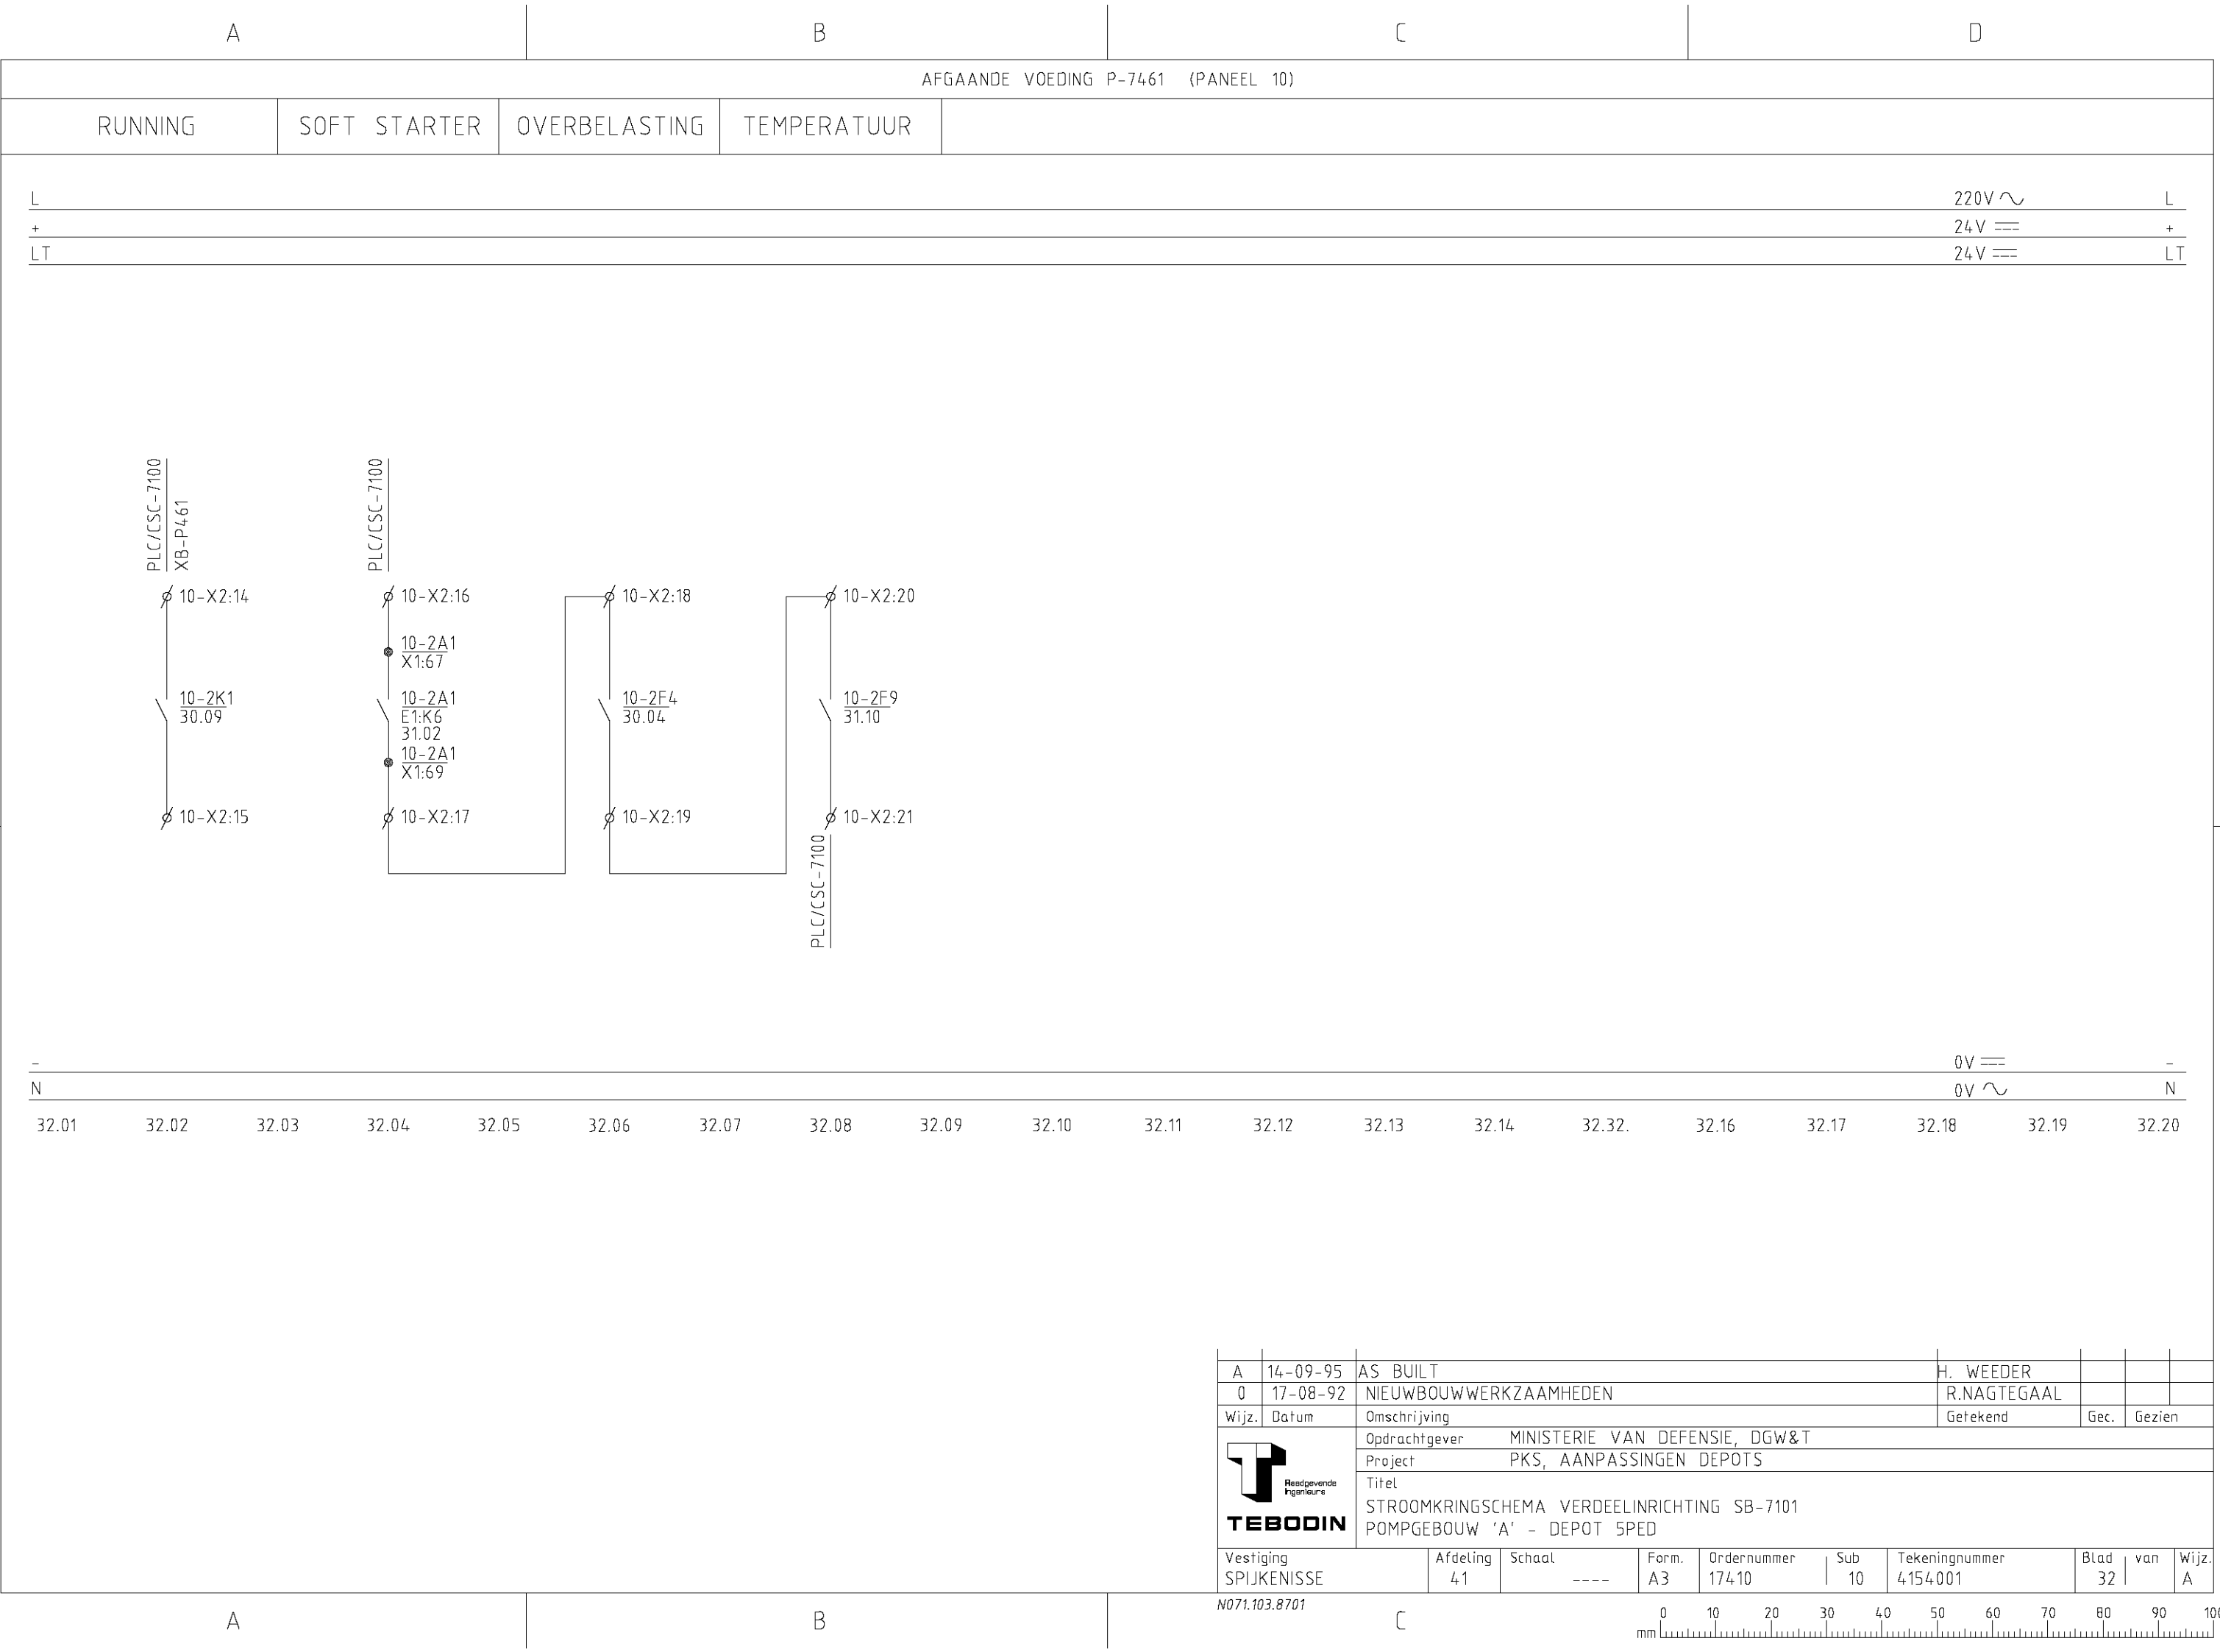



A				B				C				D			
AFGAANDE VOEDING P-7462 (PANEEL 11)															
RUNNING		SOFT STARTER		OVERBELASTING		TEMPERATUUR									
L												220V ~		L	
+												24V ===		+	
LT												24V ===		LT	

1

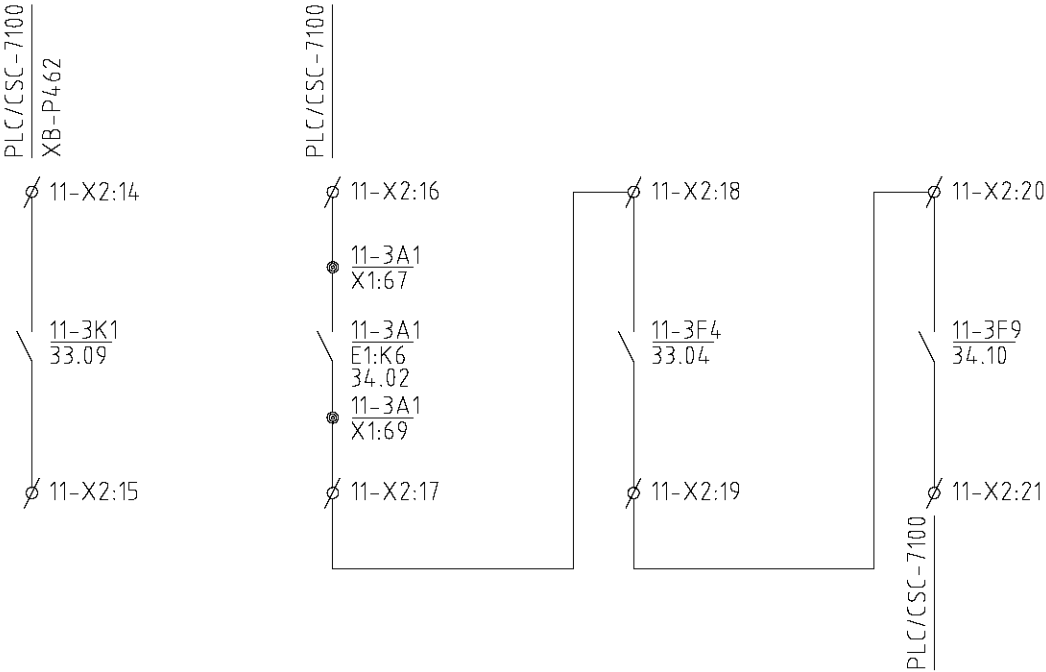


-																	0V 	-	
N																	0V 	N	
35.01	35.02	35.03	35.04	35.05	35.06	35.07	35.08	35.09	35.10	35.11	35.12	35.13	35.14	35.15	35.16	35.17	35.18	35.19	35.20

2

A	14-09-95	AS BUILT						H. WEEDER				
0	17-08-92	NIEUWBOUWERKZAAMHEDEN						R.NAGTEGAAL				
Wijz.	Datum	Omschrijving						Getekend		Gec.	Gezien	
		Opdrachtgever MINISTERIE VAN DEFENSIE, DGW&T										
		Project PKS, AANPASSINGEN DEPOTS										
		Titel STROOMKRINGSCHEMA VERDEELINRICHTING SB-7101 POMPGEBOUW 'A' - DEPOT 5PED										
Vestiging SPIJKENISSE		Afdeling 41	Schaal ----	Form. A3	Ordernummer 17410	Sub 10	Tekeningnummer 4154001		Blad 35	van	Wijz. A	

54001035

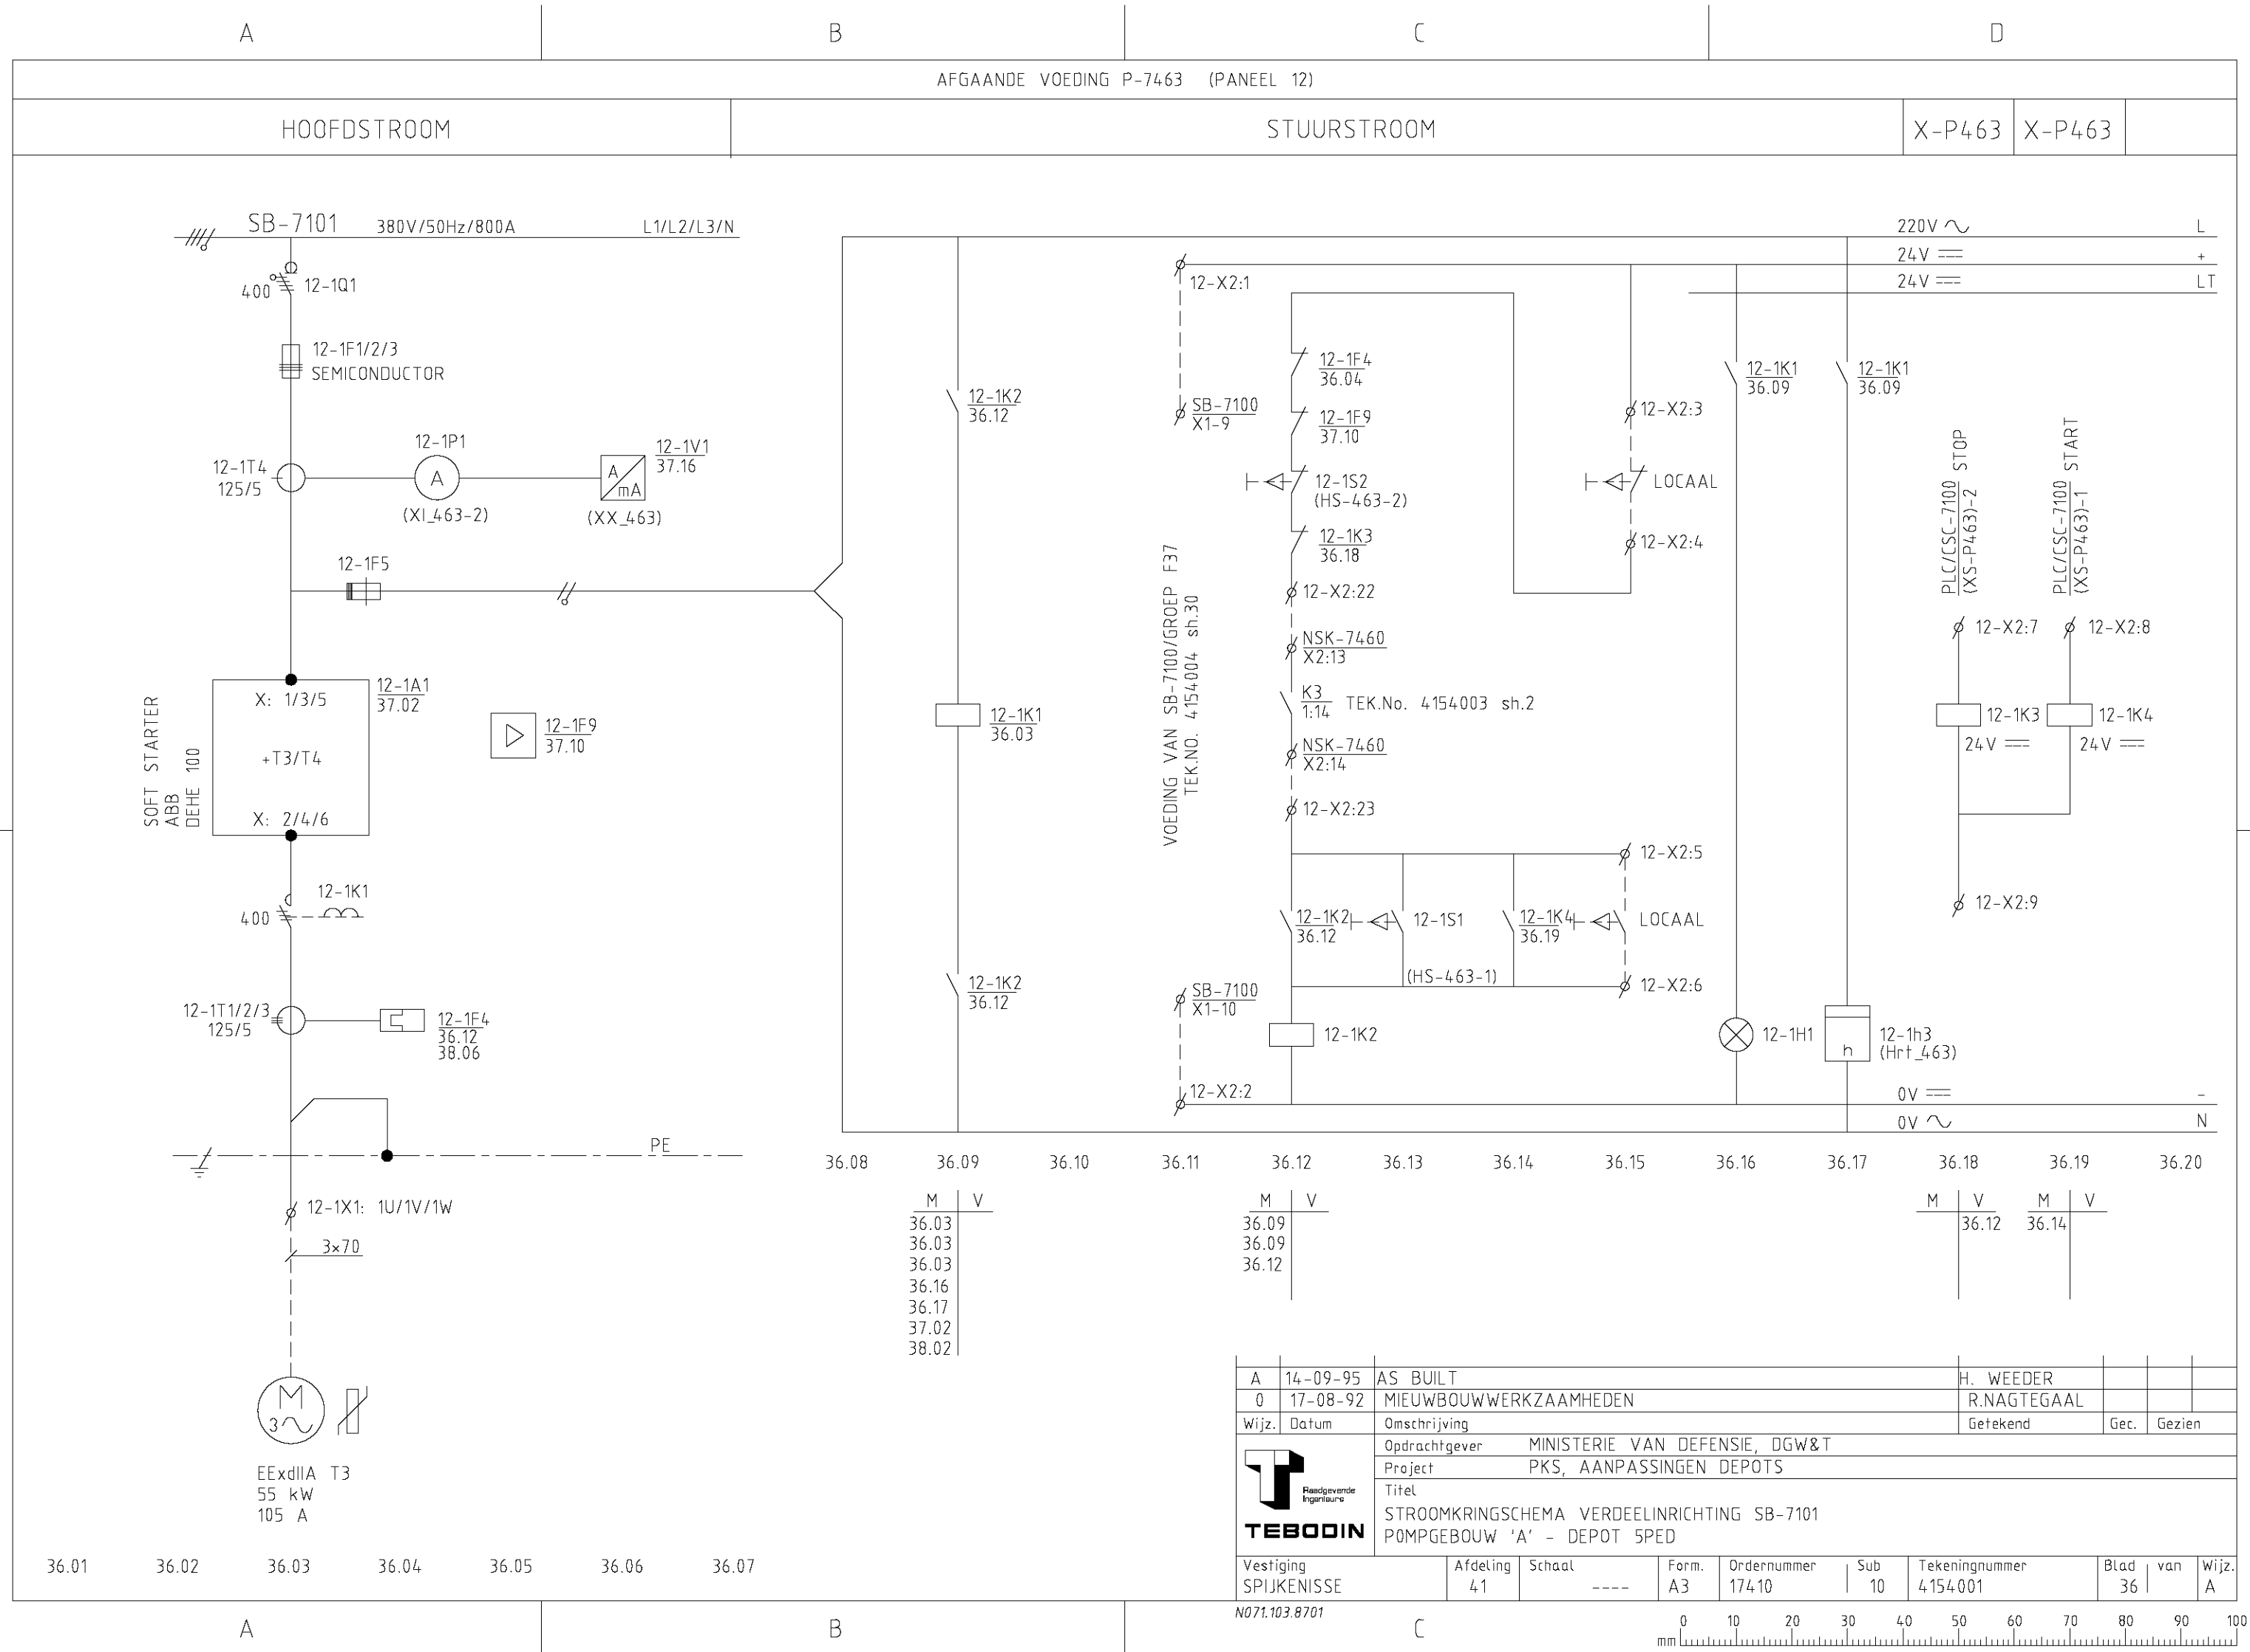



LIJST MET VOORKEURSMATERIALEN


APPARAAT

FABRIKAAT


PLC
RELAIS/TIJDRELAIS
CONTACTORRELAIS
MAGNEETSCHAKELAAR
THERMISCHE BEVEILIGING
SIGNAALLAMPEN MET MULTI-LED
DRUKKNOPPEN
KLEMMEN
MEETINSTRUMENTEN
OMVORMERS
HANDSCHAKELAARS
URENTELLER
BEVEILIGINGSRELAIS
SYNCHRONISATIERELAIS
SOFT STARTERS

AEG-MODICOM
TELEMACANIQUE
TELEMECANIQUE
TELEMECANIQUE
TELEMECANIQUE
E.A.O.
E.A.O.
PHÖNIX
FAGET
FAGET
K&N
FAGET
ABB
ABB
ABB

A	14-09-95	AS BUILT						H. WEEDER				
0	17-08-92	NIEUWBOUWWERKZAAMHEDEN						R.NAGTEGAAL				
Wijz.	Datum	Omschrijving						Getekend		Gec.	Gezien	
T Hoofdgevende Ingenieurs TEBODIN		Opdrachtgever MINISTERIE VAN DEFENSIE, DGW&T										
		Project PKS, AANPASSINGEN DEPOTS										
		Titel										
		STROOMKRINGSCHEMA VERDEELINRICHTING SB-7101 POMPGEBOUW 'A' - DEPOT SPED										
Vestiging SPIJKENISSE		Afdeling 41	Schaal ----	Form. A3	Ordernummer 17410	Sub 10	Tekeningnummer 4154001		Blad 42	van	Wijz. A	

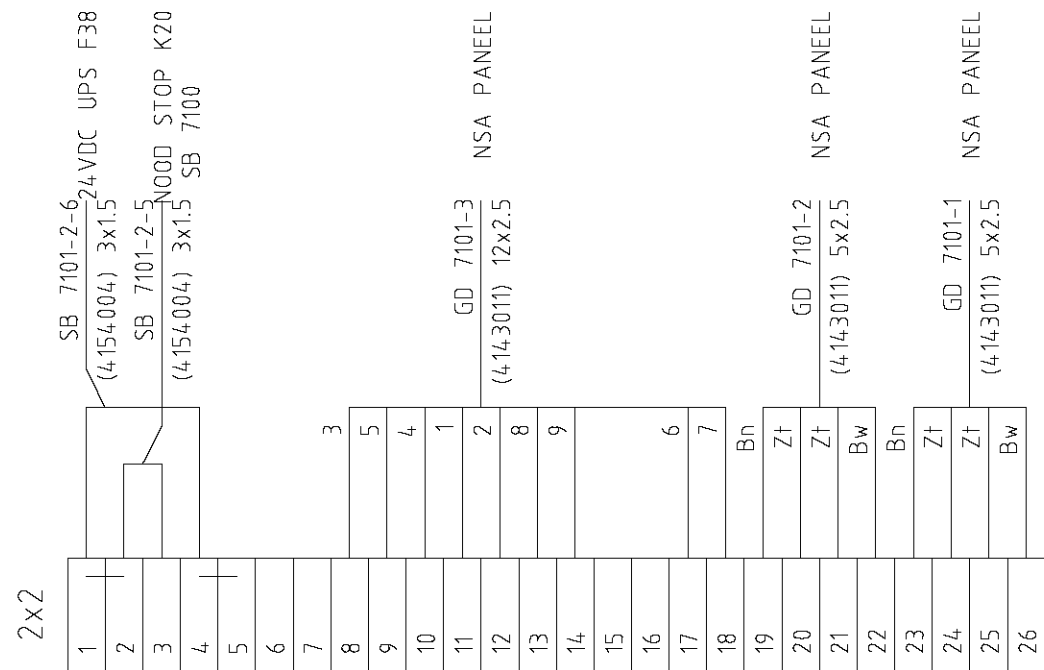

0	950914	AS BUILT					A.D.SOEHBAG				
Wijz.	Datum	Omschrijving					Getekend		Gec.	Gezien	
		Opdrachtgever MINISTERIE VAN DEFENSIE, DGW&T									
		Project PKS AANPASSINGEN DEPOTS									
		Titel AANSLUIT TEKENING VOEDINGSVELD GEB SB7101 VELD 2									
Vestiging SPIJKENISSE		Afdeling 41	Schaal -/-	Form. A3	Ordernummer 17410	Sub 10	Tekeningnummer 4154001		Blad 43	van	Wijz. 0

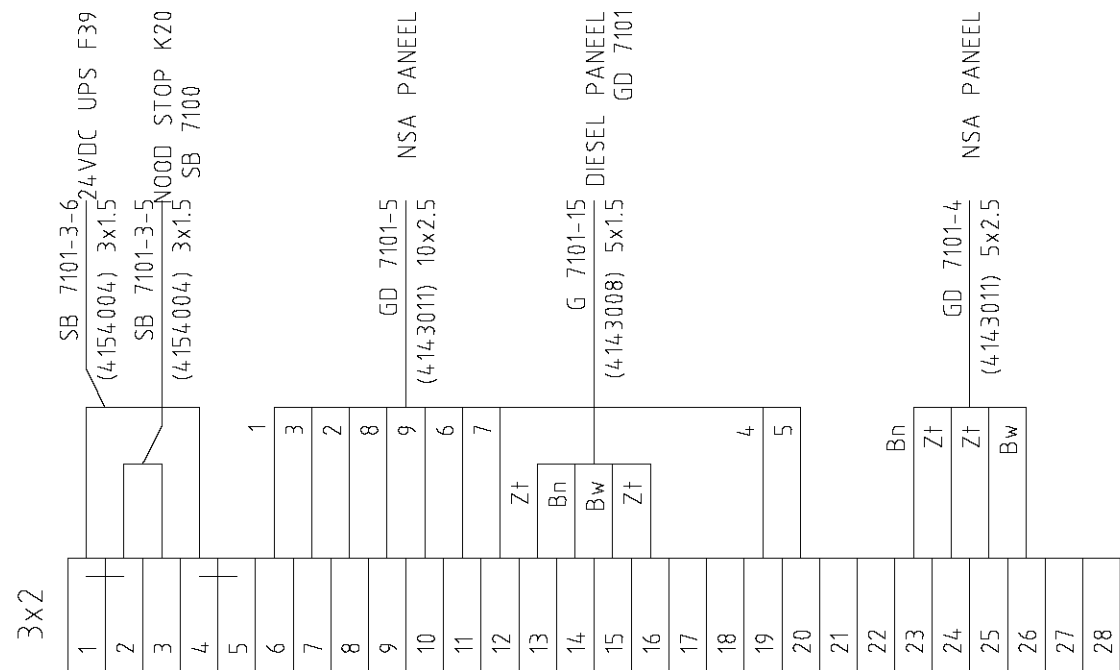

0	950914	AS BUILT						A.D.SOEHBAG		
Wijz.	Datum	Omschrijving						Getekend	Gec.	Gezien
		Opdrachtgever	MINISTERIE VAN DEFENSIE, DGW&T							
		Project	PKS AANPASSINGEN DEPOTS							
		Titel	AANSLUIT TEKENING GENERATOR VELD G-7101 SB7101 VELD 3							
Vestiging SPIJKENISSE		Afdeling 41	Schaal -/-	Form. A3	Ordernummer 17410	Sub 10	Tekeningnummer 4154001	Blad 44	van	Wijz. 0

1

2

1

2

004045

A

B


C

D

A


B


C

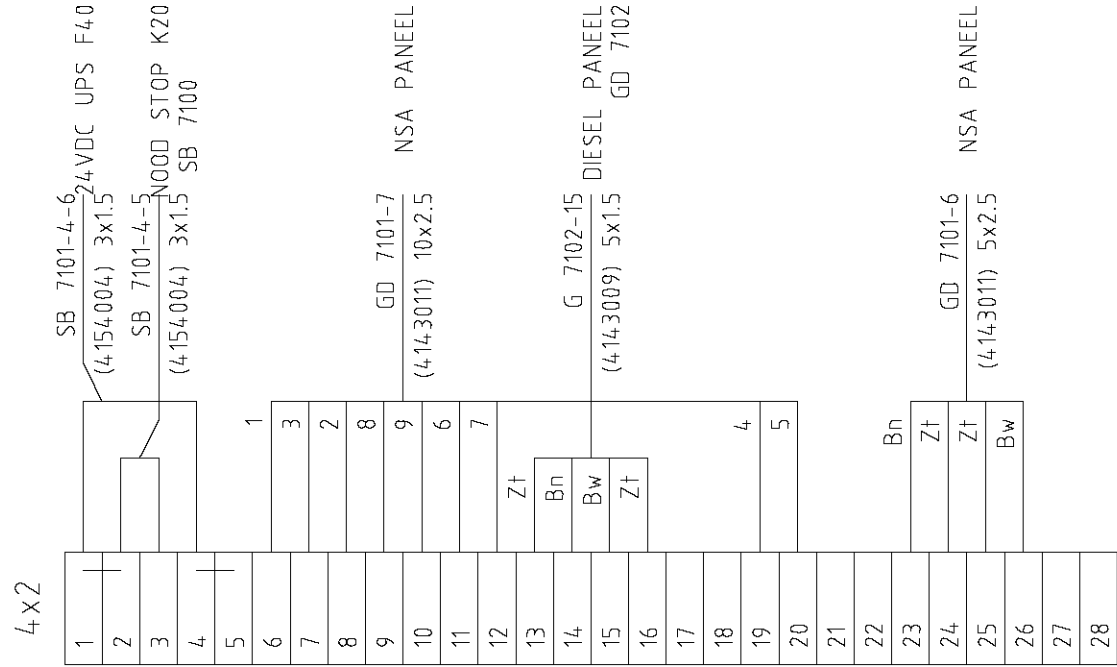


0	950914	AS BUILT	A.D.SOEBHAG			
Wijz.	Datum	Omschrijving	Getekend	Gec.	Gezien	
		Opdrachtgever	MINISTERIE VAN DEFENSIE, DGW&T			
		Project	PKS AANPASSINGEN DEPOTS			
		Titel	AANSLUIT TEKENING GENERATOR VELD G-7102 SB7101 VELD 4			
Vestiging SPIJKENISSE		Afdeling 41	Schaal -/-	Form. A3	Ordernummer 17410	Sub 10
				Tekeningnummer 4154001		Blad 45
						van 0
						Wijz. 0


N071.103.8701

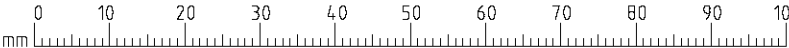

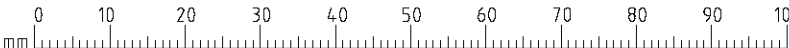
001.01.6

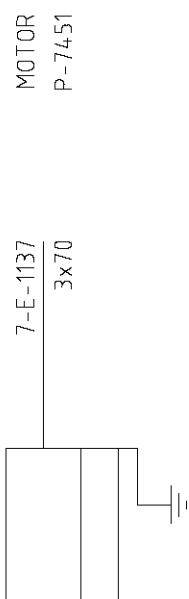


N071.103.8701

 


mm 0 10 20 30 40 50 60 70 80 90 100

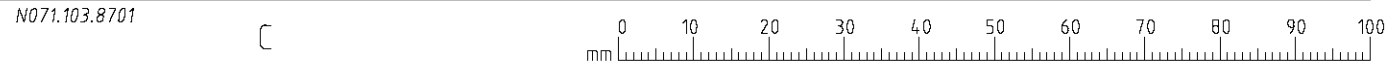870700

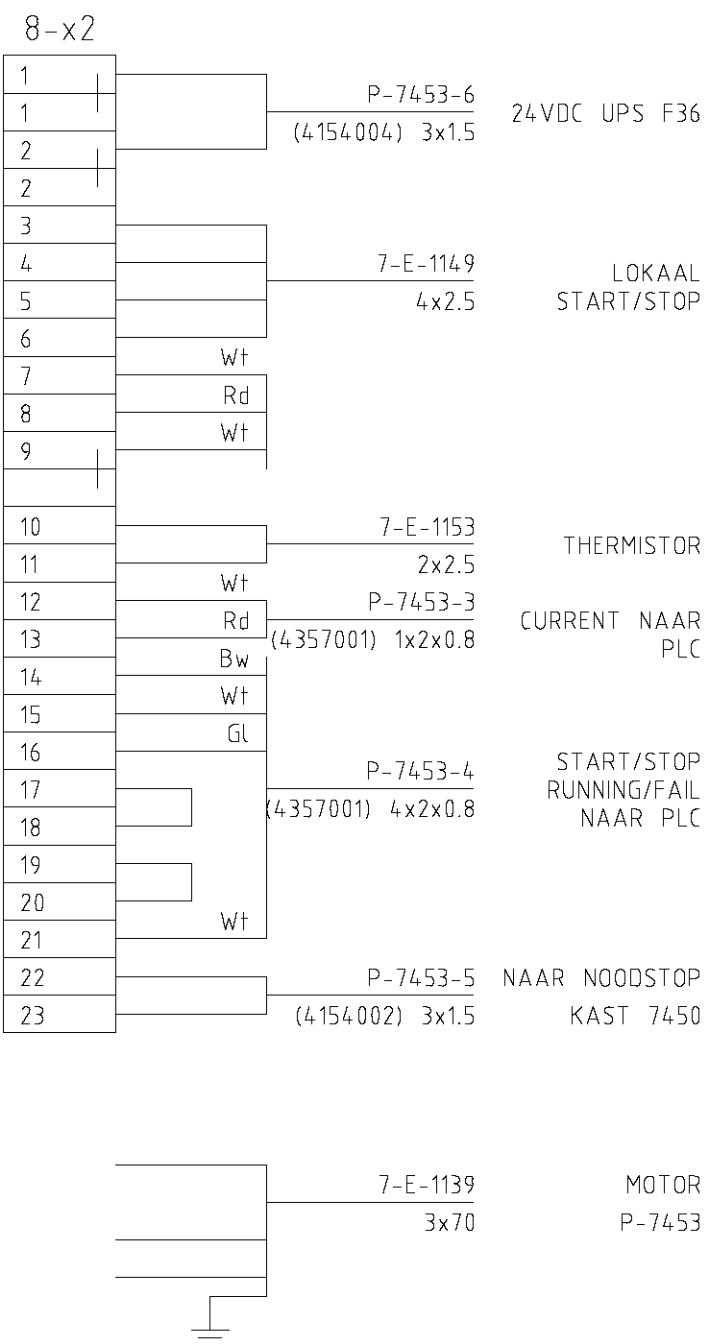
[illegible]





001,050

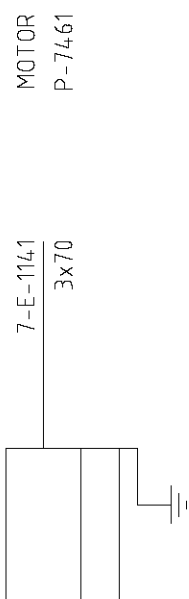

N071.103.8701

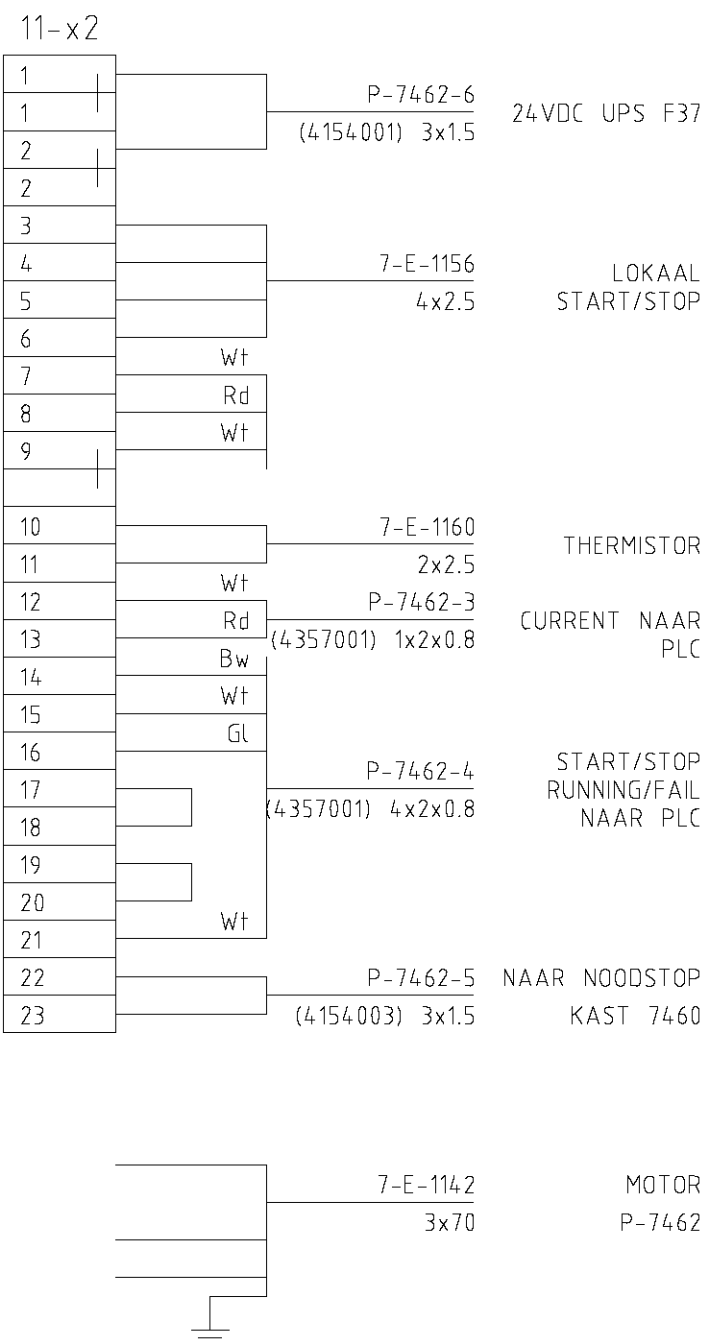[illegible]

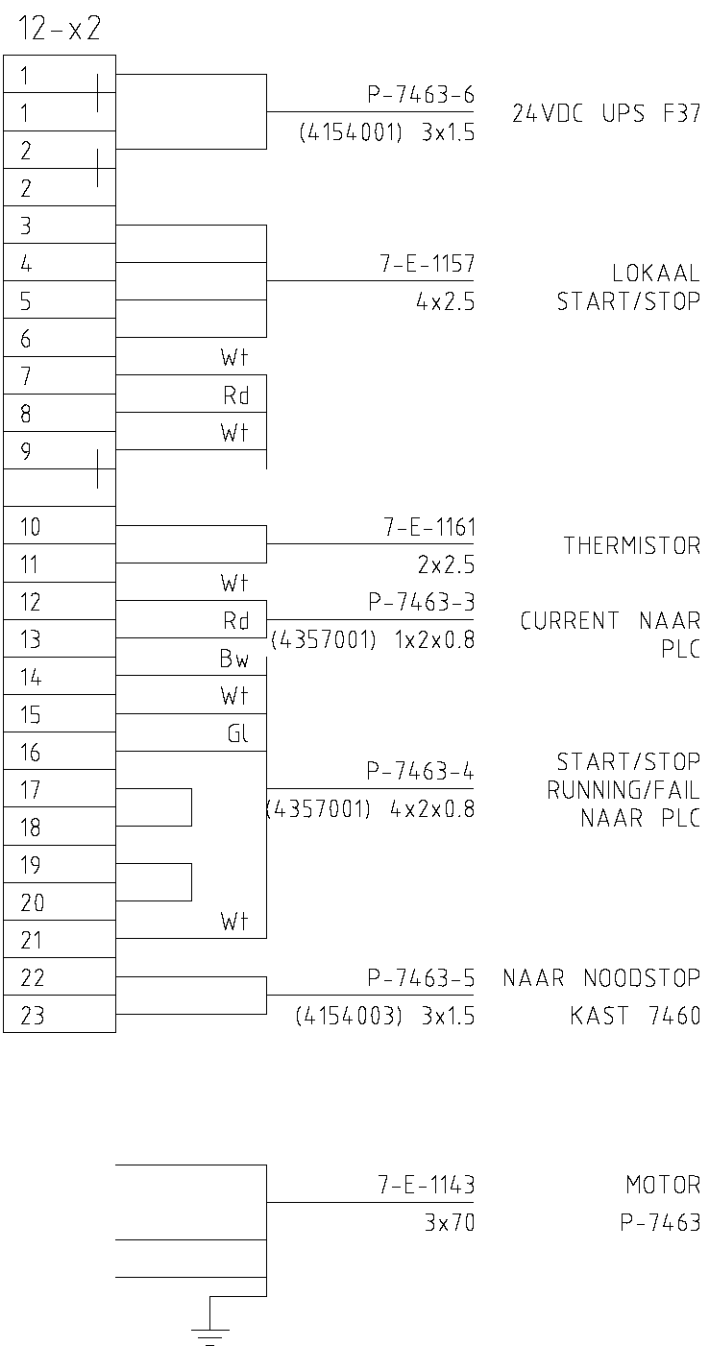[illegible]

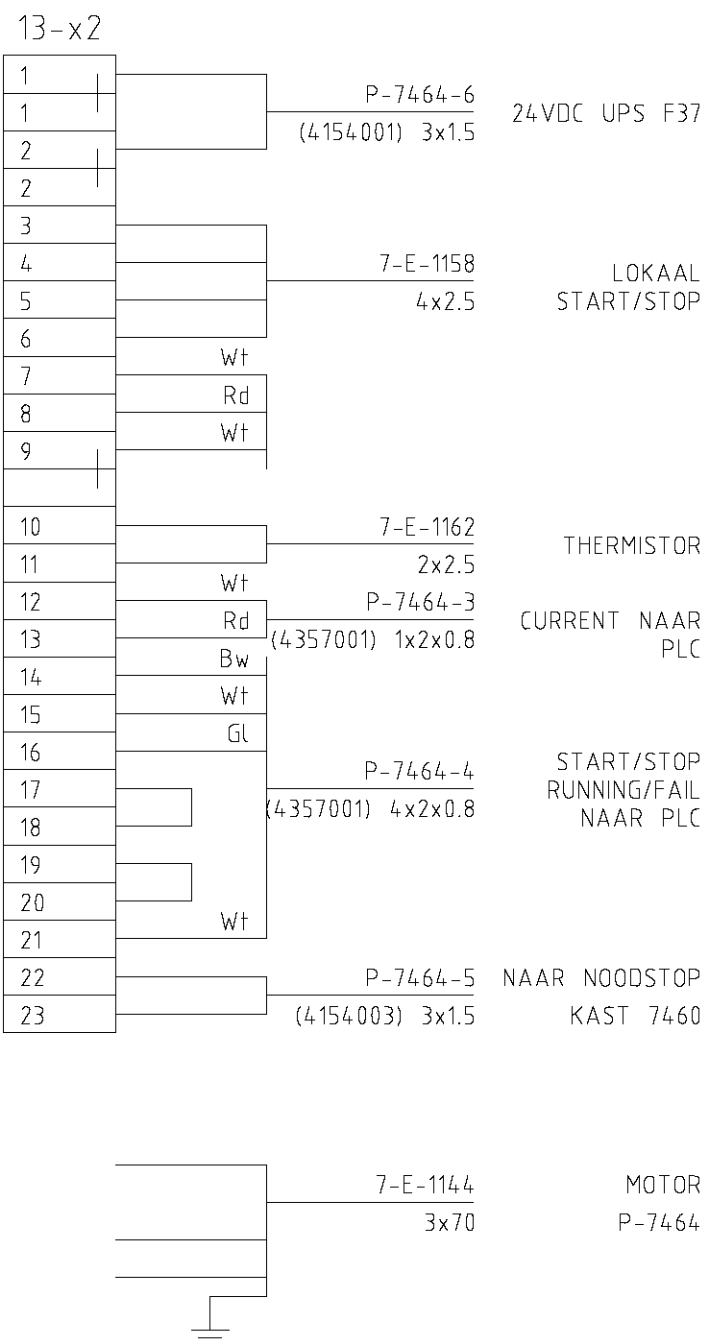[illegible]

1

2

1

2

004055

A

B


C

D

A


B

C

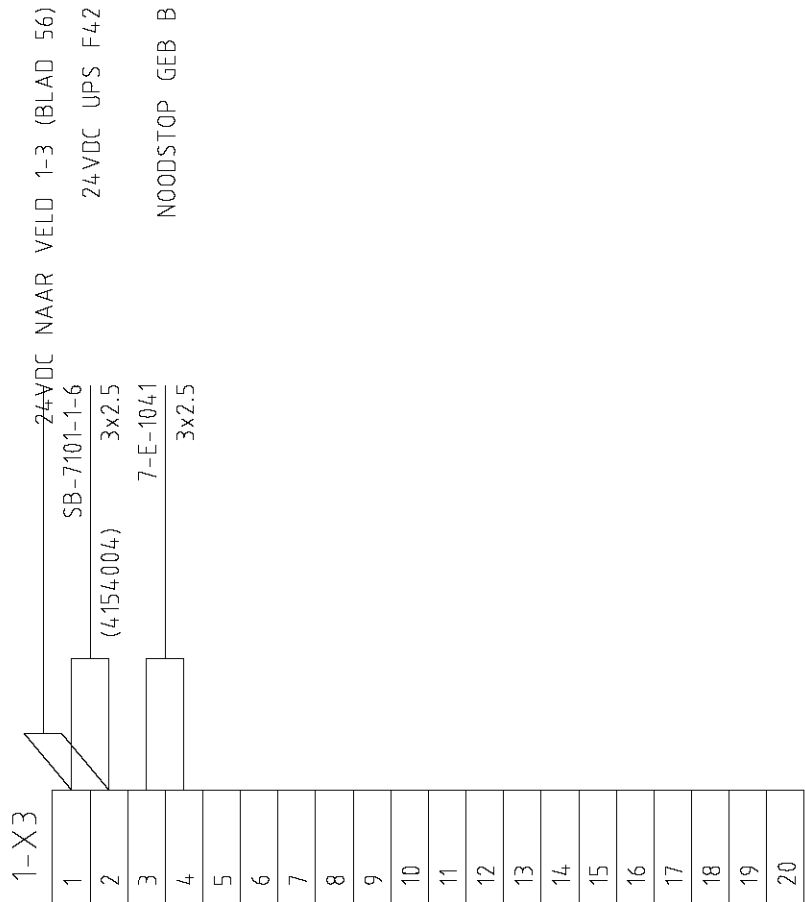

0	950914	AS BUILT										A.D.SOEBHAG								
Wijz.	Datum	Omschrijving										Getekend			Gec.	Gezien				
T Reed gevende Ingenieurs TEBODIN		Opdrachtgever MINISTERIE VAN DEFENSIE, DGW&T																		
		Project PKS AANPASSINGEN DEPOTS																		
		Titel																		
		AANSLUIT TEKENING VOEDING GEBOUW B SB7200 SB7101 VELD 1-2																		
Vestiging SPIJKENISSE				Afdeling 41	Schaal - / -		Form. A3	Ordernummer 17410	Sub 10	Tekeningnummer 4154001				Blad 55	van	Wijz. 0				

N071.103.8701

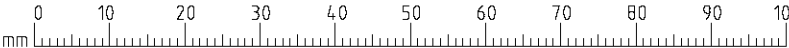

1

2

1

2

004.056

A

B


C

D

A

B

C

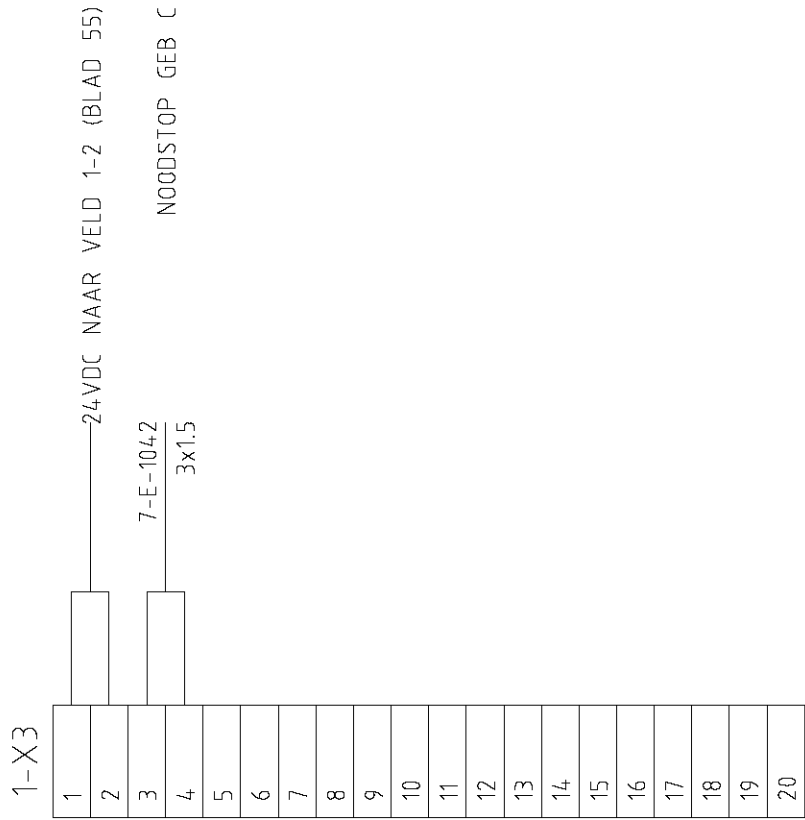

0	950914	AS BUILT										A.D.SOEBHAG								
Wijz.	Datum	Omschrijving										Getekend				Gec.	Gezien			
T Raadgevende Ingenieurs TEBODIN		Opdrachtgever MINISTERIE VAN DEFENSIE, DGW&T																		
		Project PKS AANPASSINGEN DEPOTS																		
		Titel																		
		AANSLUIT TEKENING VOEDING GEBOUW C SB7300 SB7101 VELD 1-3																		
Vestiging SPIJKENISSE				Afdeling 41	Schaal -/-		Form. A3	Ordernummer 17410		Sub 10	Tekeningnummer 4154001				Blad 56	van	Wijz. 0			

N071.103.8701

