


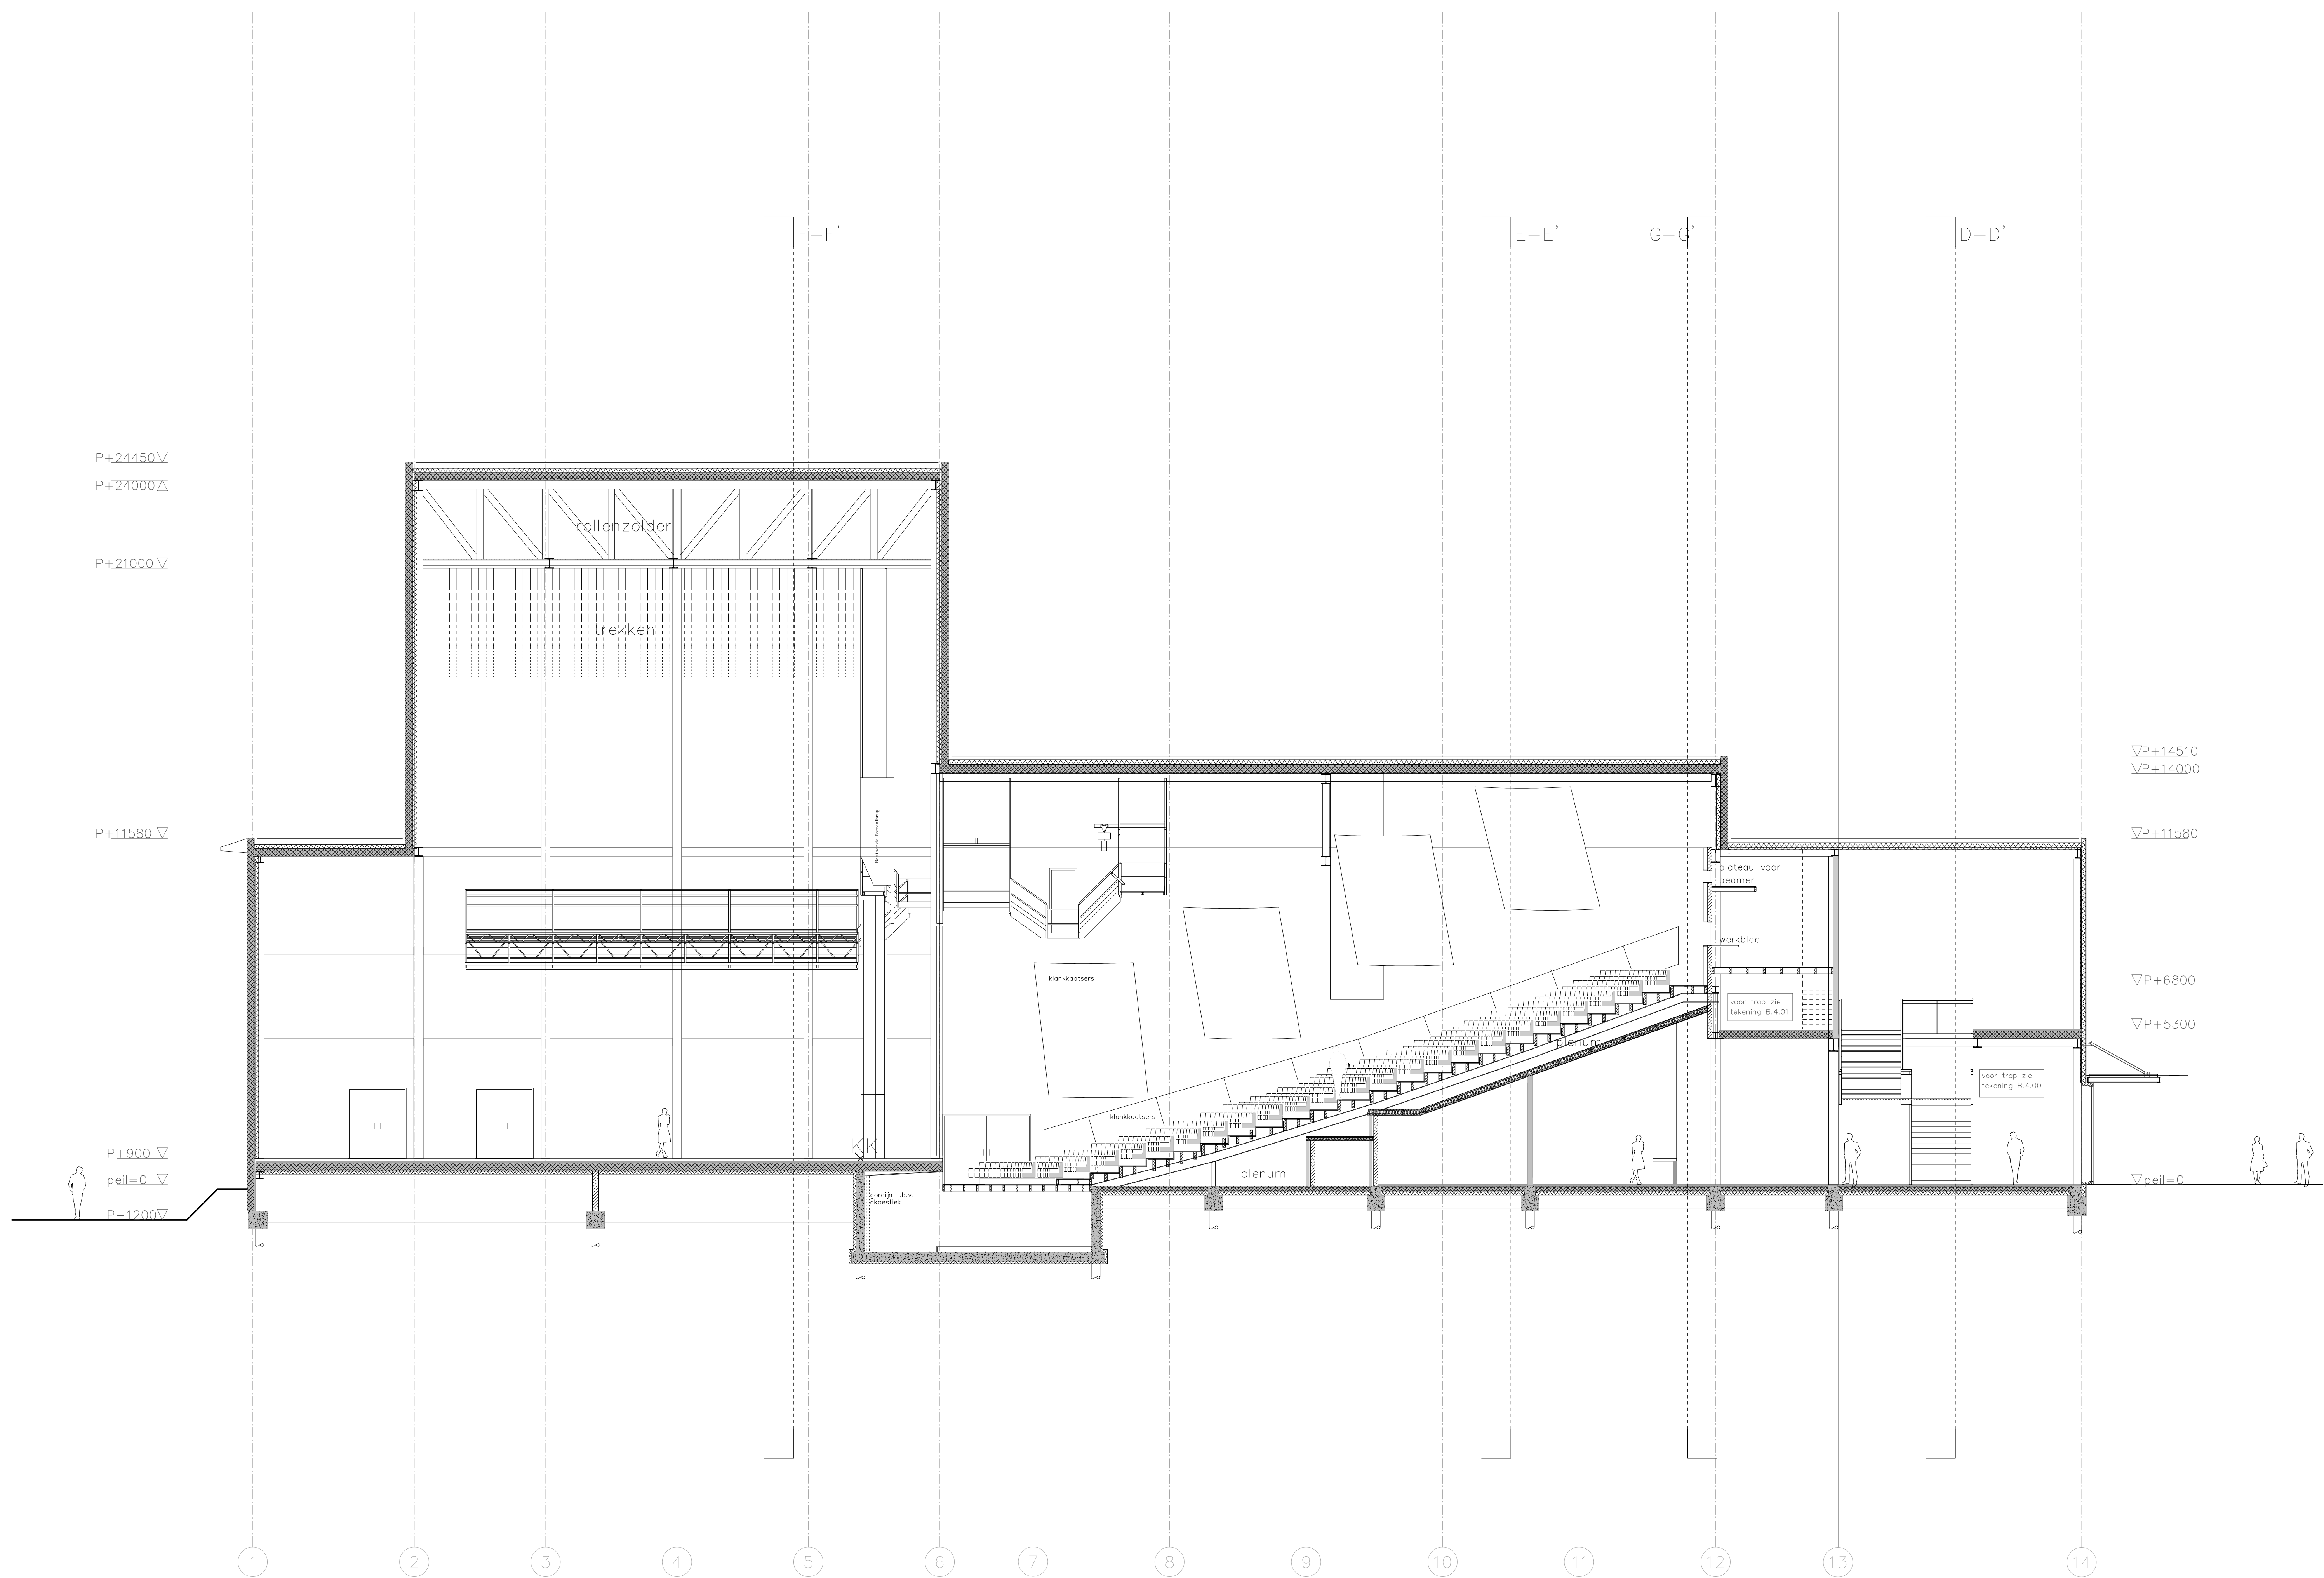


LEGENDA

- beton in het werk gestort
- beton geprefabriceerd
- stool
- hout
- kalzandsteen
- kalzandsteen vellingblokken
- metal-stud met tekst type
- isolatie
- brandslanghaspel
- vluchtrouteaanduiding UIT
- vluchtrouteaanduiding NOODUITGANG
- deur WBD80 30 min – zelfsluitend
- deur WBD80 60 min – zelfsluitend
- grens brandcompartiment WBD80 30 min
- grens brandcompartiment WBD80 60 min
- pelmaat bovenkant afgewerkte vloer
- ruimtenummer, functie / OBO in m2
- VB 0.1
- verblifgebied
- wc
- urinoir
- douche
- wastafel
- uitstartgootsteen
- hoofdentree
- kozijmerck

alle maten in millimeters

- VB verblifruimte
- WC toilet
- BA badruimte
- TR technische ruimte
- VK verkeersruimte
- BE berging / opslagruimte
- WK werkruimte
- ON onbepaalde ruimte

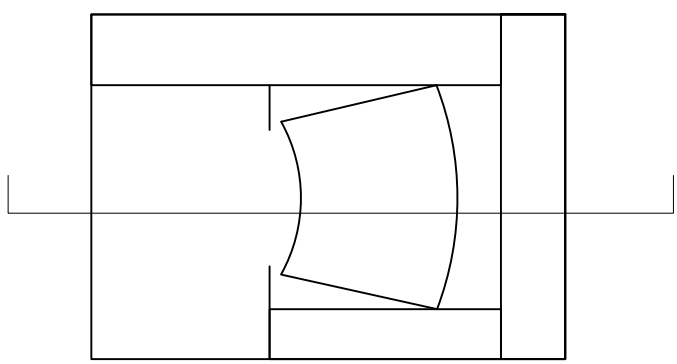

project Zuiderstrandtheater – Spelhuus
Norfolkterrein, Scheveningen
opdrachtgever Gemeente Den Haag

tekening B.3.01
kenmerk
revisie
onderdeel doorsnede B-B'

schaal 1:100
formaat A0
getekend WH

datum 26 09 2014
gewijzigd

ELZEVIER & MAUVE
ARCHITECTEN

VOORBURGSTRAT 9
3037 GV ROTTERDAM
T + 31 (0) 10 467 13 55
F + 31 (0) 10 467 05 12
E INFO@ELZEVIERMAUVE.NL