


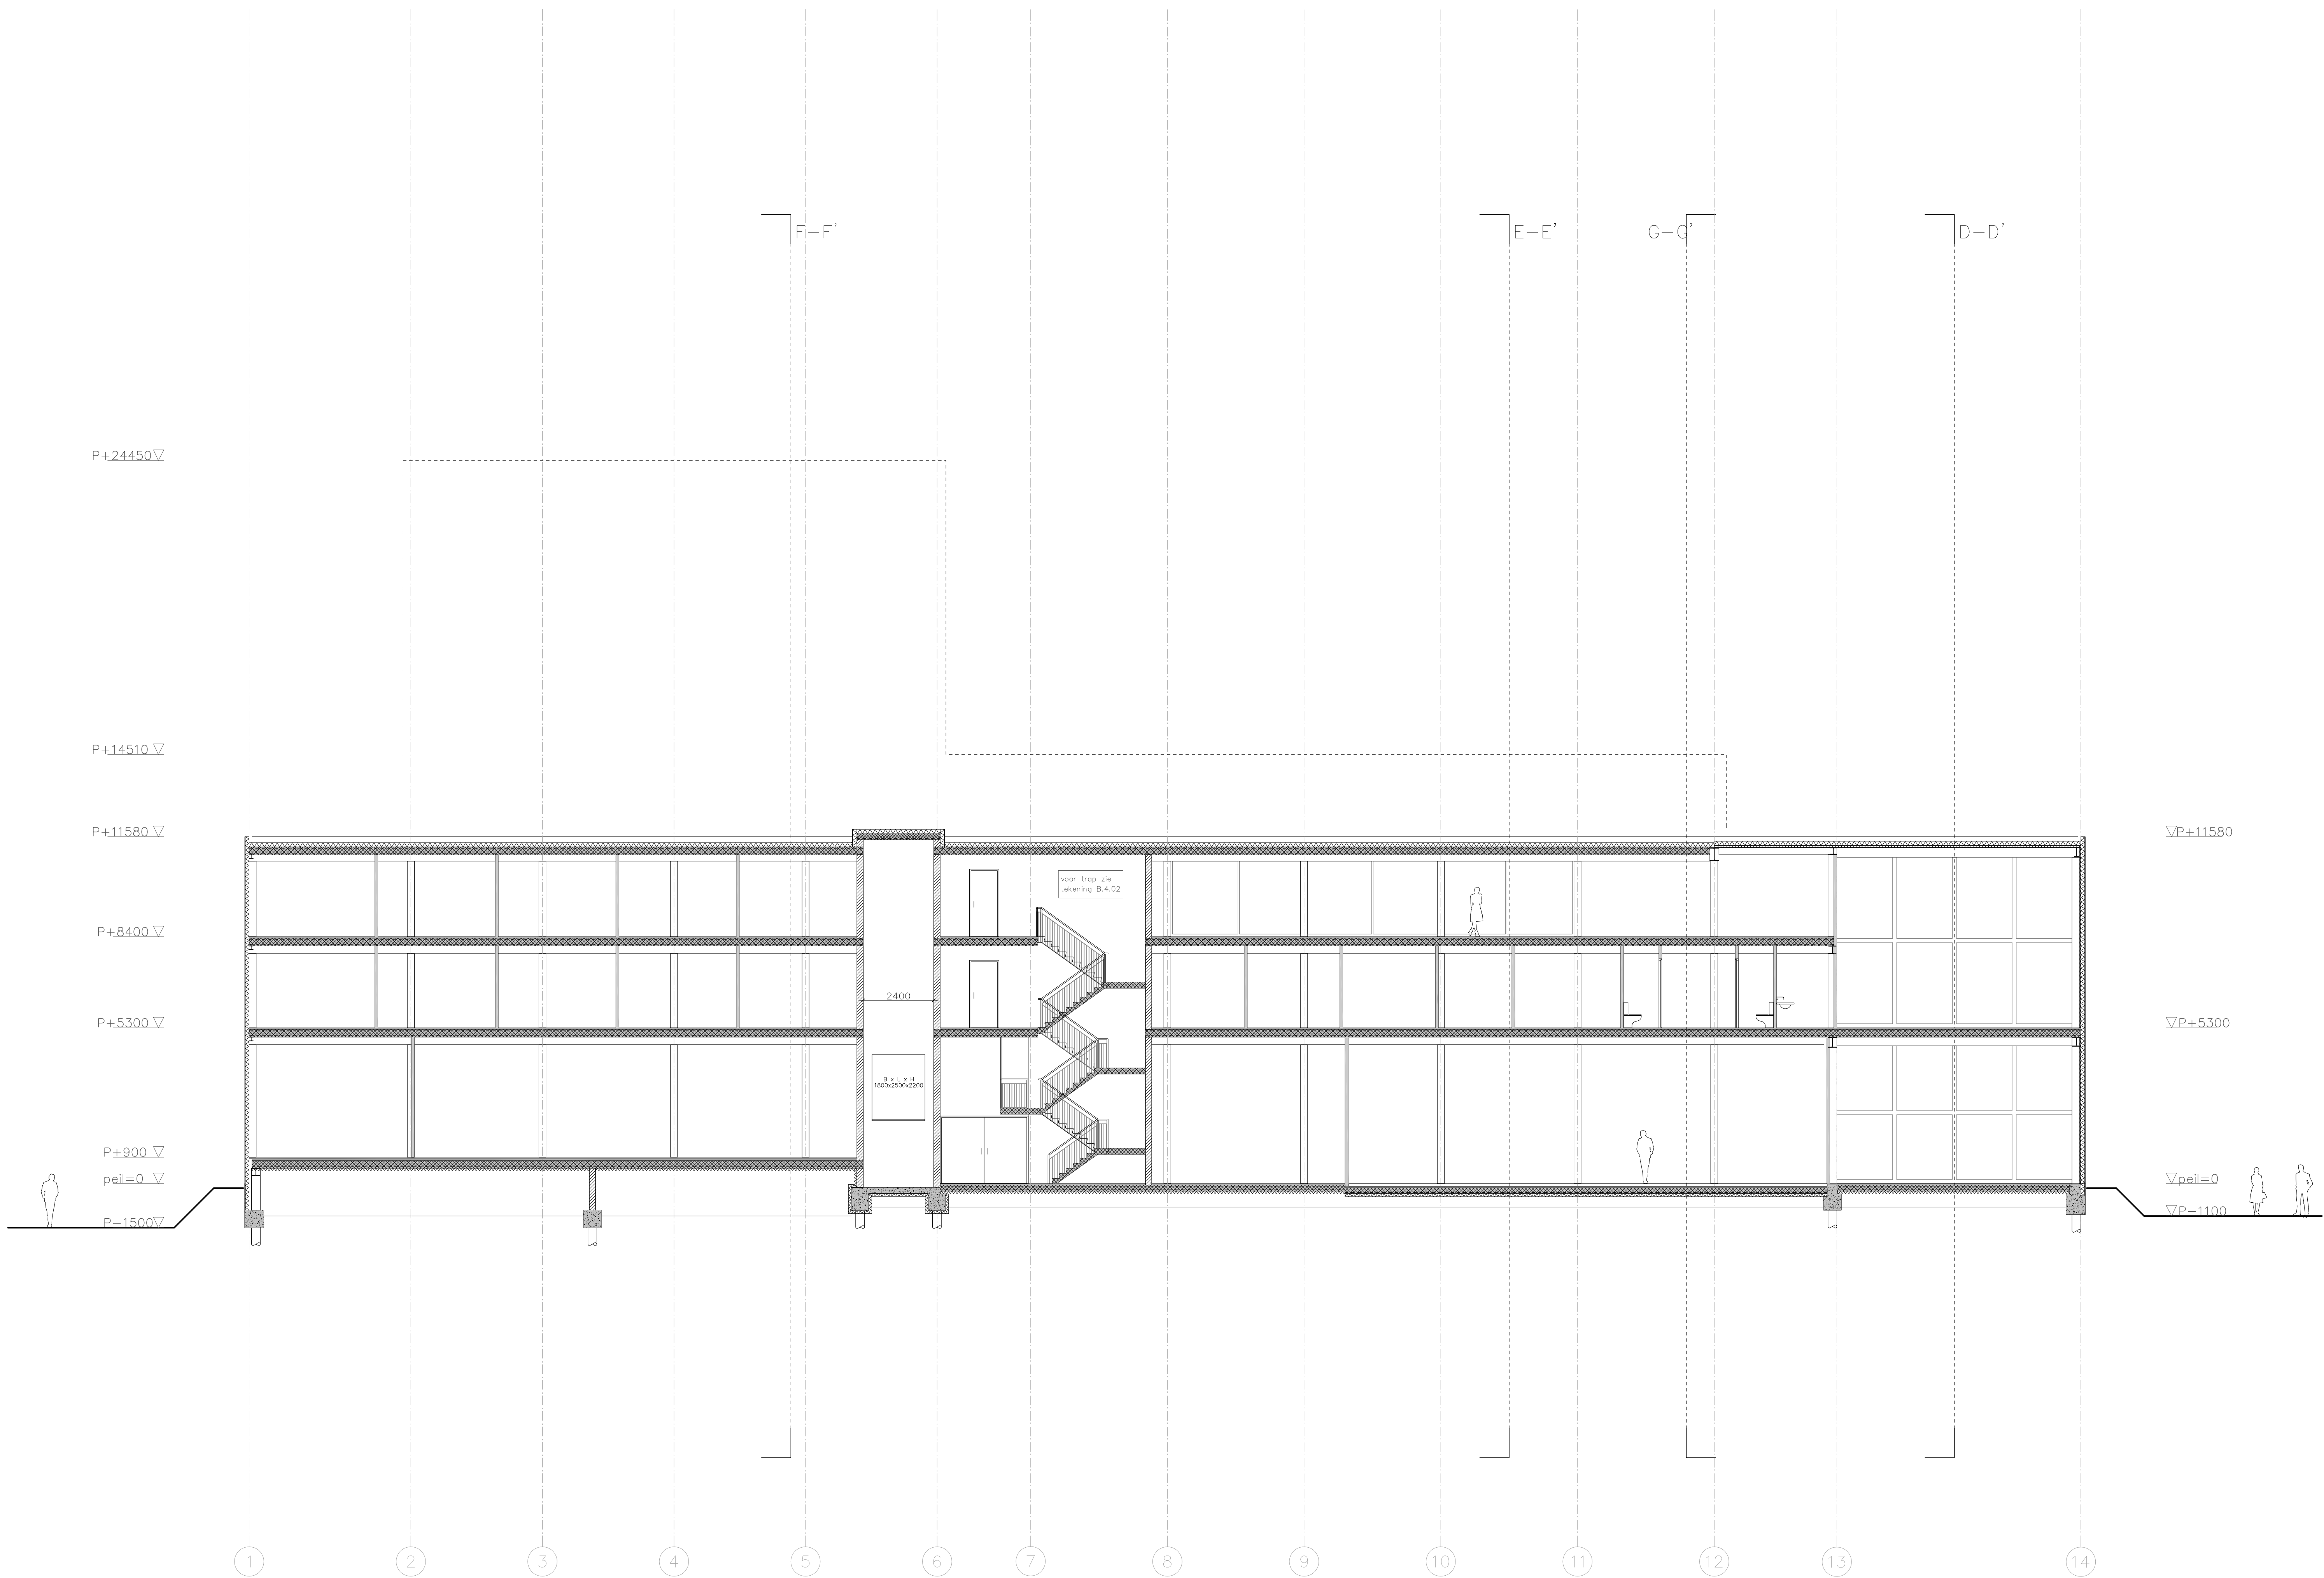


LEGENDA

- beton in het werk gestort
- beton geprefabriceerd
- staal
- hout
- kaliszandsteen
- kaliszandsteen vellingblokken
- metal-stud met tekst type
- isolatie
- brandslanghaspel
- vluchtrouteaanduiding UIT
- vluchtrouteaanduiding NOODUITGANG
- deur WBOBO 30 min – zelfsluitend
- deur WBOBO 60 min – zelfsluitend
- grens brandcompartiment WBOBO 30 min
- grens brandcompartiment WBOBO 60 min
- peilmaat bovenkant afgewerkte vloer
- ruimtenummer, functie / QBO in m2
- VB 0,1
- verblifgebied
- WC
- urinoir
- douche
- wastafel
- uitstortgootsteen
- hoofdentree
- kozijmerck

alle maten in millimeters

- VB verblifruimte
- WC toiletteruimte
- BA badruimte
- TR technische ruimte
- VK verkeersruimte
- BE bergruimte / opslagruimte
- WC verlaten
- ON onbenaemde ruimte

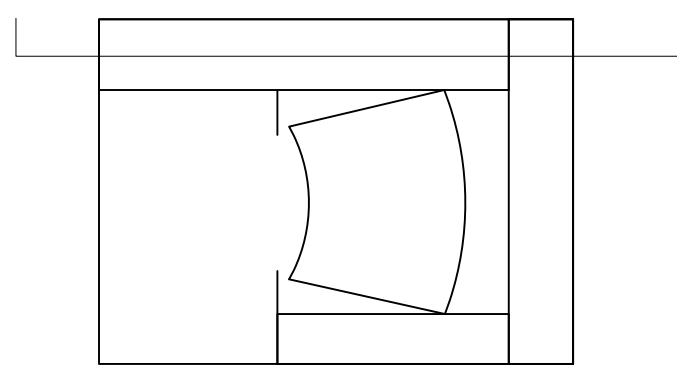

project Zuiderstrandtheater – Spelhuus
Norfolkterrein, Scheveningen
opdrachtgever Gemeente Den Haag
tekening B.3.02
kenmerk revisie
onderdeel doorsnede C-C'

schaal 1:100
formaat A0
getekend WH
datum 26 09 2014
gewijzigd

ELZEVIER & MAUVE
ARCHITECTEN

VOORBURGSTRAT 9
3337 GV ROTTERDAM
T + 31 (0) 10 467 15 55
F + 31 (0) 10 467 05 12
E INFO@ELZEVIERMAUVE.NL