


P+24450 ▽

P+14510 ▽

P+11580 ▽

P+4720 ▽

peil=0 ▽

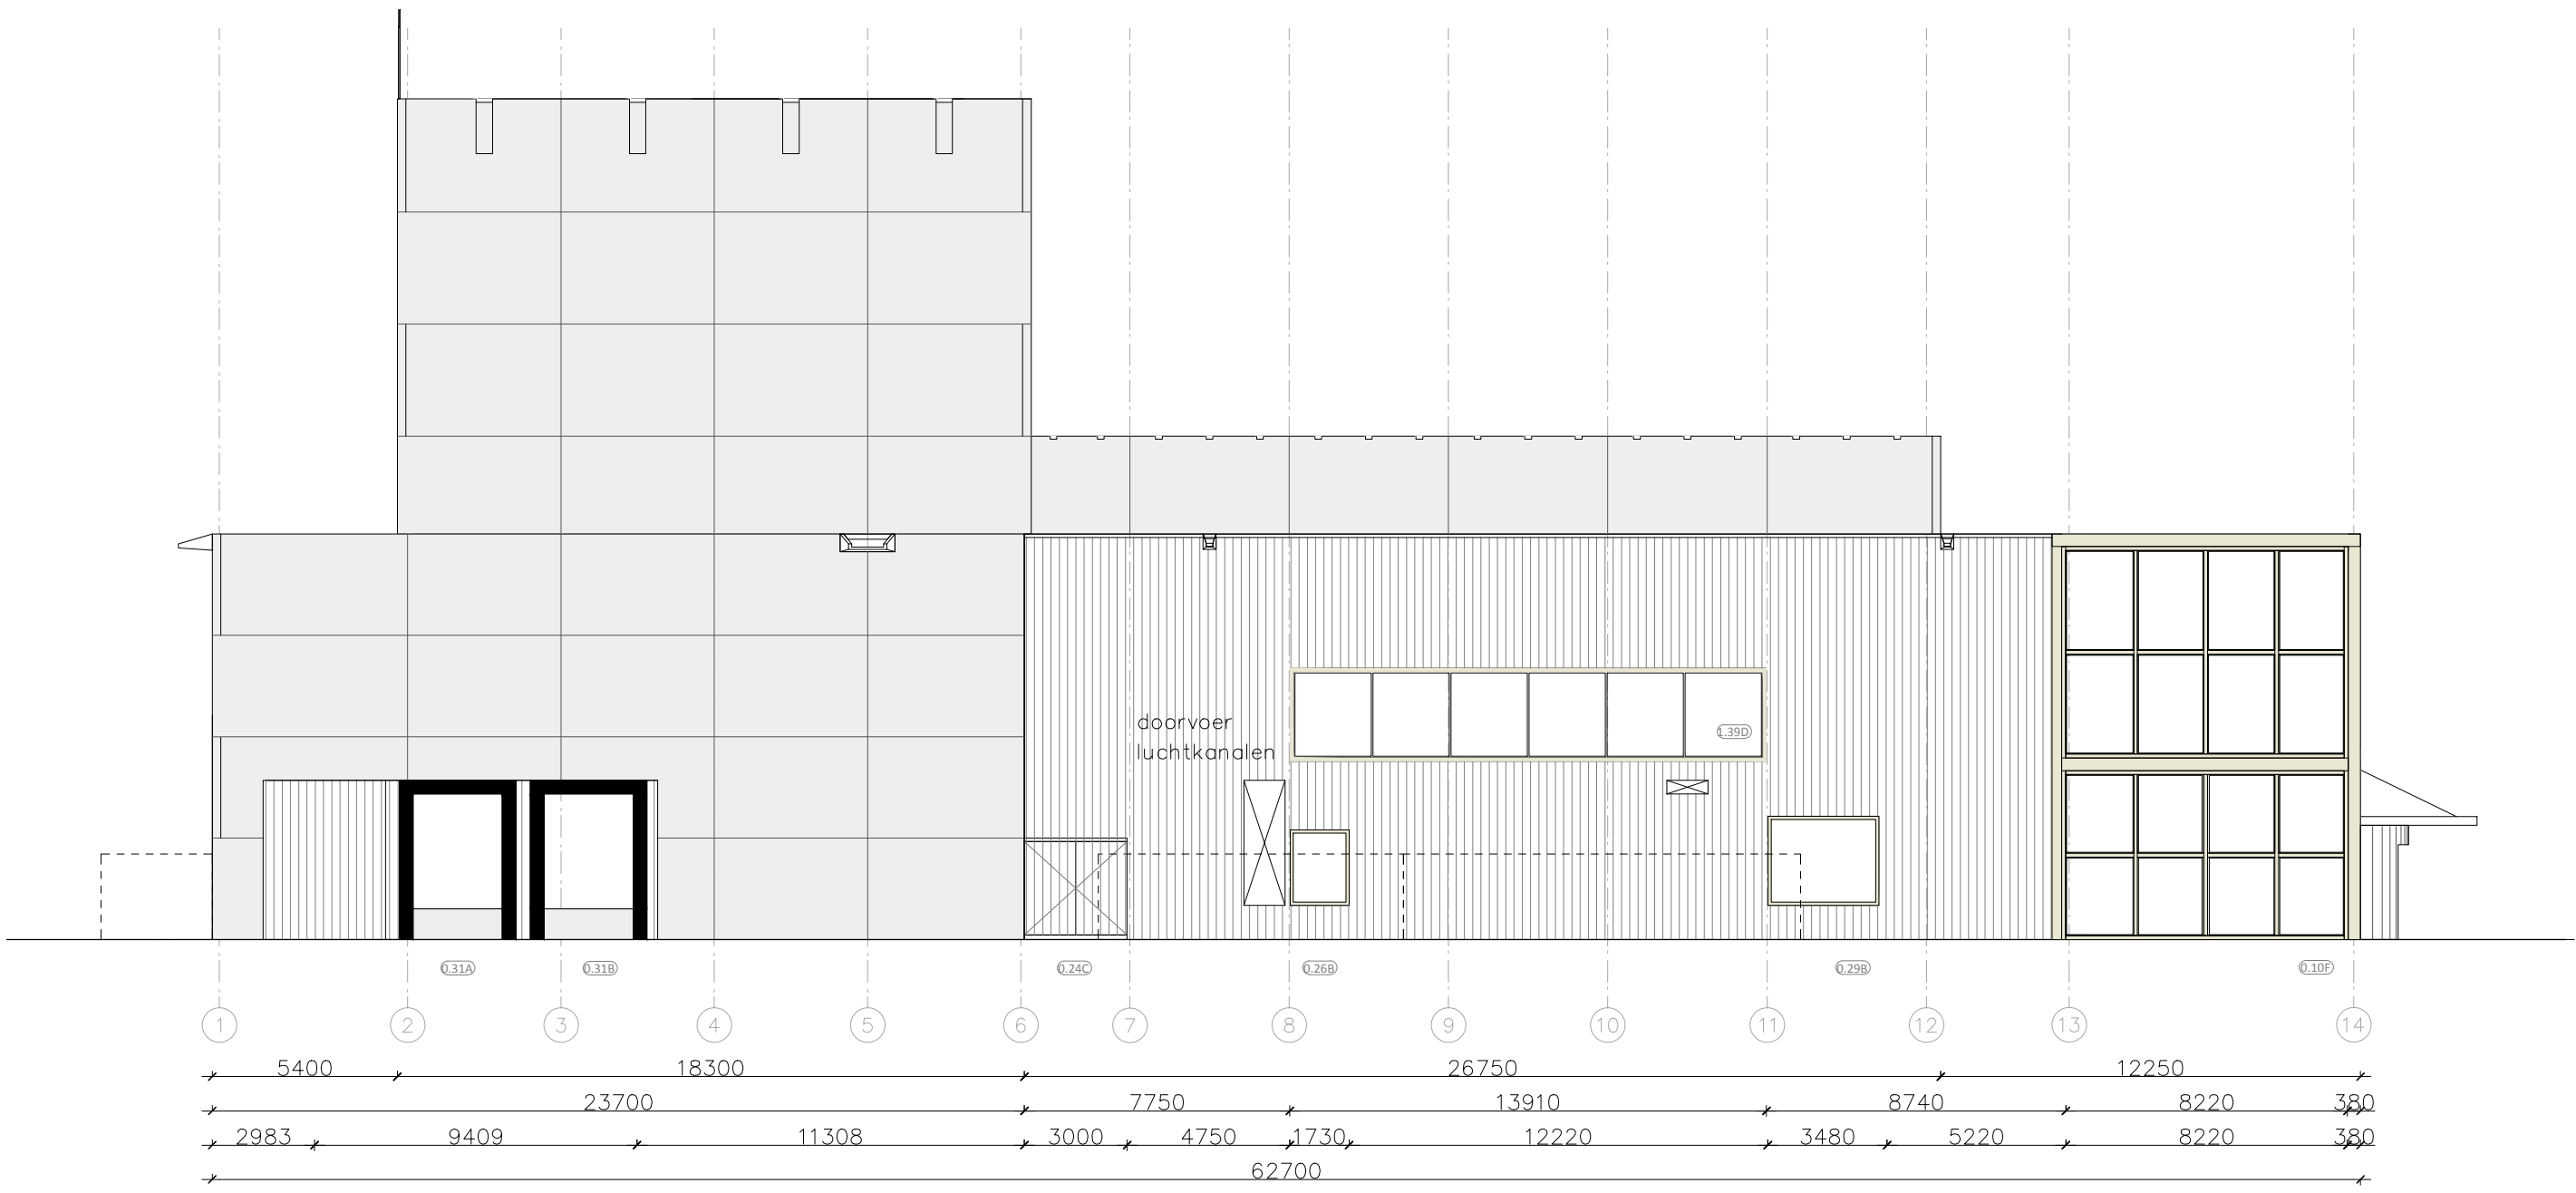

Westgevel

P+24450 ▽

P+14510 ▽

P+11580 ▽

peil=0 ▽



Oostgevel


P+24450 ▽

P+14510 ▽

P+11580 ▽

P+4720 ▽

peil=0 ▽

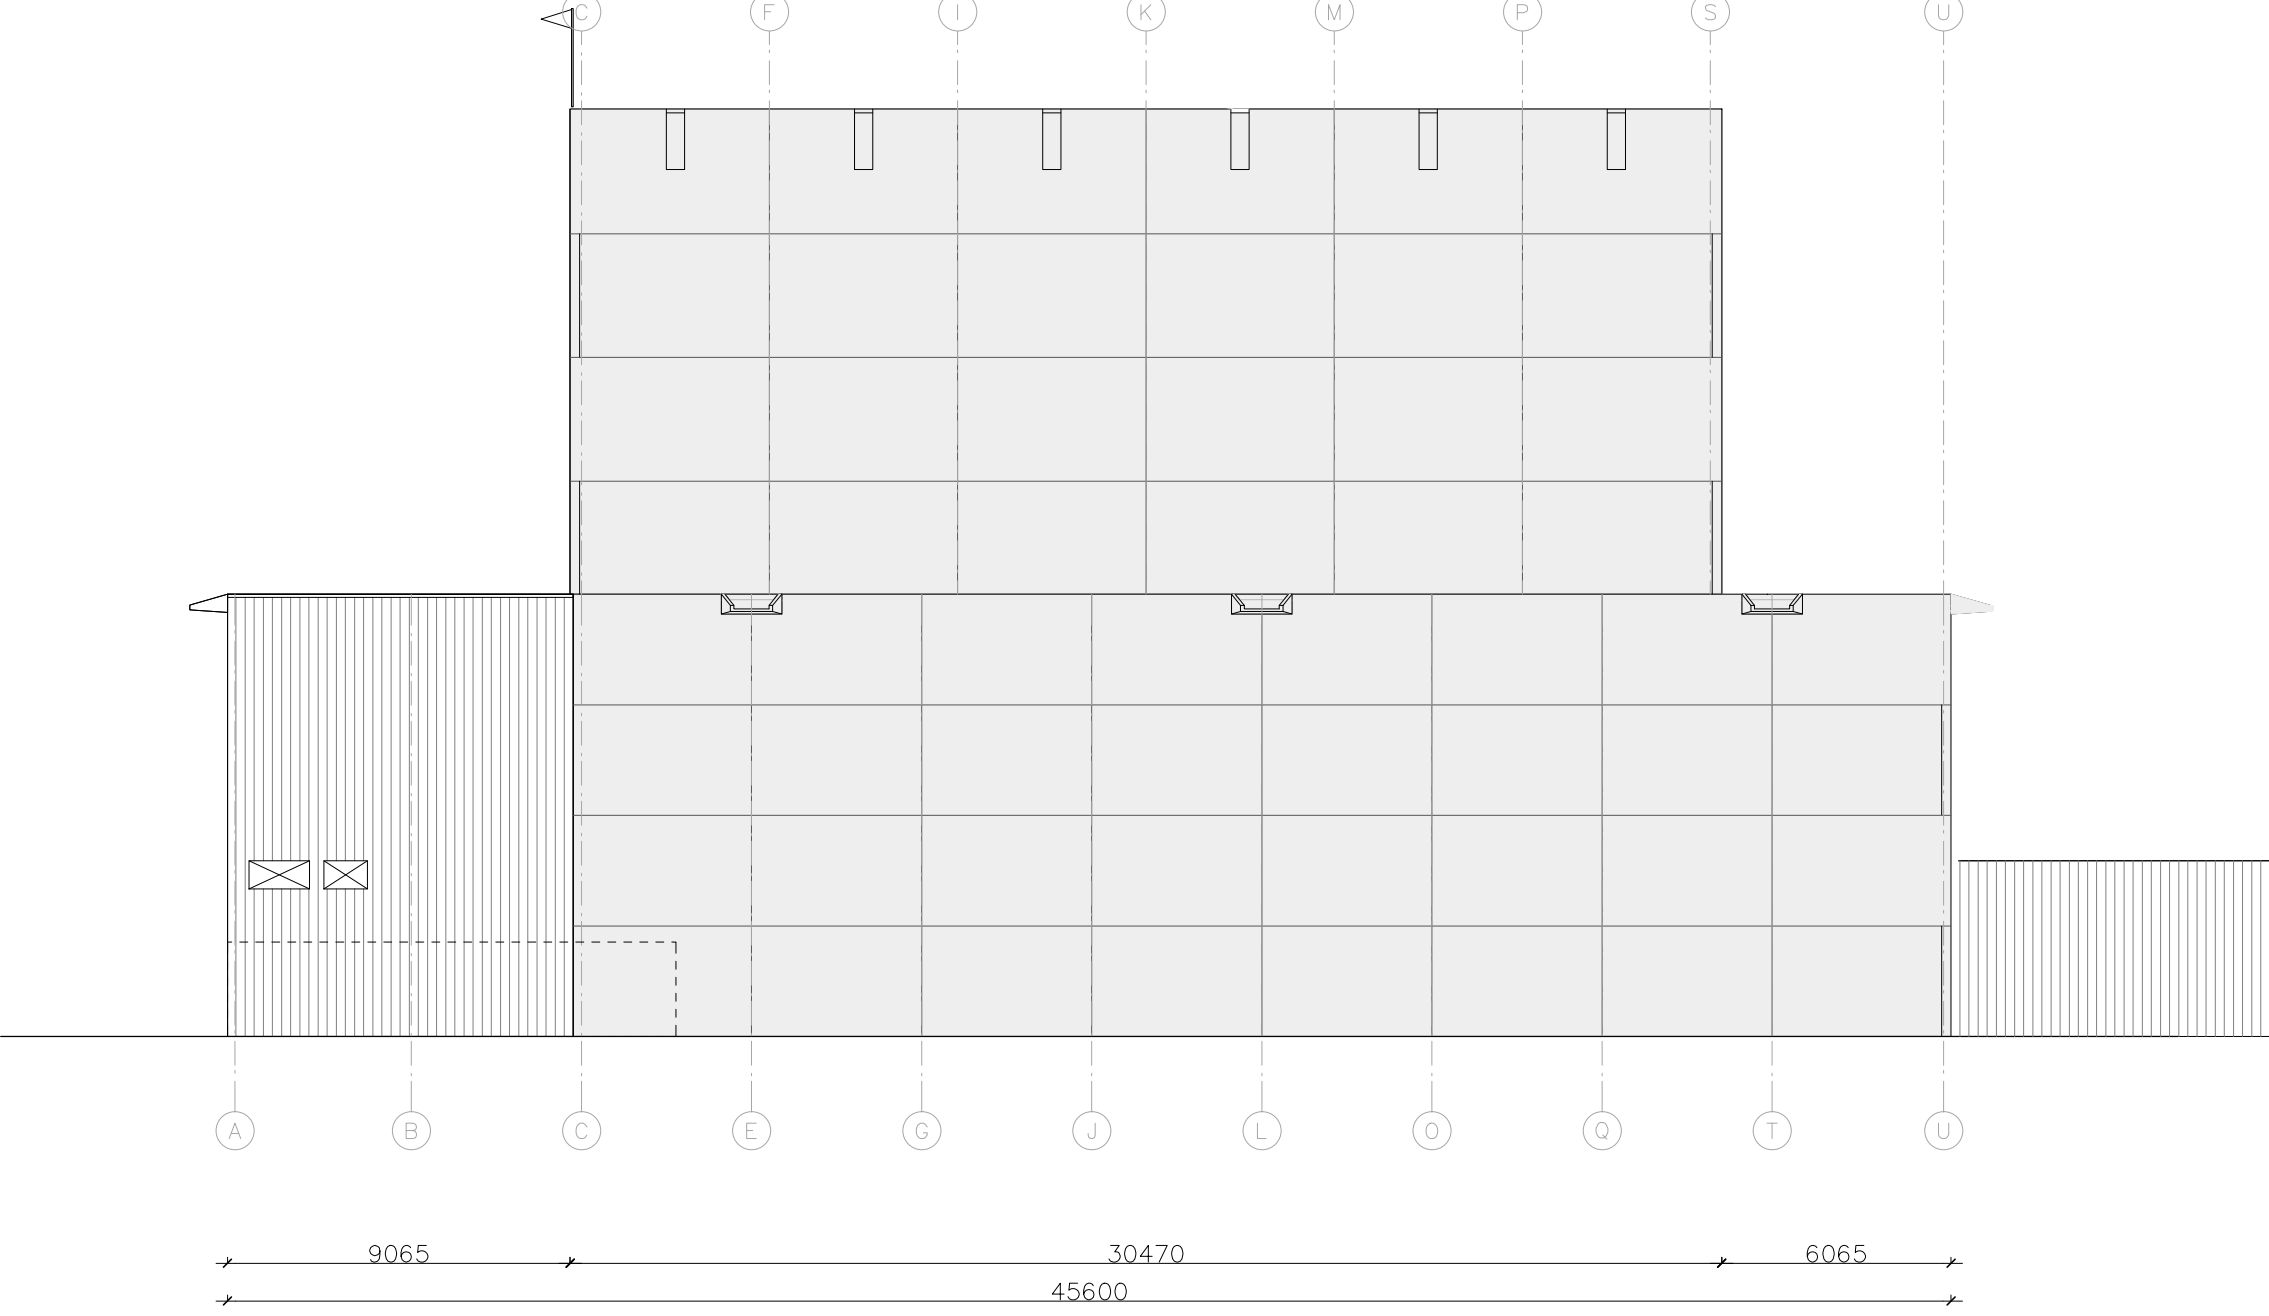

Noordgevel

P+24450 ▽

P+14510 ▽

P+11580 ▽

P+4720 ▽

peil=0 ▽



Zuidgevel

project Zuiderstrandtheater – tekening B.2.00

Speelhuis
Norfolkterrein, Scheveningen

kenmerk revisie

opdrachtgever Gemeente Den Haag

onderdeel gevelaanzichten

school 1:200

datum 26 09 2014

formaat A1

gewijzigd

getekend JG

ELZEVIER & MAUVE
ARCHITECTEN

VOORBURGSTRAT 9
3037 GV ROTTERDAM
T + 31 (0) 10 467 13 55
F + 31 (0) 10 467 05 12
E INFO@ELZEVIERMAUVE.NL