


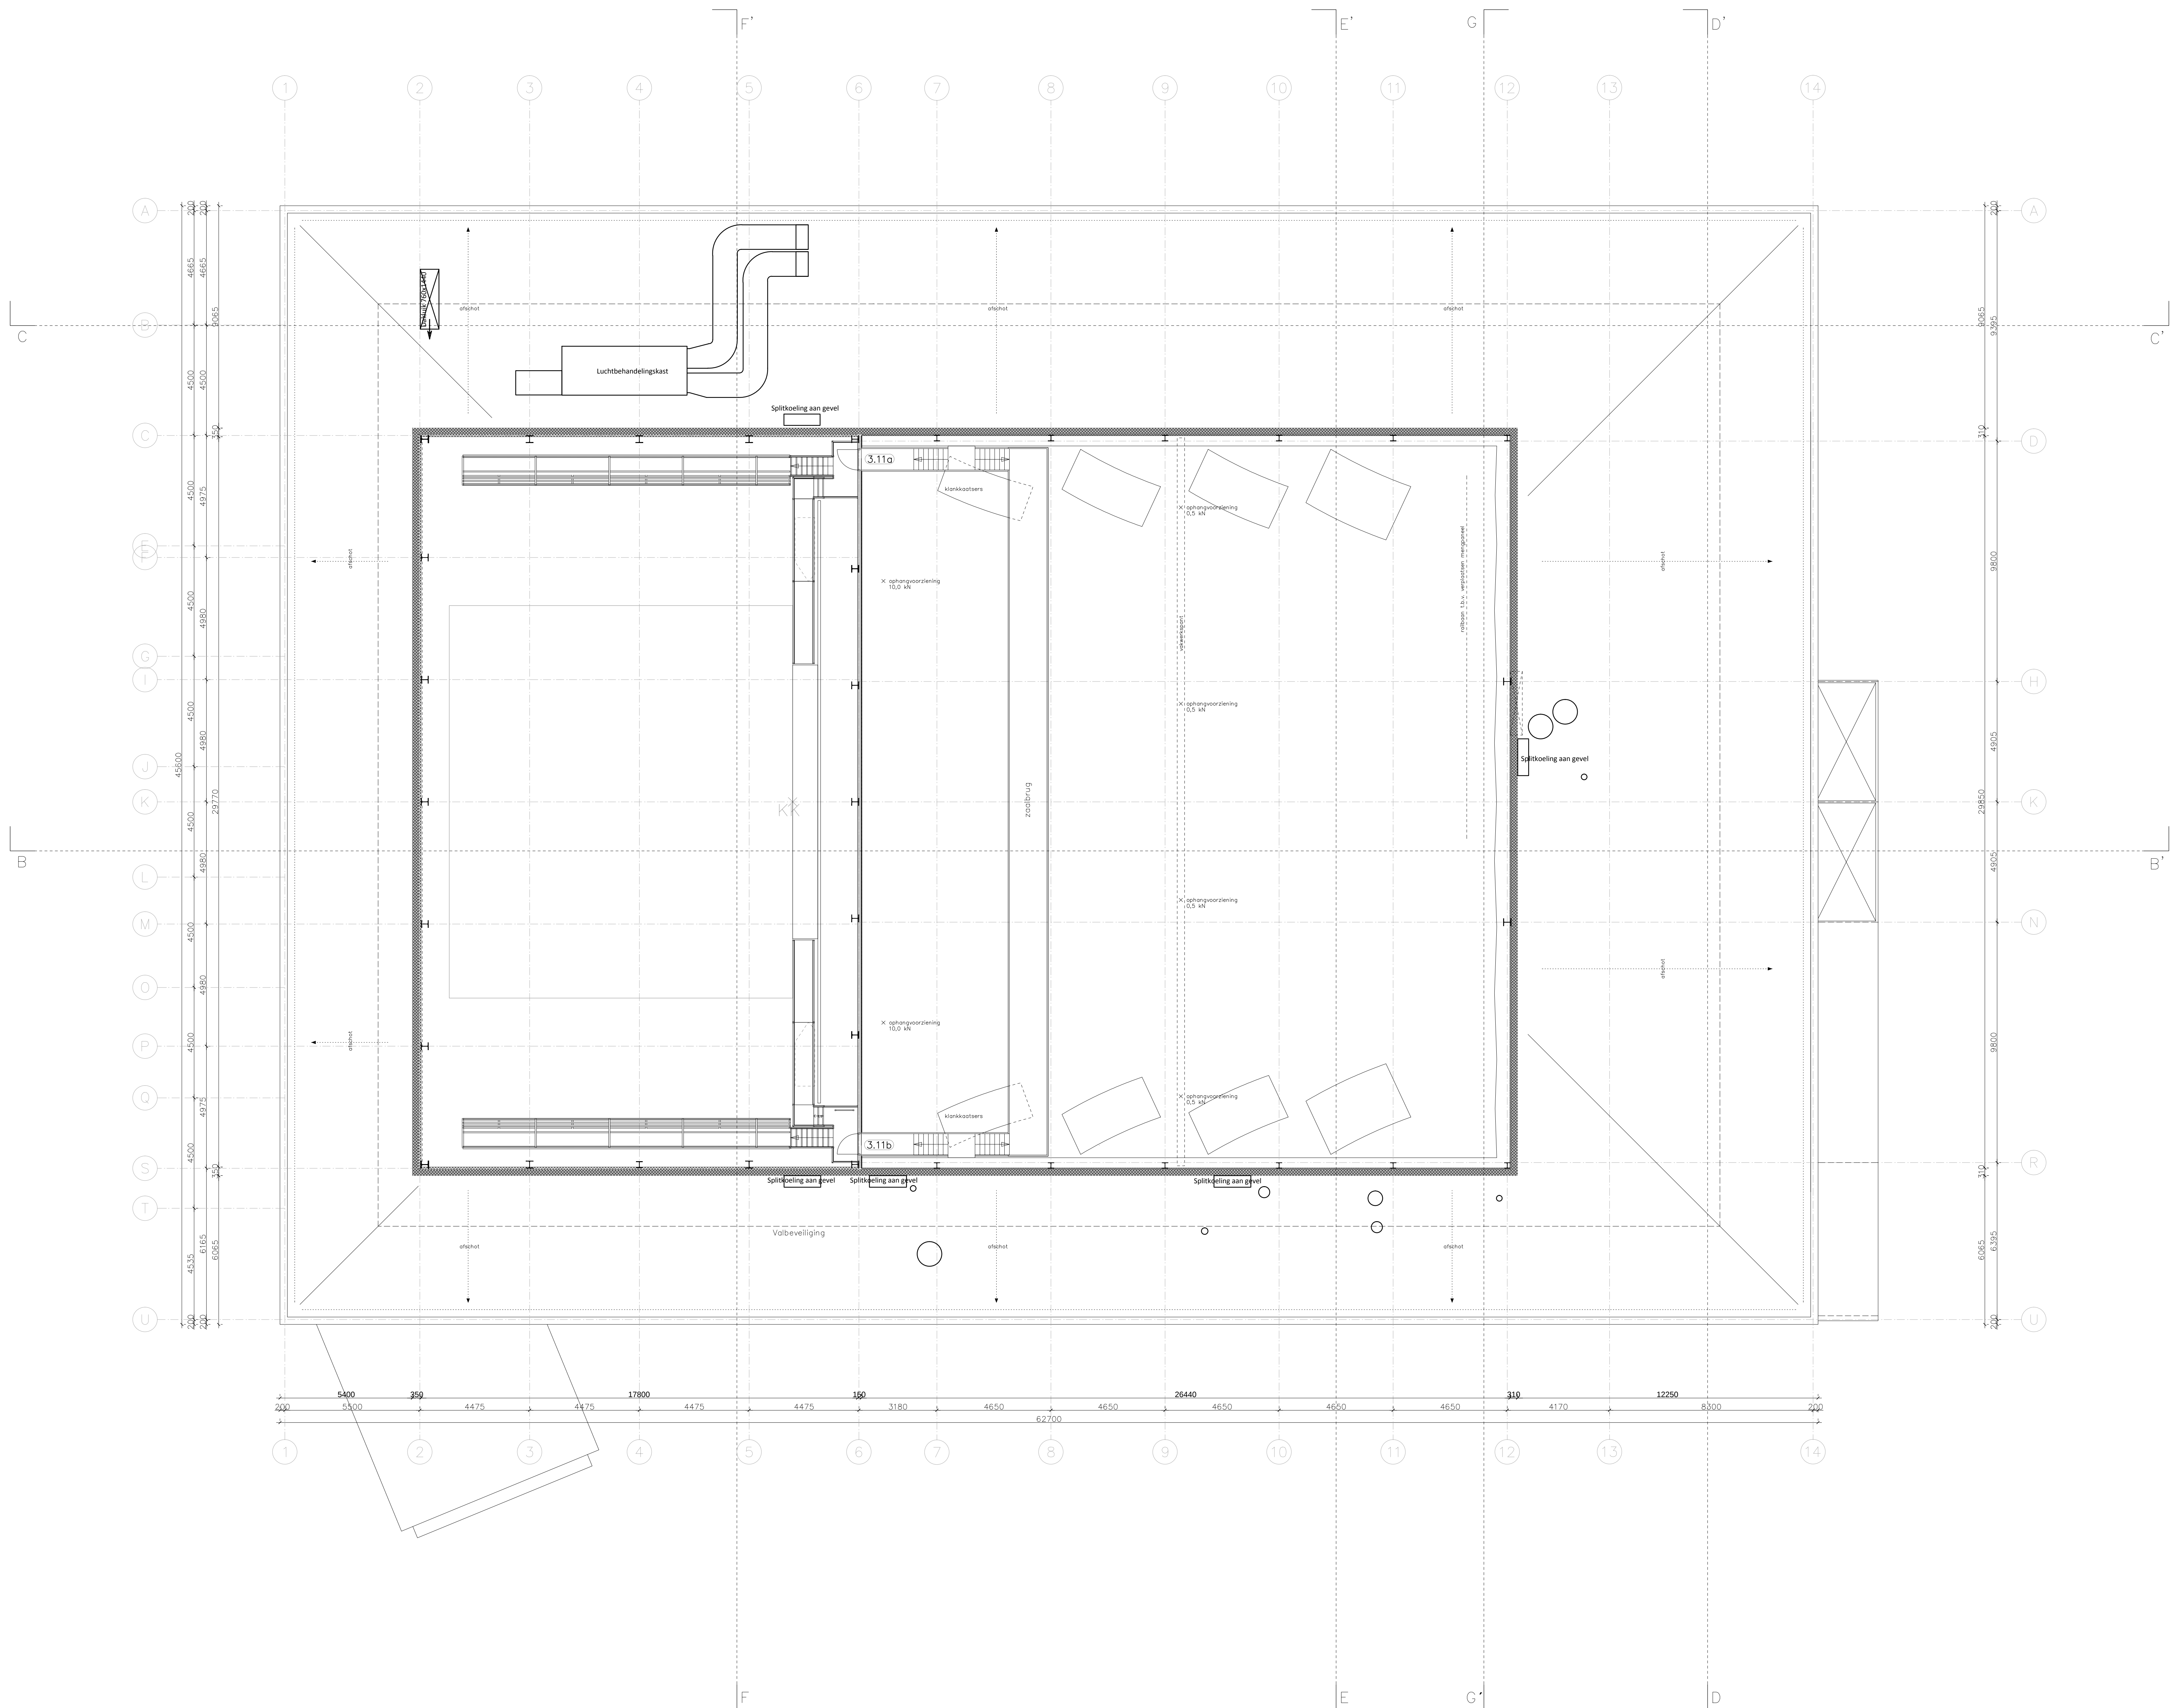


LEGENDA

- beton in het werk gestort
- beton geprefabriceerd
- staal
- hout
- kalkzandsteen
- kalkzandsteen vellingblokken
- metal-stud met tekst type
- isolatie
- brandslanghaspel
- vluchtrouteaanduiding UIT
- vluchtrouteaanduiding NOODUITGANG
- deur WBDO 30 min – zelfsluitend
- deur WBDO 60 min – zelfsluitend
- grens brandcompartiment WBDO 30 min
- grens brandcompartiment WBDO 60 min
- P+6800 peilmaat bovenkant afgewerkte vloer
- VB 0.1 verblijfsgebied
- WC wc
- urinoir
- douche
- wastafel
- uitstortgootsteen
- hoofdentree
- kozijnmerk

alle maten in millimeters

- VB verblijfsruimte
- WC toilet
- BA badruimte
- TR technische ruimte
- VK verkeersruimte
- BE berging / opslagruimte
- WK werkruimte
- DN onbepaalde ruimte

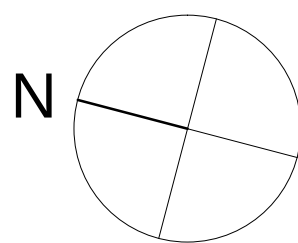

project Zuiderstrandtheater – Speelhuys
Norfolkterrein, Scheveningen
opdrachtgever Gemeente Den Haag

tekening B.1.03
kenmerk
onderdeel plattegrond niveau 12000+P

schaal 1:100
formaat A0
getekend WH

datum 26 09 2014
gewijzigd

ELZEVIER & MAUVE
ARCHITECTEN

VOORBURGSTRĀAT 9
3037 GV ROTTERDAM
T + 31 (0) 10 467 13 55
F + 31 (0) 10 467 05 12
E INFO@ELZEVIERMAUVE.NL