



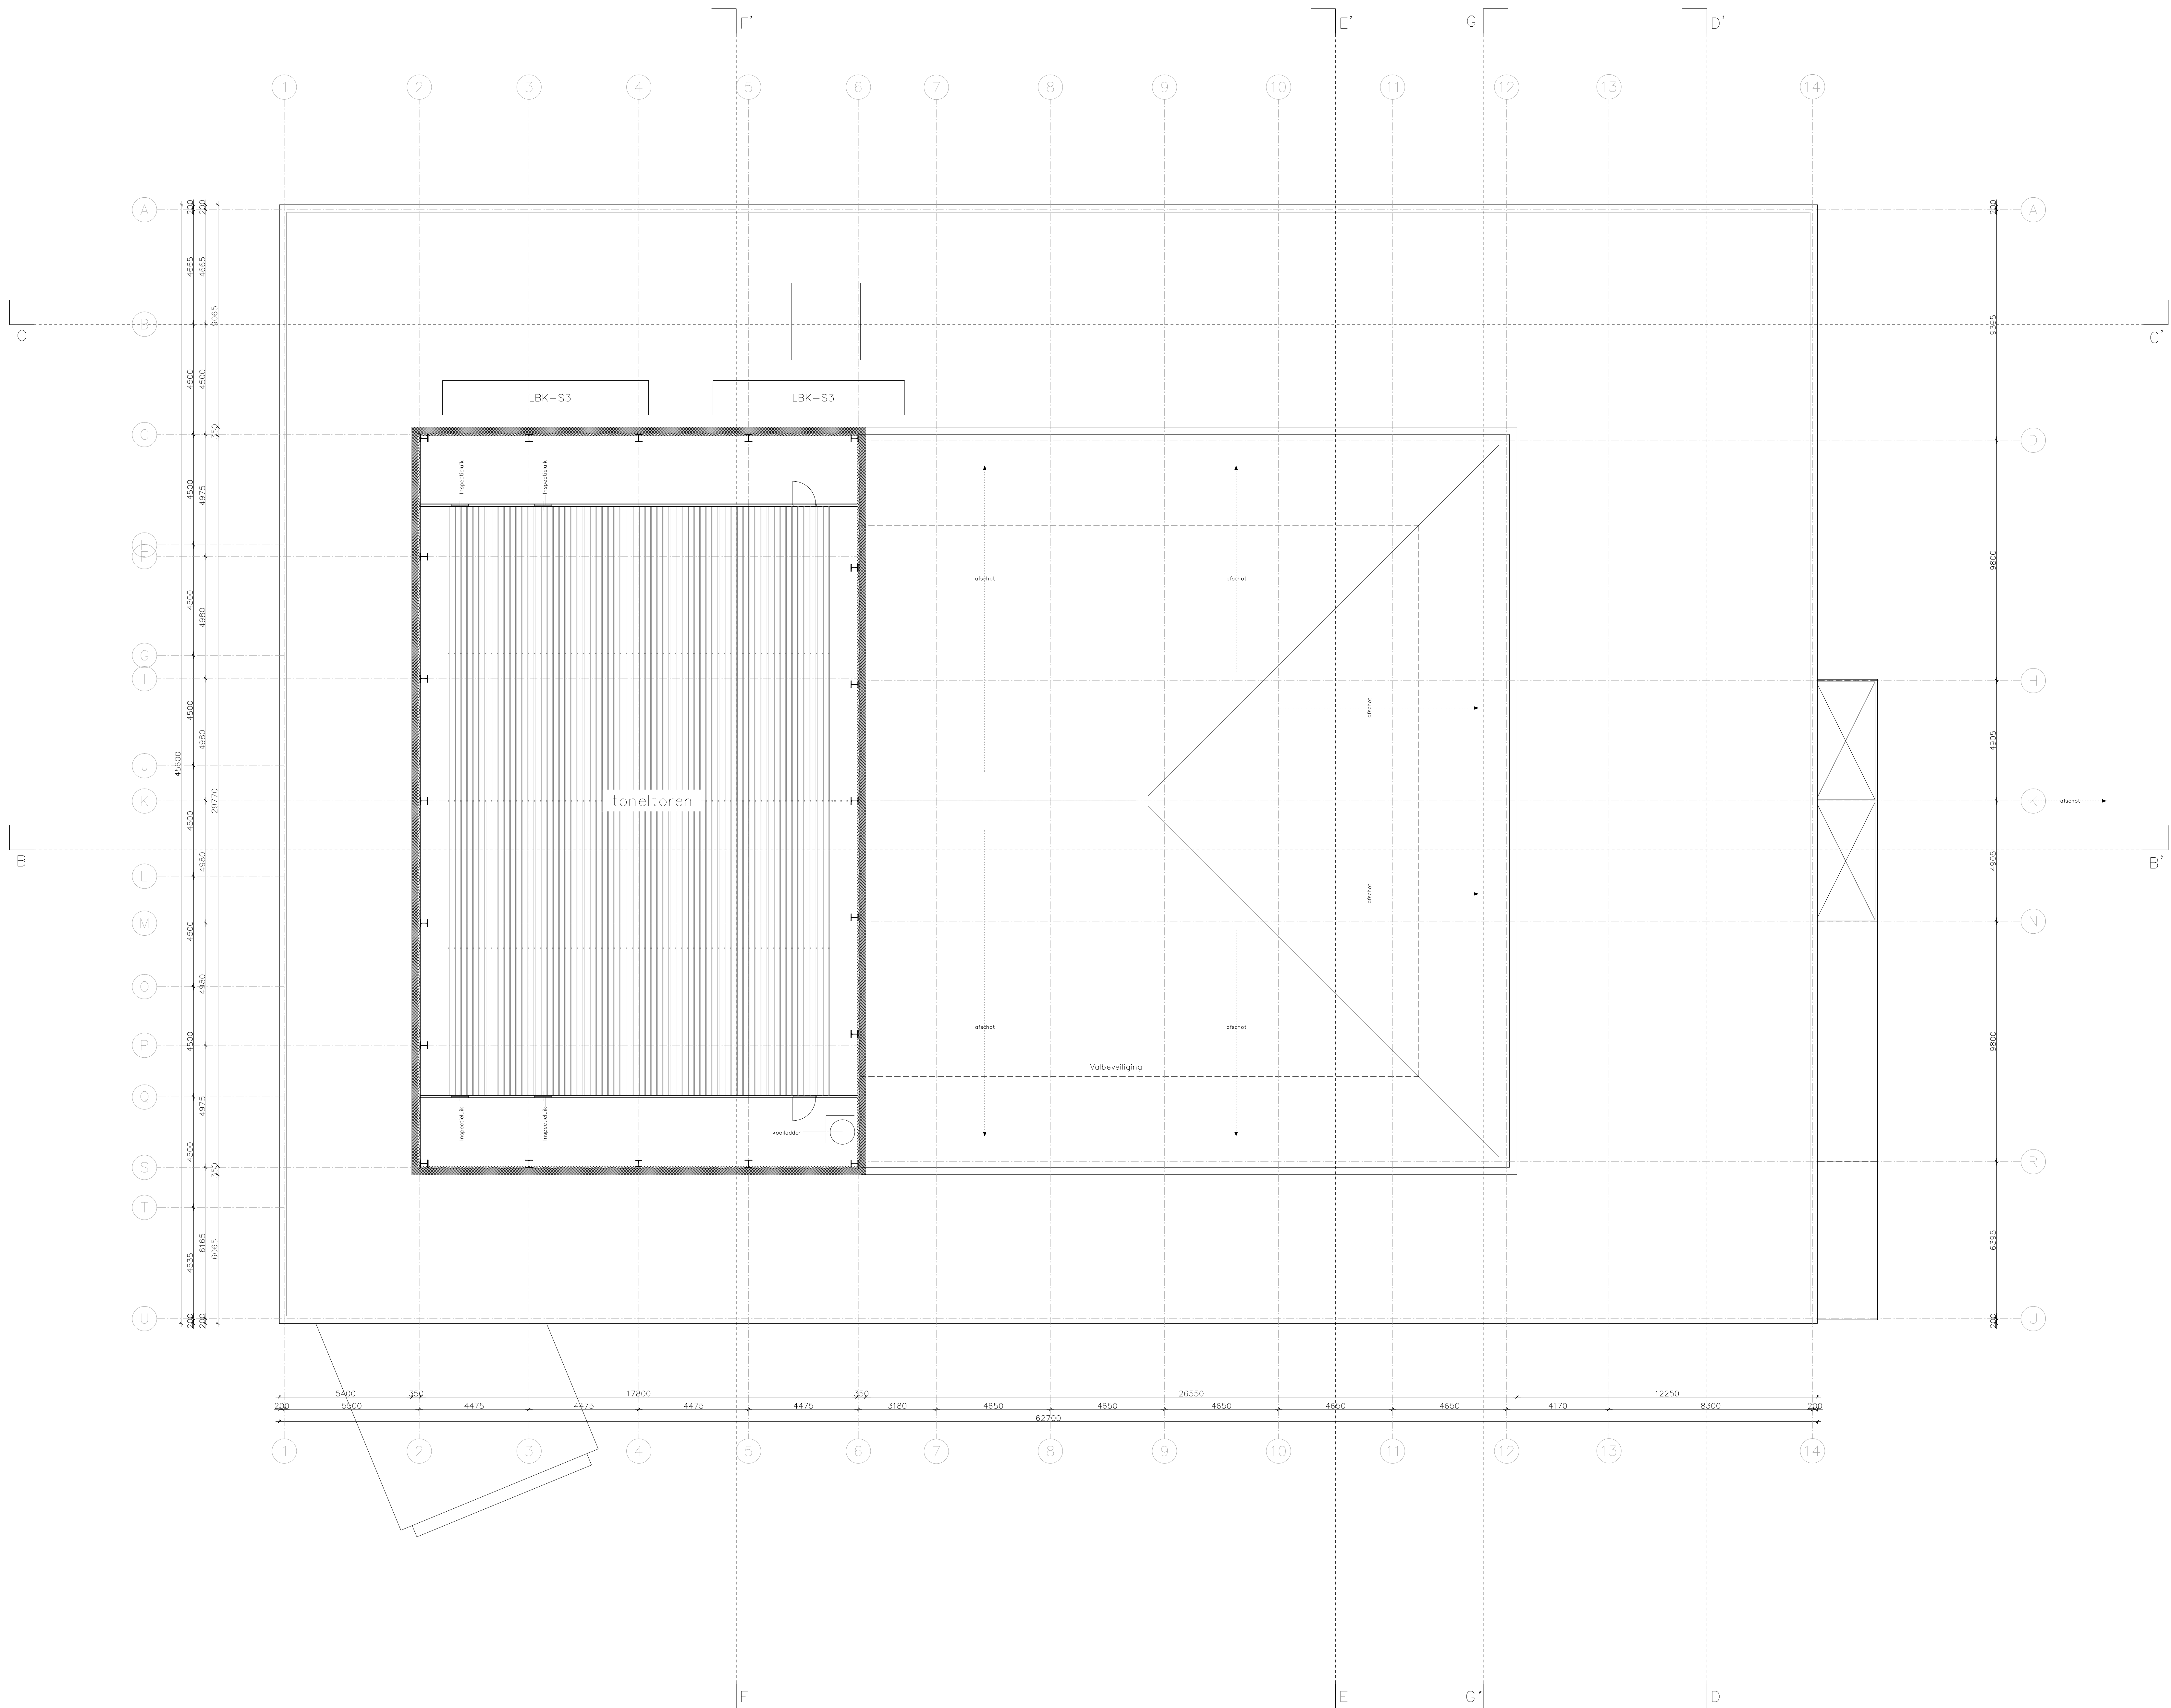

- LEGENDA
- beton in het werk gestort
 - beton geprefabriceerd
 - staal
 - hout
 - kalzandsteen
 - kalzandsteen vellingblokken
 - metal-stud met tekst type
 - isolatie
 - brandlanghaspel
 - vuchtrauteaanduiding UIT
 - vuchtrauteaanduiding NOODUITGANG
 - deur WBDBO 30 min – zelfsluitend
 - deur WBDBO 60 min – zelfsluitend
 - grens brandcompartiment WBDBO 30 min
 - grens brandcompartiment WBDBO 60 min
 - P+6800
 - peilmaat bovenkant afgewerkte vloer
 - ruimtenummer, functie / GBO in m2
 - VB 0.1
 - verlijfsgebied
 - WC
 - urinoir
 - douche
 - wastafel
 - uitstortgootsteen
 - haaldentree
 - kozijnmerk
 - alle maten in millimeters
 - VB
 - verlijfsruimte
 - WC
 - toiletruimte
 - BA
 - badruimte
 - TR
 - technische ruimte
 - VK
 - verkeersruimte
 - BE
 - bergruimte / opslagruimte
 - WK
 - werkkast
 - ON
 - onbenaemde ruimte

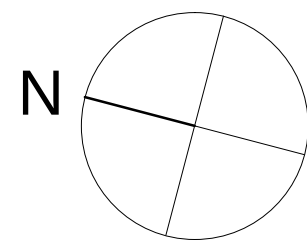

project Zuiderstrandtheater – Speelhuys
Norfolkterrein, Scheveningen

tekening B.1.04

kenmerk revisie

opdrachtgever Gemeente Den Haag

onderdeel plattegrond niveau 20000+P

schaal 1:100

datum 26 09 2014

formaat A0

gewijzigd

getekend WH