




Detail 29 2
Kabelluik Zijtoneel
Aanzicht vanuit toneel

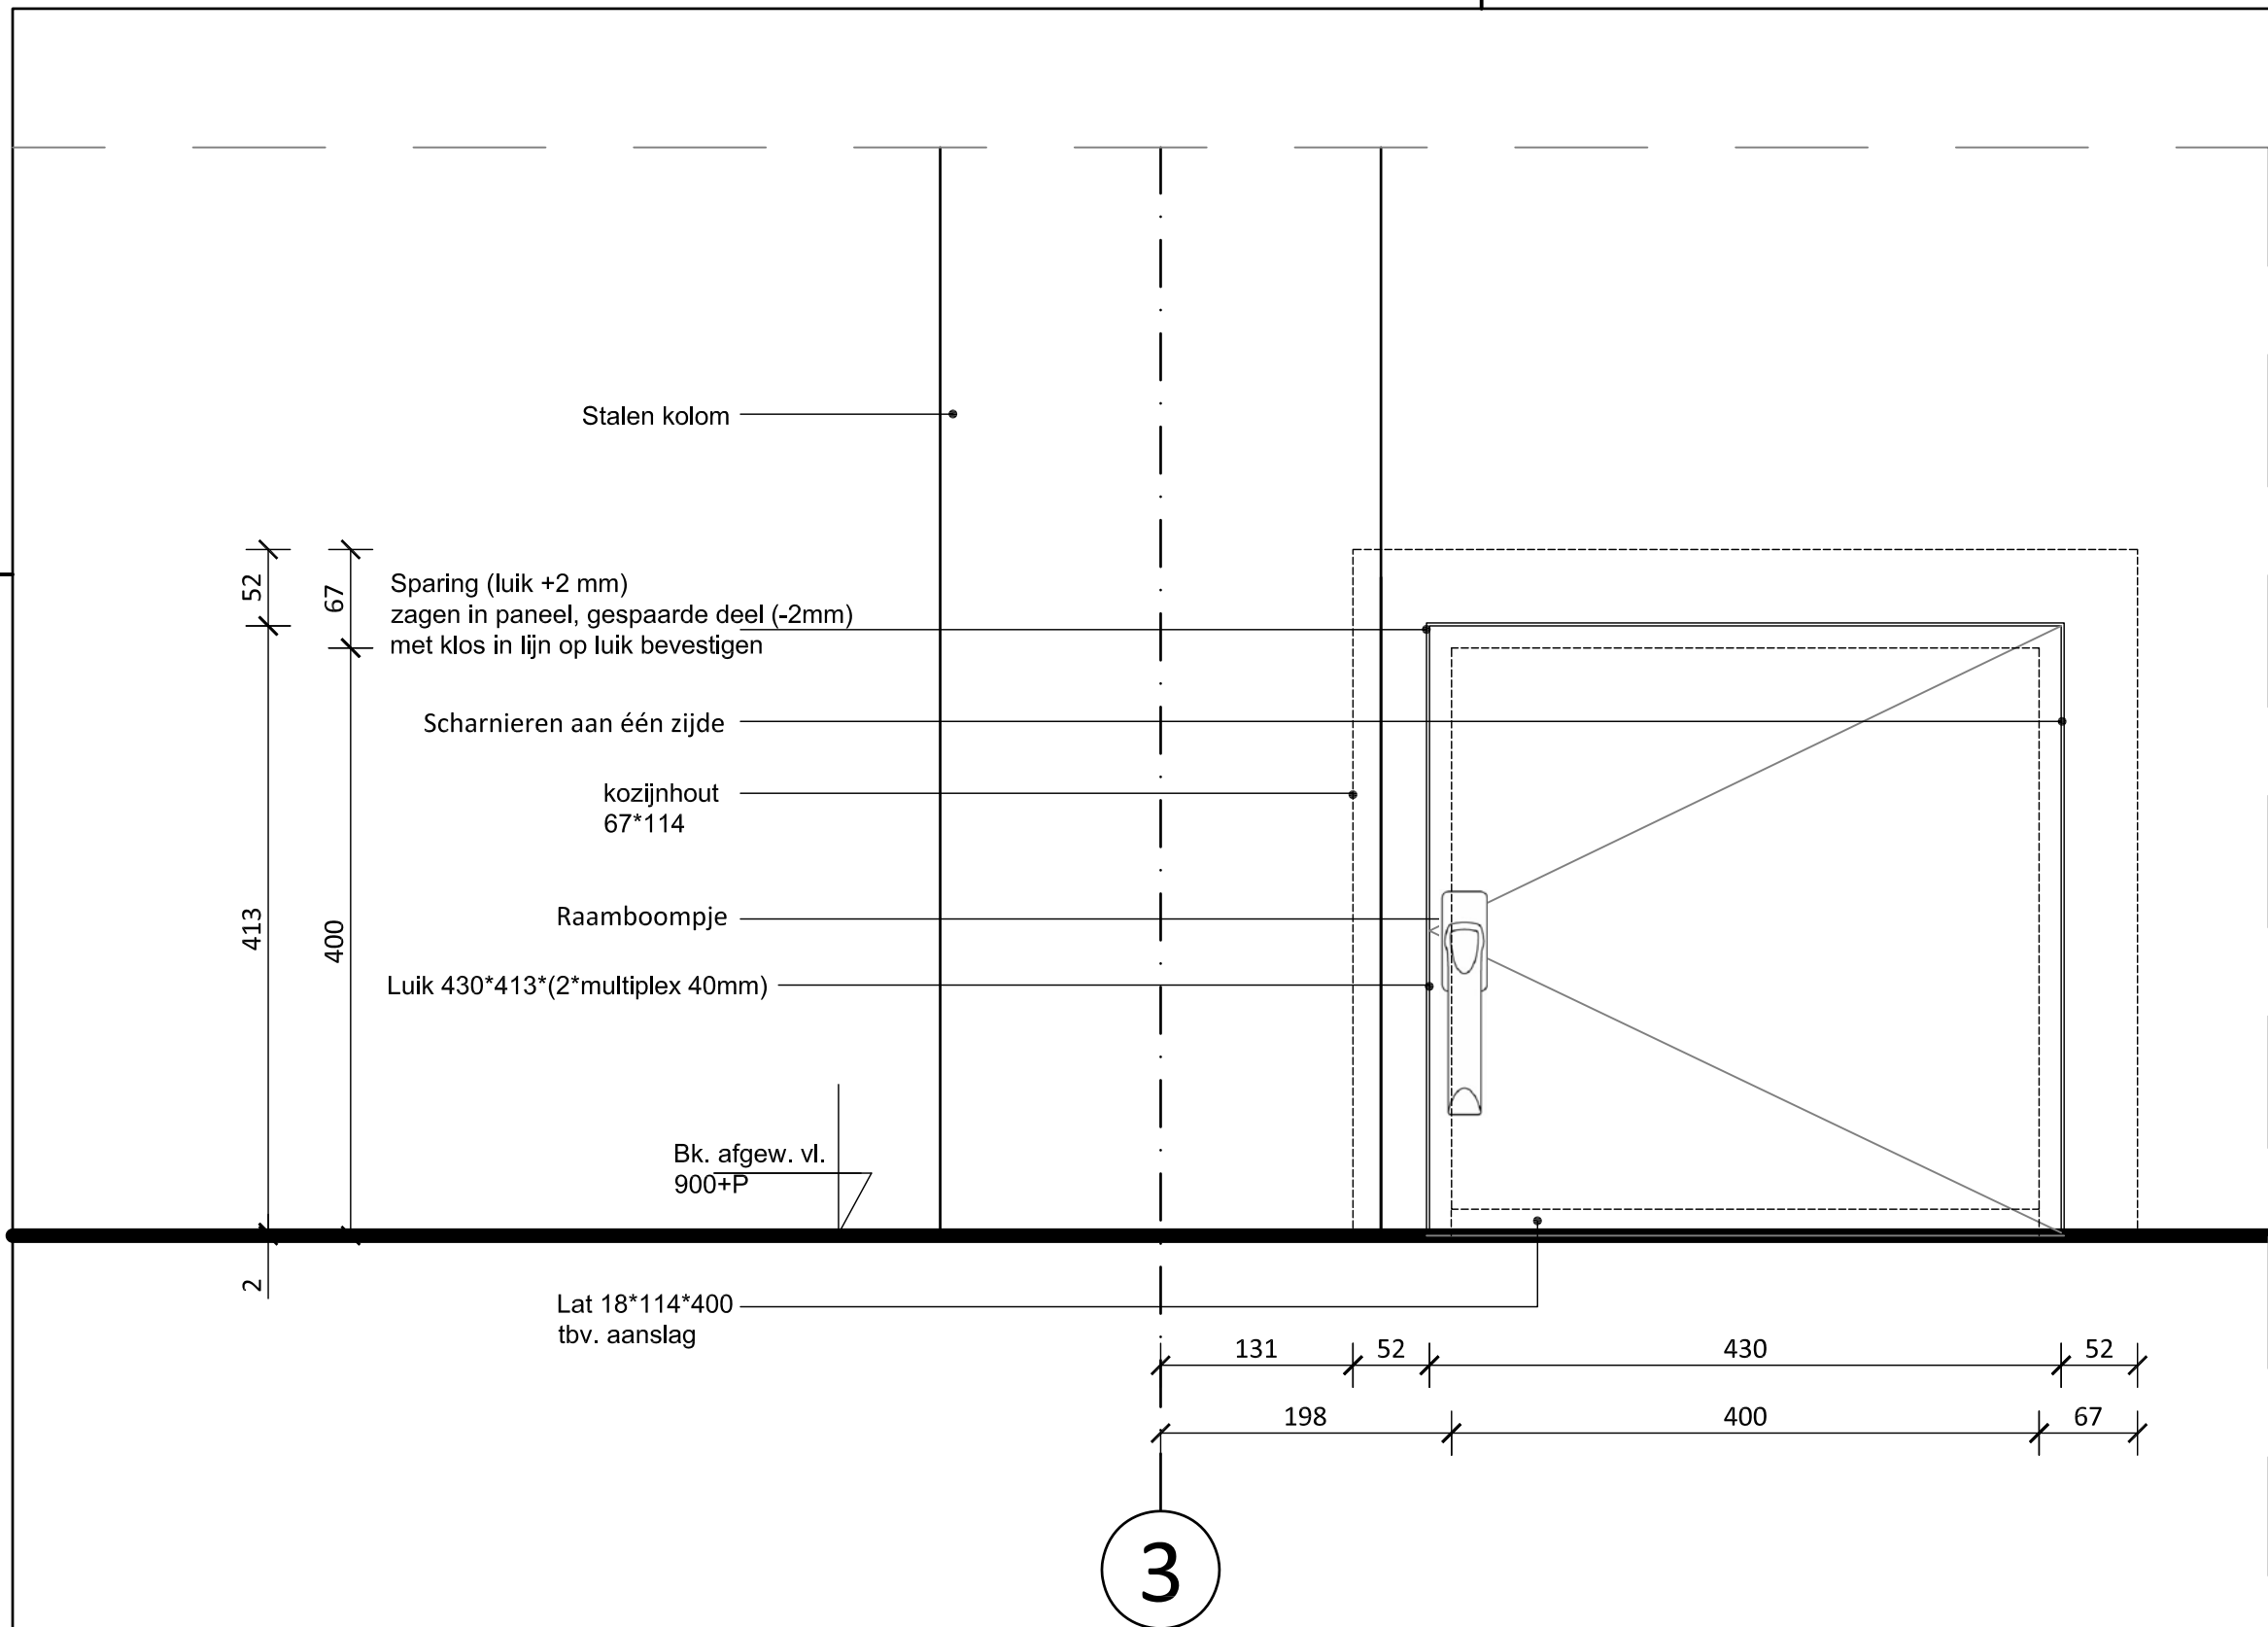

DVP B.V.
Prinses Alexialaan 6
2496 XA Den Haag
Tel: 088 01 06 800

Project:
ZUIDERSTRANDTHEATER


Omschrijving:
Detail 29 2

Schaal: 1:5 Datum: 11-03-2014

Formaat: A3 Werknummer: 13-007

Tek. naam: B529 2 Wijziging:

Maten i.h.w. controleren

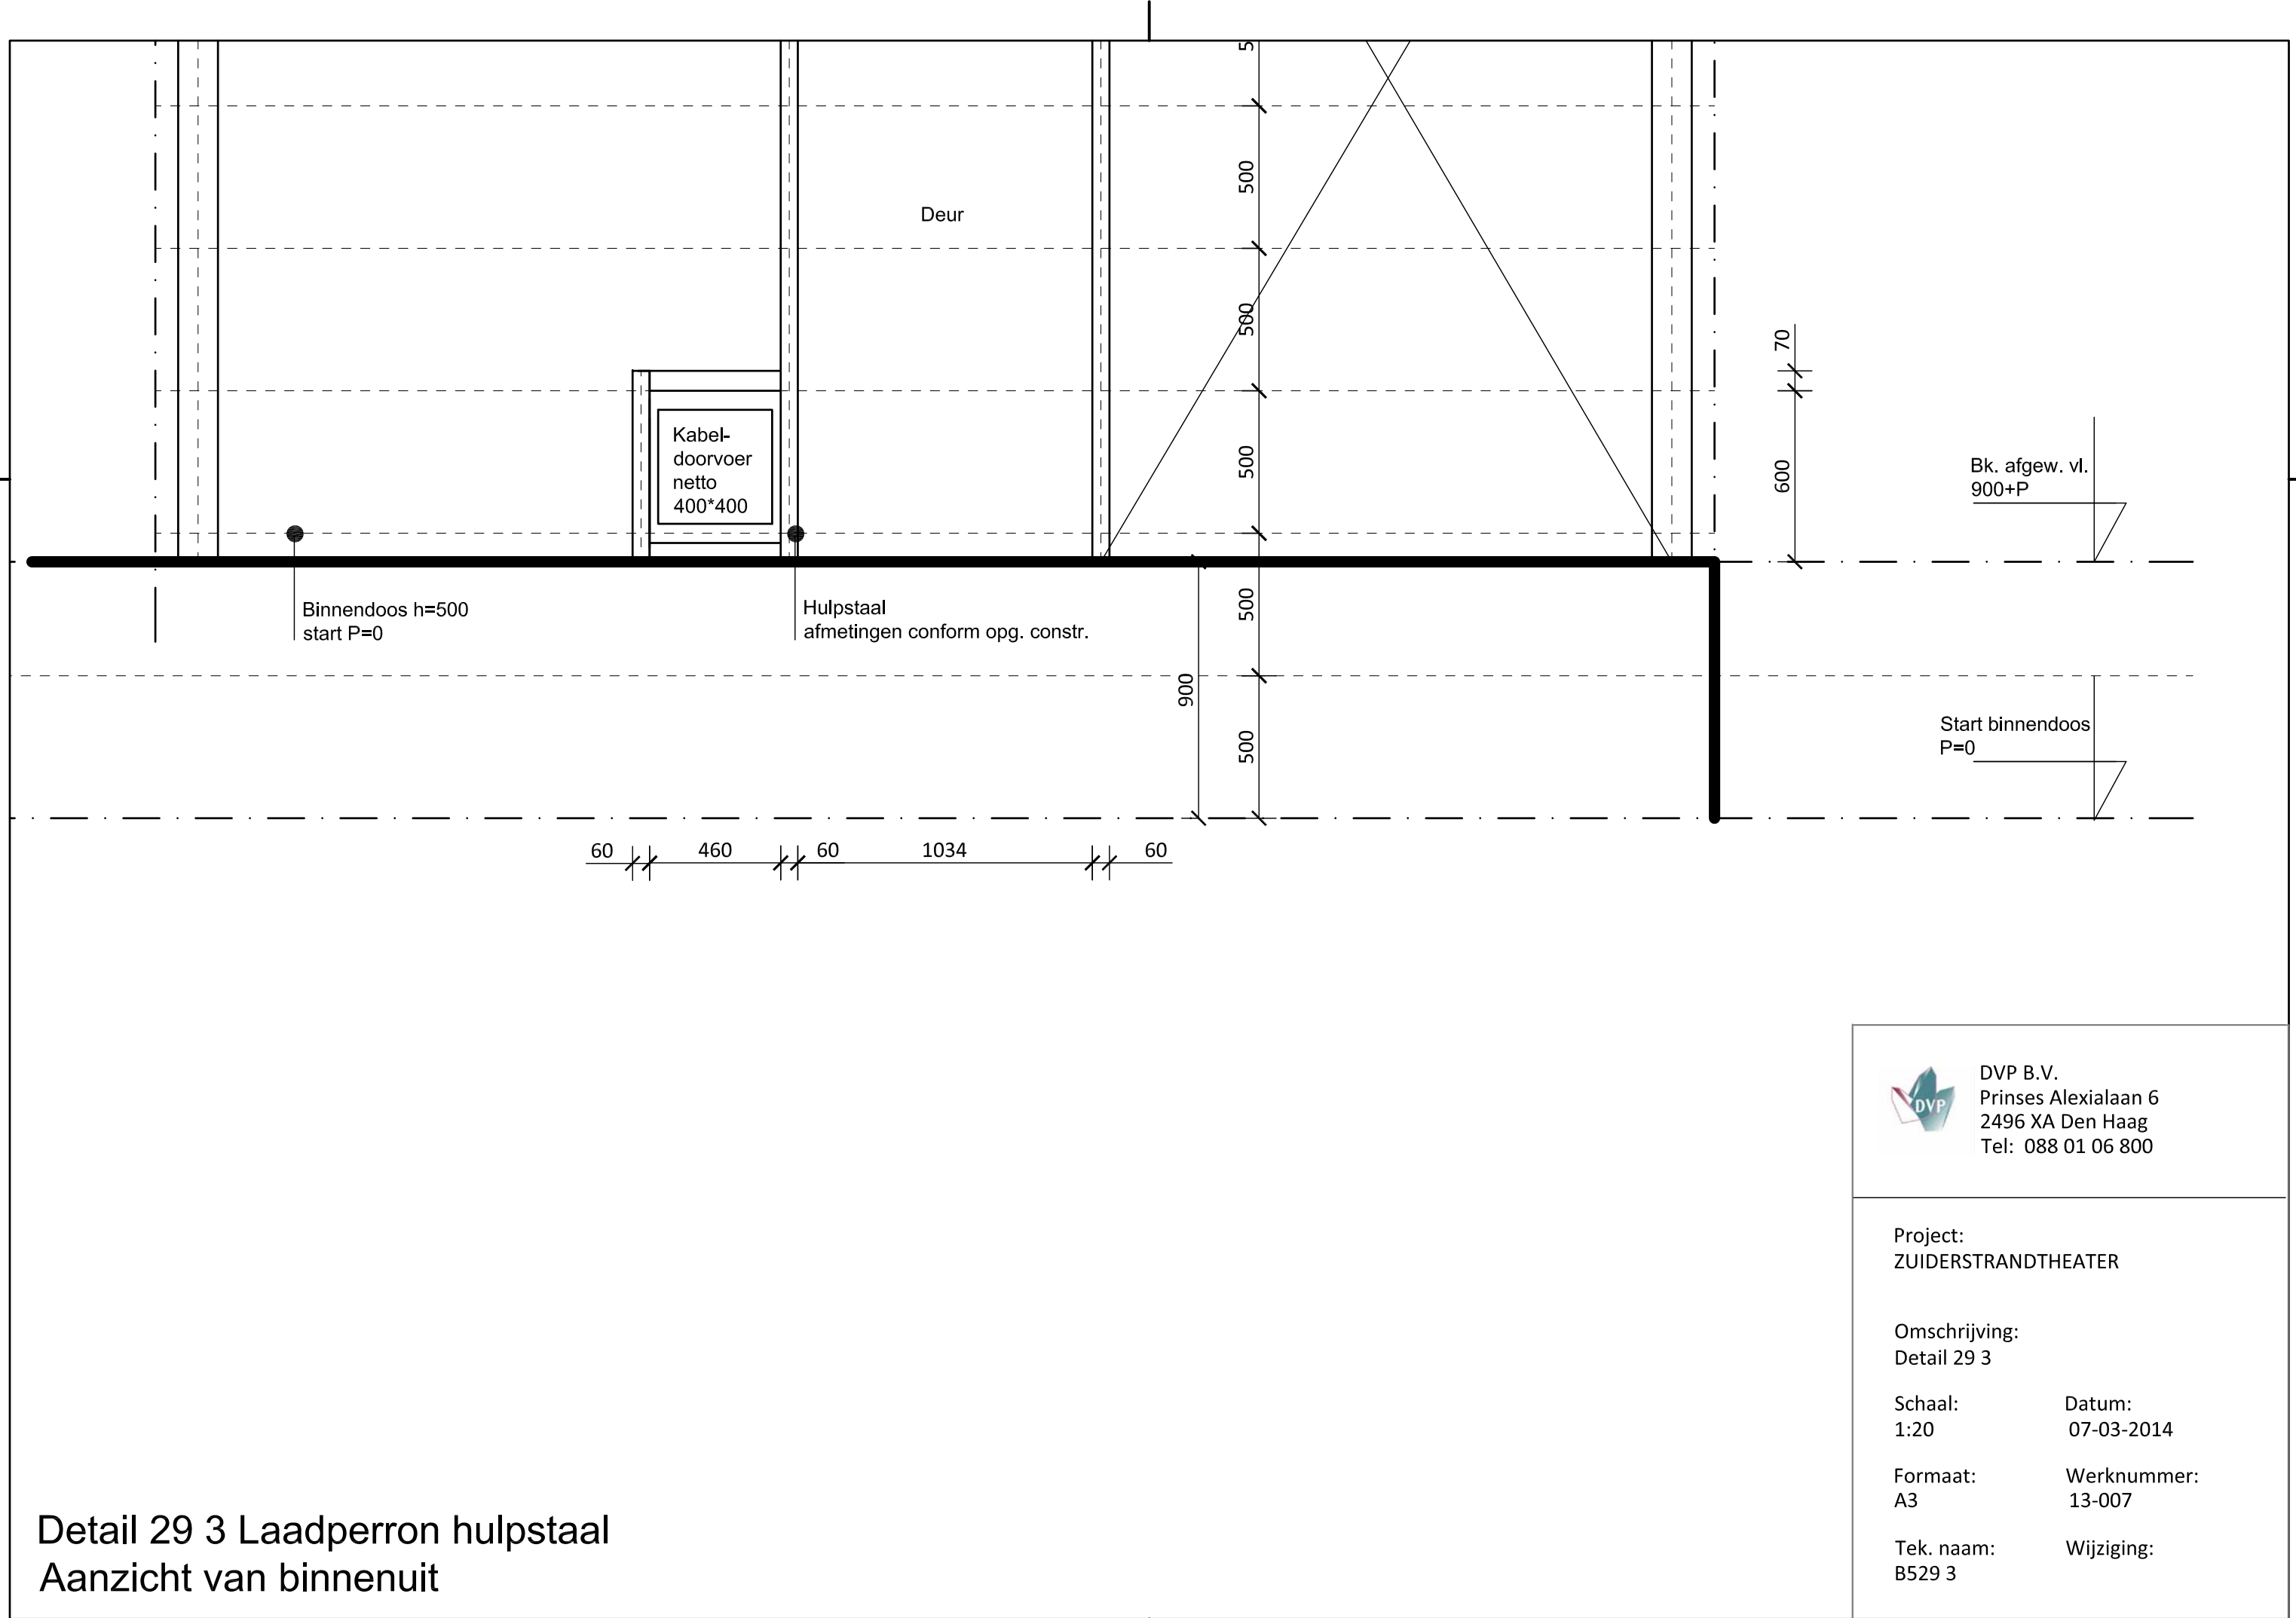

Detail 29 3 Laadperron hulpstaal
Aanzicht van binnenuit



DVP B.V.
Prinses Alexialaan 6
2496 XA Den Haag
Tel: 088 01 06 800


Project:
ZUIDERSTRANDTHEATER

Omschrijving:
Detail 29 3

Schaal: 1:20
Datum: 07-03-2014

Formaat: A3
Werknummer: 13-007

Tek. naam: B529 3
Wijziging:

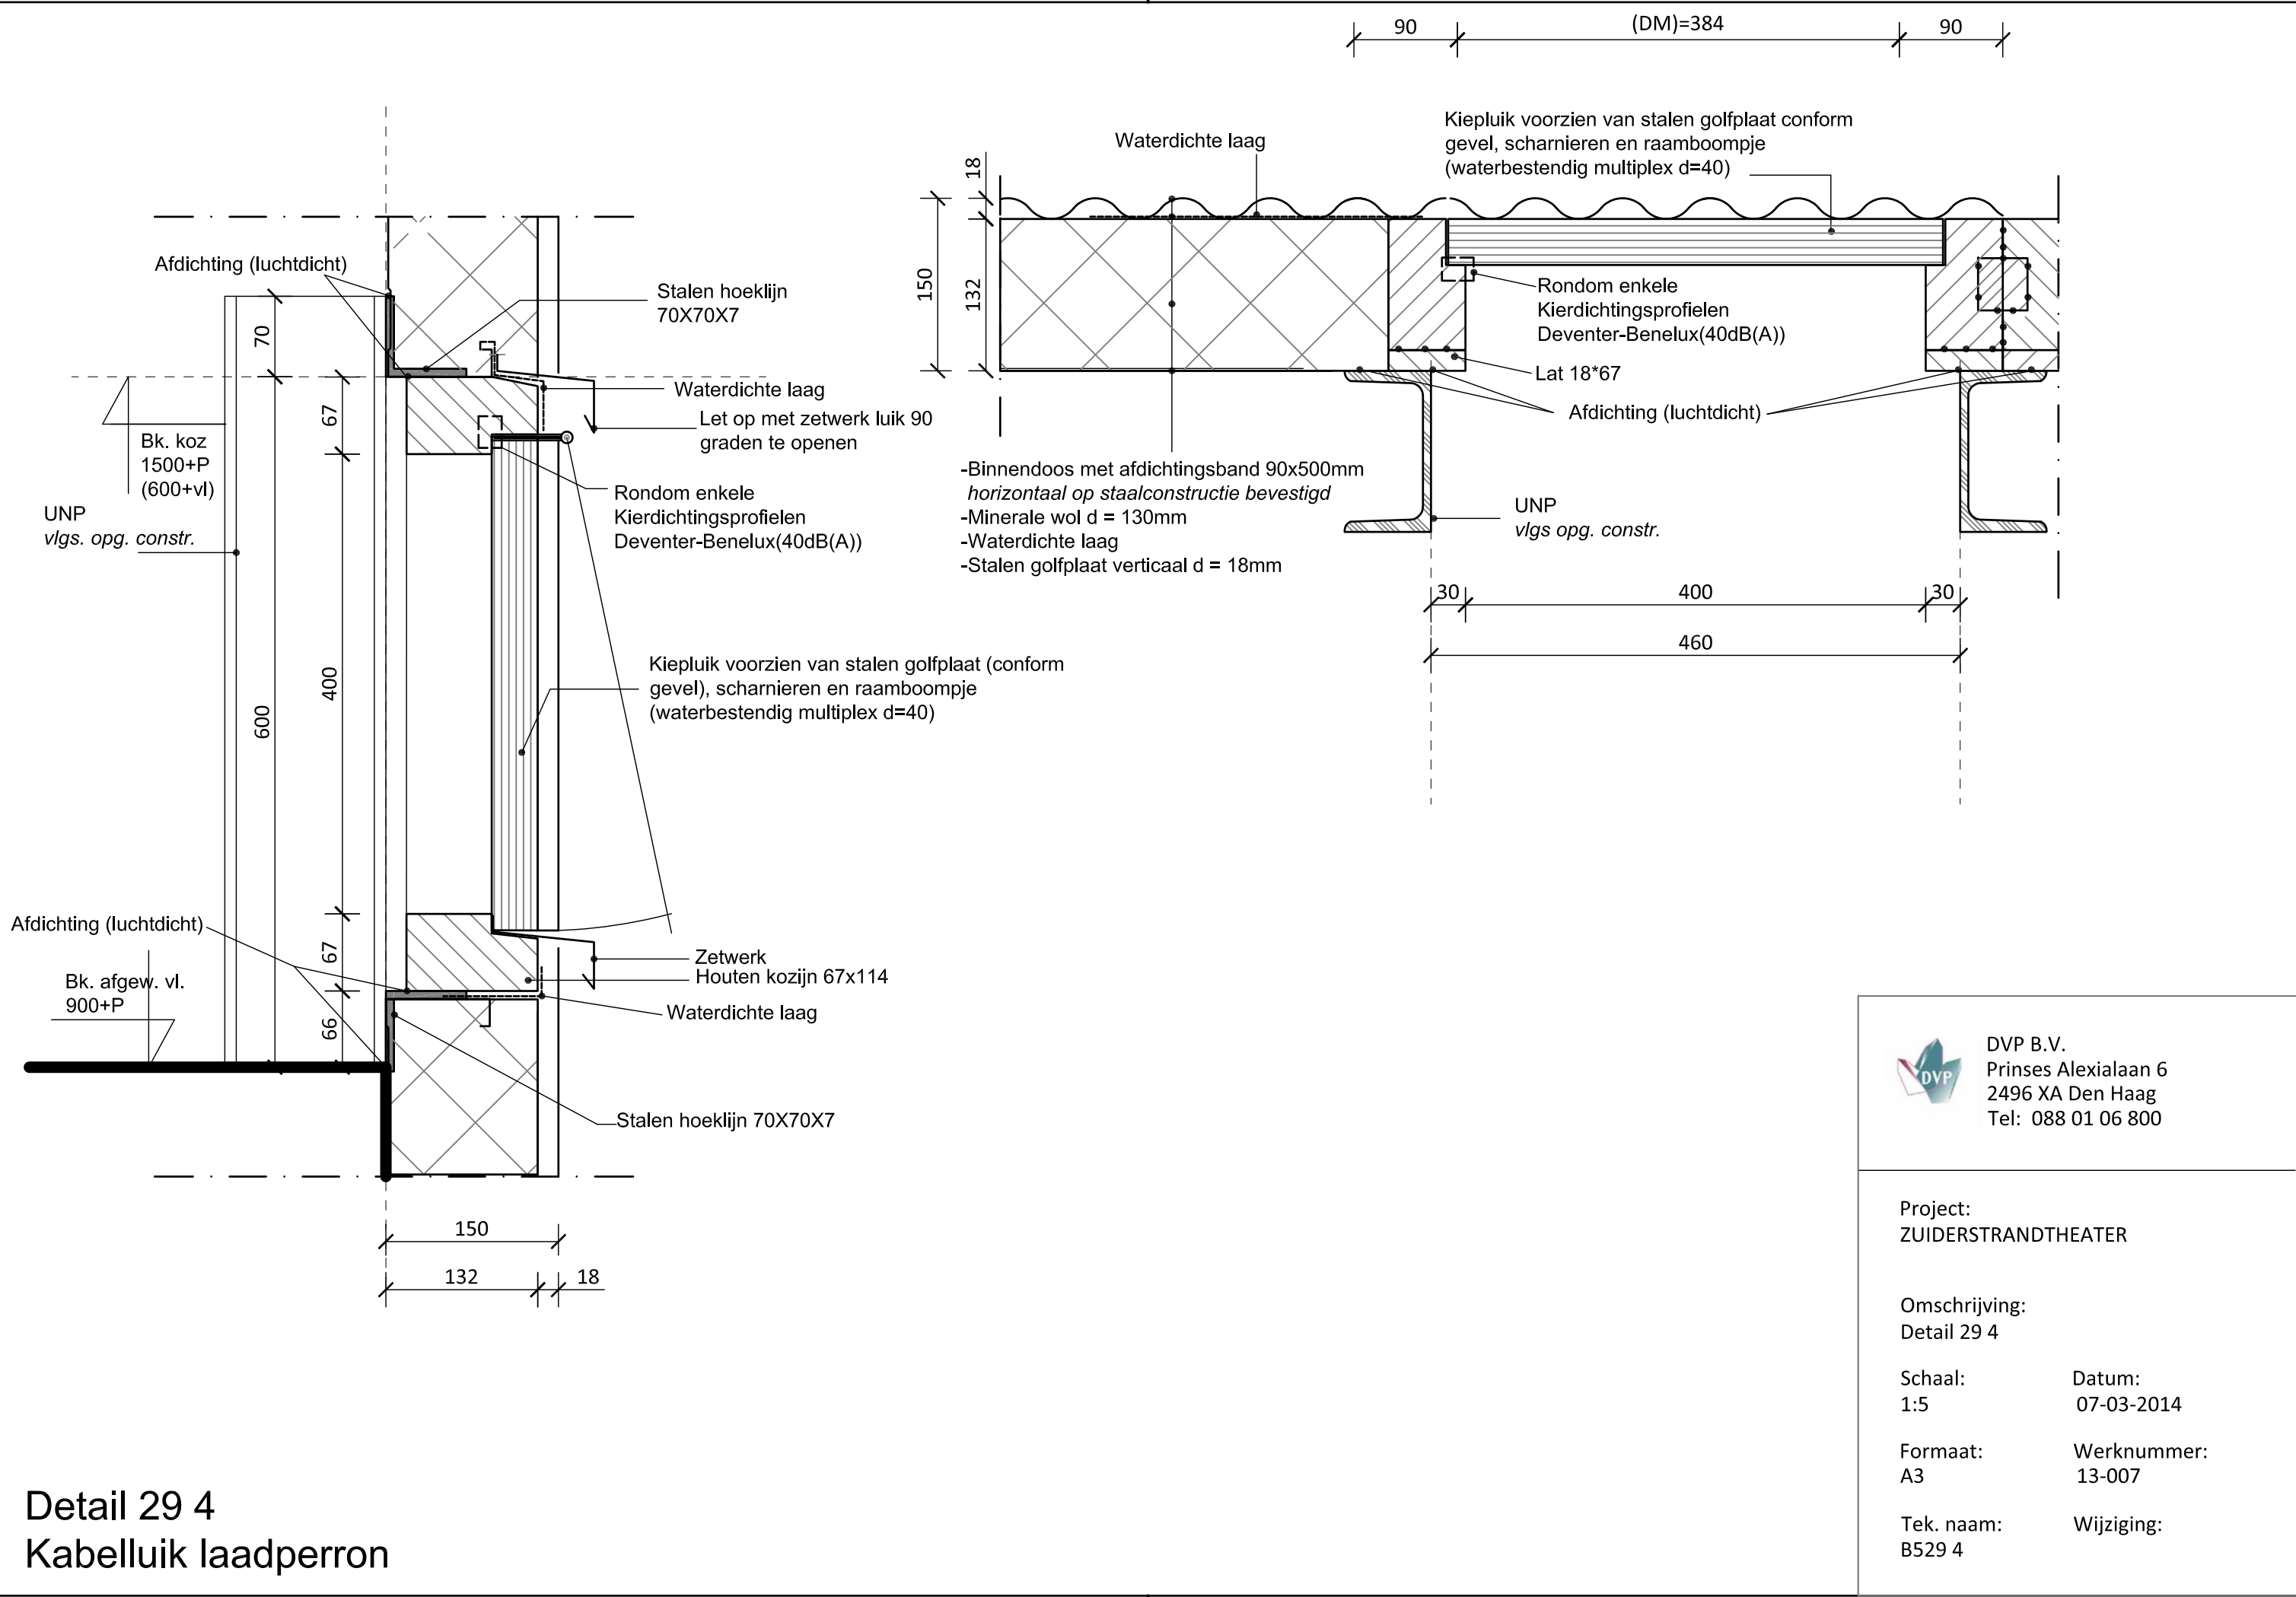

DVP B.V.
Prinses Alexialaan 6
2496 XA Den Haag
Tel: 088 01 06 800

Project:
ZUIDERSTRANDTHEATER

Omschrijving:
Detail 29 4

Schaal: 1:5
Datum: 07-03-2014

Formaat: A3
Werknummer: 13-007

Tek. naam: B529 4
Wijziging:

Maten i.h.w. controleren