

Detailboek



DVP B.V.
Prinses Alexialaan 6
2496 XA Den Haag
Tel: 088 01 06 800


Project:
ZUIDERSTRANDTHEATER - Speelhuis

Omschrijving:
Detailboek


Schaal:	Datum:
Div.	27-09-2013

Formaat:	Werknummer:
A3	13-007

Tek. naam:	Wijziging:
B.010	13-03-2014

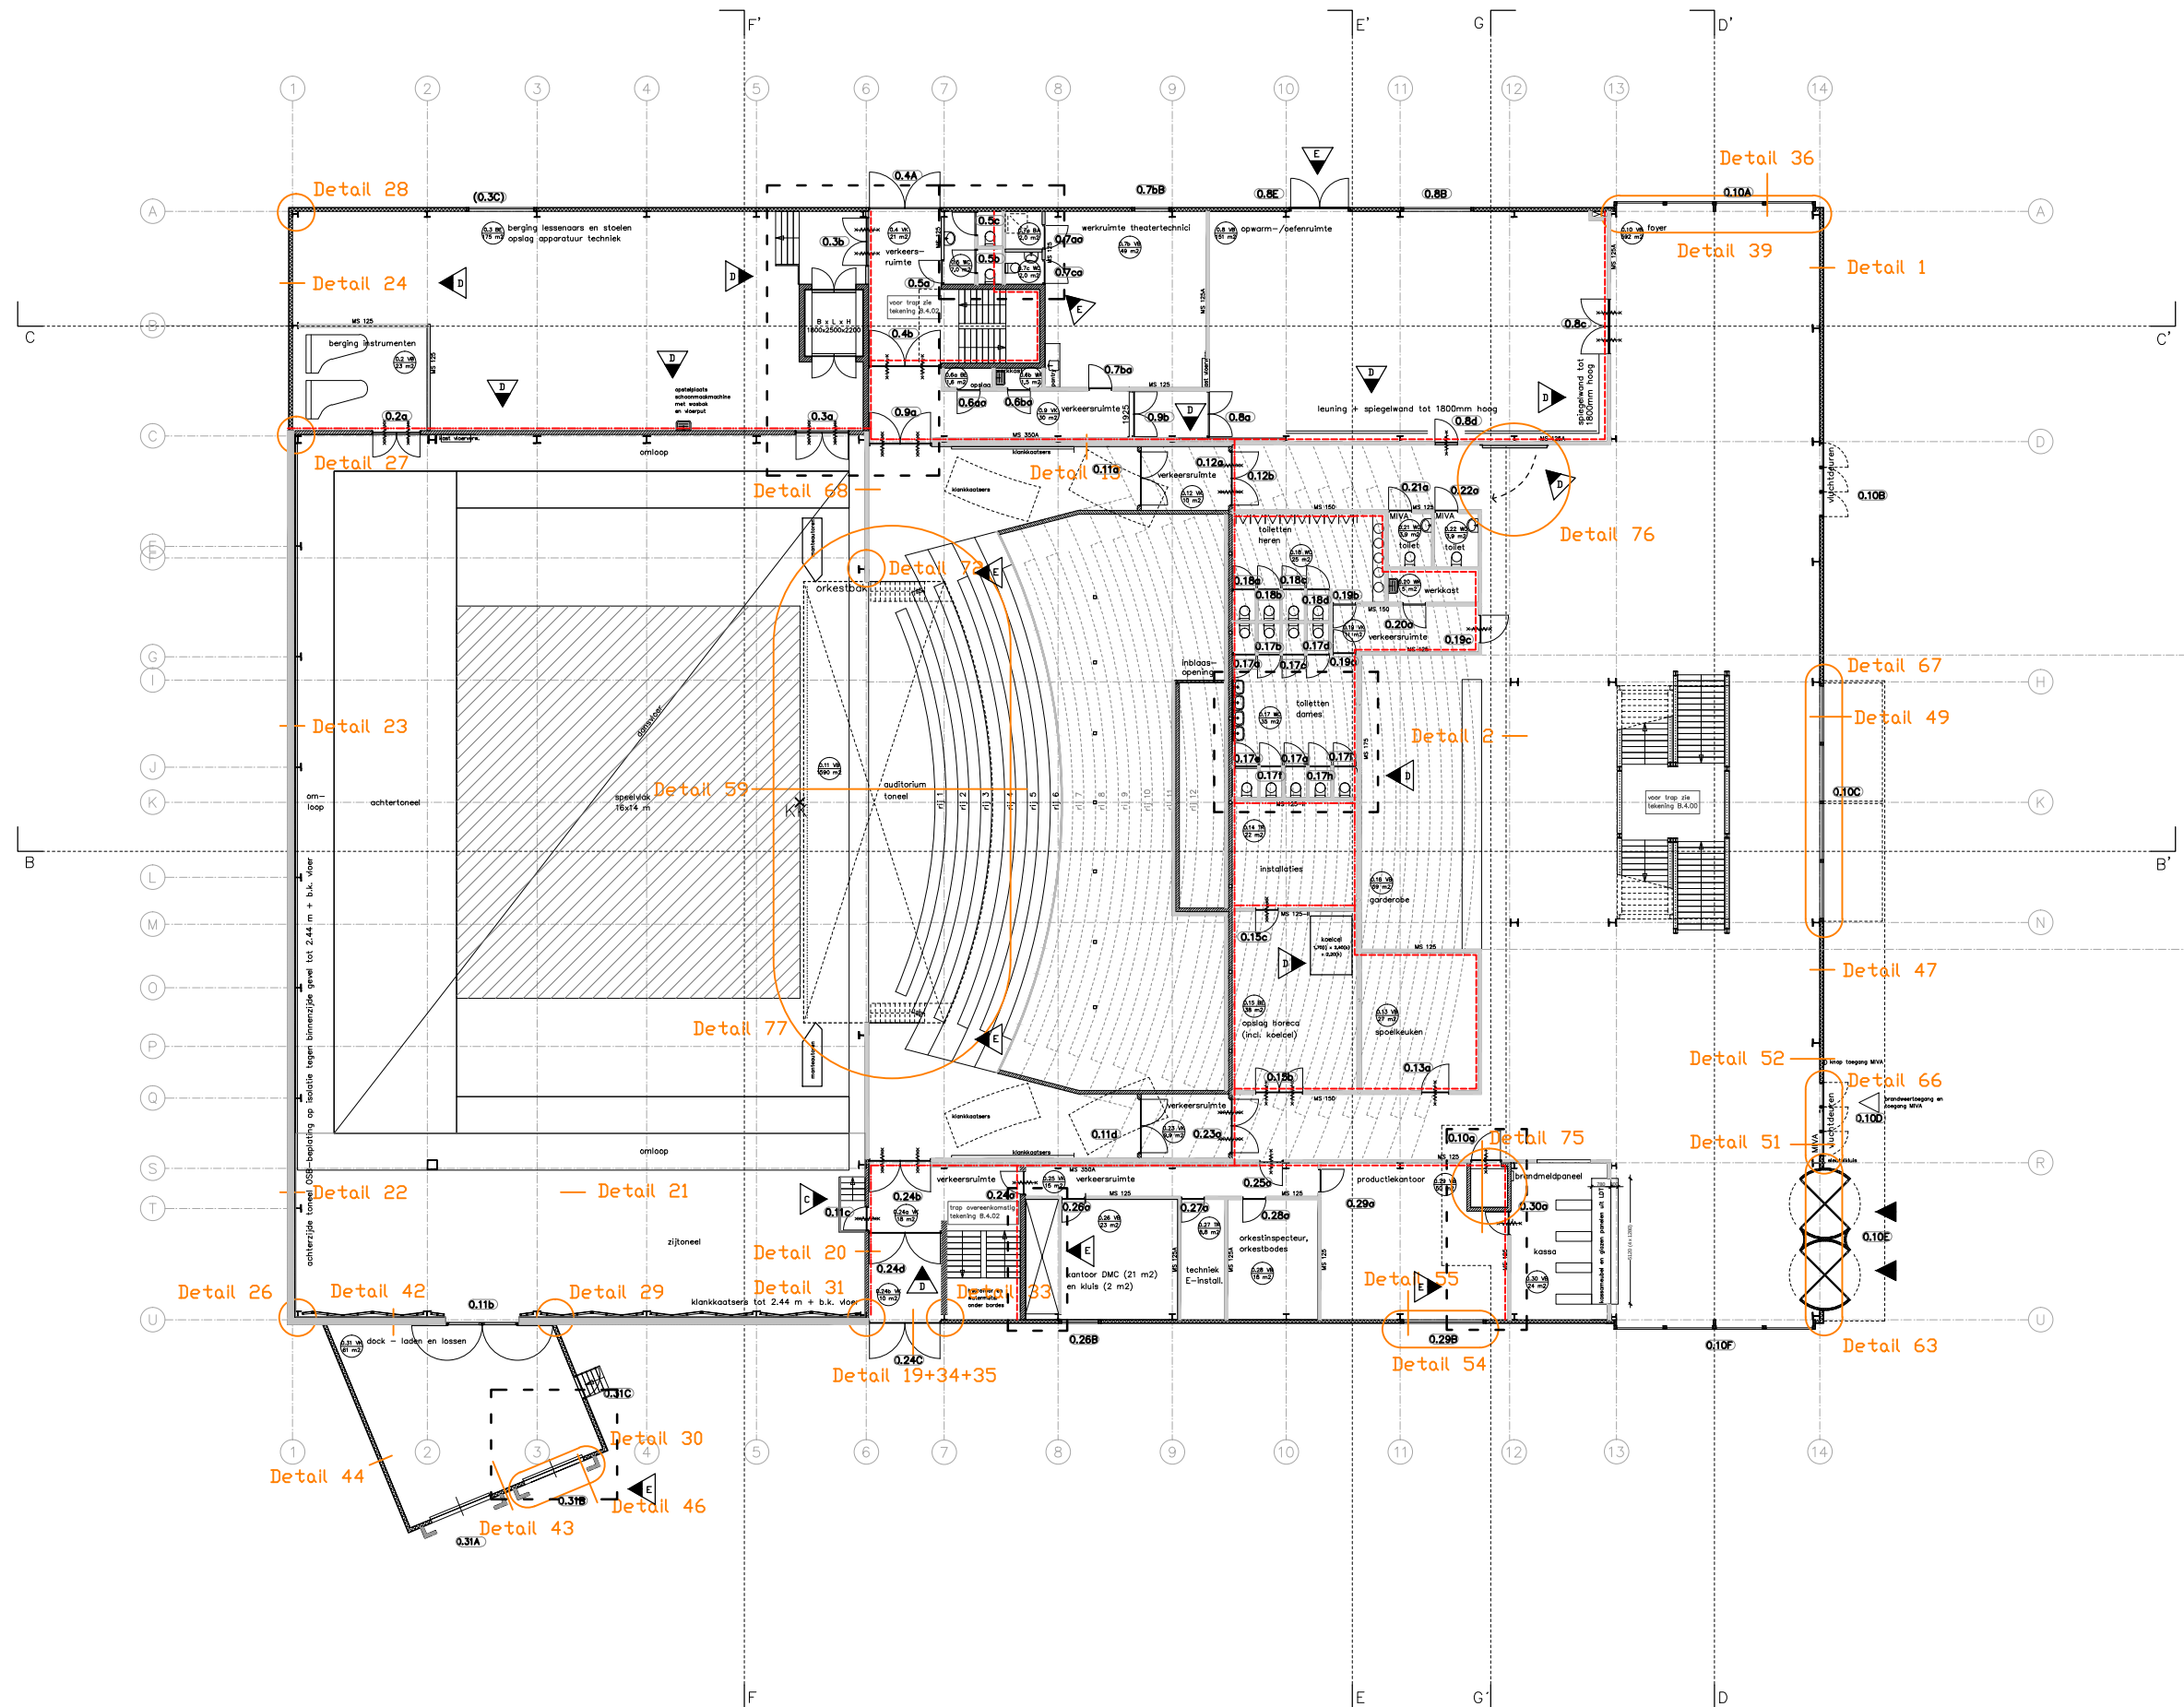

- LEGENDA
- beton in het werk gestort
 - beton geprefabriceerd
 - staal
 - hout
 - kalkzandsteen
 - kalkzandsteen vellingblokken
 - metal-stud met tekst type
 - isolatie
 - brandalarmgong
 - vluchtrouteaanduiding UIT
 - vluchtrouteaanduiding NOODUITGANG
 - deur WDBO 30 min - zelfsluitend
 - deur WDBO 60 min - zelfsluitend
 - grens brandcompartiment WDBO 30 min
 - grens brandcompartiment WDBO 60 min
 - P+6800 pellaat bovenkant afgewerkte vloer
 - VB 0.1 ruimtenummer, functie / GBO in m2
 - VB 0.1 verblijfsgebied
 - wc
 - urinoir
 - douche
 - wastafel
 - uitstortgootsteen
 - hoofdentree
 - kozijnmerk
- alle maten in millimeters
- VB verblijfsruimte
WC toiletterruimte
BA badruimte
TR technische ruimte
VK verkeersruimte
BE bergingruimte / opslagruimte
WK werkruimte
ON onbepaalde ruimte

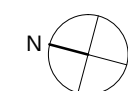

project Zuiderstrandtheater - Speelhuis
Norfolktoren, Scheveningen

tekening B.1.00
locaties details

opdrachtgever Gemeente Den Haag

kenmerk bestek

onderdeel plattegrond begane grond


schaal 1:100

datum 27 09 2013

formaat A0

gewijzigd 12 12 2013 (E)

getekend WH

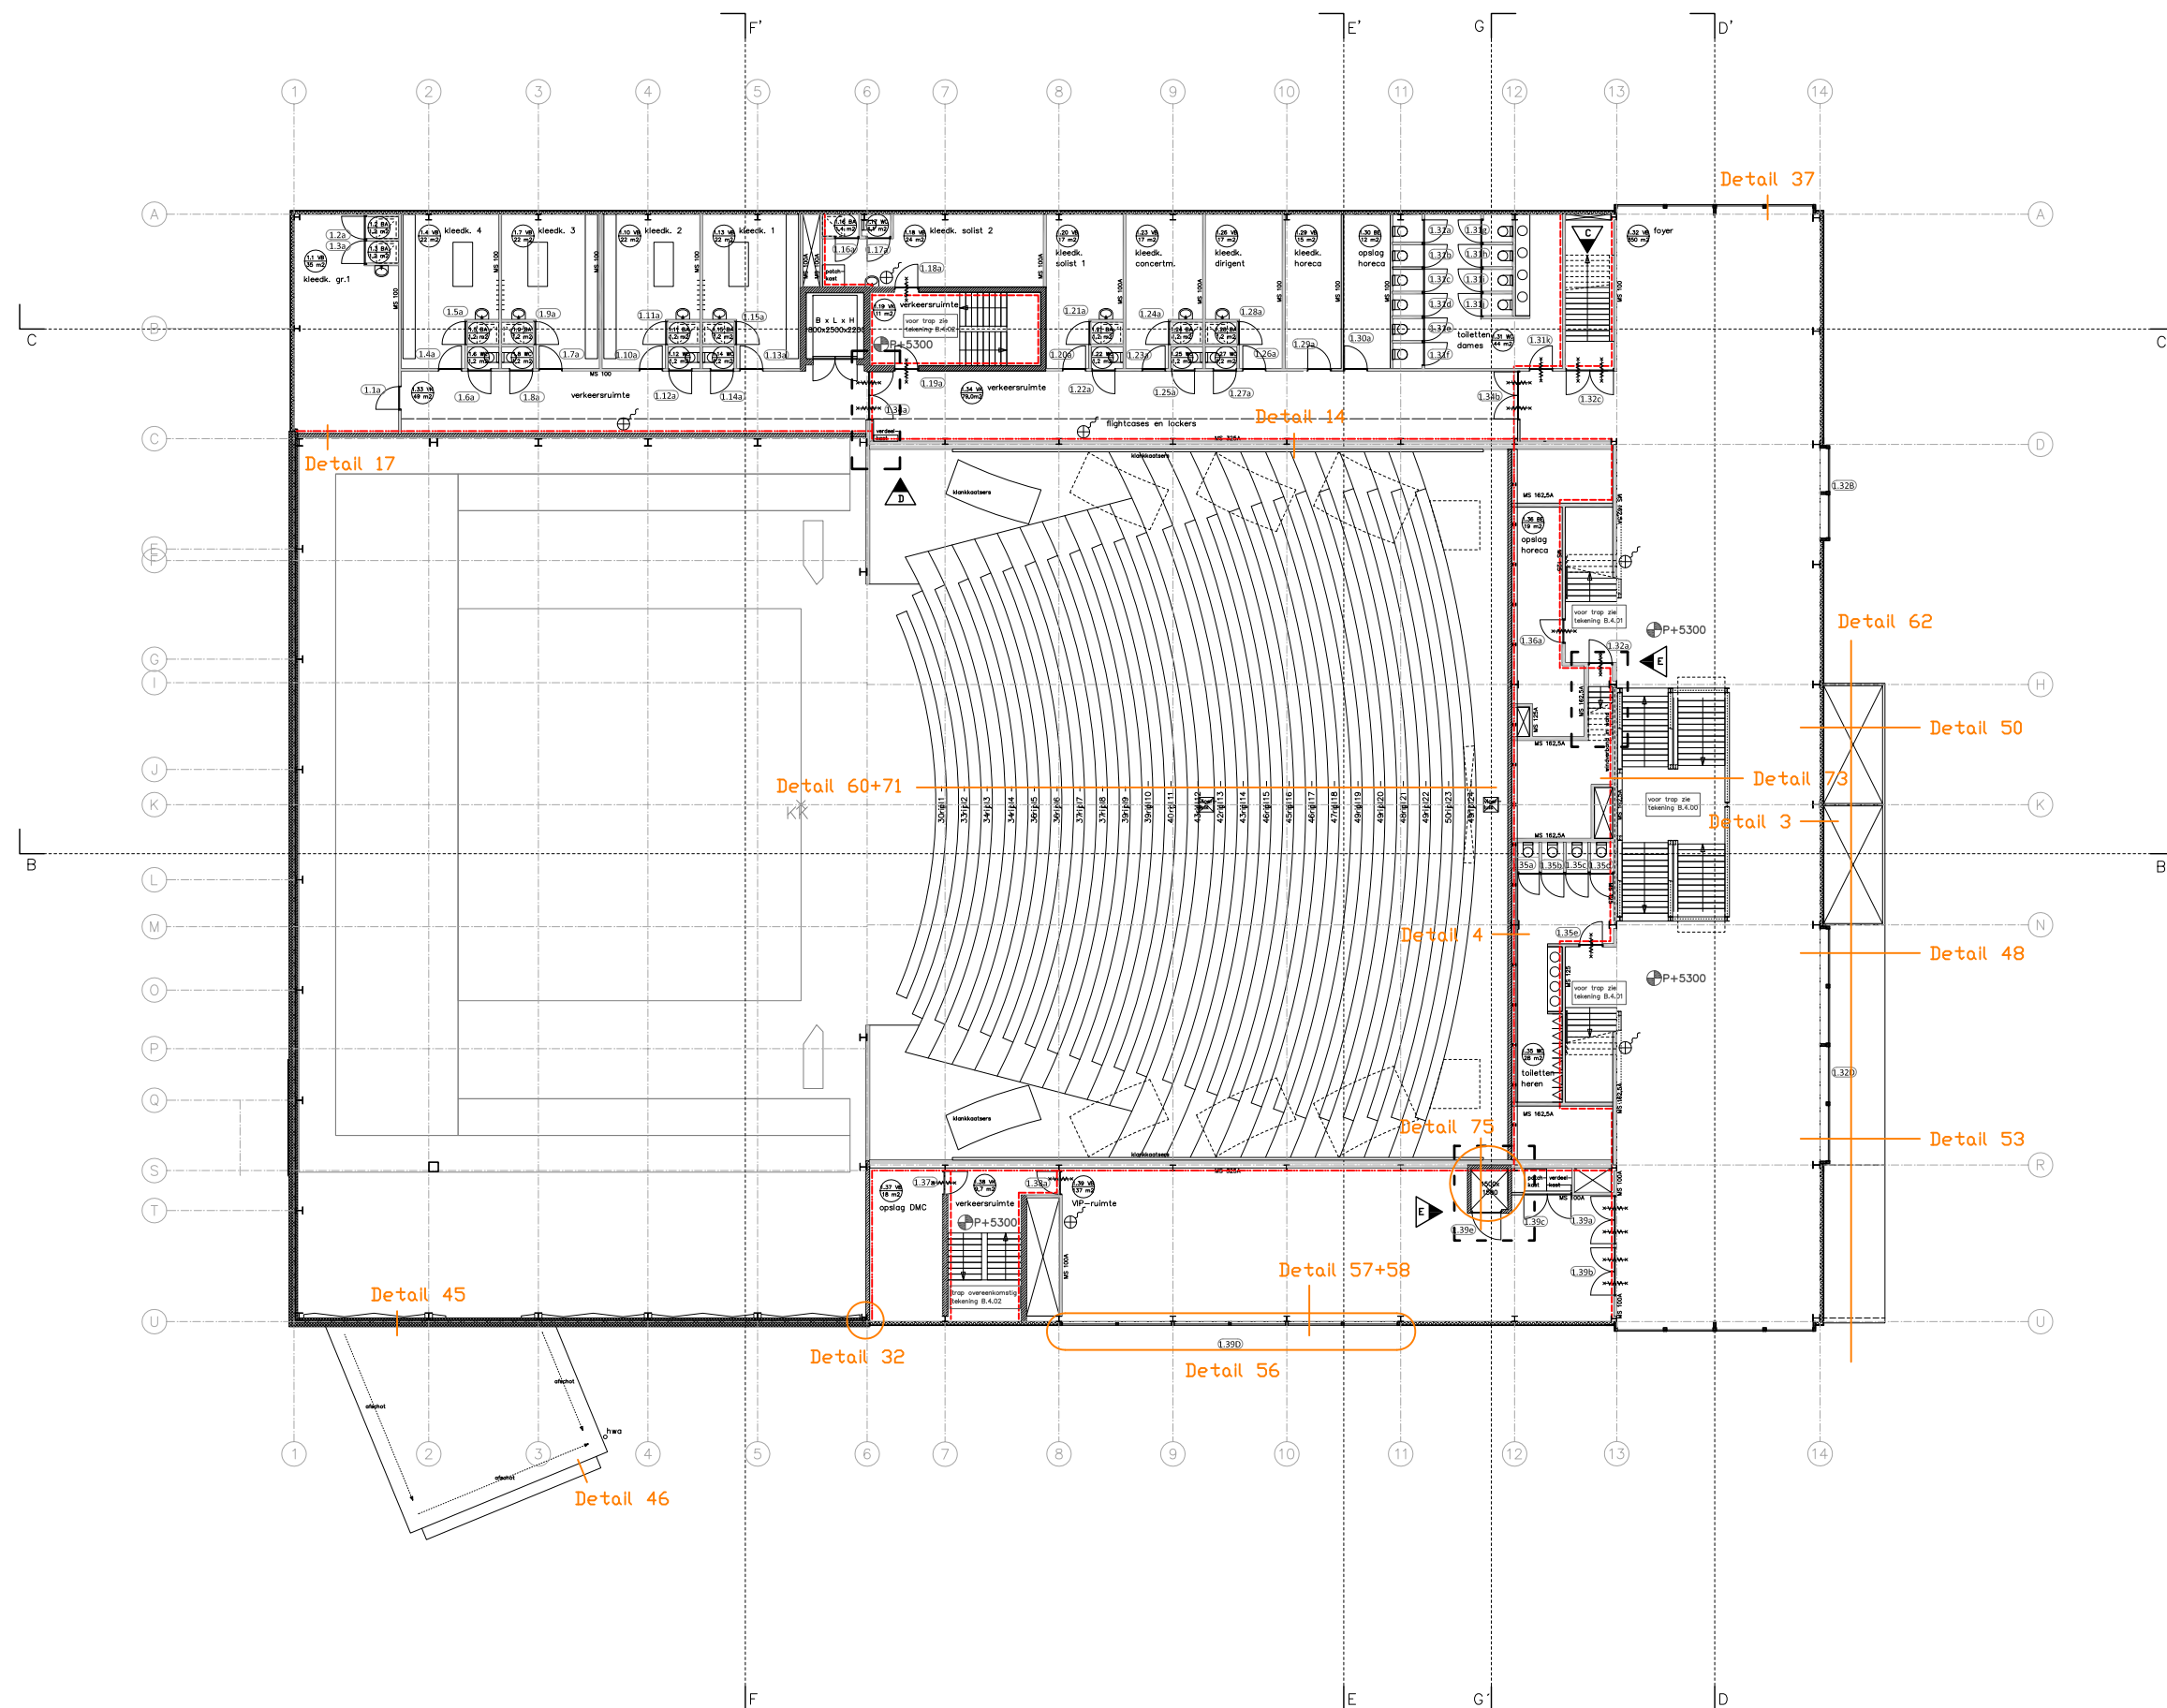

LEGENDA

- beton in het werk gestort
- beton geprefabriceerd
- staal
- hout
- calcandsteen
- calcandsteen vellingblokken
- metal-stud met tekst type
- isolatie
- brandlanghanspel
- vuchtrouteaanduiding UIT
- vuchtrouteaanduiding NOODUITGANG
- deur WBOBO 30 min - zelfsluitend
- deur WBOBO 60 min - zelfsluitend
- grens brandcompartiment WBOBO 30 min
- grens brandcompartiment WBOBO 60 min
- P+6800 pelmaat bovenkant afgewerkte vloer
- ruimtenummer, functie / GBO in m2
- verblijfsgebied
- WC
- urinoir
- douche
- wastafel
- uilstortgootsteen
- hoofdentree
- kozijnmerk


alle maten in millimeters

- VB verblijfsruimte
- WC toiletteruimte
- BA badruimte
- TR technische ruimte
- VK verkeersruimte
- BE bergingruimte / opslagruimte
- WK werkruimte
- ON onbepaalde ruimte




project Zuiderstrandtheater - Speelhuis
 Norfolkerrein, Scheveningen
 opdrachtgever Gemeente Den Haag
 tekening B.1.01
 locaties details
 kenmerk bestek
 onderdeel plattegrond niveau 5300+P

schaal 1:100
 formaat A0
 getekend WH
 datum 27 09 2013
 gewijzigd 12 12 2013 (E)

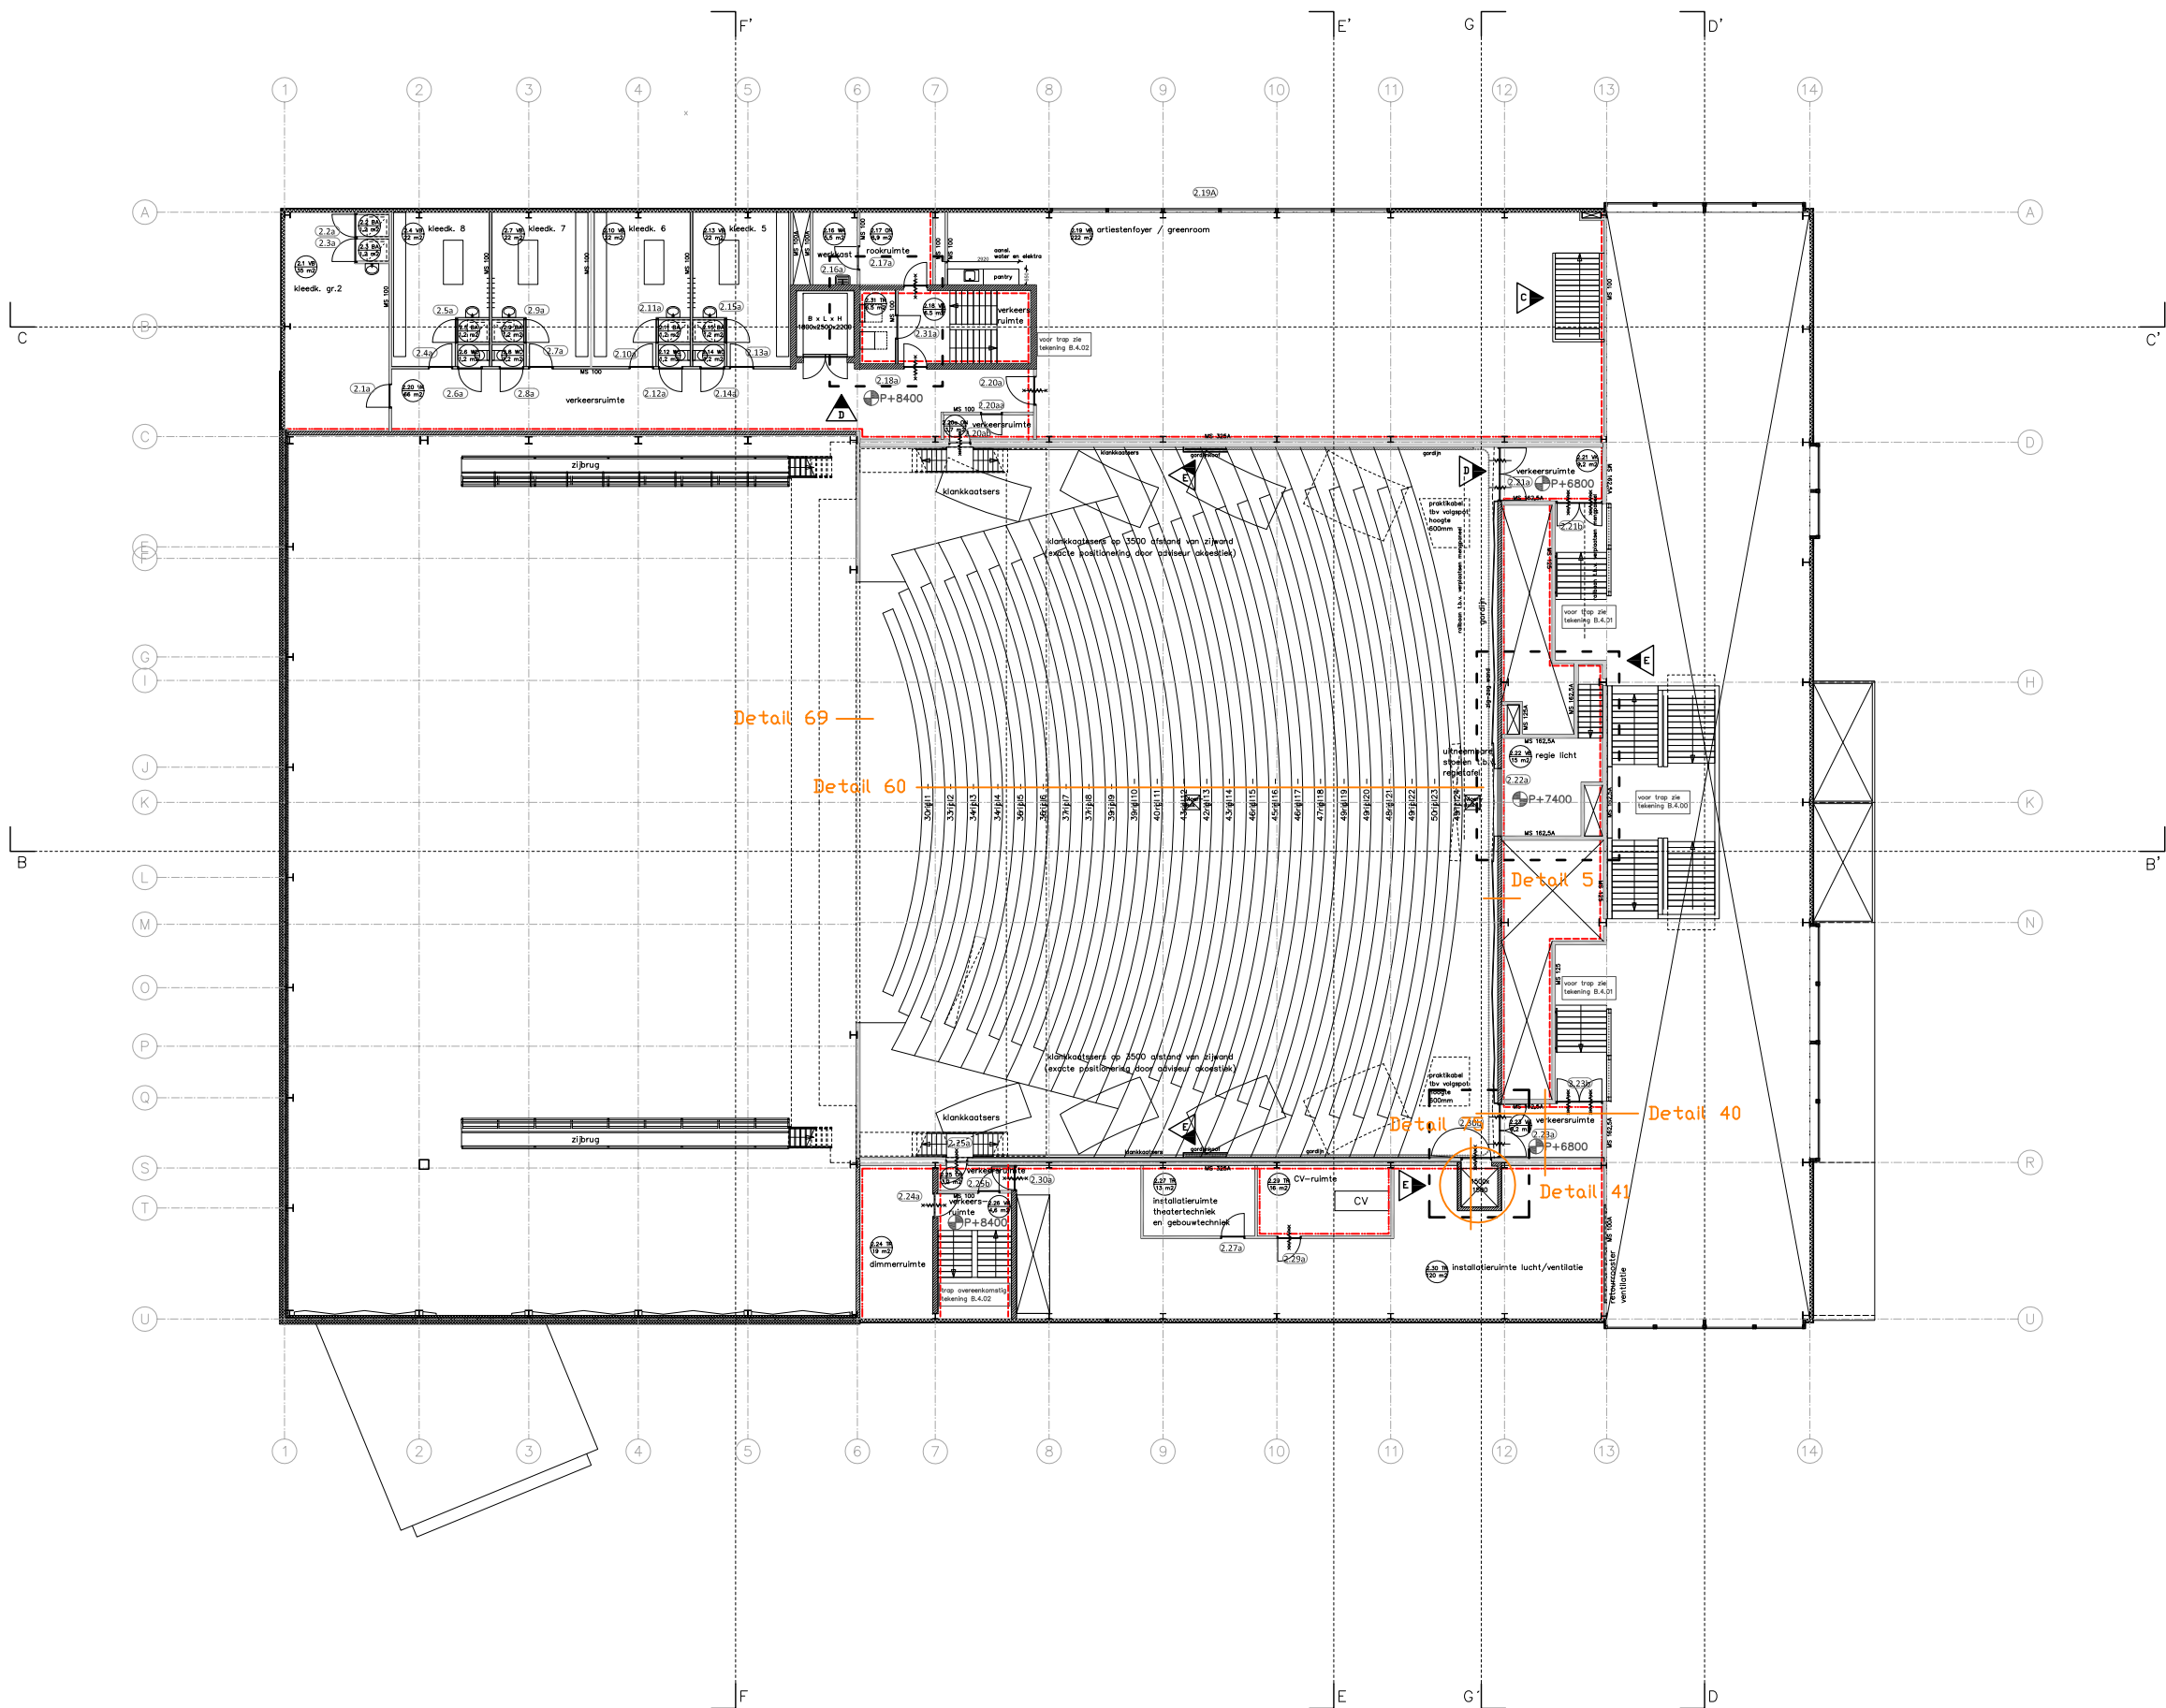

- LEGENDA
- beton in het werk gestort
 - beton geprefabriceerd
 - staal
 - hout
 - kalzandsteen
 - kalzandsteen vellingblokken
 - metal-stud met tekst type
 - MS 100
 - isolatie
 - brandslanghassel
 - vuchtrouteaanduiding UIT
 - vuchtrouteaanduiding NOODUITGANG
 - deur WDBO 30 min - zelfsluitend
 - deur WDBO 60 min - zelfsluitend
 - grens brandcompartiment WDBO 30 min
 - grens brandcompartiment WDBO 60 min
 - P+6800 pelmaat bovenkant afgewerkte vloer
 - ruimtenummer, functie / GBO in m2
 - VB 0.1 verblijfsgebied
 - WC
 - urinoir
 - douche
 - wastafel
 - uitstortgootsteen
 - hoofdentree
 - kozijnmerk
 - alle maten in millimeters
 - VB verblijfsruimte
 - WC toilet
 - BA badruimte
 - TR technische ruimte
 - VK verkeersruimte
 - BE berging / opslagruimte
 - WK werkruimte
 - ON onbepaalde ruimte

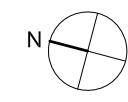


project Zuiderstrandtheater - Speelhuis
Narokterrein, Scheveningen
opdrachtgever Gemeente Den Haag

tekening B.1.02
locaties details
kenmerk bestek
onderdeel plattegrond niveau 8400+P

schaal 1:100
formaat A0
getekend WH

datum 27 09 2013
gewijzigd 12 12 2013 (E)

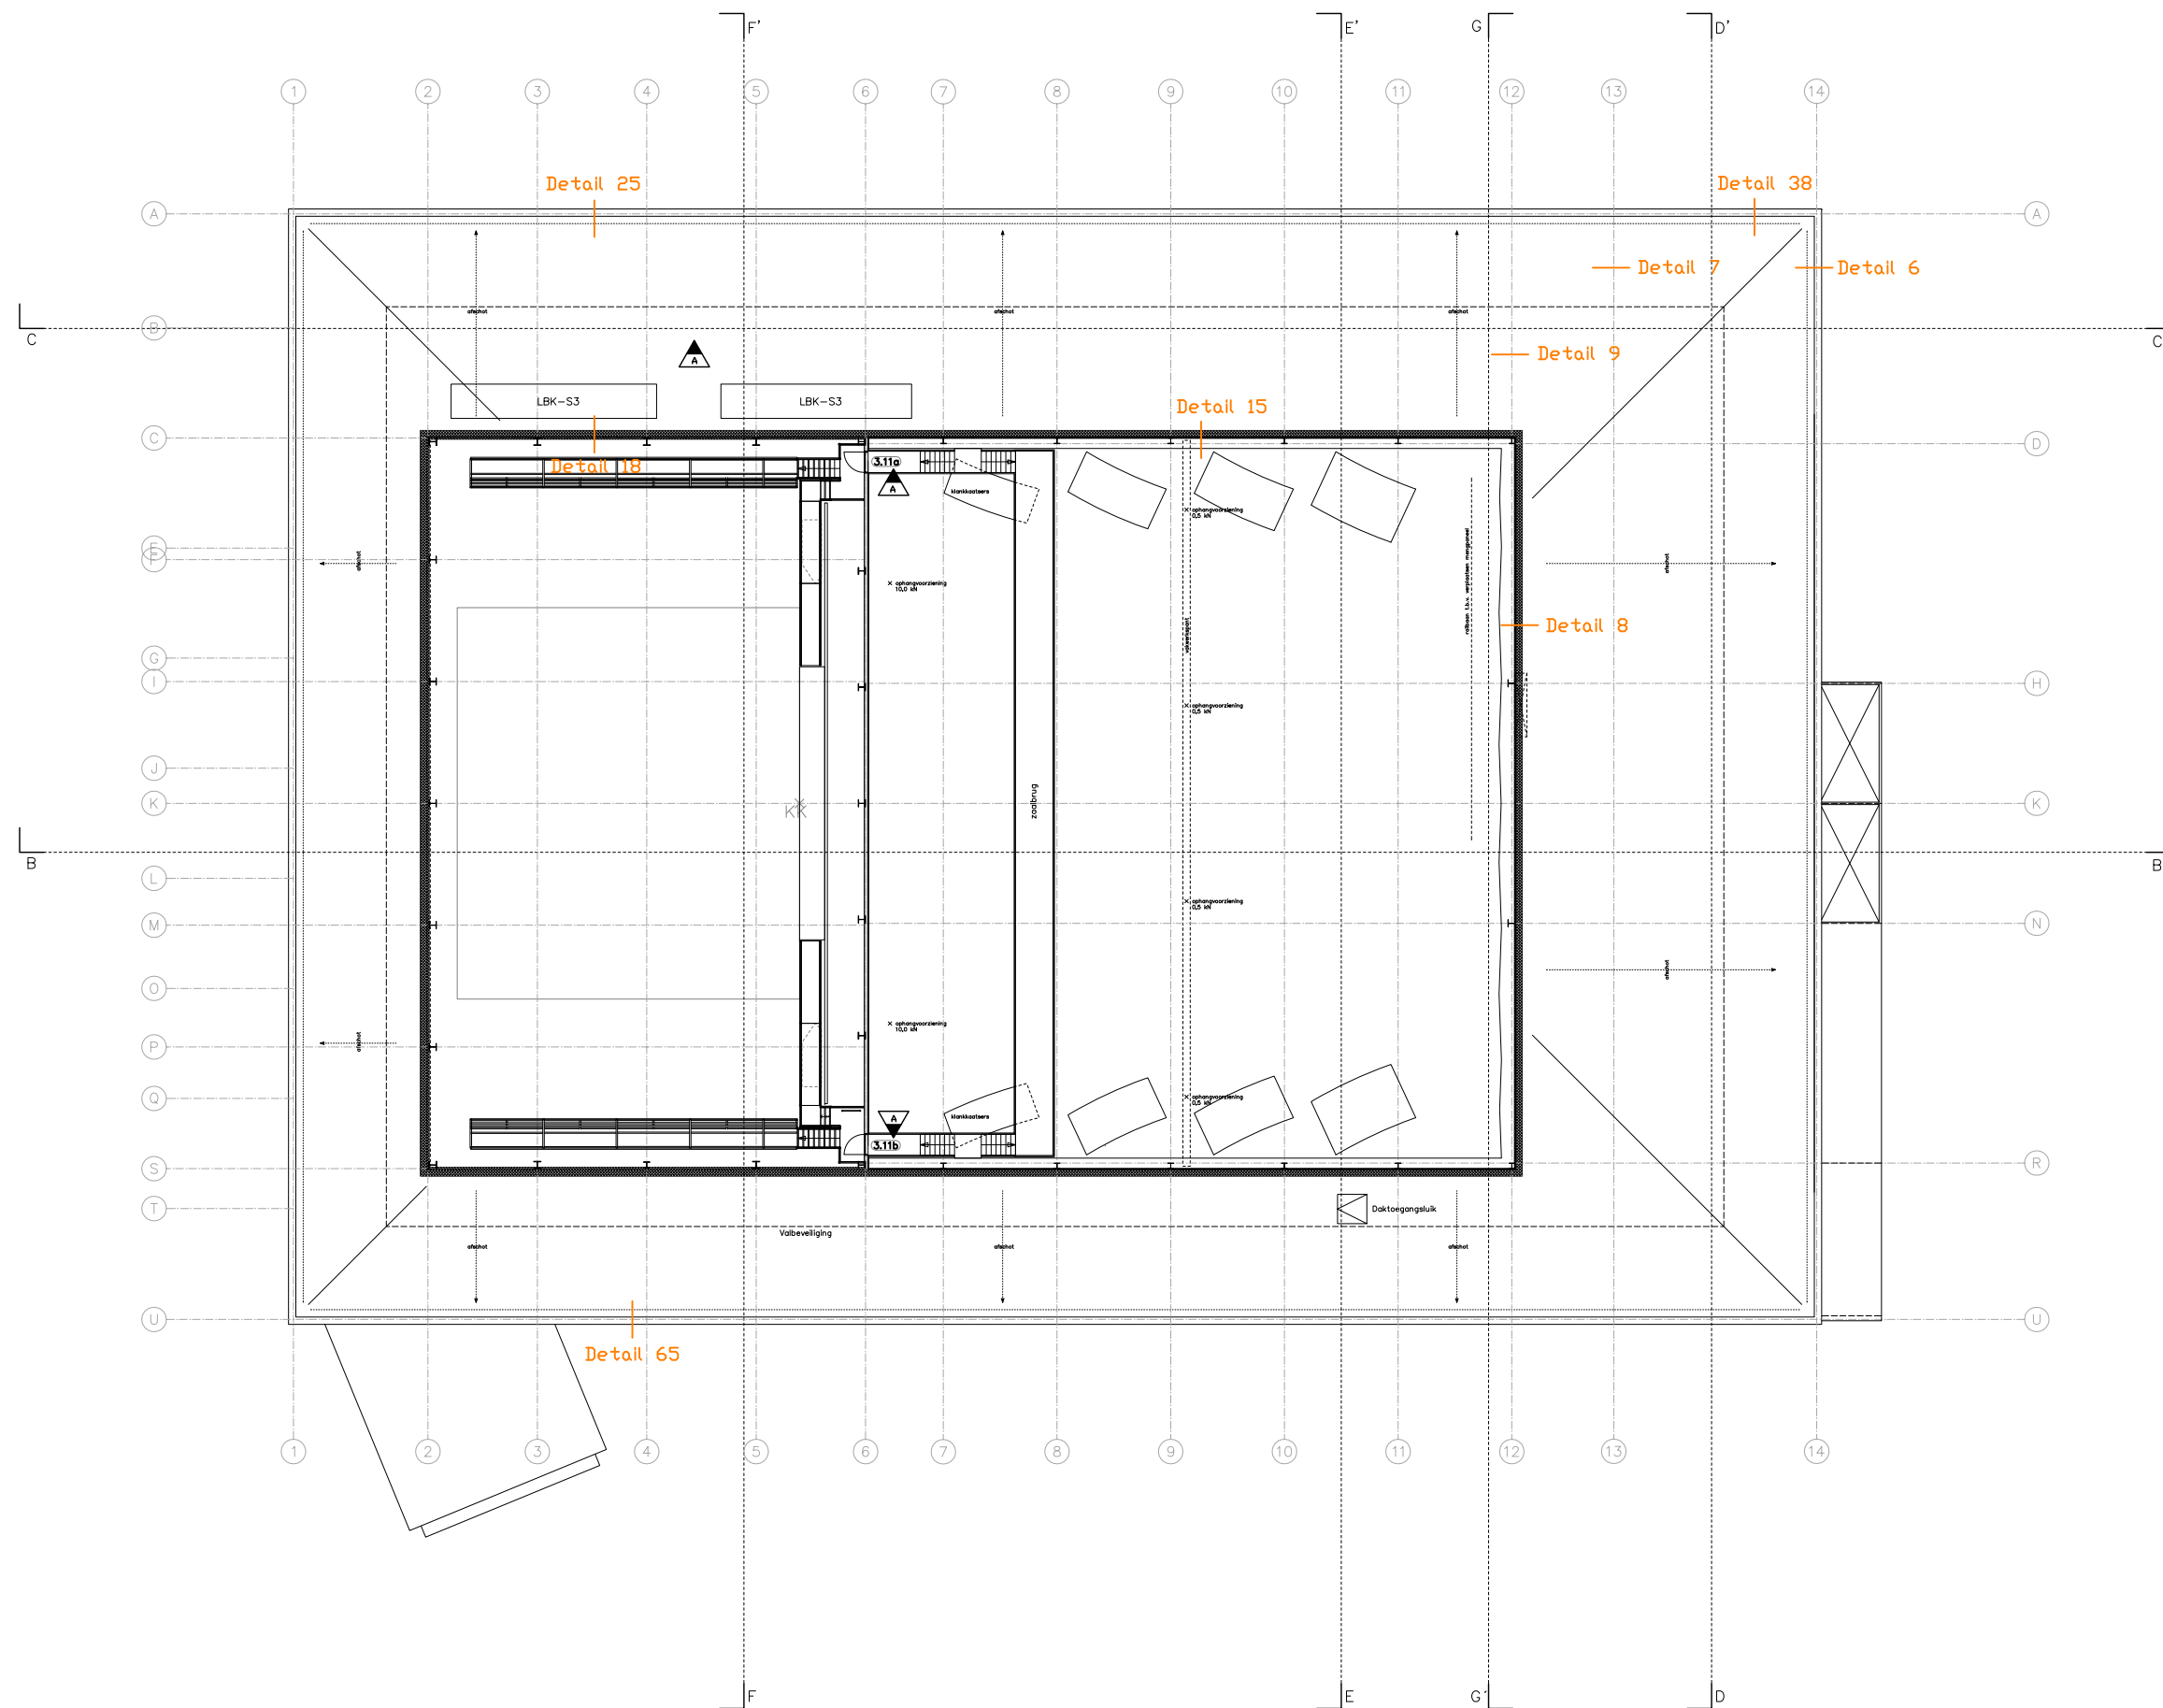


LEGENDA

- beton in het werk gestort
- beton geprefabriceerd
- staal
- hout
- kalkzandsteen
- kalkzandsteen vellingblokken
- metal-stud met tekst type
- isolatie
- brandslanghaspel
- vluichtrouweanduiding UIT
- vluichtrouweanduiding NOODUITGANG
- deur WBOBO 30 min – zelfsluitend
- deur WBOBO 60 min – zelfsluitend
- grens brandcompartiment WBOBO 30 min
- grens brandcompartiment WBOBO 60 min
- peilmaat bovenkant afgewerkte vloer
- ruimtenummer, functie / GBO in m2
- verbijfgebied
- WC 0.1
- WC
- urinoir
- douche
- wastafel
- uitstortgootsteen
- hoofdentree
- kozijnmerk

alle maten in millimeters

- VB verbijfgebied
- WC toiletgebied
- BA badruimte
- TR technische ruimte
- VK verkeersruimte
- BE berging / opslagruimte
- WK werkruimte
- ON onbepaalde ruimte

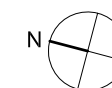


project Zuiderstrandtheater – Speelhuis
Narfolterrein, Scheveningen
opdrachtgever Gemeente Den Haag

tekening B.1.03
locaties details
kenmerk bestek
onderdeel plattegrond niveau 12000+P

schaal 1:100
formaat A0
getekend WH

datum 27 09 2013
gewijzigd 04 12 2013 (A)

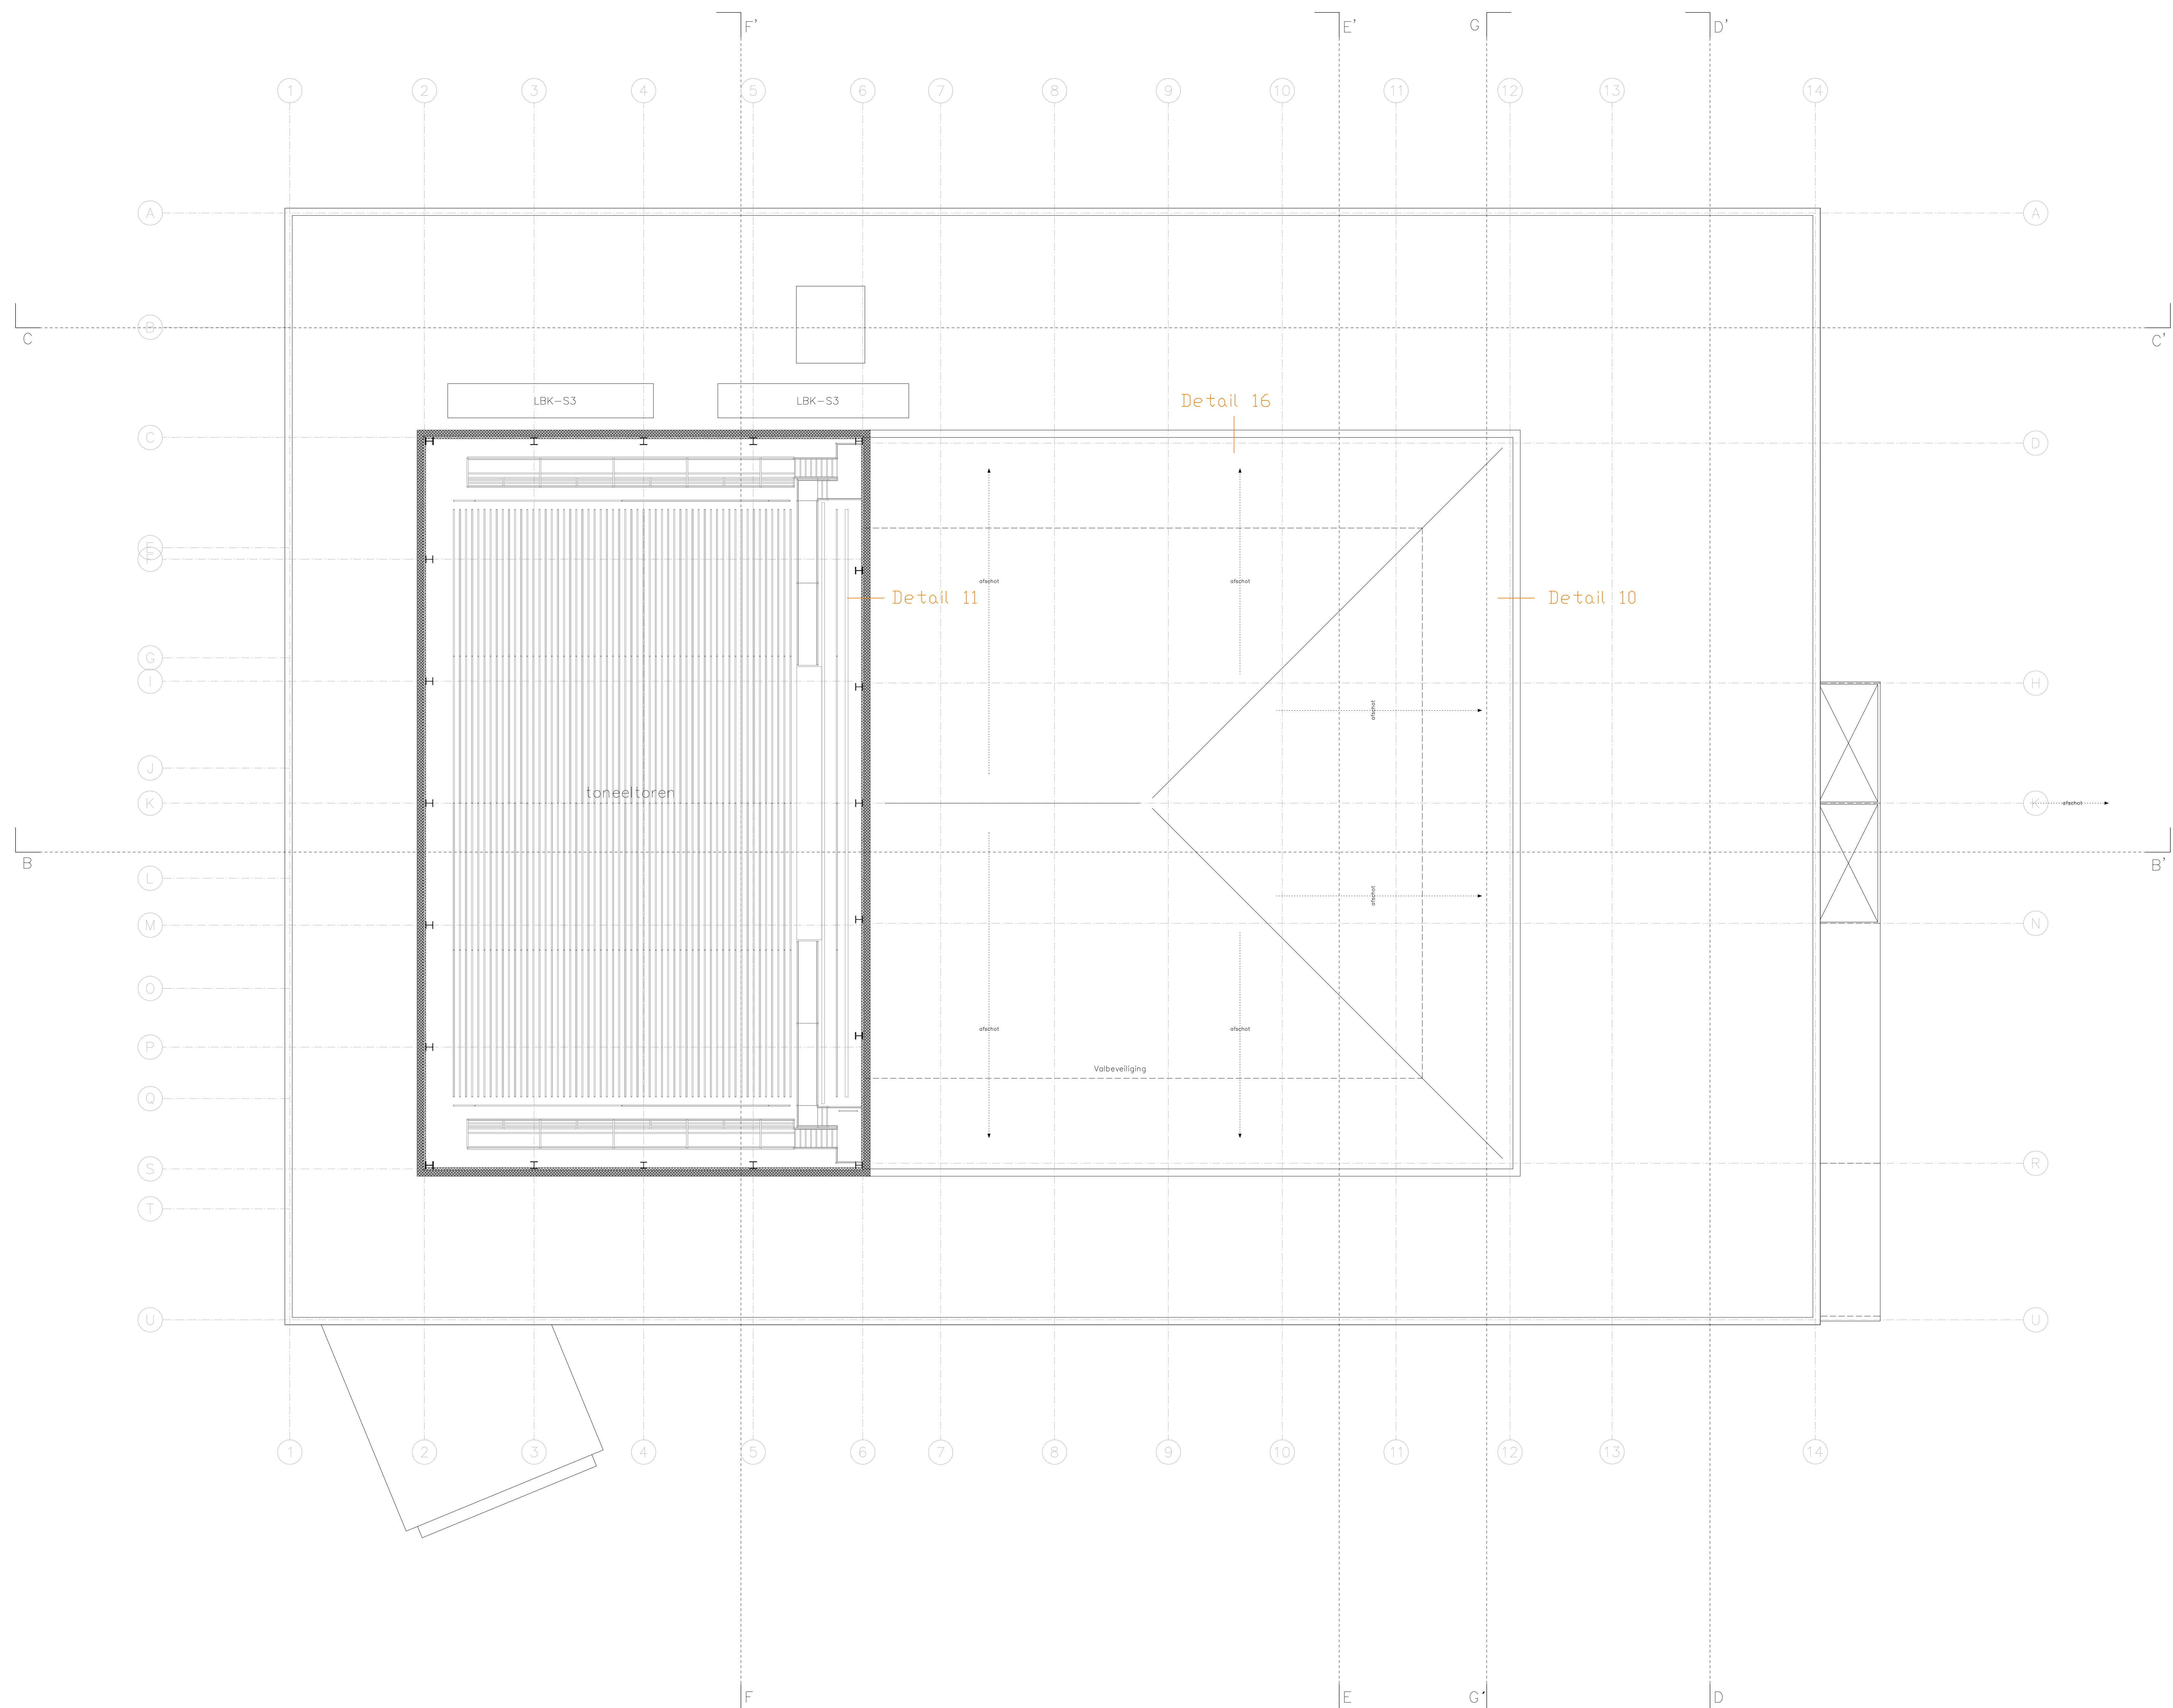


LEGENDA

- beton in het werk gestort
- beton geprefabriceerd
- staal
- hout
- kalkesteen
- kalkesteen vellingblokken
- metd-stud met tekst type
- isolatie
- brandslanghaspel
- vuchtrauteaanduiding UIT
- vuchtrauteaanduiding NOODUITGANG
- deur WDBO 30 min – zelfsluitend
- deur WDBO 60 min – zelfsluitend
- grens brandcompartiment WDBO 30 min
- grens brandcompartiment WDBO 60 min
- P+6800
- peilmaat bovenkant afgewerkte vloer
- ruimtenummer, functie / QBO in m2
- VB 0.1
- verblifgebied
- WC
- urinoir
- douche
- wastafel
- uitstortgootsteen
- hoofdentree
- kozijnmerk

alle maten in millimeters

- VB verblifruimte
- WC toilet
- BA badruimte
- TR technische ruimte
- VK verkeersruimte
- BE bergingruimte / opslagruimte
- WK werkruimte
- ON onbepaalde ruimte

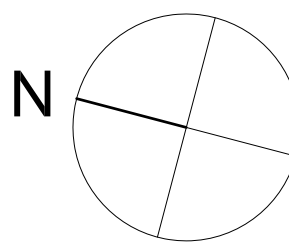

project Zuiderstrandtheater – Speelhuys
Norfolkterrein, Scheveningen

tekening B.1.04
locations details

opdrachtgever Gemeente Den Haag

kenmerk bestek

onderdeel plattegrond niveau 20000+P

schaal 1:100
formaat A0
getekend WH

datum 27 09 2013
gewijzigd

ELZEVIER & MAUVE
ARCHITECTEN

VOORBURGSTRAT 9
3337 GV ROTTERDAM
T + 31 (0) 10 467 13 55
F + 31 (0) 10 467 05 12
E INFO@ELZEVIERMAUVE.NL

P+24450 ▽

P+14510 ▽

P+11580 ▽

P+4720 ▽

peil=0 ▽




Westgevel

P+24450 ▽

P+14510 ▽

P+11580 ▽

peil=0 ▽

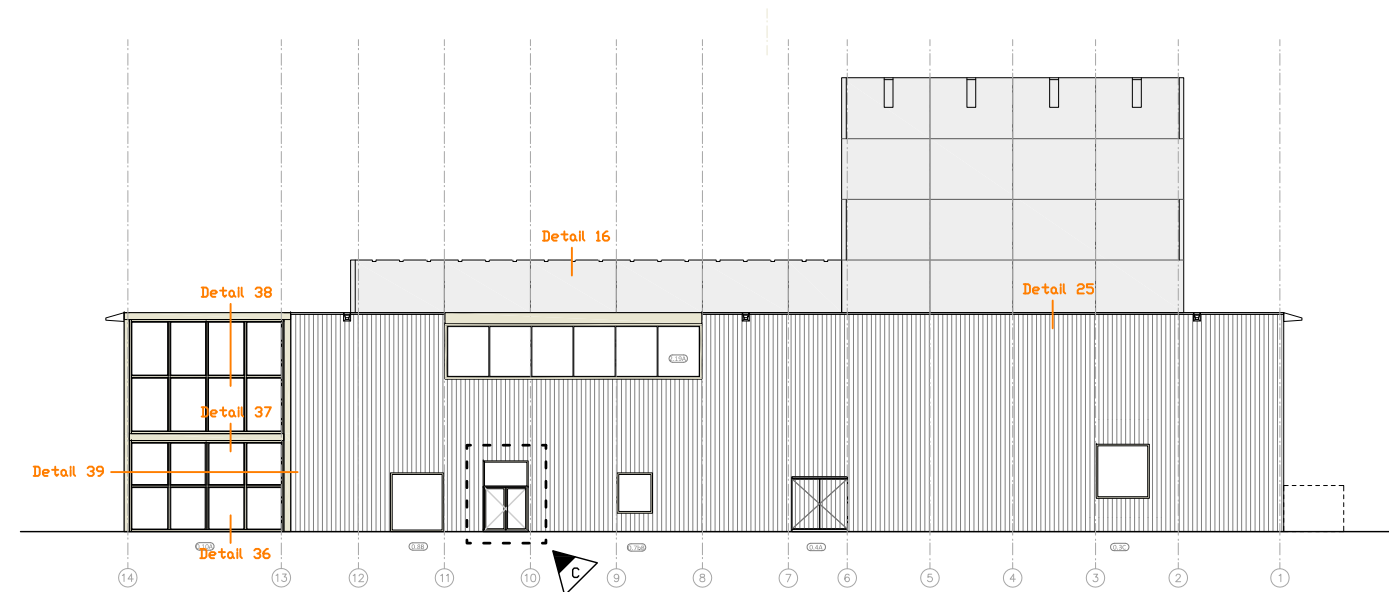

Oostgevel


P+24450 ▽

P+14510 ▽

P+11580 ▽

P+4720 ▽

peil=0 ▽

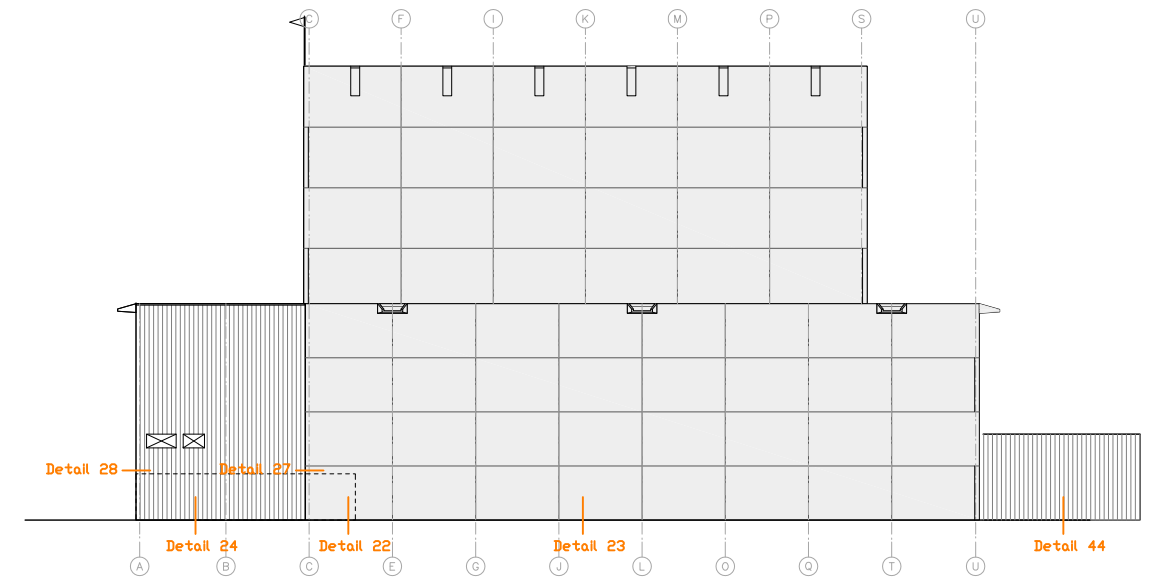

Noordgevel

P+24450 ▽

P+14510 ▽

P+11580 ▽

P+4720 ▽

peil=0 ▽




Zuidgevel

project Zuiderstrandtheater – Speelhuis
Norfolkterrein, Scheveningen
opdrachtgever Gemeente Den Haag
tekening B.2.00
locaties details
kenmerk bestek
onderdeel gevelaanzichten

schaal 1:200
formaat A1
getekend JG
datum 27 09 2013
gewijzigd 13 12 2013 (C)

ELZEVIER & MAUVE
ARCHITECTEN
VOORBURGSTRAT 9
3037 GV ROTTERDAM
T + 31 (0) 10 467 13 55
F + 31 (0) 10 467 05 12
E INFO@ELZEVIERMAUVE.NL

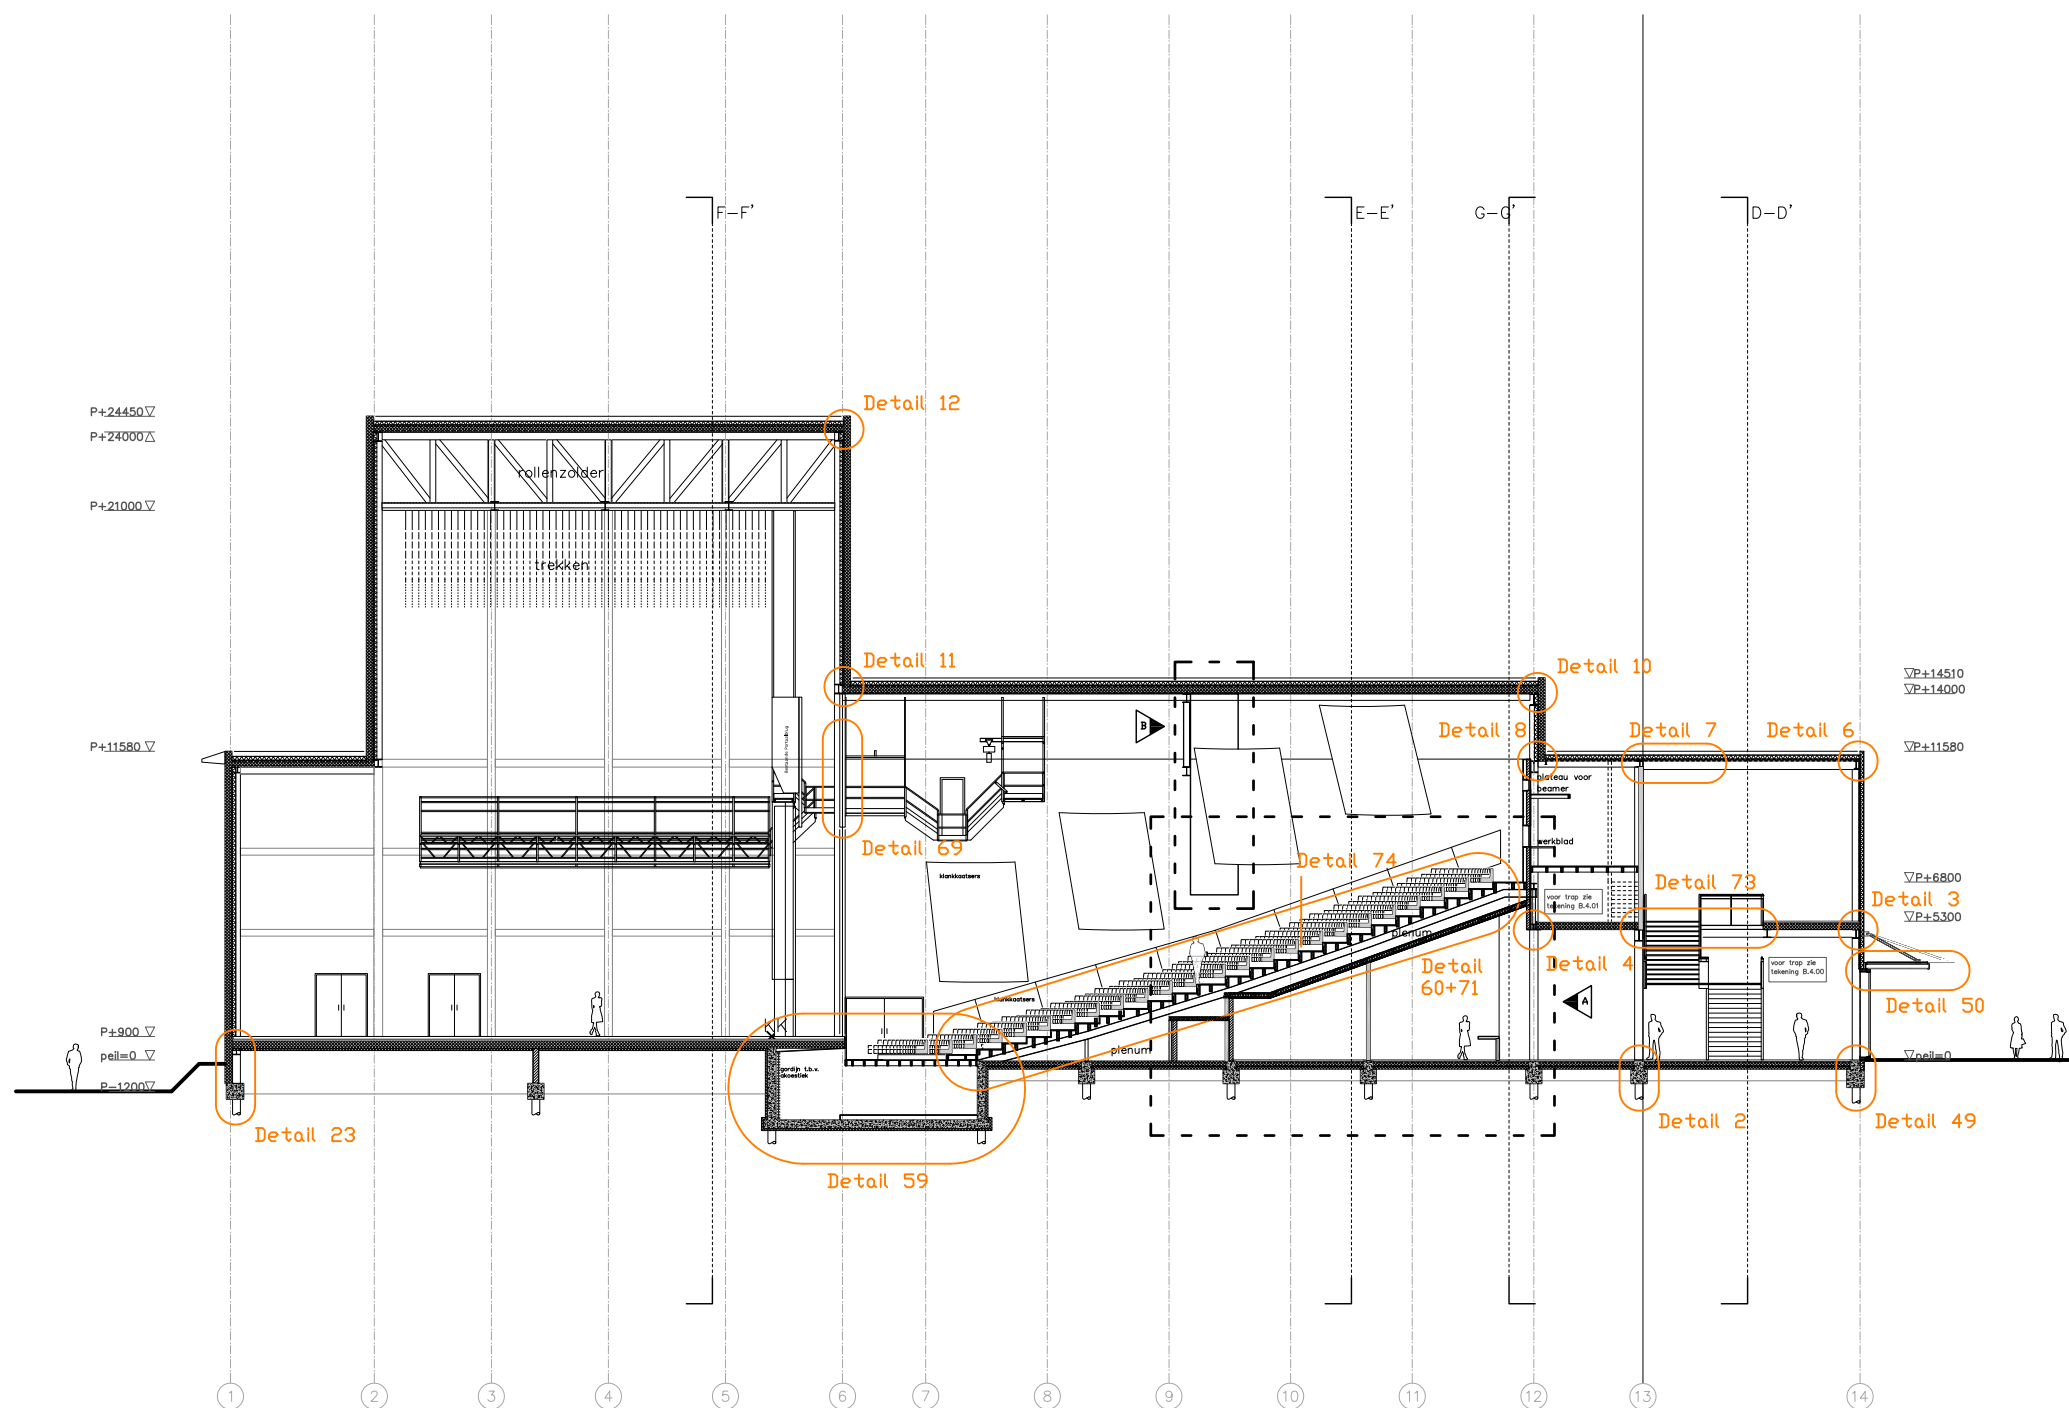


LEGENDA

- beton in het werk gestort
- beton geprefabriceerd
- staal
- hout
- kalzandsteen
- kalzandsteen vellingblokken
- metal-stud met tekst type
- isolatie
- brandslanghaspel
- vluchtroutesonduiding UIT
- vluchtroutesonduiding NOODUITGANG
- deur WBOBO 30 min - zelfsluitend
- deur WBOBO 60 min - zelfsluitend
- grens brandcompartiment WBOBO 30 min
- grens brandcompartiment WBOBO 60 min
- peilmaat bovenkant afgewerkte vloer
- ruimtenummer, functie / GBO in m2
- verbijsgebied
- WC
- urinoir
- douche
- wastafel
- uitstortgootsteen
- hoofdentree
- kozijnmerk

alle maten in millimeters

- VB verbijsruimte
- WC toiletterruimte
- BA badruimte
- TR technische ruimte
- VK verkeersruimte
- BE bergruimte / opslagruimte
- WK werkruimte
- ON onbepaalde ruimte

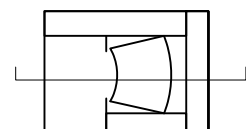


project Zuiderstrandtheater - Speelhuis
Norfolktrein, Scheveningen
opdrachtgever Gemeente Den Haag

tekening B.3.01
locatie details
kenmerk bestek
onderdeel doorsnede B-B'

schaal 1:100
formaat A0
getekend WH

datum 27 09 2013
gewijzigd 12 12 2013 (B)

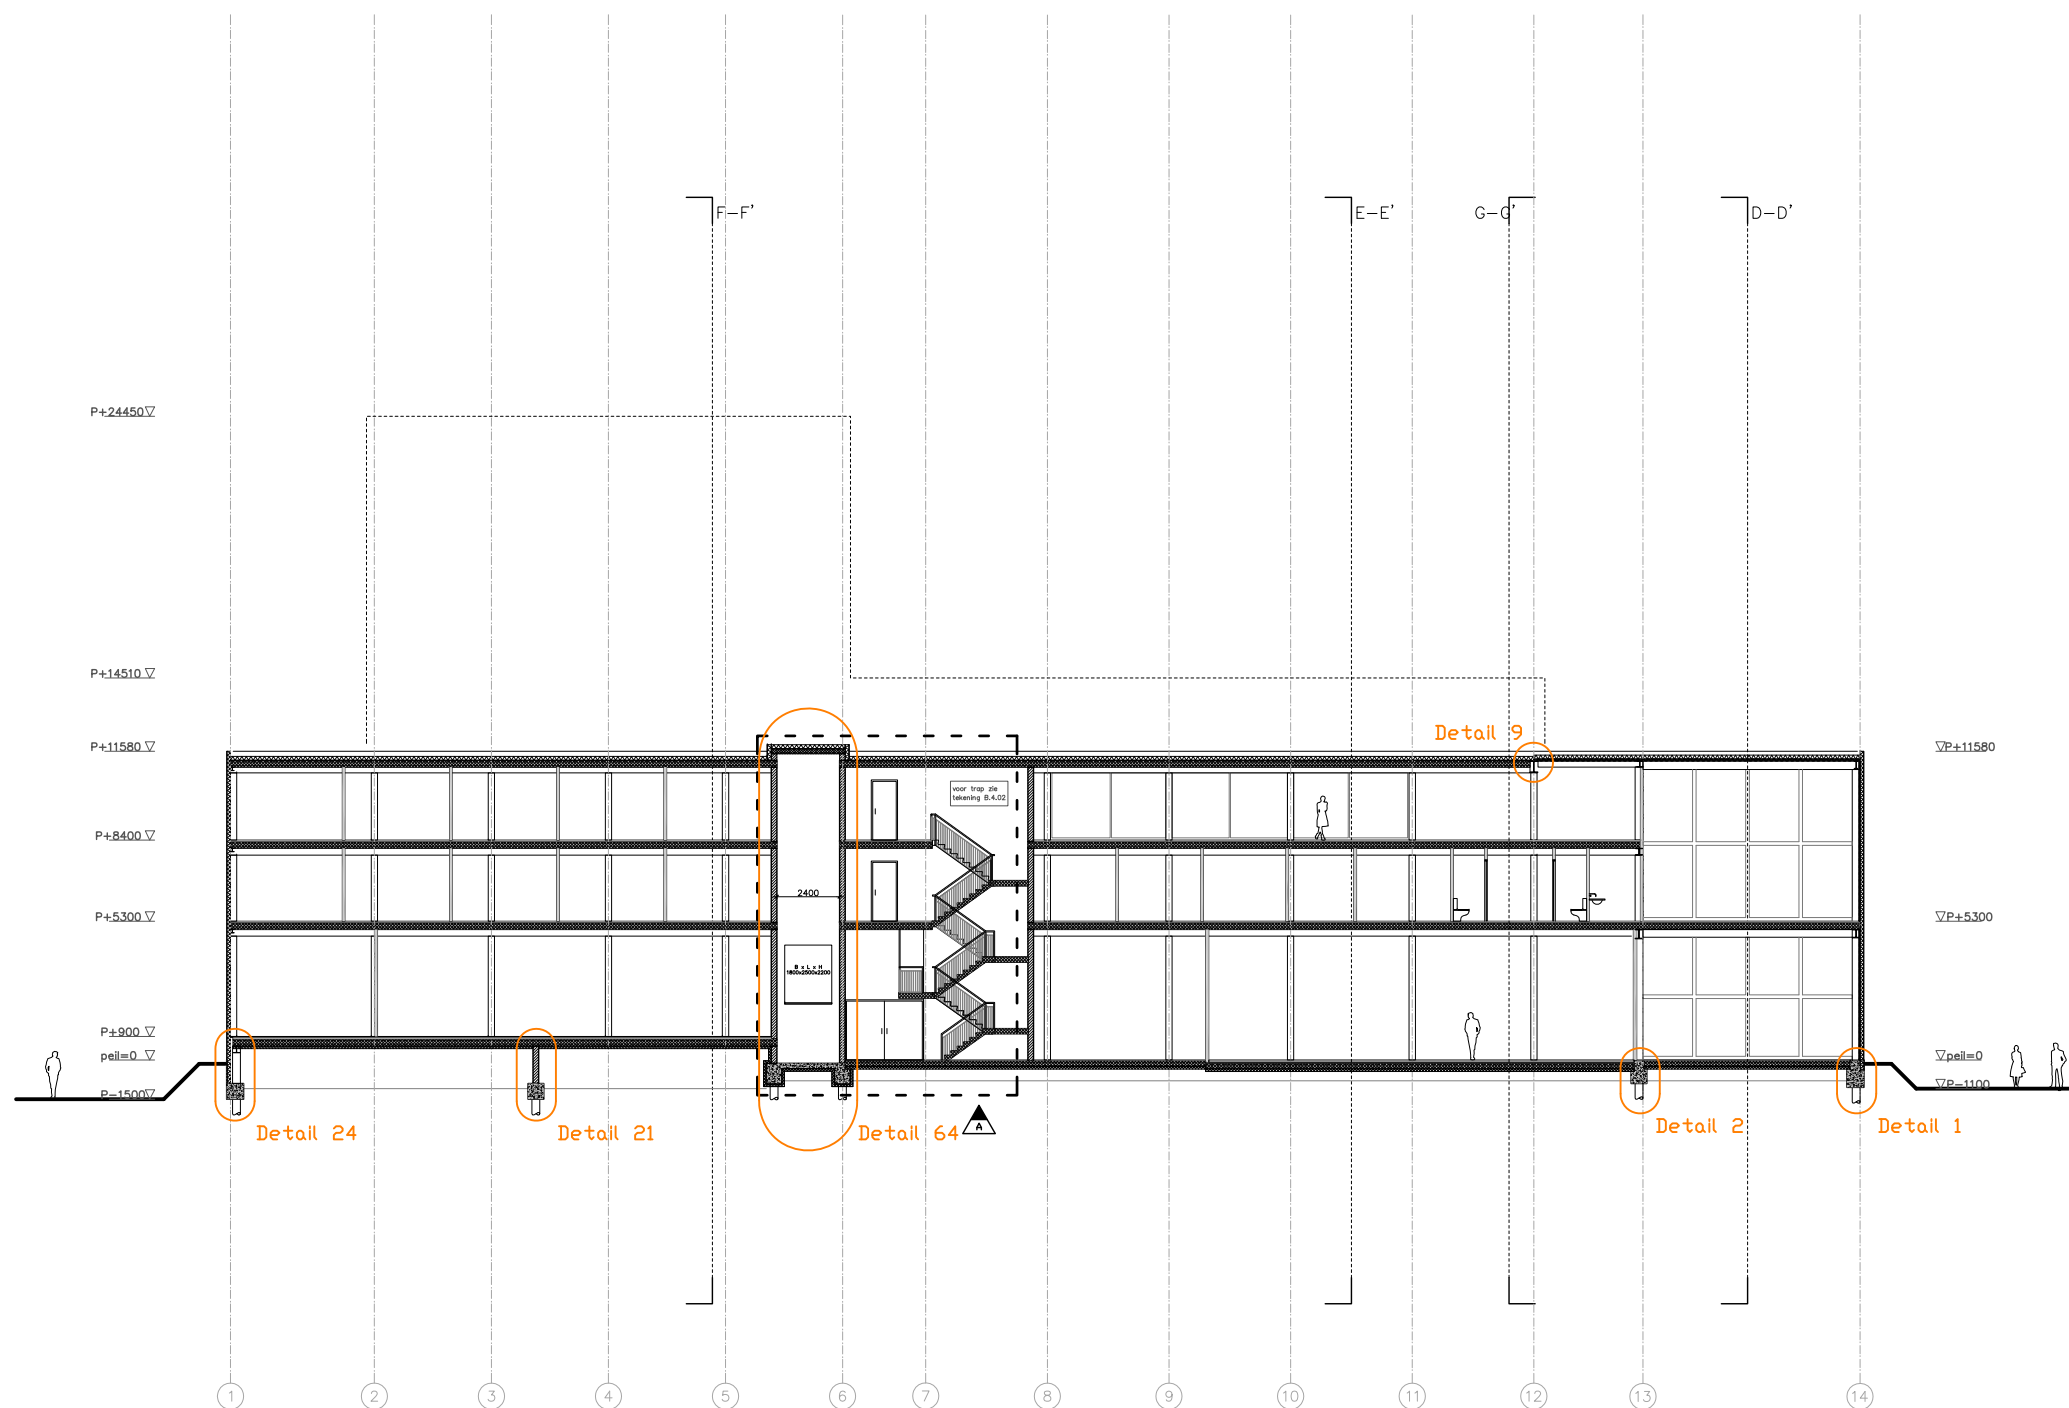


LEGENDA

- beton in het werk gestort
- beton geprefabriceerd
- staal
- hout
- kalkesteen
- kalkesteen vellingblokken
- metal-stud met tekst type
- isolatie
- brandlanghospel
- vluchtrouteaanwijzing UIT
- vluchtrouteaanwijzing NOODUITGANG
- deur WDBO 30 min - zelfsluitend
- deur WDBO 60 min - zelfsluitend
- grens brandcompartiment WDBO 30 min
- grens brandcompartiment WDBO 60 min
- peilmaat bovenkant afgewerkte vloer
- ruimtenummer, functie / GBO in m2
- VB 0.1
- verbleefgebied
- wc
- urinoir
- douche
- wastafel
- uitsortgootsteen
- hoofdentree
- kozijnmerk

alle maten in millimeters

- VB verbleefruimte
- WC toiletterruimte
- BA badruimte
- TR technische ruimte
- VK verkeersruimte
- BE bergingruimte / opslagruimte
- WK werkruimte
- ON onbepaalde ruimte

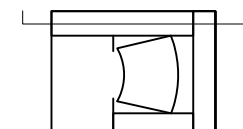


project Zuiderstrandtheater – Speelhuis
Norfolktrein, Scheveningen
opdrachtgever Gemeente Den Haag

tekening B.3.02
locatie details
kenmerk bestek
onderdeel doorsnede C-C'

schaal 1:100
formaat A0
getekend WH

datum 27 09 2013
gewijzigd 18 10 2013 (A)

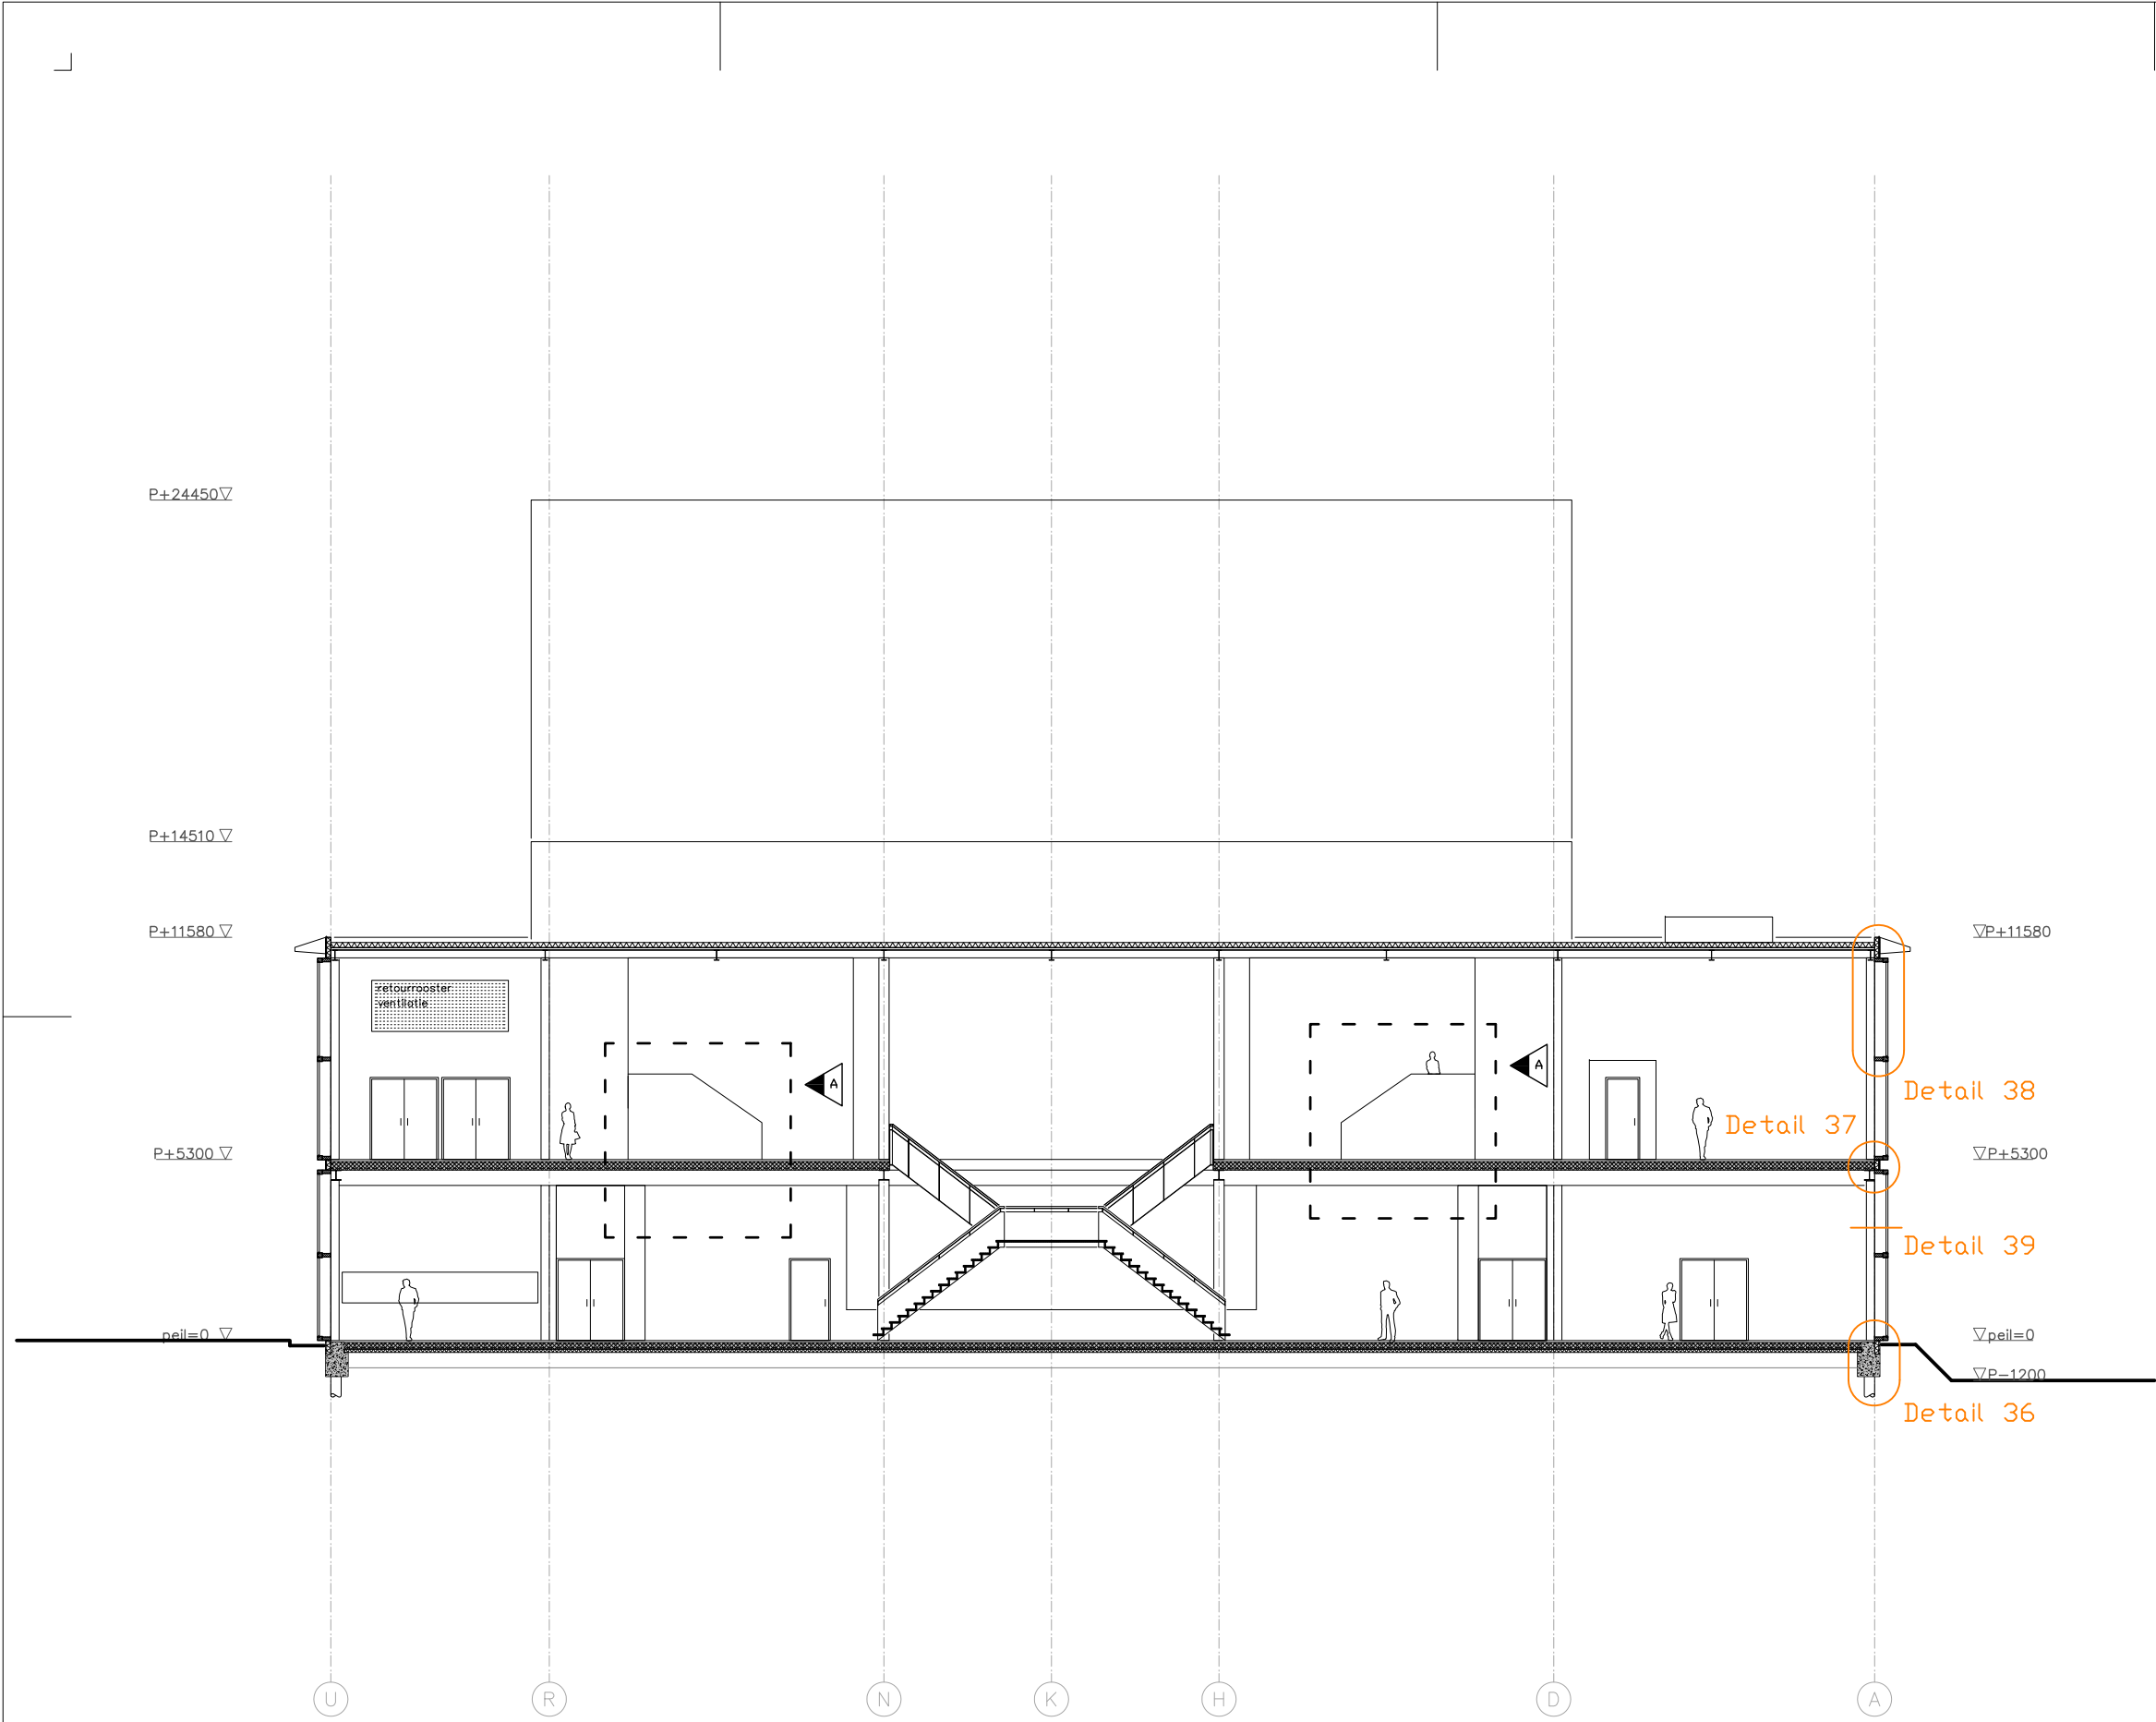


LEGENDA

	beton in het werk gestort
	beton geprefabriceerd
	staal
	hout
	kalkzandsteen
	kalkzandsteen vellingblokken
	metal-stud met tekst type
	isolatie
	brandslanghaspel
	vluchtrouteaanduiding UIT
	vluchtrouteaanduiding NOODUITGANG
	deur WBDO 30 min – zelfsluitend
	deur WBDO 60 min – zelfsluitend
	grens brandcompartiment WBDO 30 min
	grens brandcompartiment WBDO 60 min
	peilmaat bovenkant afgewerkte vloer
	ruimtenummer, functie / GBO in m2
	verblijfsgebied
	wc
	urinoir
	douche
	wastafel
	uitstortgootsteen
	hoofdentree
	kozijnerk


alle maten in millimeters

- VB verblijfsruimte
WC toilet
BA badruimte
TR technische ruimte
VK verkeersruimte
BE berging / opslagruimte
WK werkkast
ON onbepaalde ruimte

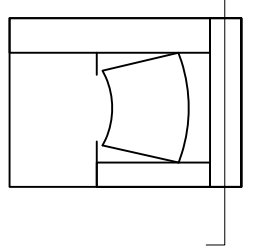

project	Zuiderstrandtheater – Speelhuis	tekening	B.3.03
	Norfolkterrein, Scheveningen	locaties details	
opdrachtgever	Gemeente Den Haag	kenmerk	bestek
		onderdeel	doorsnede D–D'

schaal	1:100	datum	27 09 2013
formaat	A1	gewijzigd	18 10 2013 (A)
getekend	WH		

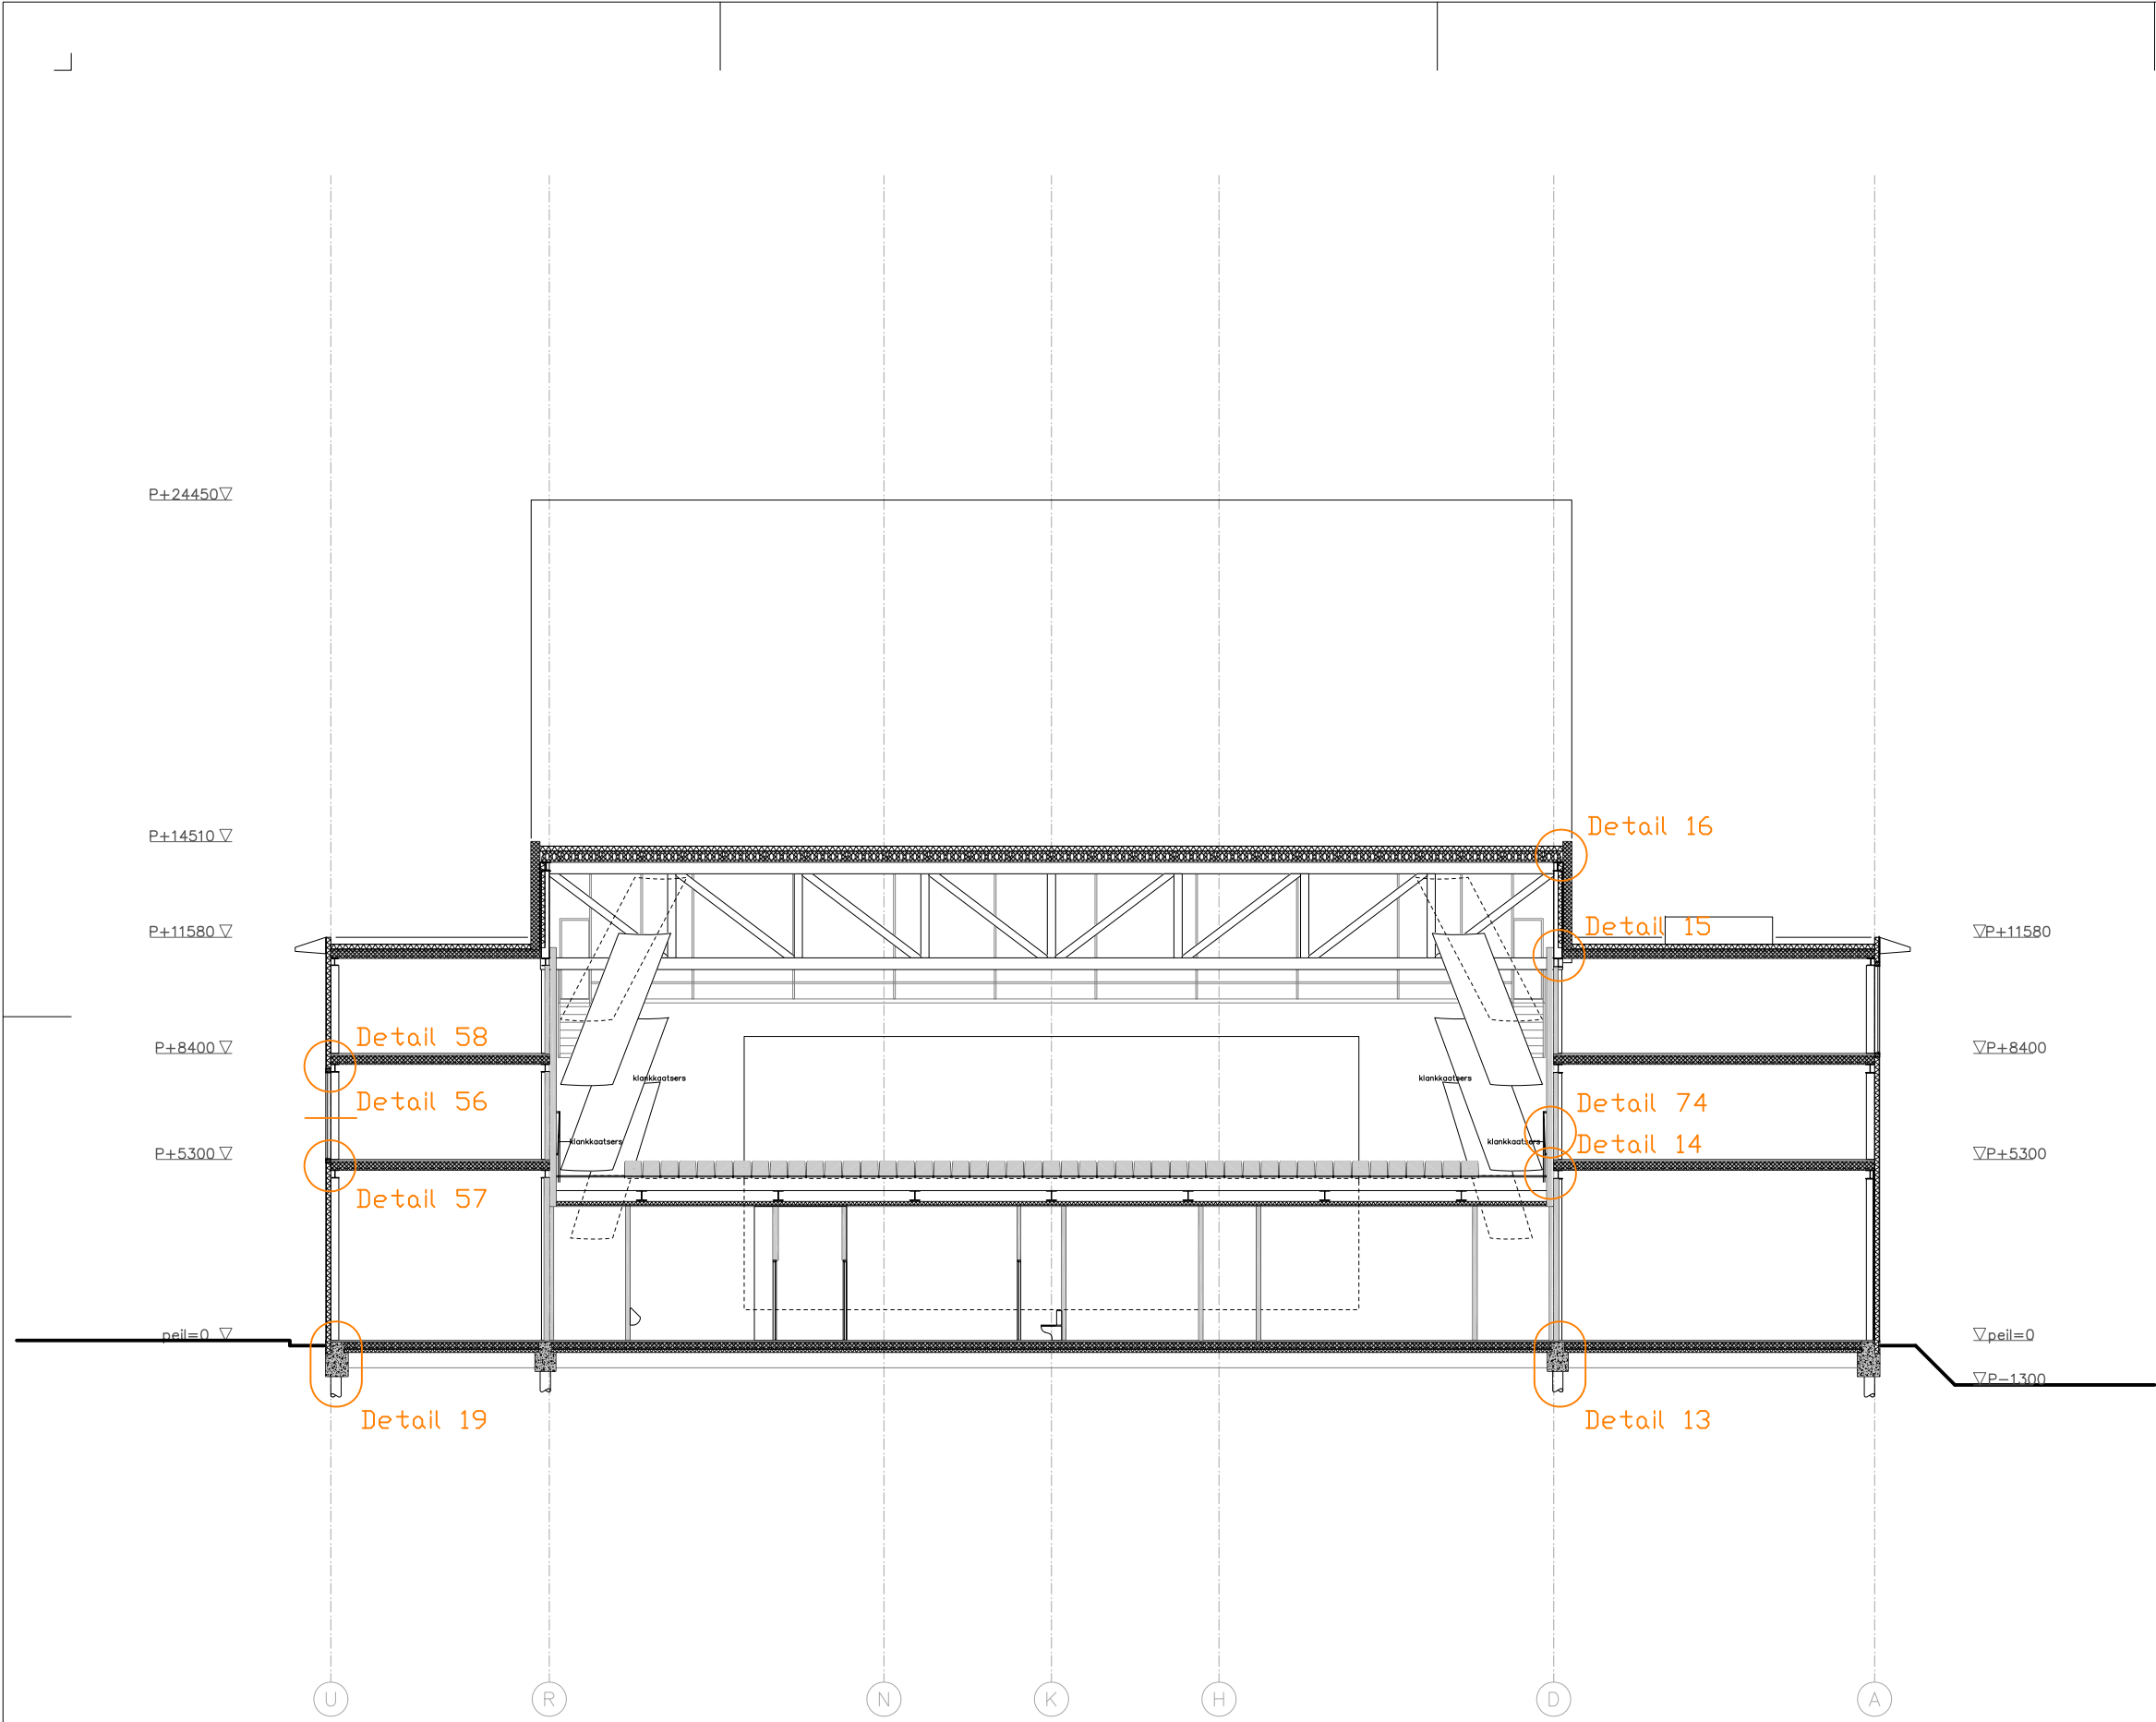


LEGENDA

- beton in het werk gestort
- beton geprefabriceerd
- staal
- hout
- kalkzandsteen
- kalkzandsteen vellingblokken
- MS 100A
- metal-stud met tekst type
- isolatie
- brandslanghaspel
- vluchtrouteaanduiding UIT
- vluchtrouteaanduiding NOODUITGANG
- deur WBDO 30 min – zelfsluitend
- deur WBDO 60 min – zelfsluitend
- grens brandcompartiment WBDO 30 min
- grens brandcompartiment WBDO 60 min
- P+6800
- peilmaat bovenkant afgewerkte vloer
- ruimtenummer, functie / GBO in m2
- VB 0.1
- verblijfsgebied
- wc
- urinoir
- douche
- wastafel
- uitstortgootsteen
- hoofdentree
- kozijnmerk

alle maten in millimeters

- VB verblijfsruimte
- WC toilet ruimte
- BA badruimte
- TR technische ruimte
- VK verkeersruimte
- BE bergruimte / opslagruimte
- WK werkkast
- ON onbenoemde ruimte

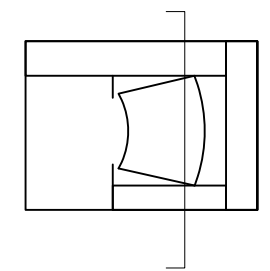

project Zuiderstrandtheater – Speelhuis
Norfolkterrein, Scheveningen

tekening B.3.04
locaties details

kenmerk

bestek

opdrachtgever Gemeente Den Haag

onderdeel doorsnede E-E'


schaal 1:100

datum 27 09 2013

formaat A1

gewijzigd

getekend WH

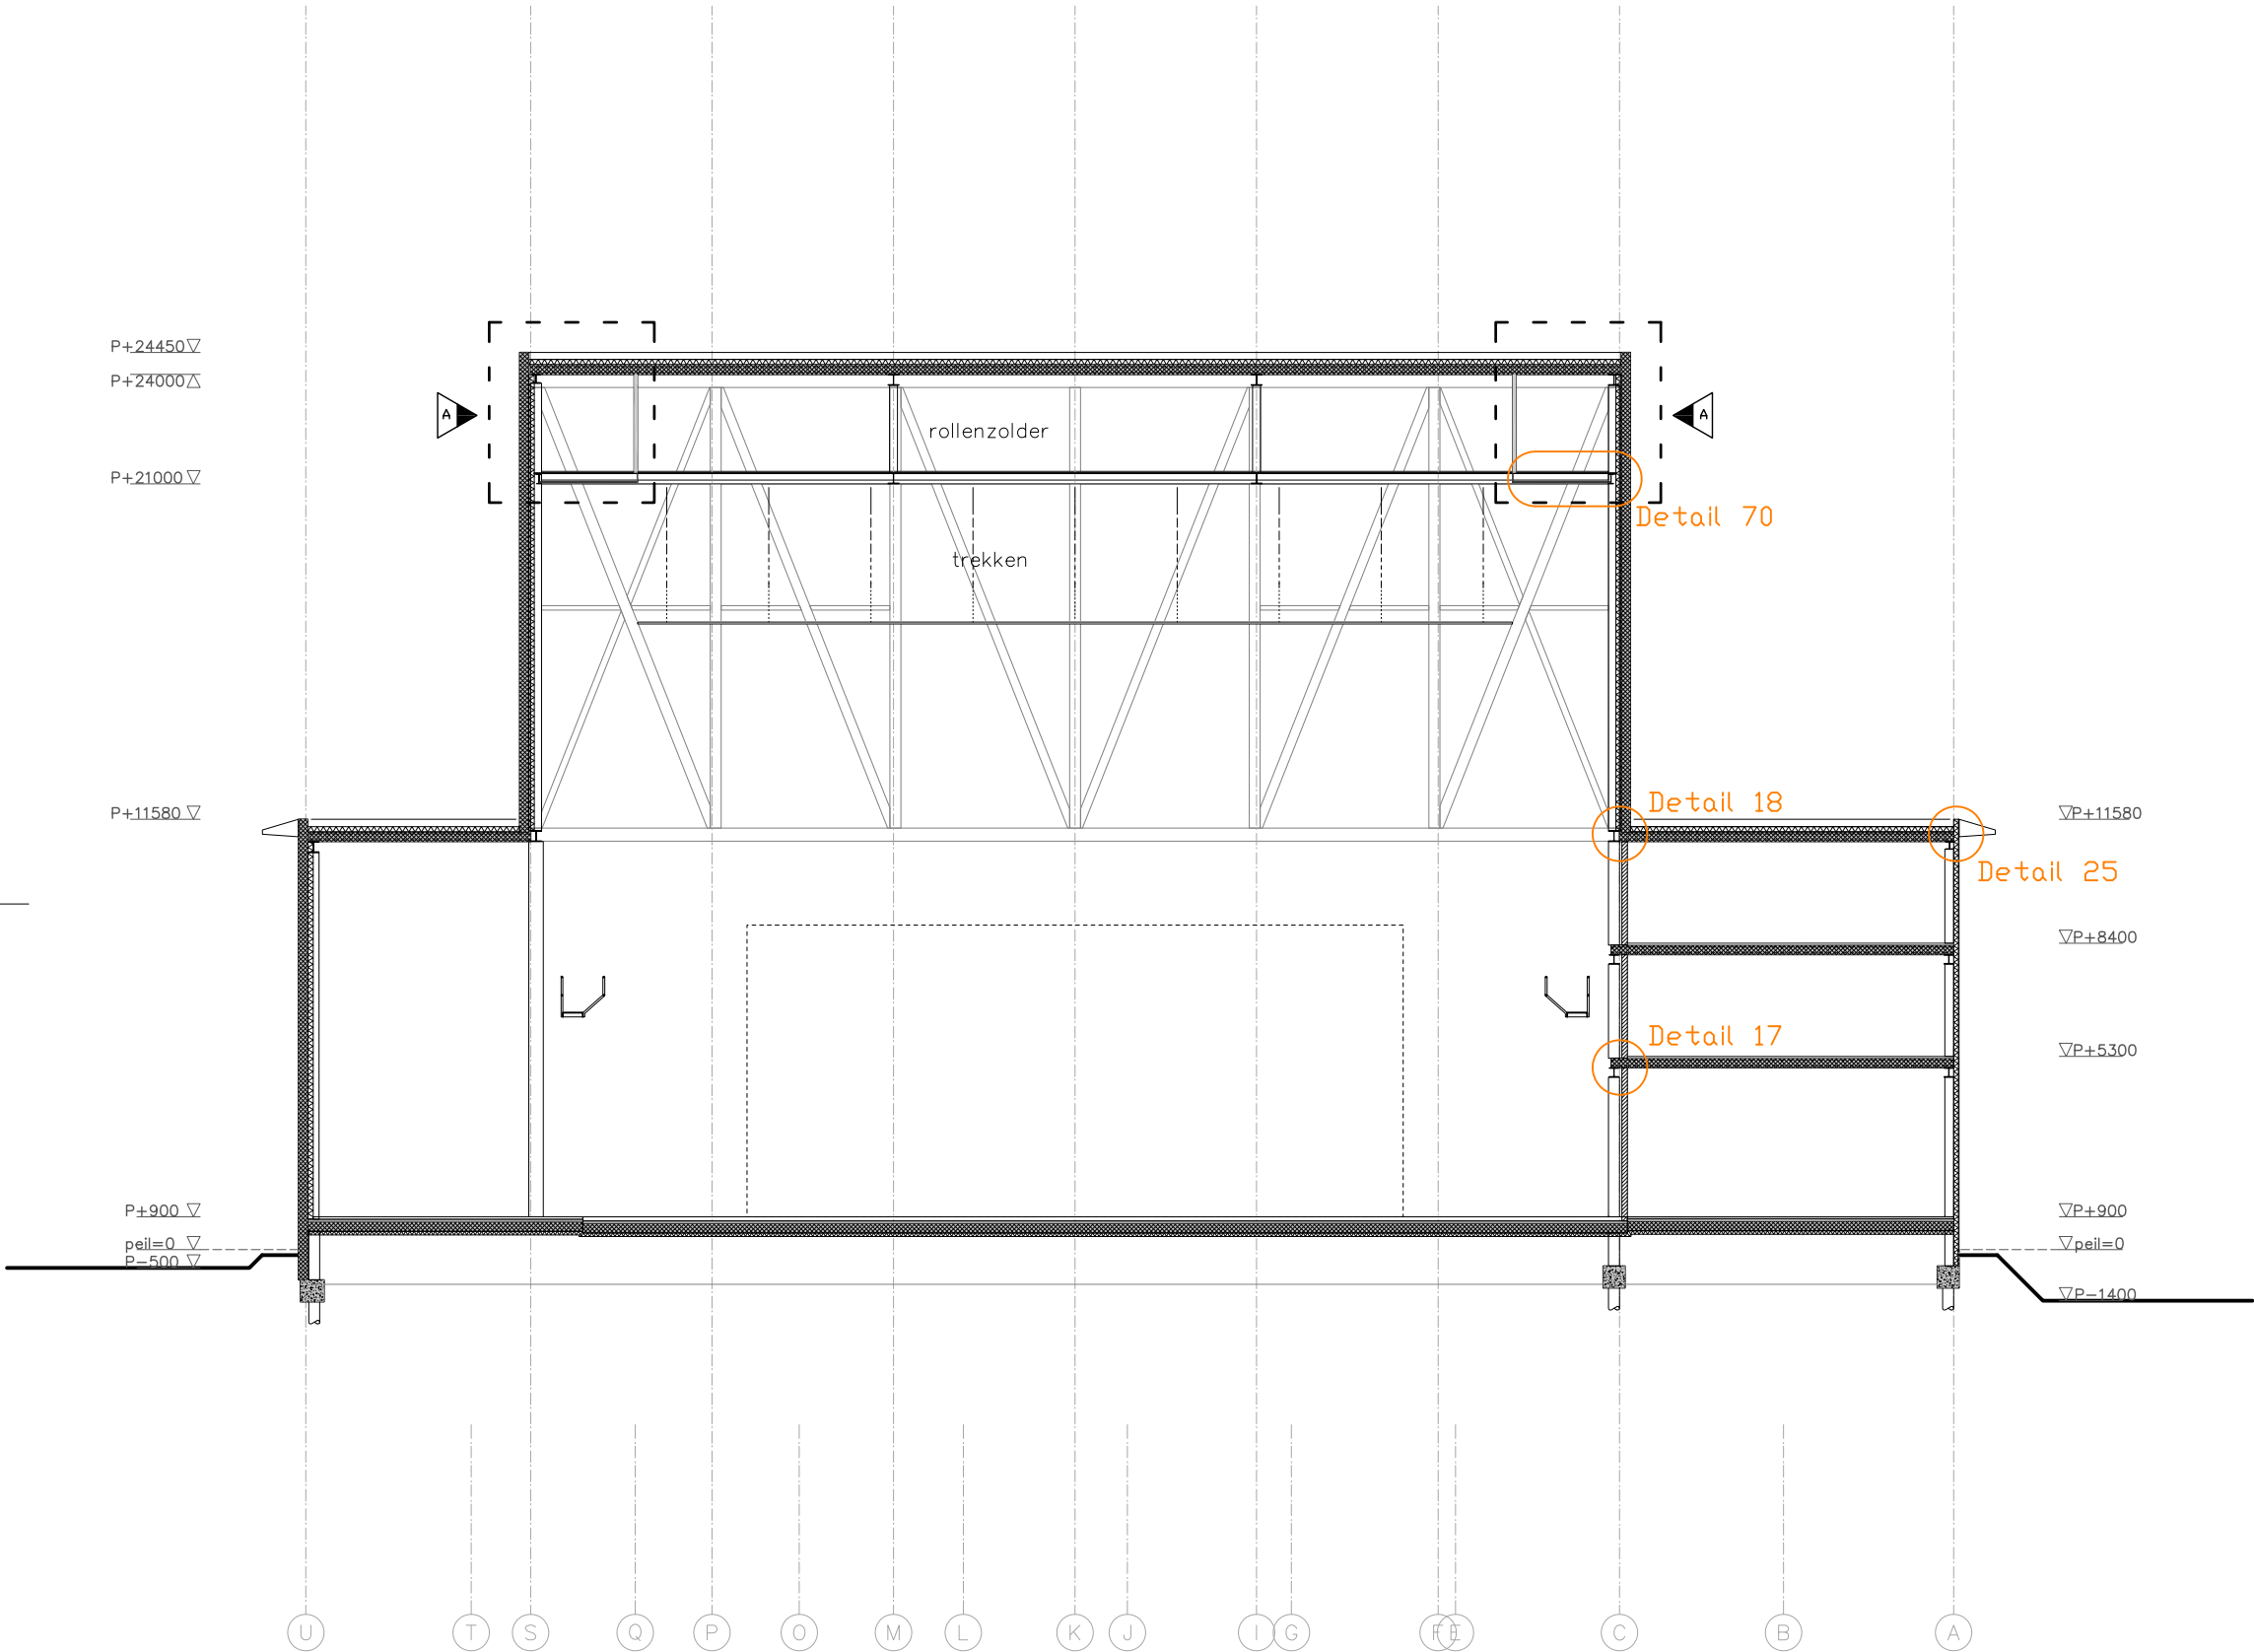


LEGENDA

- beton in het werk gestort
- beton geprefabriceerd
- staal
- hout
- kalkzandsteen
- kalkzandsteen vellingblokken
- metal-stud met tekst type
- isolatie
- brandslanghaspel
- vluchtrouteaanduiding UIT
- vluchtrouteaanduiding NOODUITGANG
- deur WBDO 30 min – zelfsluitend
- deur WBDO 60 min – zelfsluitend
- grens brandcompartiment WBDO 30 min
- grens brandcompartiment WBDO 60 min
- peilmaat bovenkant afgewerkte vloer
- ruimtenummer, functie / GBO in m2
- VB 0.1 verblijfsgebied
- wc
- urinoir
- douche
- wastafel
- uitstortgootsteen
- hoofdentree
- kozijnmerk

alle maten in millimeters

- VB verblijfsruimte
- WC toiletterruimte
- BA badruimte
- TR technische ruimte
- VK verkeersruimte
- BE bergruimte / opslagruimte
- WK werkkast
- ON onbenoemde ruimte

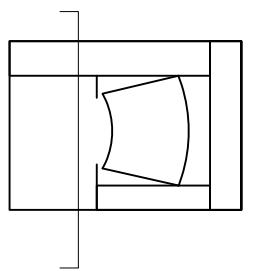

project	Zuiderstrandtheater – Speelhuis	tekening	B.3.05
	Norfolkterrein, Scheveningen	locaties details	
opdrachtgever	Gemeente Den Haag	kenmerk	bestek
		onderdeel	doorsnede F–F'

schaal	1:100	datum	27 09 2013
formaat	A1	gewijzigd	25–10–2013 (A)
getekend	WH		

Vloeren, wanden en plafonds
afwerken conform afwerkstaat

Hoofddraagconstructie
brandwerend schilderen
vlgs. opg. constr.

Stalen draagconstructie
vlgs. opg. constr.

-Gevlinderde betonvloer d = 50mm
-Geïsoleerde kanaalplaat
vlgs. opg. constr.
(Rc vloer ≥ 2,5 m2 K/W)

Onderkouw

-Binnendoos met afdichtingsband 90x500mm
horizontaal op staalconstructie bevestigd
-Minerale wol d = 130mm
-Stalen golfplaat verticaal d = 18mm
(Rc gevel ≥ 2,5 m2 K/W)



Afdichtingsband
Gezette staalplaat
Plint
Isolatieband
Isolator

Bk. afgew. vl.
Peil = 0

Maaiveld
Variabel

Geïsoleerde kantplank



Dpc folie

Verankering
staalconstructie
vlgs. opg. constr.

Fundering
vlgs. opg. constr.



Ok. fundering
1050-P

Mortelschroefpalen
Ø450mm
vlgs. opg. constr.



DVP B.V.
Prinses Alexialaan 6
2496 XA Den Haag
Tel: 088 01 06 800

Project:
ZUIDERSTRANDTHEATER

Omschrijving:
Detail 1


Schaal: 1:5 Datum: 27-09-2013

Formaat: A3 Werknummer: 13-007

Tek. naam: B501 Wijziging: 18-10-2013 (A)

Maten i.h.w. controleren


Detail 1
Entreegebied

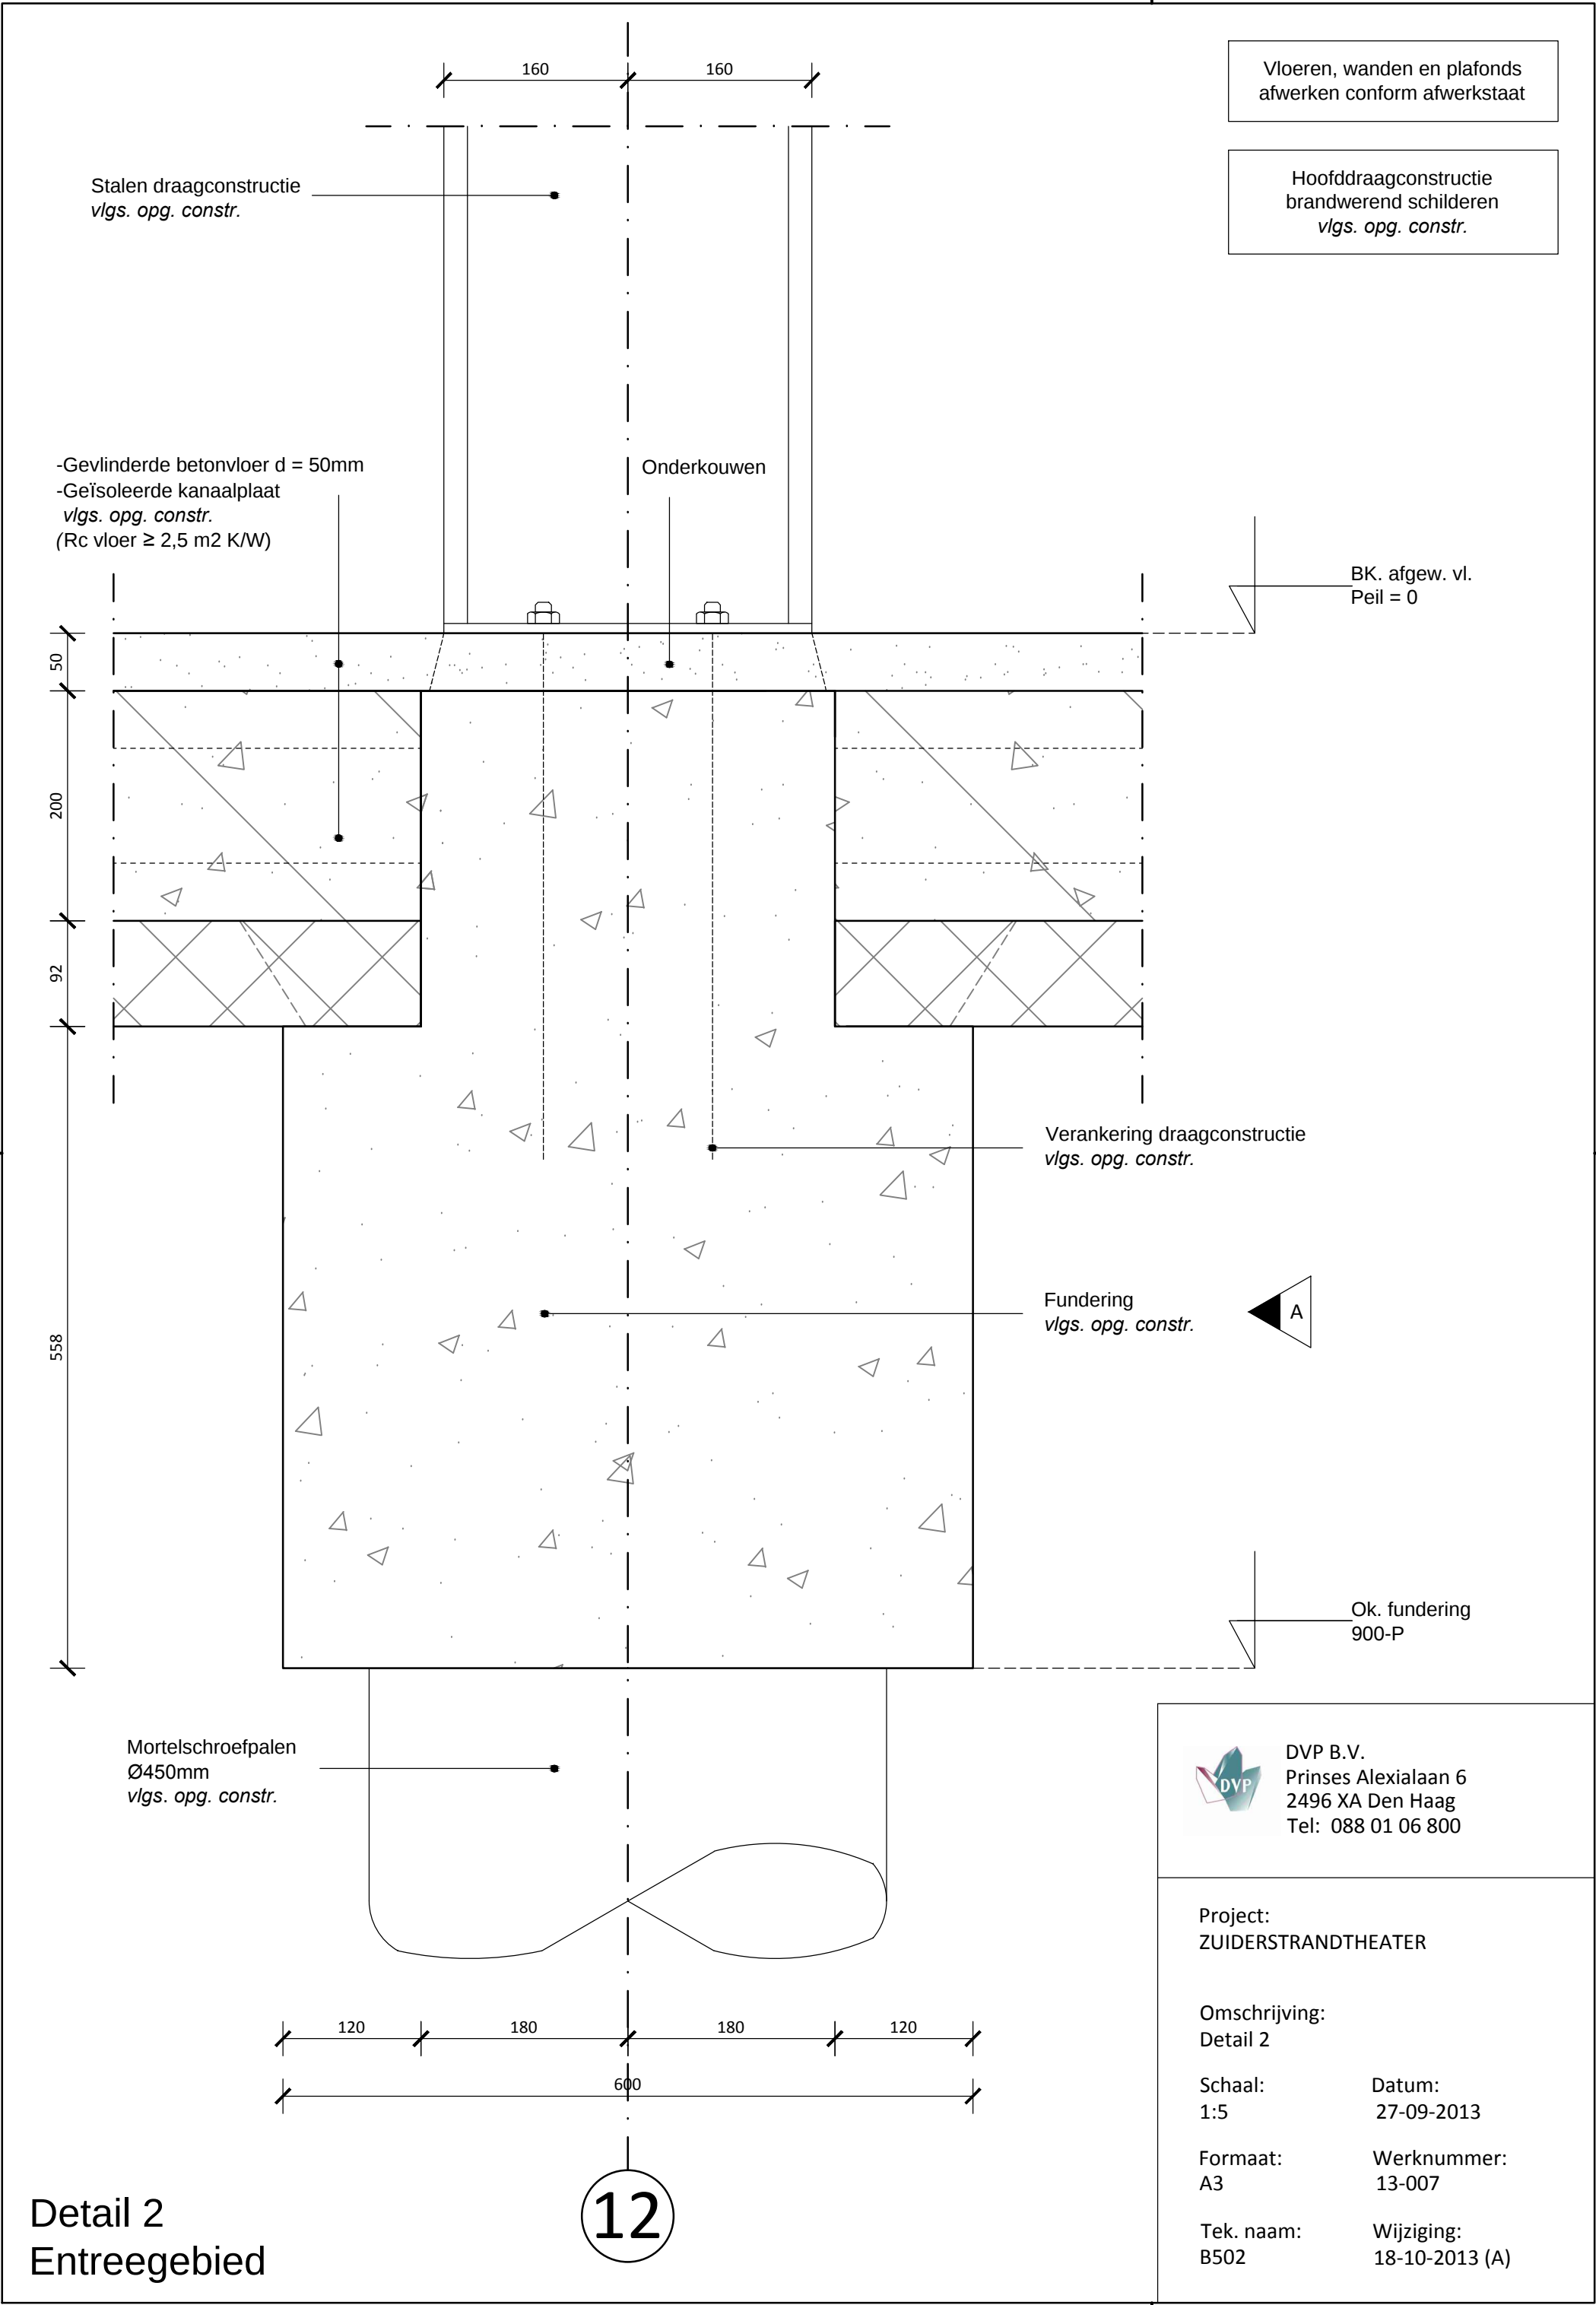

14

Vloeren, wanden en plafonds
afwerken conform afwerkstaat

Hoofddraagconstructie
brandwerend schilderen
vlgs. opg. constr.

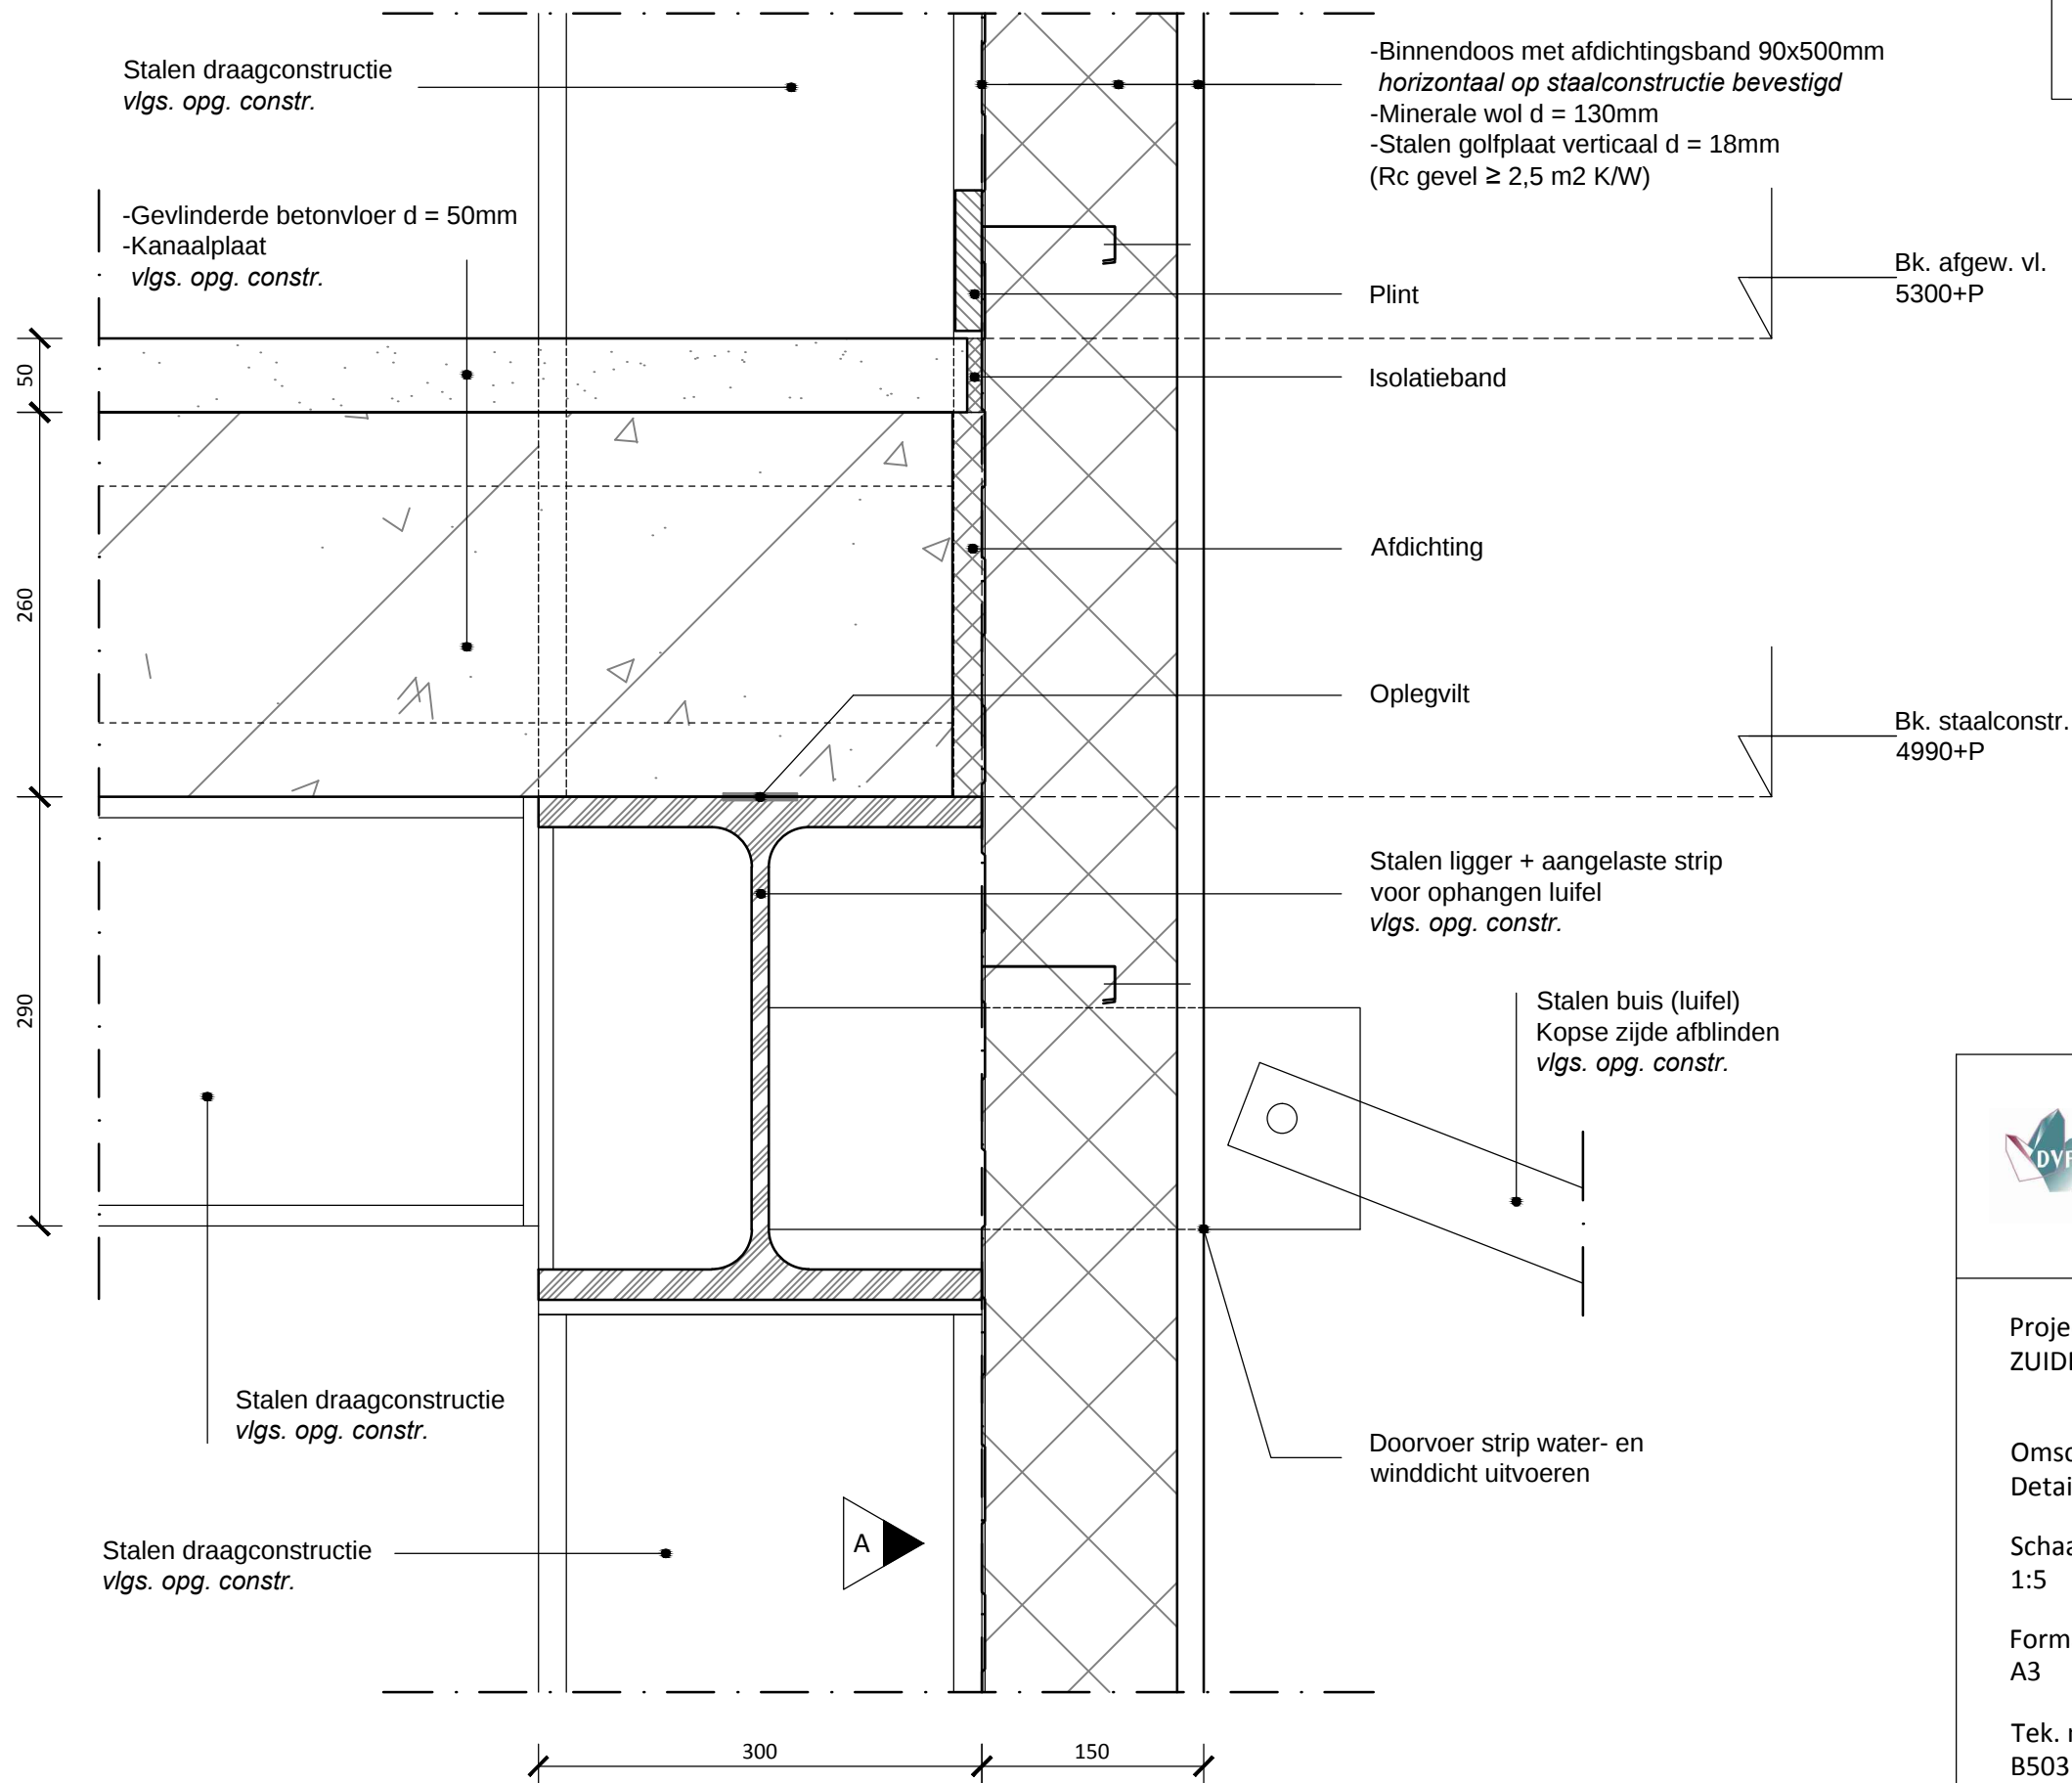

Detail 3
Entreegebied



DVP B.V.
Prinses Alexialaan 6
2496 XA Den Haag
Tel: 088 01 06 800

Project:
ZUIDERSTRANDTHEATER

Omschrijving:
Detail 3

Schaal: 1:5
Datum: 27-09-2013

Formaat: A3
Werknummer: 13-007

Tek. naam: B503
Wijziging: 18-10-2013 (A)

Maten i.h.w. controleren

Vloeren, wanden en plafonds
afwerken conform afwerkstaat

Hoofddraagconstructie
brandwerend schilderen
vlgs. opg. constr.

12

A

Kalkzandsteen d = 150mm
WBDBO: 60 min.

-Metalstud profiel d = 50mm
-Gipskarton d = 12.5mm

Vakwerk
vlgs. opg. constr.

Stalen ligger + aangelaste
platen & schotten
vlgs. opg. constr.

Hoeklijn om afschuiving
te voorkomen
brandwerend geschilderd

Oplegvilt

Stalen draagconstructie
vlgs. opg. constr.

-Cementdekvloer d = 50mm
-Kanaalplaat
vlgs. opg. constr.

Bk. afgew. vl.
5300+P

Bk. staalconstr.
4990+P

Detail 4

Entreegebied



DVP B.V.
Prinses Alexialaan 6
2496 XA Den Haag
Tel: 088 01 06 800

Project:
ZUIDERSTRANDTHEATER

Omschrijving:
Detail 4

Schaal: 1:5 Datum: 27-09-2013

Formaat: A3 Werknummer: 13-007

Tek. naam: B504 Wijziging: 18-10-2013 (A)

Maten i.h.w. controleren

12

Vloeren, wanden en plafonds
afwerken conform afwerkstaat

Hoofddraagconstructie
brandwerend schilderen
vlgs. opg. constr.

-Akoestische wand (zig-zag)
-2x gipskarton d = 12.5
-Minerale wol d = 100mm
Metalstud profiel d = 100mm
-Kalkzandsteen d = 150mm
WBDBO: 60 min.

Ok. plafond
7900+P

Systeemplafond
opgehangen aan dakconstr.

-Metalstud profiel d = 50mm
-Gipskarton d = 12.5mm
koppelen aan kalkzandsteenwand

-Afwerking vlgs. afwerkstaat
-Multiplex d = 18mm
-OSB d = 22mm
-Balklaag
vlgs. opg. constr. / aannemer
-Stalen draagconstructie
vlgs. opg. constr.

Bk. afgew. vl.
6800+P

Bk. staalconstr.
6740+P

-Metalstud profiel d = 50mm
-Gipskarton d = 12.5mm

Kalkzandsteen d = 150mm
WBDBO: 60 min.



DVP B.V.
Prinses Alexialaan 6
2496 XA Den Haag
Tel: 088 01 06 800

Project:
ZUIDERSTRANDTHEATER

Omschrijving:
Detail 5

Schaal: 1:5 Datum: 27-09-2013

Formaat: A3 Werknummer: 13-007


Tek. naam: B505 Wijziging: 18-10-2013 (A)

Maten i.h.w. controleren

Detail 5
Zaal / toilet

Vloeren, wanden en plafonds
afwerken conform afwerkstaat

Hoofddraagconstructie
brandwerend schilderen
vlgs. opg. constr.

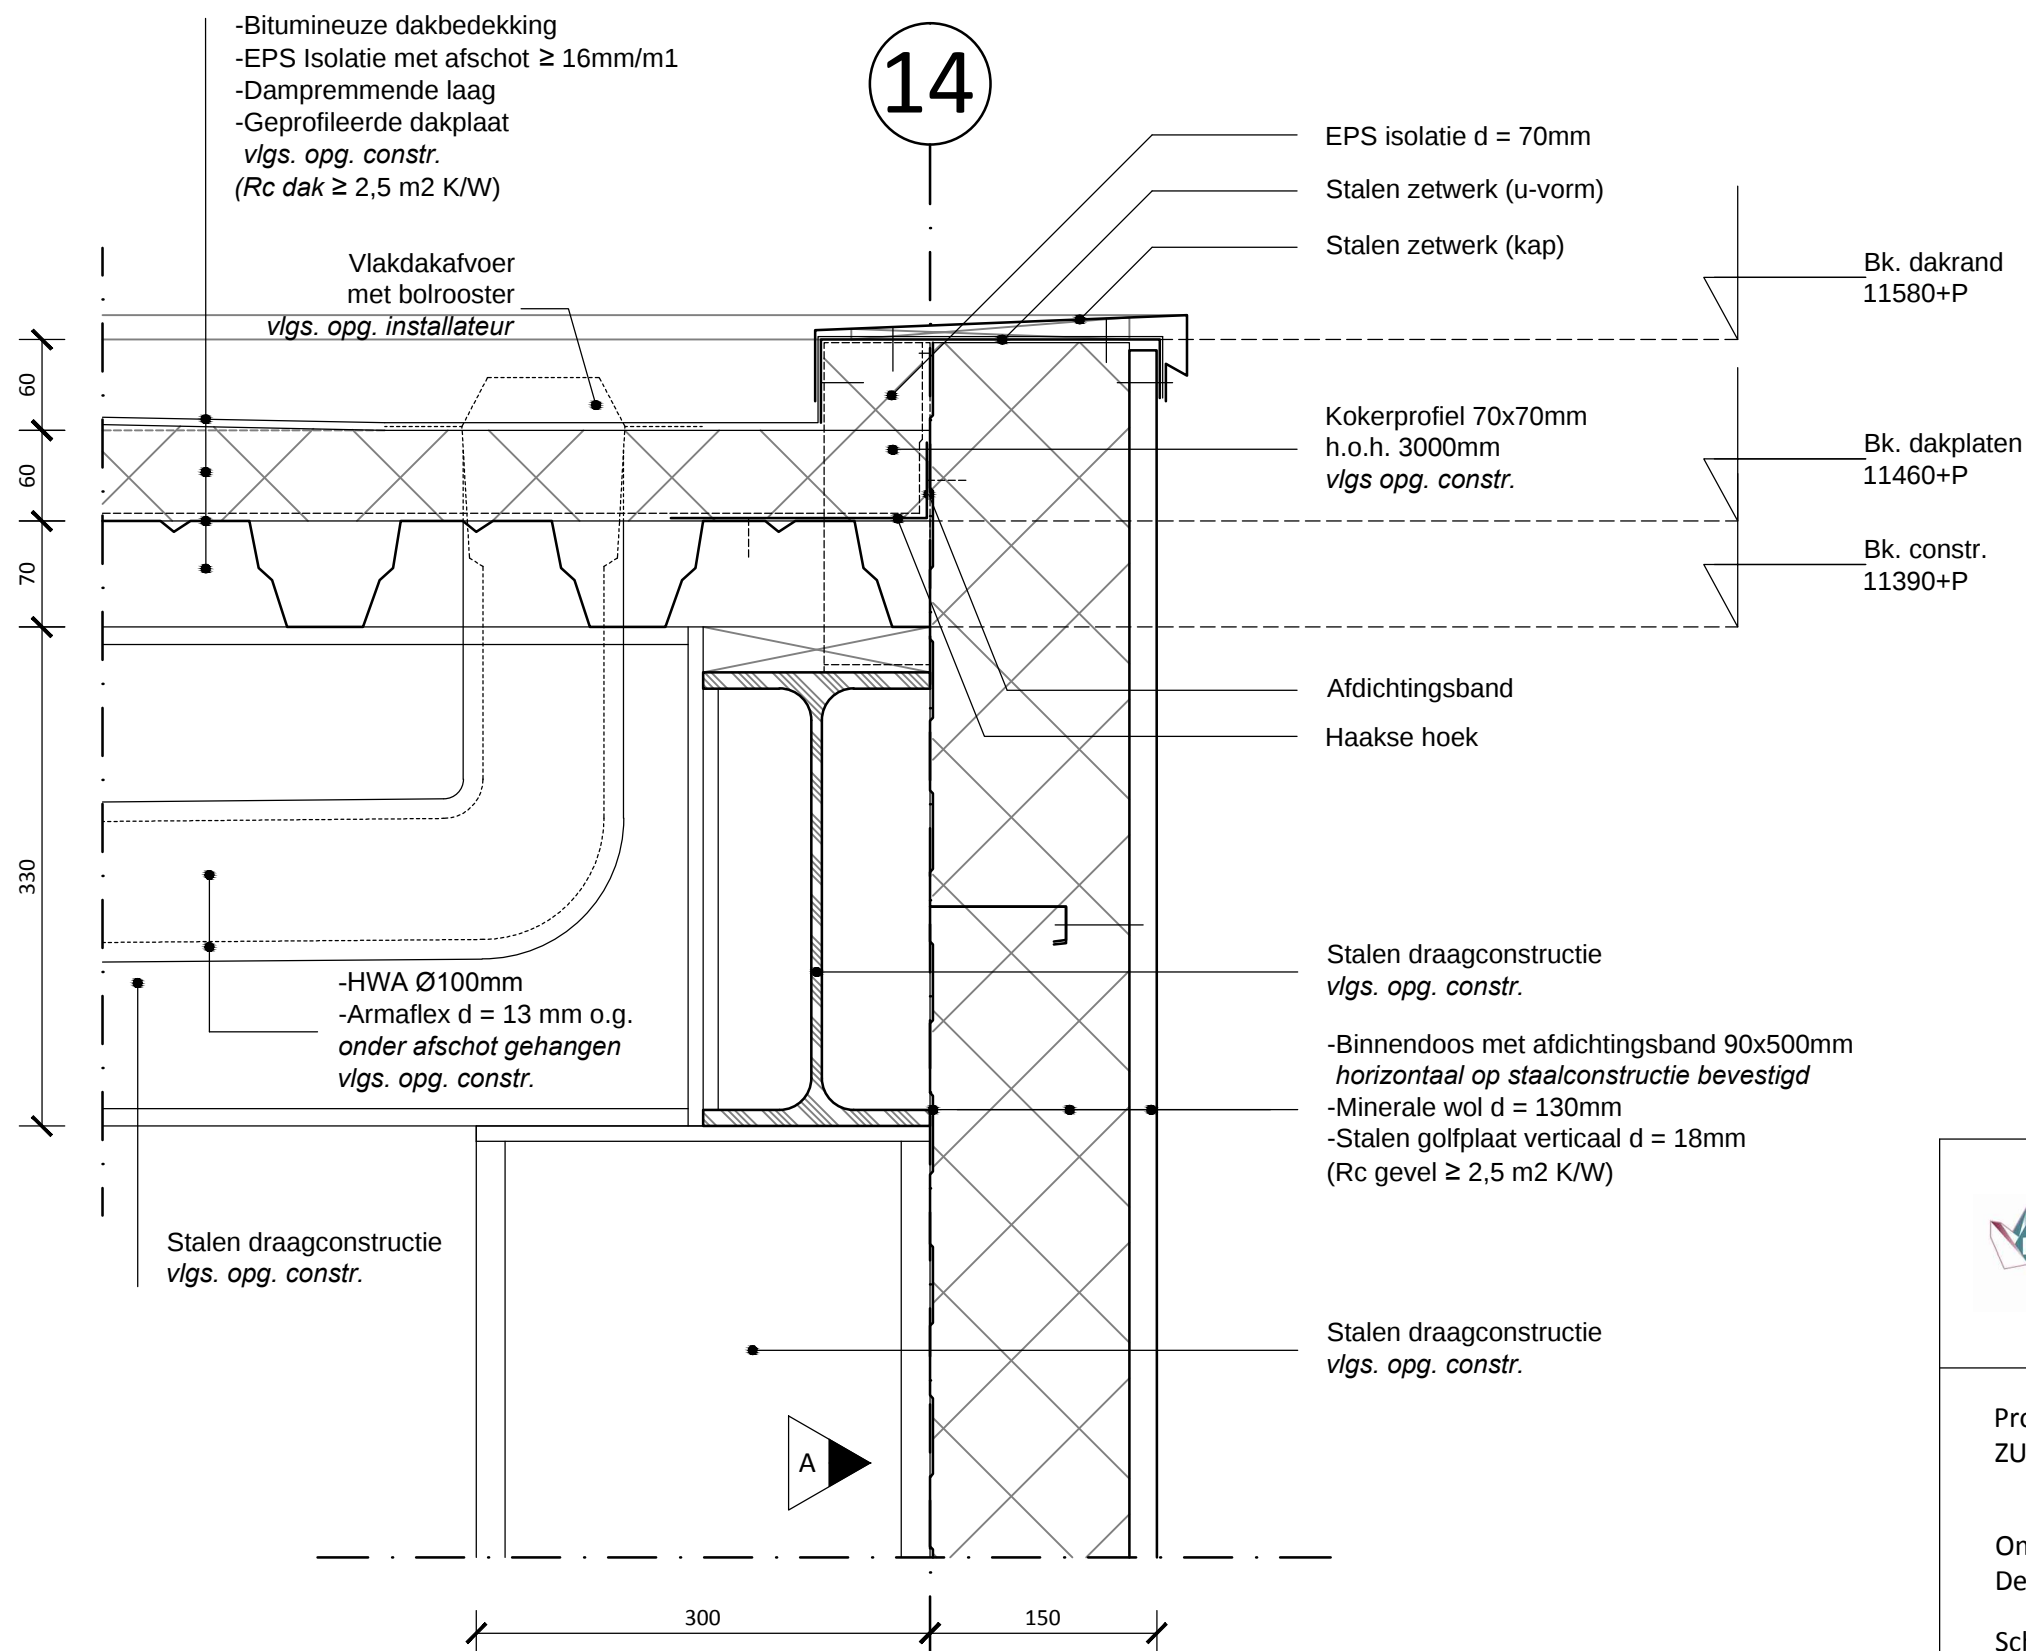

Detail 6
Entreegebied

DVP B.V.
Prinses Alexialaan 6
2496 XA Den Haag
Tel: 088 01 06 800

Project:
ZUIDERSTRANDTHEATER


Omschrijving:
Detail 6

Schaal: 1:5
Datum: 27-09-2013

Formaat: A3
Werknummer: 13-007

Tek. naam: B506
Wijziging: 18-10-2013 (A)

Maten i.h.w. controleren

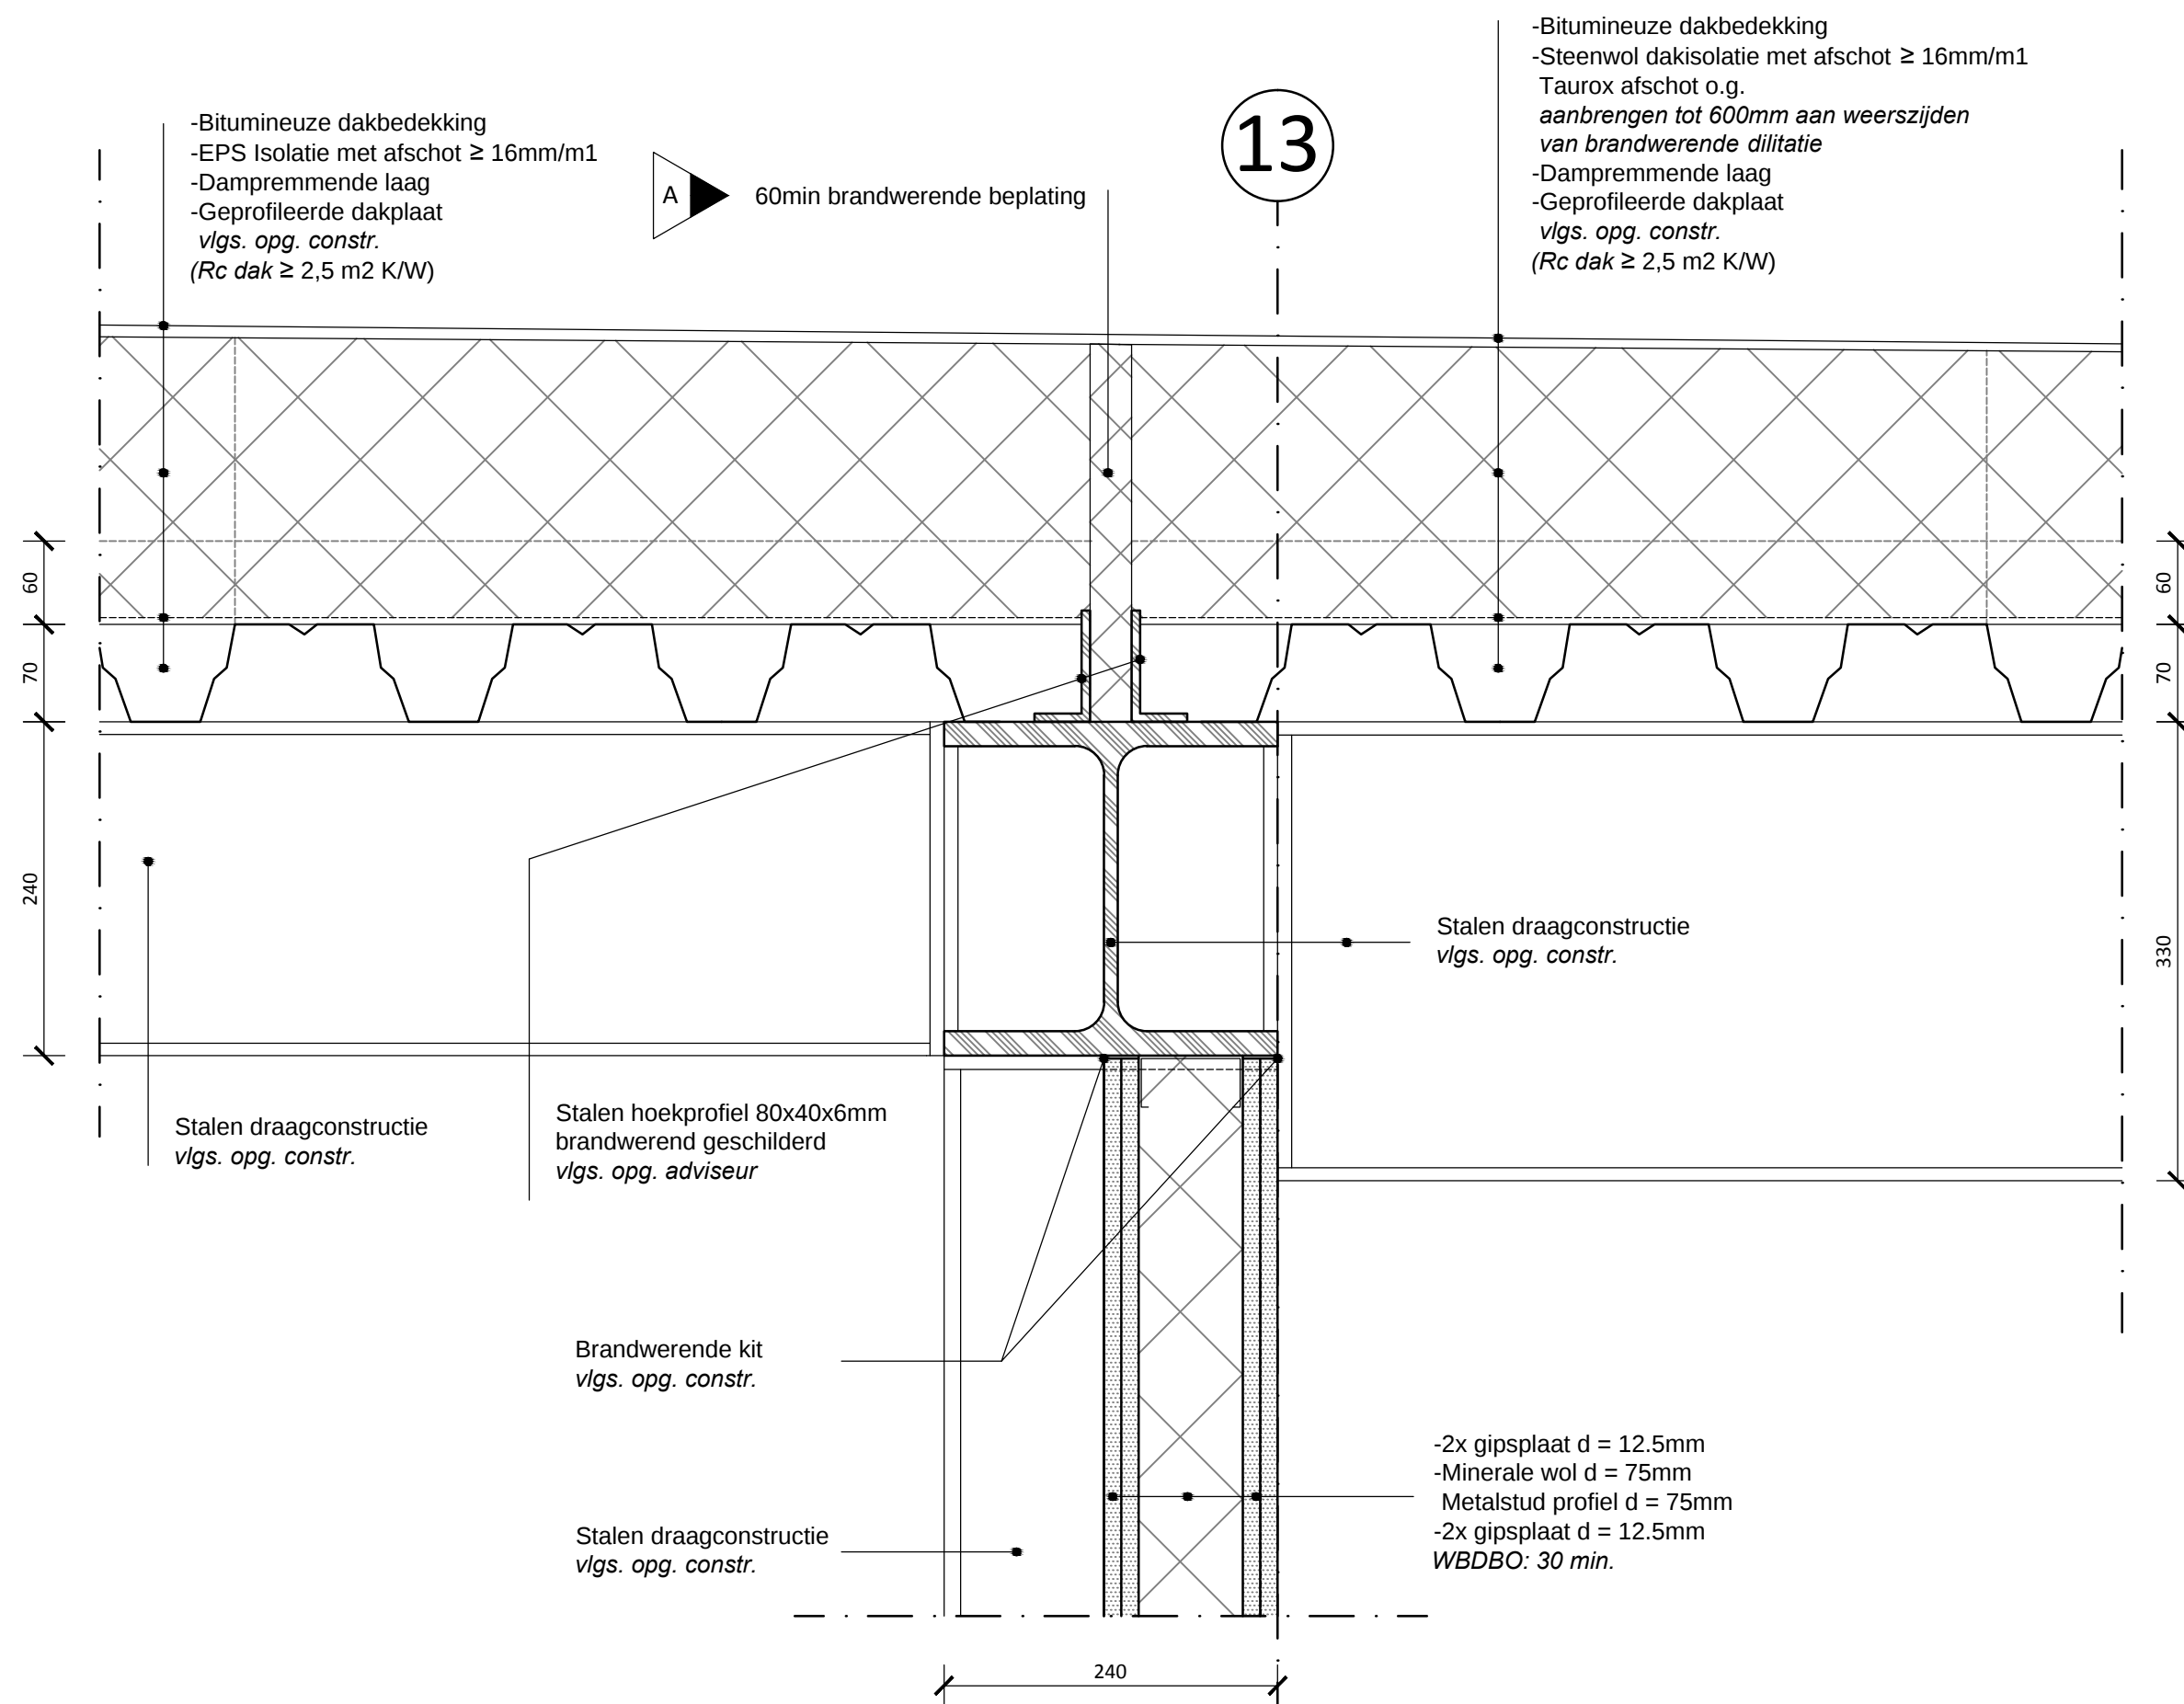

Vloeren, wanden en plafonds
afwerken conform afwerkstaat

Hoofddraagconstructie
brandwerend schilderen
vlgs. opg. constr.



DVP B.V.
Prinses Alexialaan 6
2496 XA Den Haag
Tel: 088 01 06 800

Project:
ZUIDERSTRANDTHEATER

Omschrijving:
Detail 7

Schaal: 1:5 Datum: 27-09-2013


Formaat: A3 Werknummer: 13-007

Tek. naam: B507 Wijziging: 18-10-2013 (A)

Detail 7
Entreegebied / greenroom

Maten i.h.w. controleren

12

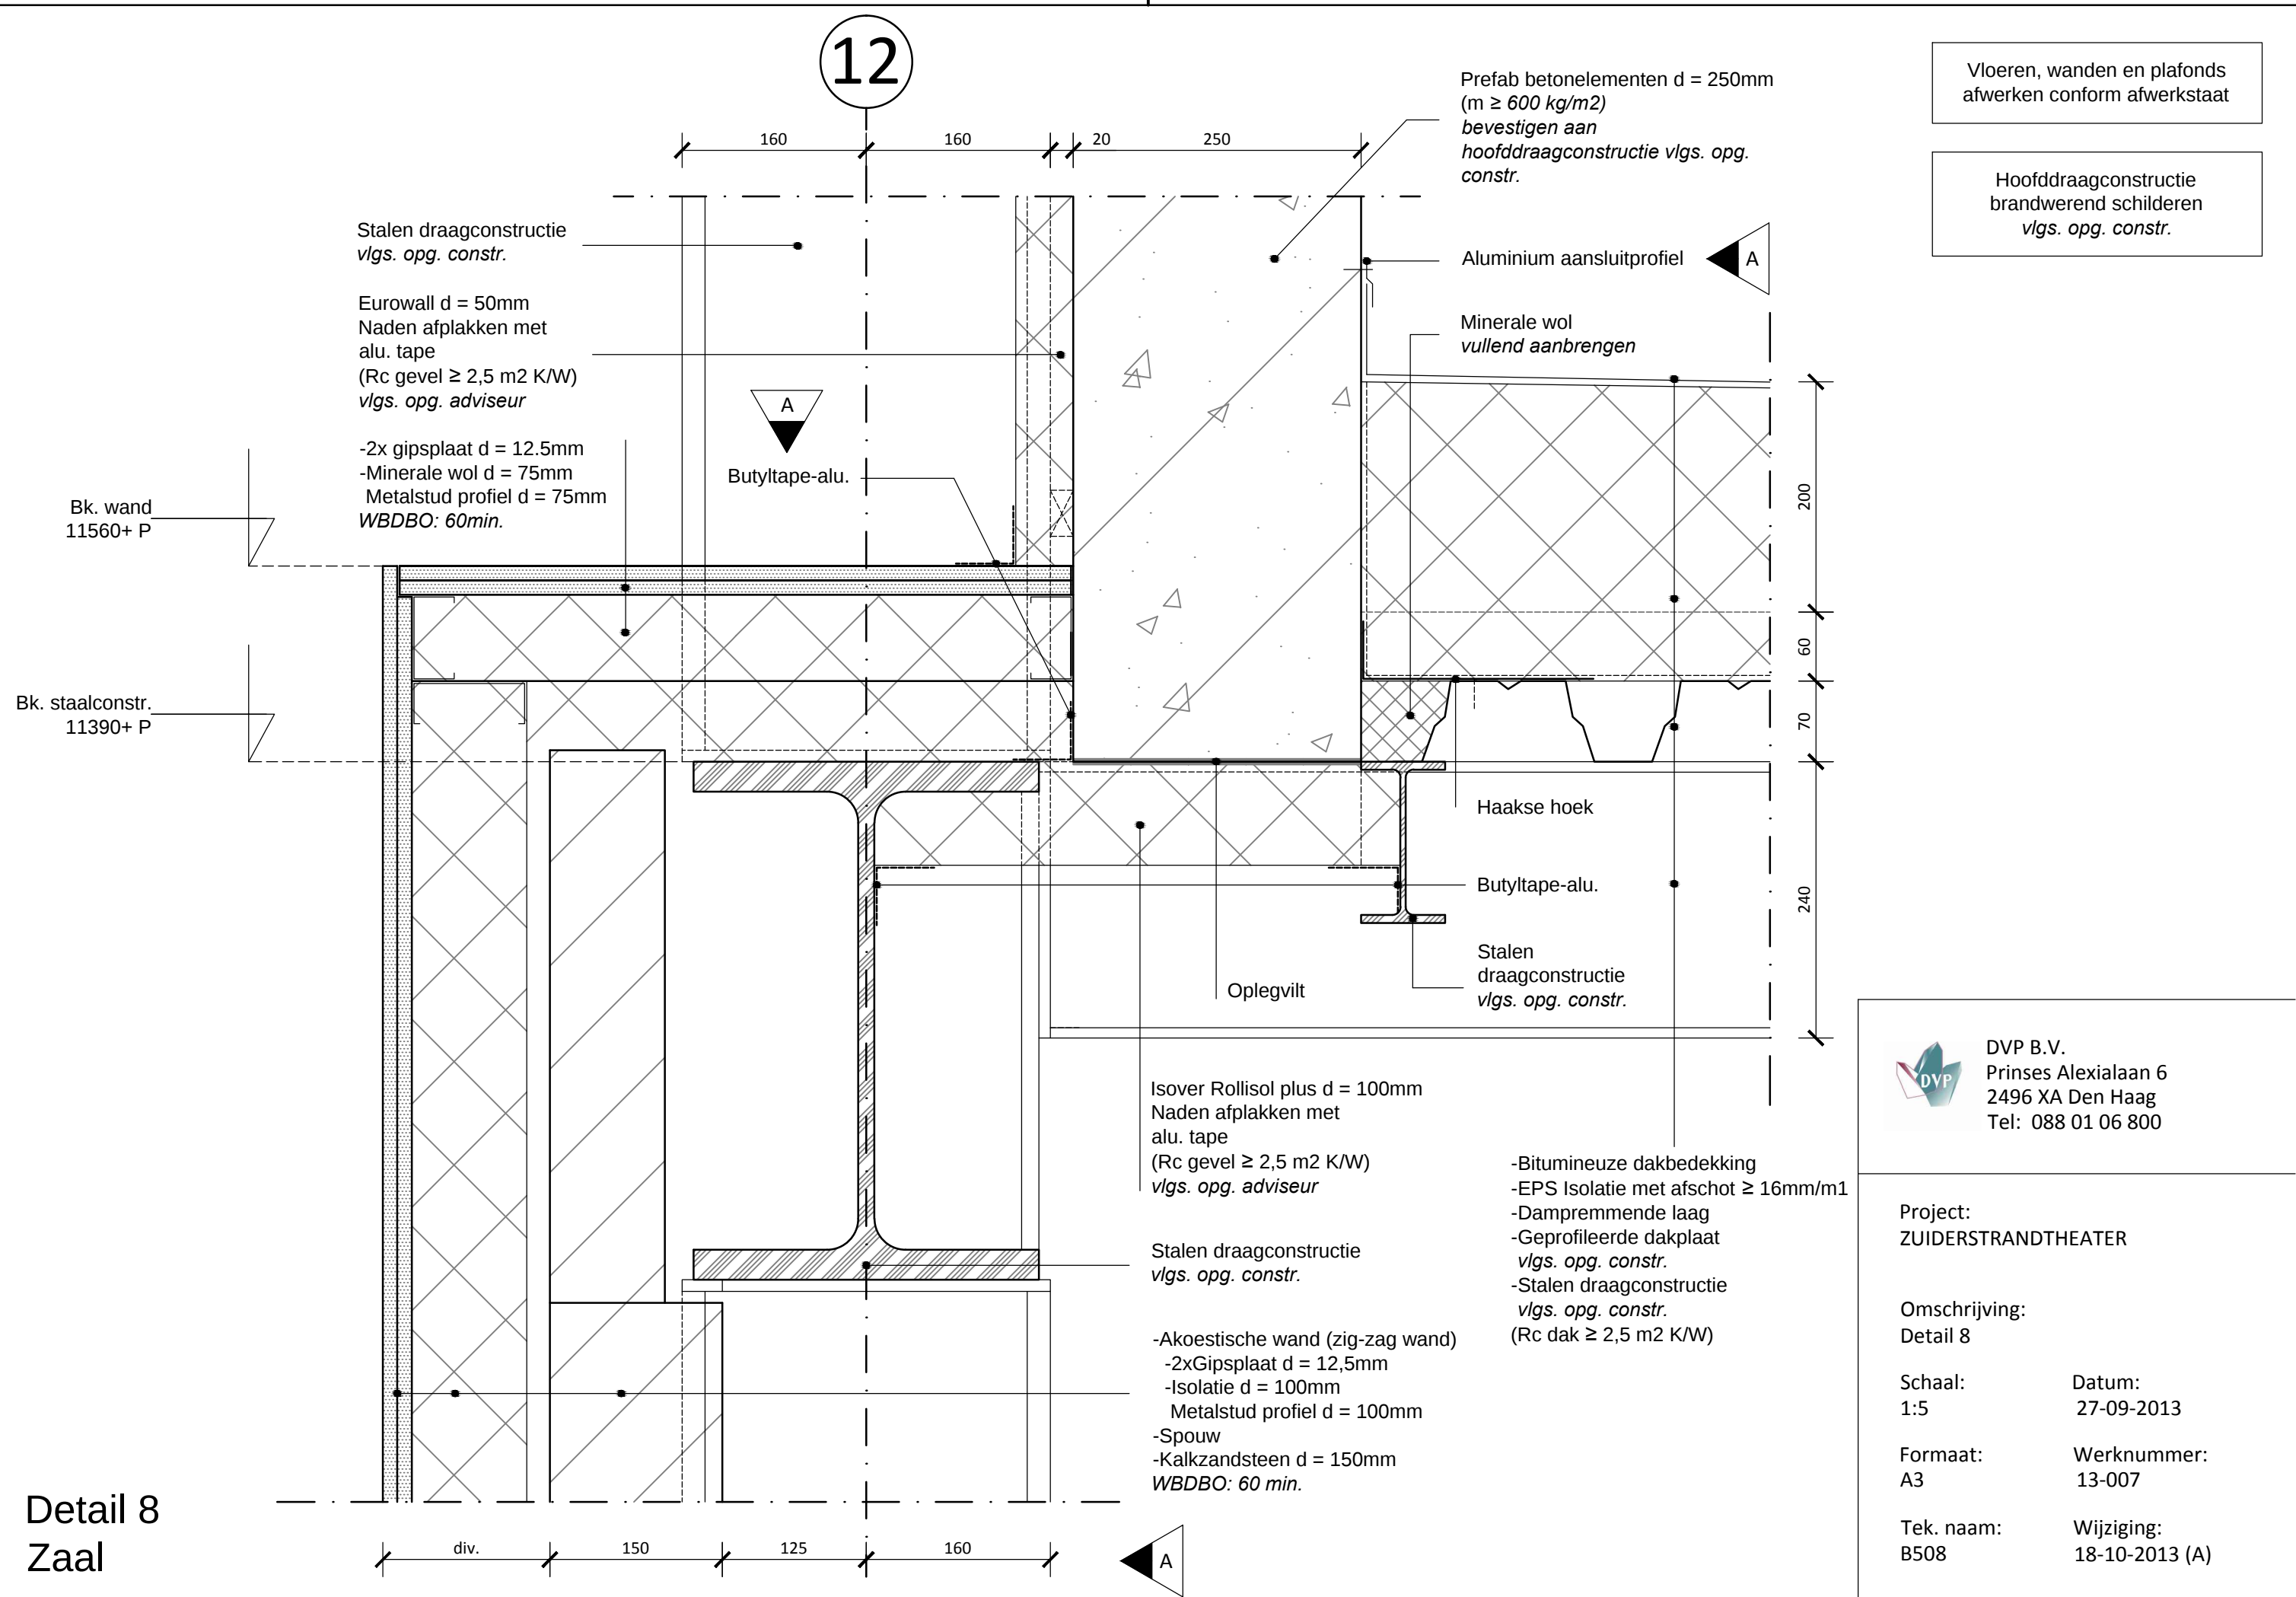


Vloeren, wanden en plafonds
afwerken conform afwerkstaat

Hoofddraagconstructie
brandwerend schilderen
vlgs. opg. constr.

12

-Bitumineuze dakbedekking
-EPS Isolatie met afschot $\geq 16\text{mm/m1}$
-Dampremmende laag
-Kanaalplaatvloer
vlgs. opg. constr.
(Rc dak $\geq 2,5\text{ m2 K/W}$)

-Bitumineuze dakbedekking
-EPS Isolatie met afschot $\geq 16\text{mm/m1}$
-Dampremmende laag
-Geprofileerde dakplaat 70R
-Stalen draagconstructie
vlgs. opg. constr.
(Rc dak $\geq 2,5\text{ m2 K/W}$)

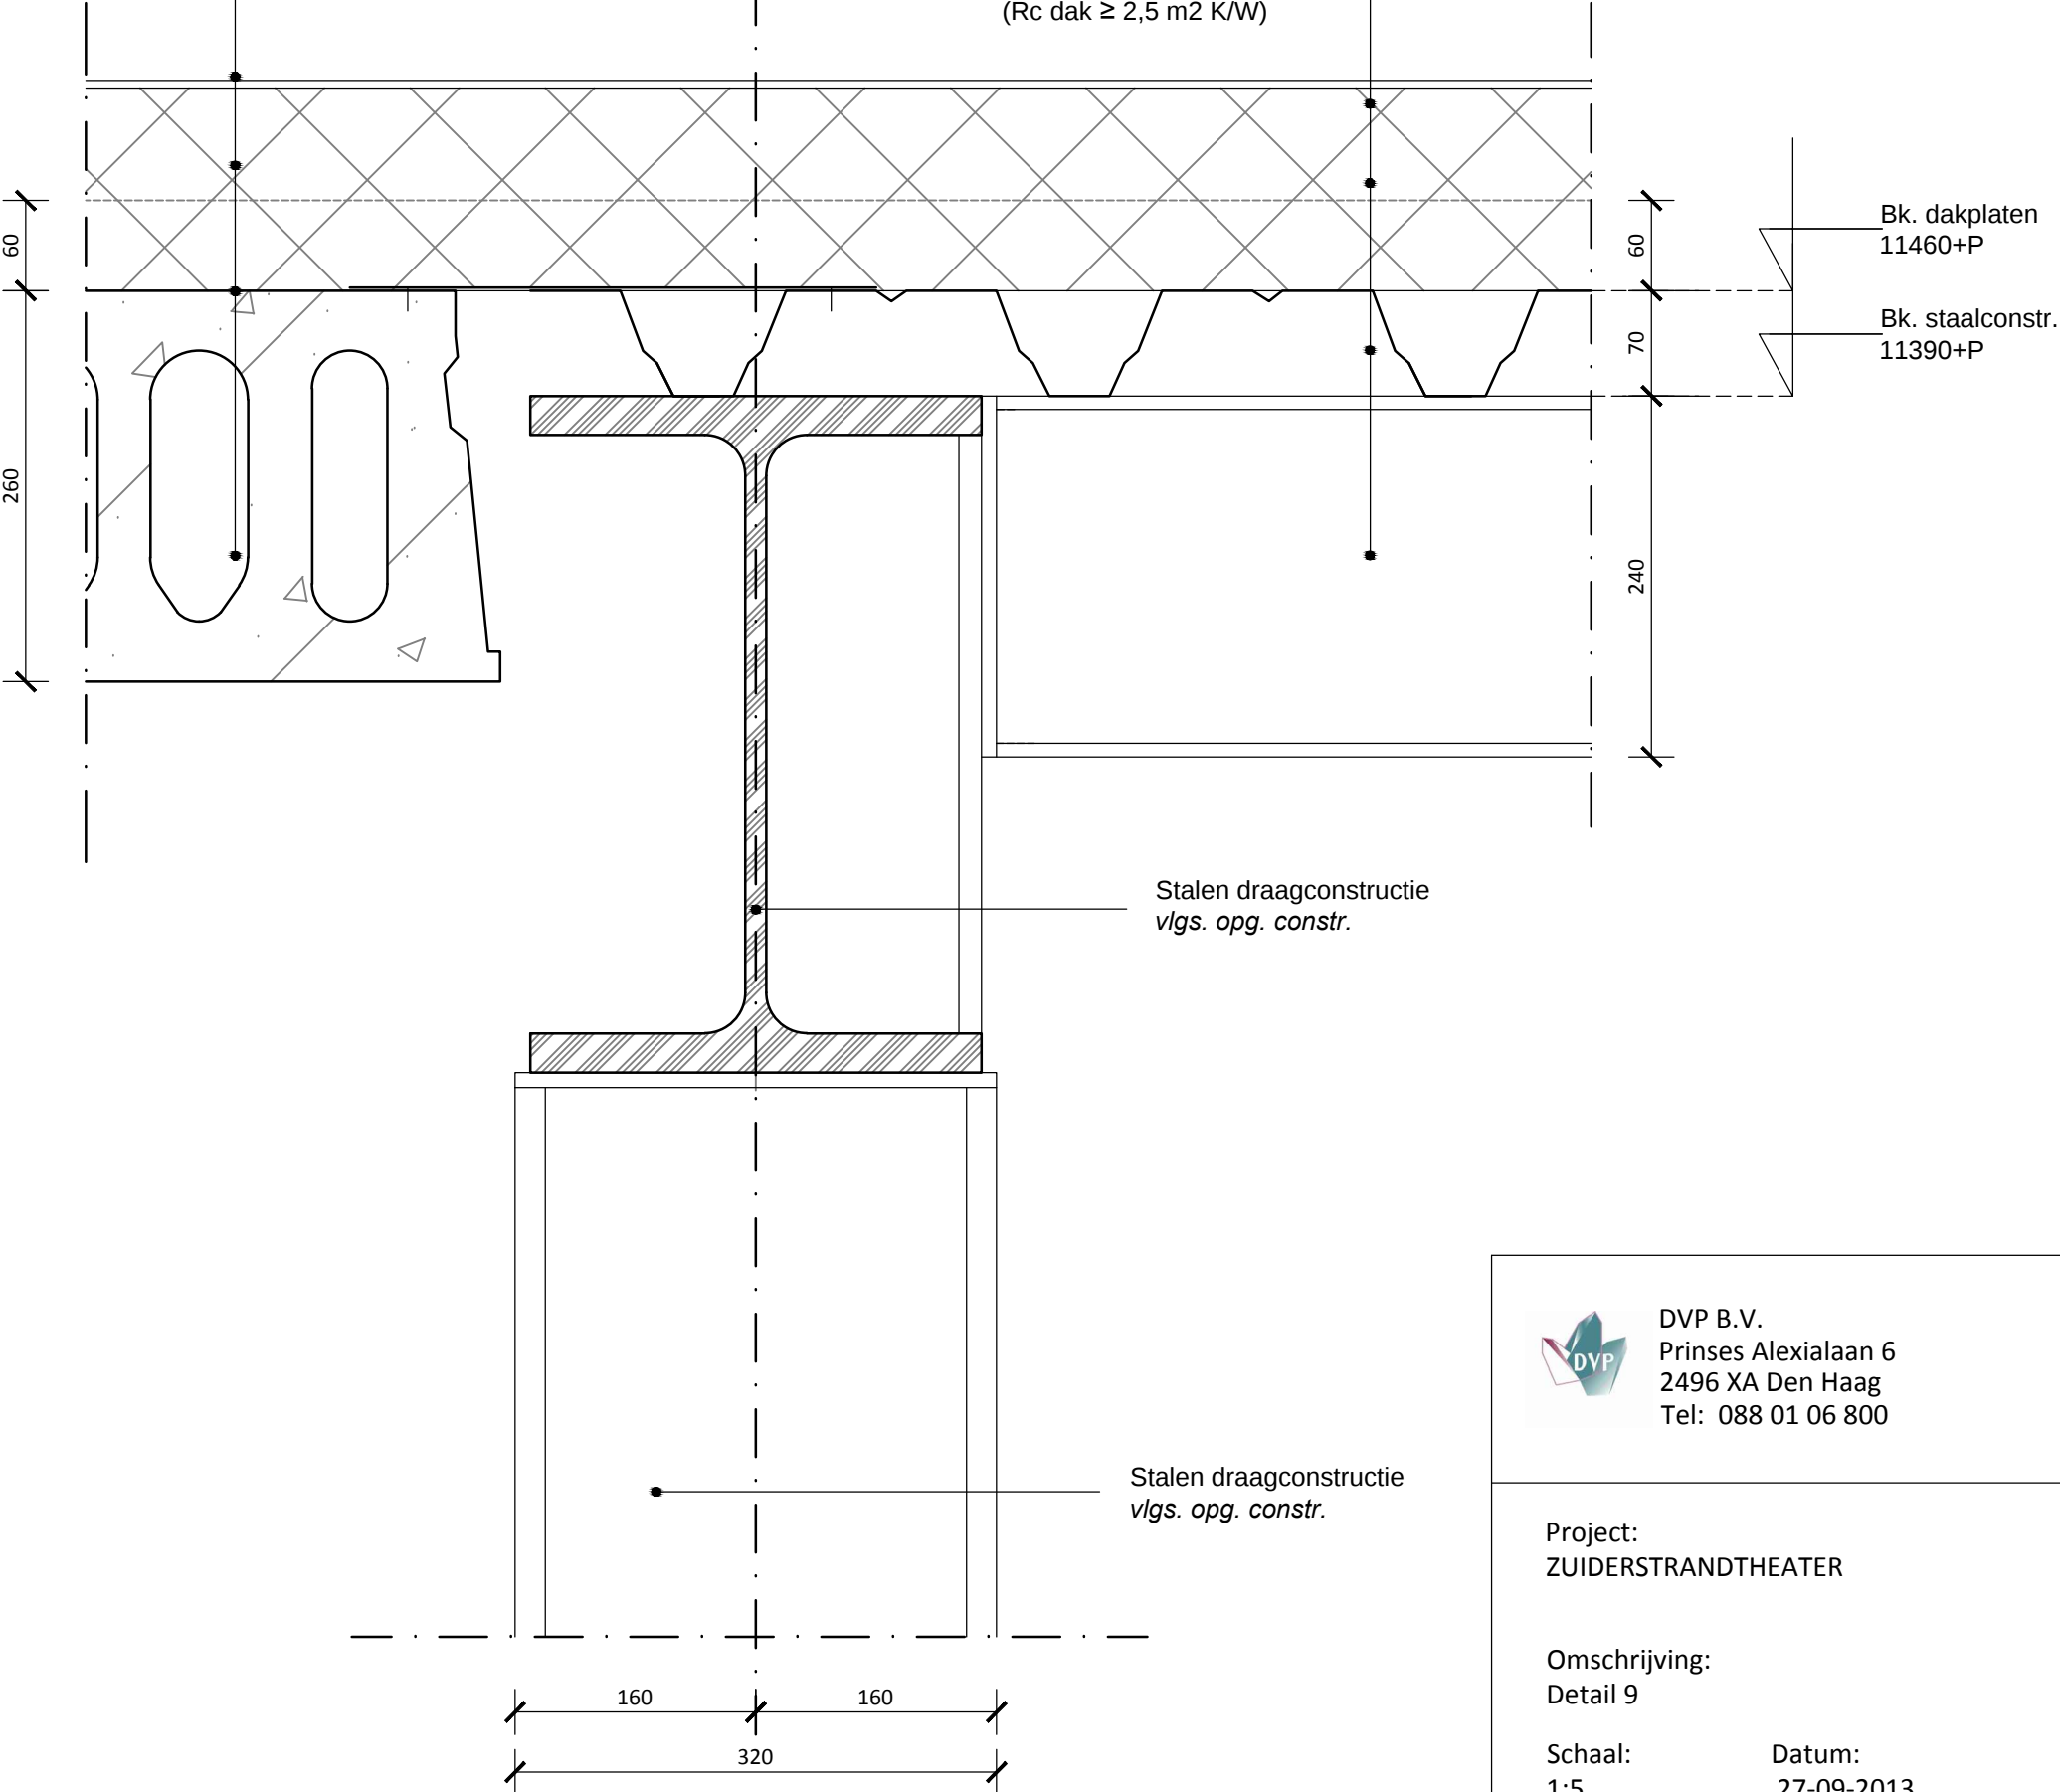

DVP B.V.
Prinses Alexialaan 6
2496 XA Den Haag
Tel: 088 01 06 800

Project:
ZUIDERSTRANDTHEATER

Omschrijving:
Detail 9

Schaal: 1:5 Datum: 27-09-2013

Formaat: A3 Werknummer: 13-007

Tek. naam: B509 Wijziging:

Maten i.h.w. controleren


Detail 9
Greenroom

12

-Bitumineuze dakbekking
-EPS Isolatie met afschot $\geq 16\text{mm/m1}$
-Dampremmende laag
-Kanaalplaat
vlgs. opg. constr.
($R_c \text{ dak} \geq 2,5 \text{ m2 K/W}$)

Vloeren, wanden en plafonds
afwerken conform afwerkstaat

Hoofddraagconstructie
brandwerend schilderen
vlgs. opg. constr.

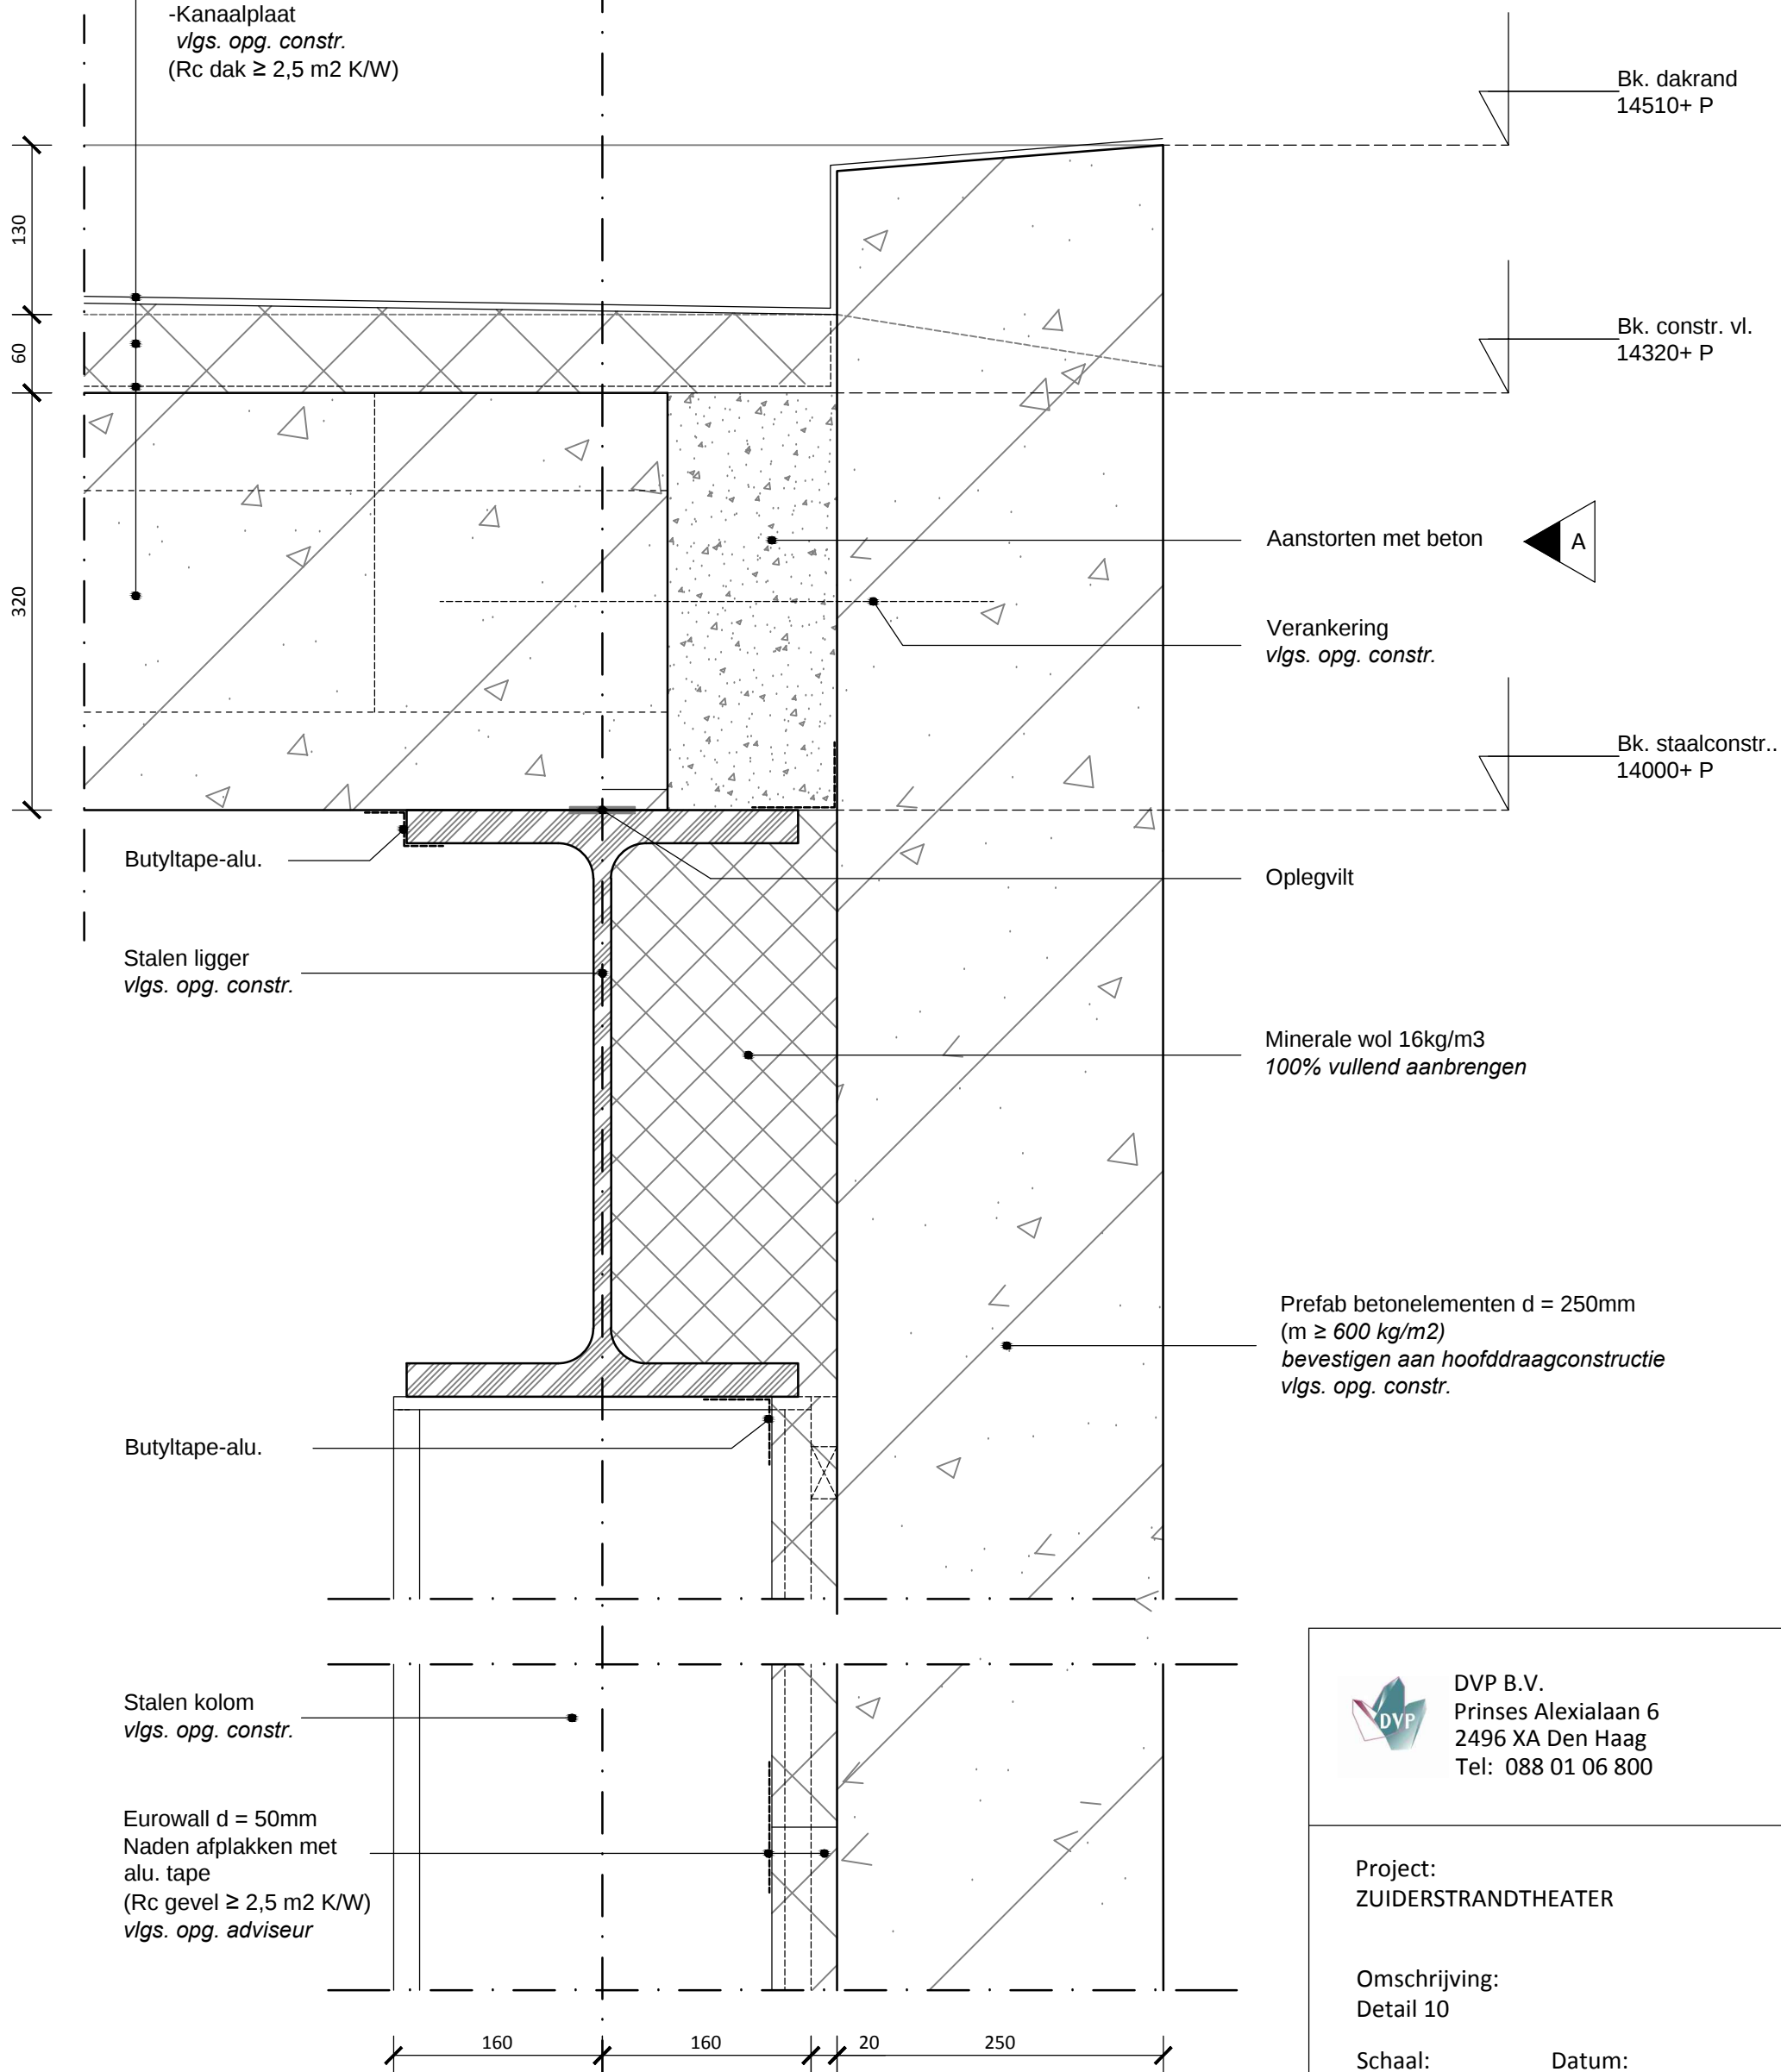

Detail 10
Zaal



DVP B.V.
Prinses Alexialaan 6
2496 XA Den Haag
Tel: 088 01 06 800

Project:
ZUIDERSTRANDTHEATER

Omschrijving:
Detail 10

Schaal:
1:5

Datum:
27-09-2013

Formaat:
A3


Werknummer:
13-007

Tek. naam:
B510

Wijziging:
18-10-2013 (A)

Maten i.h.w. controleren

6

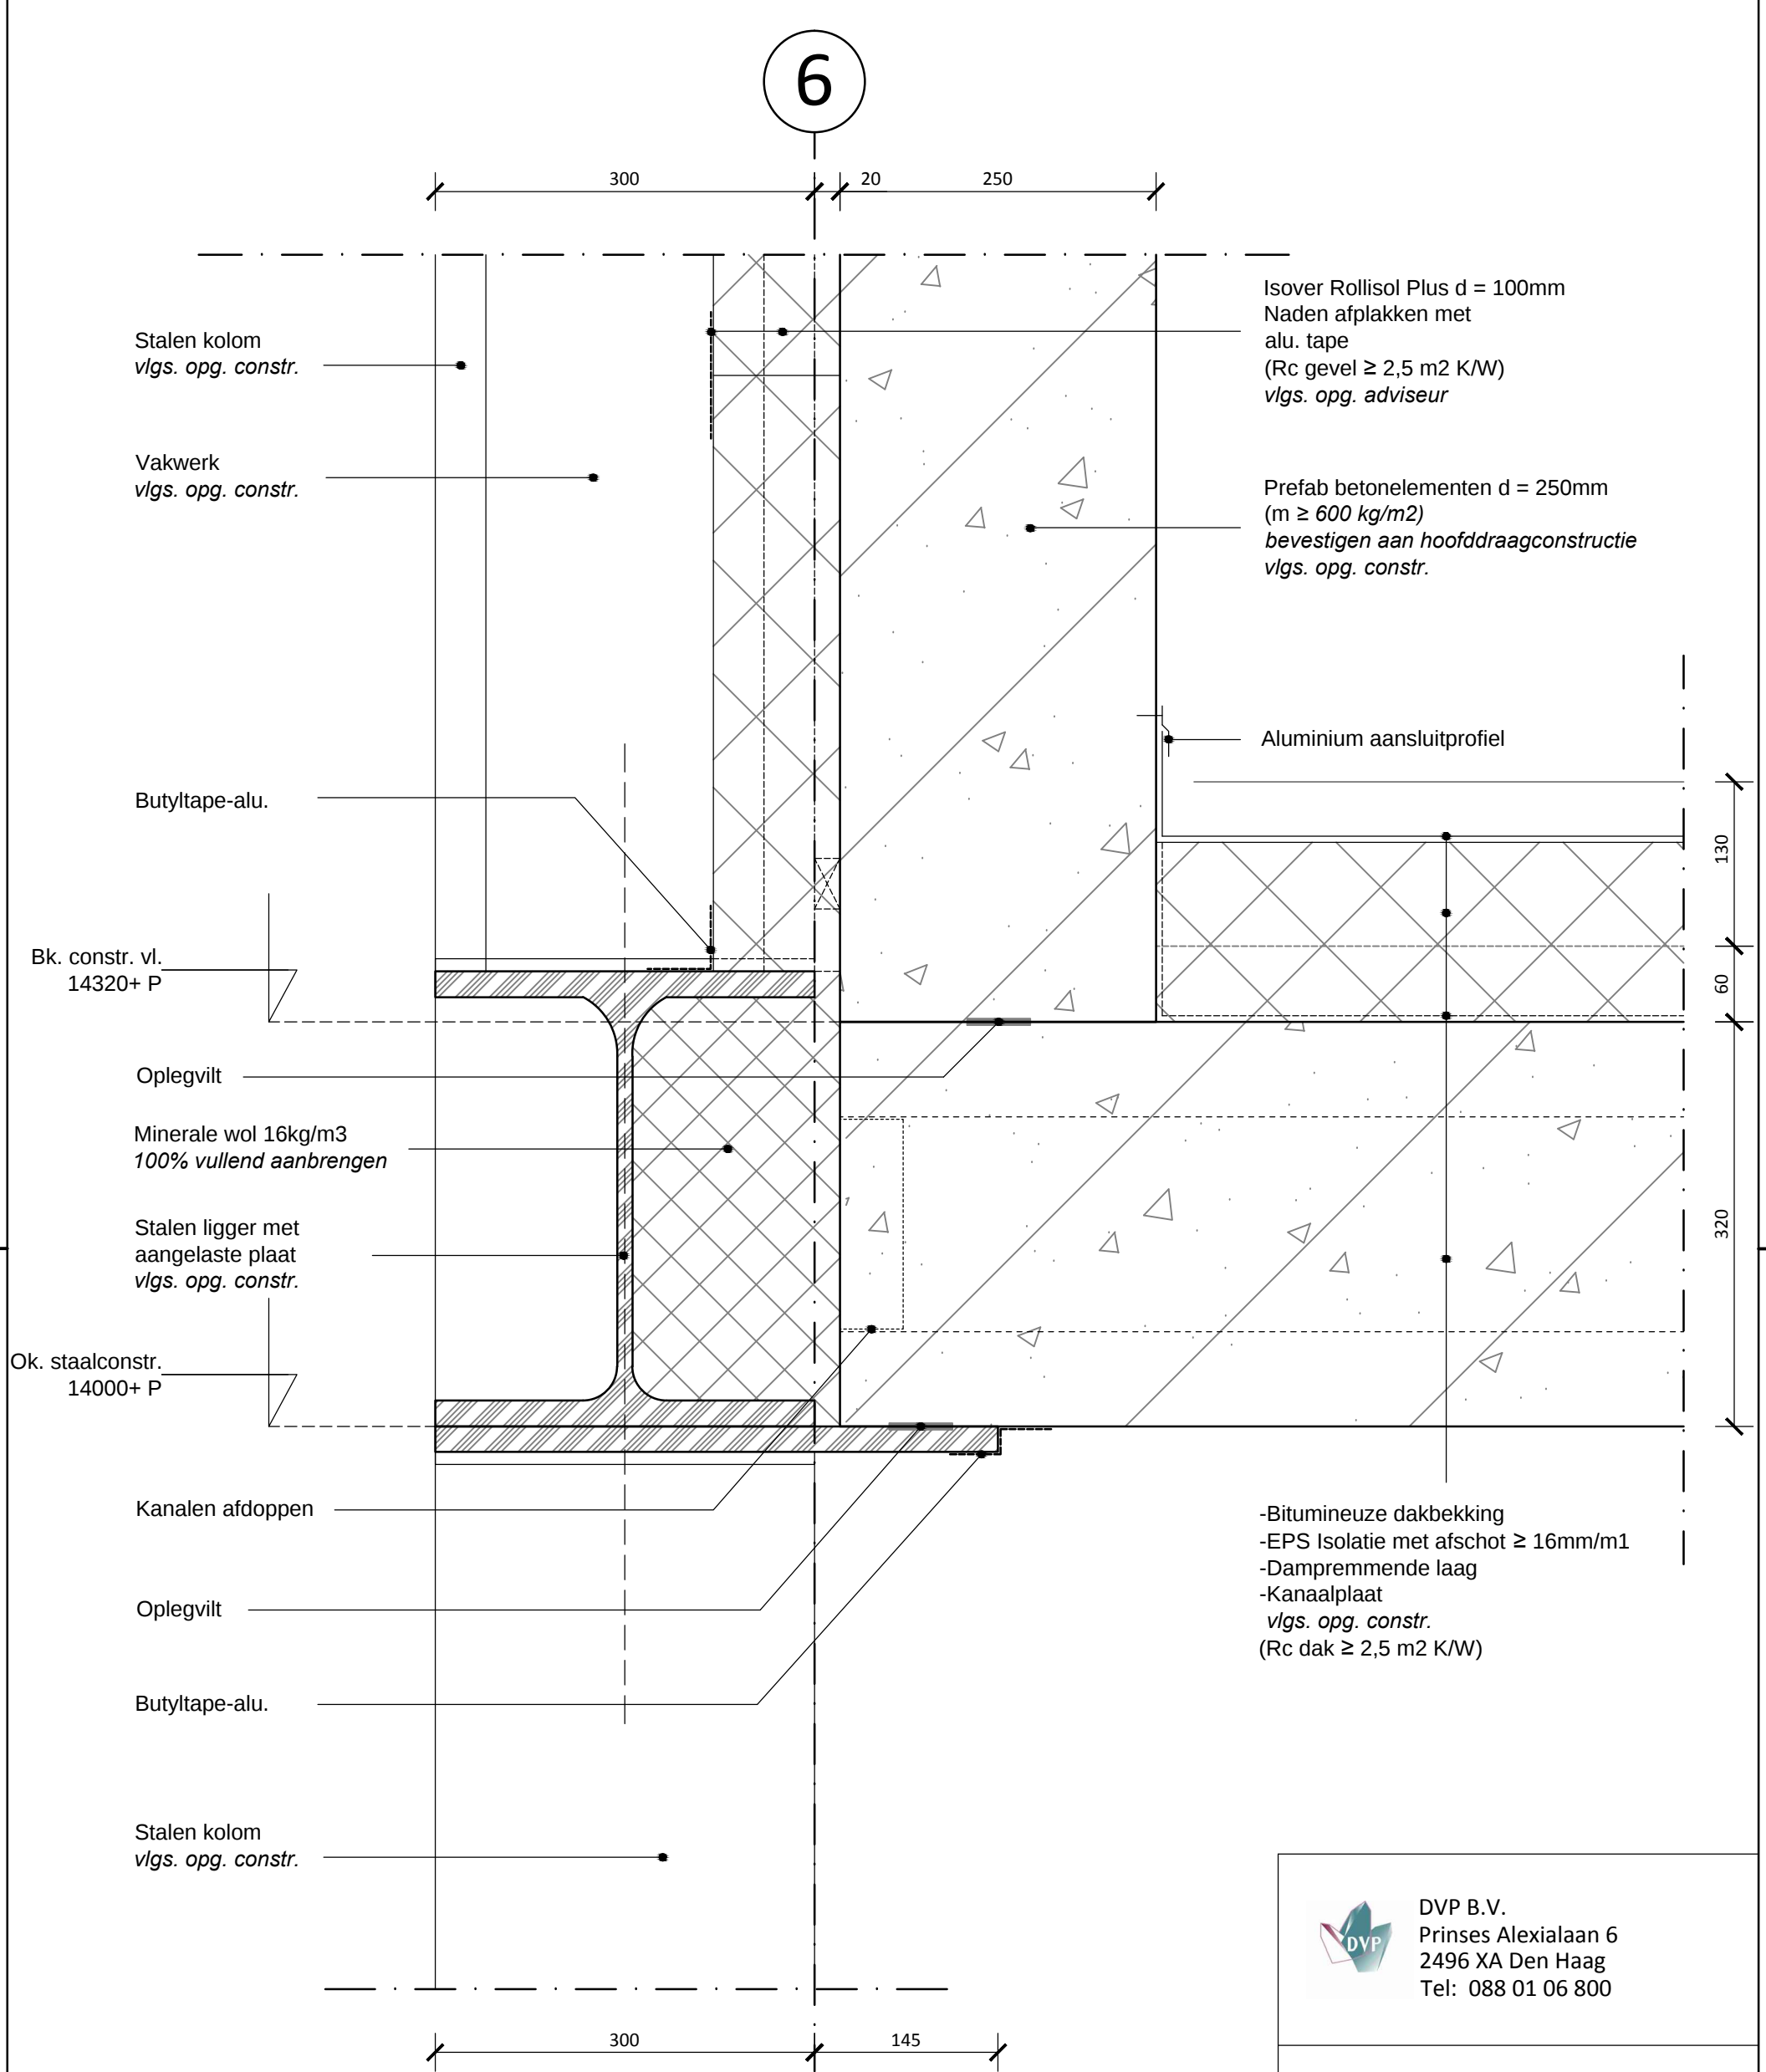

DVP B.V.
Prinses Alexialaan 6
2496 XA Den Haag
Tel: 088 01 06 800

Project:
ZUIDERSTRANDTHEATER

Omschrijving:
Detail 11

Schaal: 1:5
Datum: 27-09-2013

Formaat: A3
Werknummer: 13-007

Tek. naam: B511
Wijziging:


Vloeren, wanden en plafonds
afwerken conform afwerkstaat

Hoofddraagconstructie
brandwerend schilderen
vlgs. opg. constr.

Detail 11 Toneeltoren

Maten i.h.w. controleren

6

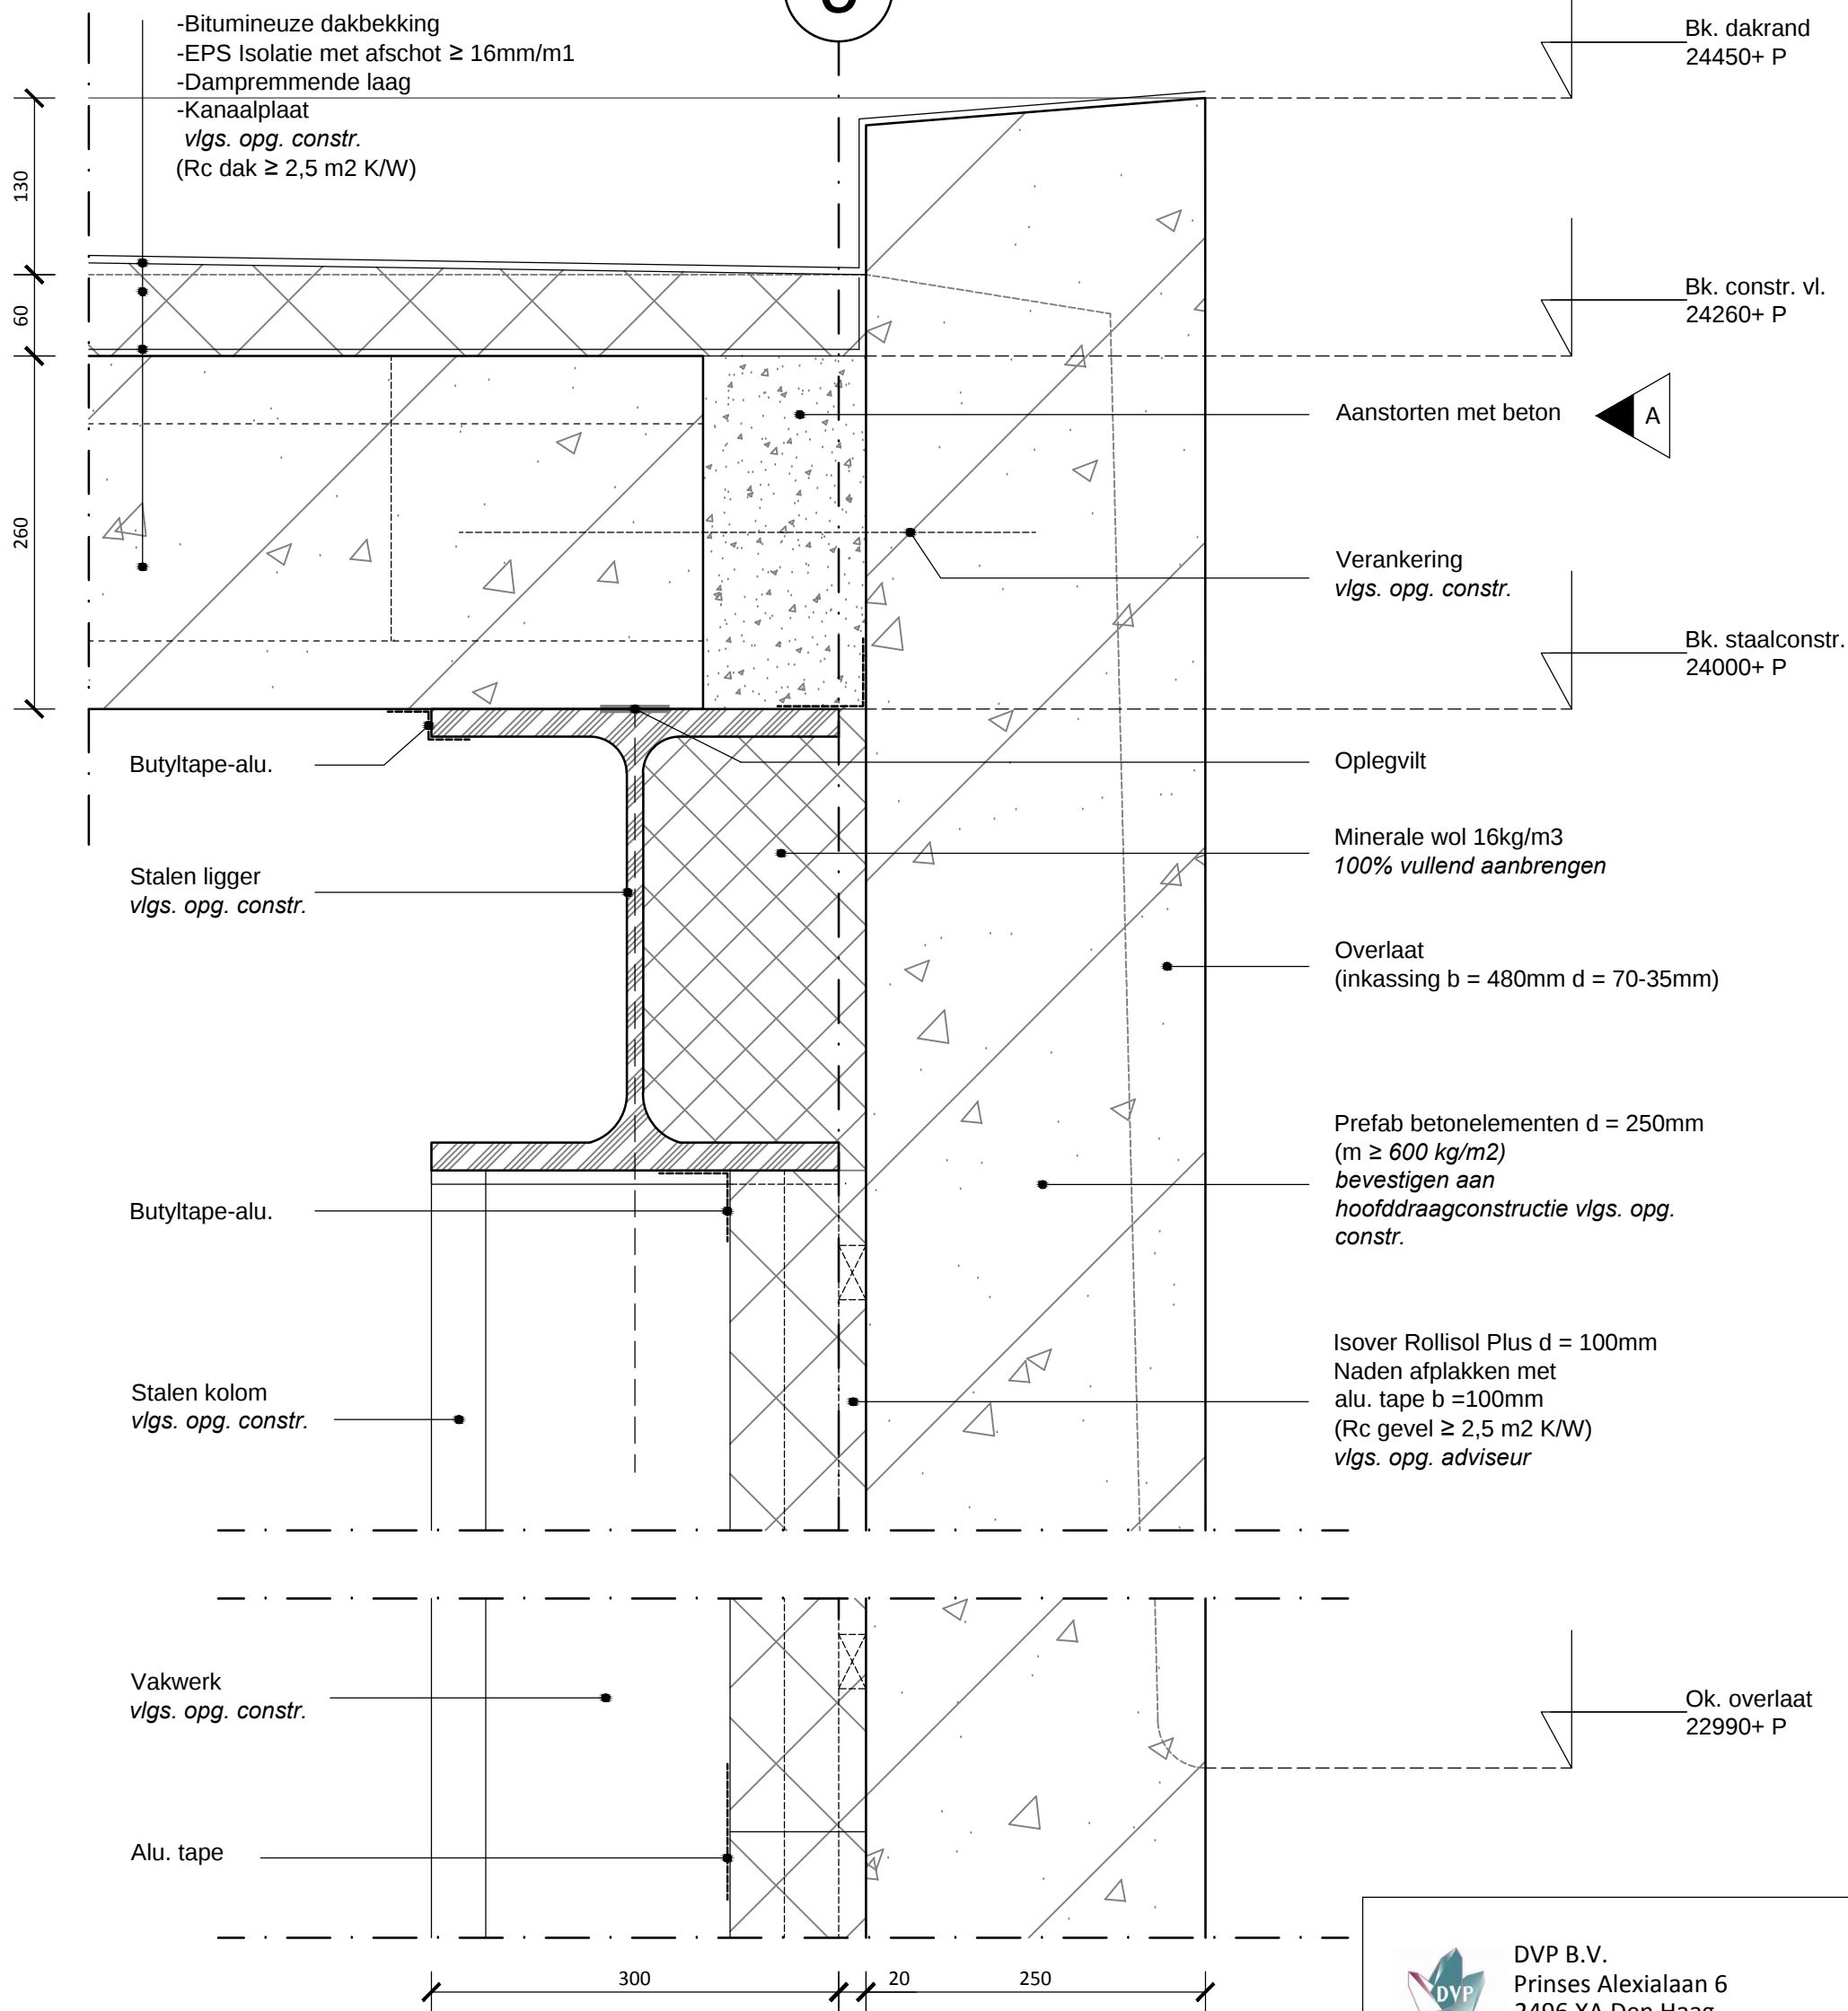

Detail 12

Toneeltoren

Vloeren, wanden en plafonds
afwerken conform afwerkstaat

Hoofddraagconstructie
brandwerend schilderen
vlgs. opg. constr.



DVP B.V.
Prinses Alexialaan 6
2496 XA Den Haag
Tel: 088 01 06 800

Project:
ZUIDERSTRANDTHEATER

Omschrijving:
Detail 12

Schaal:
1:5

Datum:
27-09-2013


Formaat:
A3

Werknummer:
13-007

Tek. naam:
B512

Wijziging:
18-10-2013 (A)

Maten i.h.w. controleren

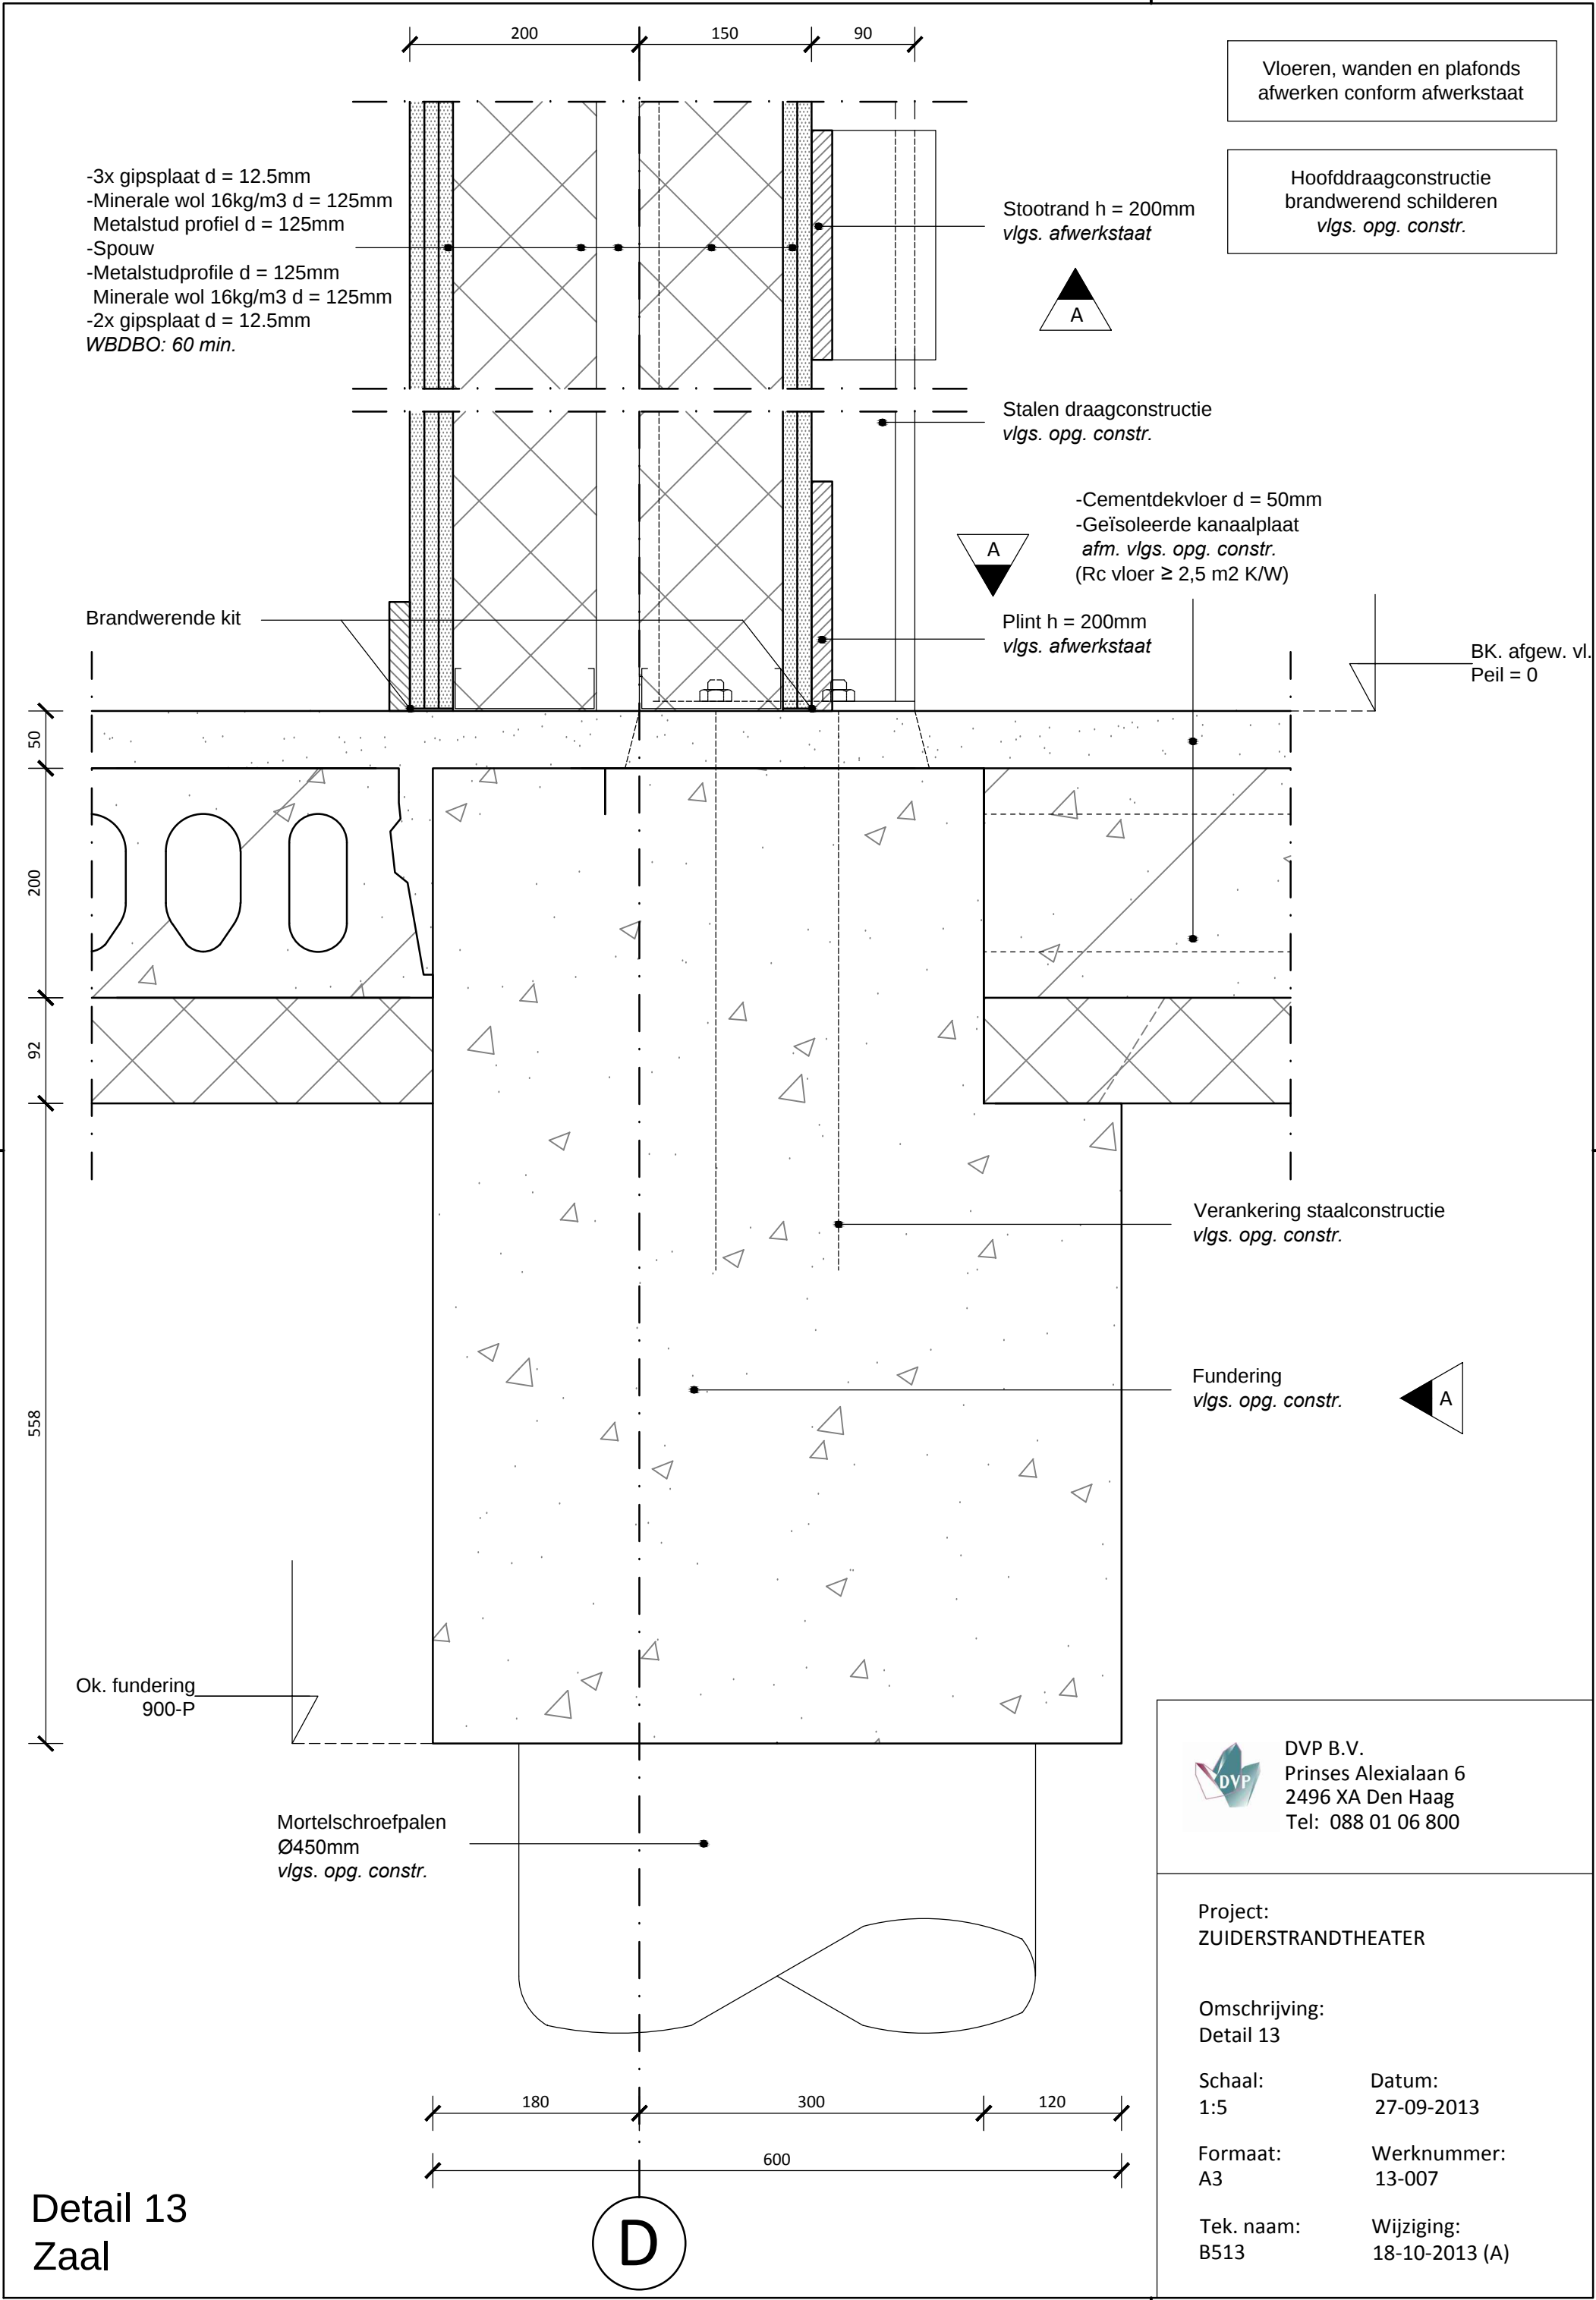

D

Vloeren, wanden en plafonds
afwerken conform afwerkstaat

Hoofddraagconstructie
brandwerend schilderen
vlgs. opg. constr.

240

20

250

Stalen draagconstructie
vlgs. opg. constr.

Butyltape-alu.

-2x gipsplaat d = 12.5mm
-Minerale wol 16kg/m3 d = 75mm
Metalstud profiel d = 75mm
WBDBO: 60min.

Bk. wand
11560+ P

Bk. constr. vl.
11460+ P

Oplegvilt

Bk. staalconstr.
11200+ P

Oplegvilt

Stalen
draagconstructie
vlgs. opg. constr.

Stalen
draagconstructie
vlgs. opg. constr.

Eurowall d = 50mm
Naden afplakken met alu. tape
(Rc gevel $\geq 2,5$ m2 K/W)
vlgs. opg. adviseur

Prefab betonelementen d = 250mm
(m ≥ 600 kg/m2)
bevestigen aan hoofddraagconstructie
vlgs. opg. constr.

Aluminium aansluitprofiel

A

145

60

260

Brandwerende kit

IVI-metalsysteem
vlgs. opg. adviseur

Brandwerende kit

-Bitumineuze dakbekking
-EPS Isolatie met afschot ≥ 16 mm/m1
-Dampremmende laag
-Kanaalplaat
vlgs. opg. constr.
(Rc dak $\geq 2,5$ m2 K/W)

-3x gipsplaat d = 12.5mm
-Minerale wol 16kg/m3 d = 125mm
Metalstud profiel d = 125mm
-Spouw
-Metalstud profiel d = 100mm
Minerale wol 16kg/m3 d = 100mm
-2x gipsplaat d = 12.5mm
WBDBO: 60 min.

200

125

115

A



DVP B.V.
Prinses Alexialaan 6
2496 XA Den Haag
Tel: 088 01 06 800

Project:
ZUIDERSTRANDTHEATER

Omschrijving:
Detail 15

Schaal:
1:5

Datum:
27-09-2013

Formaat:
A3

Werknummer:
13-007

Tek. naam:
B515

Wijziging:
18-10-2013 (A)

Detail 15
Zaal

Maten i.h.w. controleren

D

- Bitumineuze dakbekking
- EPS Isolatie met afschot $\geq 16\text{mm/m1}$
- Dampremmende laag
- Kanaalplaat
- vlgs. opg. constr.*
- (Rc dak $\geq 2,5\text{ m2 K/W}$)

Bk. dakrand
14510+ P

Bk. constr. vl.
14320+ P

Aanstorten met beton

Verankering
vlgs. opg. constr.

Ok. constr. vl.
14000+ P

Butyltape-alu.

Oplegvilt

Stalen draagconstructie
vlgs. opg. constr.

Minerale wol 16kg/m3
100% vullend aanbrengen

Butyltape-alu.

Prefab betonelementen d = 250mm
(m $\geq 600\text{ kg/m2}$)
bevestigen aan
hoofddraagconstructie *vlgs. opg. constr.*

Stalen draagconstructie
vlgs. opg. constr.

Eurowall d = 50mm
Naden afplakken met alu. tape
(Rc gevel $\geq 2,5\text{ m2 K/W}$)
vlgs. opg. adviseur

240

20

250

Detail 16 Zaal

Vloeren, wanden en plafonds
afwerken conform afwerkstaat

Hoofddraagconstructie
brandwerend schilderen
vlgs. opg. constr.



DVP B.V.
Prinses Alexialaan 6
2496 XA Den Haag
Tel: 088 01 06 800

Project:
ZUIDERSTRANDTHEATER

Omschrijving:
Detail 16

Schaal:
1:5

Datum:
18-10-2013

Formaat:
A3


Werknummer:
13-007

Tek. naam:
B516

Wijziging:

Maten i.h.w. controleren

C

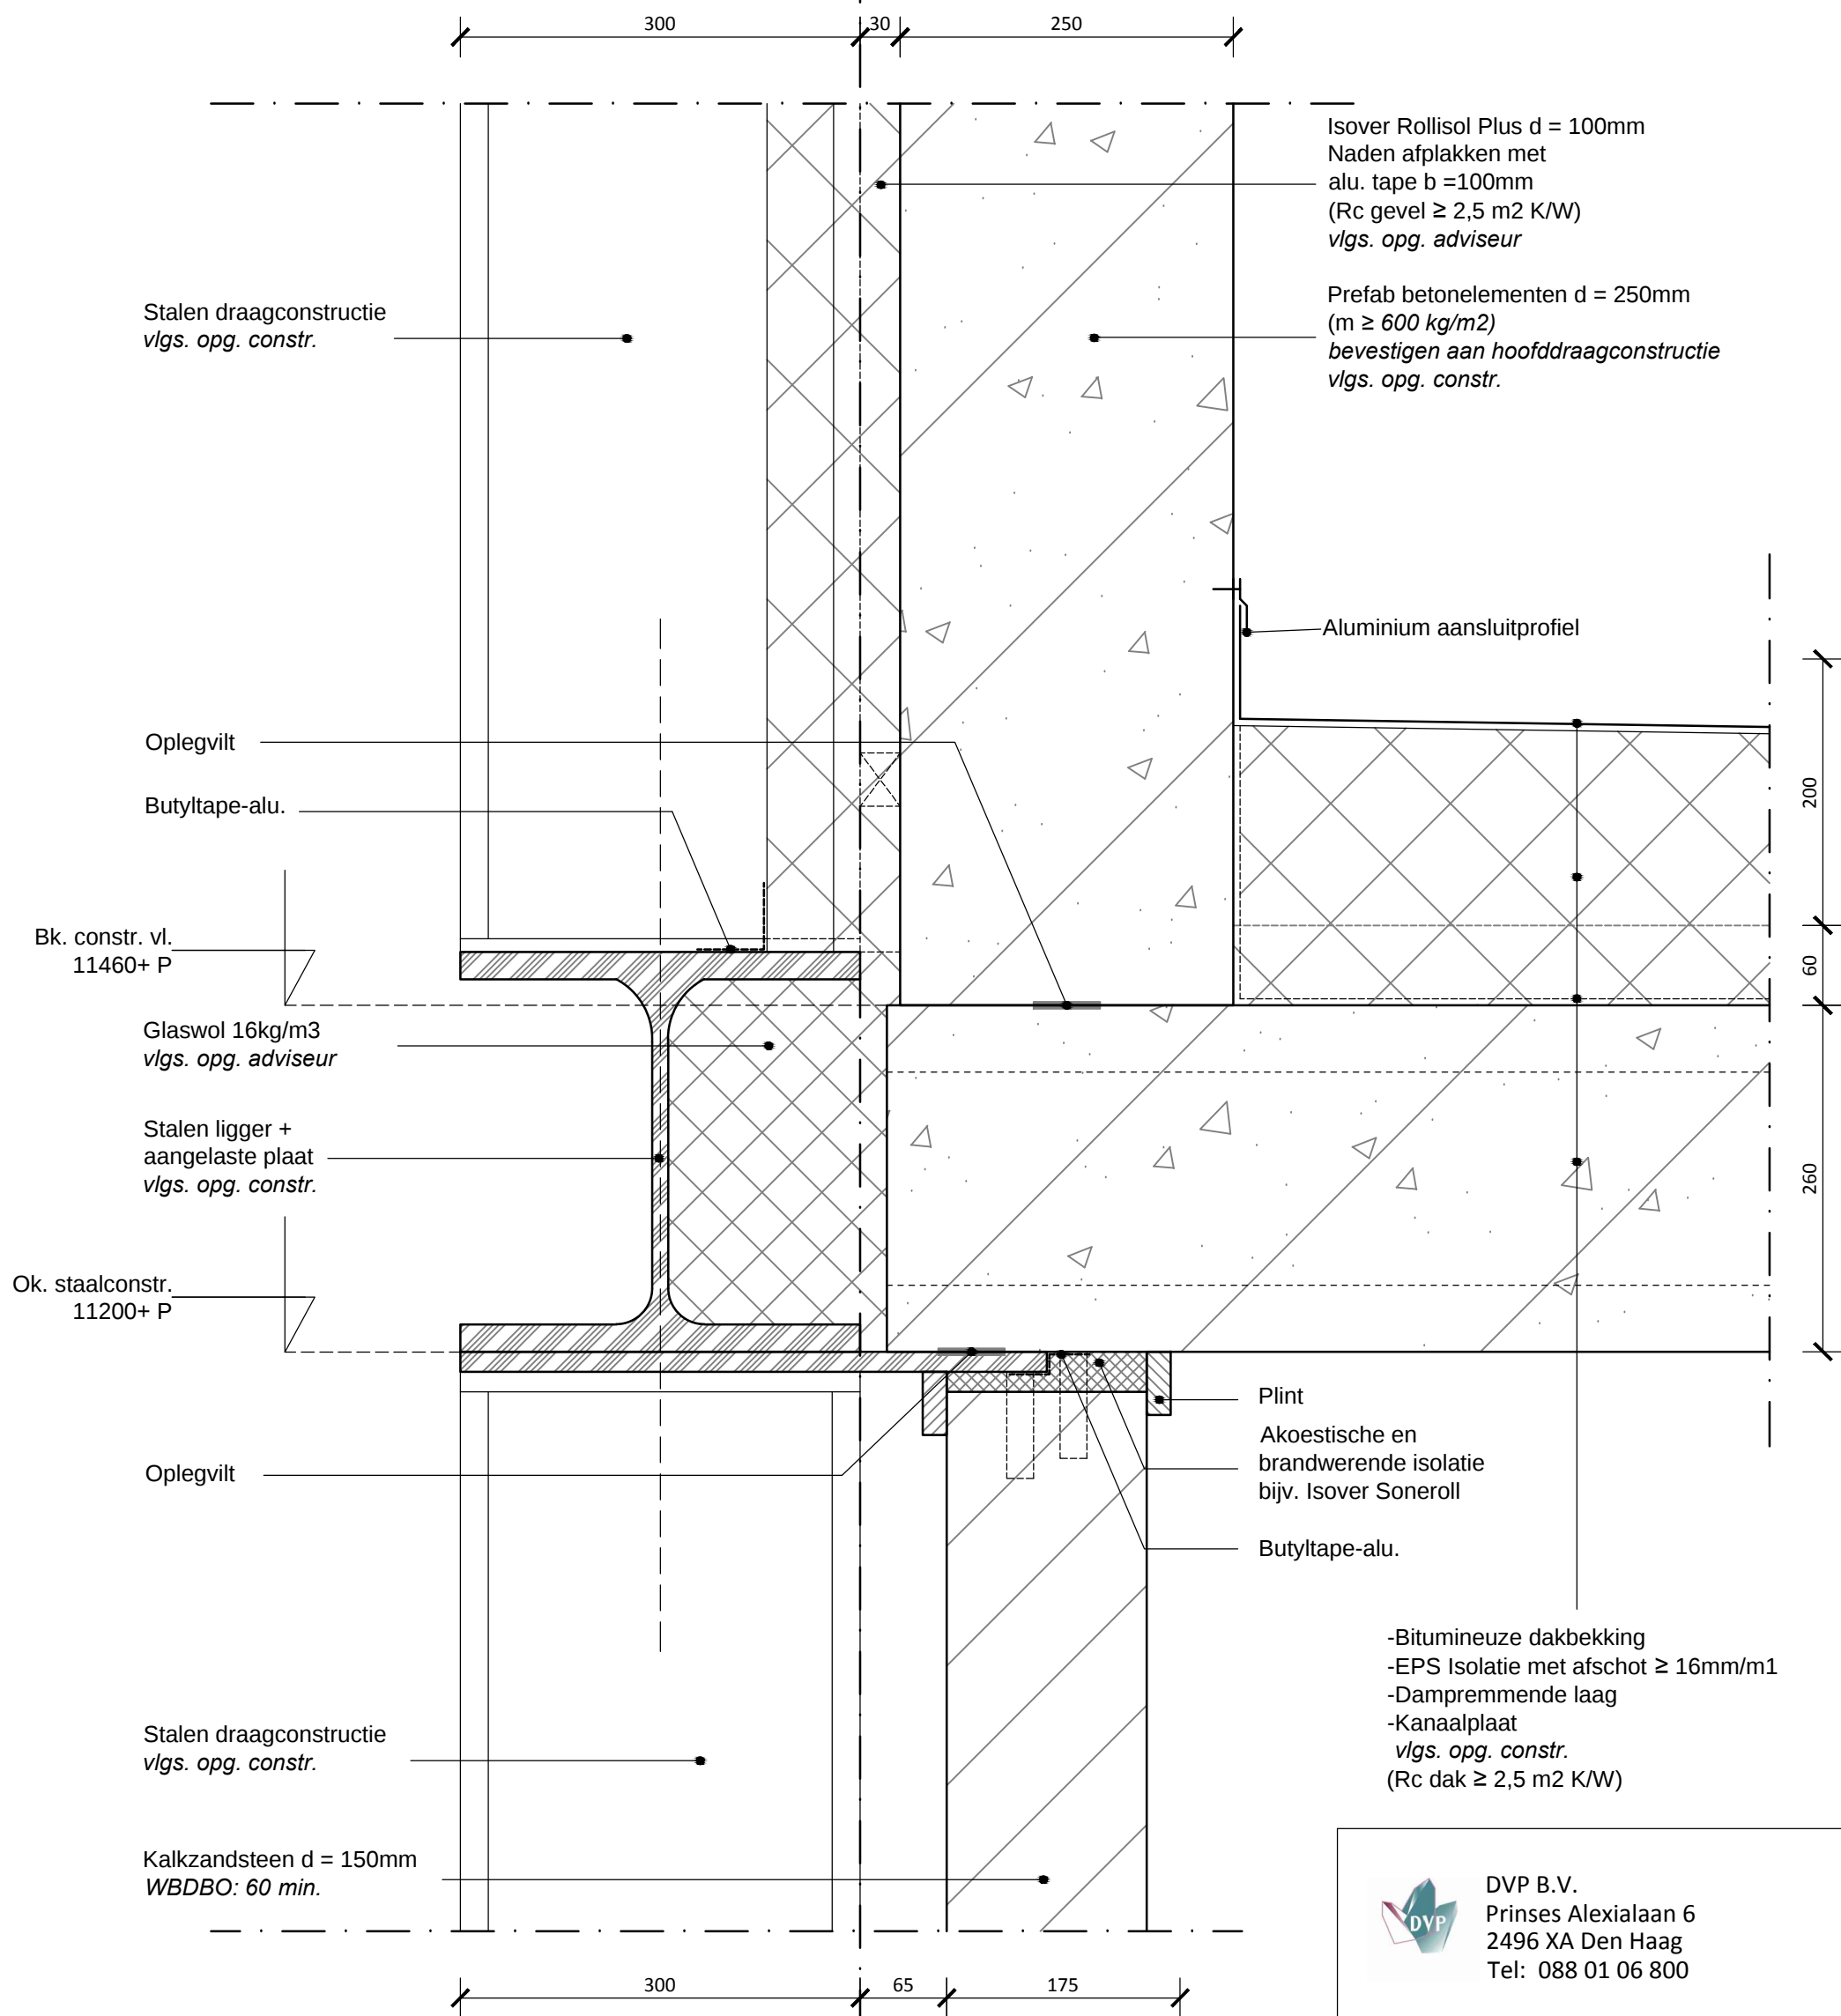

Detail 18 Podium

Vloeren, wanden en plafonds
afwerken conform afwerkstaat

Hoofddraagconstructie
brandwerend schilderen
vlgs. opg. constr.



DVP B.V.
Prinses Alexialaan 6
2496 XA Den Haag
Tel: 088 01 06 800

Project:
ZUIDERSTRANDTHEATER

Omschrijving:
Detail 18

Schaal:
1:5

Datum:
16-09-2013

Formaat:
A3


Werknummer:
13-007

Tek. naam:
B518

Wijziging:

Maten i.h.w. controleren

De deur en kalkzandsteenwand zijn niet getekend. Dit om de aansluiting tussen de verschillende wand- en funderingsopbouwen te verduidelijken

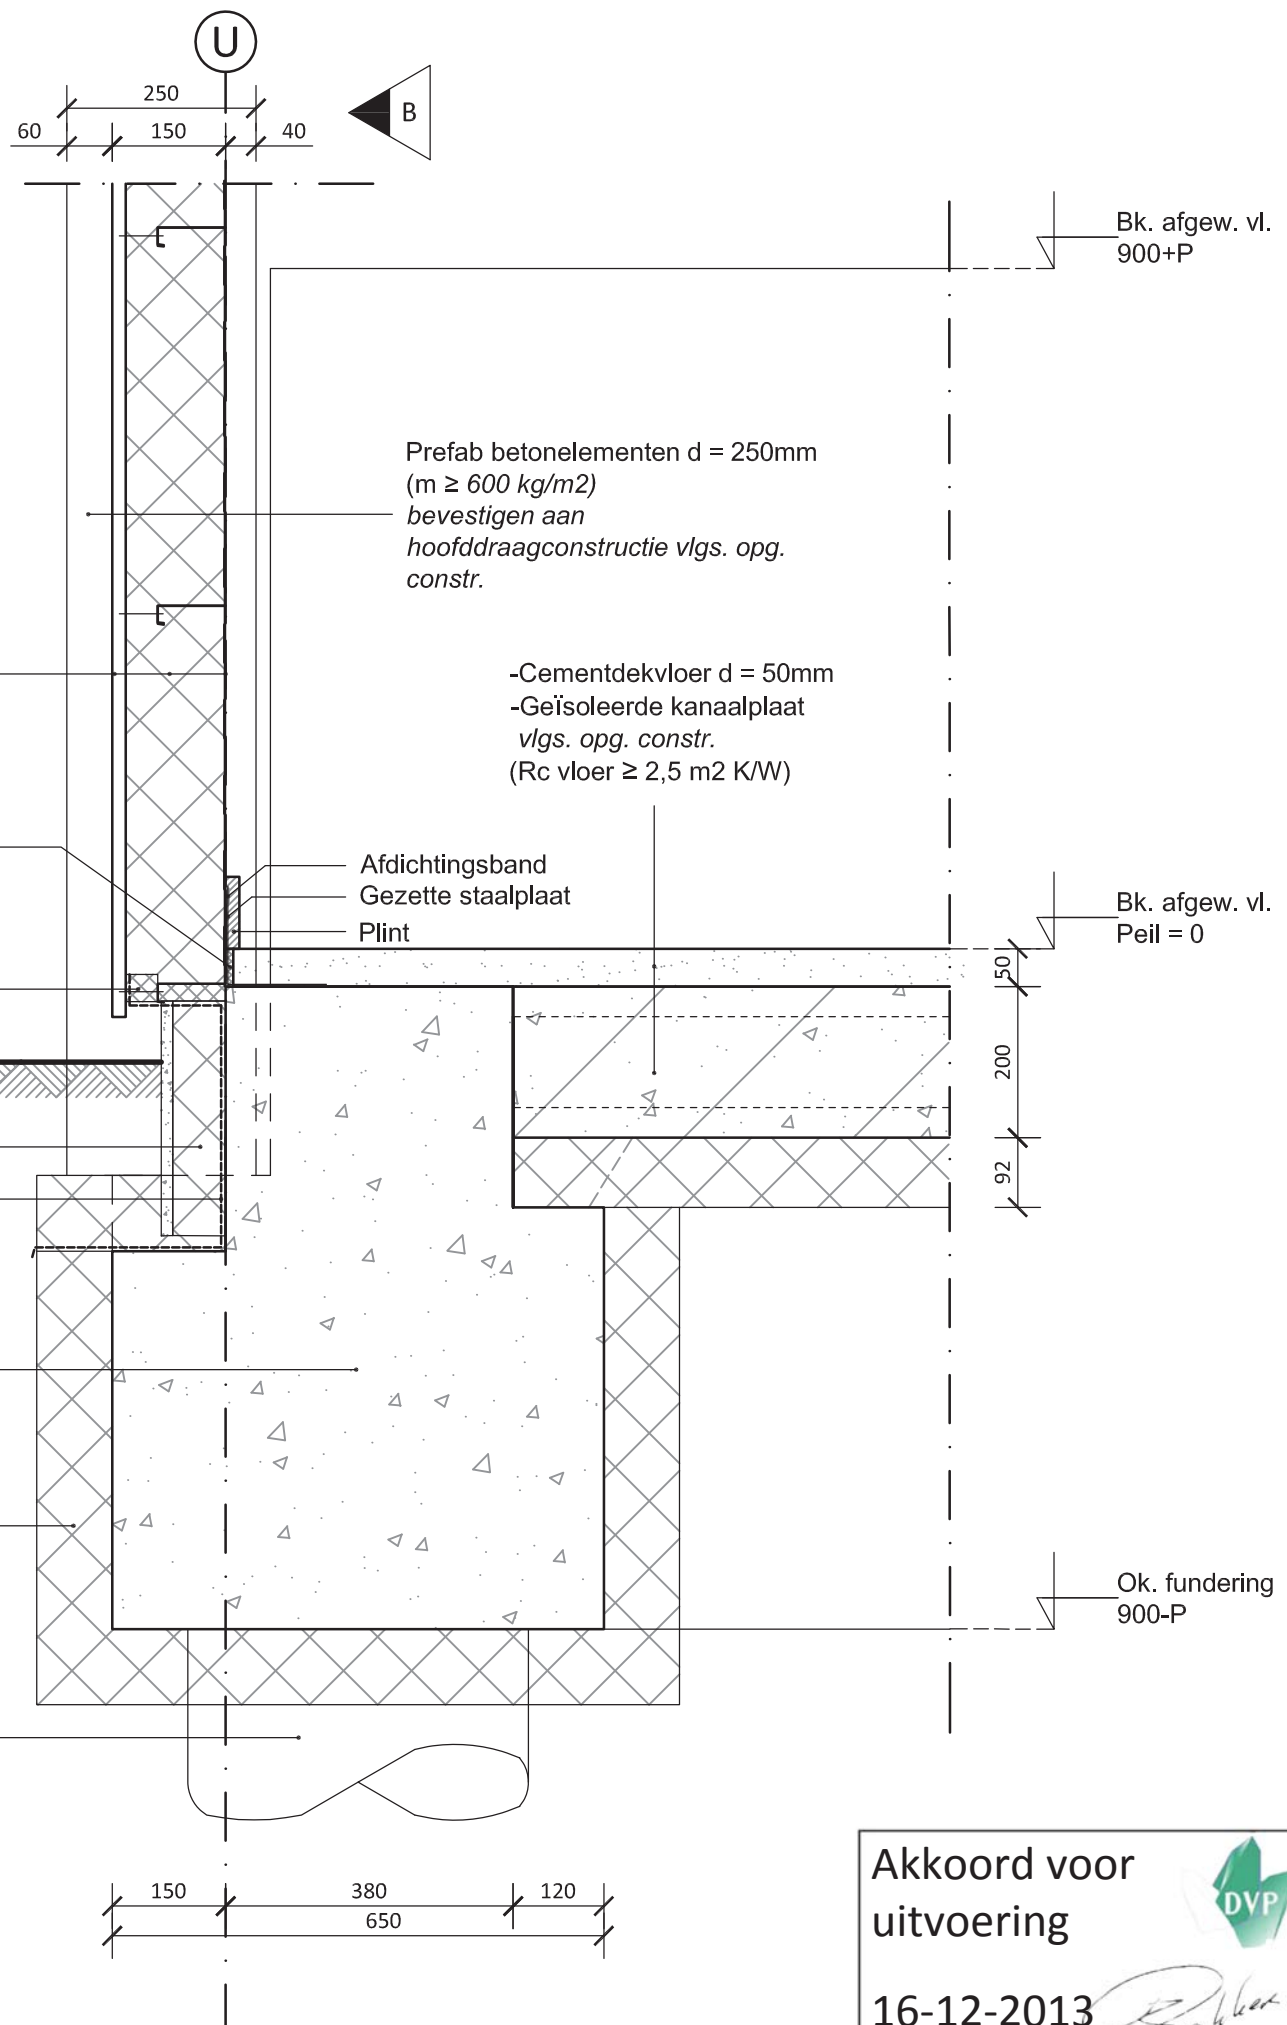

-Binnendoos met afdichtingsband 90x500mm
horizontaal op staalconstructie bevestigd
-Minerale wol d = 130mm
-Stalen golfplaat verticaal d = 18mm
(Rc gevel $\geq 2,5$ m² K/W)

Prefab betonelementen d = 250mm
(m ≥ 600 kg/m²)
bevestigen aan
hoofddraagconstructie vlgs. opg.
constr.

-Cementdekvloer d = 50mm
-Geïsoleerde kanaalplaat
vlgs. opg. constr.
(Rc vloer $\geq 2,5$ m² K/W)

Isolatieband

Afdichtingsband
Gezette staalplaat
Plint

Isolator

Geïsoleerde kantplank

Dpc folie

Fundering
vlgs. opg. constr.

PS-bekisting
vlgs. opg. aannemer



Mortelschroefpalen Ø450mm
vlgs. opg. constr.

Akkoord voor
uitvoering



16-12-2013

Maatvoering in het werk te controleren



DVP B.V.
Prinses Alexialaan 6
2496 XA Den Haag
Tel: 088 01 06 800

Project:
ZUIDERSTRANDTHEATER

Omschrijving:
Detail 19

Schaal:
1:10

Datum:
18-10-2013

Formaat:
A3

Werknummer:
13-007

Tek. naam:
B519

Wijziging:
06-12-2013 (B)

Vloeren, wanden en plafonds
afwerken conform afwerkstaat

Hoofddraagconstructie
brandwerend schilderen
vlgs. opg. constr.

Detail 19

Overgang betongevvel op stalen gevel

Maten i.h.w. controleren

6

Vloeren, wanden en plafonds
afwerken conform afwerkstaat

Hoofddraagconstructie
brandwerend schilderen
vlgs. opg. constr.

-Multiplex d = 18mm
-Cementdekvloer d = 50mm
-Druklaag d = 70-50-70mm
vlgs. opg. constr.
-Geïsoleerde kanaalplaat
vlgs. opg. constr.

Kalkzandsteen d = 150mm
WBDBO: 60min.

Plint

Isolatieband

Afdichting

BK. afgew. vl.
900+P

-Dragend metselwerk
vlgs. opg. constr.
-EPS Isolatie d= 80mm

-Cementdekvloer d = 50mm
-Geïsoleerde kanaalplaat
vlgs. opg. constr.
(Rc vloer $\geq 2,5$ m2 K/W)

Plint

BK. afgew. vl.
Peil = 0

EPS Isolatie d= 40mm

Fundering
vlgs. opg. constr.

Ok. fundering
900-P



DVP B.V.
Prinses Alexialaan 6
2496 XA Den Haag
Tel: 088 01 06 800

Project:
ZUIDERSTRANDTHEATER

Omschrijving:
Detail 20

Schaal: 1:10 Datum: 27-09-2013

Formaat: A3 Werknummer: 13-007

Tek. naam: B520 Wijziging:

Detail 20
Fundering


Maten i.h.w. controleren

3

- Multiplex d = 18mm
- Cementdekvloer d = 50mm
- Druklaag d = 70-50-70mm
vlgs. opg. constr.
- Geïsoleerde kanaalplaat
vlgs. opg. constr.

Vloeren, wanden en plafonds
afwerken conform afwerkstaat

Hoofddraagconstructie
brandwerend schilderen
vlgs. opg. constr.

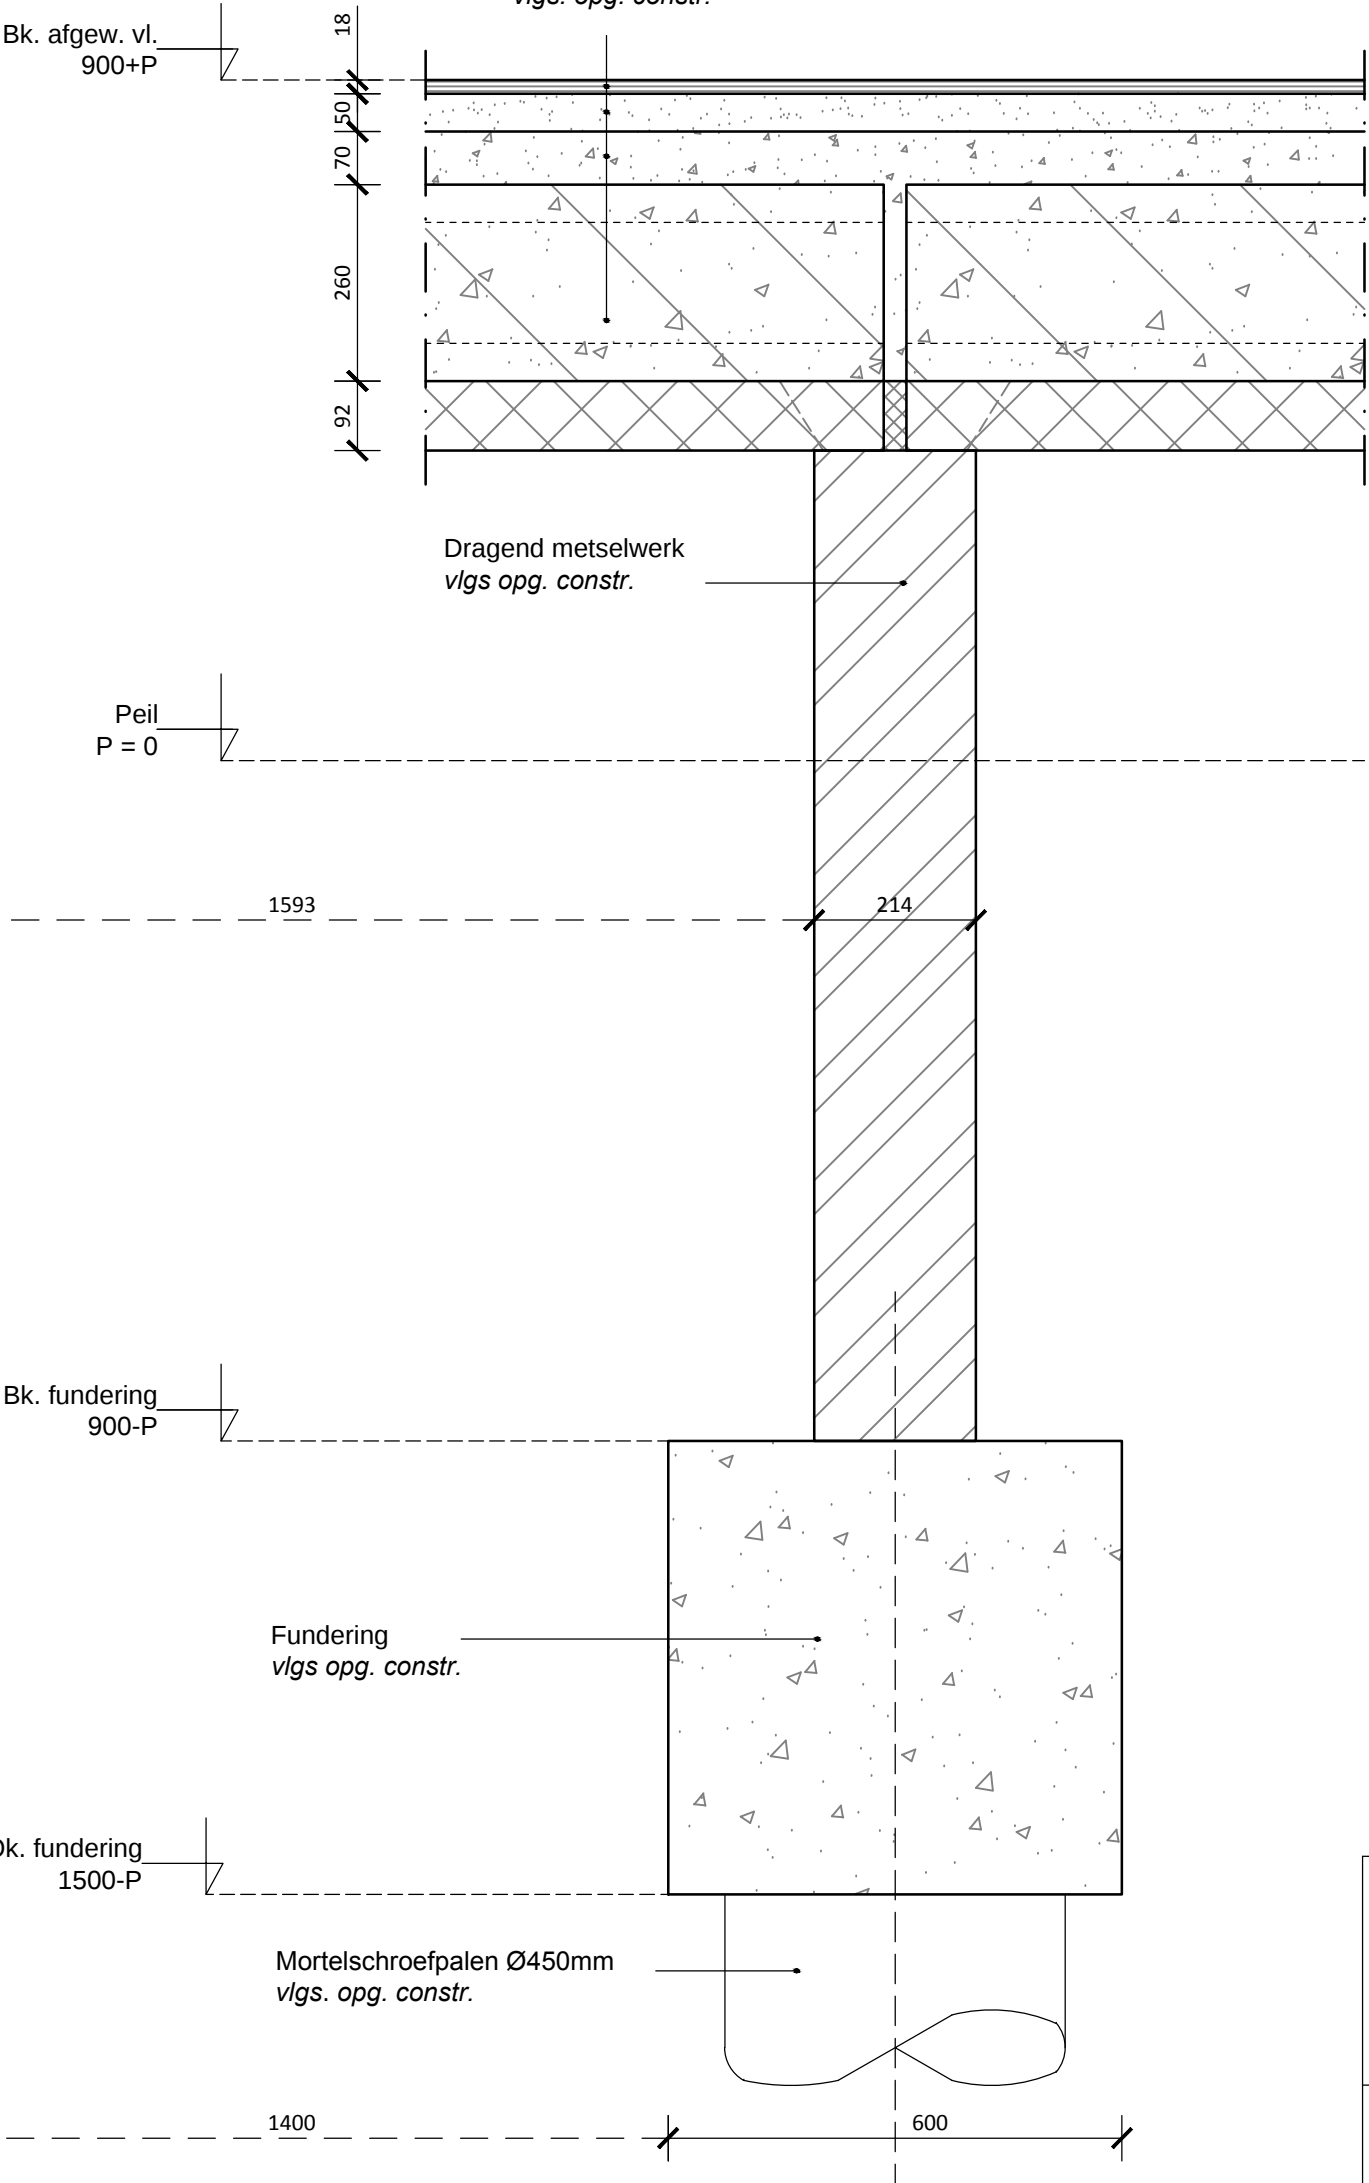

Detail 21
Fundering podium



DVP B.V.
Prinses Alexialaan 6
2496 XA Den Haag
Tel: 088 01 06 800

Project:
ZUIDERSTRANDTHEATER


Omschrijving:
Detail 21

Schaal: 1:10 Datum: 18-10-2013

Formaat: A3 Werknummer: 13-007

Tek. naam: B521 Wijziging:

Maten i.h.w. controleren

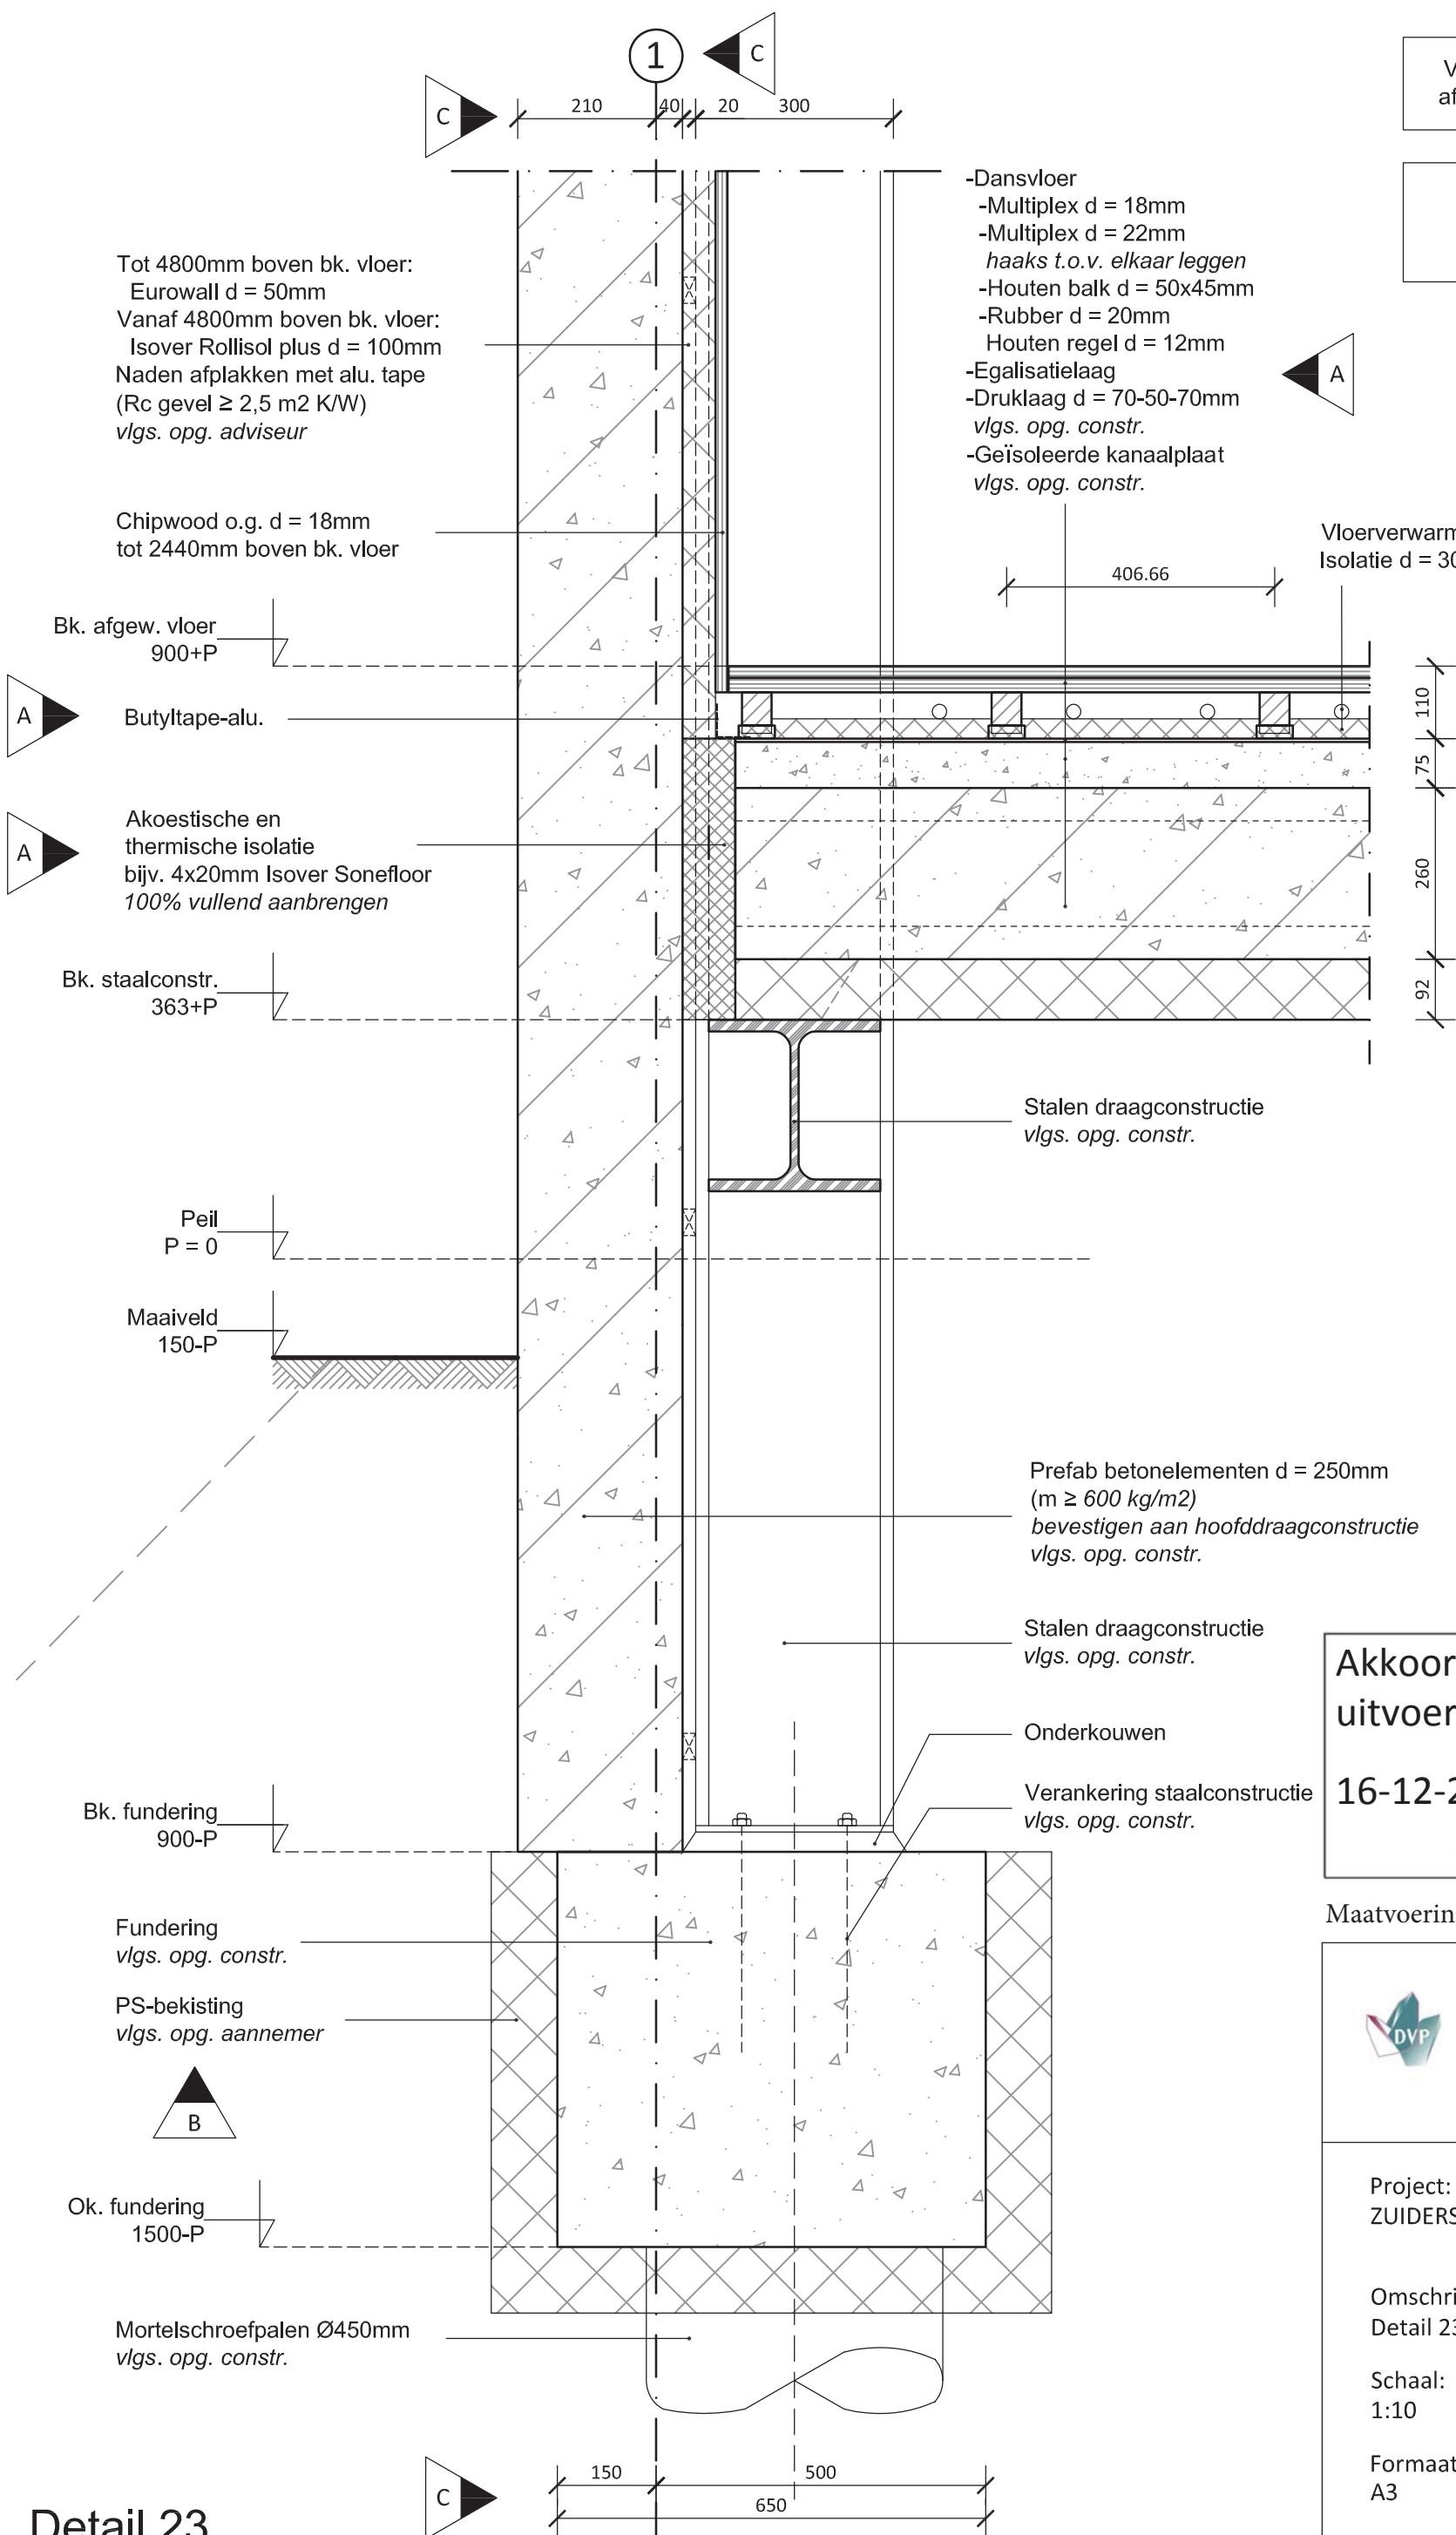

Vloeren, wanden en plafonds
afwerken conform afwerkstaat

Hoofddraagconstructie
brandwerend schilderen
vlgs. opg. constr.

Vloerverwarming
Isolatie d = 30mm

Stalen draagconstructie
vlgs. opg. constr.

Prefab betonelementen d = 250mm
(m $\geq$ 600 kg/m²)
bevestigen aan hoofddraagconstructie
vlgs. opg. constr.

Stalen draagconstructie
vlgs. opg. constr.

Onderkouwen

Verankering staalconstructie
vlgs. opg. constr.

Akkoord voor
uitvoering

16-12-2013

Maatvoering in het werk te controleren



DVP B.V.
Prinses Alexialaan 6
2496 XA Den Haag
Tel: 088 01 06 800

Project:
ZUIDERSTRANDTHEATER

Omschrijving:
Detail 23

Schaal:
1:10

Datum:
27-09-2013

Formaat:
A3

Werknummer:
13-007

Tek. naam:
B523


Wijziging:
06-12-2013 (C)

Maten i.h.w. controleren

Detail 23
Fundering podium (met dansvloer)

Vloeren, wanden en plafonds
afwerken conform afwerkstaat

Hoofddraagconstructie
brandwerend schilderen
vlgs. opg. constr.

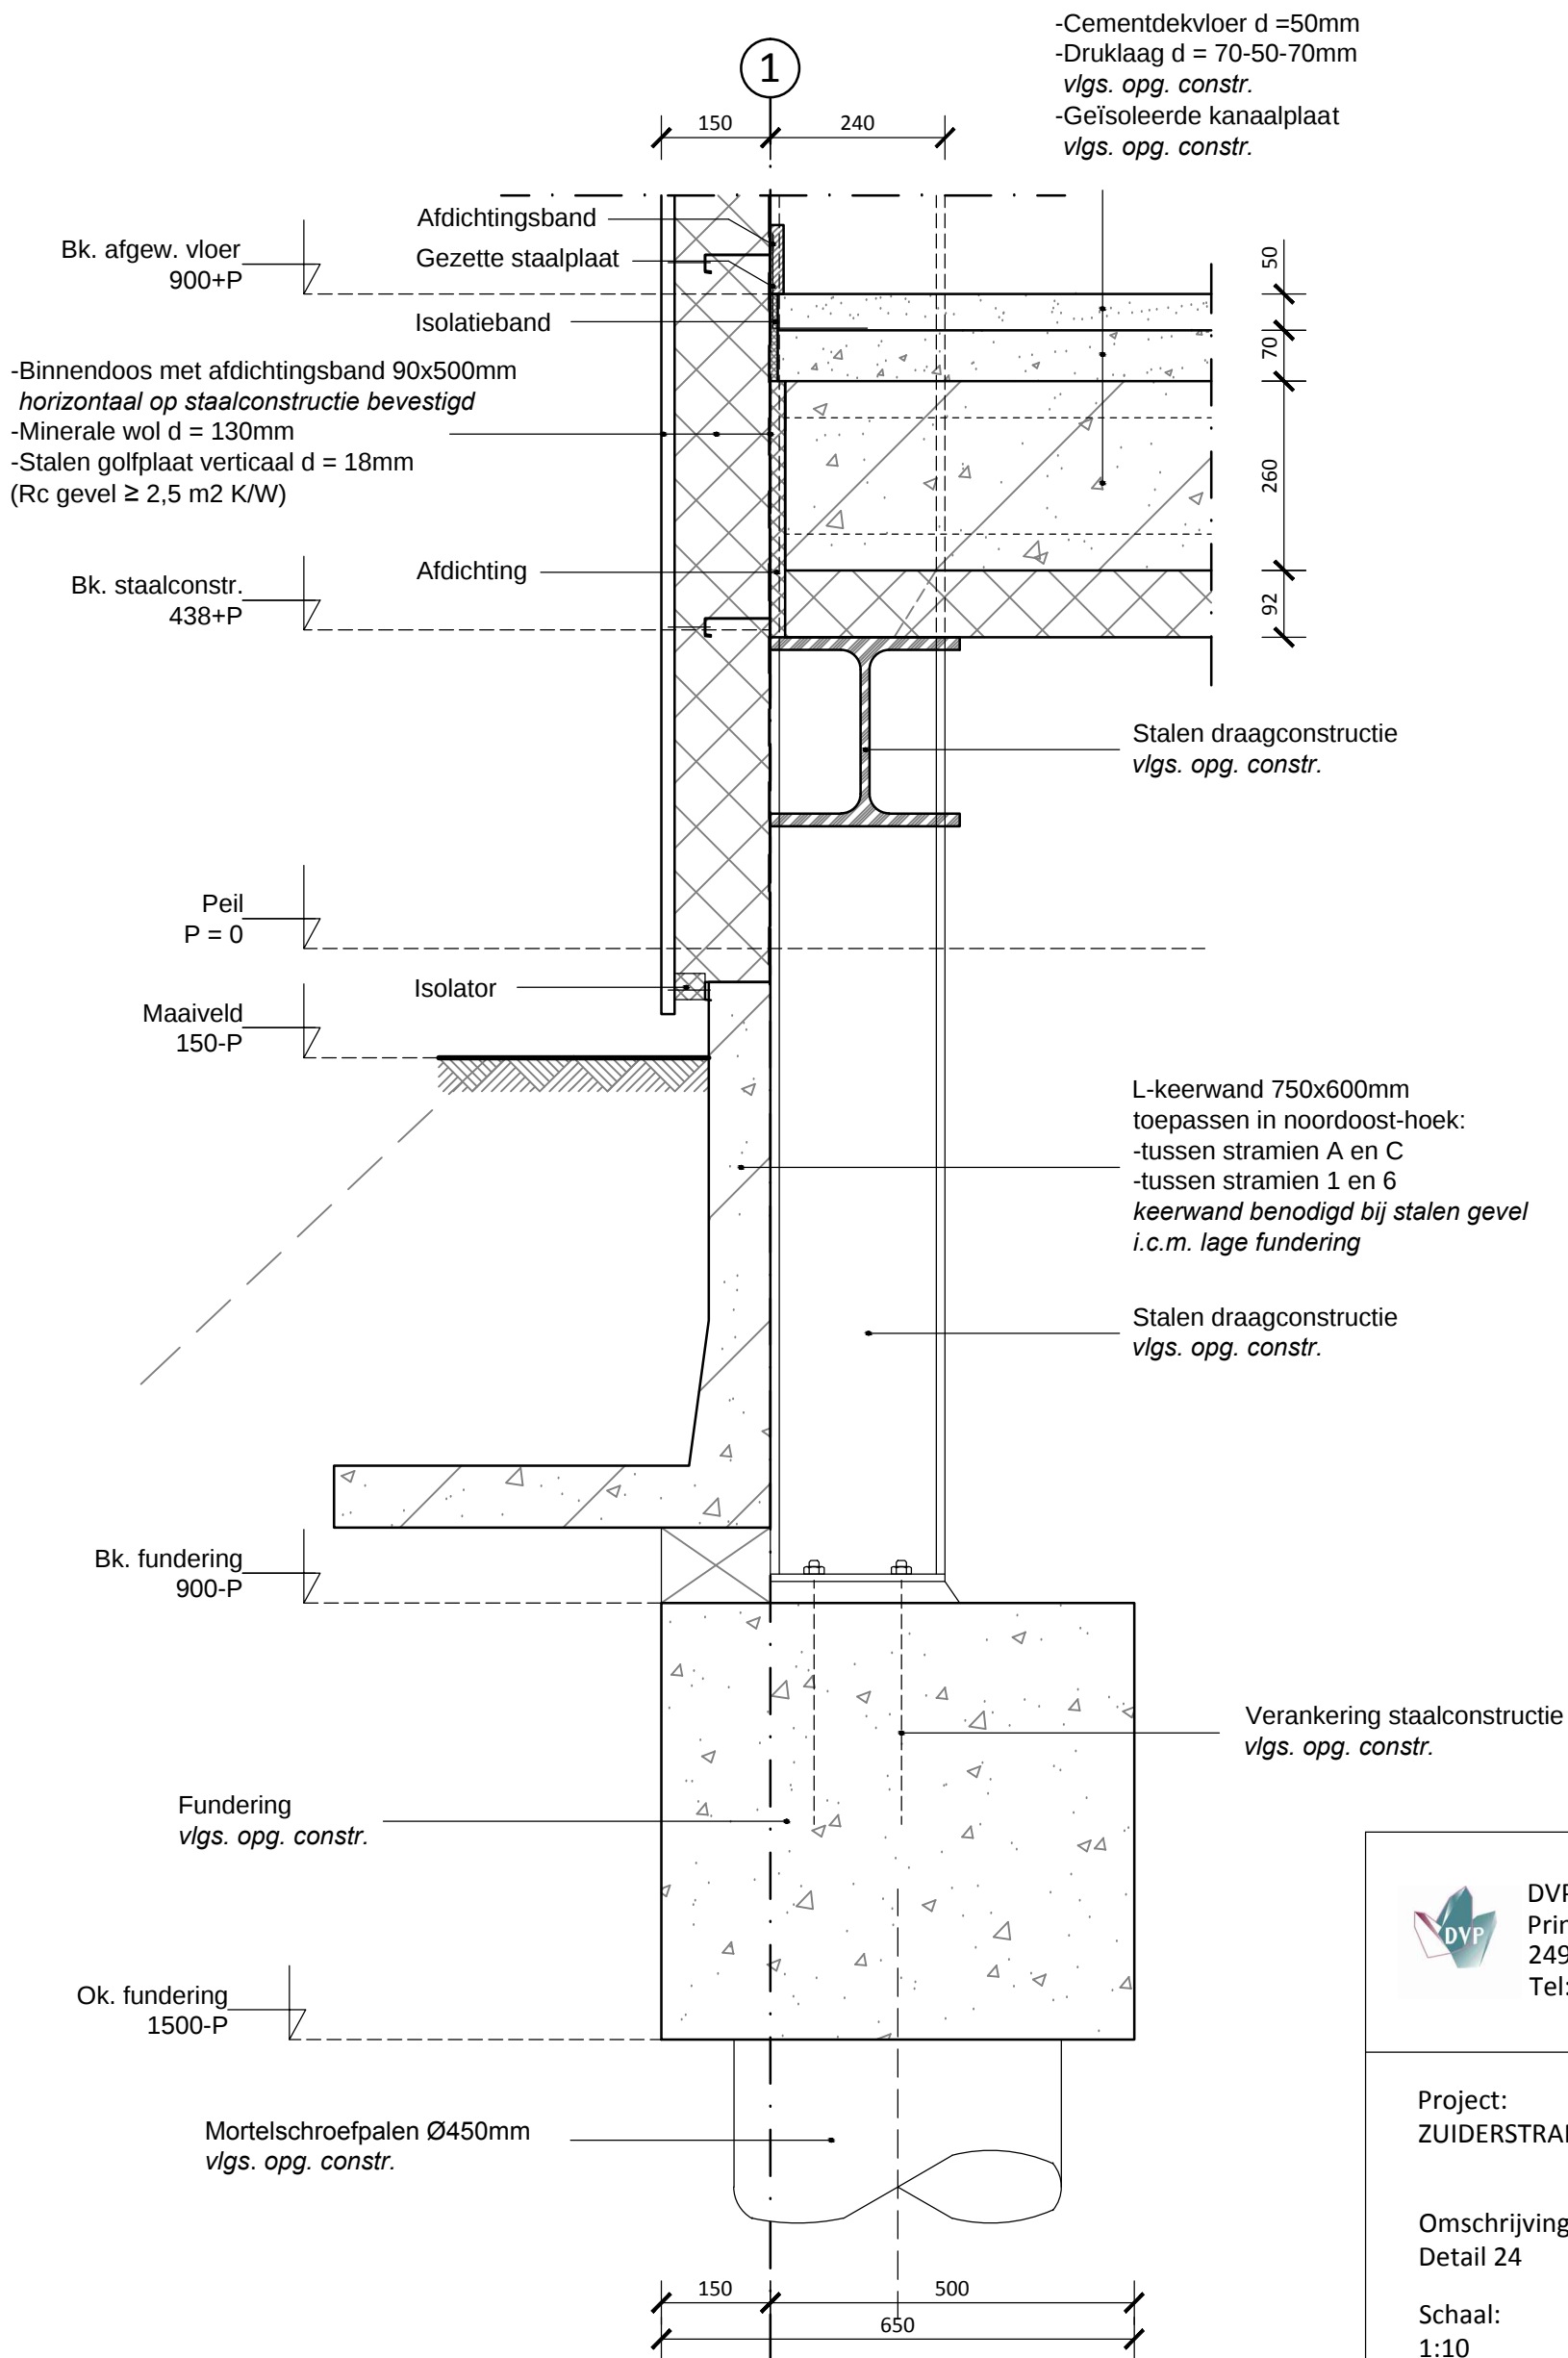

Detail 24
Fundering



DVP B.V.
Prinses Alexialaan 6
2496 XA Den Haag
Tel: 088 01 06 800

Project:
ZUIDERSTRANDTHEATER

Omschrijving:
Detail 24

Schaal: 1:10 Datum: 18-10-2013

Formaat: A3 Werknummer: 13-007


Tek. naam: B524 Wijziging:

Maten i.h.w. controleren

Vloeren, wanden en plafonds
afwerken conform afwerkstaat

Hoofddraagconstructie
brandwerend schilderen
vlgs. opg. constr.

A

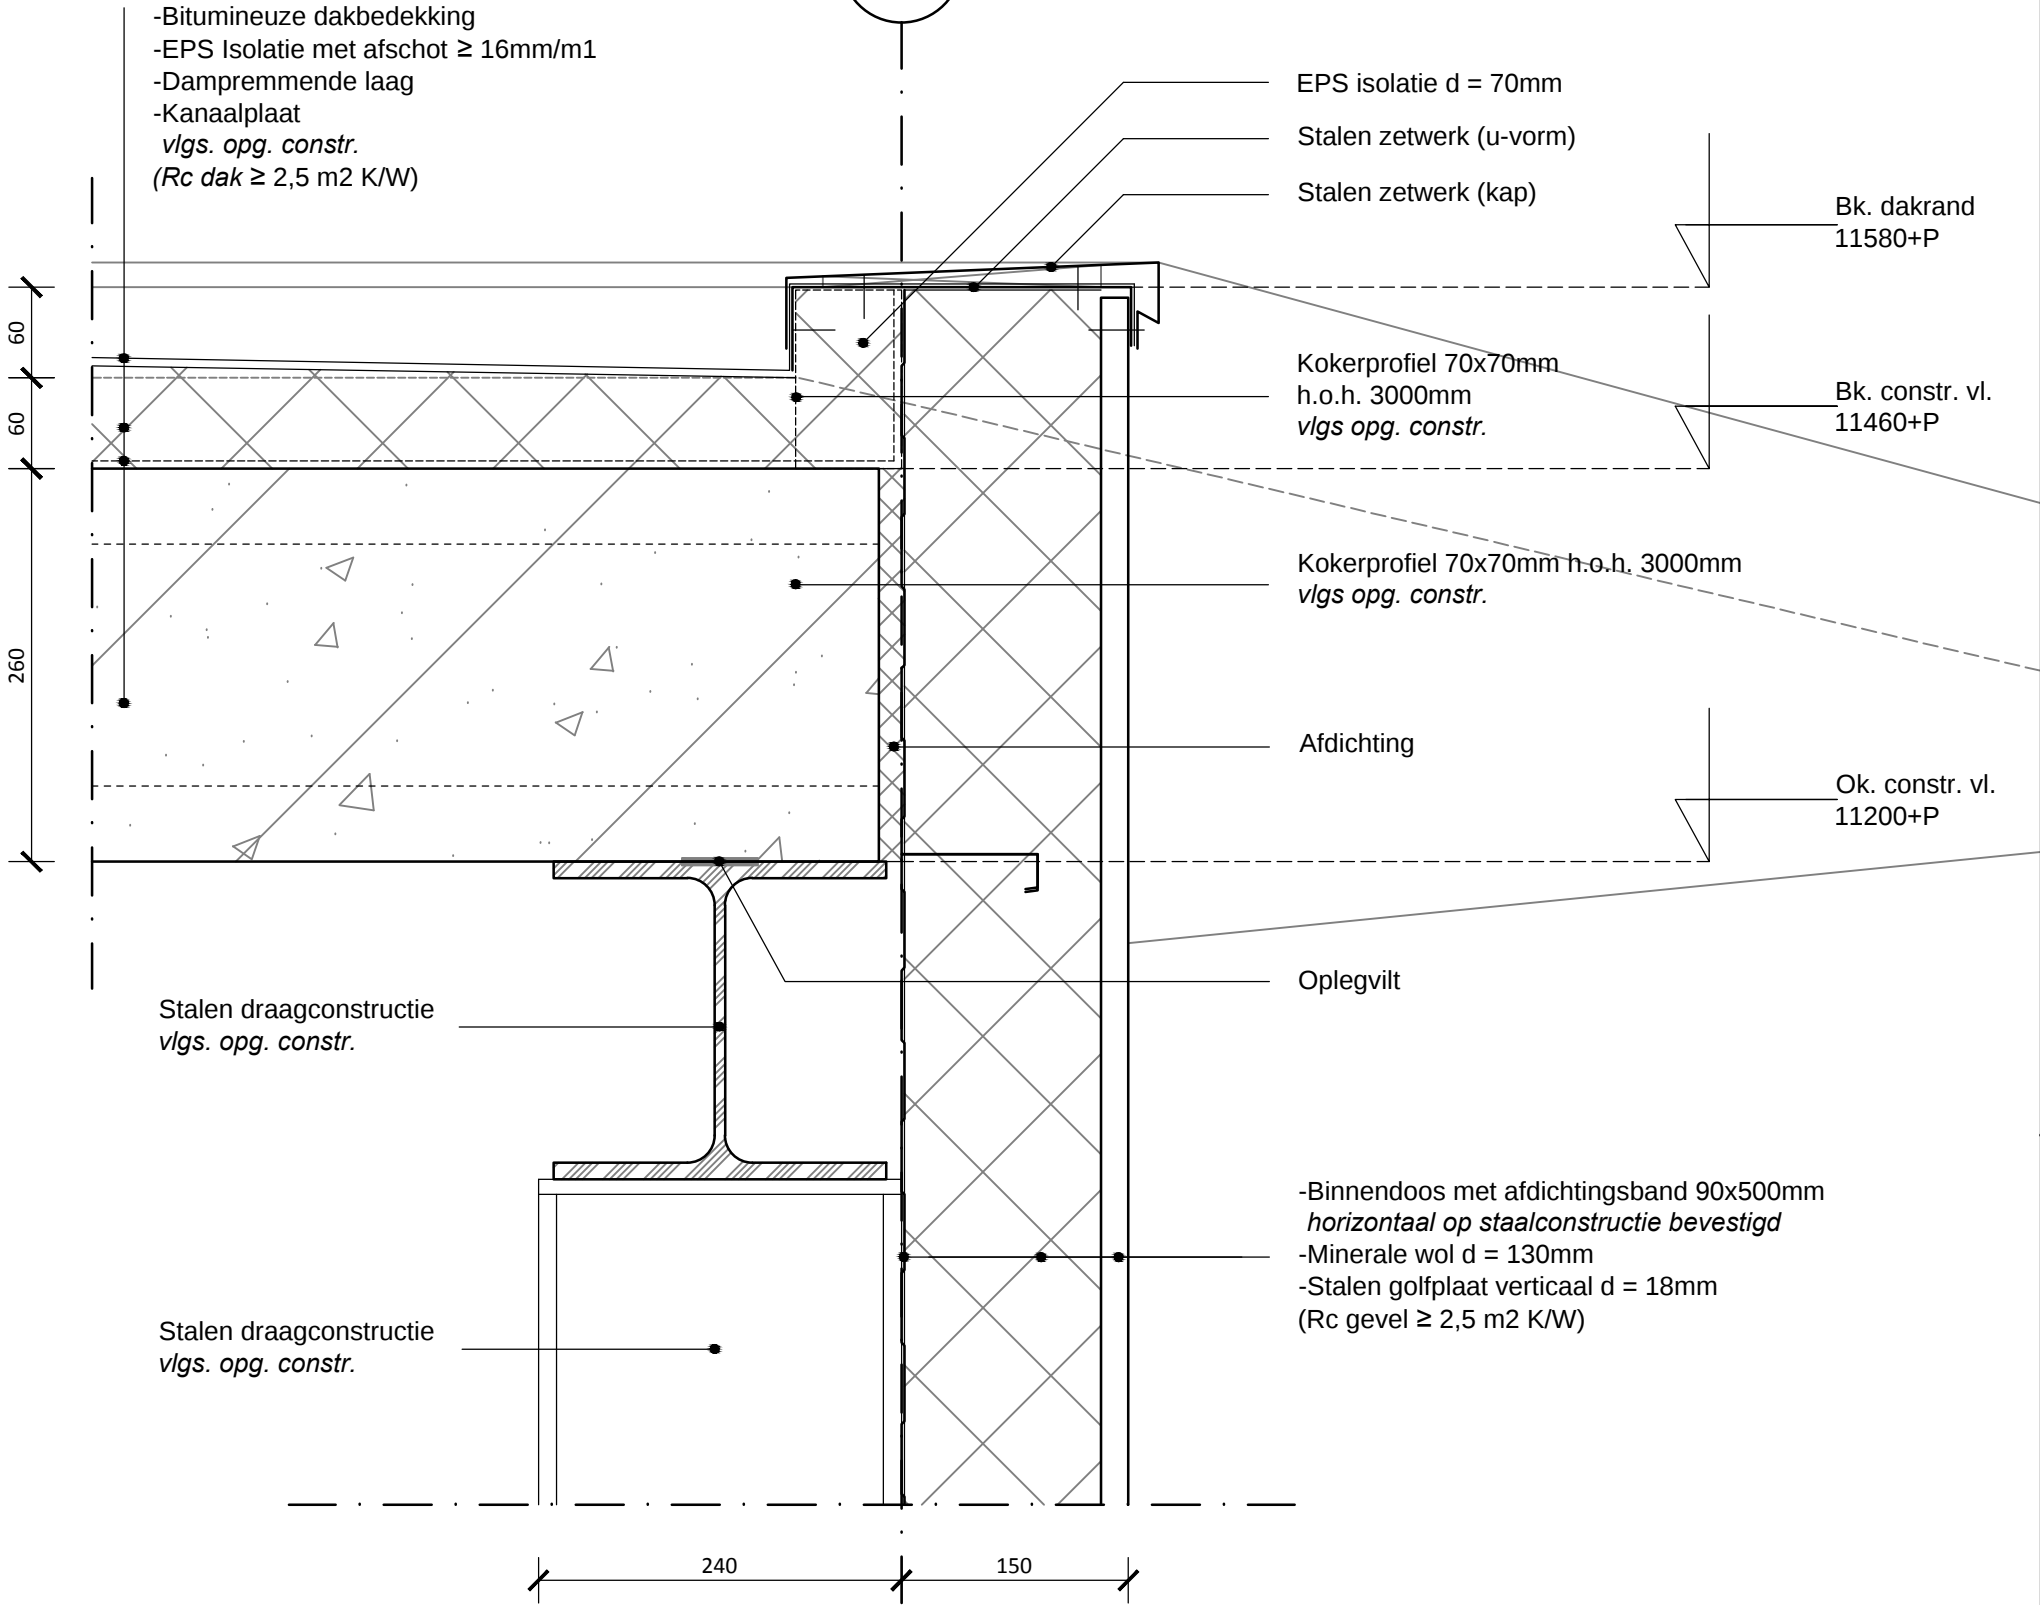

DVP B.V.
Prinses Alexialaan 6
2496 XA Den Haag
Tel: 088 01 06 800

Project:
ZUIDERSTRANDTHEATER

Omschrijving:
Detail 25

Schaal: 1:5 Datum: 18-10-2013

Formaat: A3 Werknummer: 13-007

Tek. naam: B525 Wijziging:

Detail 25
Kleedkamer

Maten i.h.w. controleren

A 1

210 40 50 18
210 40 20

Prefab betonelementen d = 250mm
(m $\geq$ 600 kg/m²)
bevestigen aan
hoofddraagconstructie vlgs. opg.
constr.

Isolatie rondom bevestigingen
uitsnijden en afpuren

Isolator / afstandhouder d = 20mm

Samendrukbare isolatie
100% vullend aanbrengen

Stalen draagconstructie
vlgs. opg. constr.

Tot 4800mm boven bk. vloer:
Eurowall d = 50mm
Vanaf 4800mm boven bk. vloer:
Isover Rollisol plus d = 100mm
Naden afplakken met alu. tape
(Rc gevel $\geq$ 2,5 m² K/W)
vlgs. opg. adviseur

Chipwood o.g. d = 18mm
tot 2440mm boven bk. vloer

Butyltape-alu.

Akoestische wand (zig-zag wand)
tot 4800mm boven b.k. vloer
-Chipwood o.g. d = 18mm
-Houten regelwerk

Isover Rollisol plus d = 100mm
Naden afplakken met alu. tape
(Rc gevel $\geq$ 2,5 m² K/W)
vlgs. opg. adviseur

U

A

Afdichting
conform prestaties
bestek

Minerale wol 16kg/m³
100% vullend aanbrengen

Vloeren, wanden en plafonds
afwerken conform afwerkstaat

Hoofddraagconstructie
brandwerend schilderen
vlgs. opg. constr.

Akkoord voor
uitvoering

16-12-2013



[Handwritten signature]

Maatvoering in het werk te controleren



DVP B.V.
Prinses Alexialaan 6
2496 XA Den Haag
Tel: 088 01 06 800

Project:
ZUIDERSTRANDTHEATER

Omschrijving:
Detail 26

Schaal: 1:5 Datum: 18-10-2013

Formaat: A3 Werknummer: 13-007


Tek. naam: B526 Wijziging: 06-12-2013 (A)

Detail 26
Podium

Maten i.h.w. controleren

Vloeren, wanden en plafonds
afwerken conform afwerkstaat

Hoofddraagconstructie
brandwerend schilderen
vlgs. opg. constr.

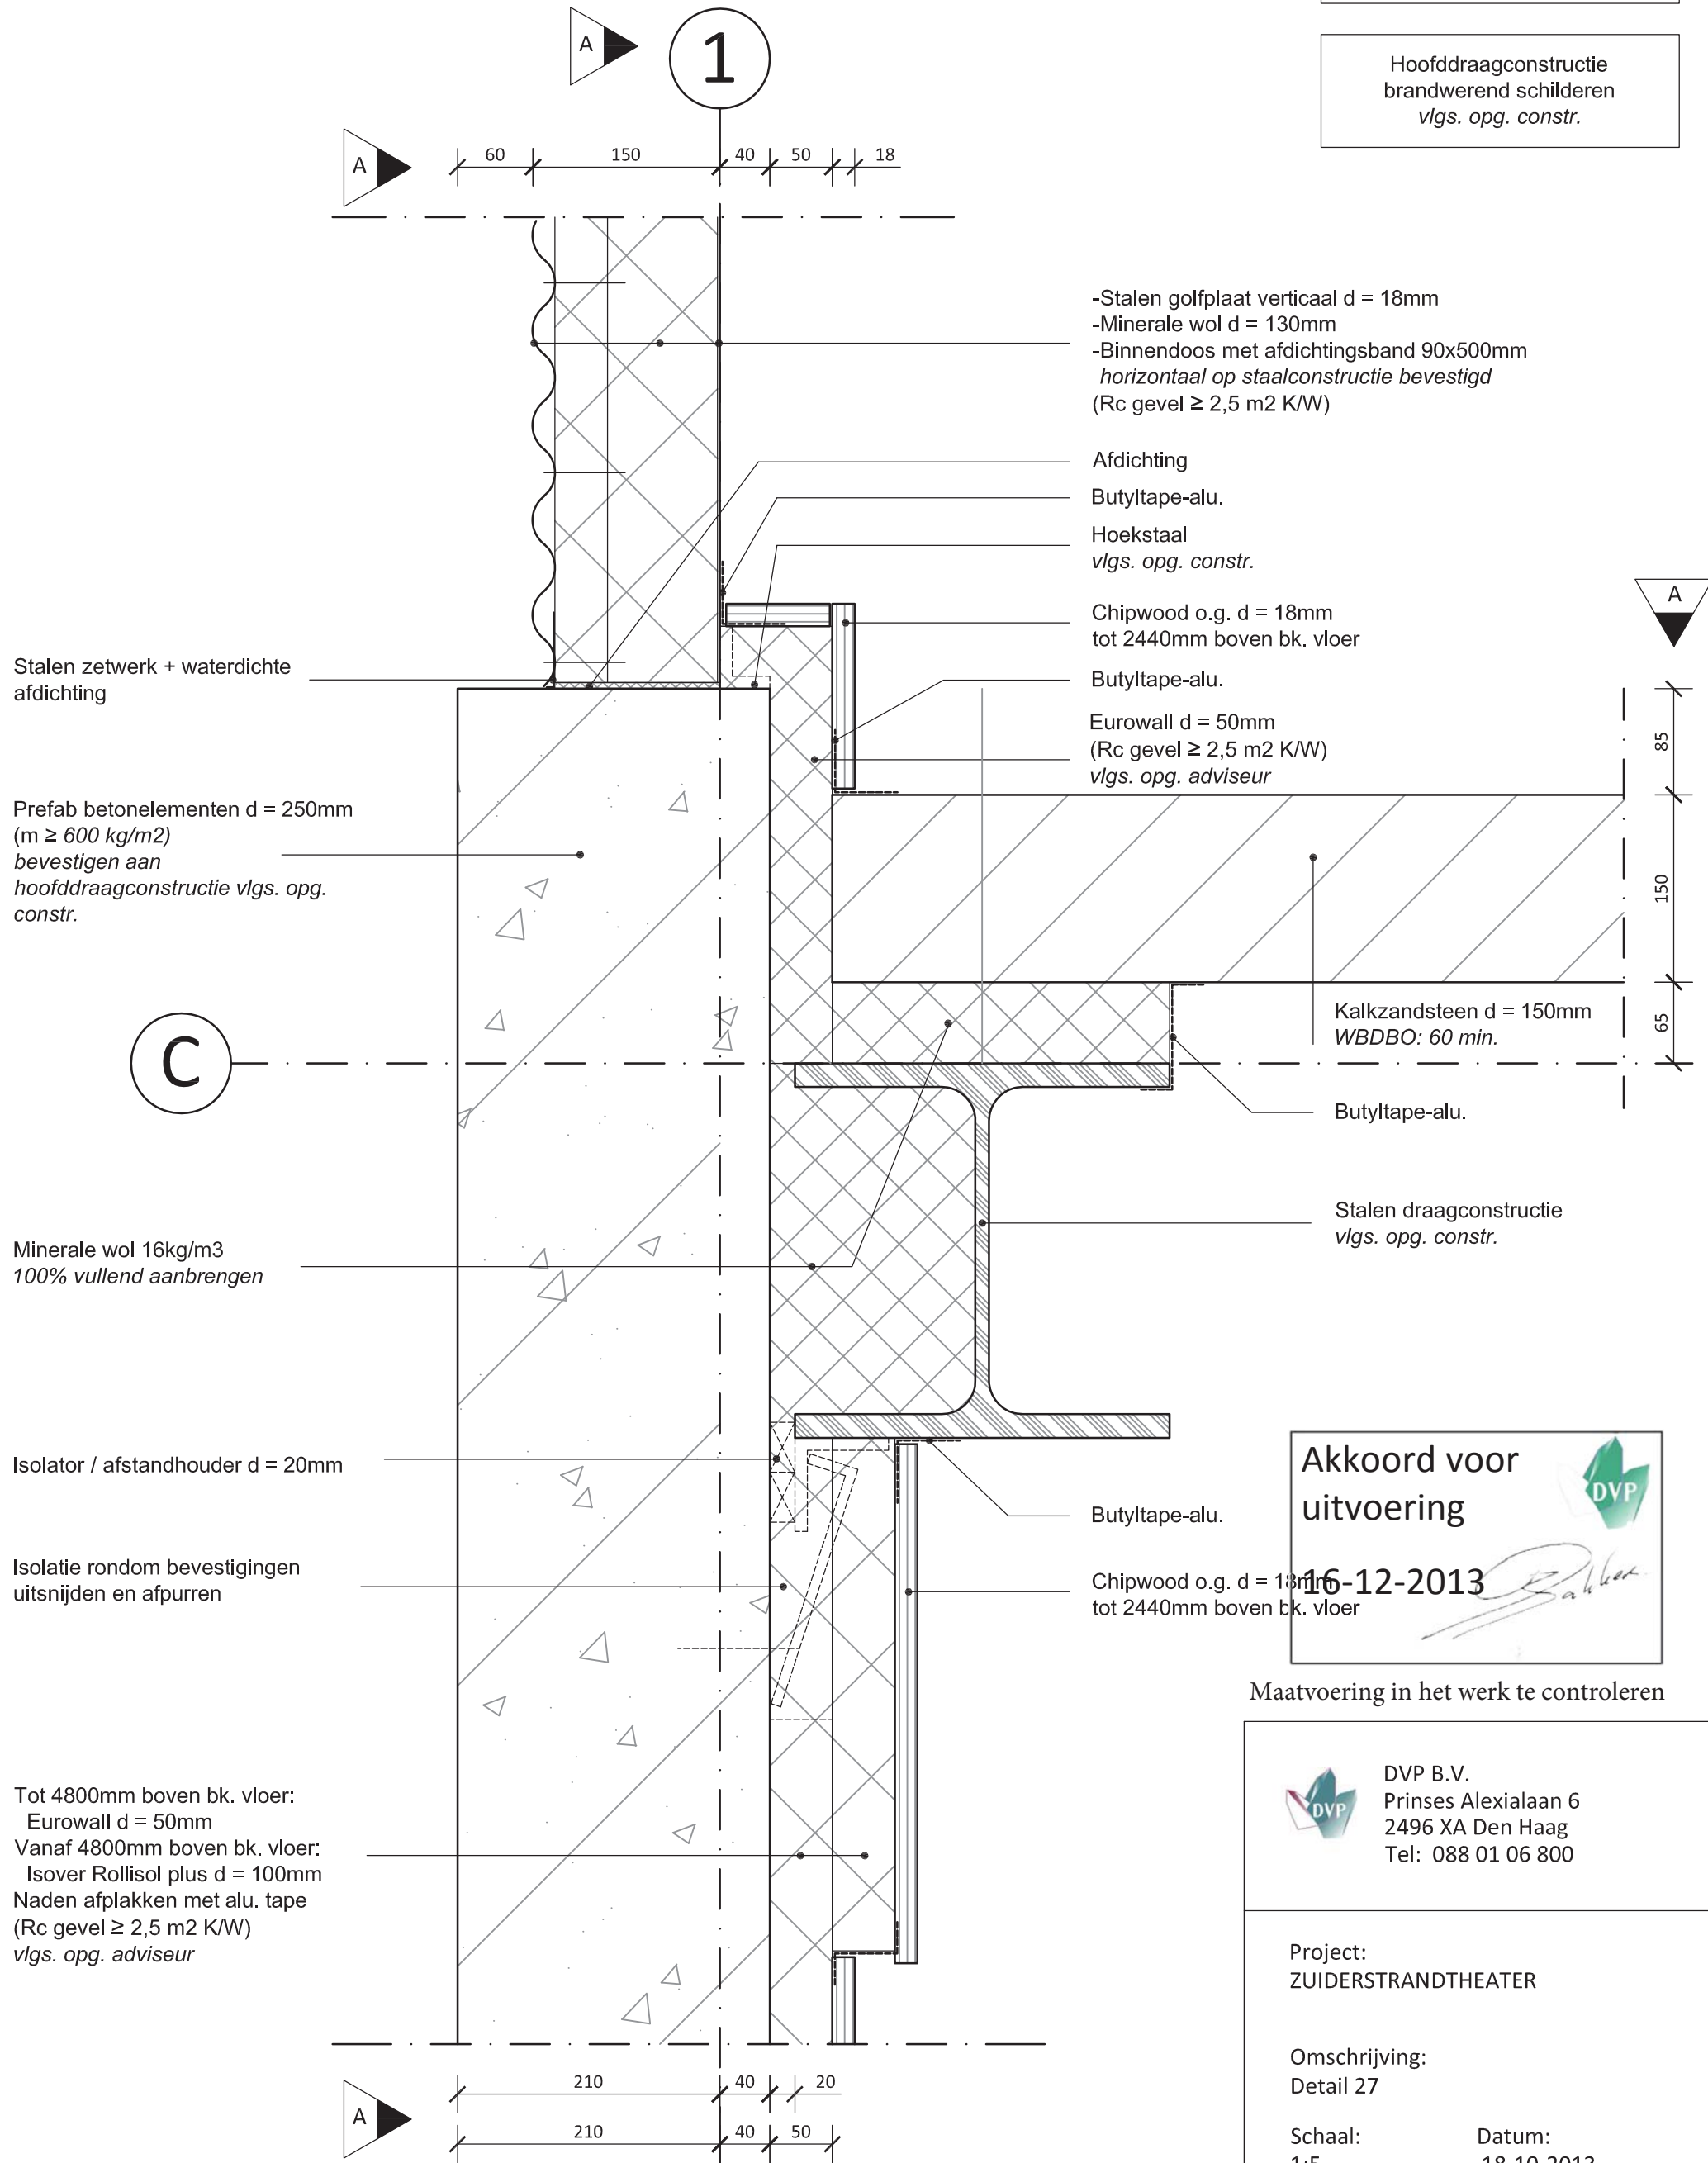

Akkoord voor
uitvoering
16-12-2013
DVP

Maatvoering in het werk te controleren



DVP B.V.
Prinses Alexialaan 6
2496 XA Den Haag
Tel: 088 01 06 800

Project:
ZUIDERSTRANDTHEATER

Omschrijving:
Detail 27

Schaal: 1:5
Datum: 18-10-2013

Formaat: A3
Werknummer: 13-007


Tek. naam: B527
Wijziging: 06-12-2013 (A)

Detail 27
Podium / opslag

Maten i.h.w. controleren

Vloeren, wanden en plafonds
afwerken conform afwerkstaat

Hoofddraagconstructie
brandwerend schilderen
vlgs. opg. constr.

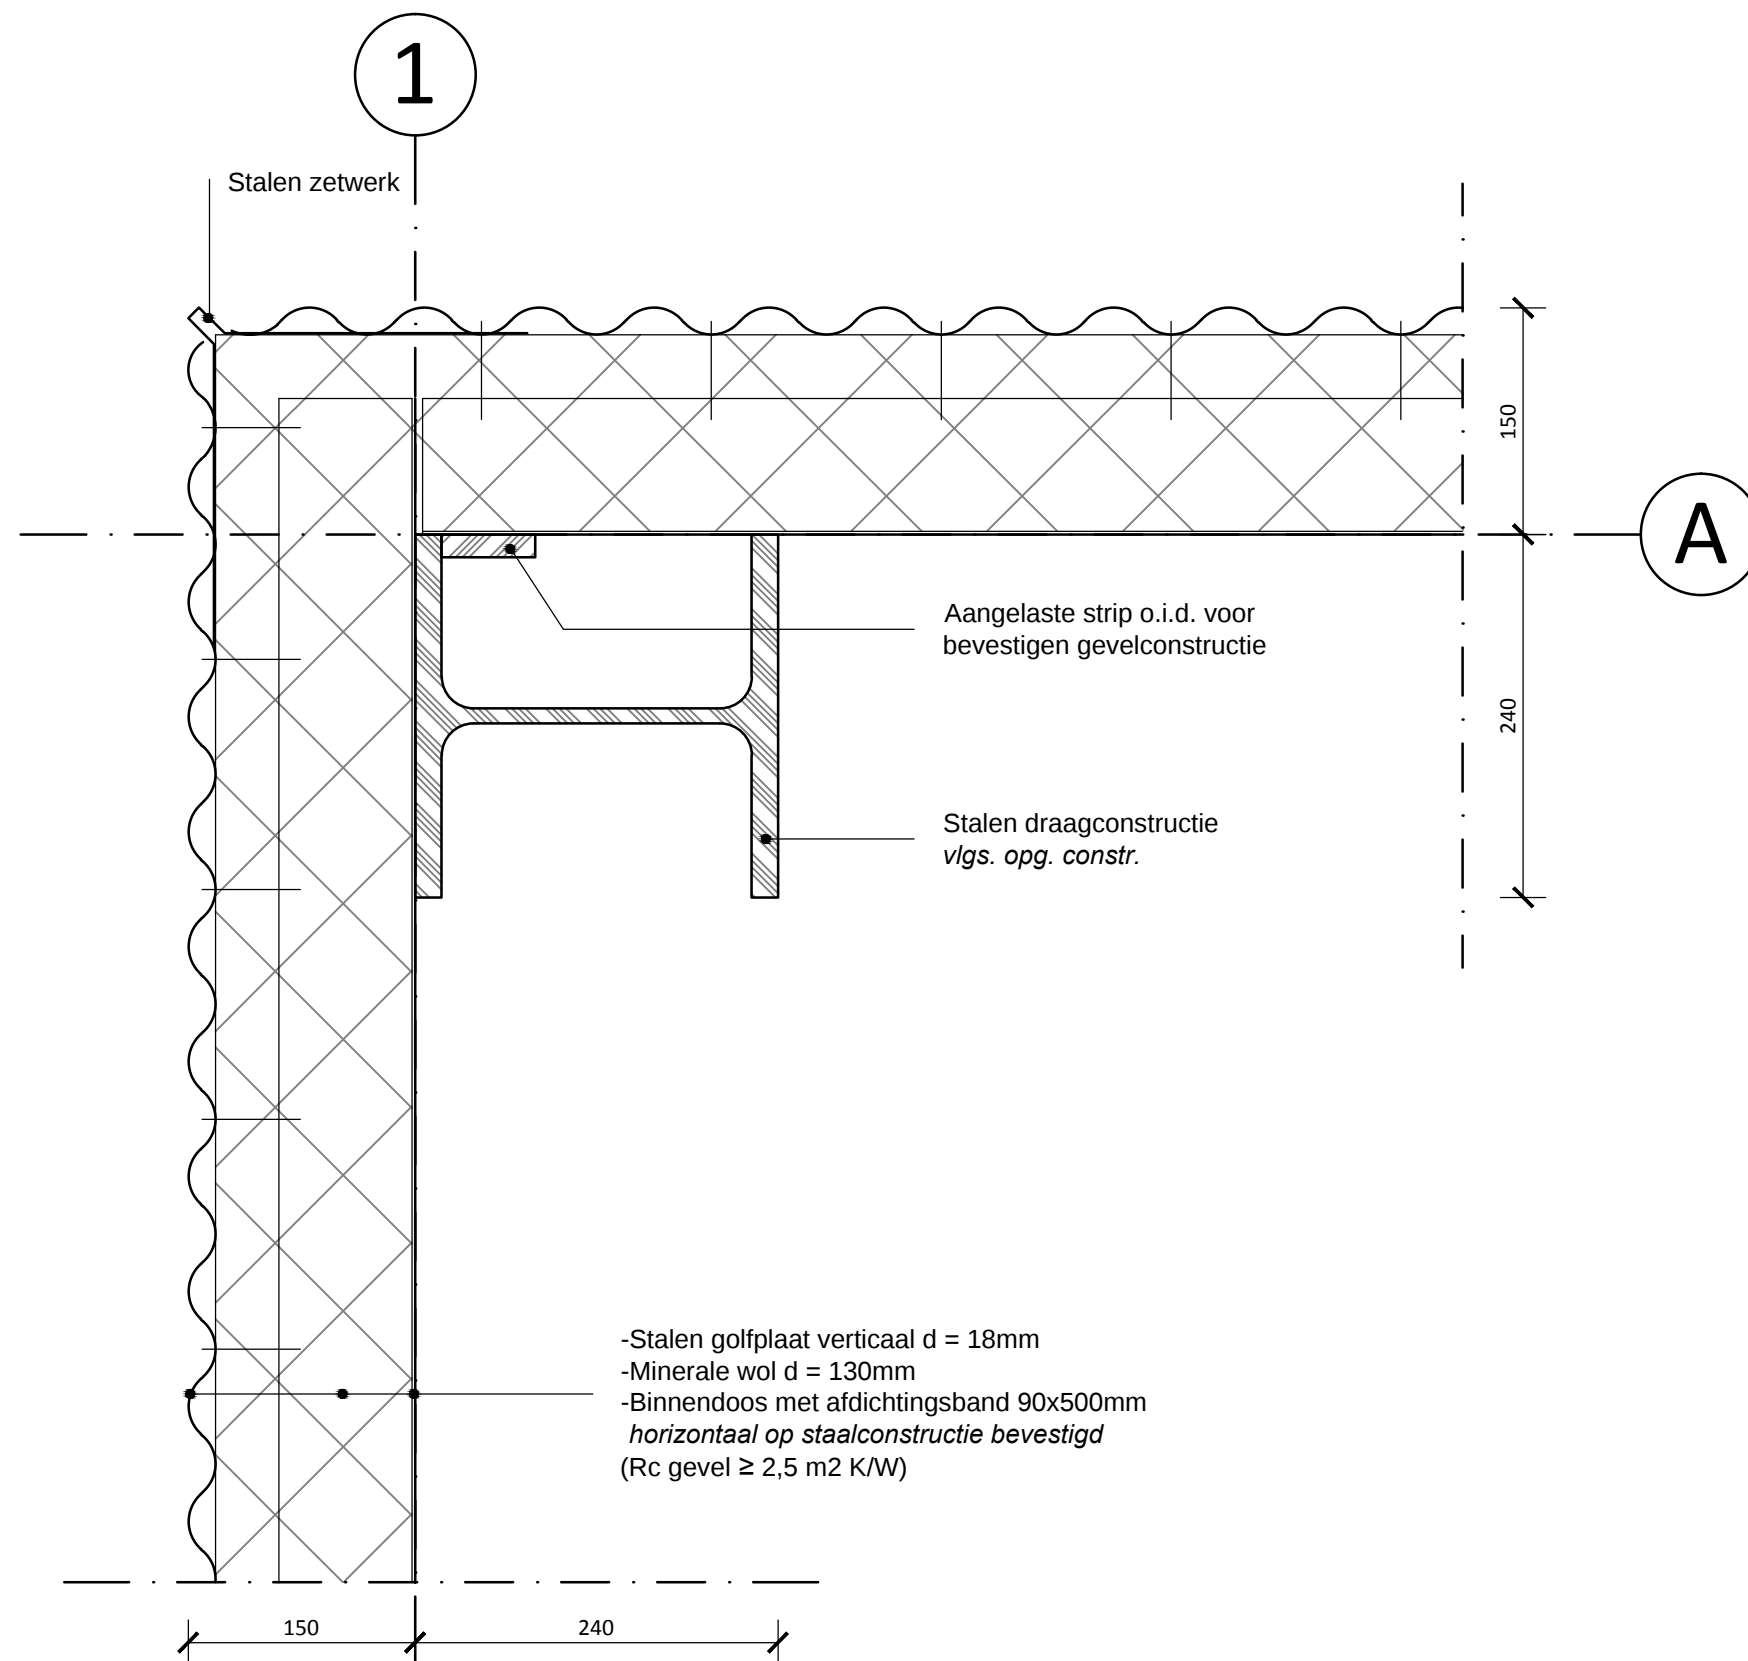

Detail 28
Werkplaats



DVP B.V.
Prinses Alexialaan 6
2496 XA Den Haag
Tel: 088 01 06 800

Project:
ZUIDERSTRANDTHEATER


Omschrijving:
Detail 28

Schaal: 1:5 Datum: 18-10-2013

Formaat: A3 Werknummer: 13-007

Tek. naam: B528 Wijziging:

Maten i.h.w. controleren

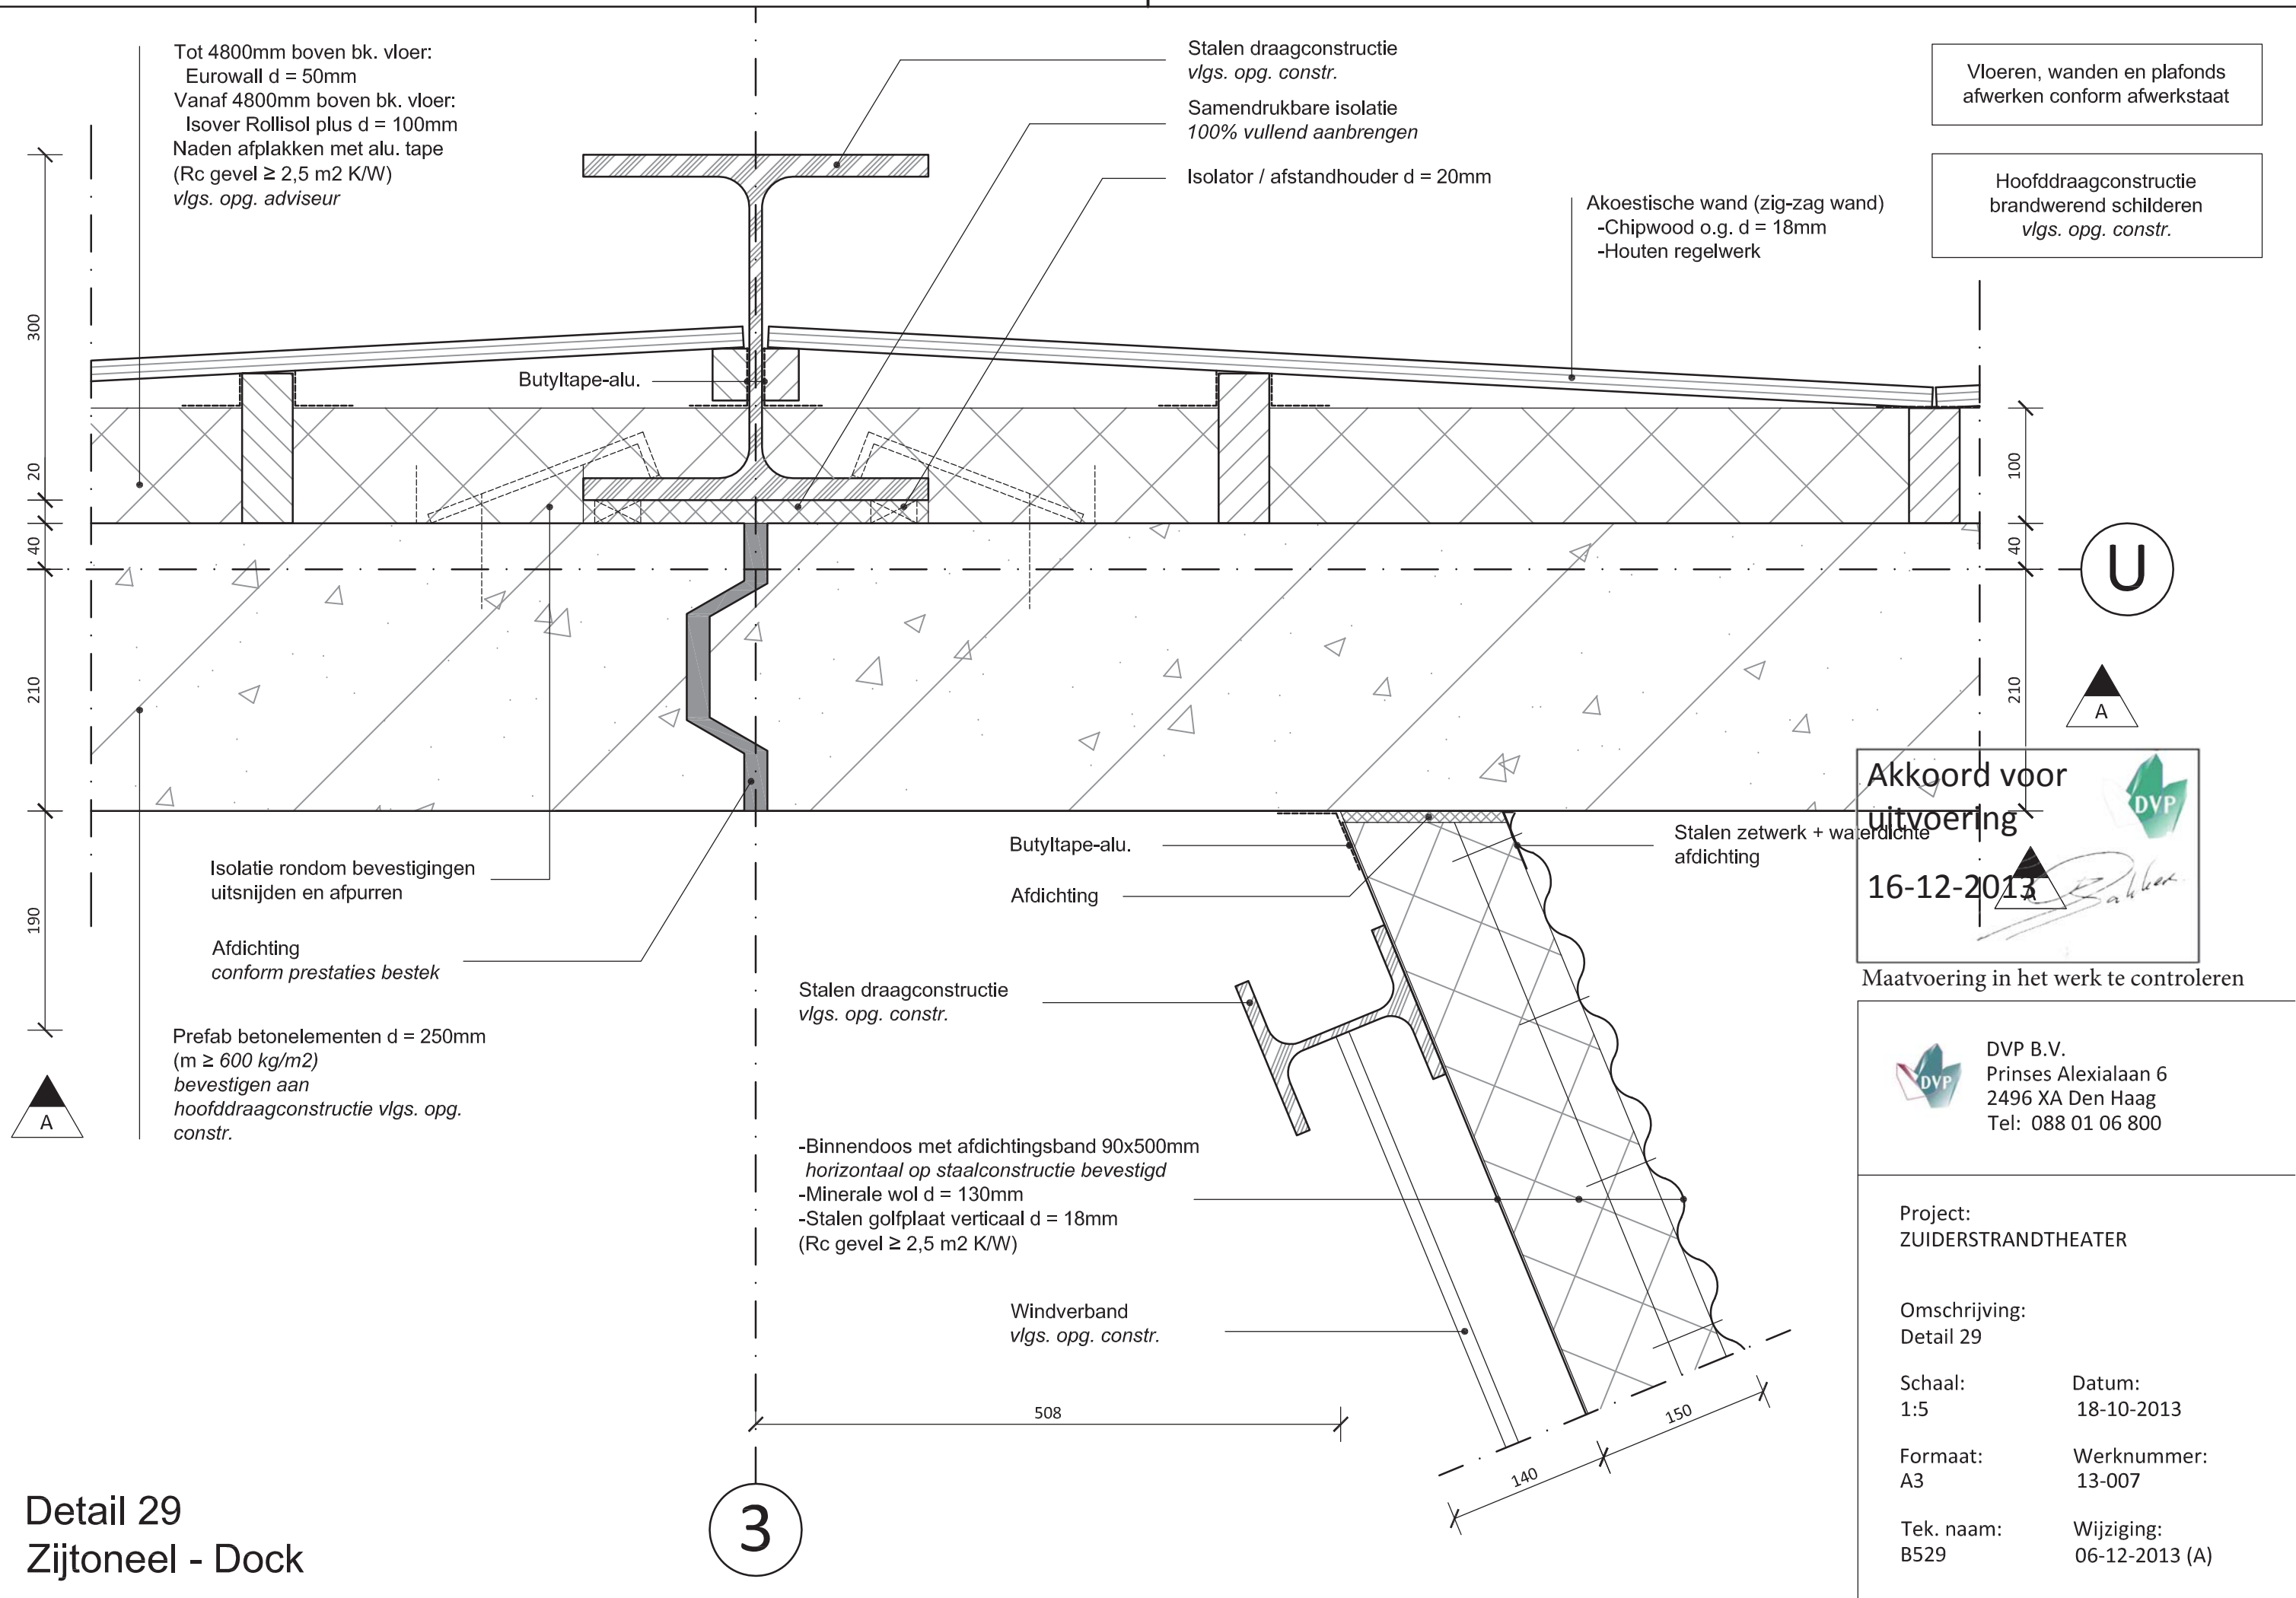

Tot 4800mm boven bk. vloer:
Eurowall d = 50mm
Vanaf 4800mm boven bk. vloer:
Isover Rollisol plus d = 100mm
Naden afplakken met alu. tape
(Rc gevel ≥ 2,5 m2 K/W)
vlg. opg. adviseur

Stalen draagconstructie
vlg. opg. constr.
Samendrukbare isolatie
100% vullend aanbrengen

Isolator / afstandhouder d = 20mm

Akoestische wand (zig-zag wand)
-Chipwood o.g. d = 18mm
-Houten regelwerk

Vloeren, wanden en plafonds
afwerken conform afwerkstaat

Hoofddraagconstructie
brandwerend schilderen
vlg. opg. constr.

Butyltape-alu.

U

A

Akkoord voor uitvoering
16-12-2013



[Signature]

Maatvoering in het werk te controleren

Isolatie rondom bevestigingen
uitsnijden en afpuren

Afdichting
conform prestaties bestek

Prefab betonelementen d = 250mm
(m ≥ 600 kg/m2)
bevestigen aan
hoofddraagconstructie vlg. opg.
constr.

Butyltape-alu.
Afdichting

Stalen zetwerk + waterdichte
afdichting

Stalen draagconstructie
vlg. opg. constr.

-Binnendoos met afdichtingsband 90x500mm
horizontaal op staalconstructie bevestigd
-Minerale wol d = 130mm
-Stalen golfplaat verticaal d = 18mm
(Rc gevel ≥ 2,5 m2 K/W)

Windverband
vlg. opg. constr.

508

150

140

3

Detail 29
Zijtoneel - Dock

DVP B.V.
Prinses Alexialaan 6
2496 XA Den Haag
Tel: 088 01 06 800

Project:
ZUIDERSTRANDTHEATER

Omschrijving:
Detail 29


Schaal: 1:5
Datum: 18-10-2013

Formaat: A3
Werknummer: 13-007

Tek. naam: B529
Wijziging: 06-12-2013 (A)

Maten i.h.w. controleren

- Binnendoos met afdichtingsband 90x500mm
horizontaal op staalconstructie bevestigd
- Minerale wol d = 130mm
- Stalen golfplaat verticaal d = 18mm
(Rc gevel ≥ 2,5 m2 K/W)

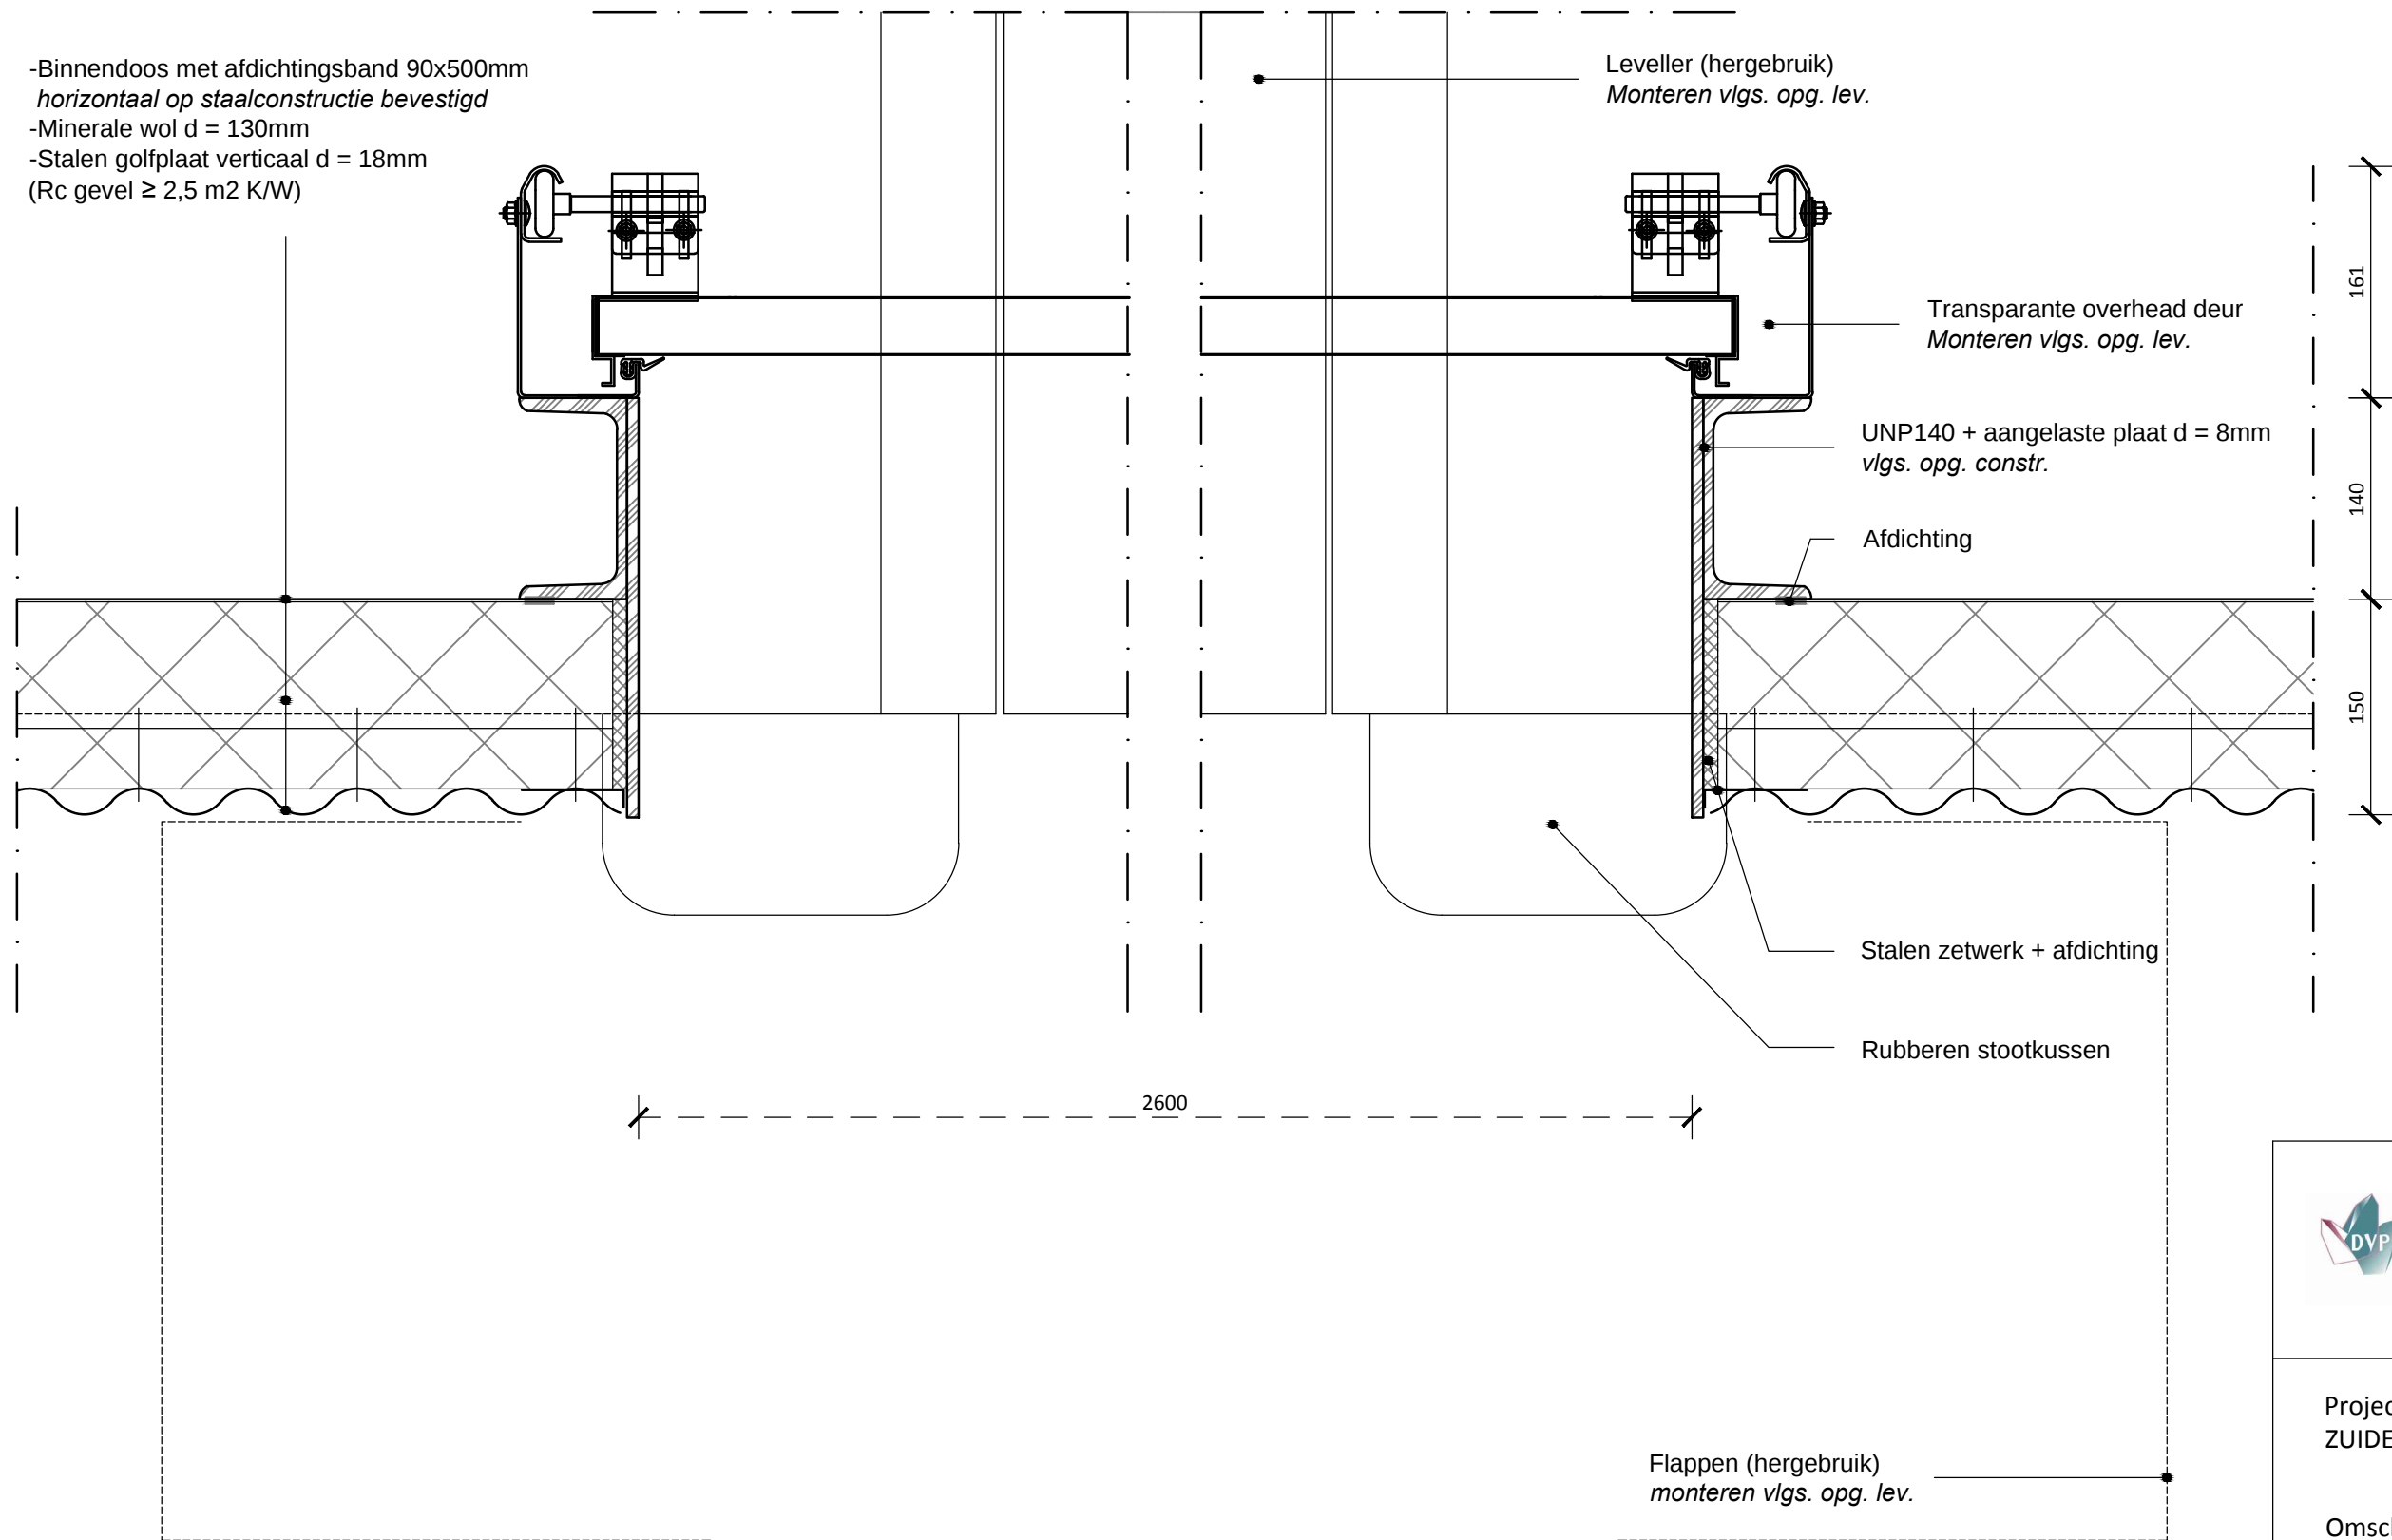

Detail 30
Dock - Overheaddeur

Vloeren, wanden en plafonds
afwerken conform afwerkstaat

Hoofddraagconstructie
brandwerend schilderen
vlgs. opg. constr.



DVP B.V.
Prinses Alexialaan 6
2496 XA Den Haag
Tel: 088 01 06 800

Project:
ZUIDERSTRANDTHEATER


Omschrijving:
Detail 30

Schaal: 1:5
Datum: 18-10-2013

Formaat: A3
Werknummer: 13-007

Tek. naam: B530
Wijziging:

Maten i.h.w. controleren

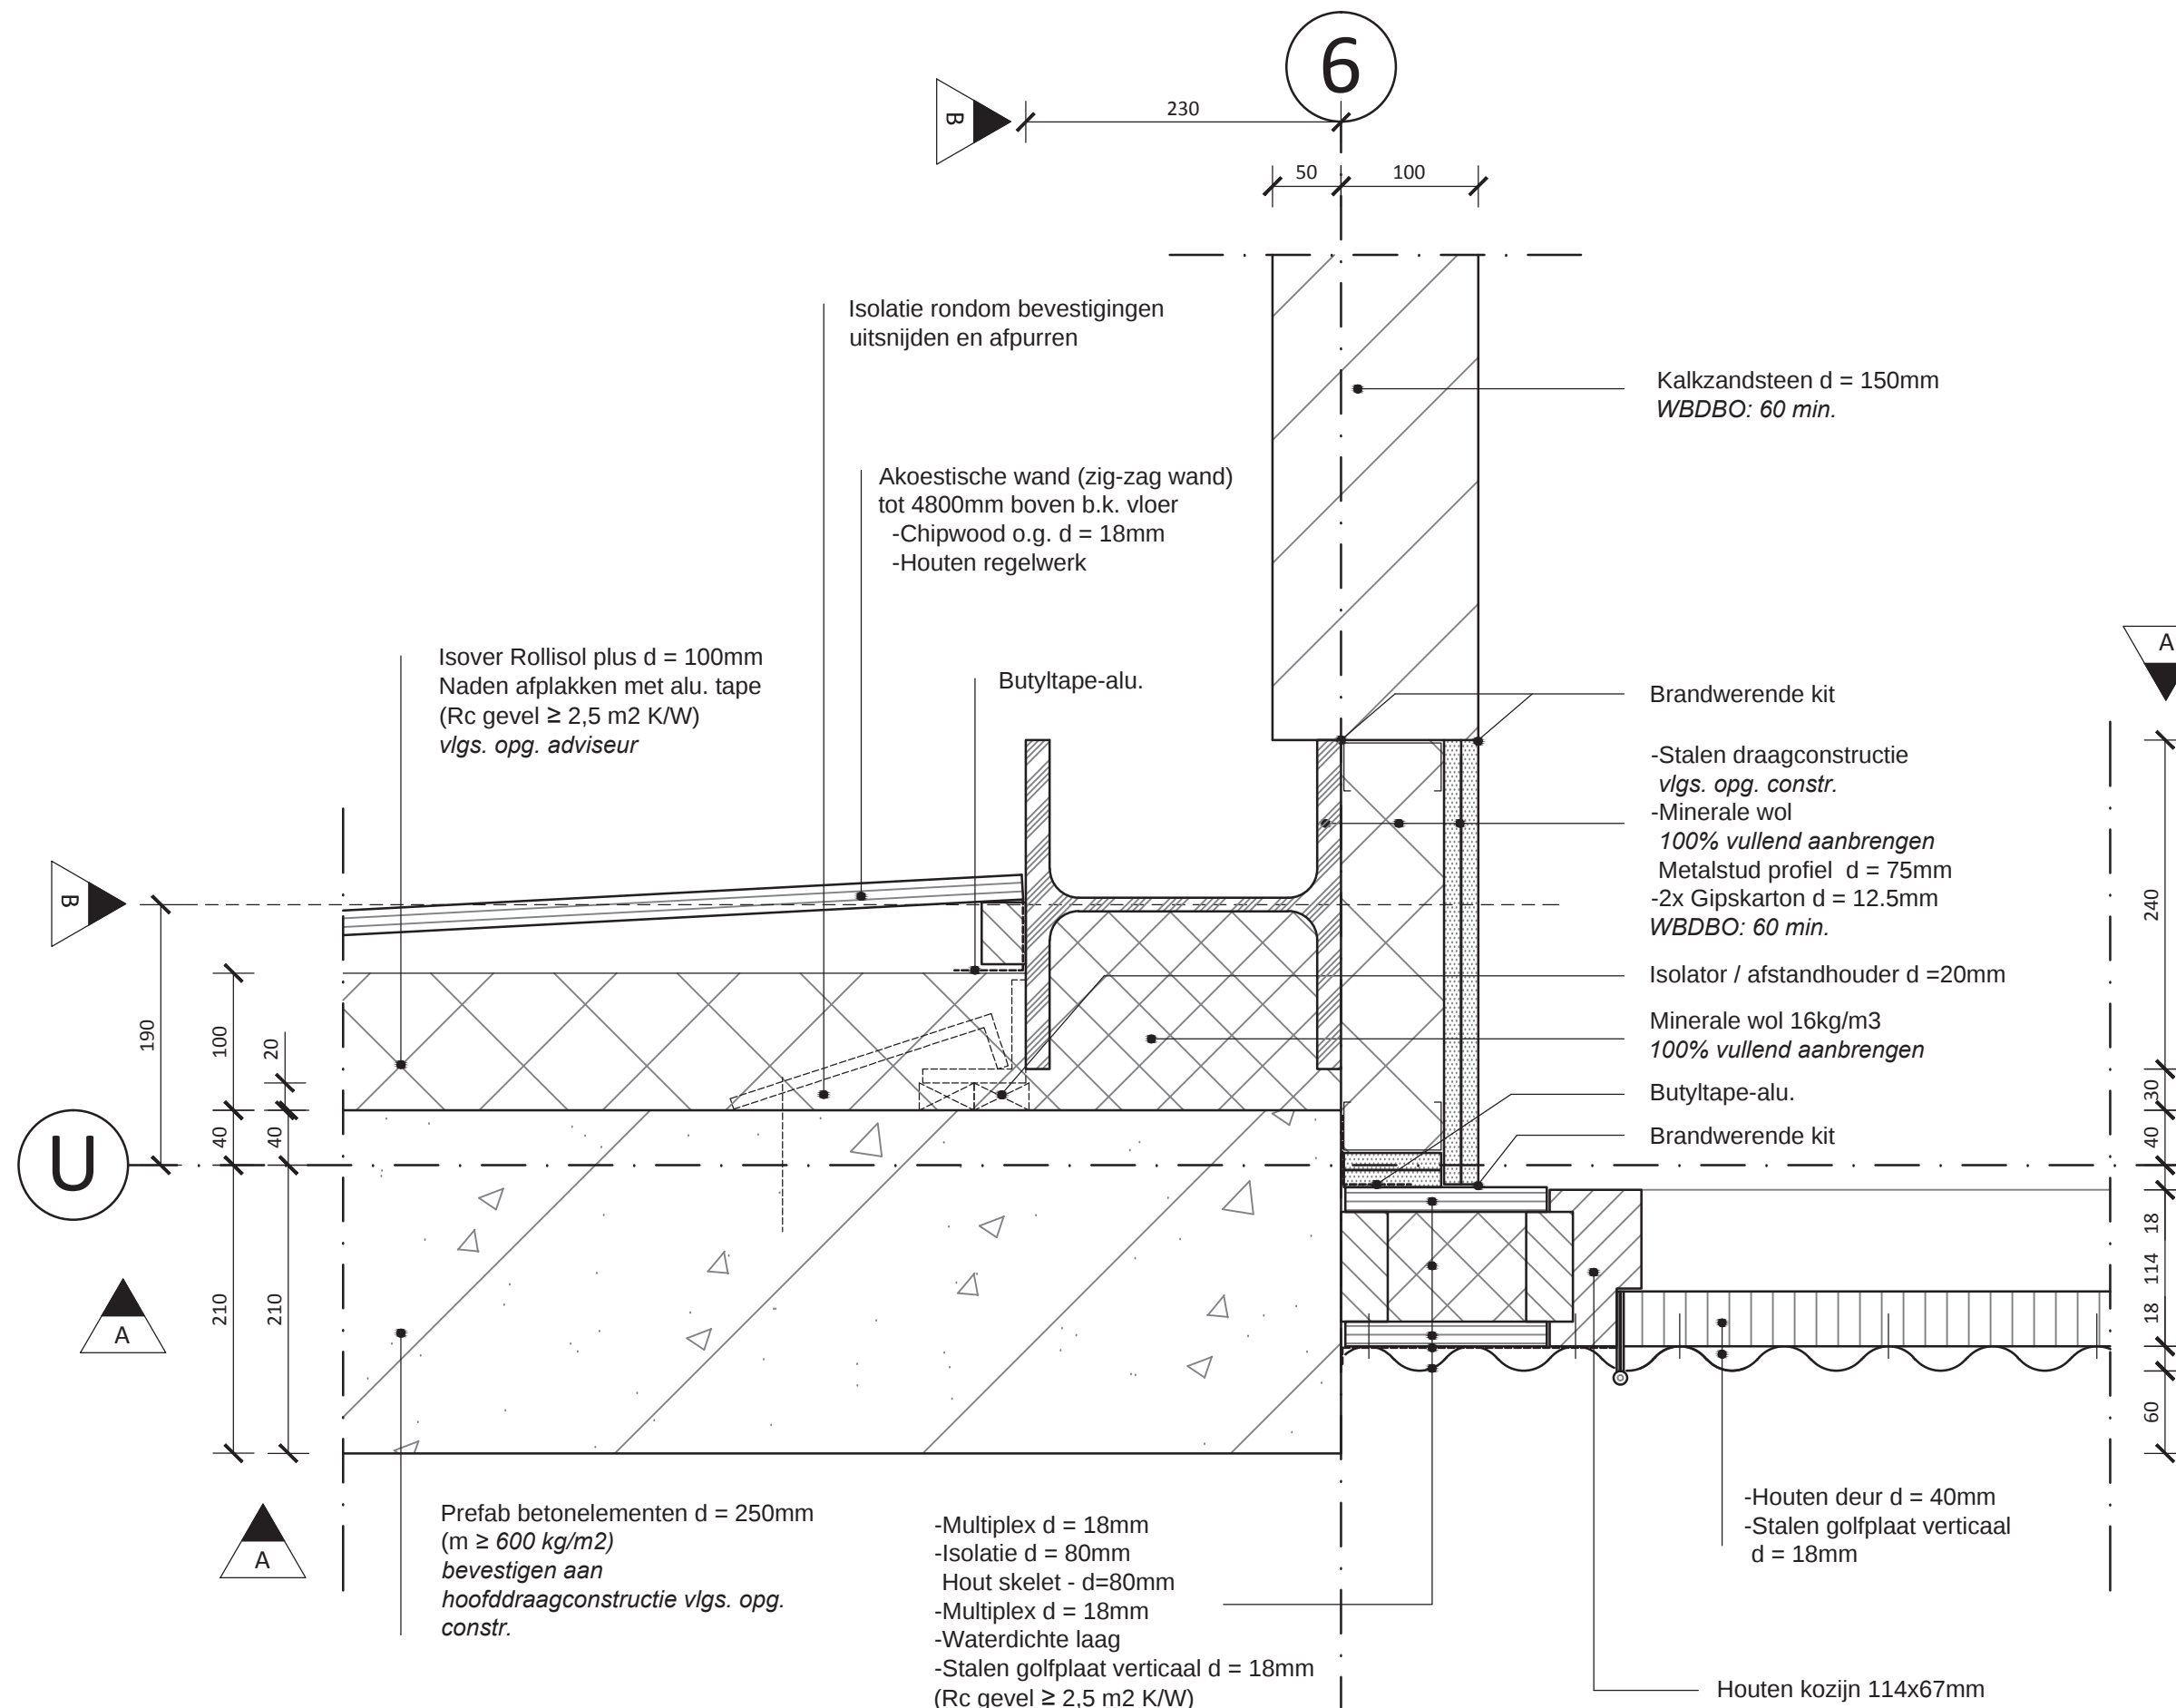

Vloeren, wanden en plafonds
afwerken conform afwerkstaat

Hoofddraagconstructie
brandwerend schilderen
vlg. opg. constr.

Akkoord voor
uitvoering

16-12-2013

Maatvoering in het werk te controleren



DVP B.V.
Prinses Alexialaan 6
2496 XA Den Haag
Tel: 088 01 06 800

Project:
ZUIDERSTRANDTHEATER

Omschrijving:
Detail 31


Schaal: 1:5
Datum: 18-10-2013

Formaat: A3
Werknummer: 13-007

Tek. naam: B531
Wijziging: 16-12-2013 (B)

Detail 31
Zijtoneel / verkeersruimte

Maten i.h.w. controleren

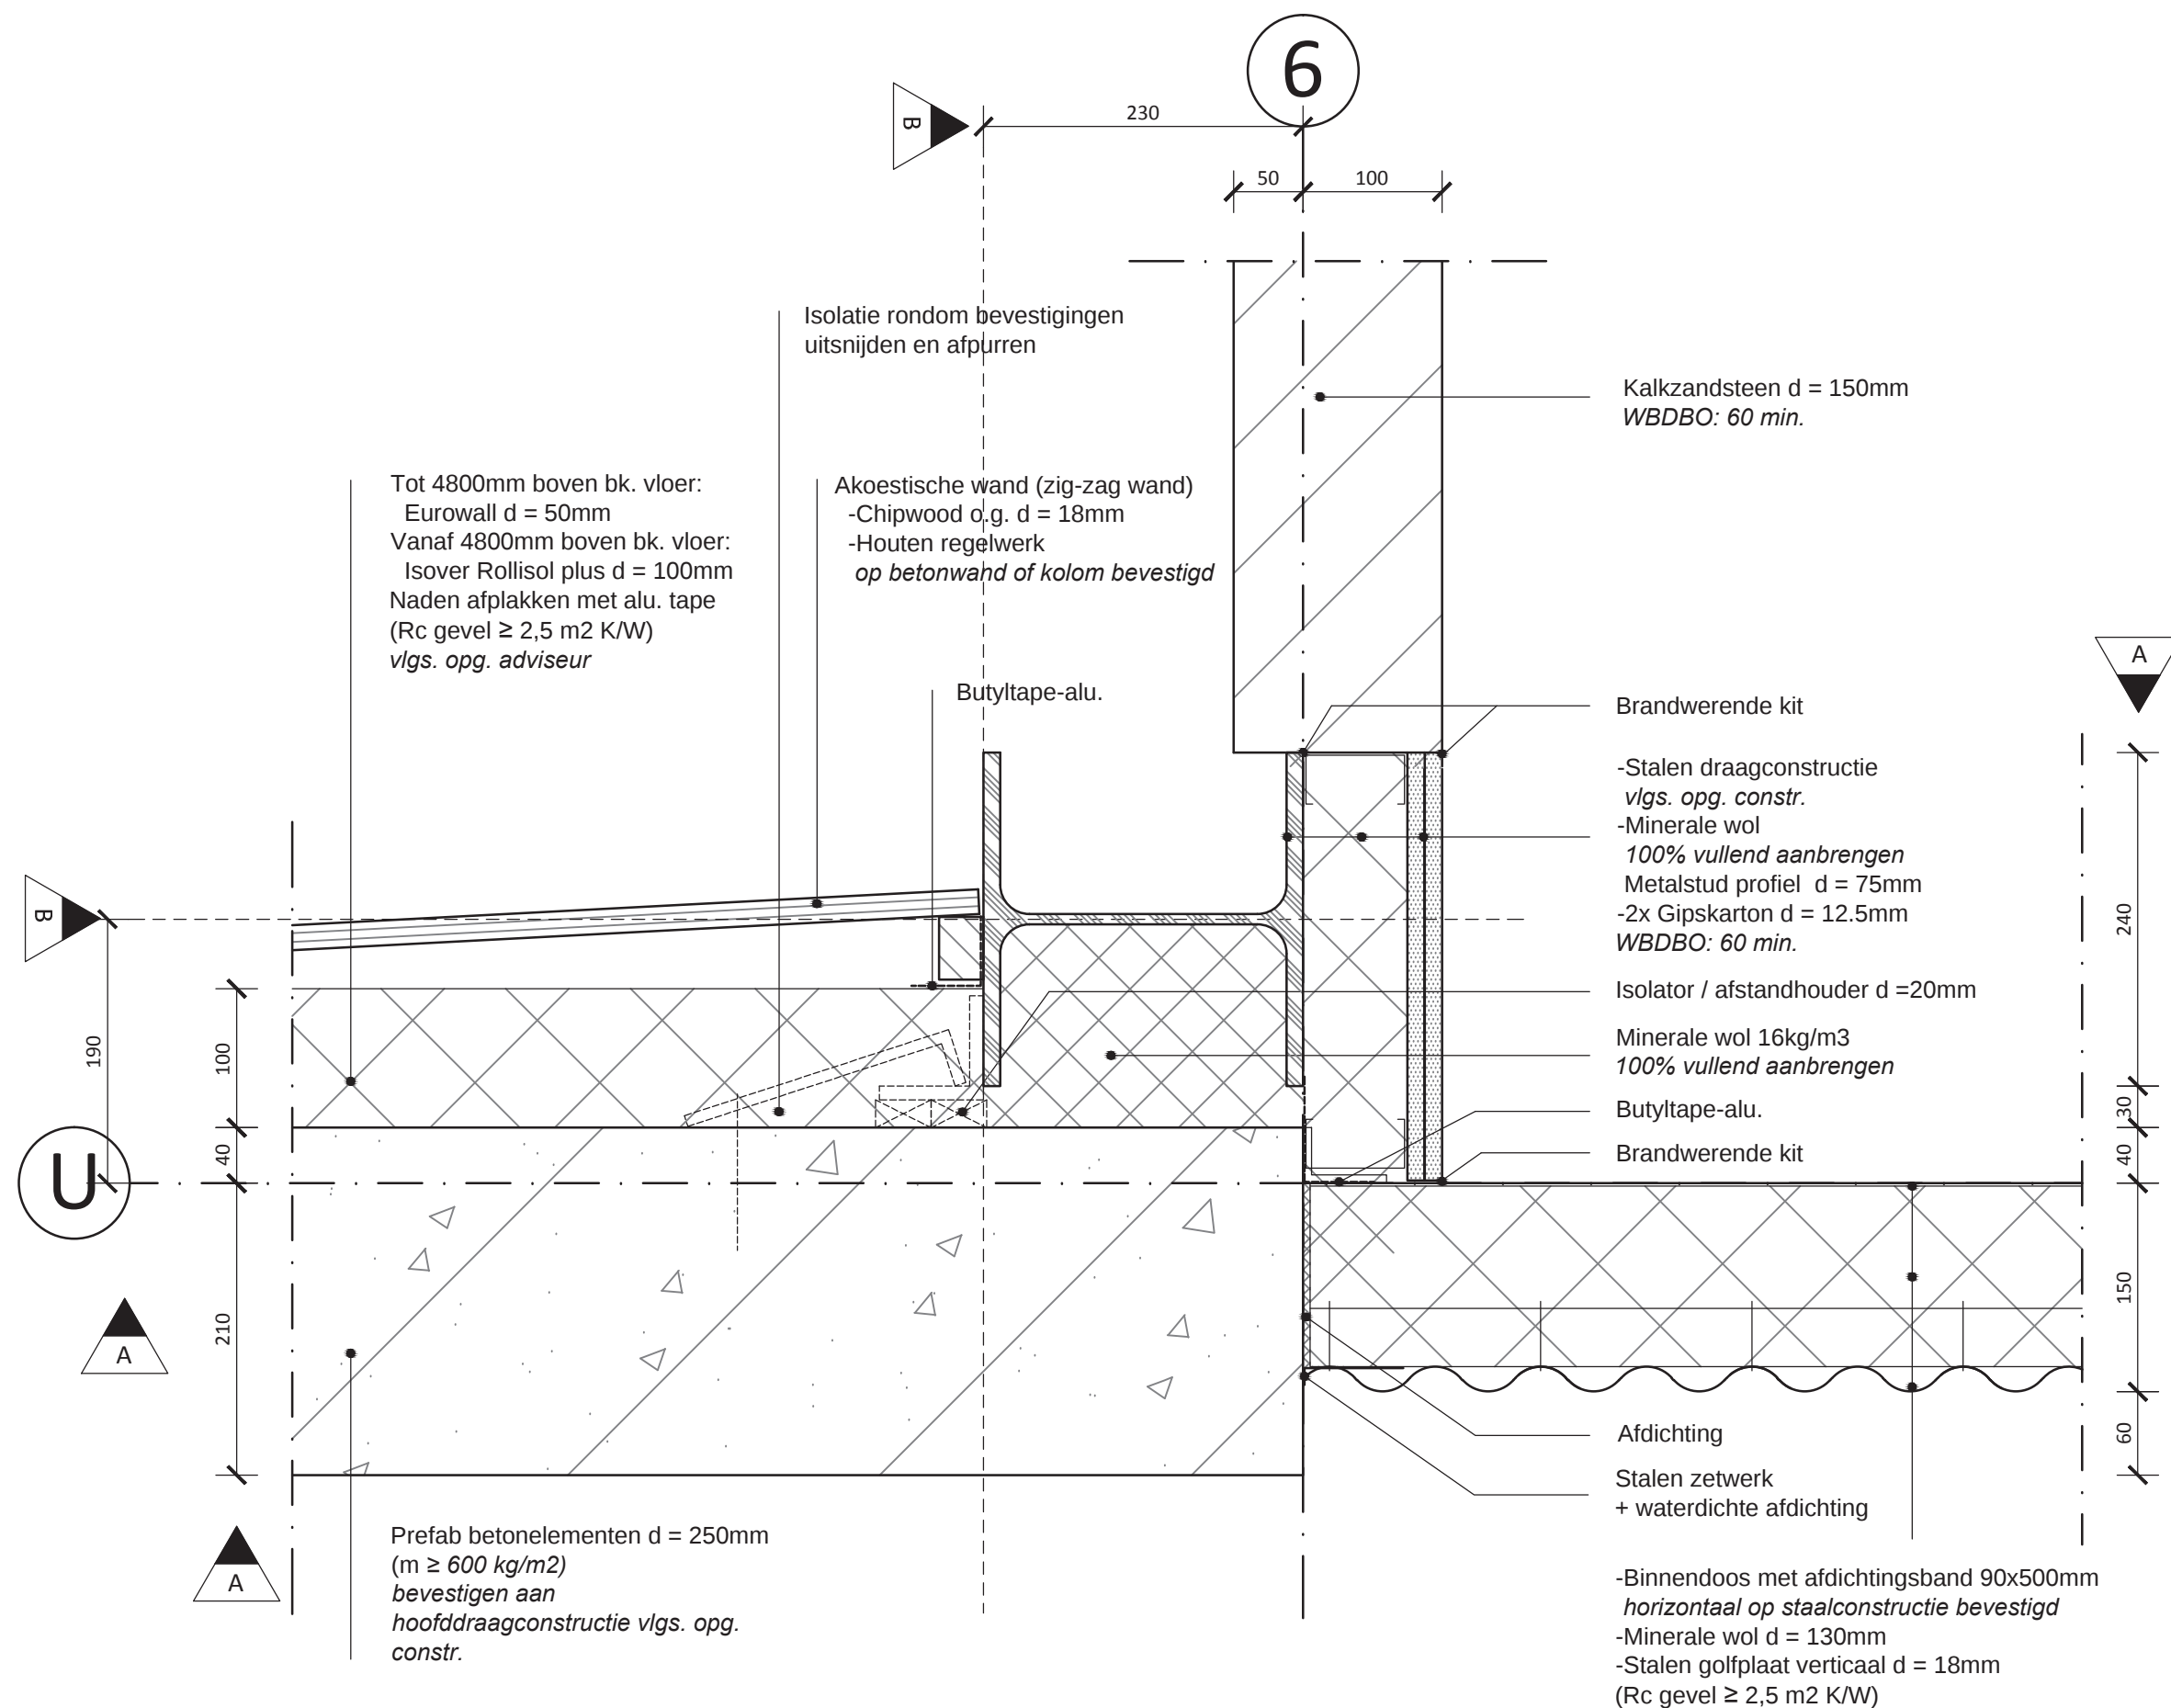

Akkoord voor uitvoering

16-12-2013





Maatvoering in het werk te controleren



DVP B.V.
Prinses Alexialaan 6
2496 XA Den Haag
Tel: 088 01 06 800

Project:
ZUIDERSTRANDTHEATER

Omschrijving:
Detail 32

Schaal: 1:5
Datum: 18-10-2013

Formaat: A3
Werknummer: 13-007


Tek. naam: B532
Wijziging: 16-12-2013 (B)

Detail 32
Zaal / verkeersruimte (boven detail 31)

Maten i.h.w. controleren

Vloeren, wanden en plafonds
afwerken conform afwerkstaat

Hoofddraagconstructie
brandwerend schilderen
vlgs. opg. constr.

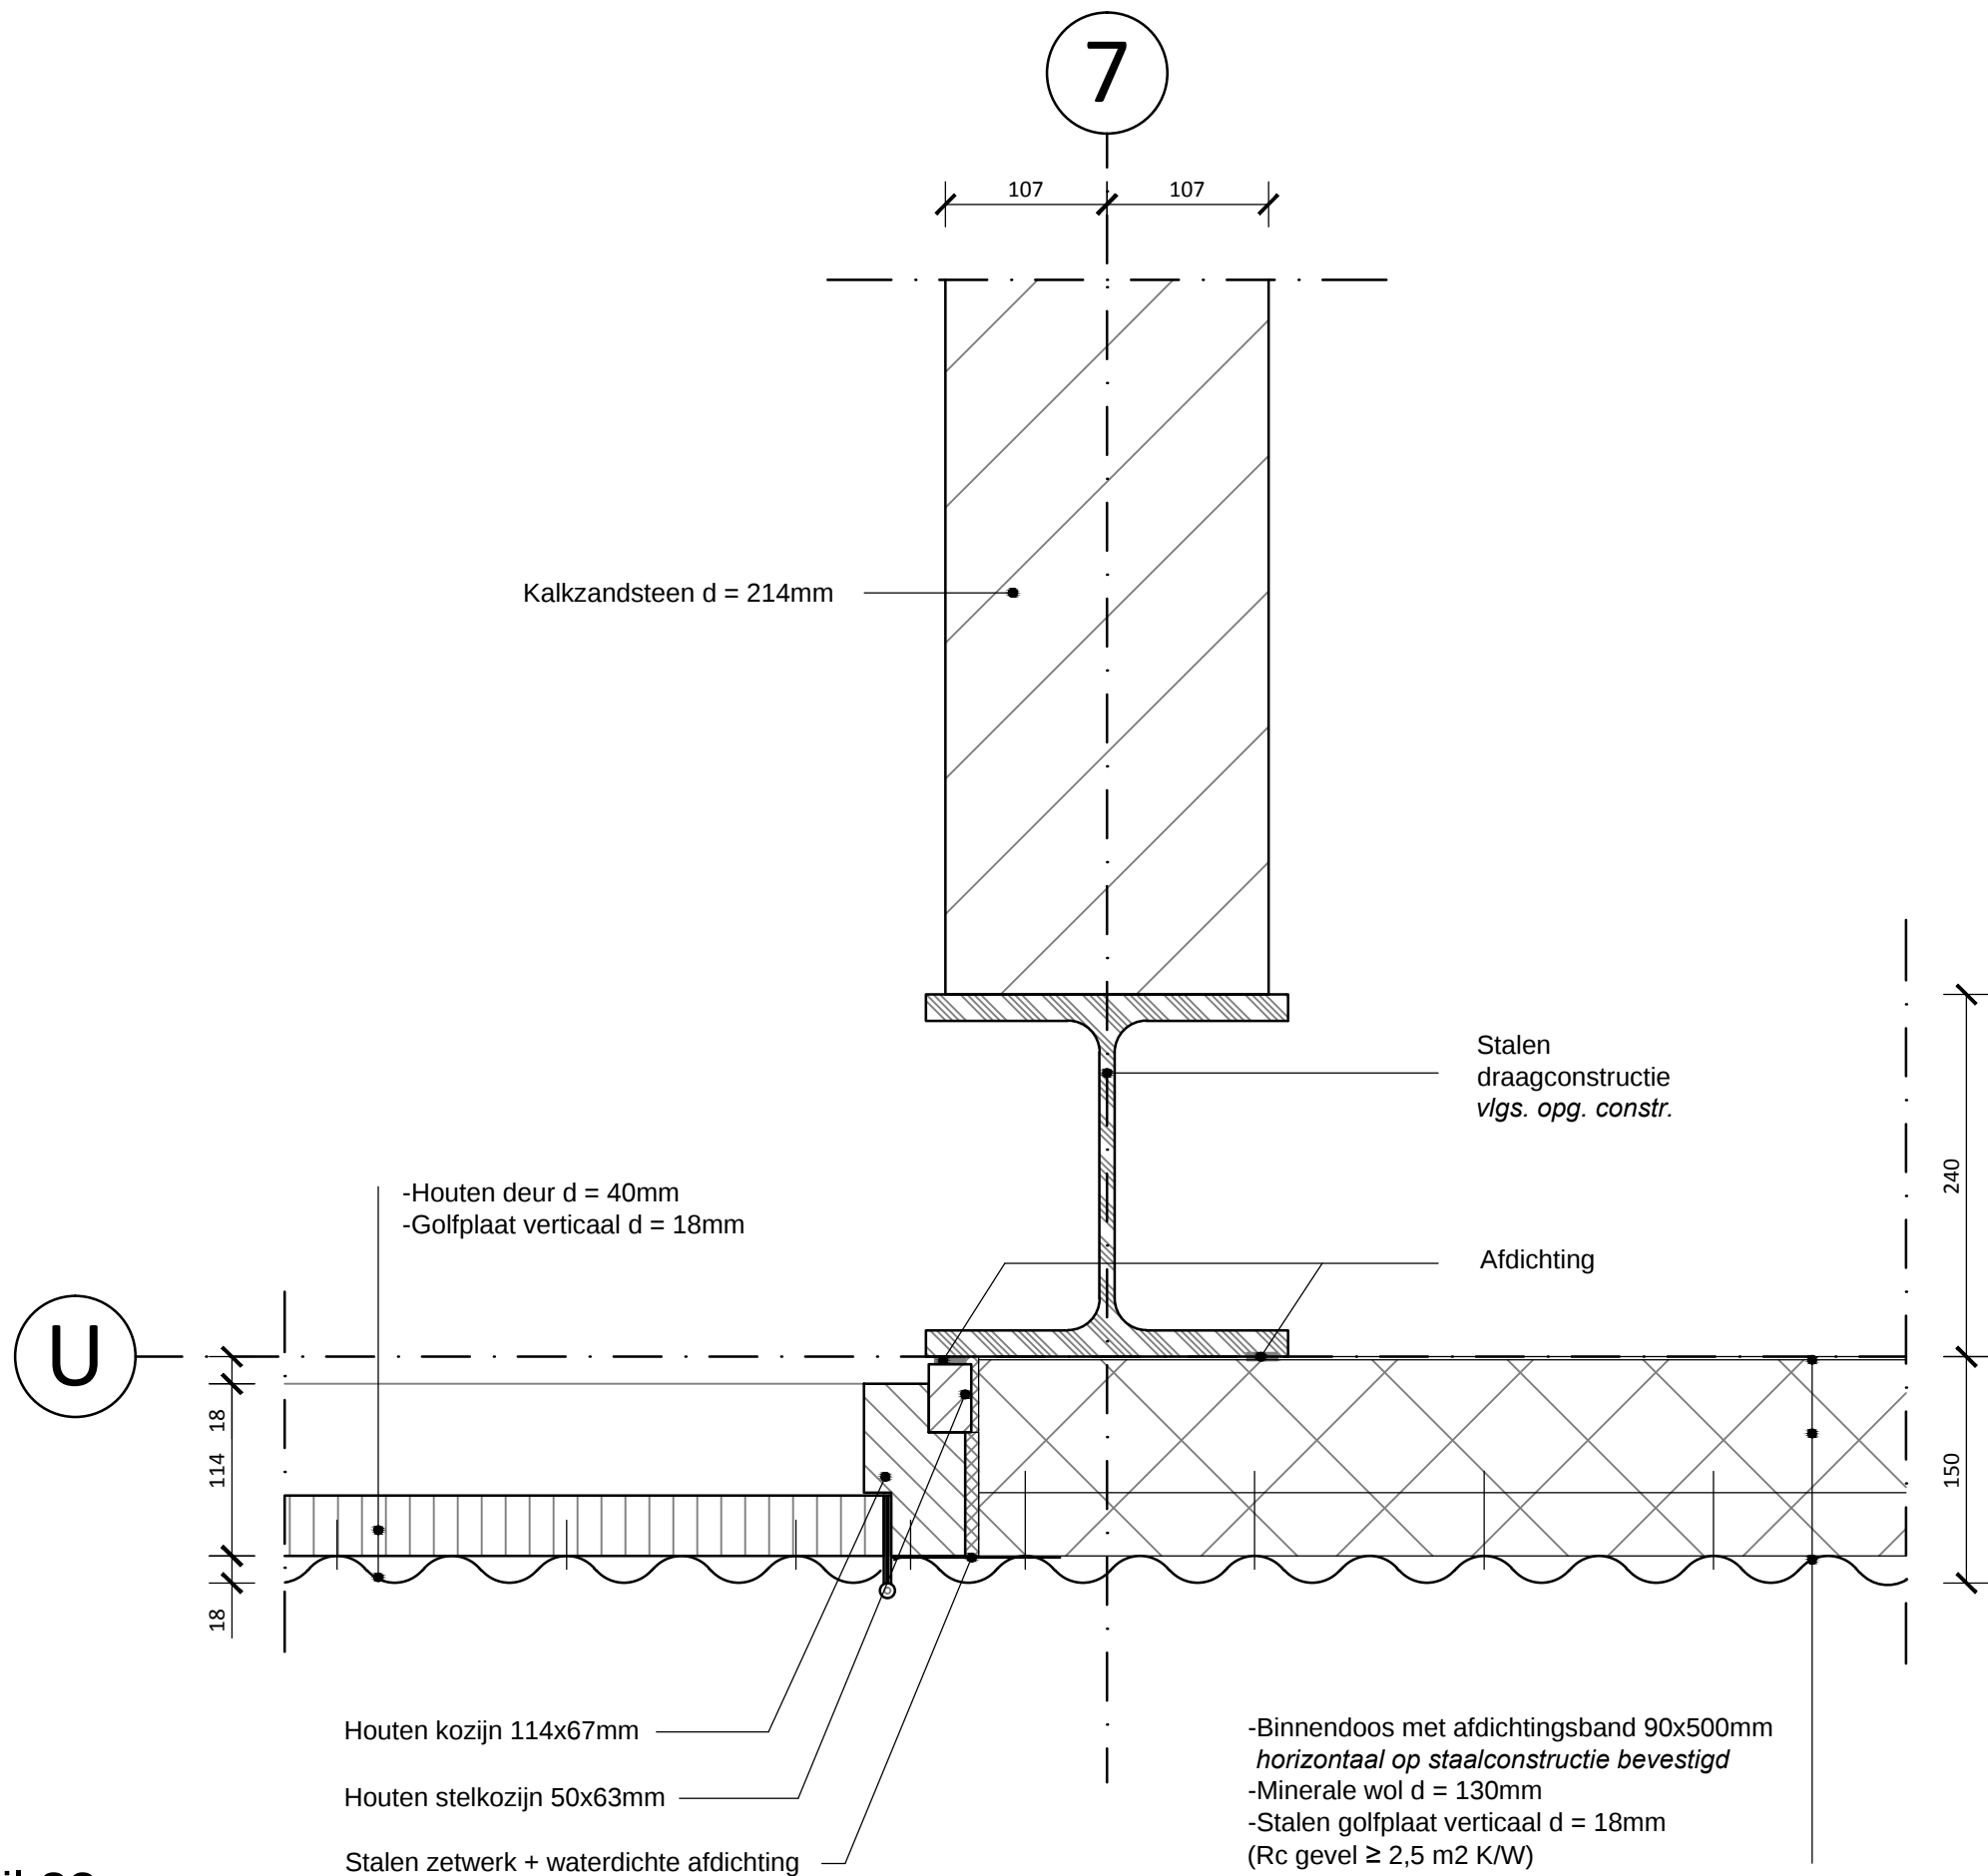

Detail 33
Verkeersruimte



DVP B.V.
Prinses Alexialaan 6
2496 XA Den Haag
Tel: 088 01 06 800

Project:
ZUIDERSTRANDTHEATER


Omschrijving:
Detail 33

Schaal: 1:5
Datum: 18-10-2013

Formaat: A3
Werknummer: 13-007


Tek. naam: B533
Wijziging:

Maten i.h.w. controleren

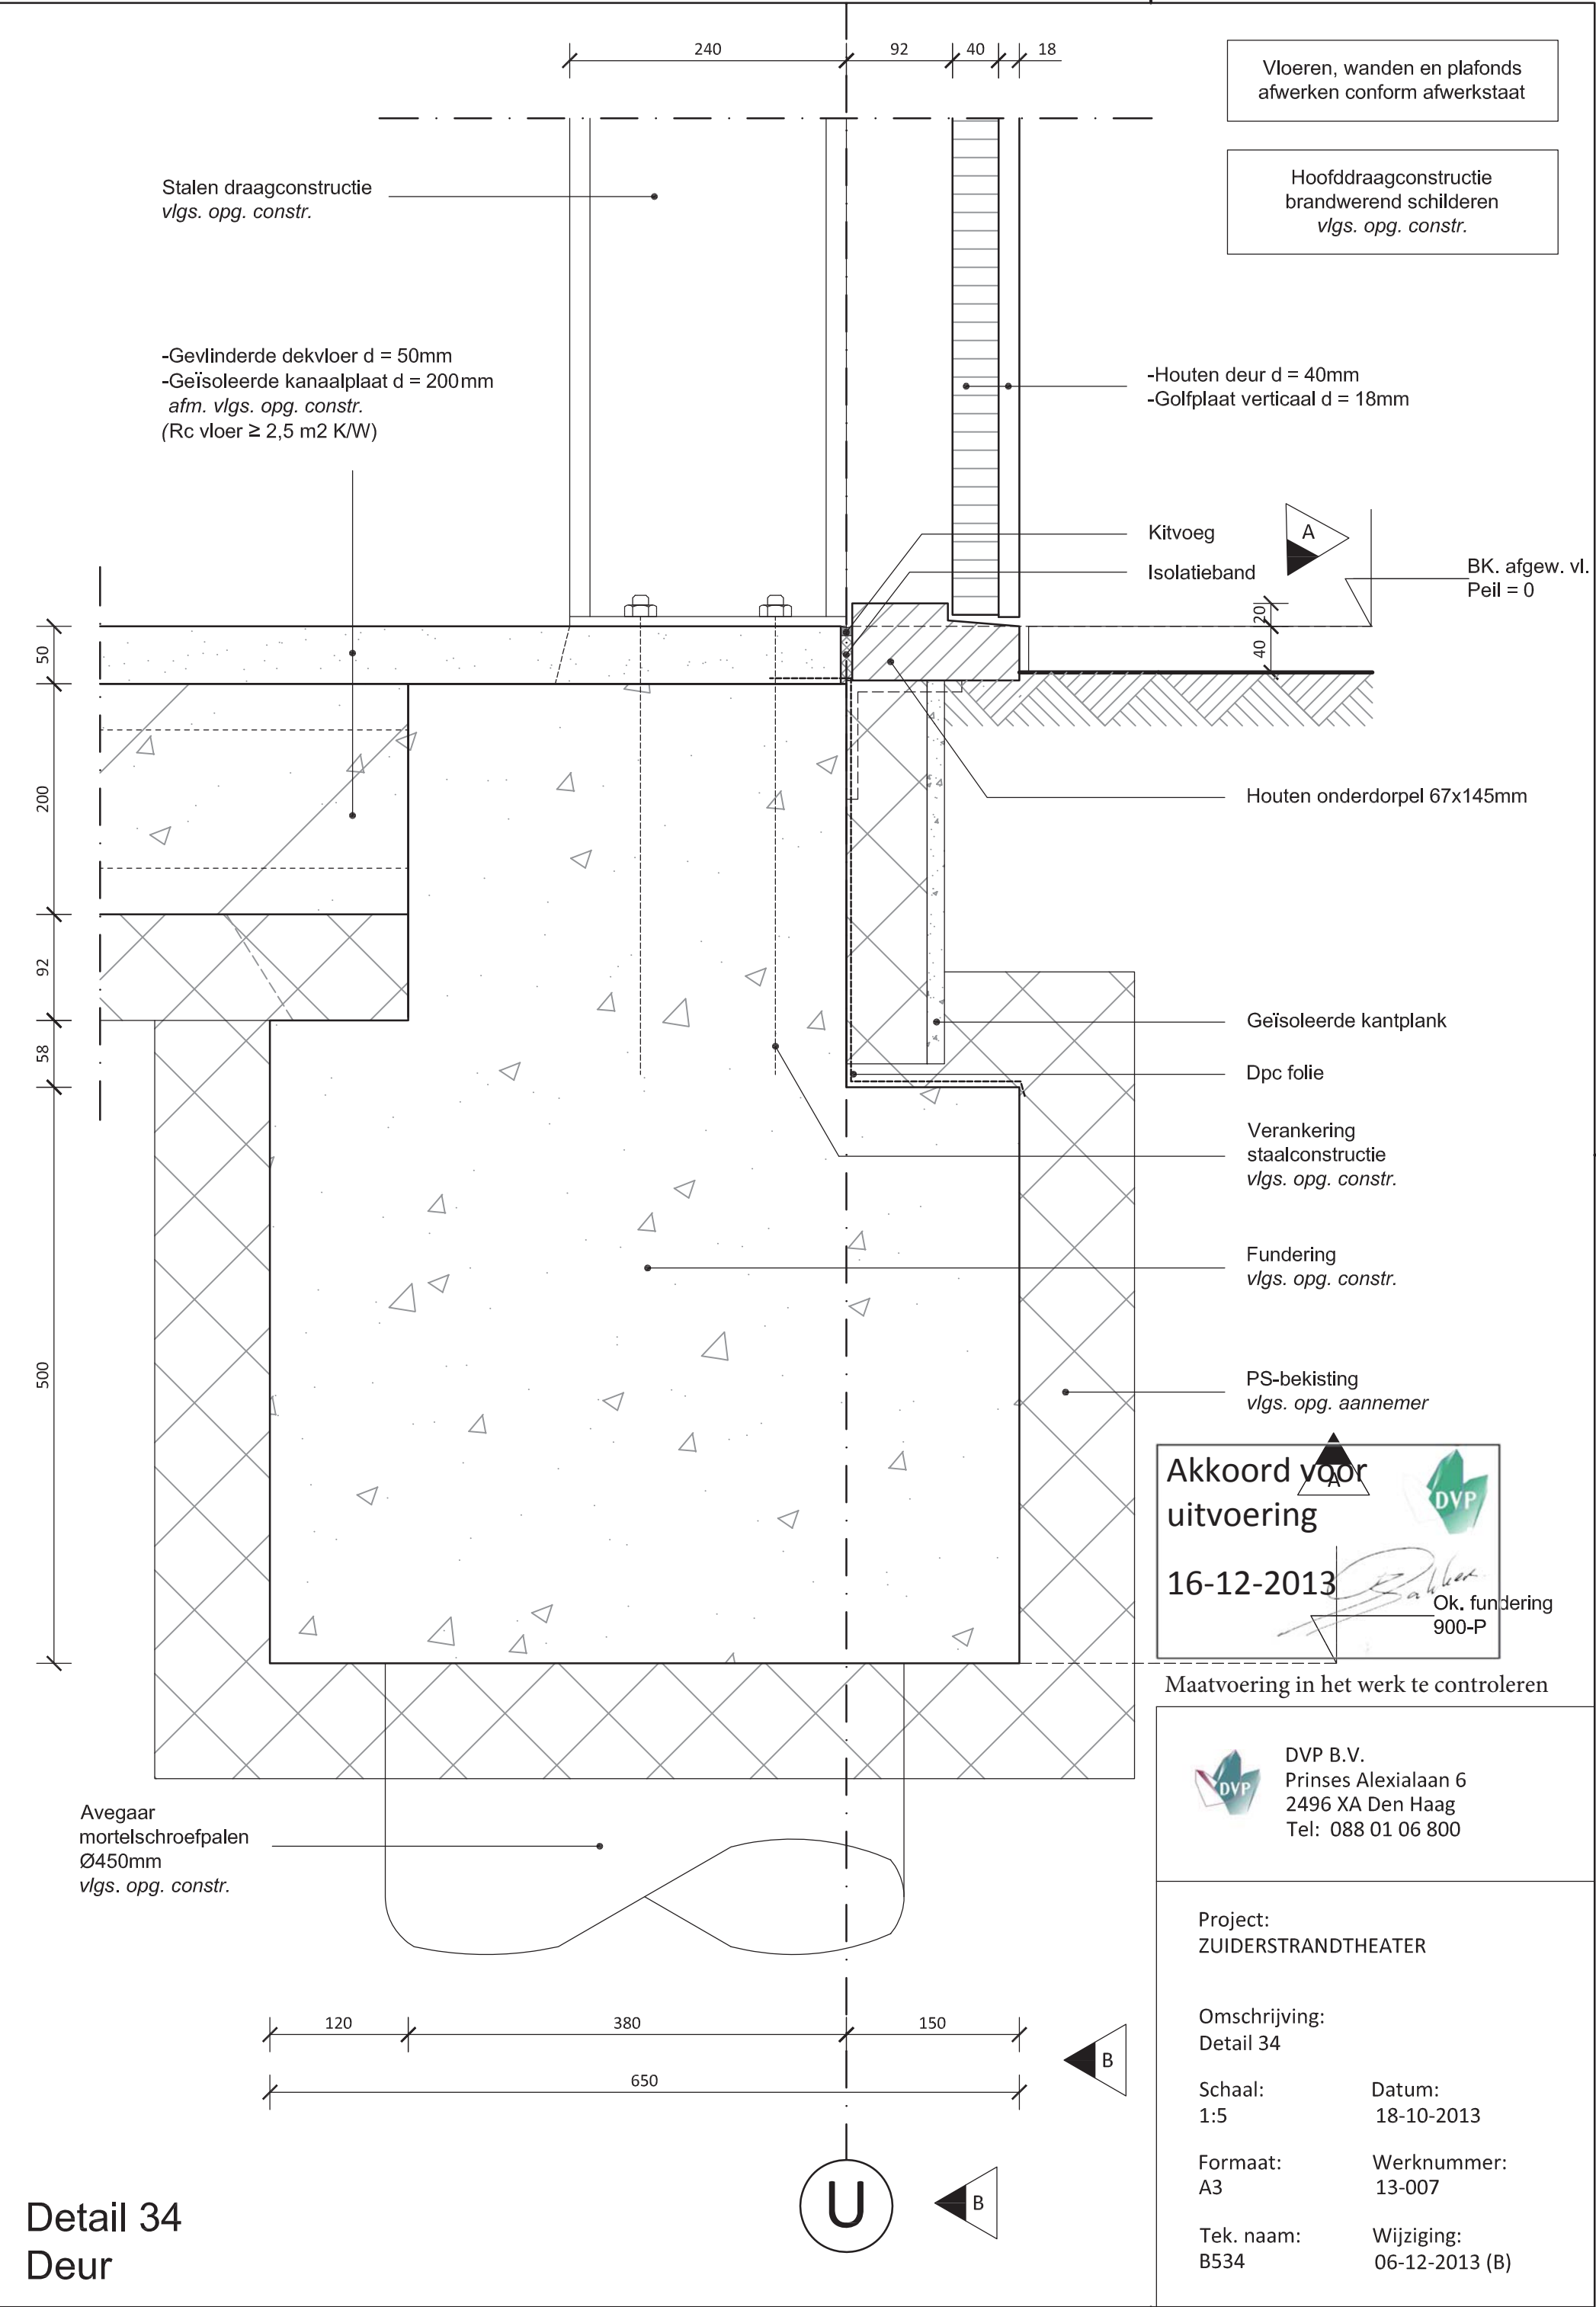

Vloeren, wanden en plafonds
afwerken conform afwerkstaat

Hoofddraagconstructie
brandwerend schilderen
vlgs. opg. constr.

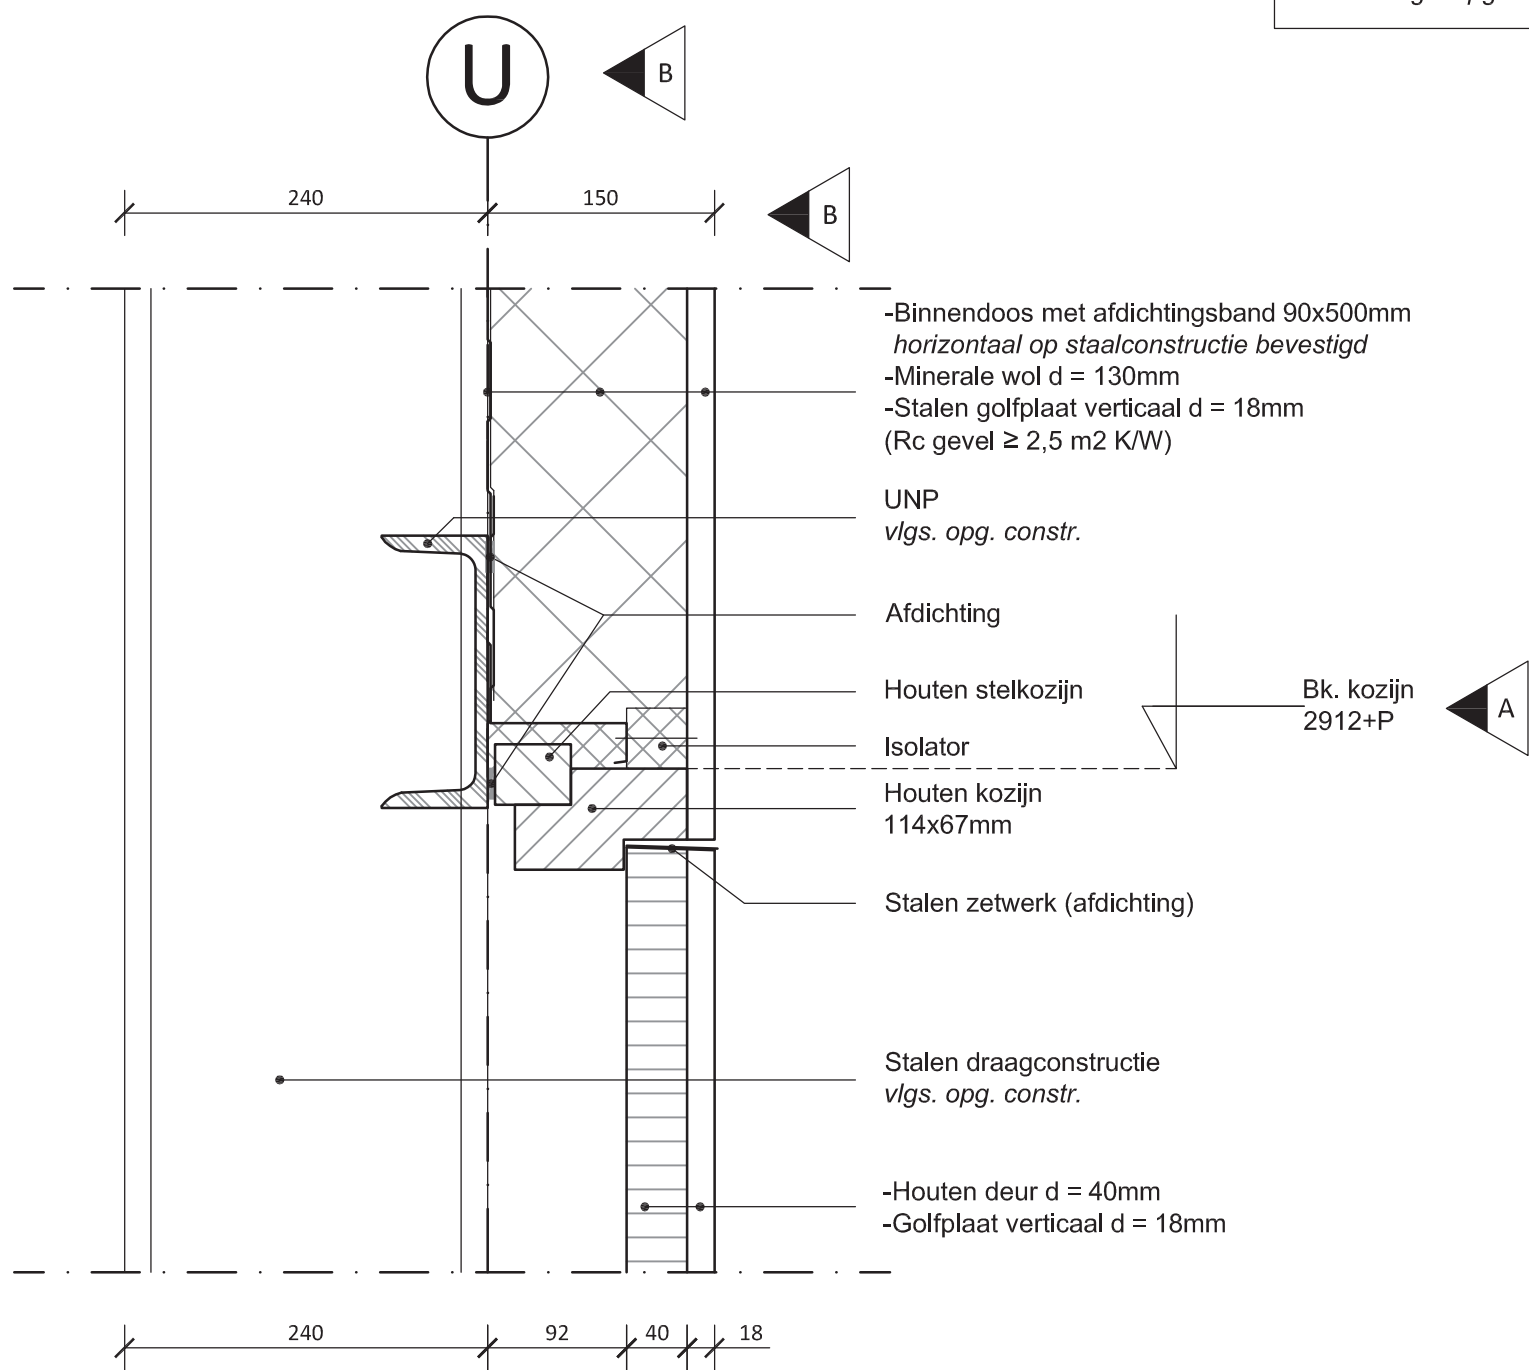

Akkoord voor
uitvoering
16-12-2013

Maatvoering in het werk te controleren



DVP B.V.
Prinses Alexialaan 6
2496 XA Den Haag
Tel: 088 01 06 800

Project:
ZUIDERSTRANDTHEATER

Omschrijving:
Detail 35


Schaal: 1:5 Datum: 18-10-2013

Formaat: A3 Werknummer: 13-007


Tek. naam: B535 Wijziging: 06-12-2013 (B)

Detail 35
Deur

Maten i.h.w. controleren

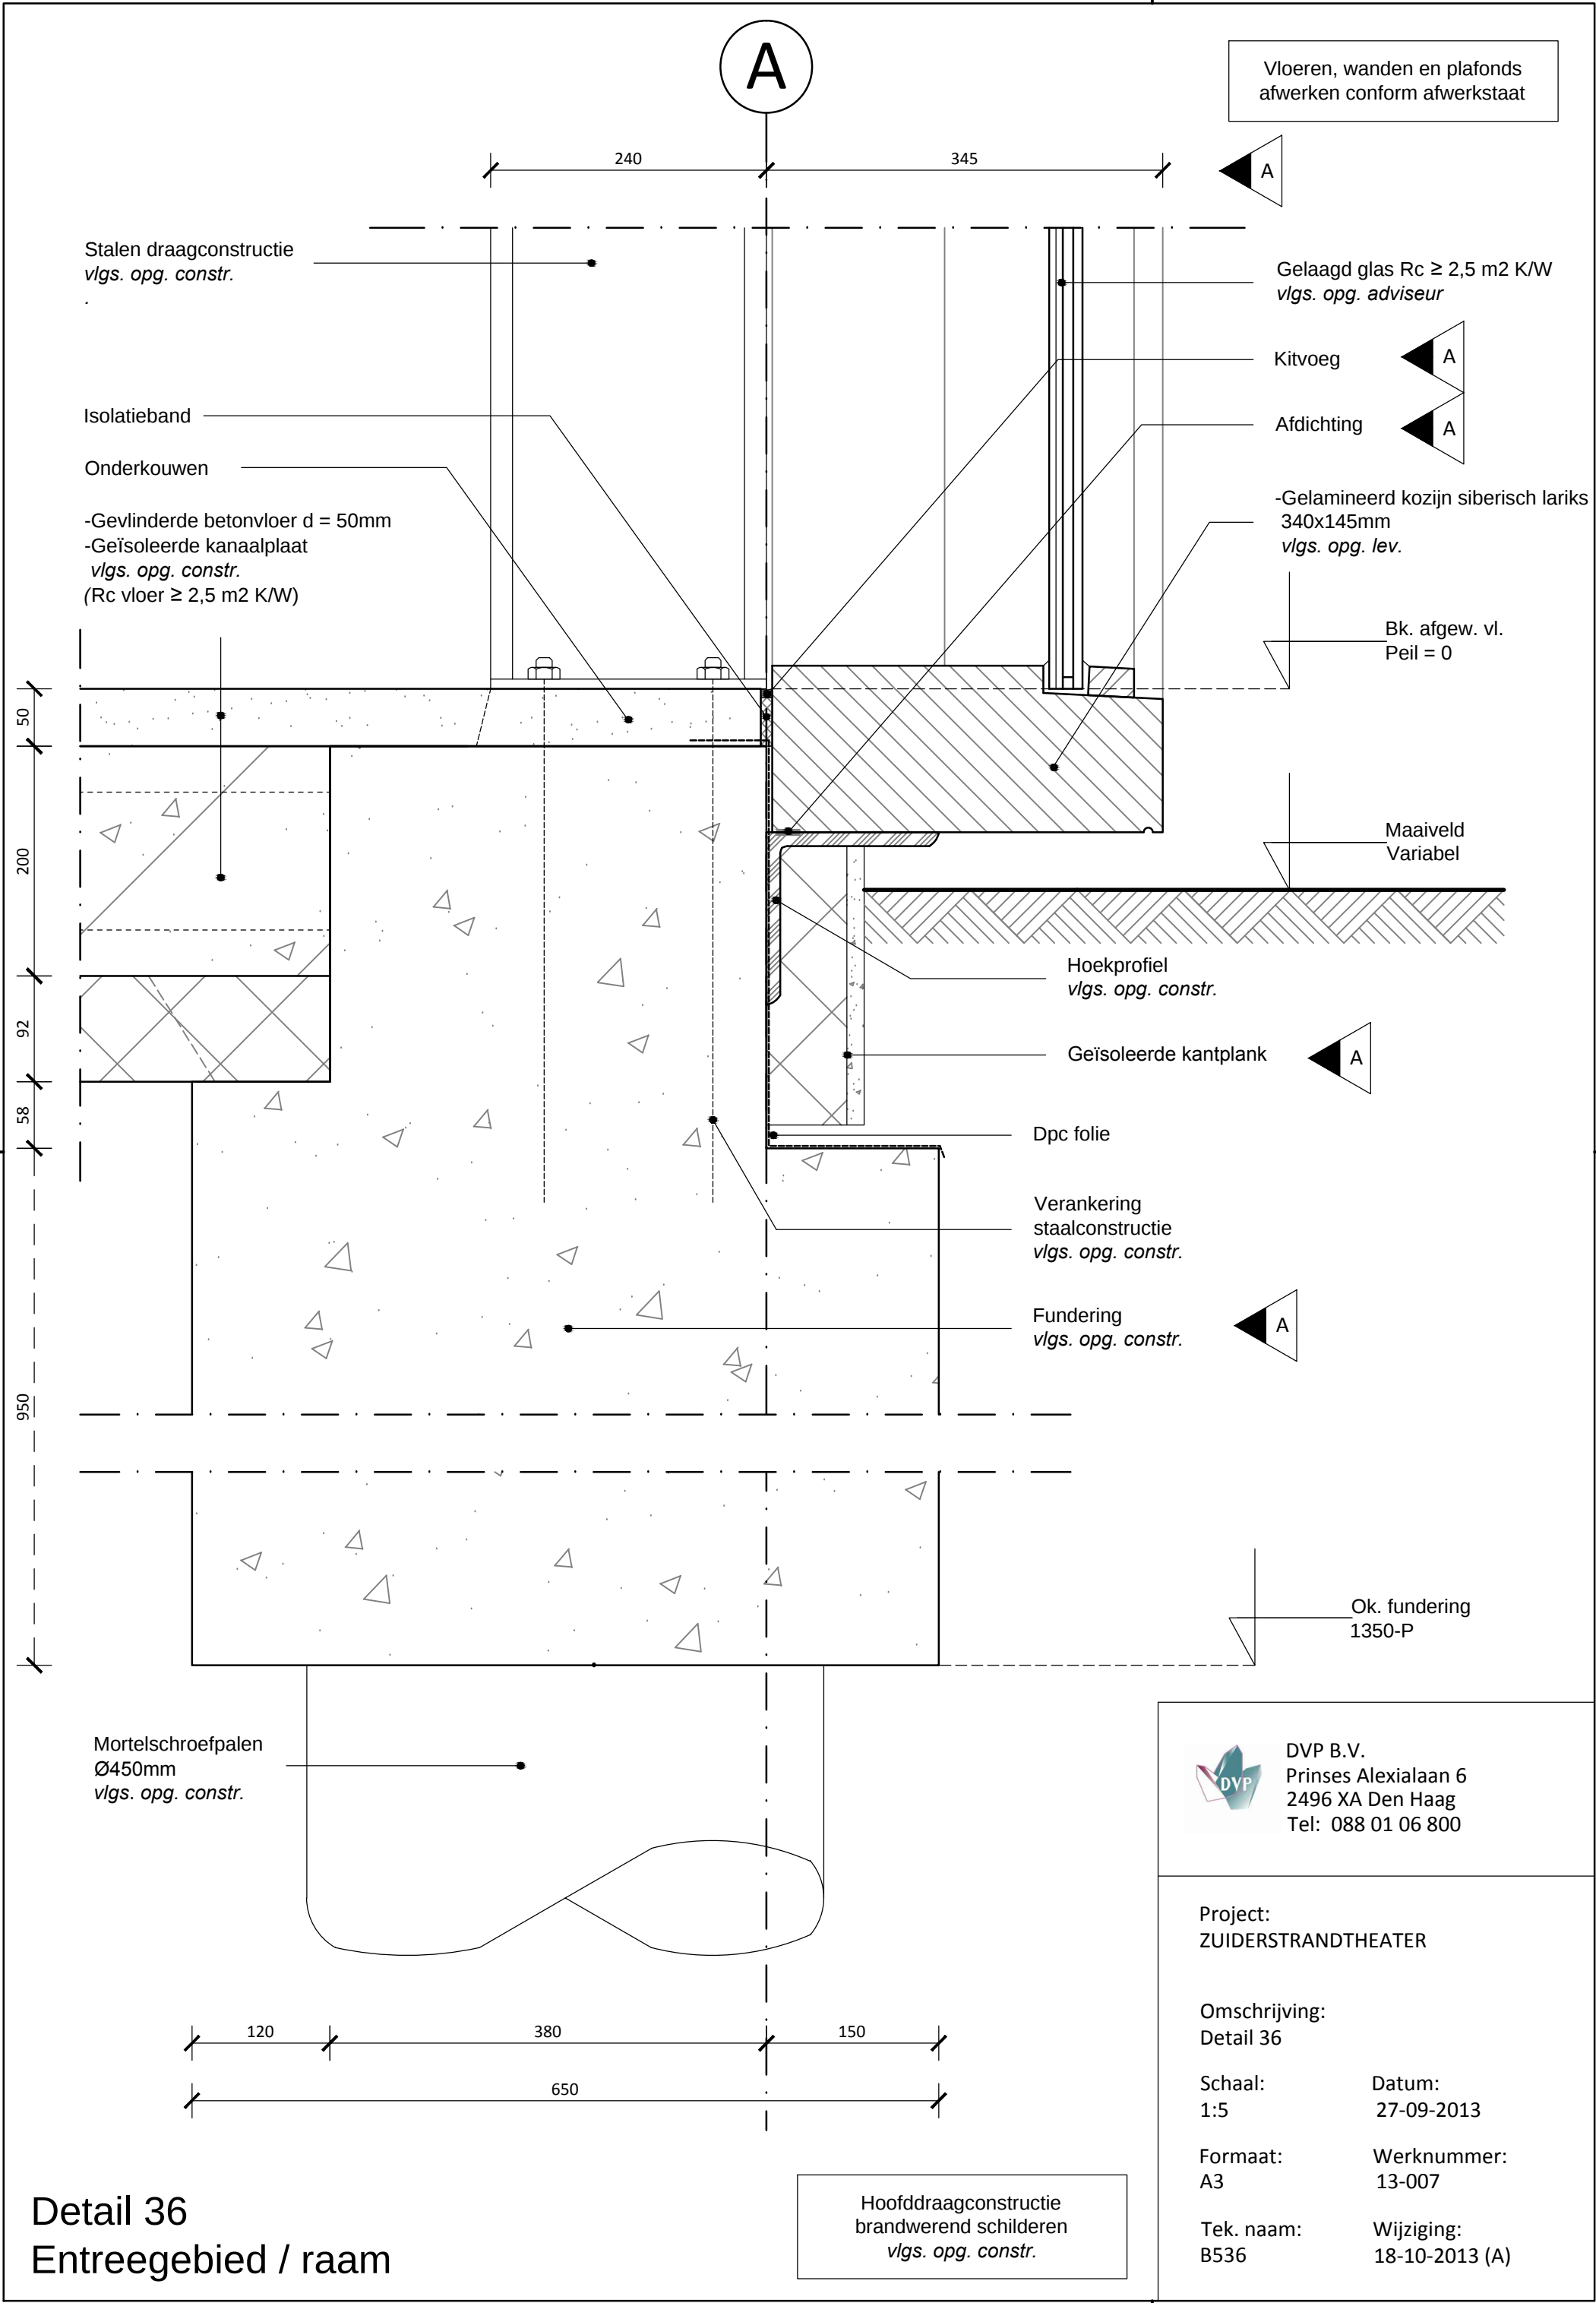

A

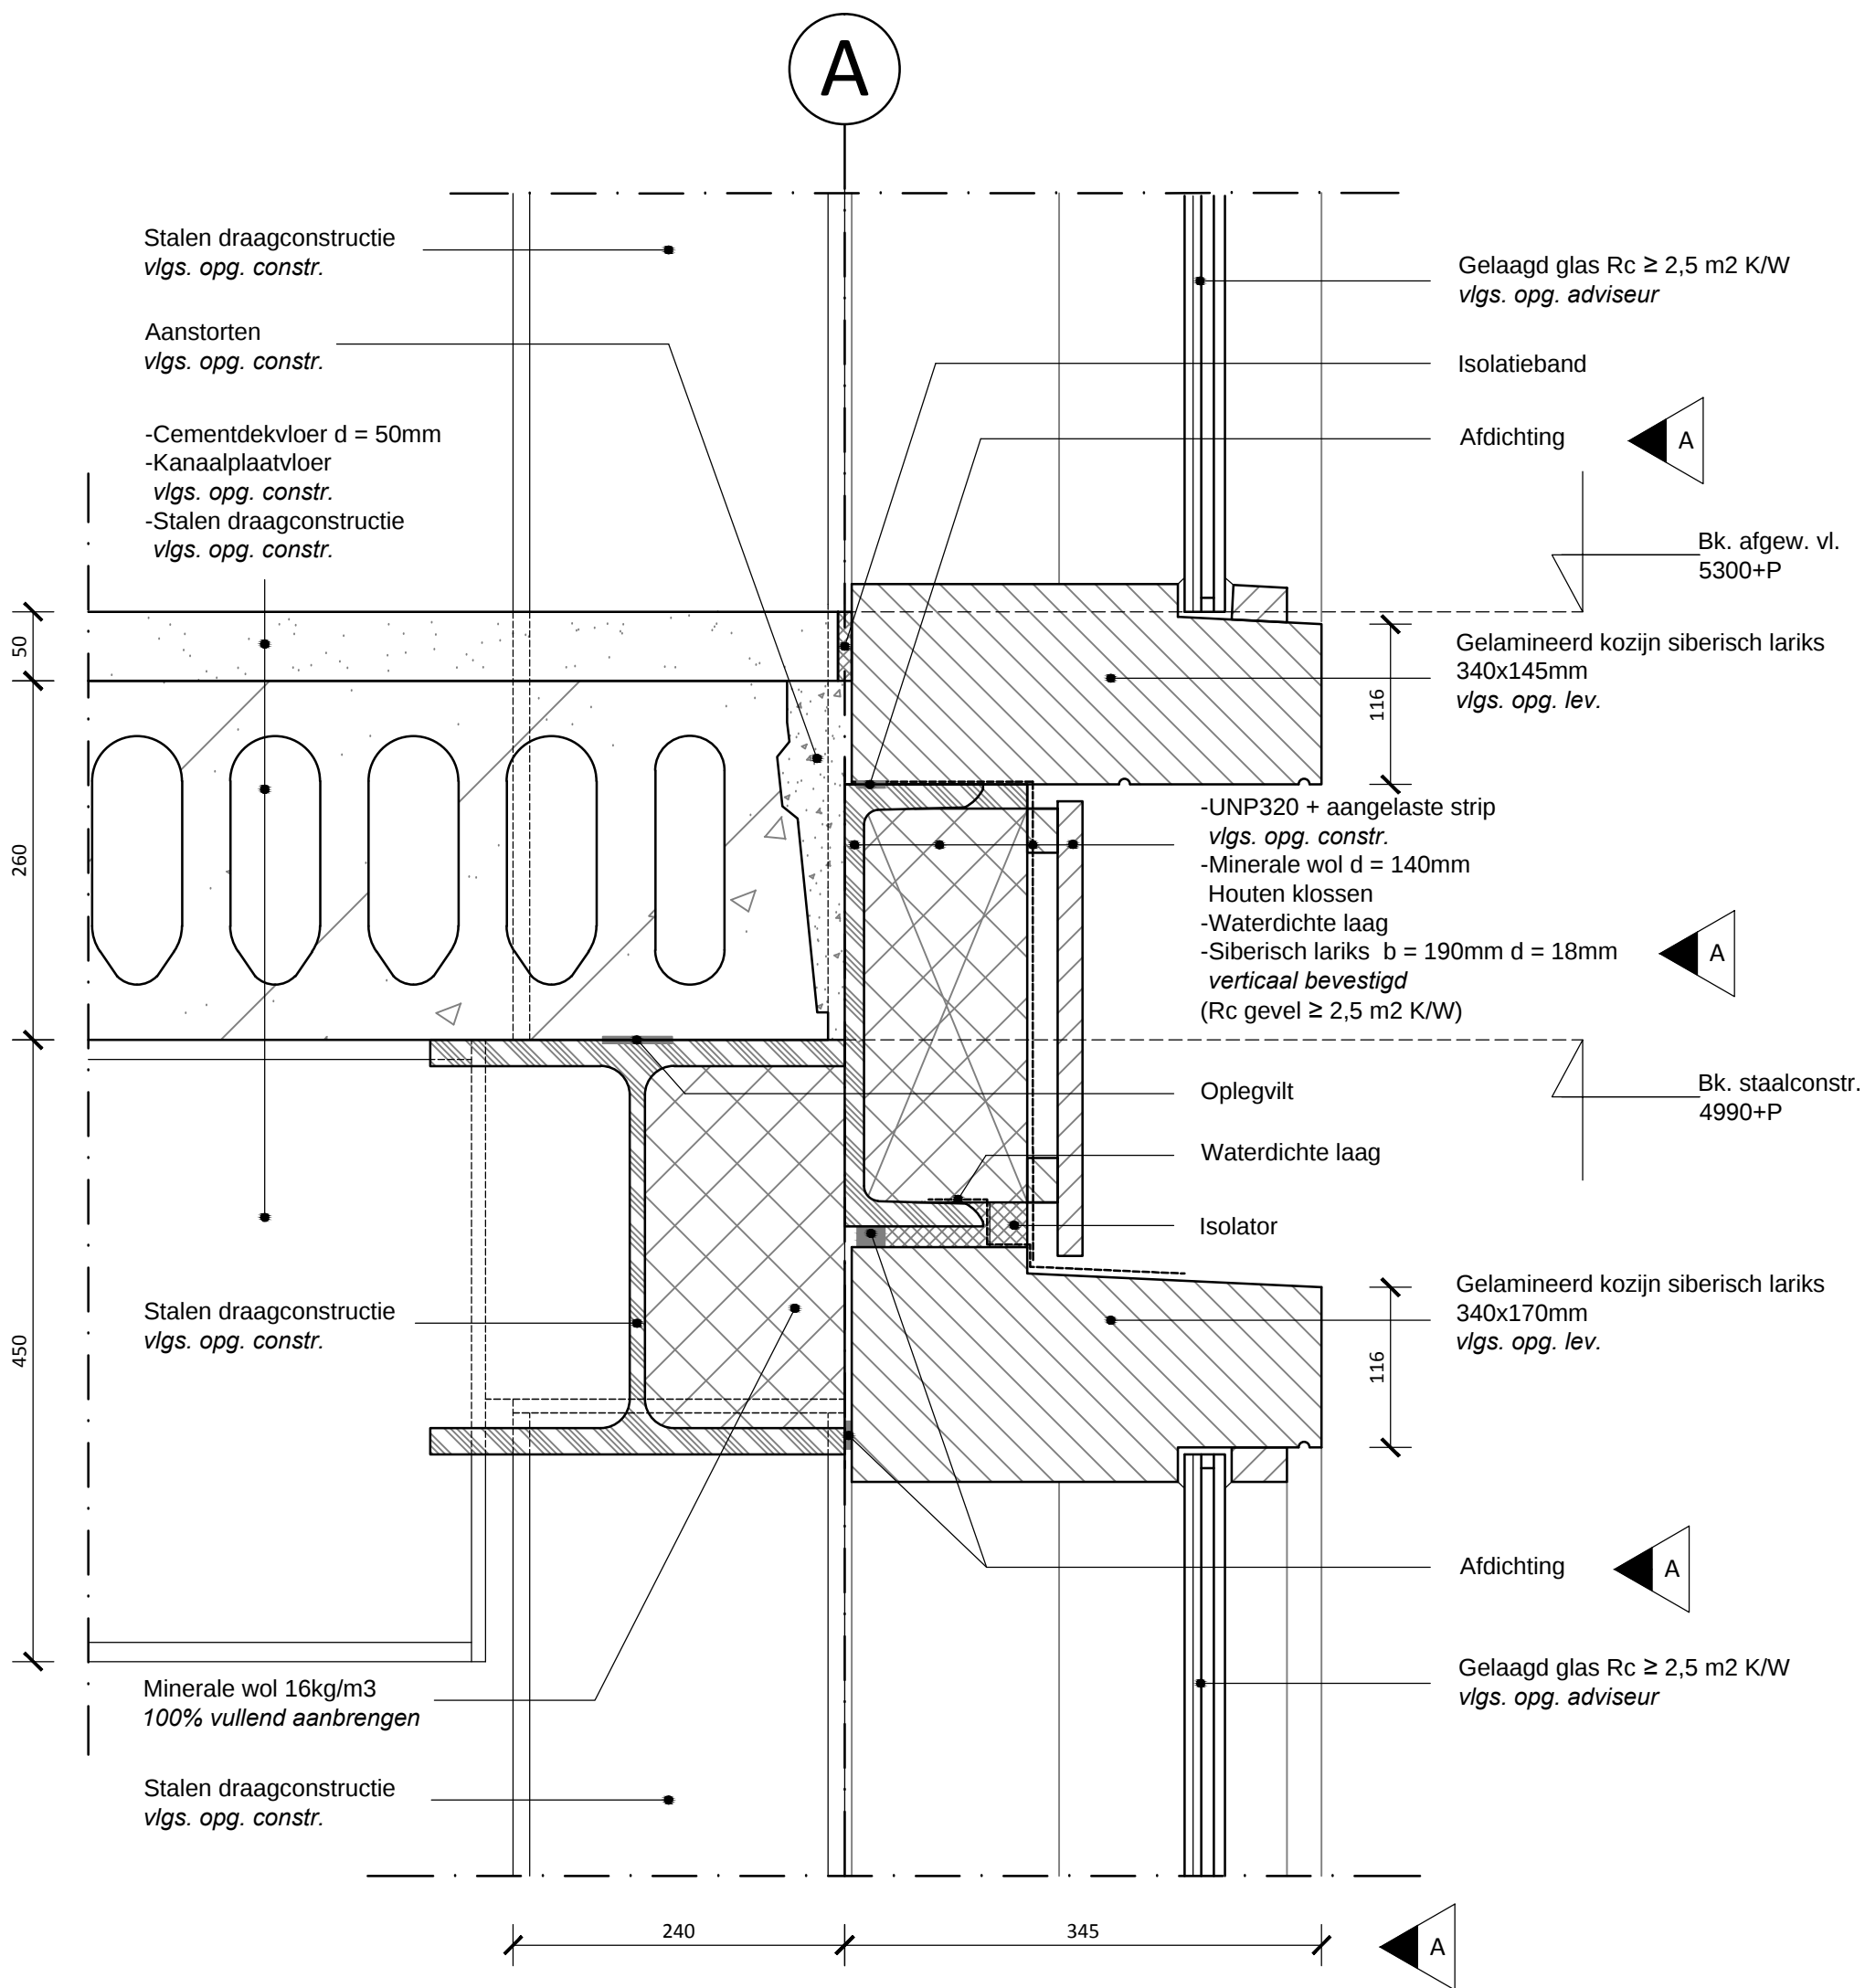

Detail 37

Entreegebied / raam

Vloeren, wanden en plafonds
afwerken conform afwerkstaat

Hoofddraagconstructie
brandwerend schilderen
vlgs. opg. constr.



DVP B.V.
Prinses Alexialaan 6
2496 XA Den Haag
Tel: 088 01 06 800

Project:
ZUIDERSTRANDTHEATER

Omschrijving:
Detail 37

Schaal:
1:5

Datum:
27-09-2013

Formaat:
A3

Werknummer:
13-007

Tek. naam:
B537

Wijziging:
18-10-2013 (A)

Maten i.h.w. controleren

Vloeren, wanden en plafonds
afwerken conform afwerkstaat

Hoofddraagconstructie
brandwerend schilderen
vlgs. opg. constr.

A

-Bitumineuze dakbedekking
-EPS Isolatie met afschot $\geq 16\text{mm/m1}$
-Dampremmende laag
-Geprofileerde dakplaat
vlgs. opg. constr.
($R_c \text{ dak} \geq 2,5 \text{ m}^2 \text{ K/W}$)

-Kokerprofiel 70x70mm
h.o.h. 3000mm
vlgs opg. constr.
-EPS isolatie d = 70mm

Stalen zetwerk (u-vorm)

Stalen zetwerk (kap)

Bk. dakrand
11580+P

-Multiplex d = 18mm
-Dampdichte laag
-Minerale wol d = 114mm
-Waterdichte laag
-Ventilerend houten regelwerk
(geïmpregneerd) d = 28mm
-Siberisch lariks b = 190mm d = 18mm
verticaal bevestigd
($R_c \text{ gevel} \geq 2,5 \text{ m}^2 \text{ K/W}$)

Bk. staalconstr.
11390+P

173

Waterdichte laag
Hoekprofiel I = 200mm
vlgs. opg. constr.
Isolator

Gelamineerd kozijn siberisch lariks
340x170mm
vlgs. opg. lev.

Gelaagd glas $R_c \geq 2,5 \text{ m}^2 \text{ K/W}$
vlgs. opg. adviseur

Gelamineerd kozijn siberisch lariks
340x170mm
vlgs. opg. lev.

Stalen draagconstructie
vlgs. opg. constr.

Stalen draagconstructie
vlgs. opg. constr.

Stalen draagconstructie
vlgs. opg. constr.

Afdichting

240

345

Detail 38

Entreegebied / raam



DVP B.V.
Prinses Alexialaan 6
2496 XA Den Haag
Tel: 088 01 06 800

Project:
ZUIDERSTRANDTHEATER

Omschrijving:
Detail 38

Schaal:
1:5

Datum:
27-09-2013


Formaat:
A3

Werknummer:
13-007

Tek. naam:
B538

Wijziging:
18-10-2013 (A)

Maten i.h.w. controleren

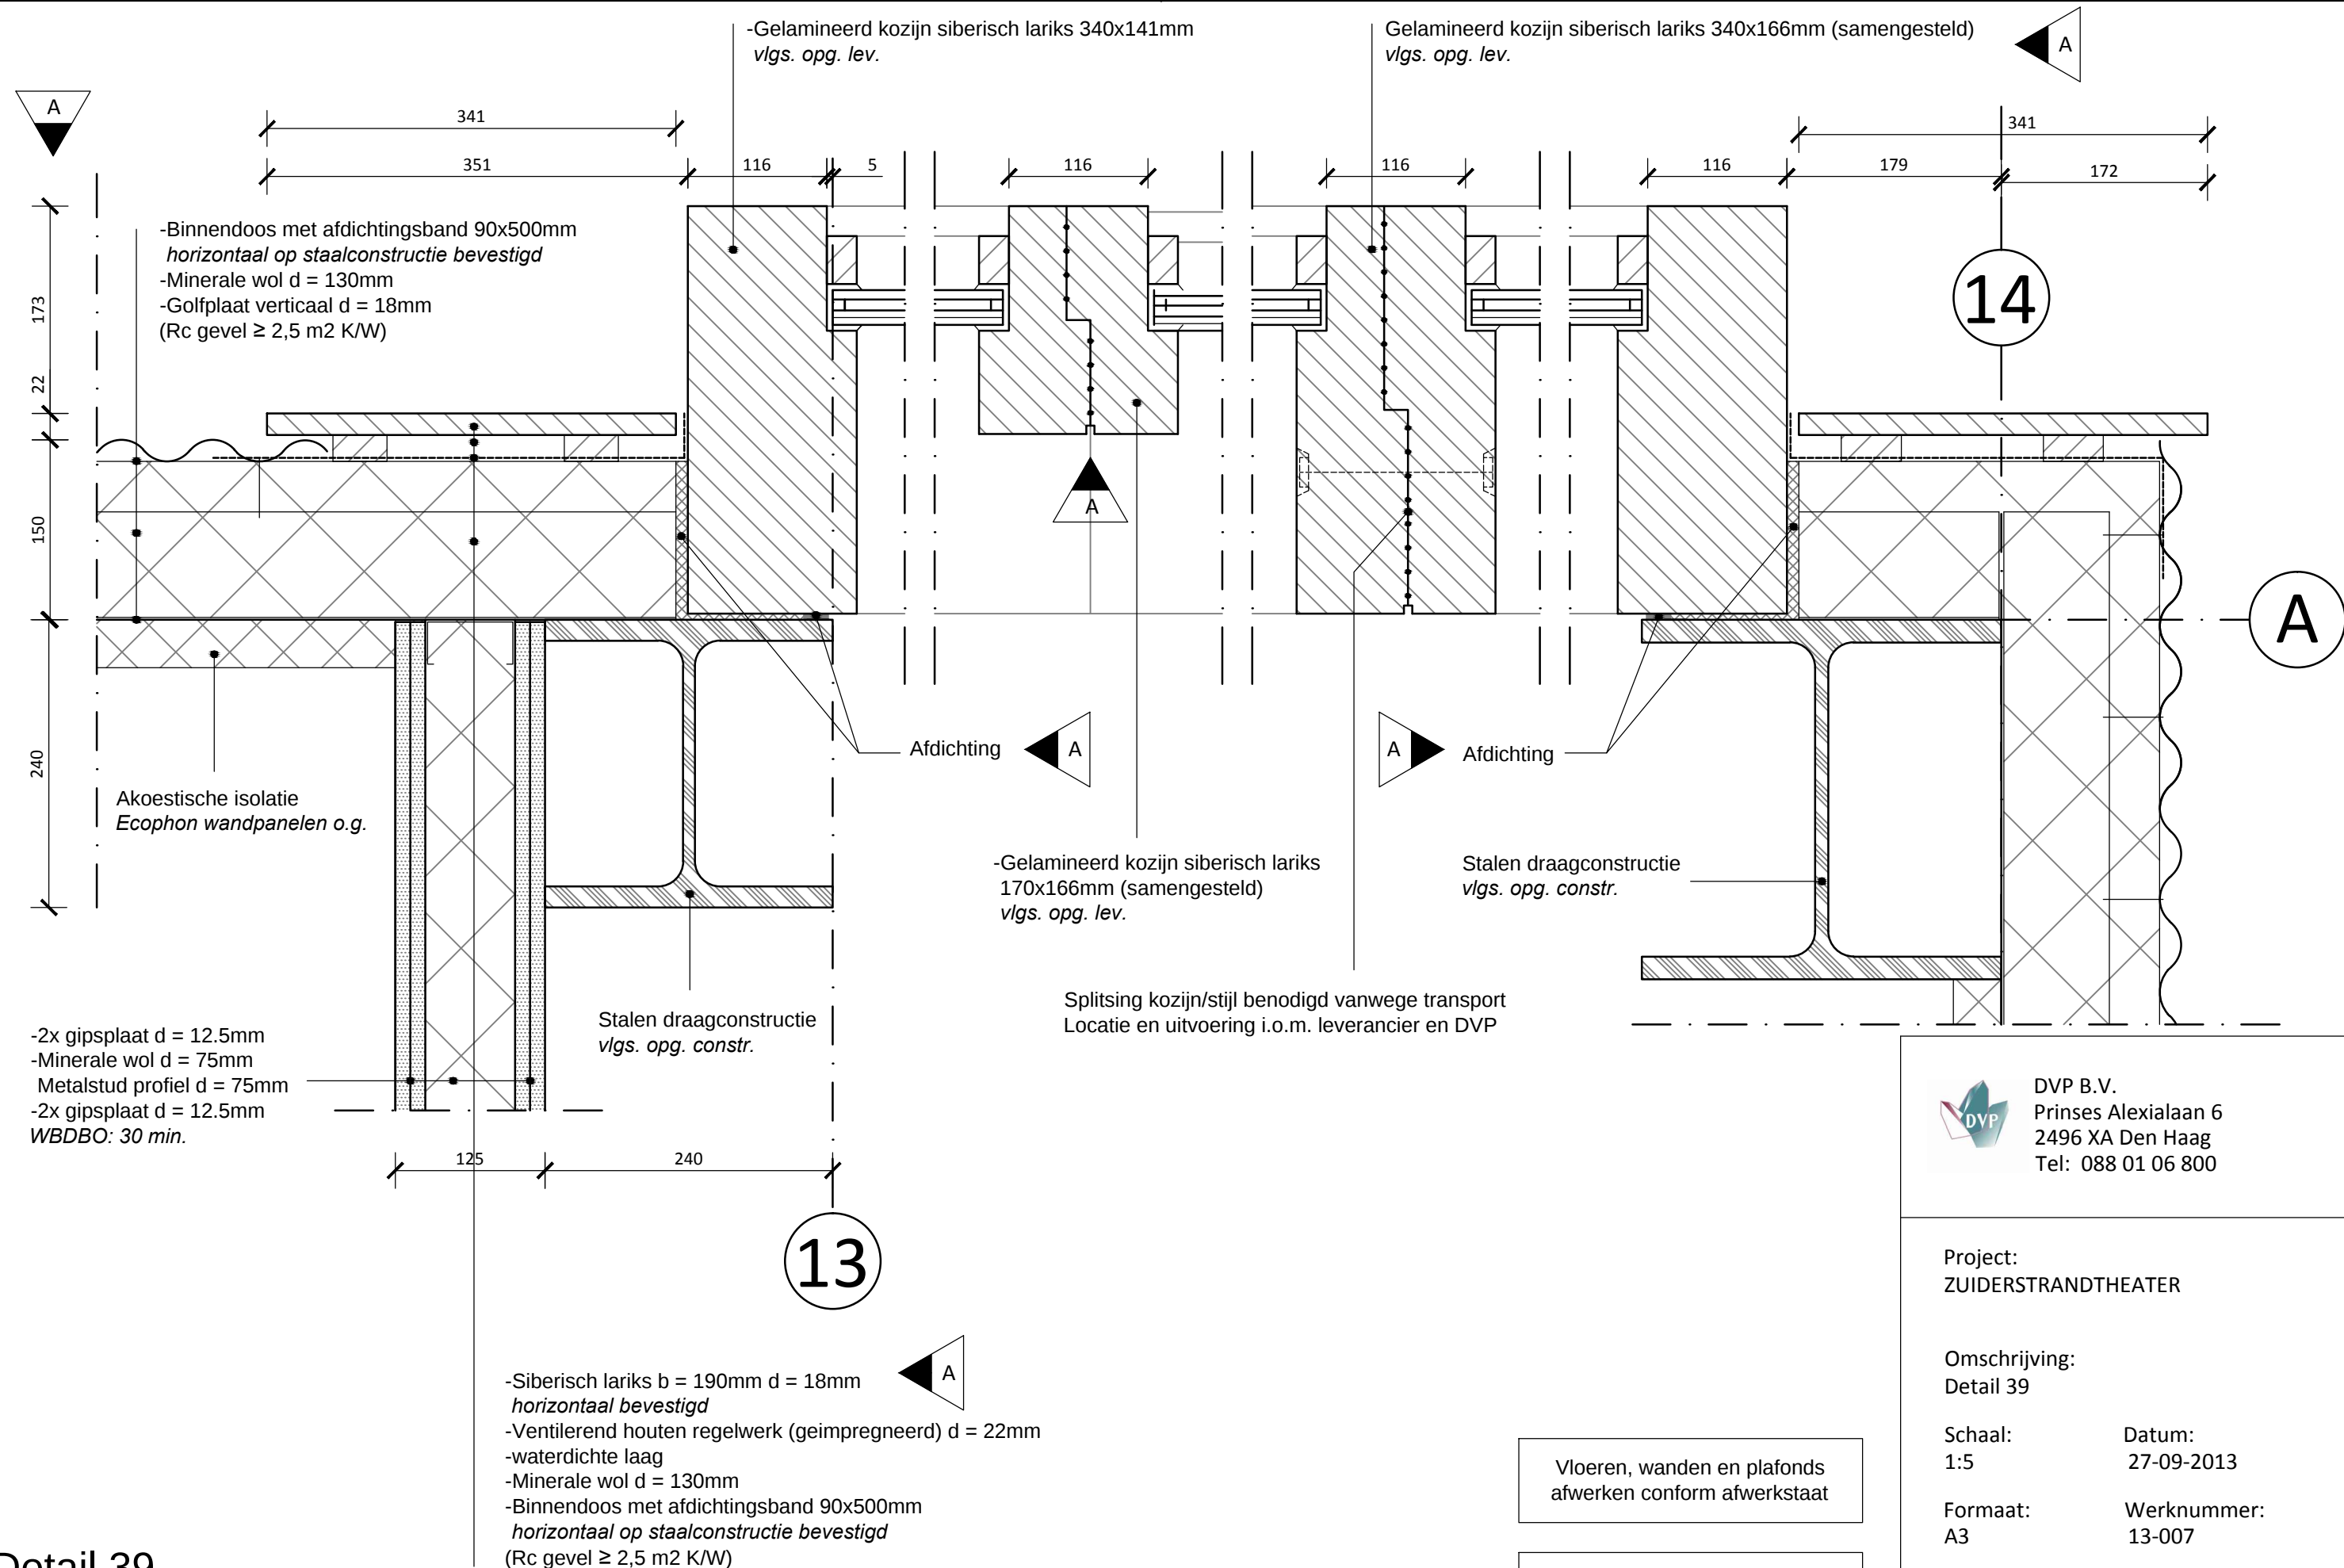

Detail 39
Entreegebied / raam

DVP B.V.
Prinses Alexialaan 6
2496 XA Den Haag
Tel: 088 01 06 800

Project:
ZUIDERSTRANDTHEATER

Omschrijving:
Detail 39

Schaal:
1:5

Datum:
27-09-2013

Formaat:
A3

Werknummer:
13-007


Tek. naam:
B539

Wijziging:
18-10-2013 (A)

Vloeren, wanden en plafonds
afwerken conform afwerkstaat

Hoofddraagconstructie
brandwerend schilderen
vlg. opg. constr.

Maten i.h.w. controleren

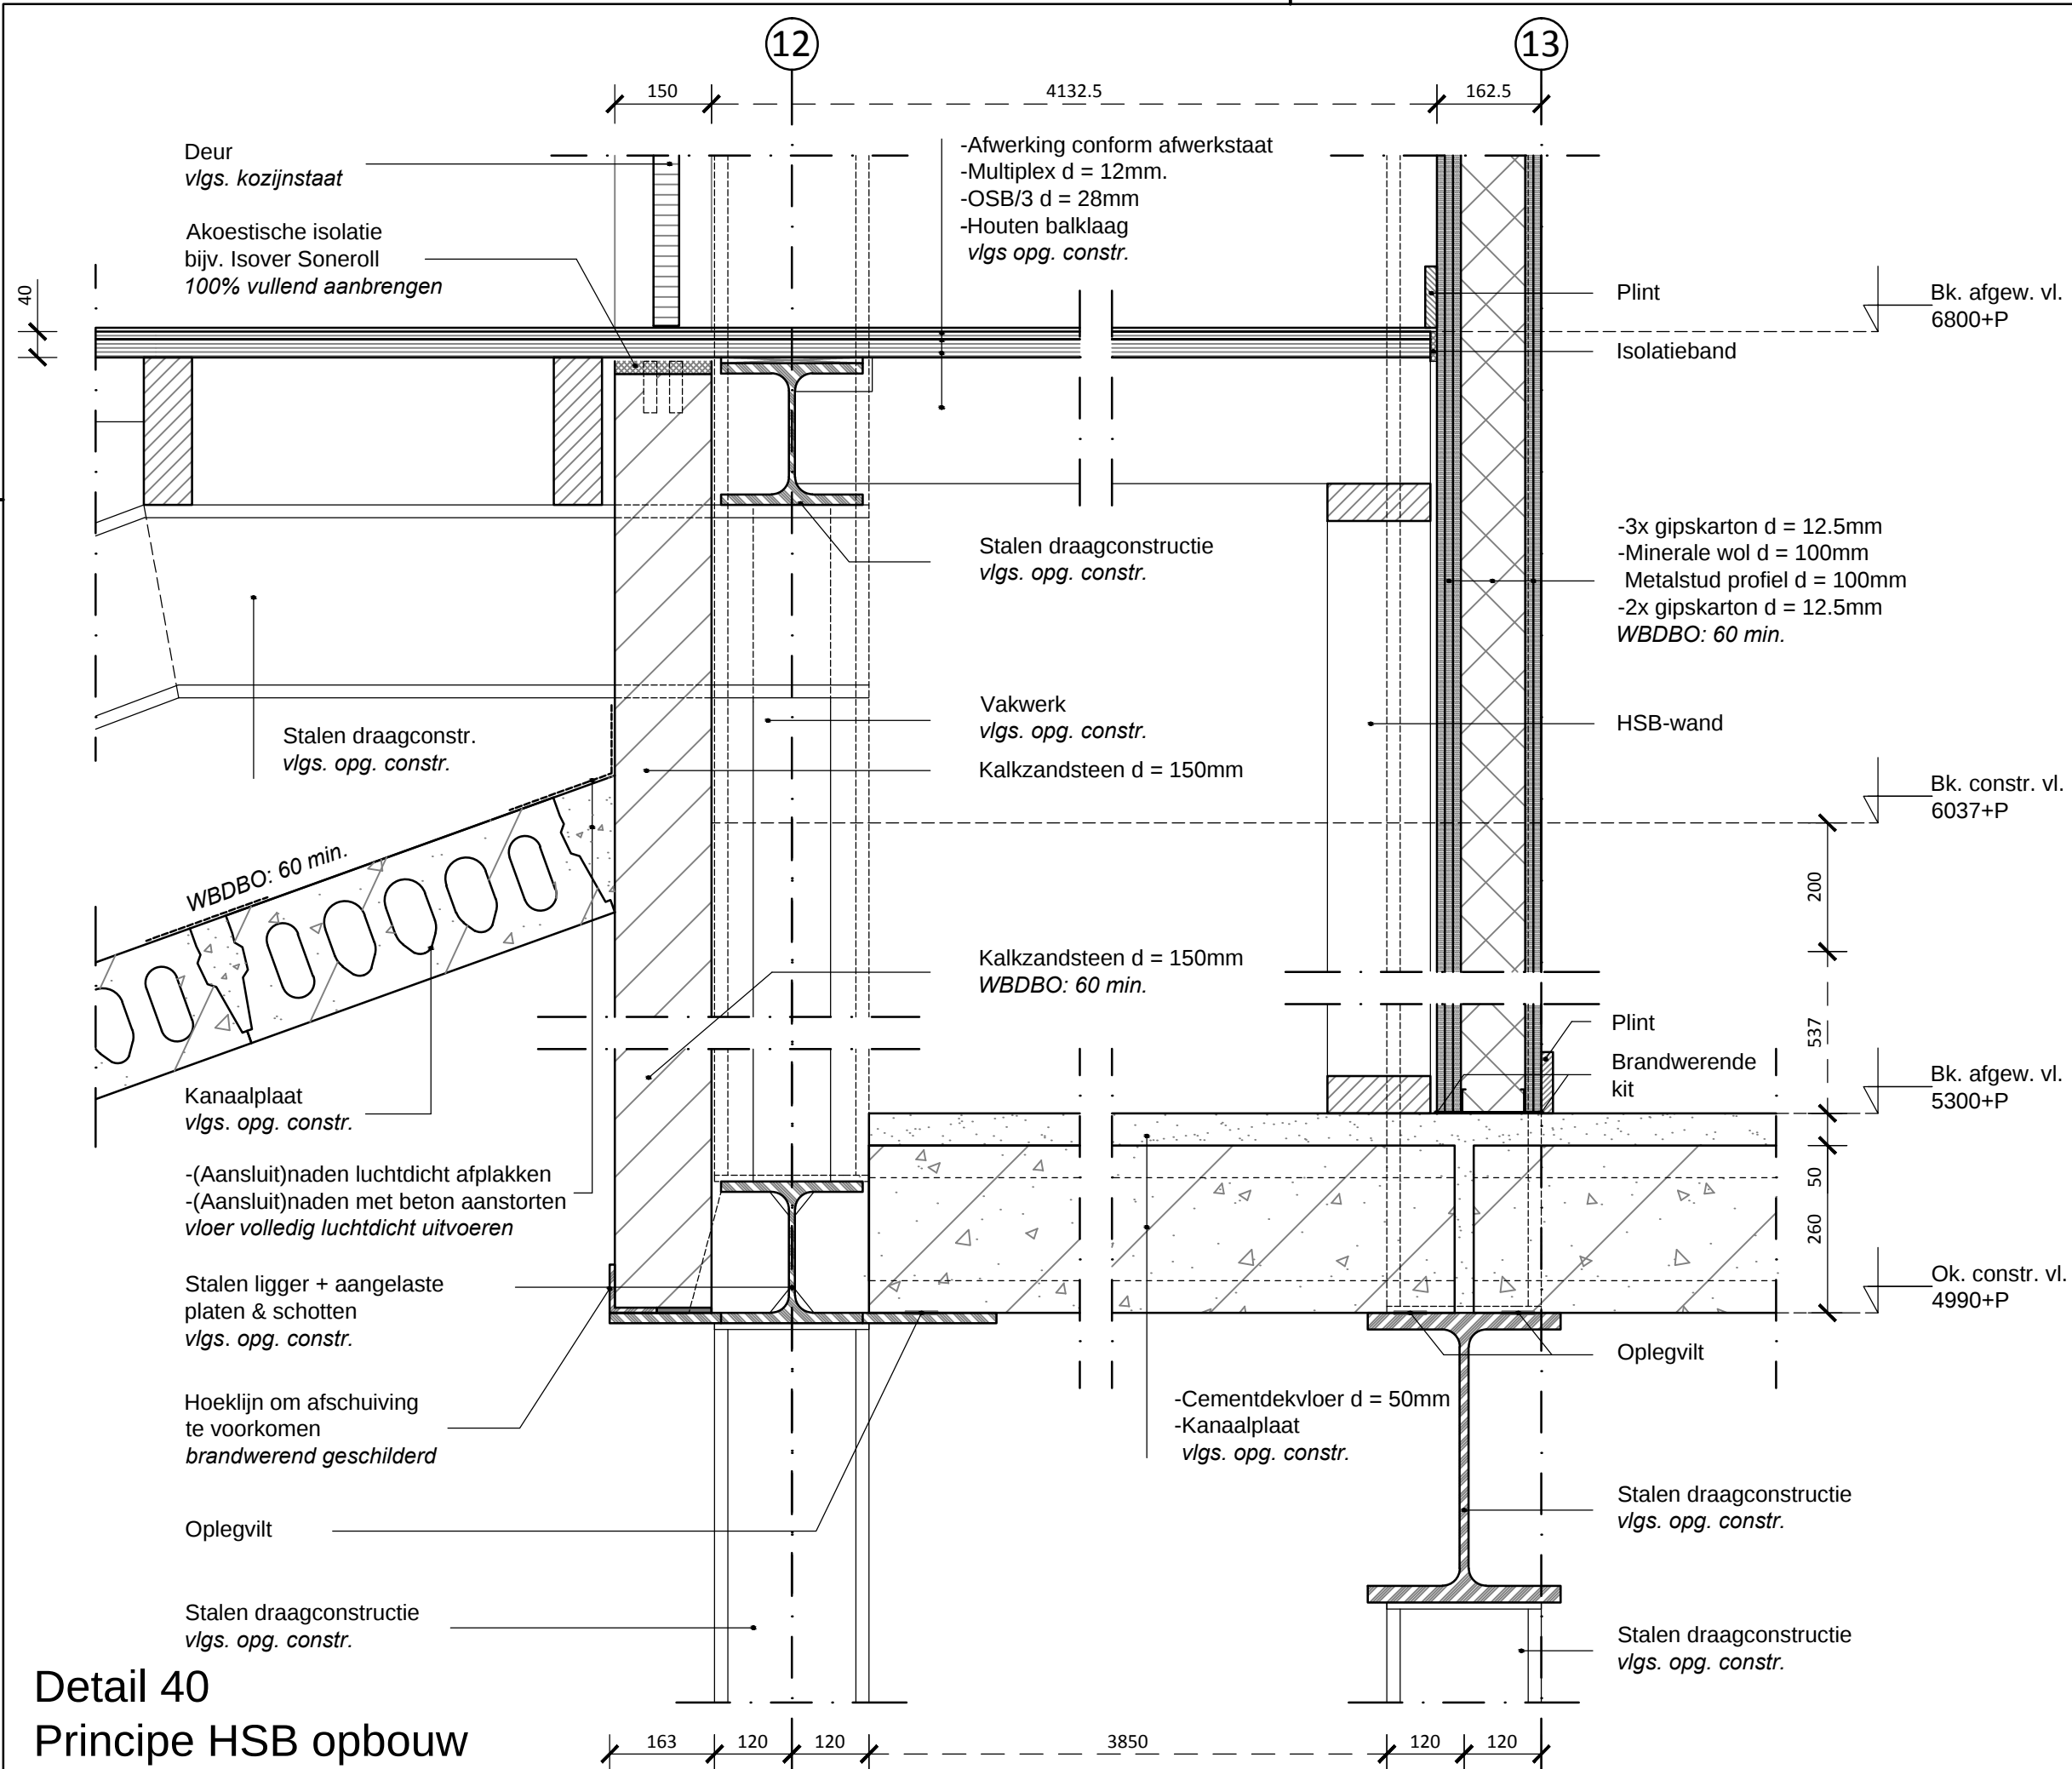

Vloeren, wanden en plafonds
afwerken conform afwerkstaat

Hoofddraagconstructie
brandwerend schilderen
vlg. opg. constr.



DVP B.V.
Prinses Alexialaan 6
2496 XA Den Haag
Tel: 088 01 06 800

Project:
ZUIDERSTRANDTHEATER

Omschrijving:
Detail 40


Schaal: 1:10 Datum: 18-10-2013

Formaat: A3 Werknummer: 13-007

Tek. naam: B540 Wijziging:

Detail 40
Principe HSB opbouw

Detail 41 Principe HSB opbouw

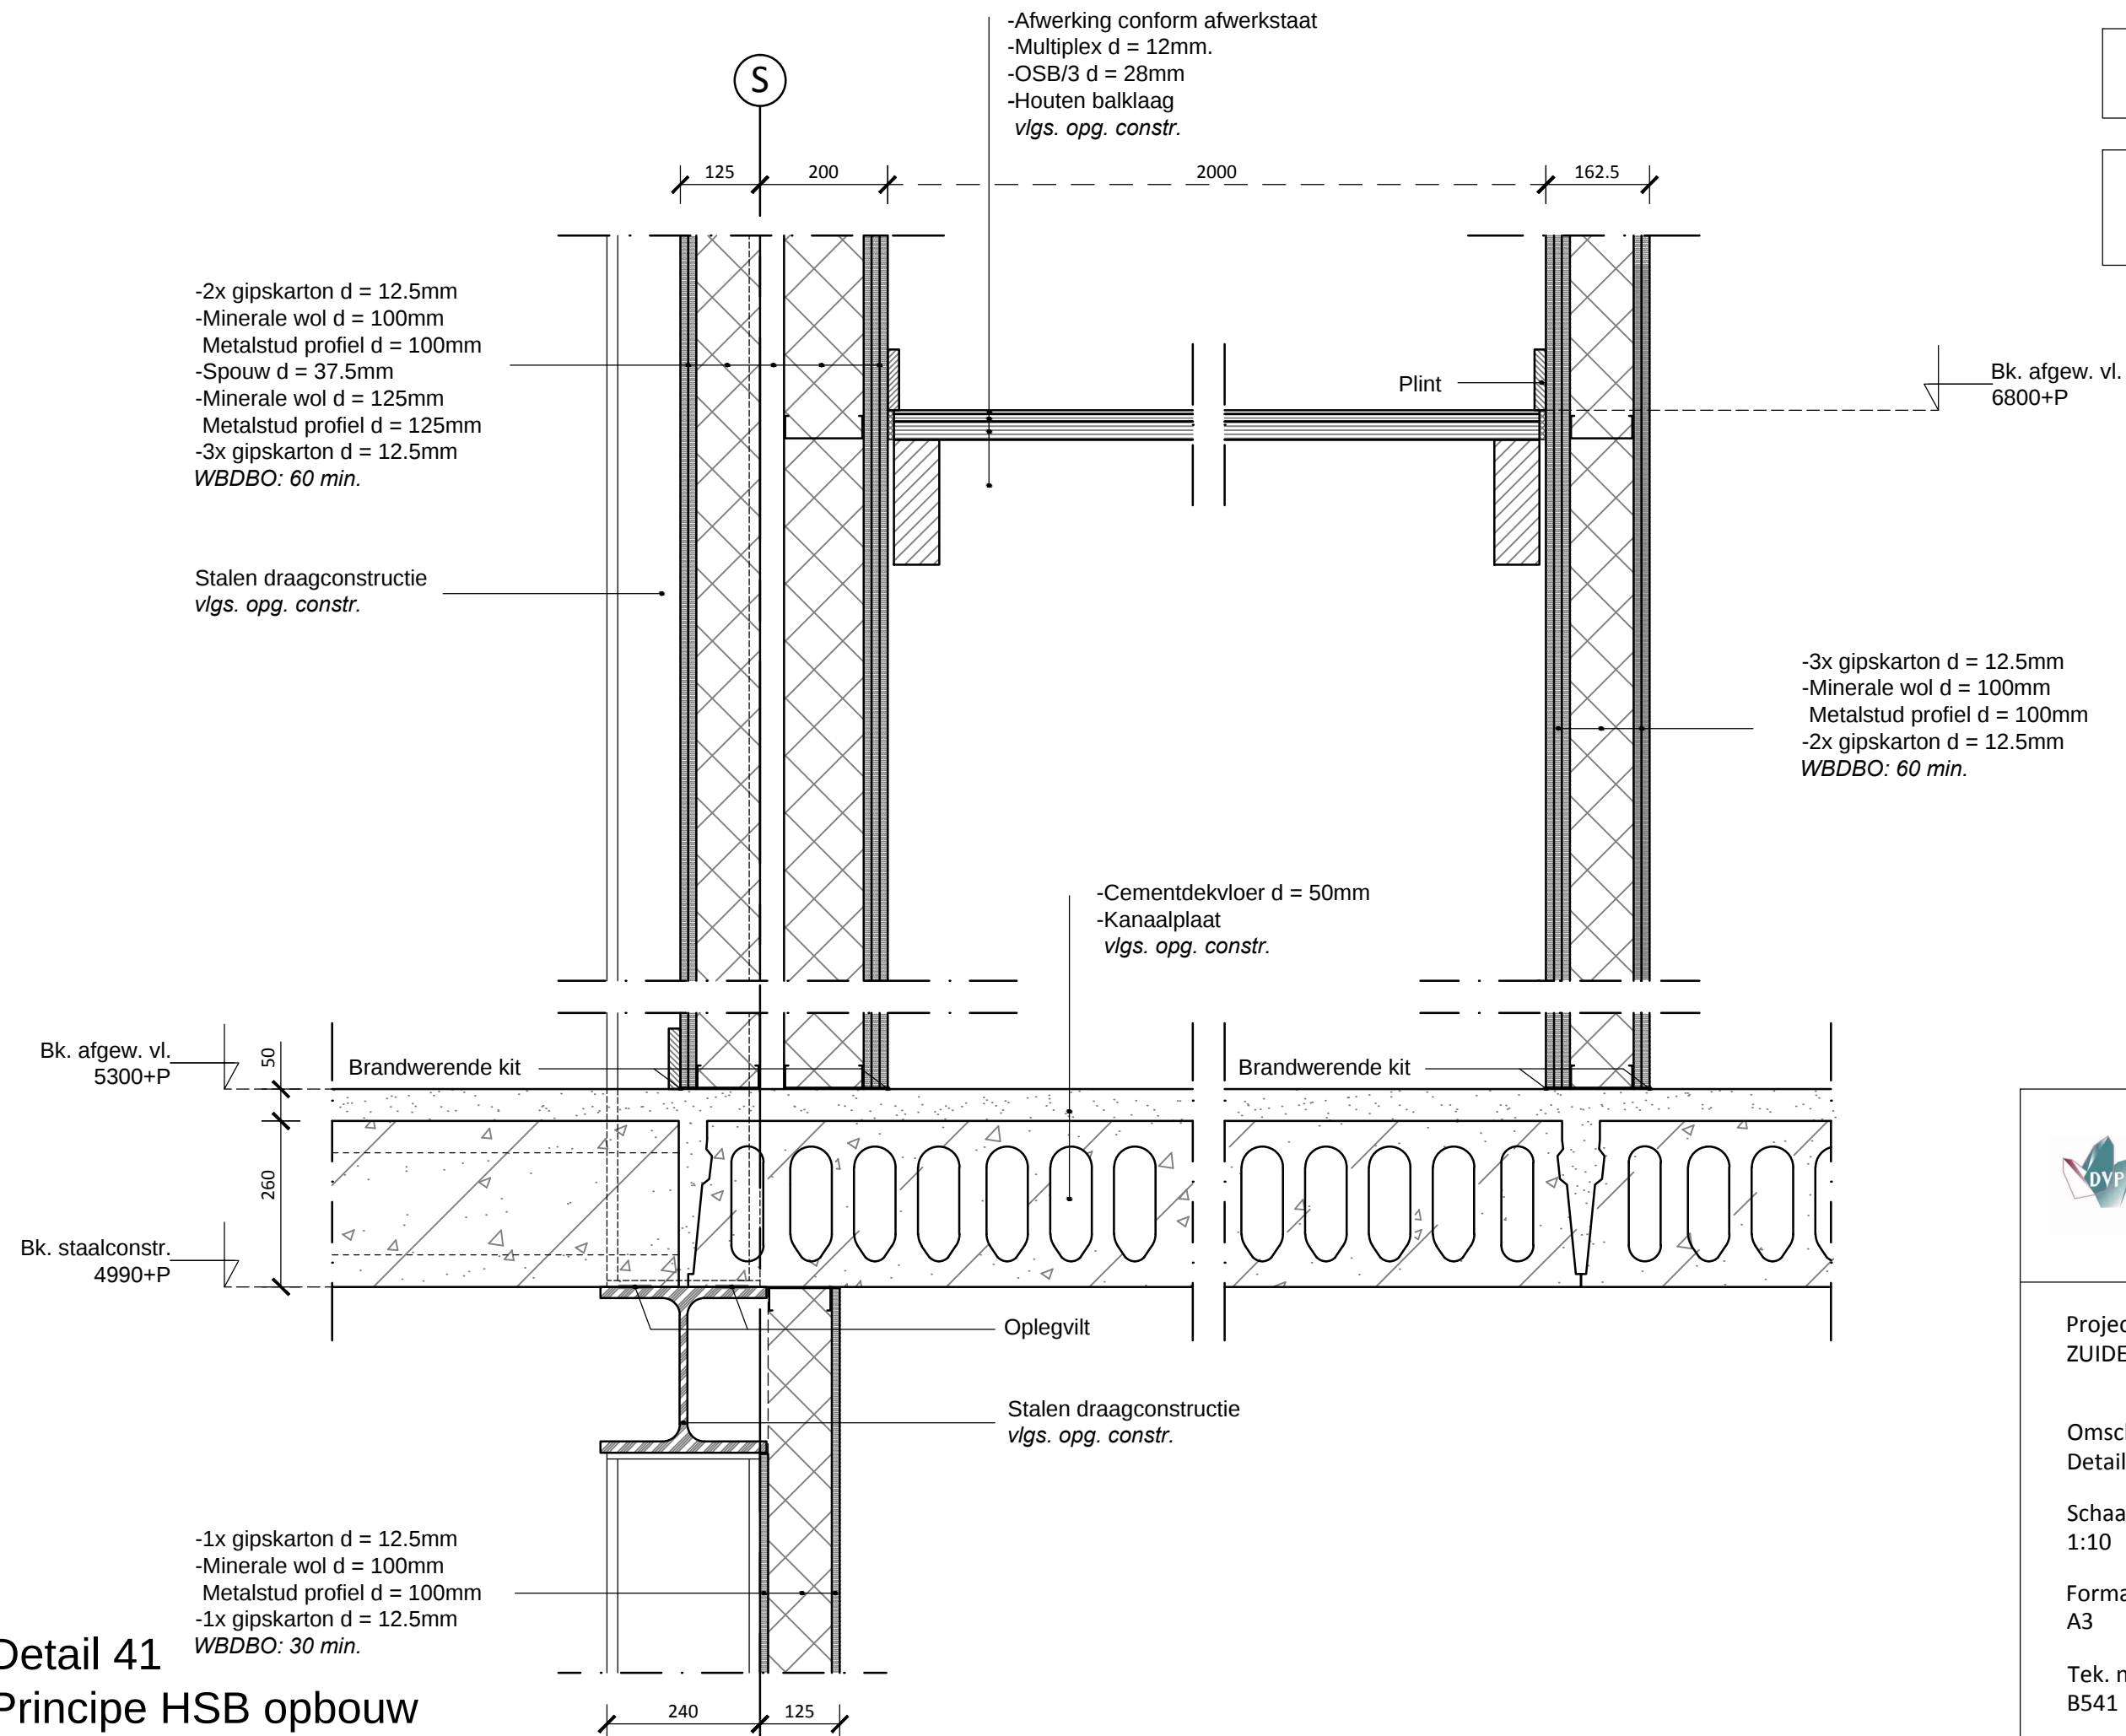

Vloeren, wanden en plafonds
afwerken conform afwerkstaat

Hoofddraagconstructie
brandwerend schilderen
vlgs. opg. constr.



DVP B.V.
Prinses Alexialaan 6
2496 XA Den Haag
Tel: 088 01 06 800

Project:
ZUIDERSTRANDTHEATER


Omschrijving:
Detail 41

Schaal: 1:10
Datum: 18-10-2013

Formaat: A3
Werknummer: 13-007

Tek. naam: B541
Wijziging:

Maten i.h.w. controleren

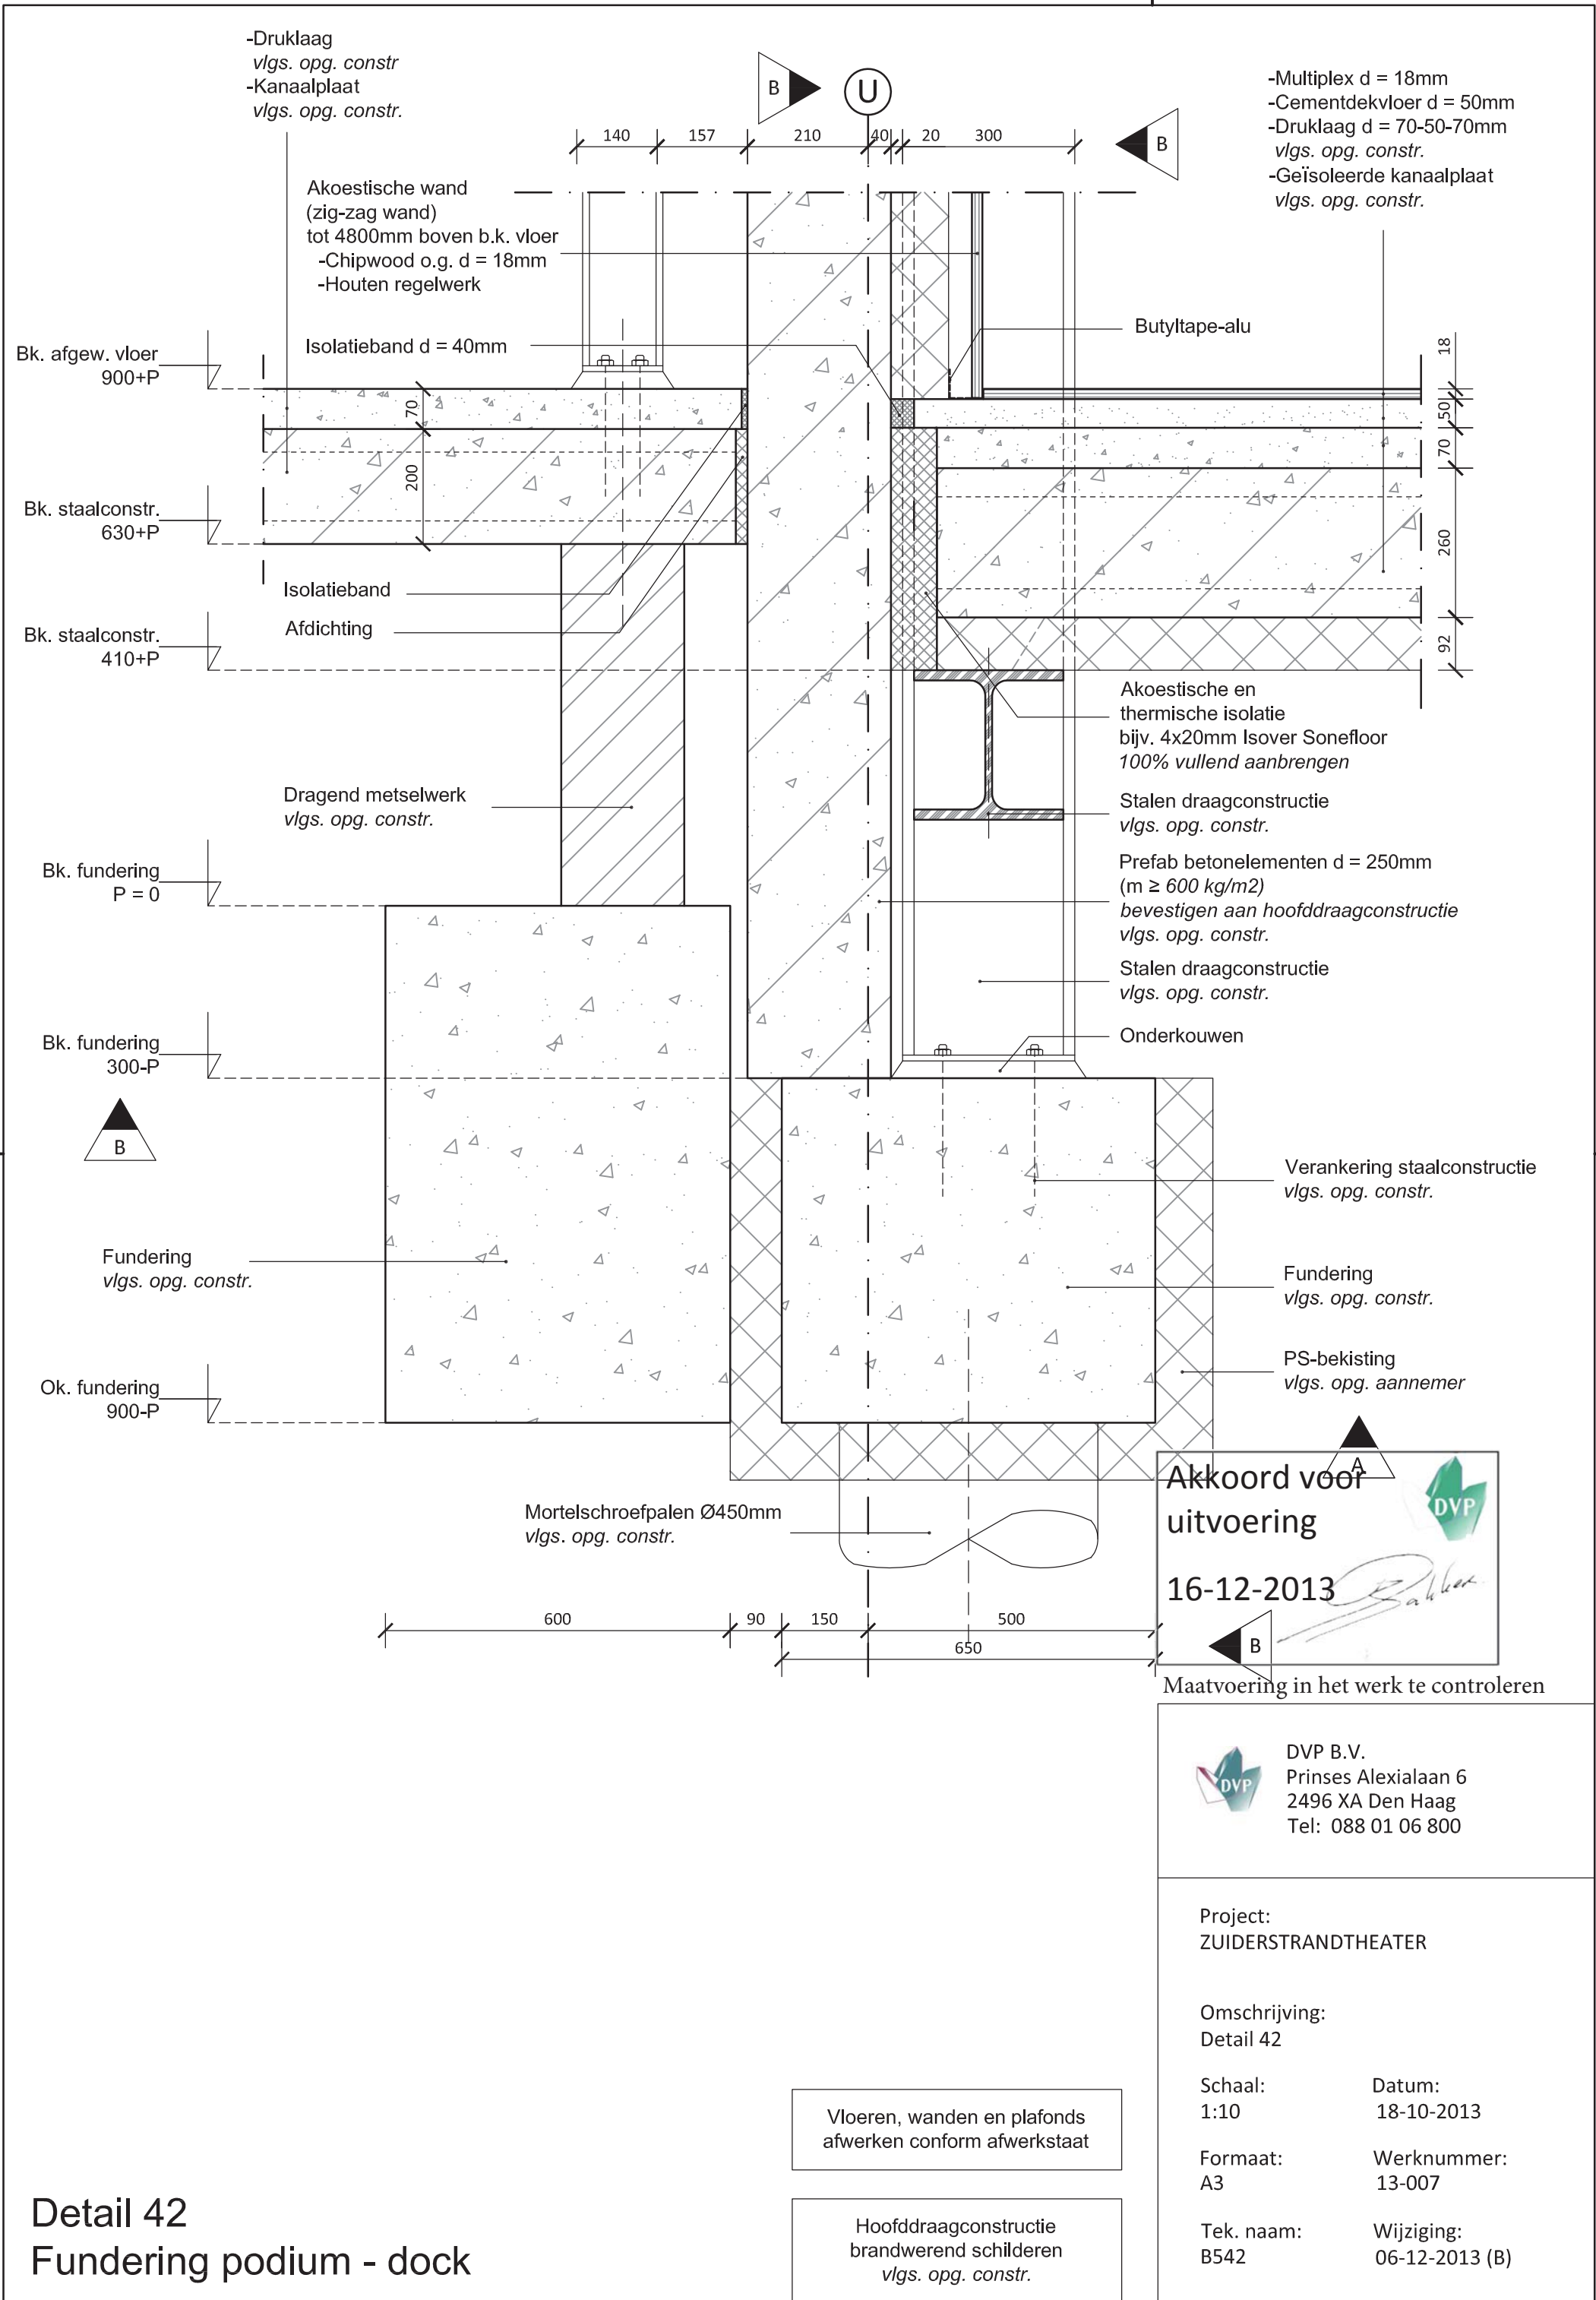

Detail 42
Fundering podium - dock



DVP B.V.
Prinses Alexialaan 6
2496 XA Den Haag
Tel: 088 01 06 800

Project:
ZUIDERSTRANDTHEATER

Omschrijving:
Detail 42

Schaal:
1:10

Datum:
18-10-2013

Formaat:
A3

Werknummer:
13-007


Tek. naam:
B542

Wijziging:
06-12-2013 (B)

Maten i.h.w. controleren

Vloeren, wanden en plafonds
afwerken conform afwerkstaat

Hoofddraagconstructie
brandwerend schilderen
vlgs. opg. constr.

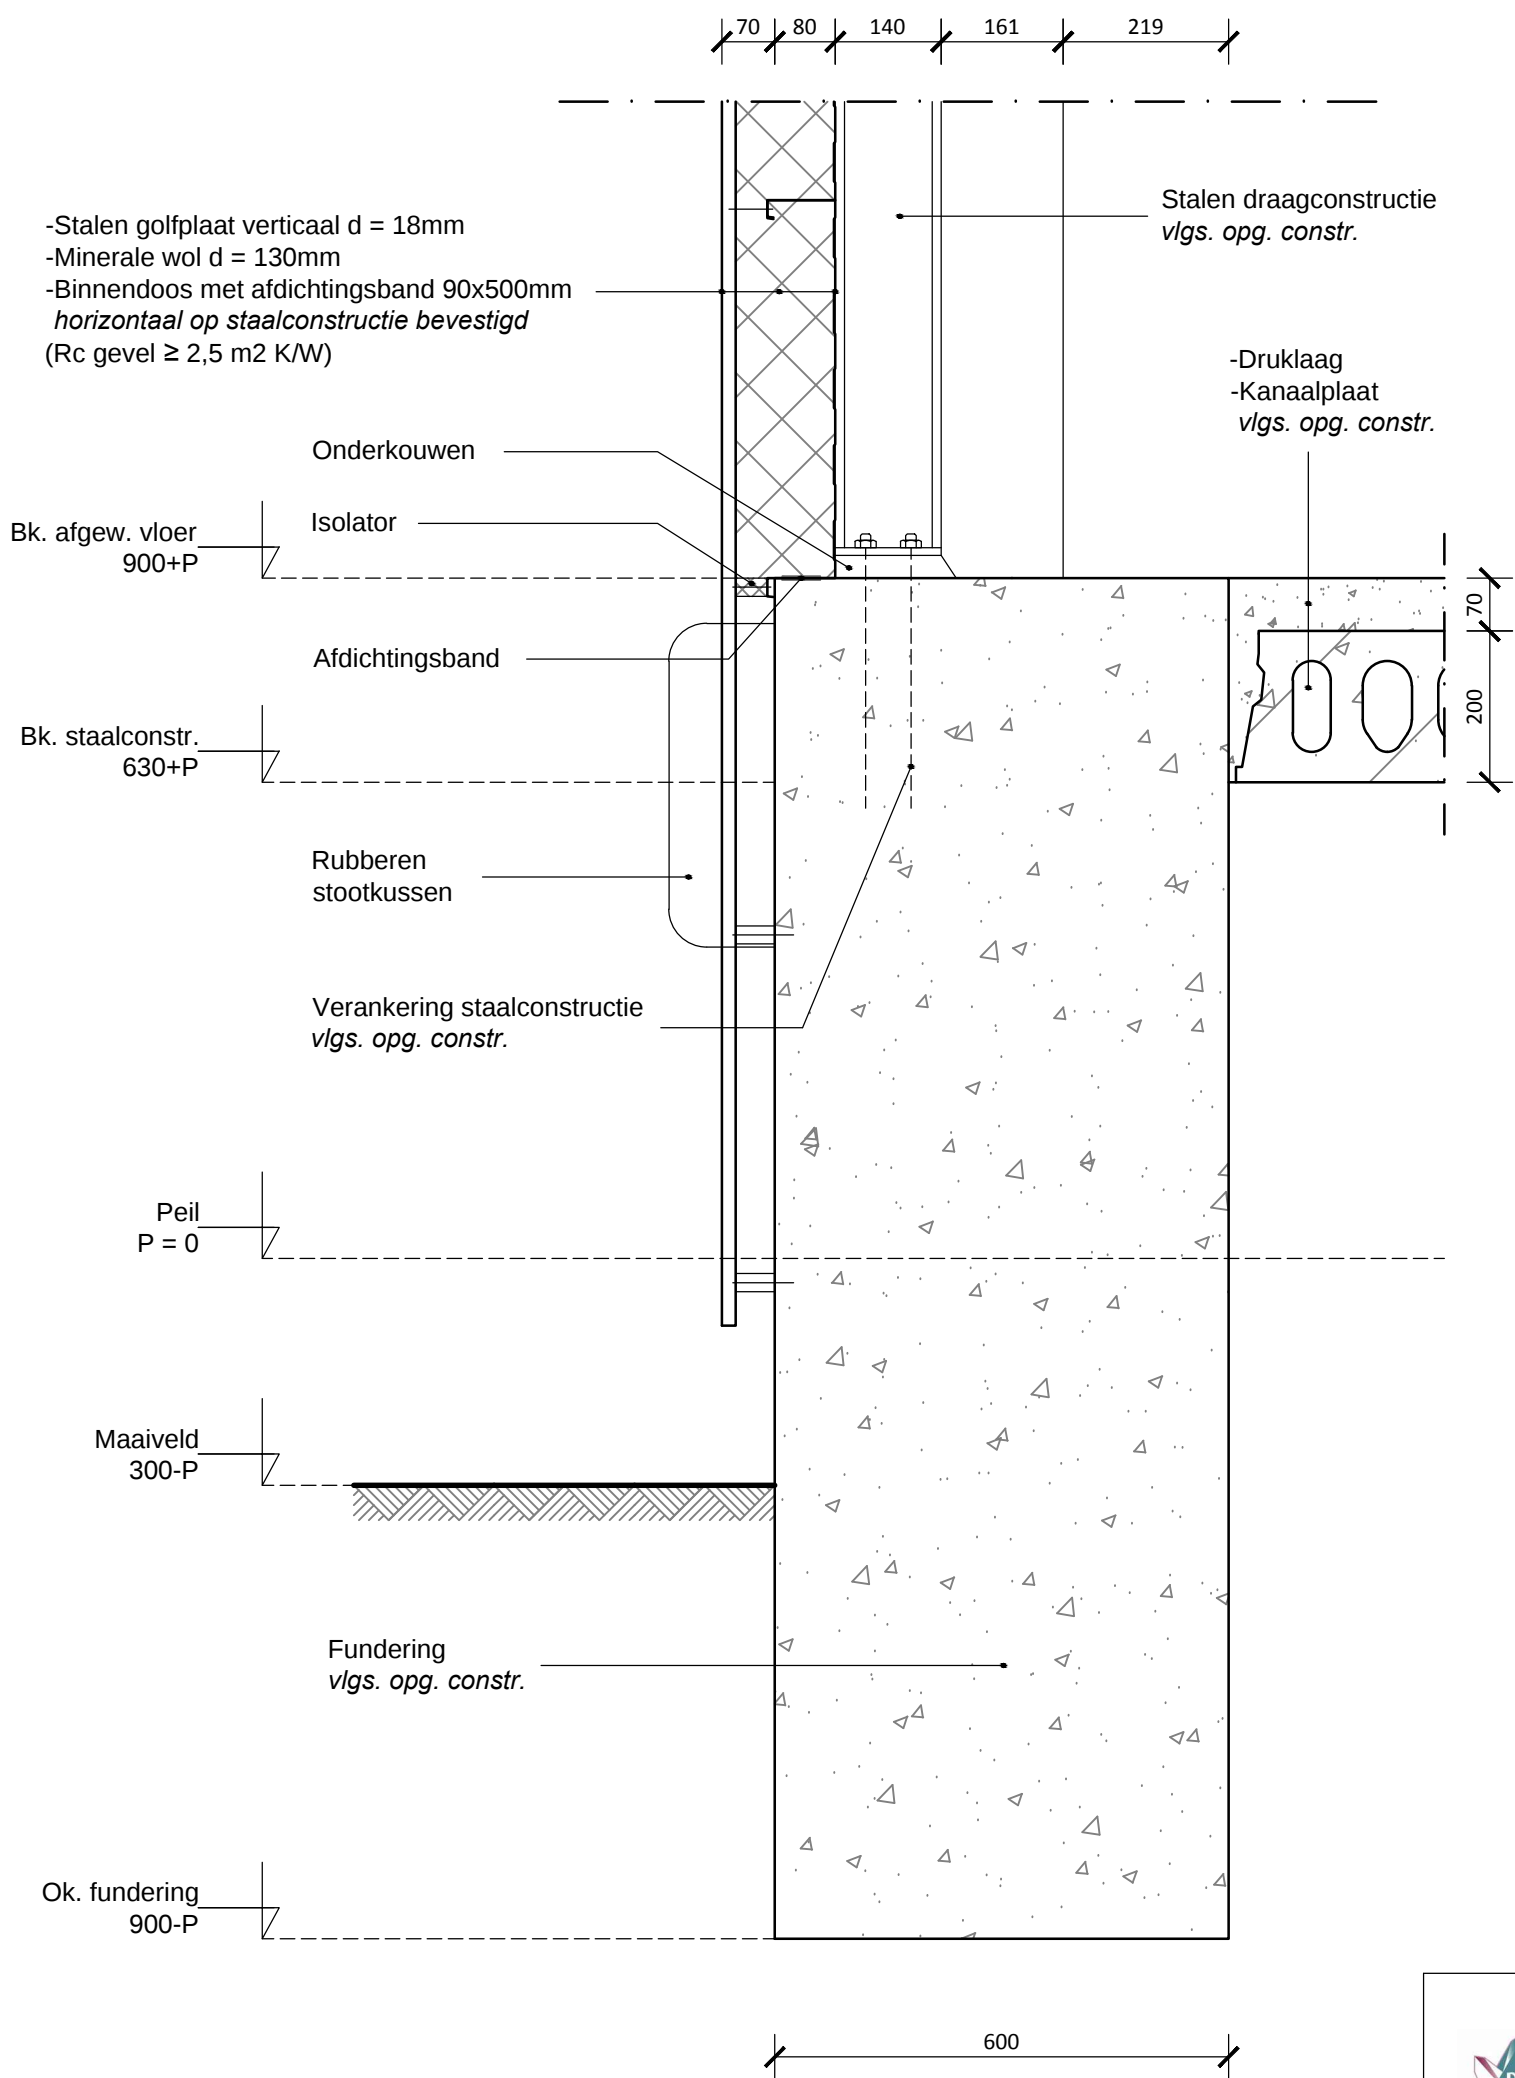

DVP B.V.
Prinses Alexialaan 6
2496 XA Den Haag
Tel: 088 01 06 800

Project:
ZUIDERSTRANDTHEATER

Omschrijving:
Detail 43

Schaal: 1:10 Datum: 18-10-2013

Formaat: A3 Werknummer: 13-007


Tek. naam: B543 Wijziging:

Detail 43 Fundering dock

Maten i.h.w. controleren

Vloeren, wanden en plafonds
afwerken conform afwerkstaat

Hoofddraagconstructie
brandwerend schilderen
vlgs. opg. constr.

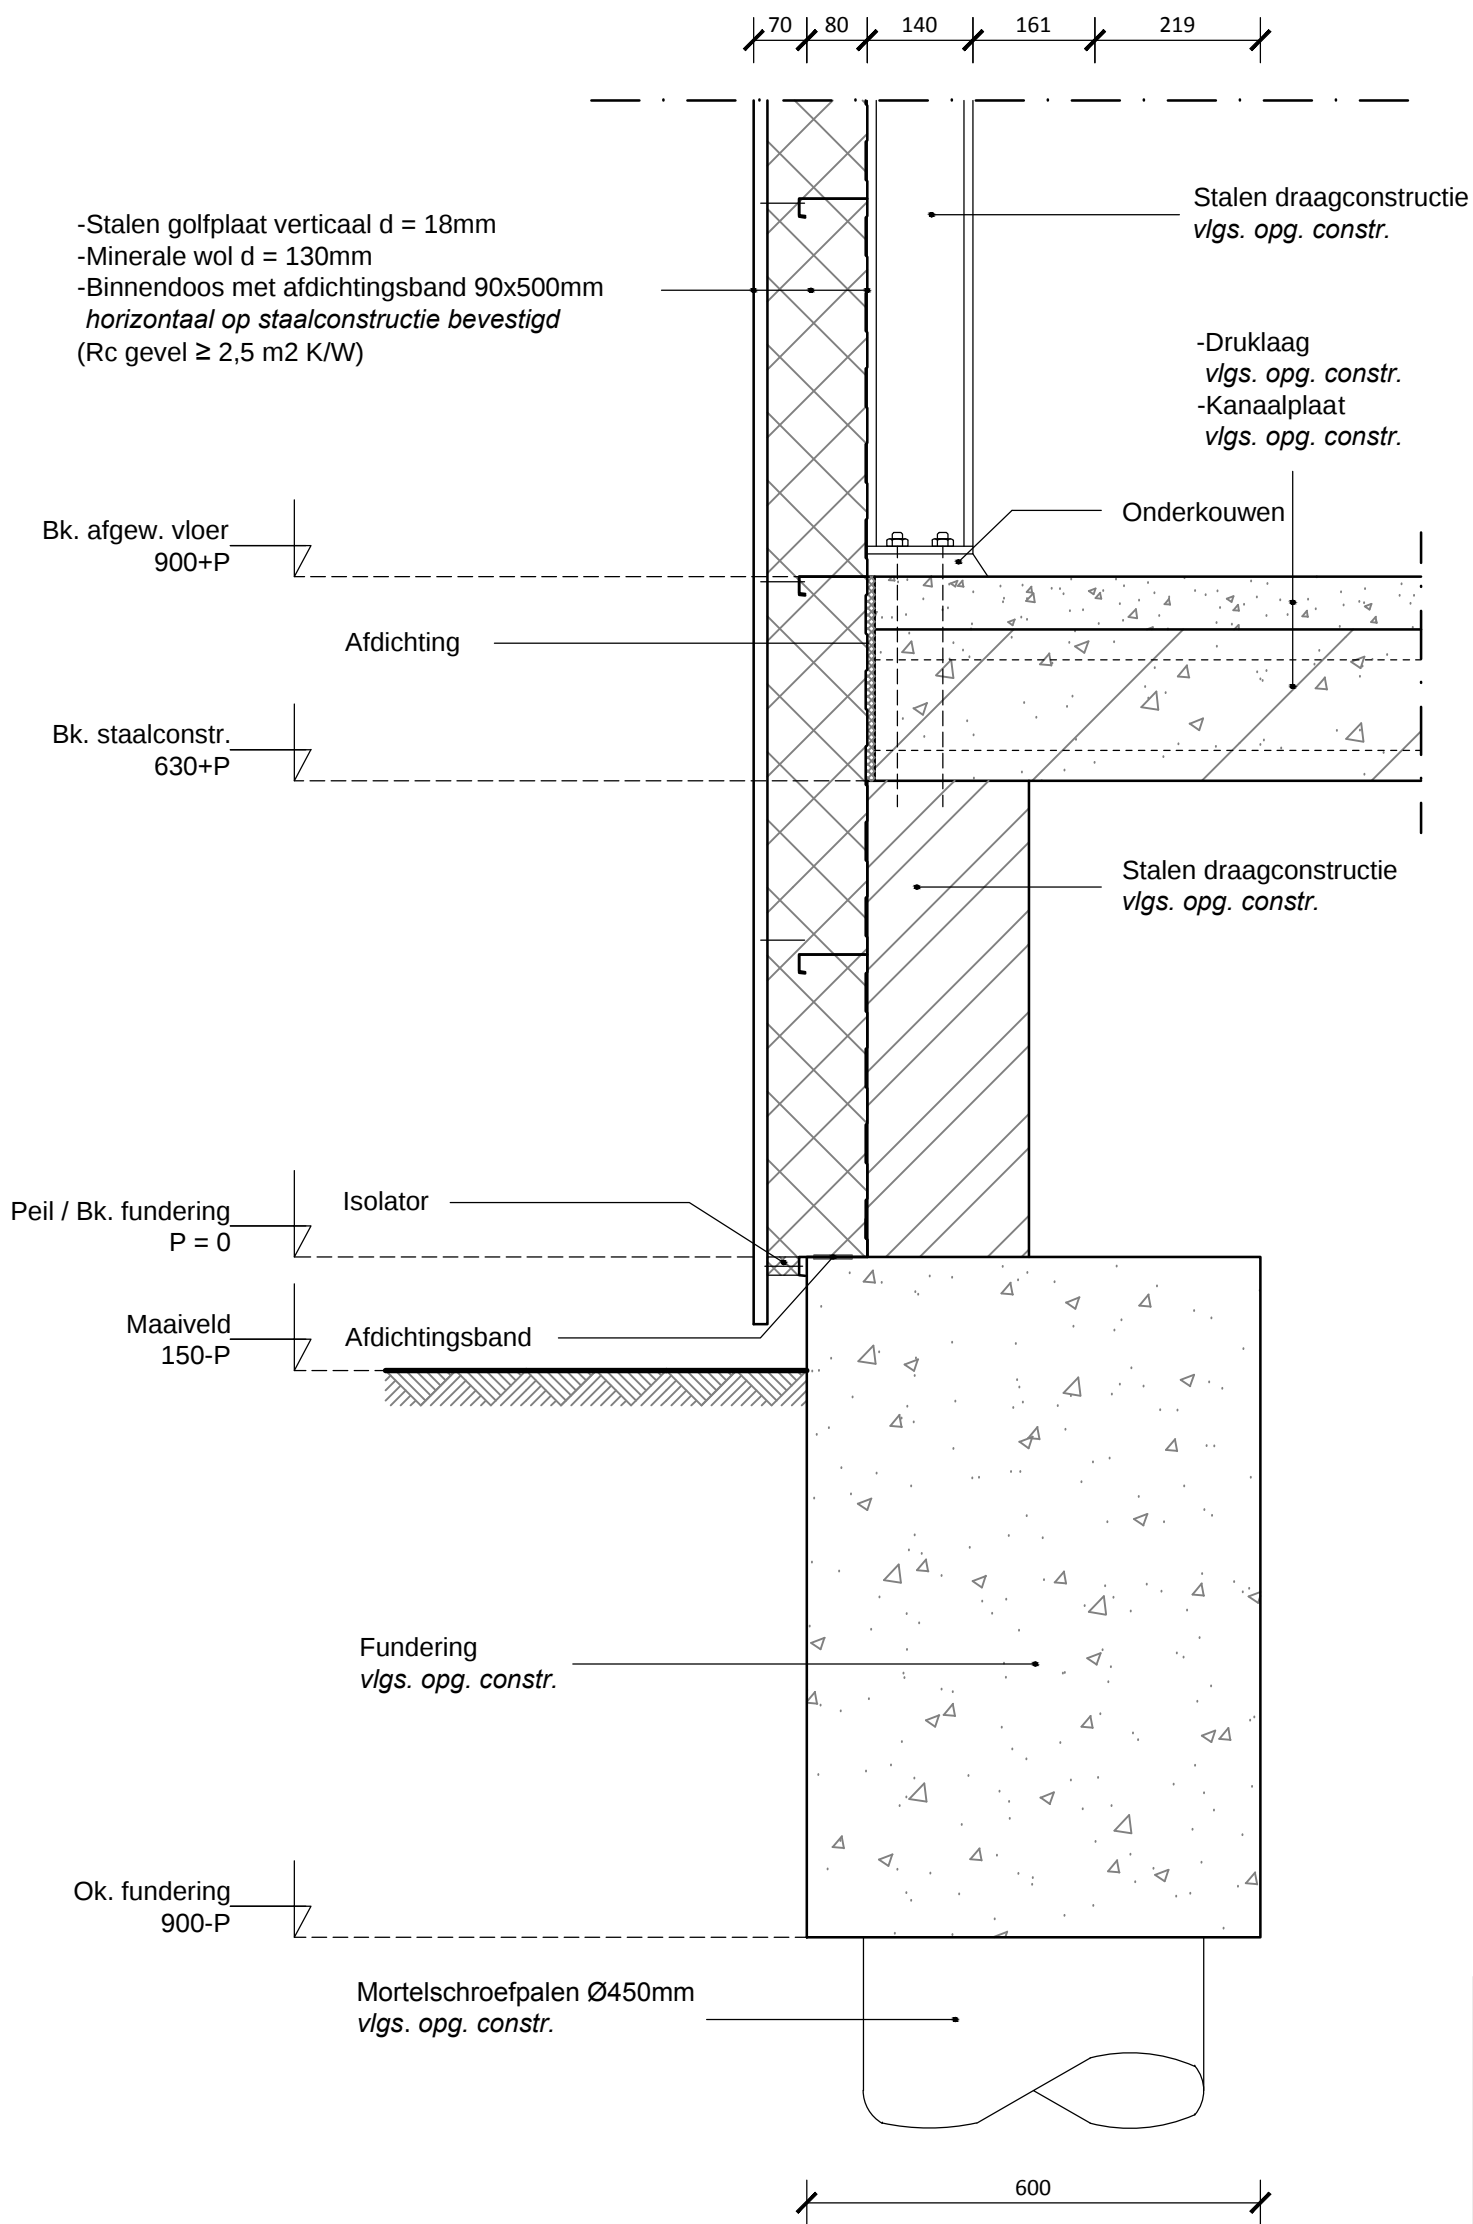

DVP B.V.
Prinses Alexialaan 6
2496 XA Den Haag
Tel: 088 01 06 800

Project:
ZUIDERSTRANDTHEATER


Omschrijving:
Detail 44

Schaal: 1:10 Datum: 18-10-2013

Formaat: A3 Werknummer: 13-007


Tek. naam: B544 Wijziging:

Detail 44
Fundering dock

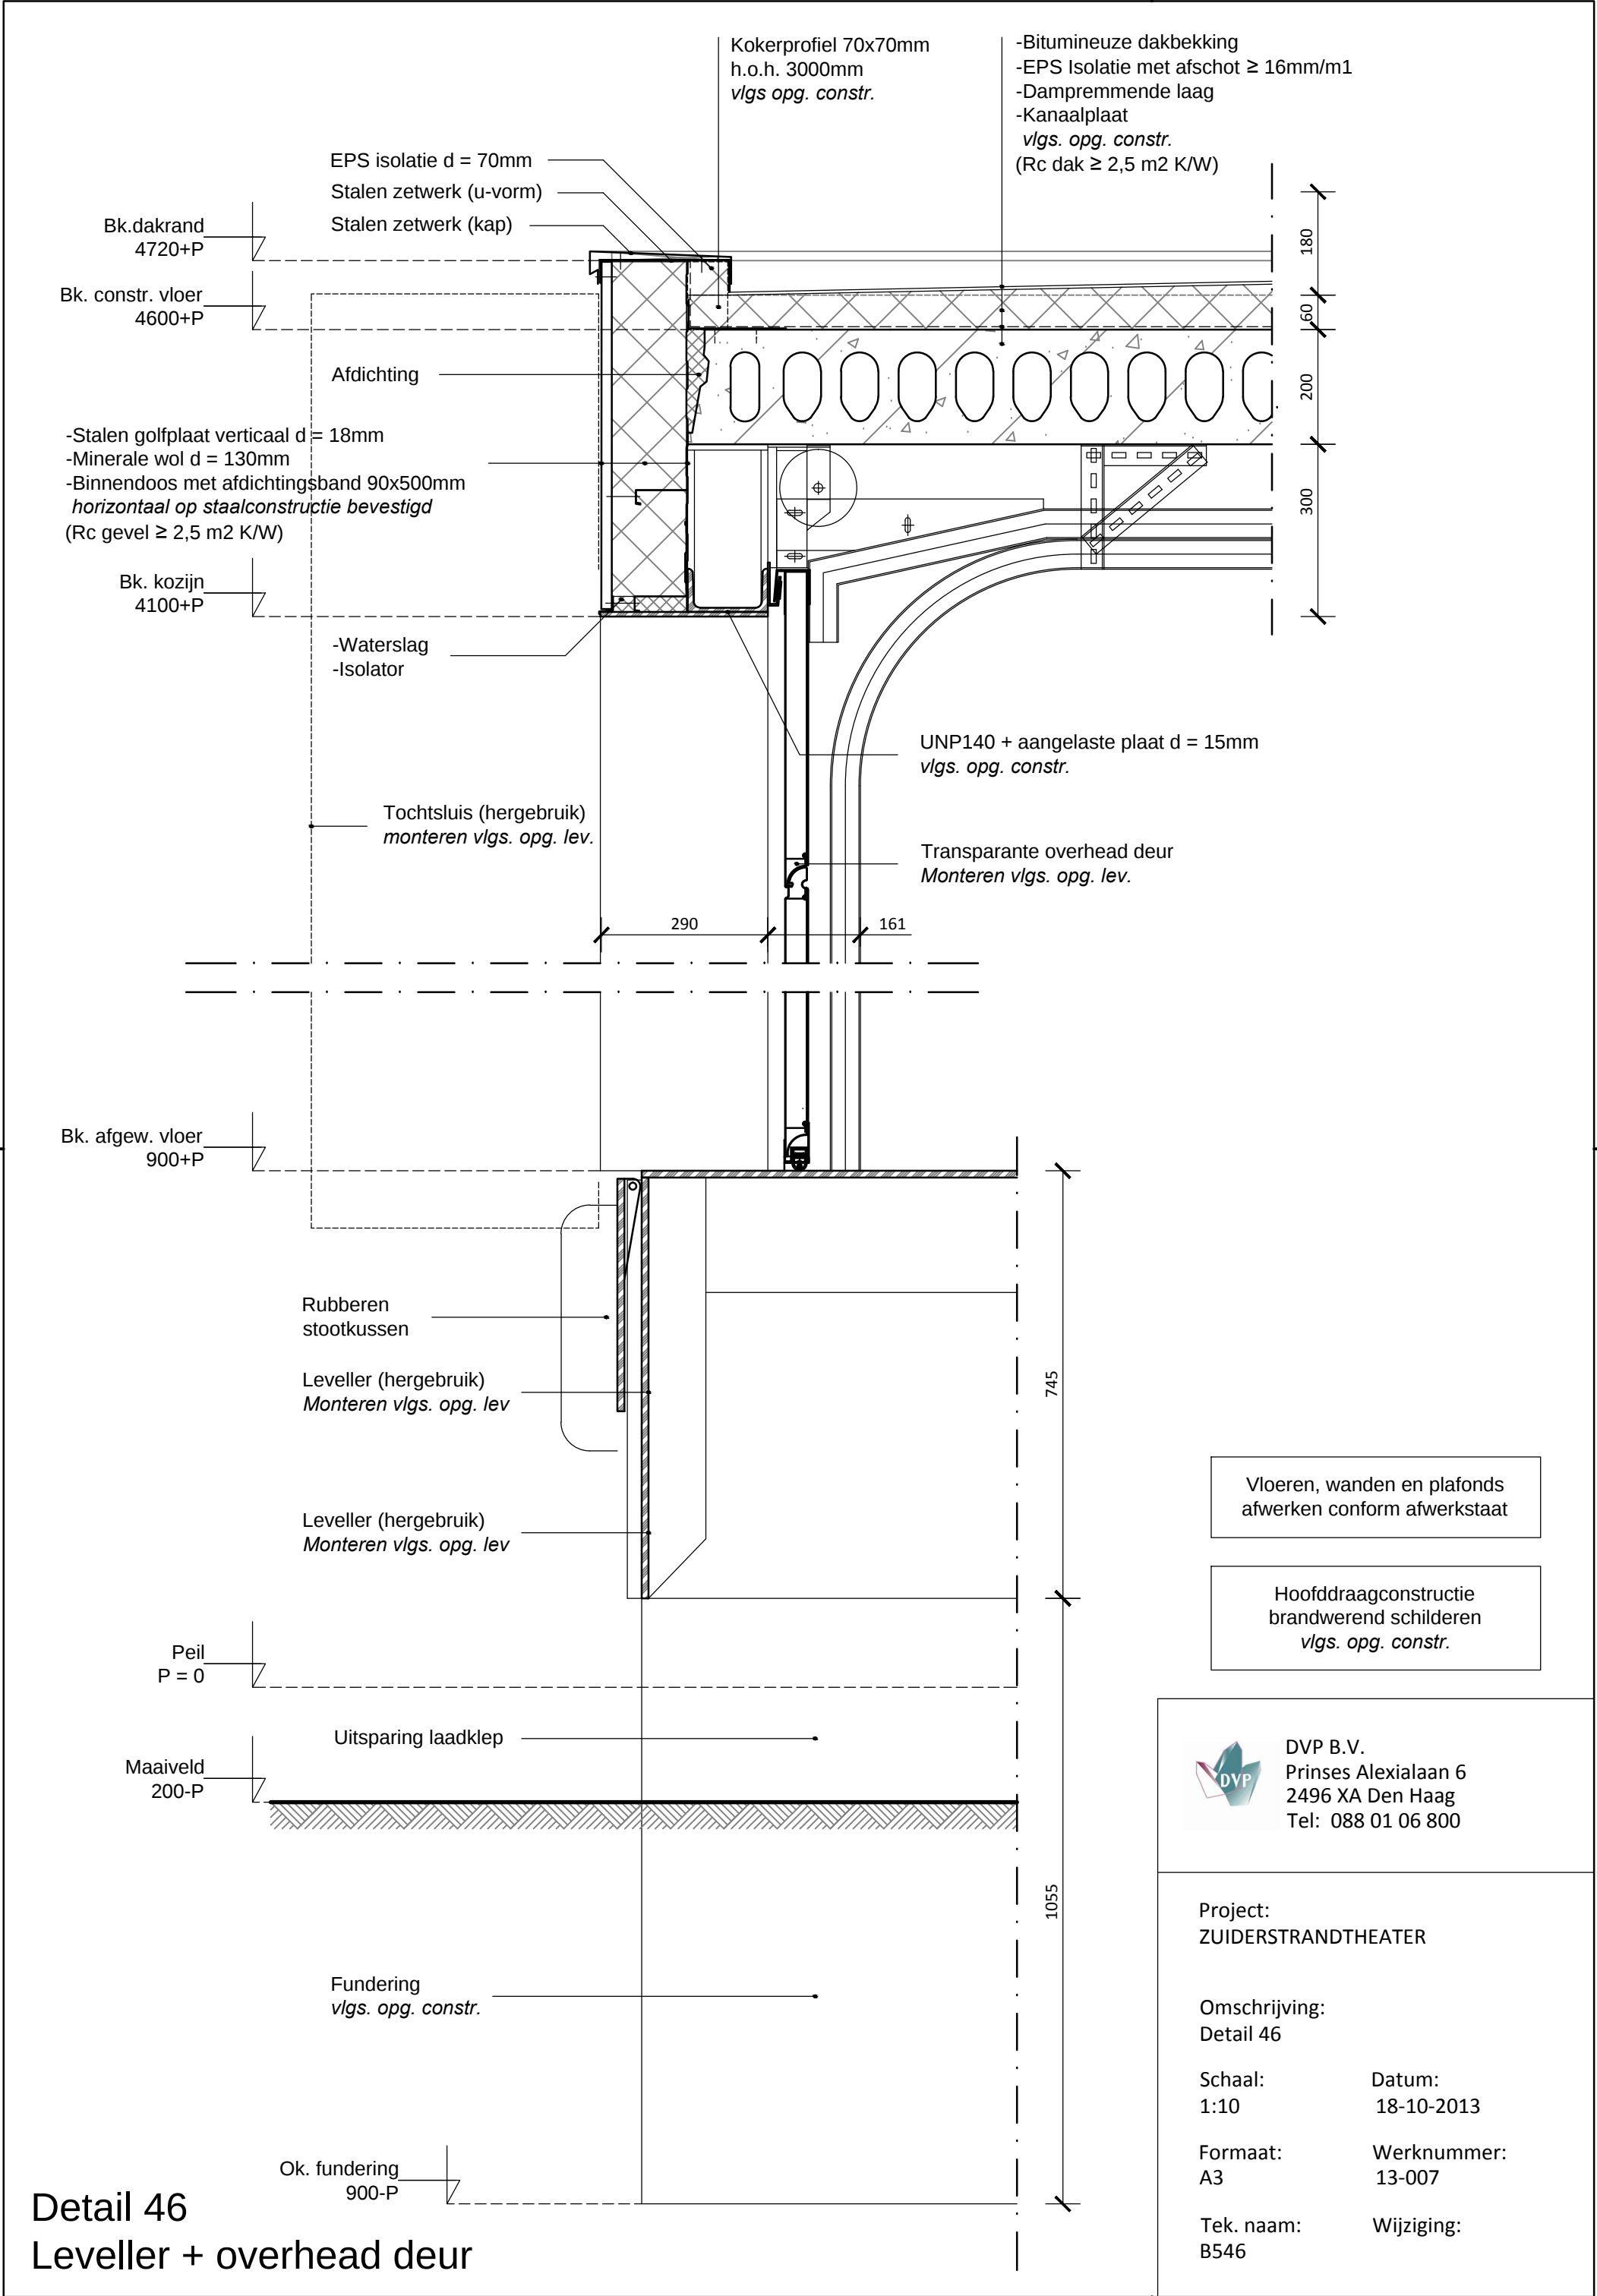

Vloeren, wanden en plafonds
afwerken conform afwerkstaat

Hoofddraagconstructie
brandwerend schilderen
vlgs. opg. constr.

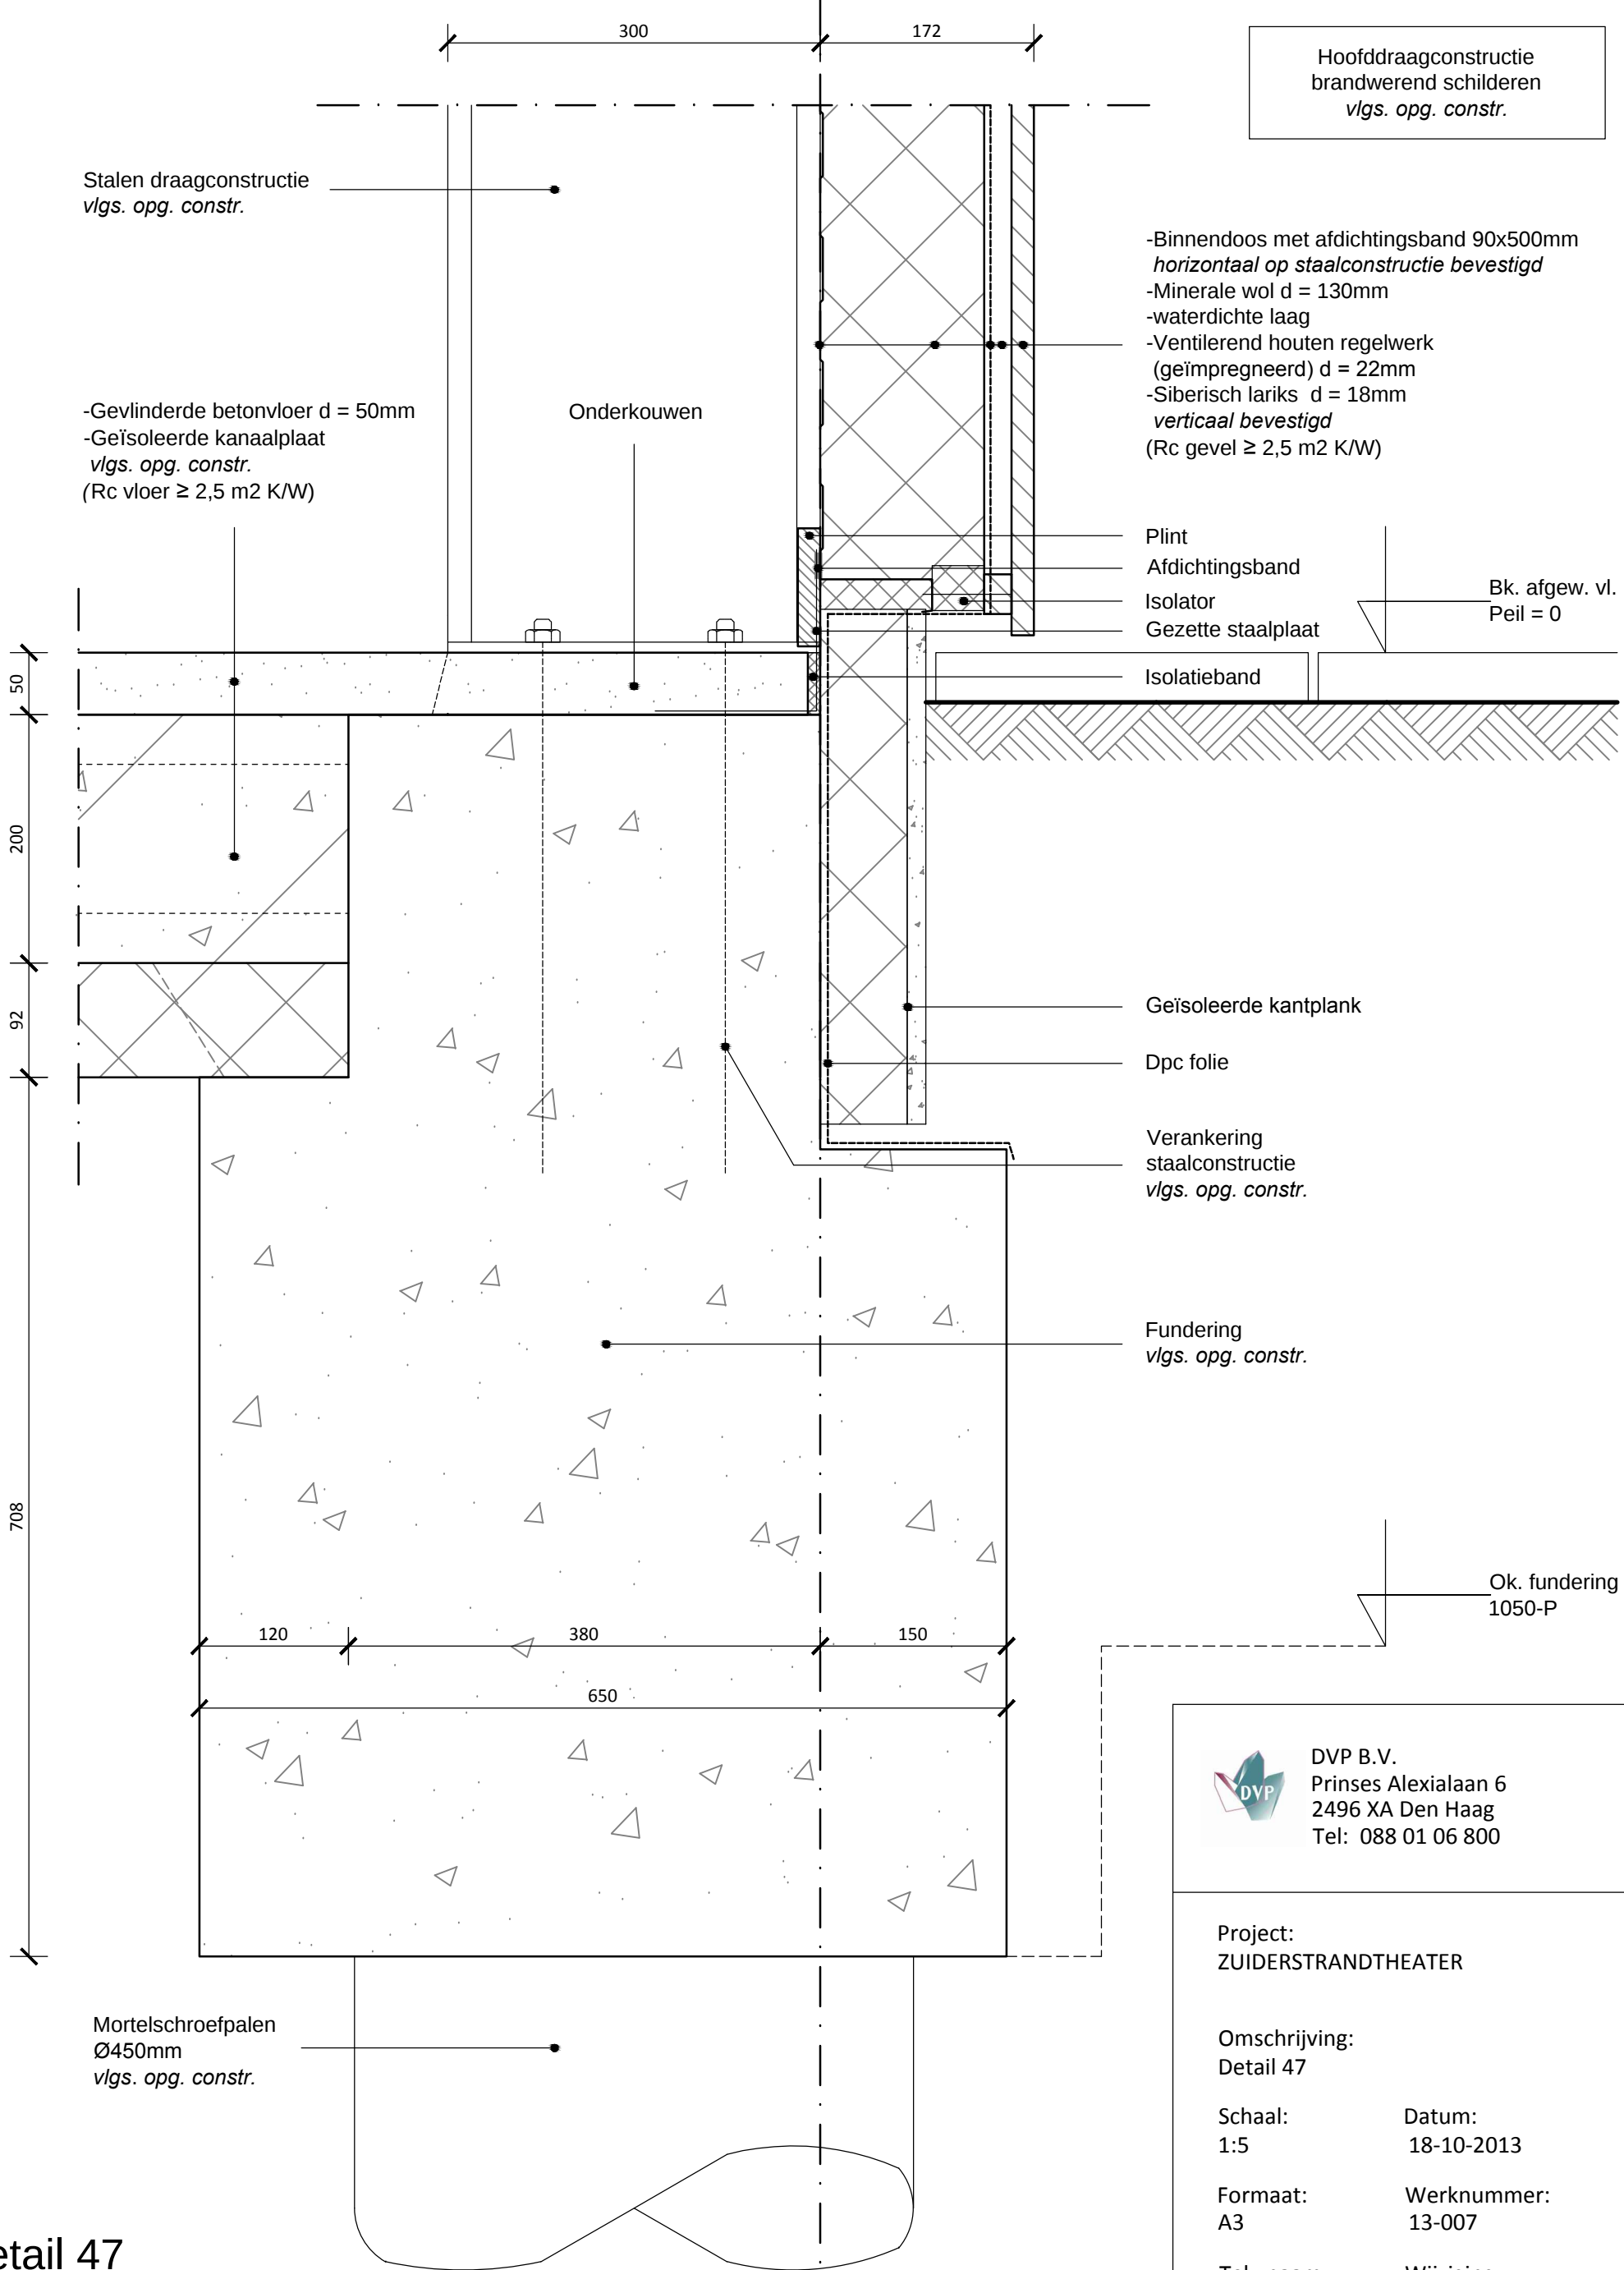

Detail 47
Entreegebied / houten gevel



DVP B.V.
Prinses Alexialaan 6
2496 XA Den Haag
Tel: 088 01 06 800


Project:
ZUIDERSTRANDTHEATER

Omschrijving:
Detail 47

Schaal: 1:5 Datum: 18-10-2013

Formaat: A3 Werknummer: 13-007

Tek. naam: B547 Wijziging:

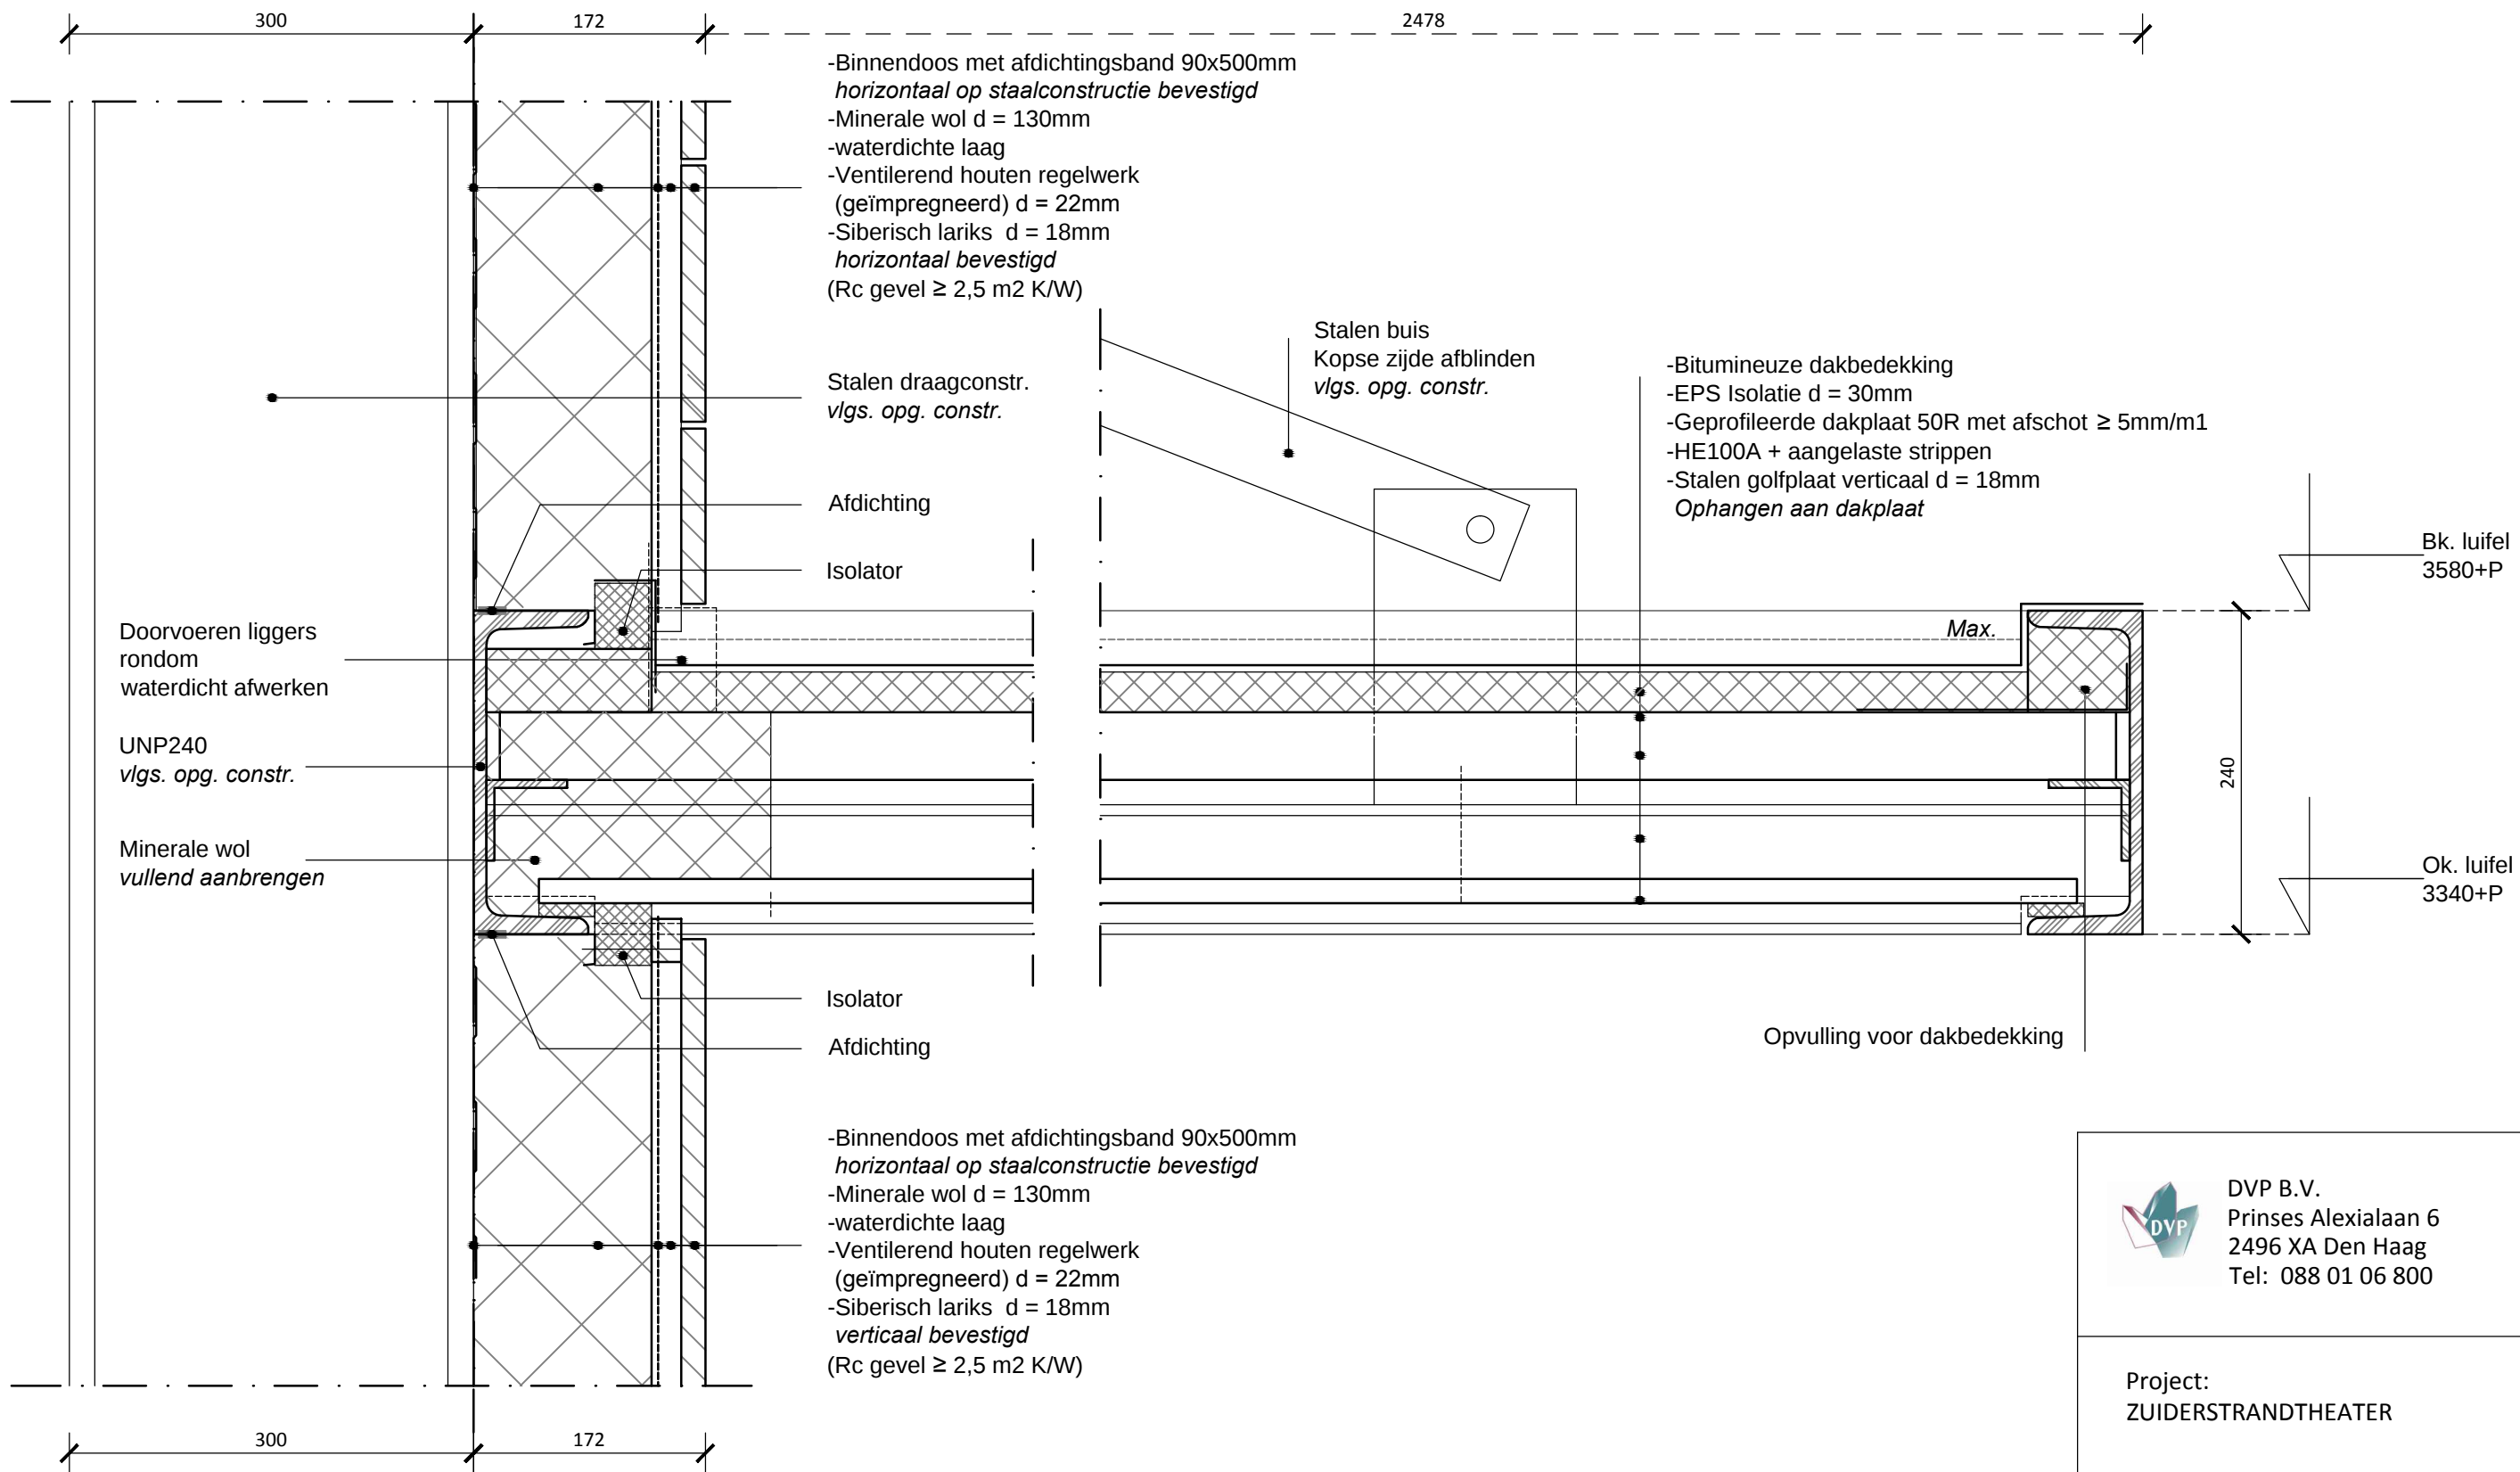

14

Detail 48
Entreegebied / luifel / houten gevel

Vloeren, wanden en plafonds
afwerken conform afwerkstaat

Hoofddraagconstructie
brandwerend schilderen
vlg. opg. constr.



DVP B.V.
Prinses Alexialaan 6
2496 XA Den Haag
Tel: 088 01 06 800

Project:
ZUIDERSTRANDTHEATER

Omschrijving:
Detail 48

Schaal: 1:5
Datum: 18-10-2013


Formaat: A3
Werknummer: 13-007

Tek. naam: B548
Wijziging:

Maten i.h.w. controleren

Vloeren, wanden en plafonds
afwerken conform afwerkstaat

Hoofddraagconstructie
brandwerend schilderen
vlgs. opg. constr.

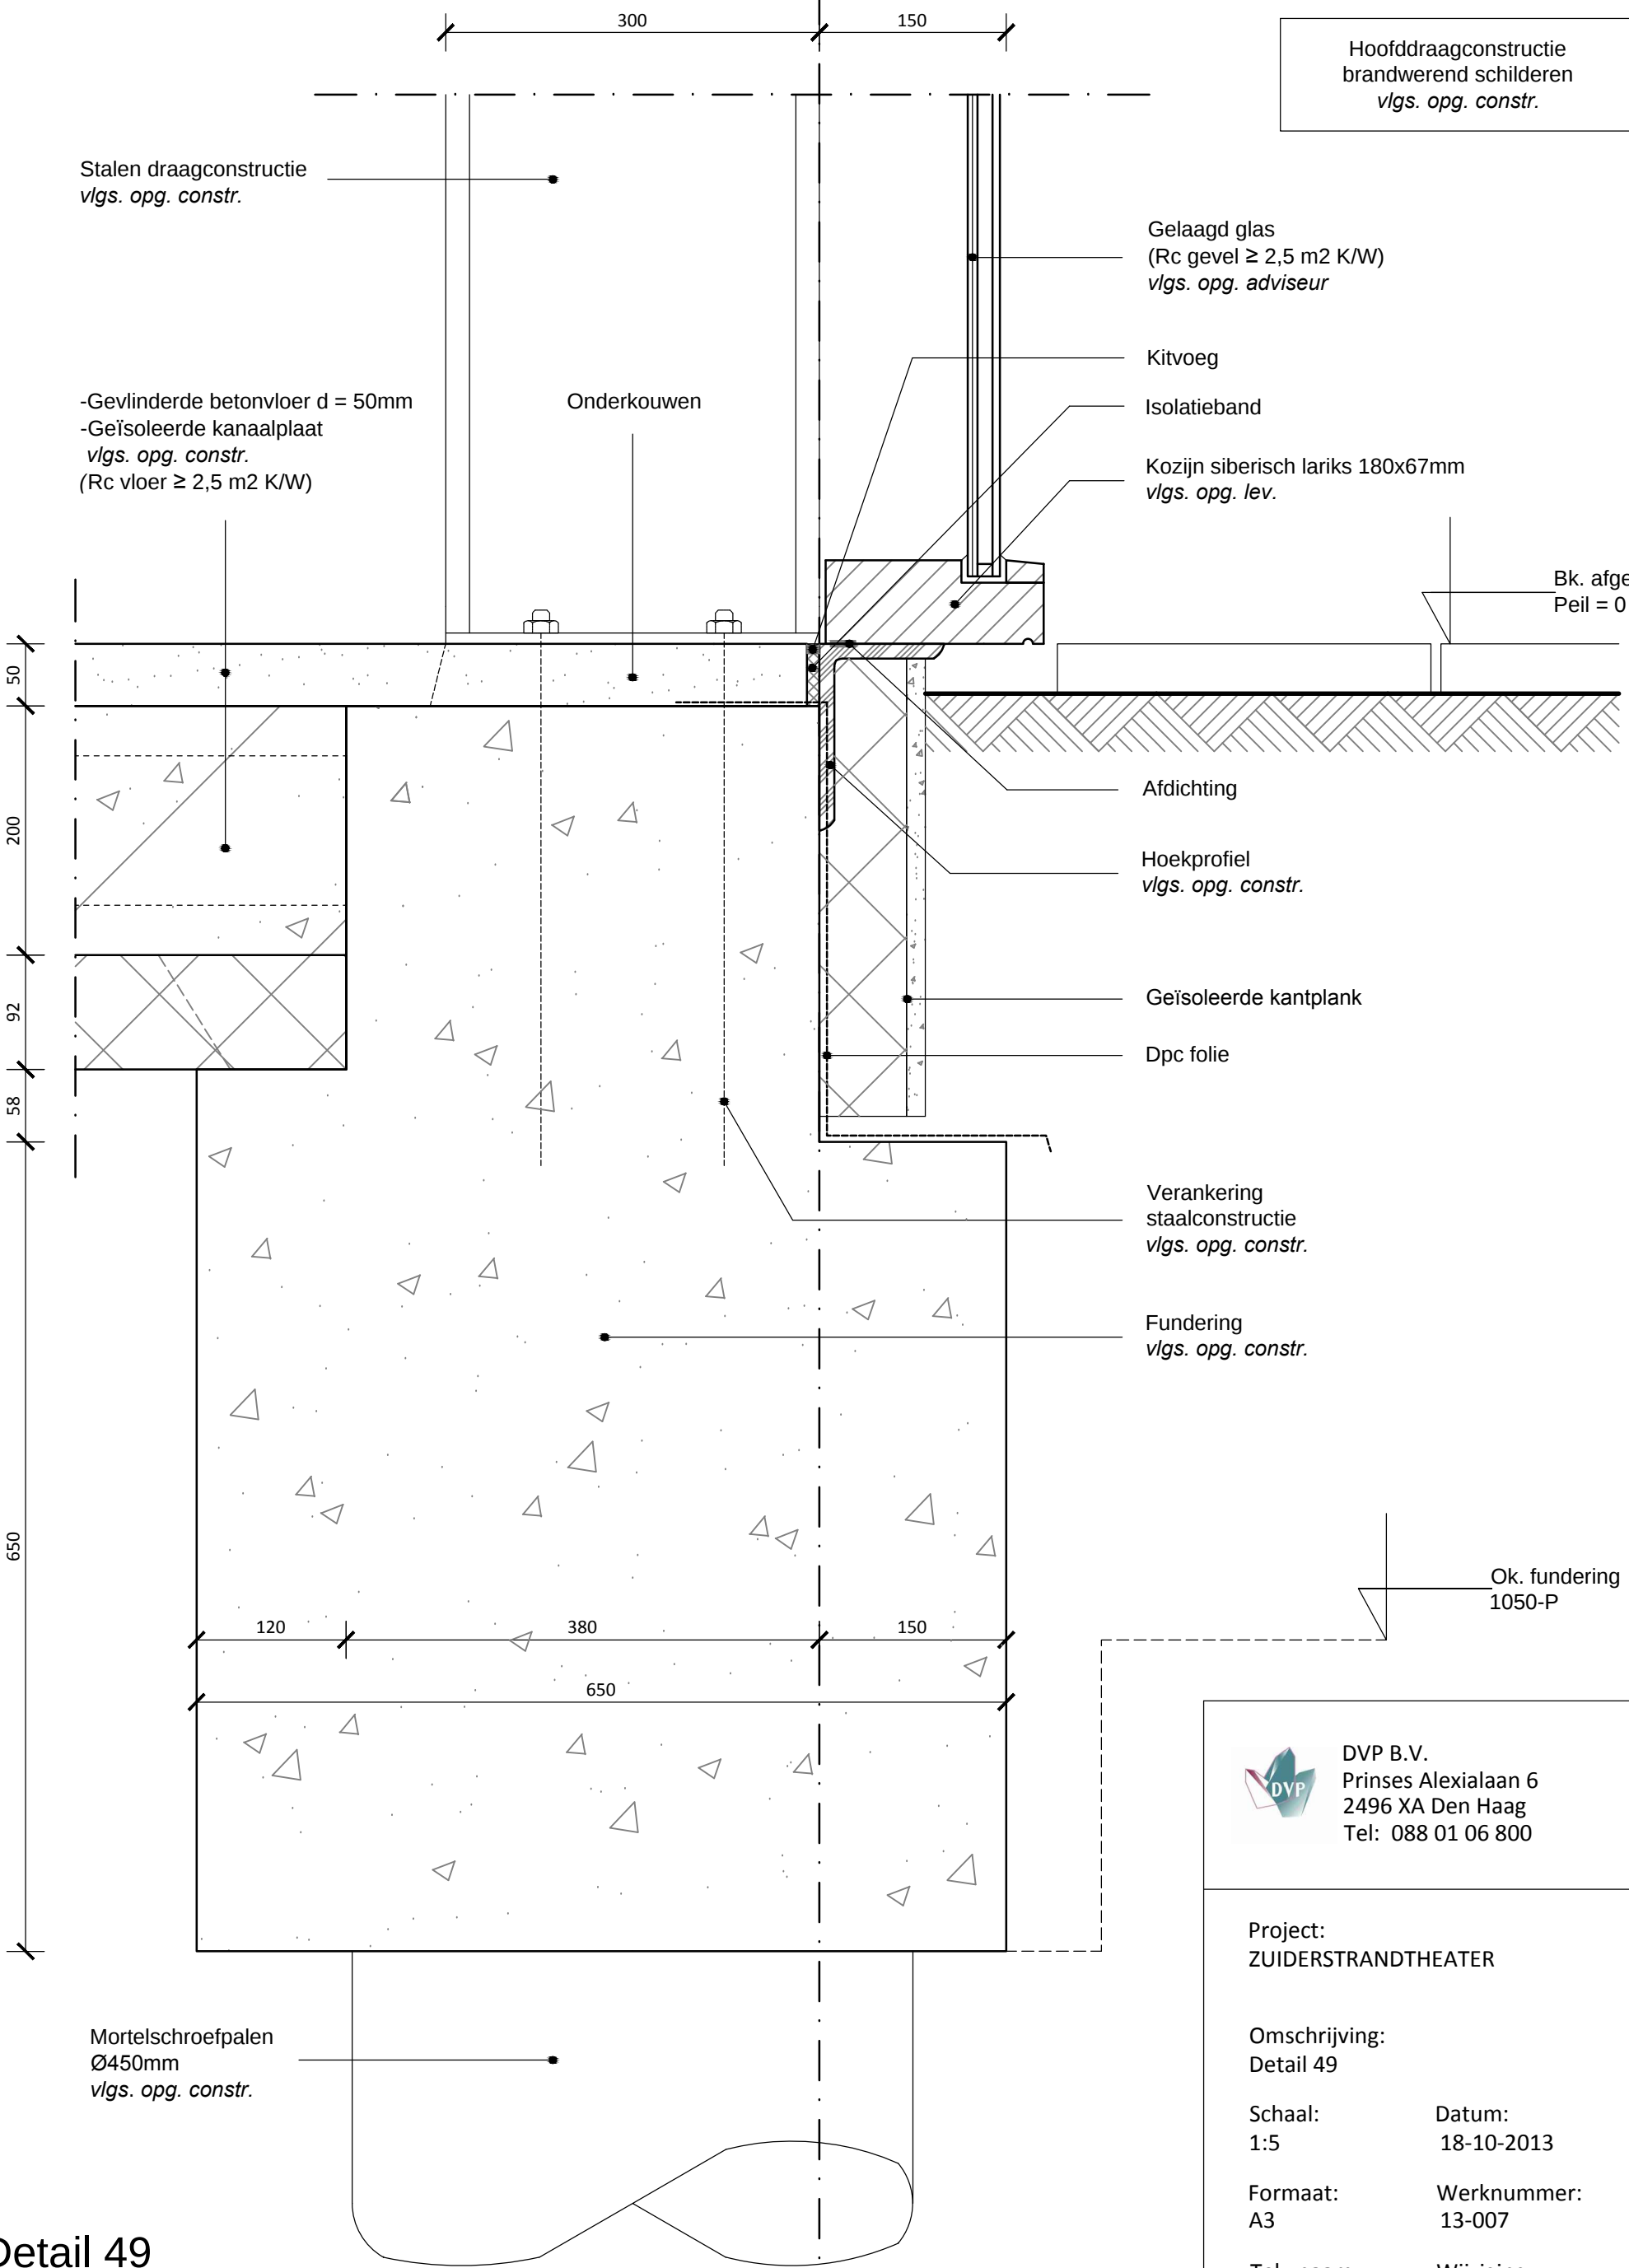

Detail 49
Entreegebied / raam



DVP B.V.
Prinses Alexialaan 6
2496 XA Den Haag
Tel: 088 01 06 800


Project:
ZUIDERSTRANDTHEATER

Omschrijving:
Detail 49

Schaal: 1:5 Datum: 18-10-2013

Formaat: A3 Werknummer: 13-007

Tek. naam: B549 Wijziging:

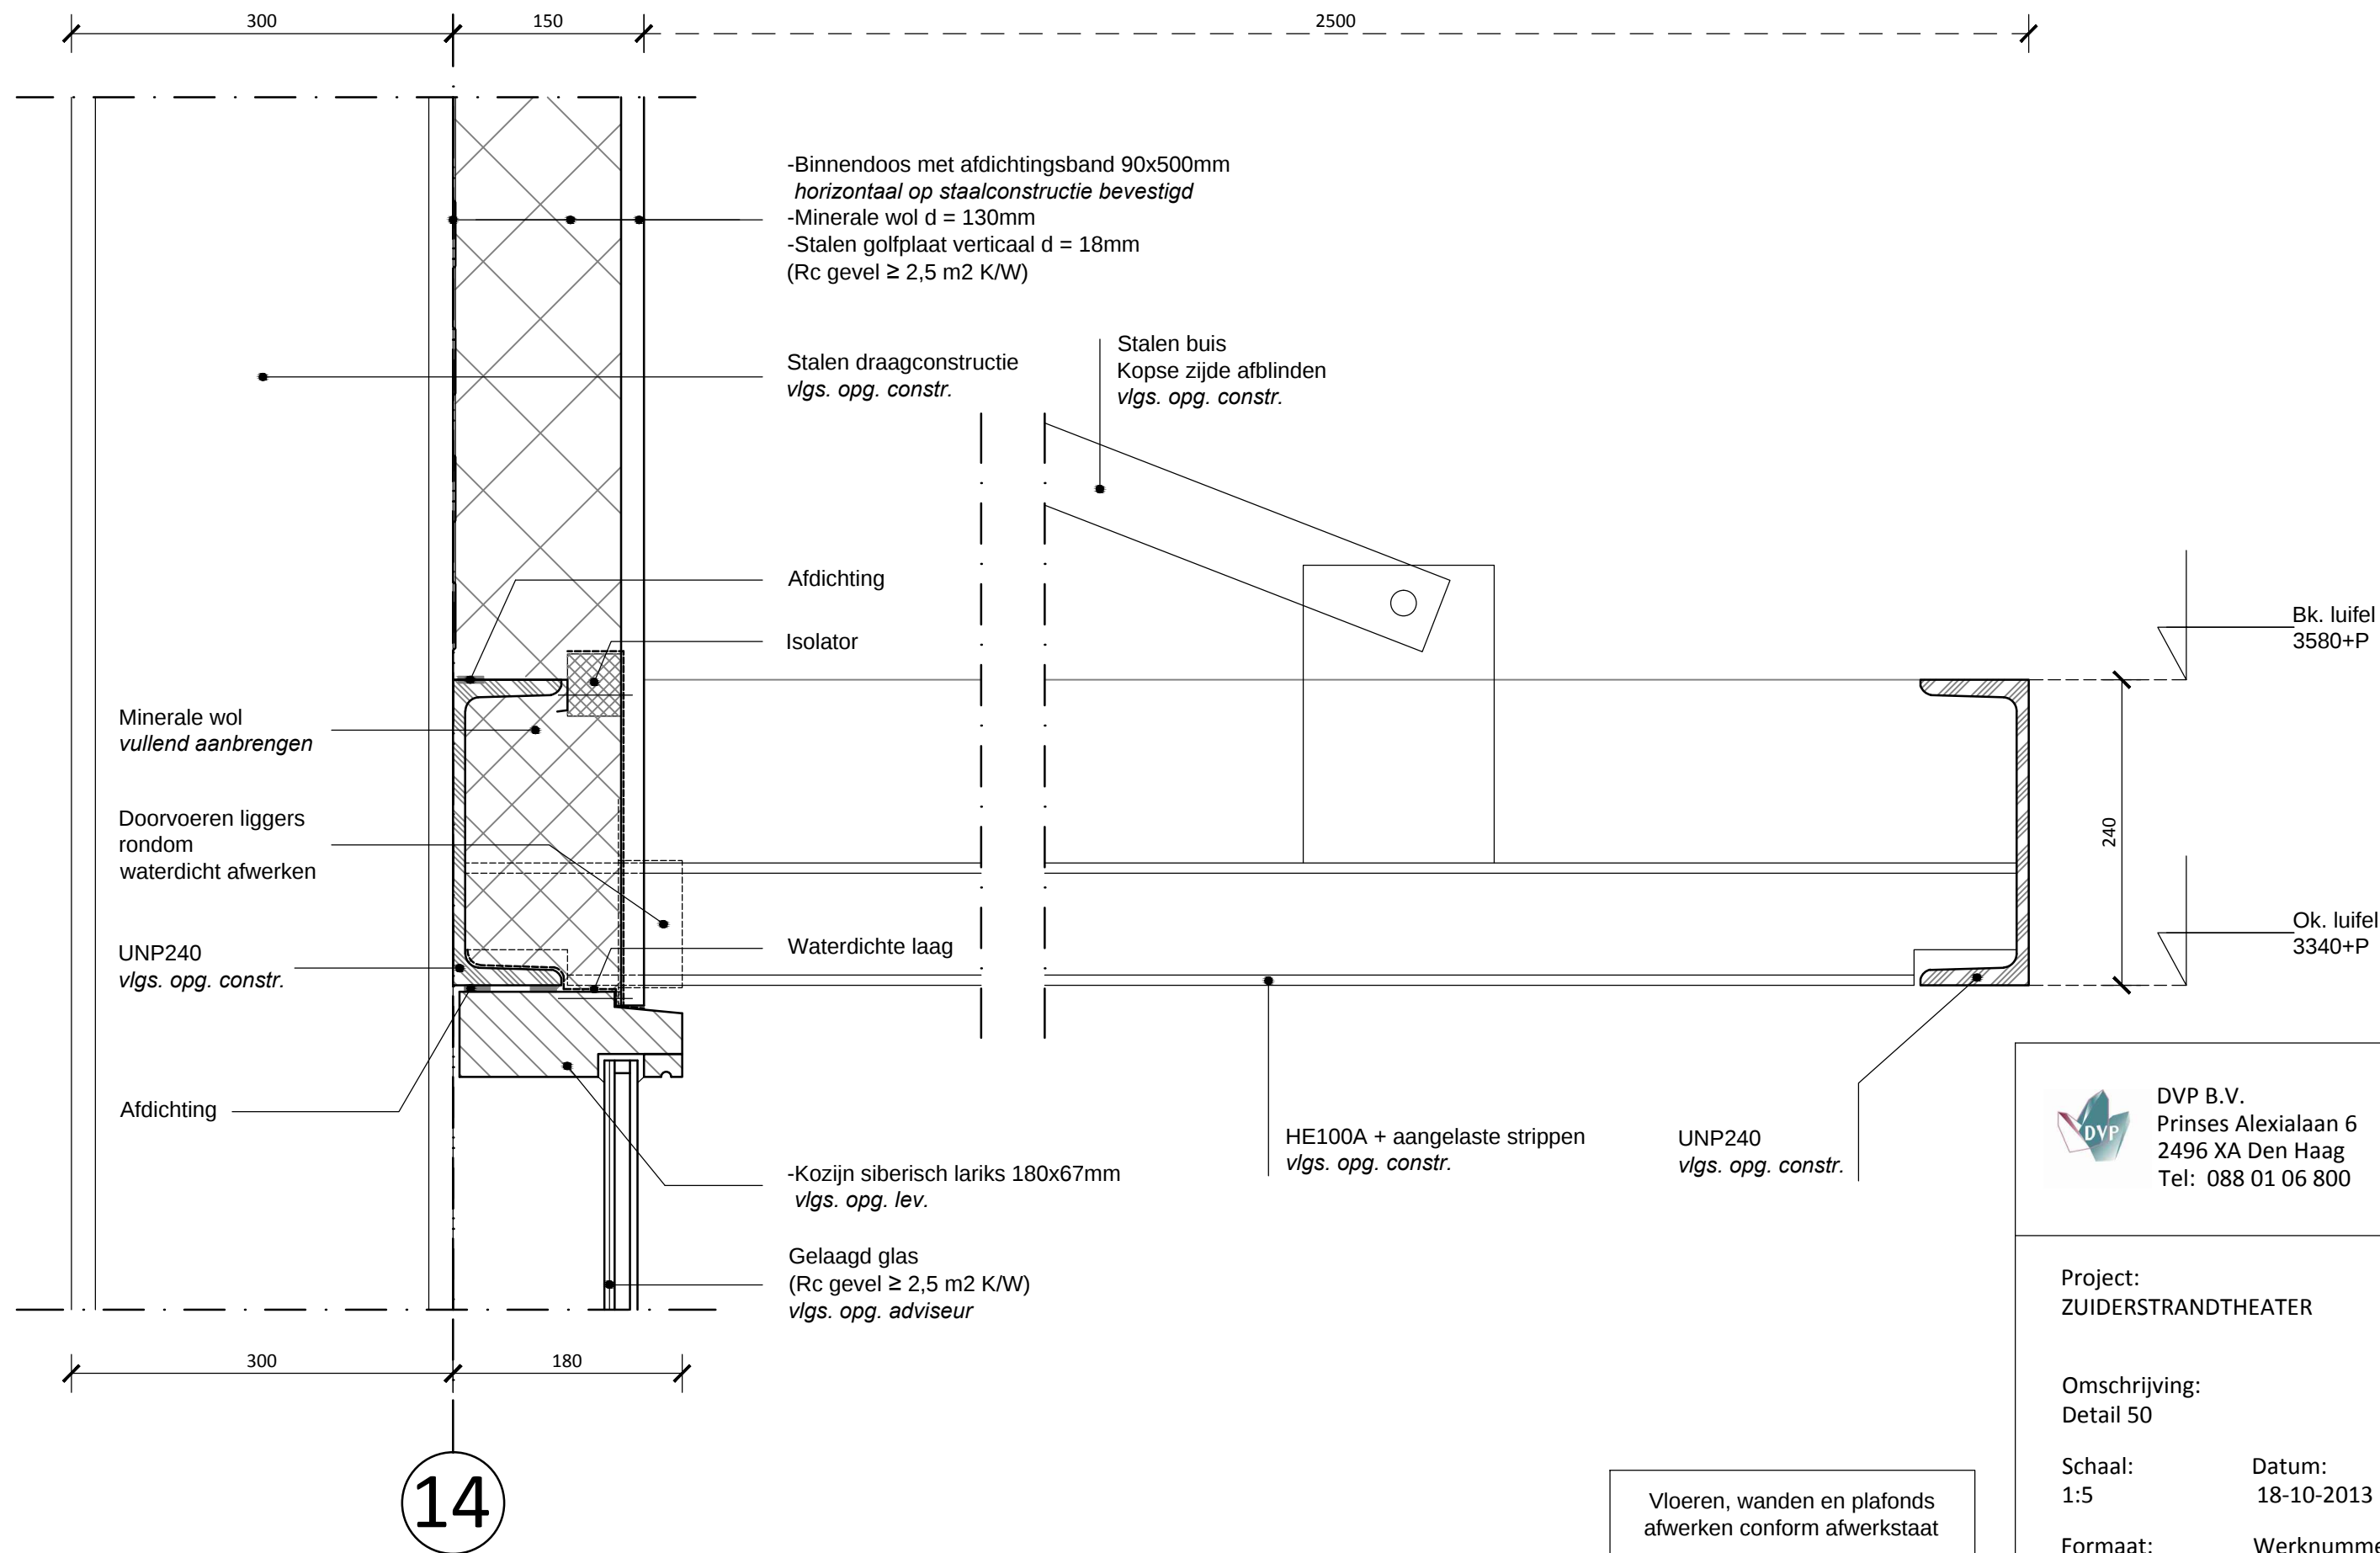

Detail 50
Entreegebied / luifel / raam



DVP B.V.
Prinses Alexialaan 6
2496 XA Den Haag
Tel: 088 01 06 800

Project:
ZUIDERSTRANDTHEATER

Omschrijving:
Detail 50

Schaal:
1:5

Datum:
18-10-2013

Formaat:
A3

Werknummer:
13-007


Tek. naam:
B550

Wijziging:

Vloeren, wanden en plafonds
afwerken conform afwerkstaat

Hoofddraagconstructie
brandwerend schilderen
vlgs. opg. constr.

Maten i.h.w. controleren

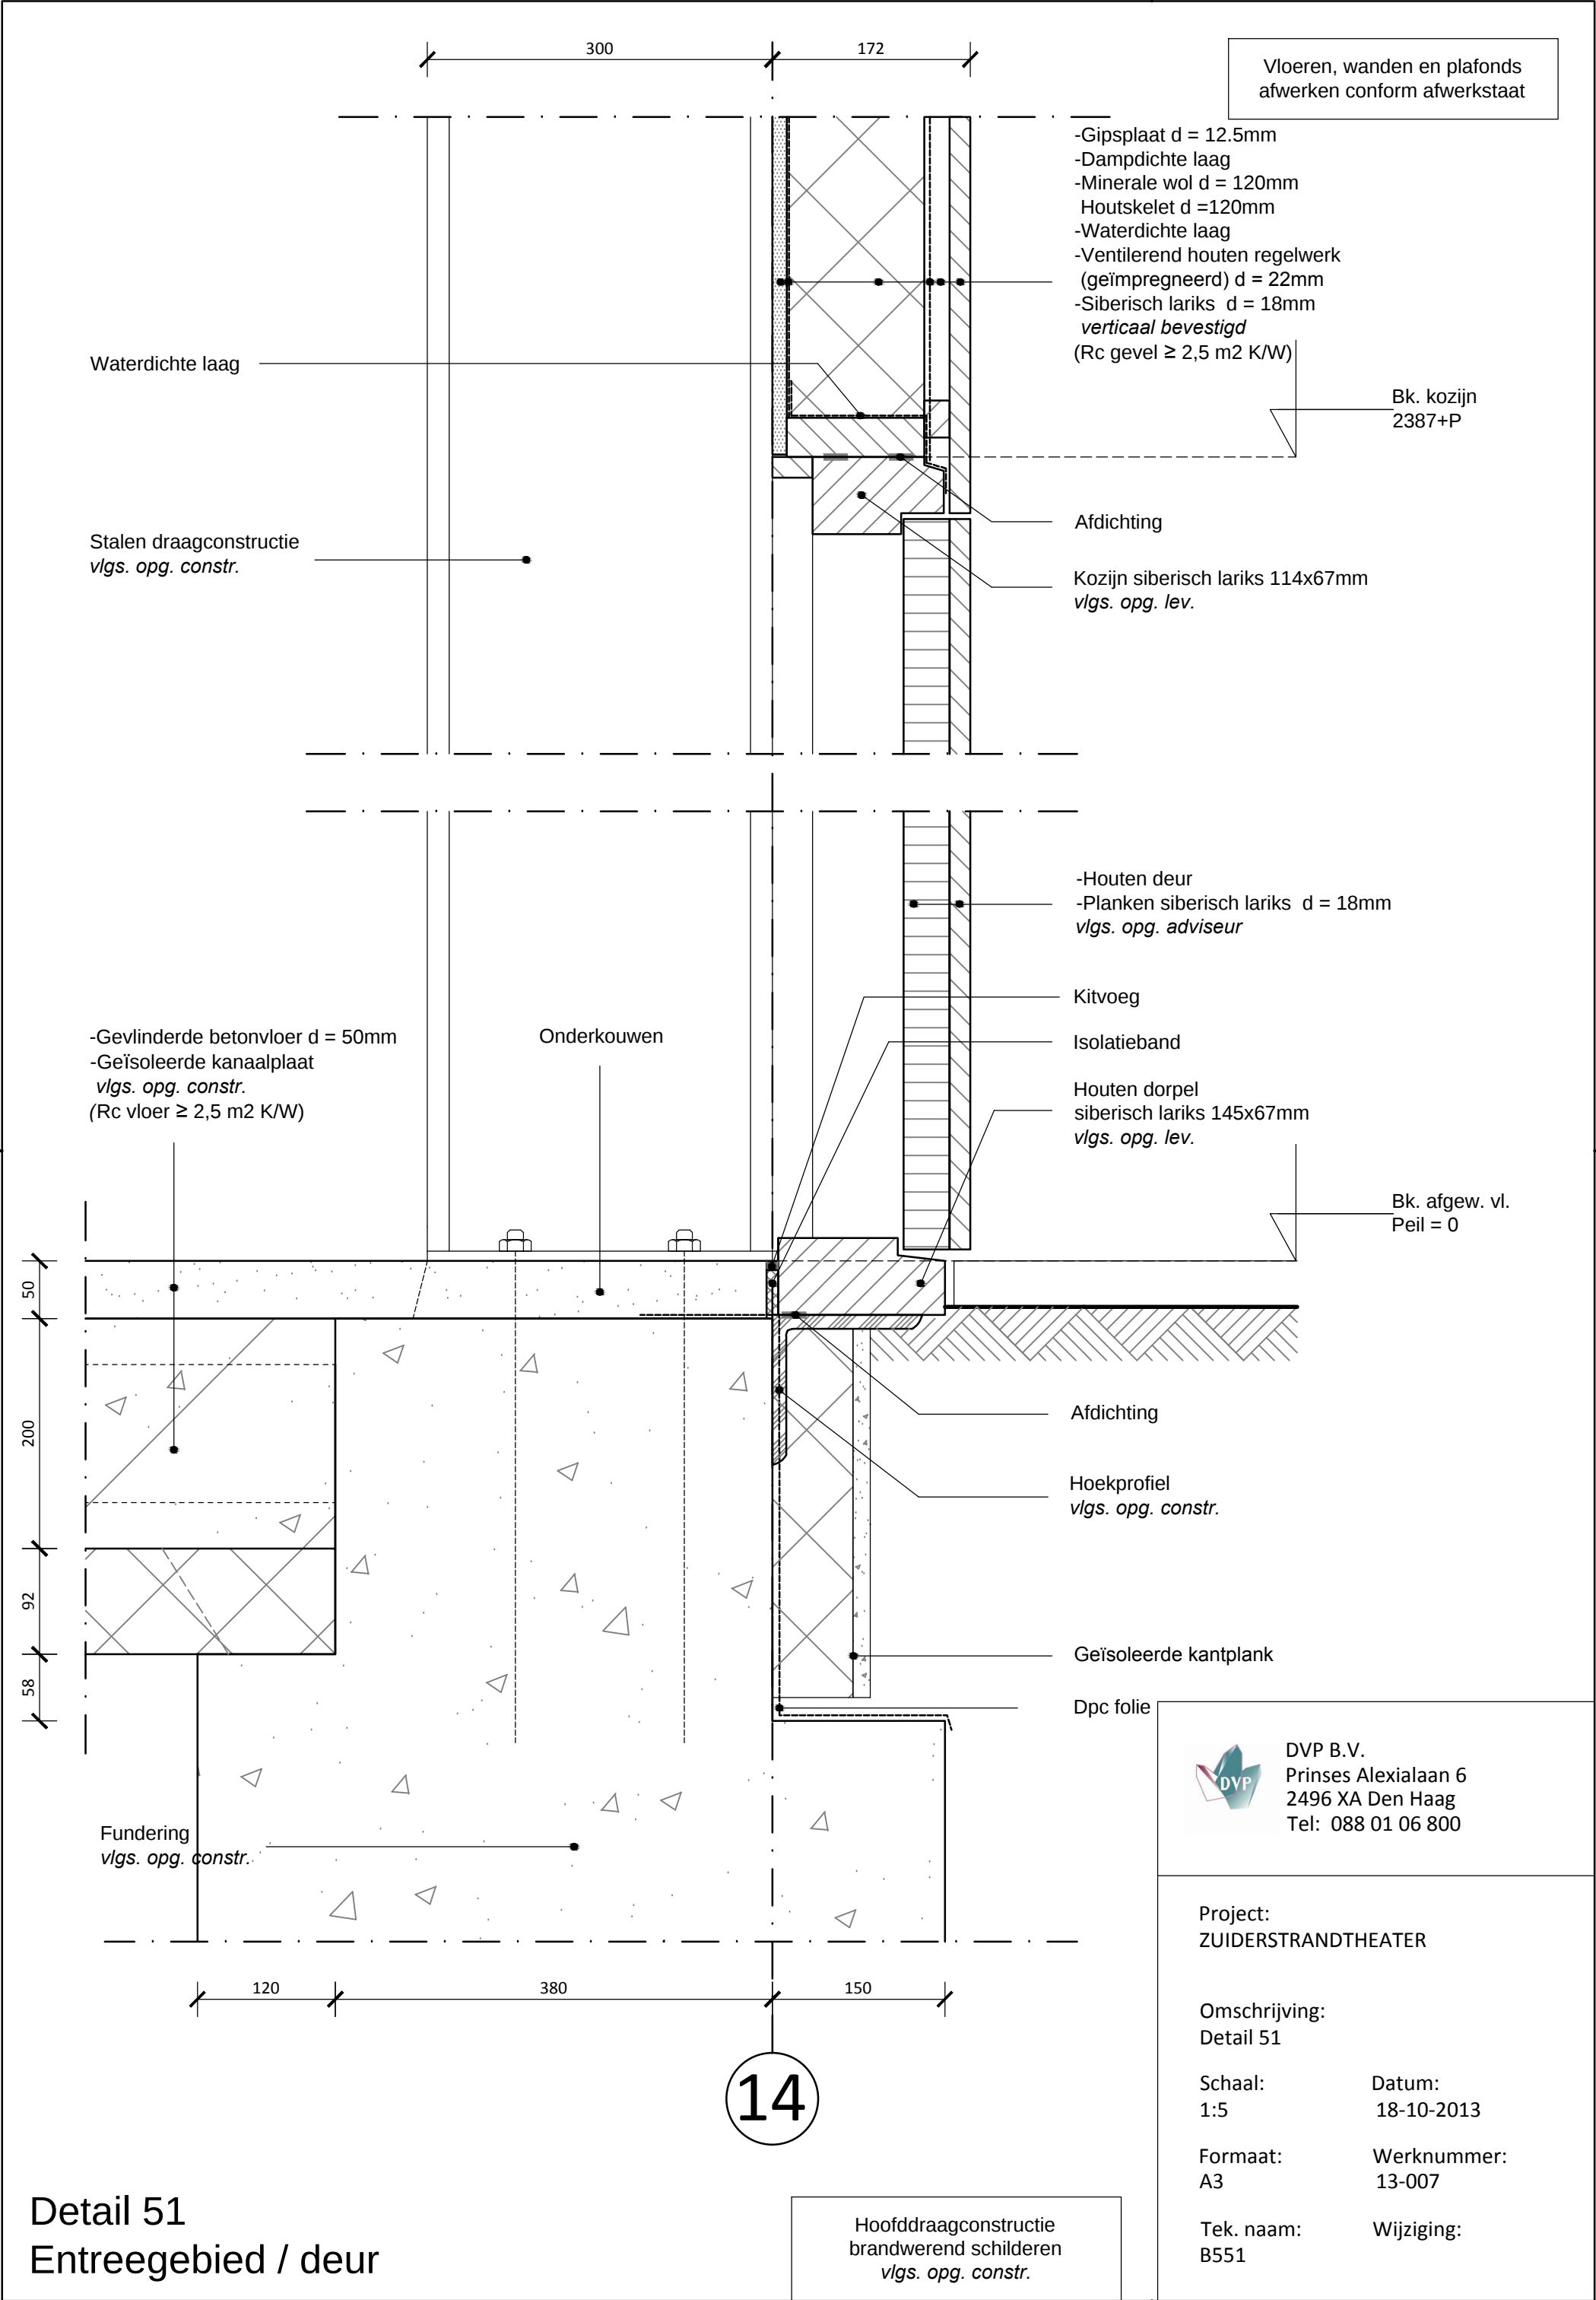

14

Vloeren, wanden en plafonds
afwerken conform afwerkstaat

Hoofddraagconstructie
brandwerend schilderen
vlgs. opg. constr.

Stalen draagconstructie
vlgs. opg. constr.

-Gevlinderde betonvloer d = 50mm
-Geïsoleerde kanaalplaat
vlgs. opg. constr.
(Rc vloer $\geq 2,5$ m² K/W)

Onderkouw

-Gipsplaat d = 12.5mm
-Dampdichte laag
-Minerale wol d = 120mm
Houtskelet d = 120mm
-waterdichte laag
-Ventilerend houten regelwerk
(geïmpregneerd) d = 22mm
-Siberisch lariks d = 18mm
verticaal bevestigd
(Rc gevel $\geq 2,5$ m² K/W)

Plint

Afdichting

Gezette staalplaat

Bk. afgew. vl.
Peil = 0

Isolatieband

Hoekprofiel
vlgs. opg. constr.

Geïsoleerde kantplank

Dpc folie

Verankering
staalconstructie
vlgs. opg. constr.

Fundering
vlgs. opg. constr.

Ok. fundering
1050-P

Mortelschroefpalen
Ø450mm
vlgs. opg. constr.



DVP B.V.
Prinses Alexialaan 6
2496 XA Den Haag
Tel: 088 01 06 800

Project:
ZUIDERSTRANDTHEATER

Omschrijving:
Detail 52

Schaal:
1:5

Datum:
18-10-2013

Formaat:
A3


Werknummer:
13-007

Tek. naam:
B552

Wijziging:

Detail 52
Entreegebied / houten gevel

Maten i.h.w. controleren

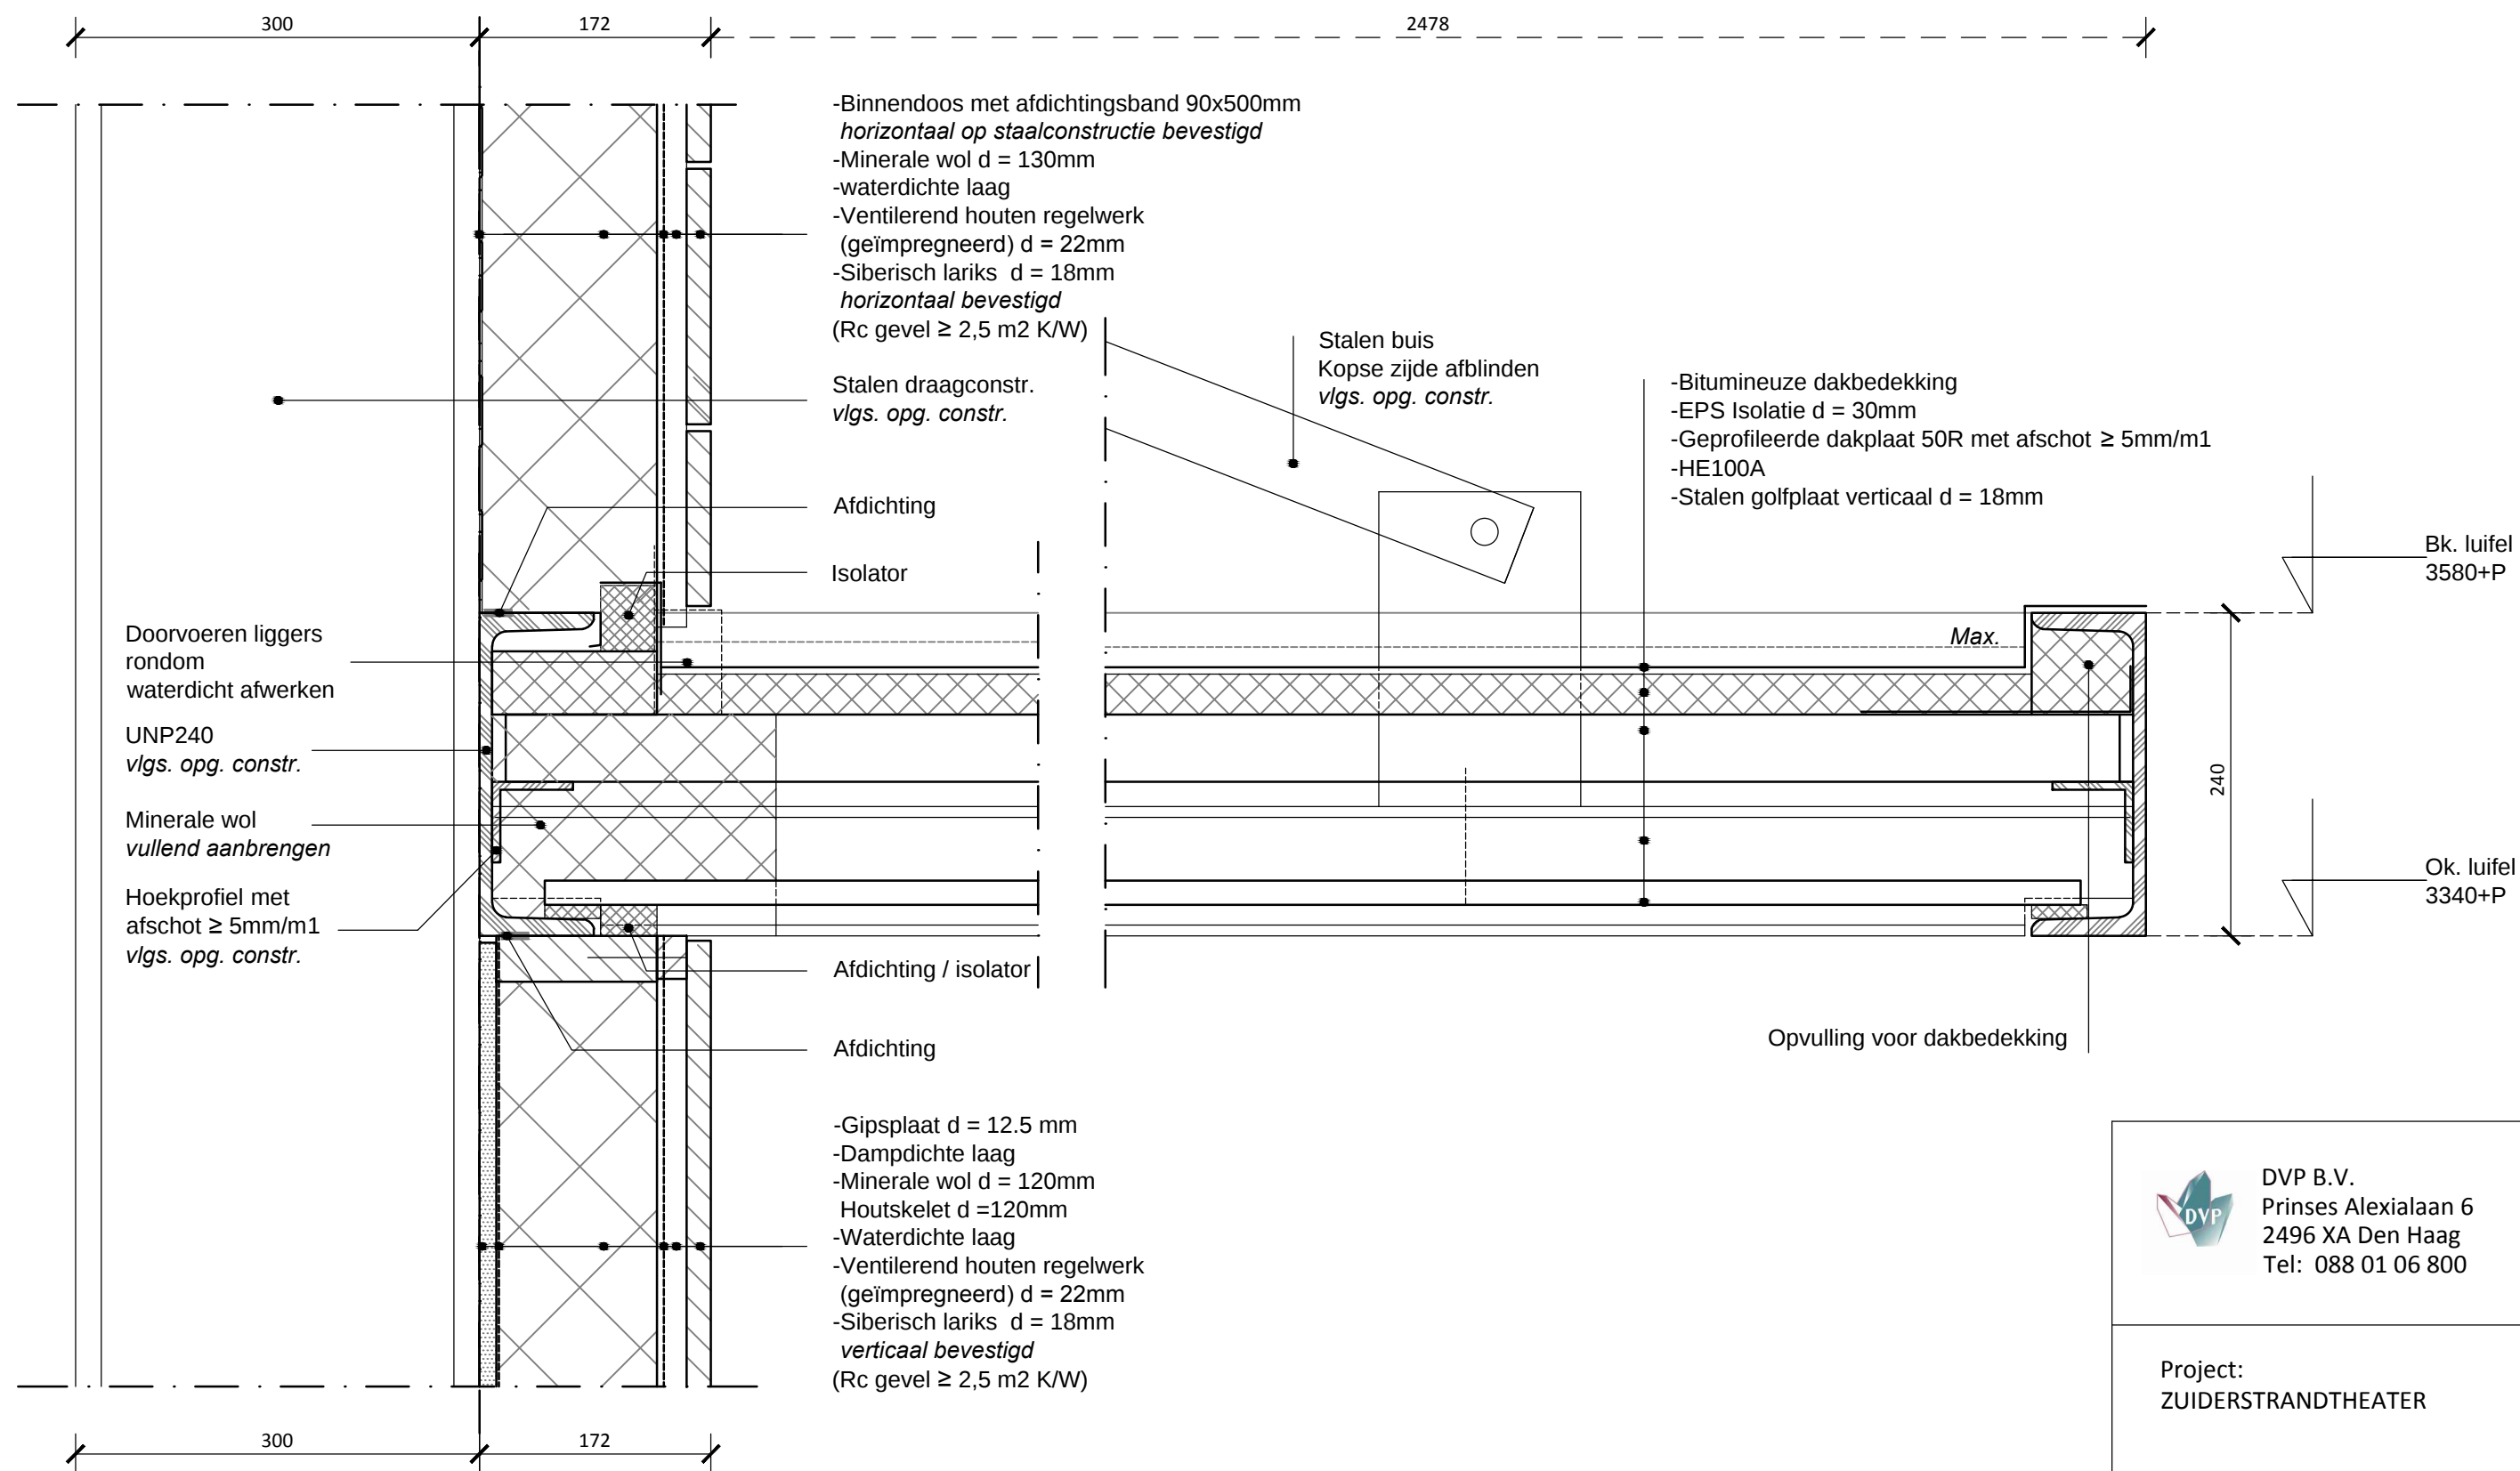

14

Detail 53
Entreegebied / luifel

Vloeren, wanden en plafonds
afwerken conform afwerkstaat

Hoofddraagconstructie
brandwerend schilderen
vlgs. opg. constr.

DVP B.V.
Prinses Alexialaan 6
2496 XA Den Haag
Tel: 088 01 06 800

Project:
ZUIDERSTRANDTHEATER

Omschrijving:
Detail 53

Schaal: 1:5 Datum: 18-10-2013


Formaat: A3 Werknummer: 13-007

Tek. naam: B553 Wijziging:

Maten i.h.w. controleren

Vloeren, wanden en plafonds
afwerken conform afwerkstaat

Hoofddraagconstructie
brandwerend schilderen
vlgs. opg. constr.

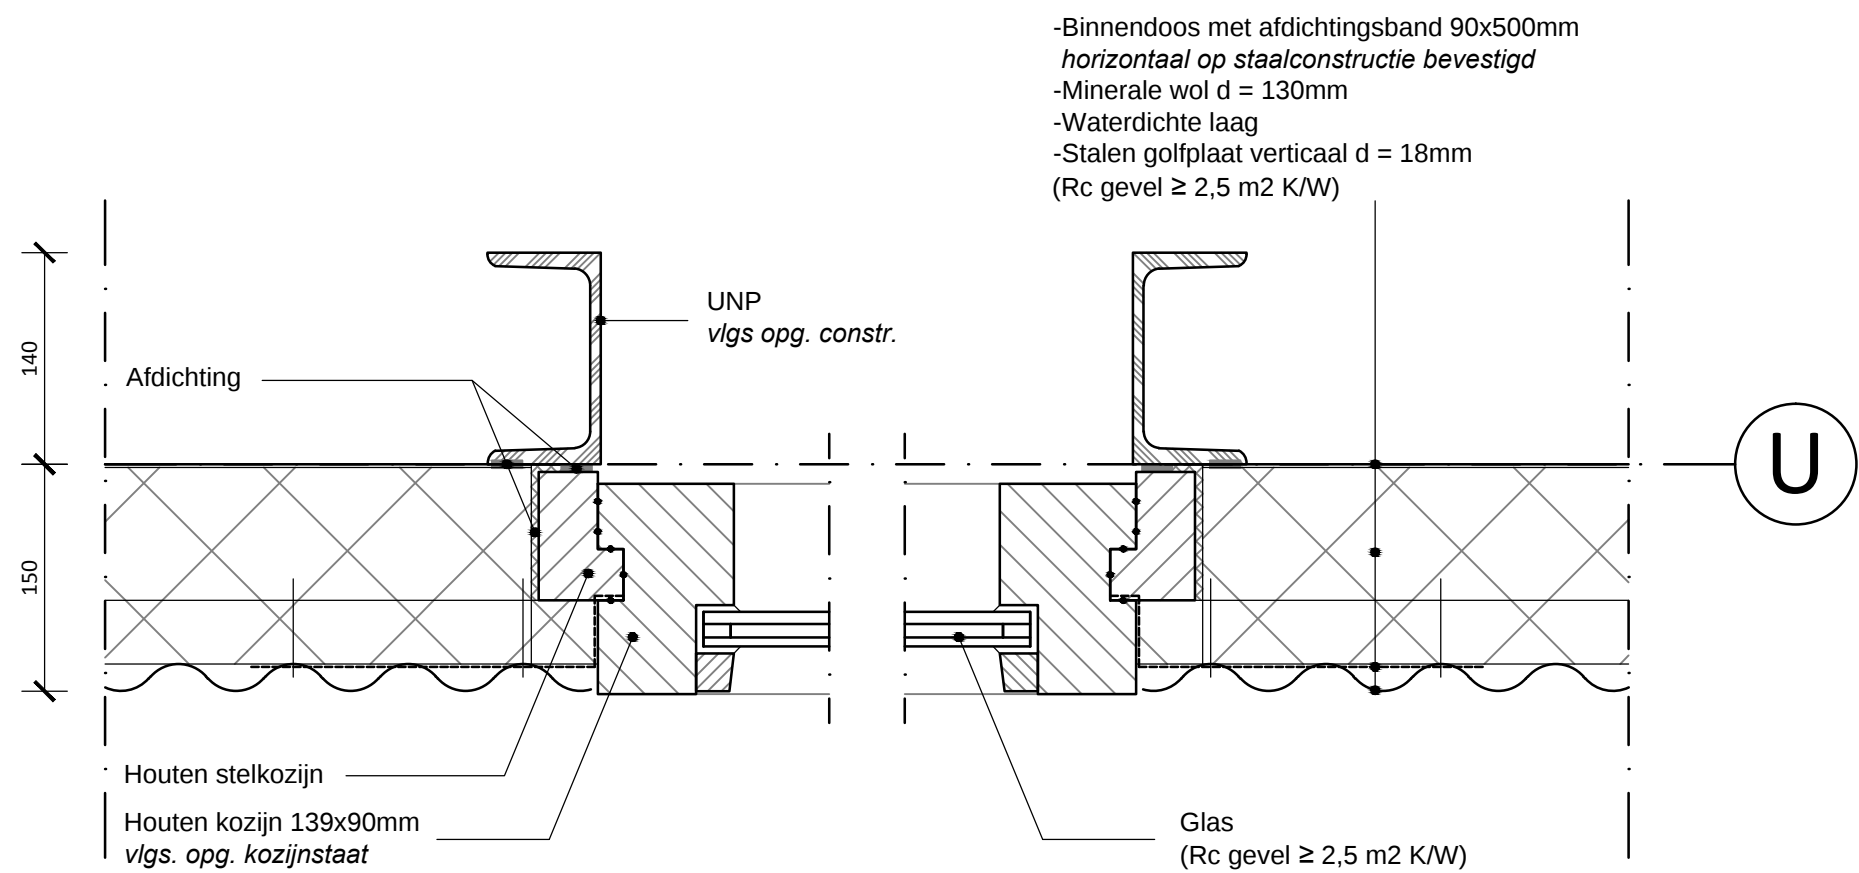

DVP B.V.
Prinses Alexialaan 6
2496 XA Den Haag
Tel: 088 01 06 800

Project:
ZUIDERSTRANDTHEATER

Omschrijving:
Detail 54

Schaal: 1:5
Datum: 18-10-2013

Formaat: A3
Werknummer: 13-007


Tek. naam: B554
Wijziging:

Detail 54
Ramen

Vloeren, wanden en plafonds
afwerken conform afwerkstaat

Hoofddraagconstructie
brandwerend schilderen
vlgs. opg. constr.

U

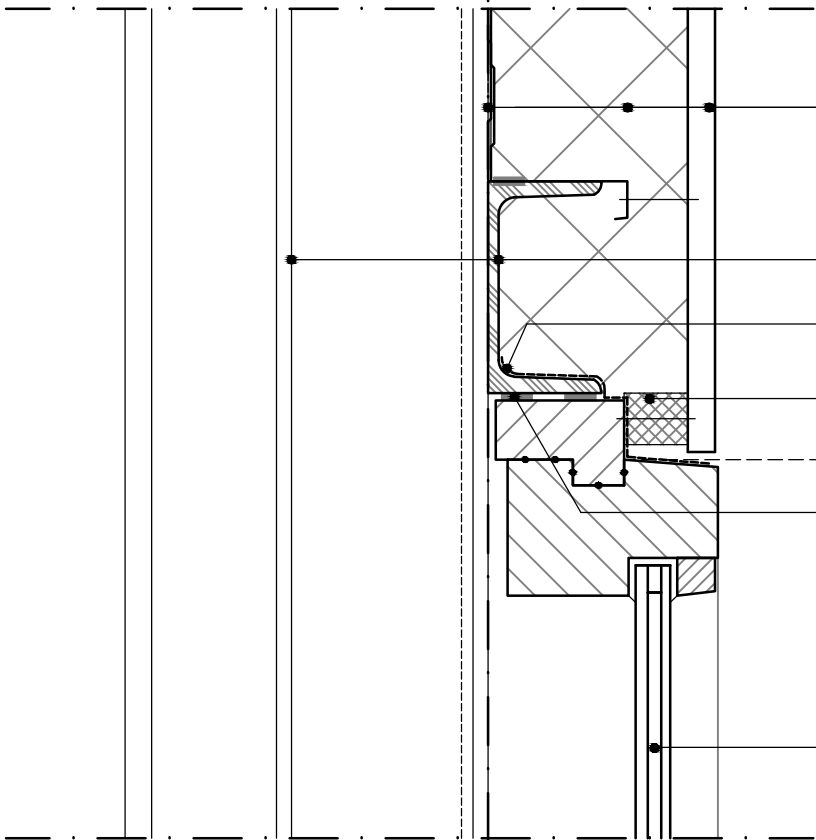

- Binnendoos met afdichtingsband 90x500mm
horizontaal op staalconstructie bevestigd
- Minerale wol d = 130mm
- Stalen golfplaat verticaal d = 18mm
(Rc gevel ≥ 2,5 m2 K/W)

UNP
vlgs. opg. constr.


waterdichte laag

Isolator

Afdichting

Glas
(Rc gevel ≥ 2,5 m2 K/W)
vlgs. opg. adviseur

Bk. kozijn
zie kozijnstaat

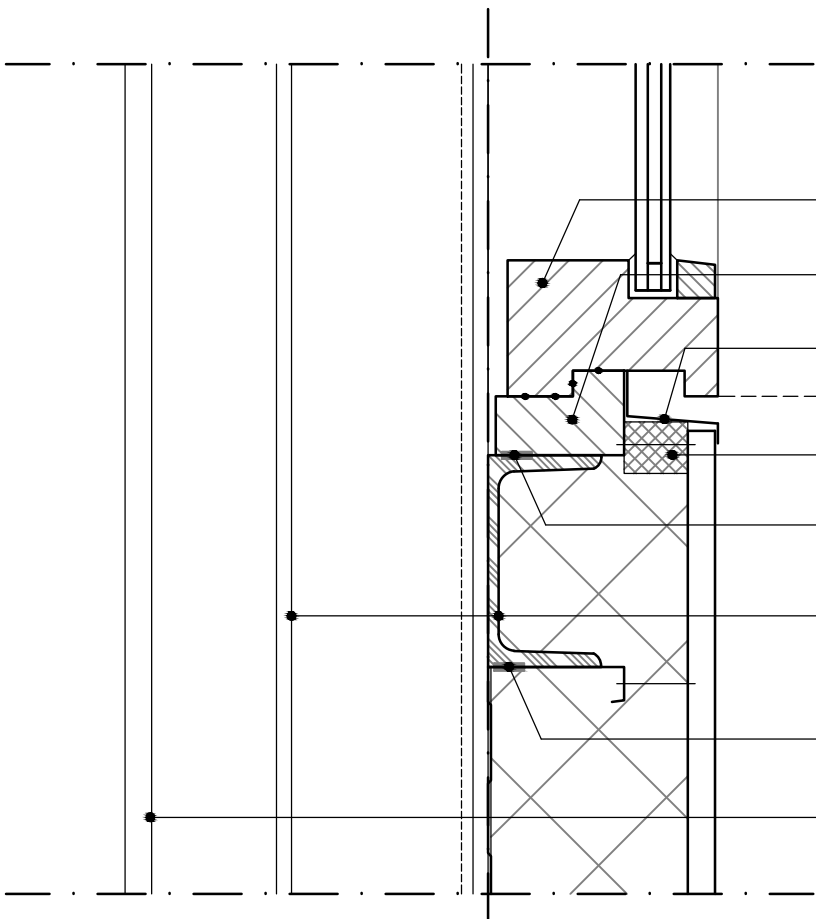

Houten kozijn
90x139mm

Houten stelkozijn

Stalen zetwerk

Isolator

Afdichting

UNP
vlgs. opg. constr.

Afdichting

Stalen draagconstructie
vlgs. opg. constr.

Ok. kozijn
zie kozijnstaat

240 150



DVP B.V.
Prinses Alexialaan 6
2496 XA Den Haag
Tel: 088 01 06 800

Project:
ZUIDERSTRANDTHEATER

Omschrijving:
Detail 55

Schaal: 1:5 Datum: 18-10-2013

Formaat: A3 Werknummer: 13-007


Tek. naam: B555 Wijziging:

Detail 55
ramen

Maten i.h.w. controleren

Vloeren, wanden en plafonds
afwerken conform afwerkstaat

Hoofddraagconstructie
brandwerend schilderen
vlgs. opg. constr.

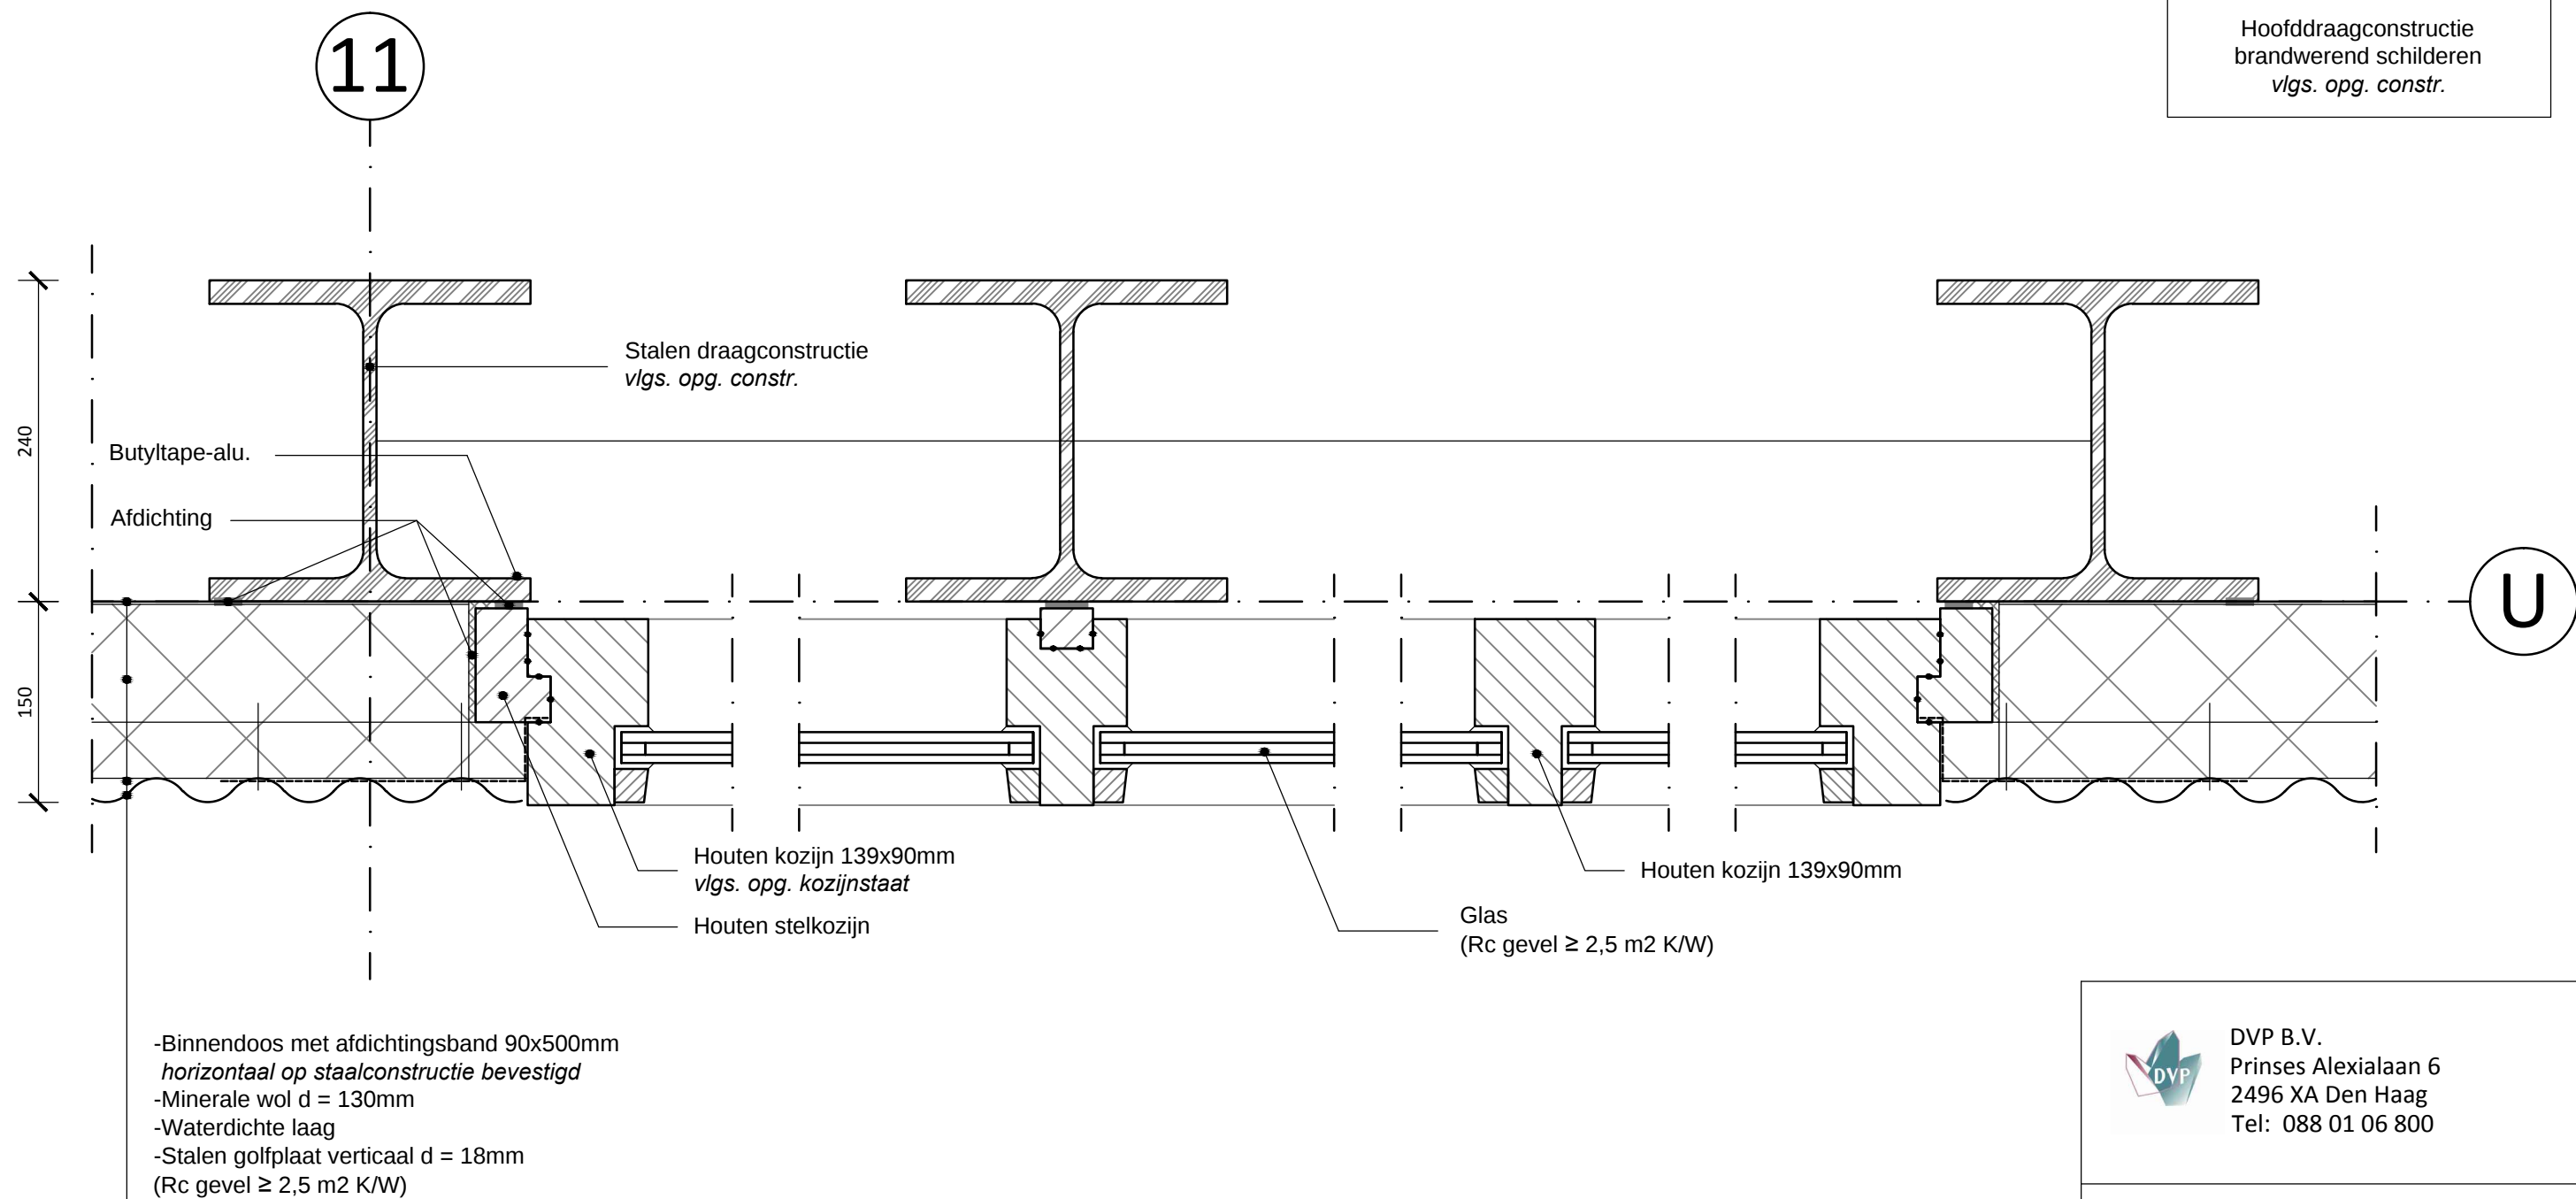

DVP B.V.
Prinses Alexialaan 6
2496 XA Den Haag
Tel: 088 01 06 800

Project:
ZUIDERSTRANDTHEATER

Omschrijving:
Detail 56

Schaal: 1:5 Datum: 18-10-2013


Formaat: A3 Werknummer: 13-007

Tek. naam: B556 Wijziging:

Detail 56
Ramen

Vloeren, wanden en plafonds
afwerken conform afwerkstaat

Hoofddraagconstructie
brandwerend schilderen
vlgs. opg. constr.

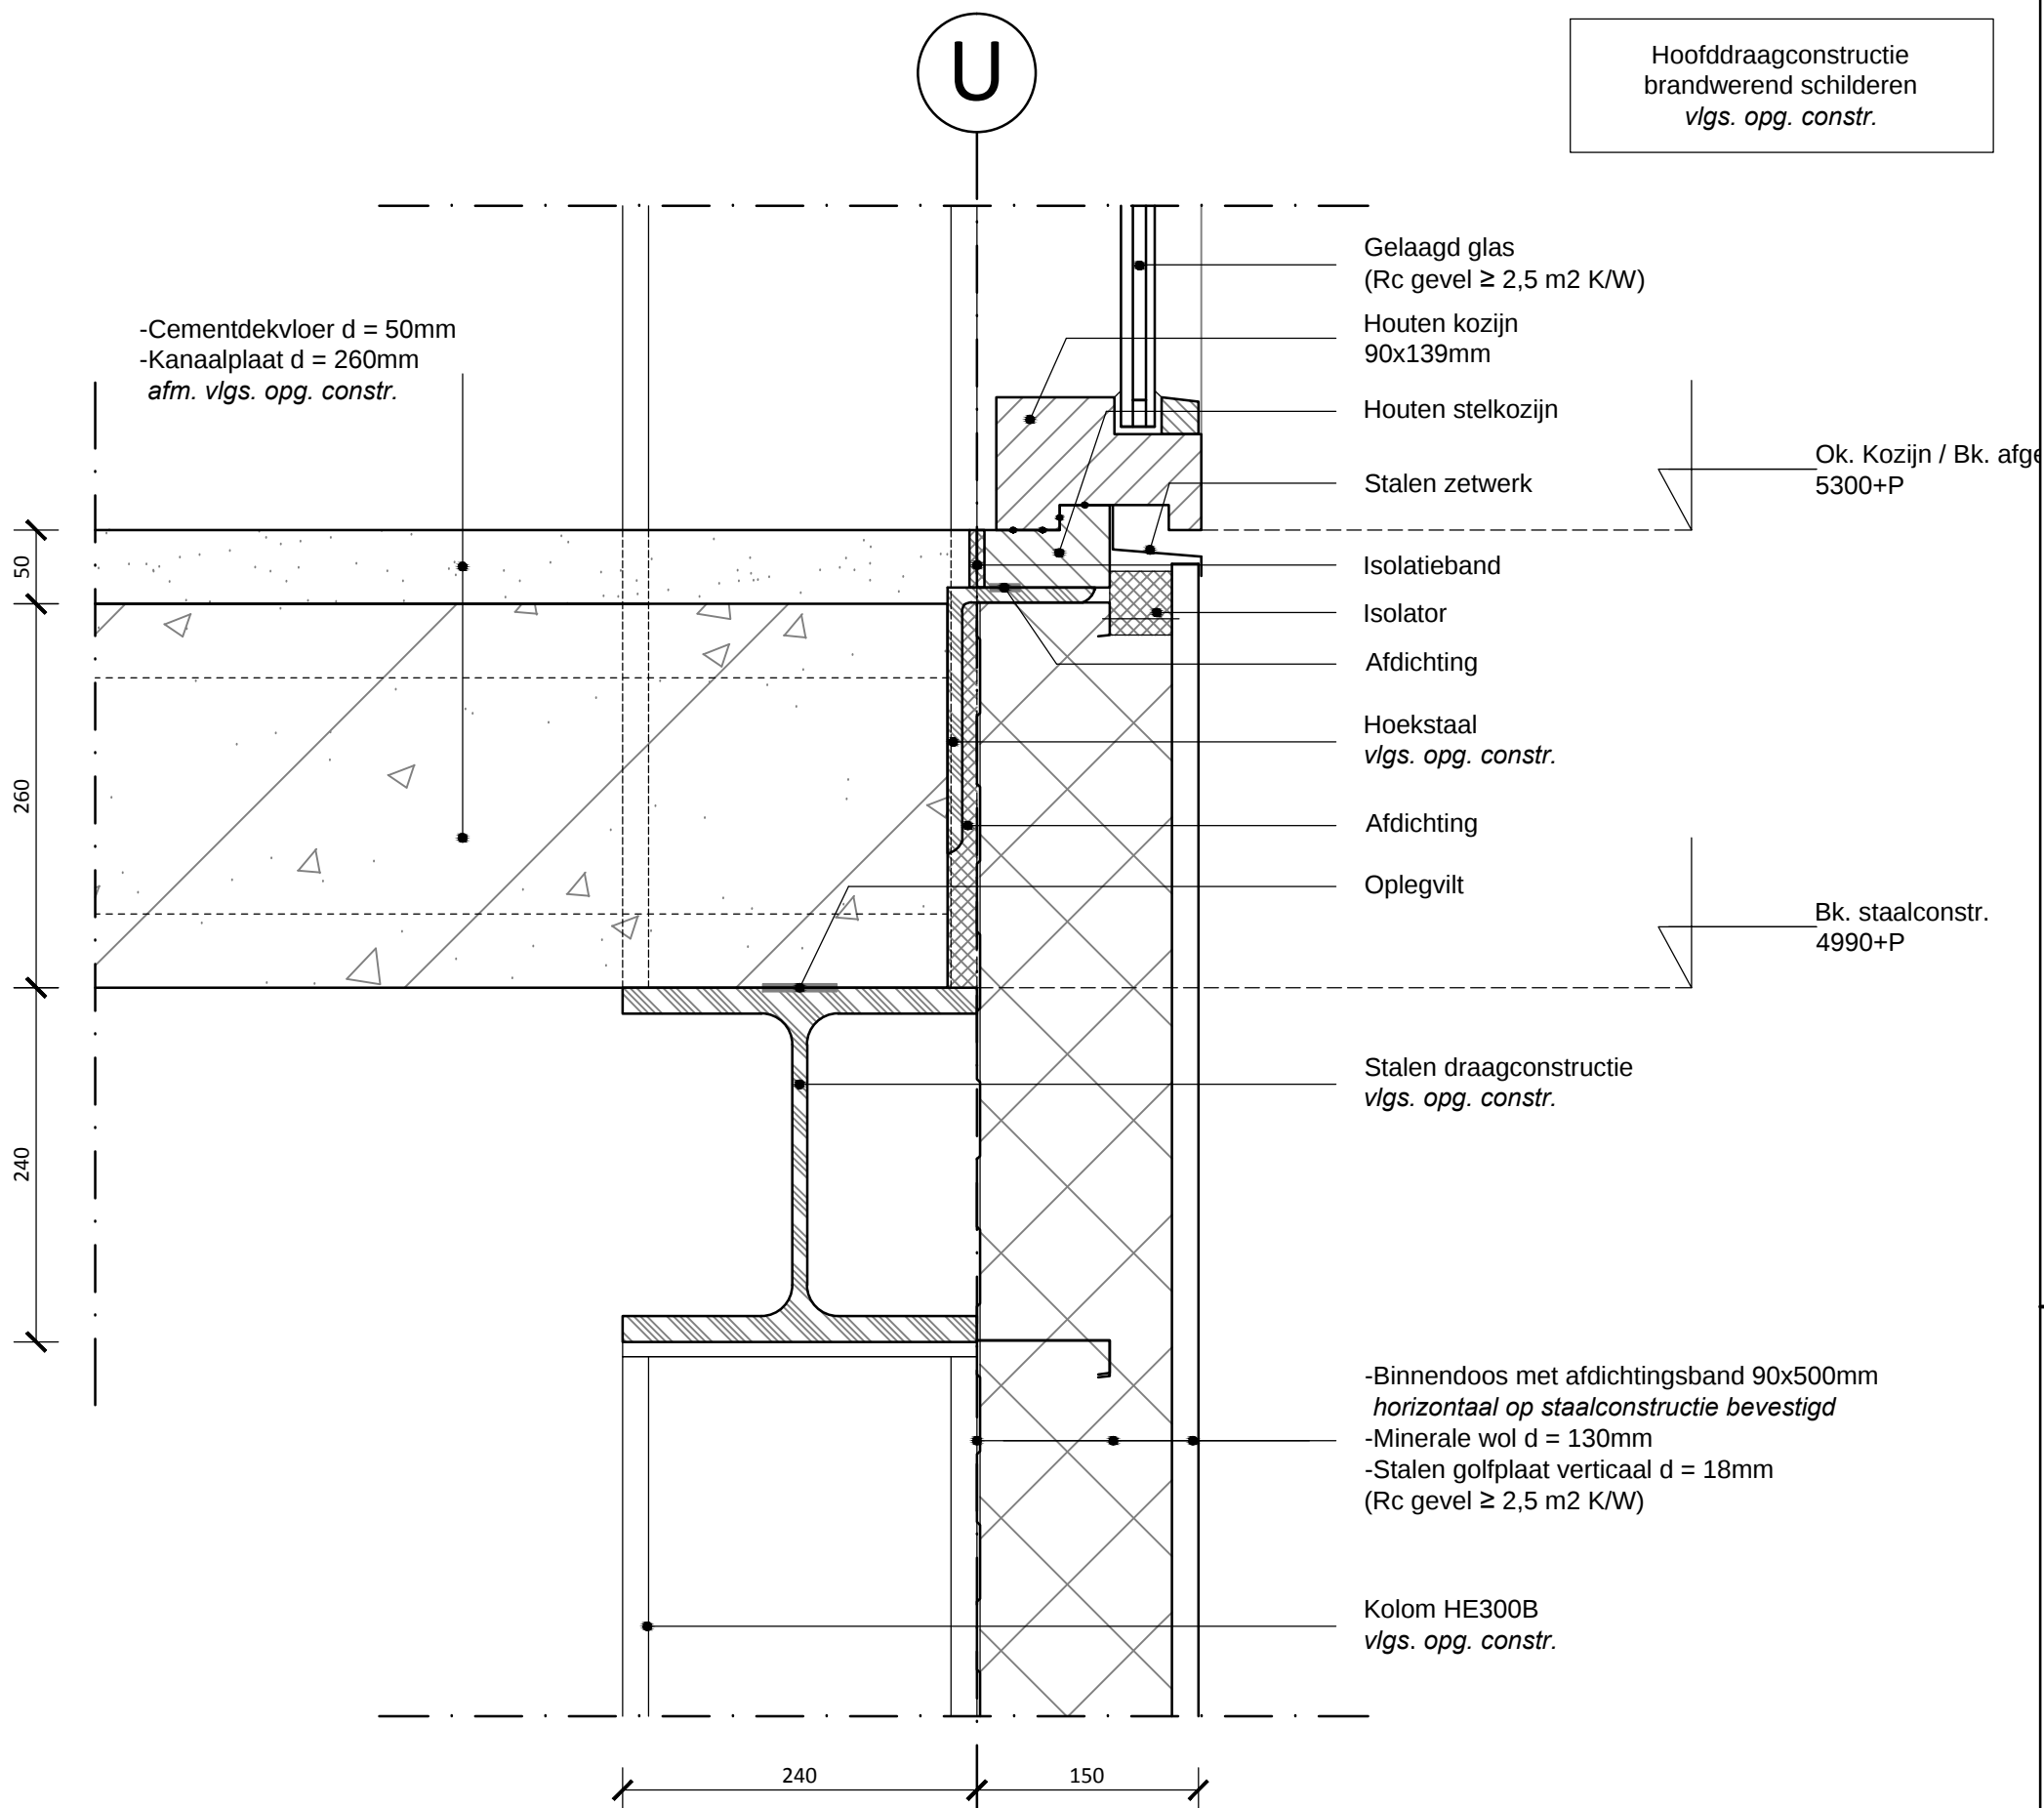

DVP B.V.
Prinses Alexialaan 6
2496 XA Den Haag
Tel: 088 01 06 800

Project:
ZUIDERSTRANDTHEATER

Omschrijving:
Detail 57


Schaal: 1:5 Datum: 18-10-2013

Formaat: A3 Werknummer: 13-007

Tek. naam: B557 Wijziging:

Detail 57
ramen

Maten i.h.w. controleren

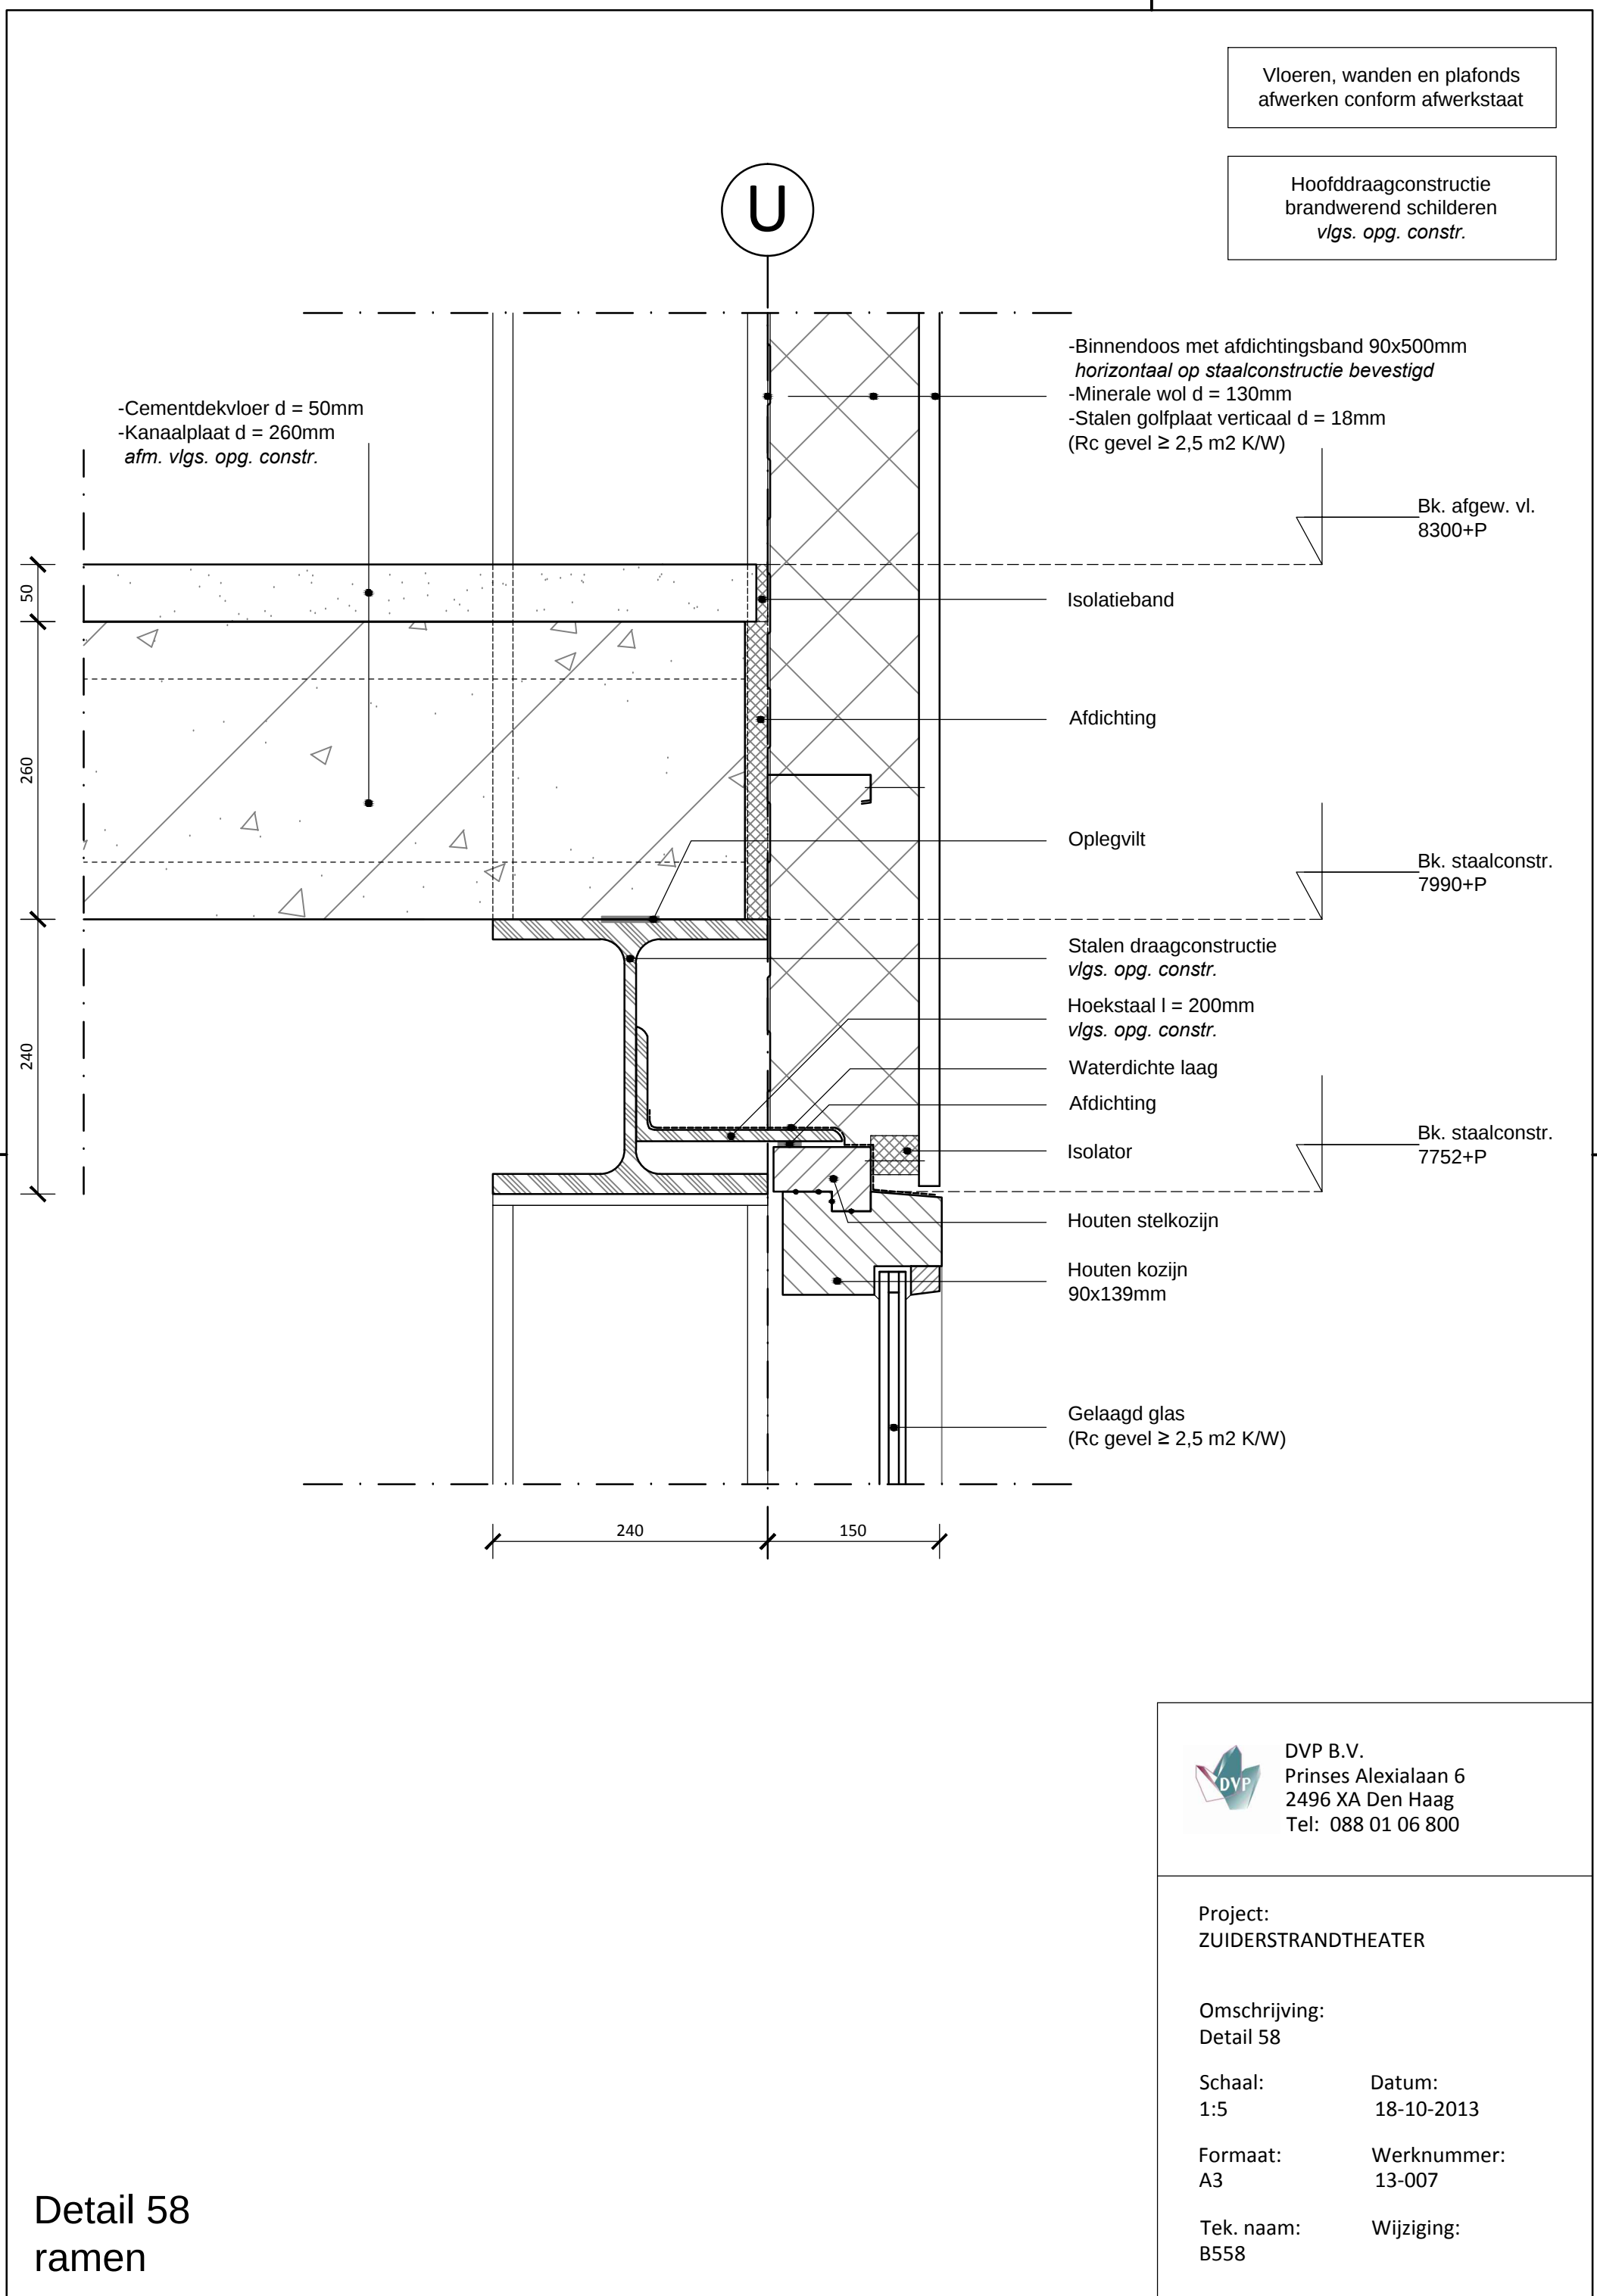

DVP B.V.
Prinses Alexialaan 6
2496 XA Den Haag
Tel: 088 01 06 800

Project:
ZUIDERSTRANDTHEATER

Omschrijving:
Detail 58


Schaal: 1:5 Datum: 18-10-2013

Formaat: A3 Werknummer: 13-007

Tek. naam: B558 Wijziging:

Maten i.h.w. controleren

6 7

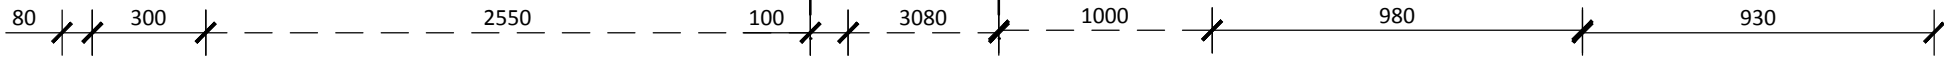


- Dansvloer d = 110mm
- Multiplex d = 18mm
- Multiplex d = 22mm
- haaks t.o.v. elkaar leggen*
- Houten balk d = 50x45mm
- Rubber d = 20mm
- Houten lat d = 12mm
- Isolatie d = 30mm + vloerverwarming
- geplaatst tussen balken dansvloer*
- Egalisatielaag
- Druklaag
- vlgs. opg. constr.*
- Geïsoleerde kanaalplaat
- vlgs. opg. constr.*

Zie detail 60 voor opbouw tribune

Zie plattegrondtekening voor
peilmaten getrapte vloer + curve
voorzijde treden

Vloeren, wanden en plafonds
afwerken conform afwerkstaat

Hoofddraagconstructie
brandwerend schilderen
vlgs. opg. constr.

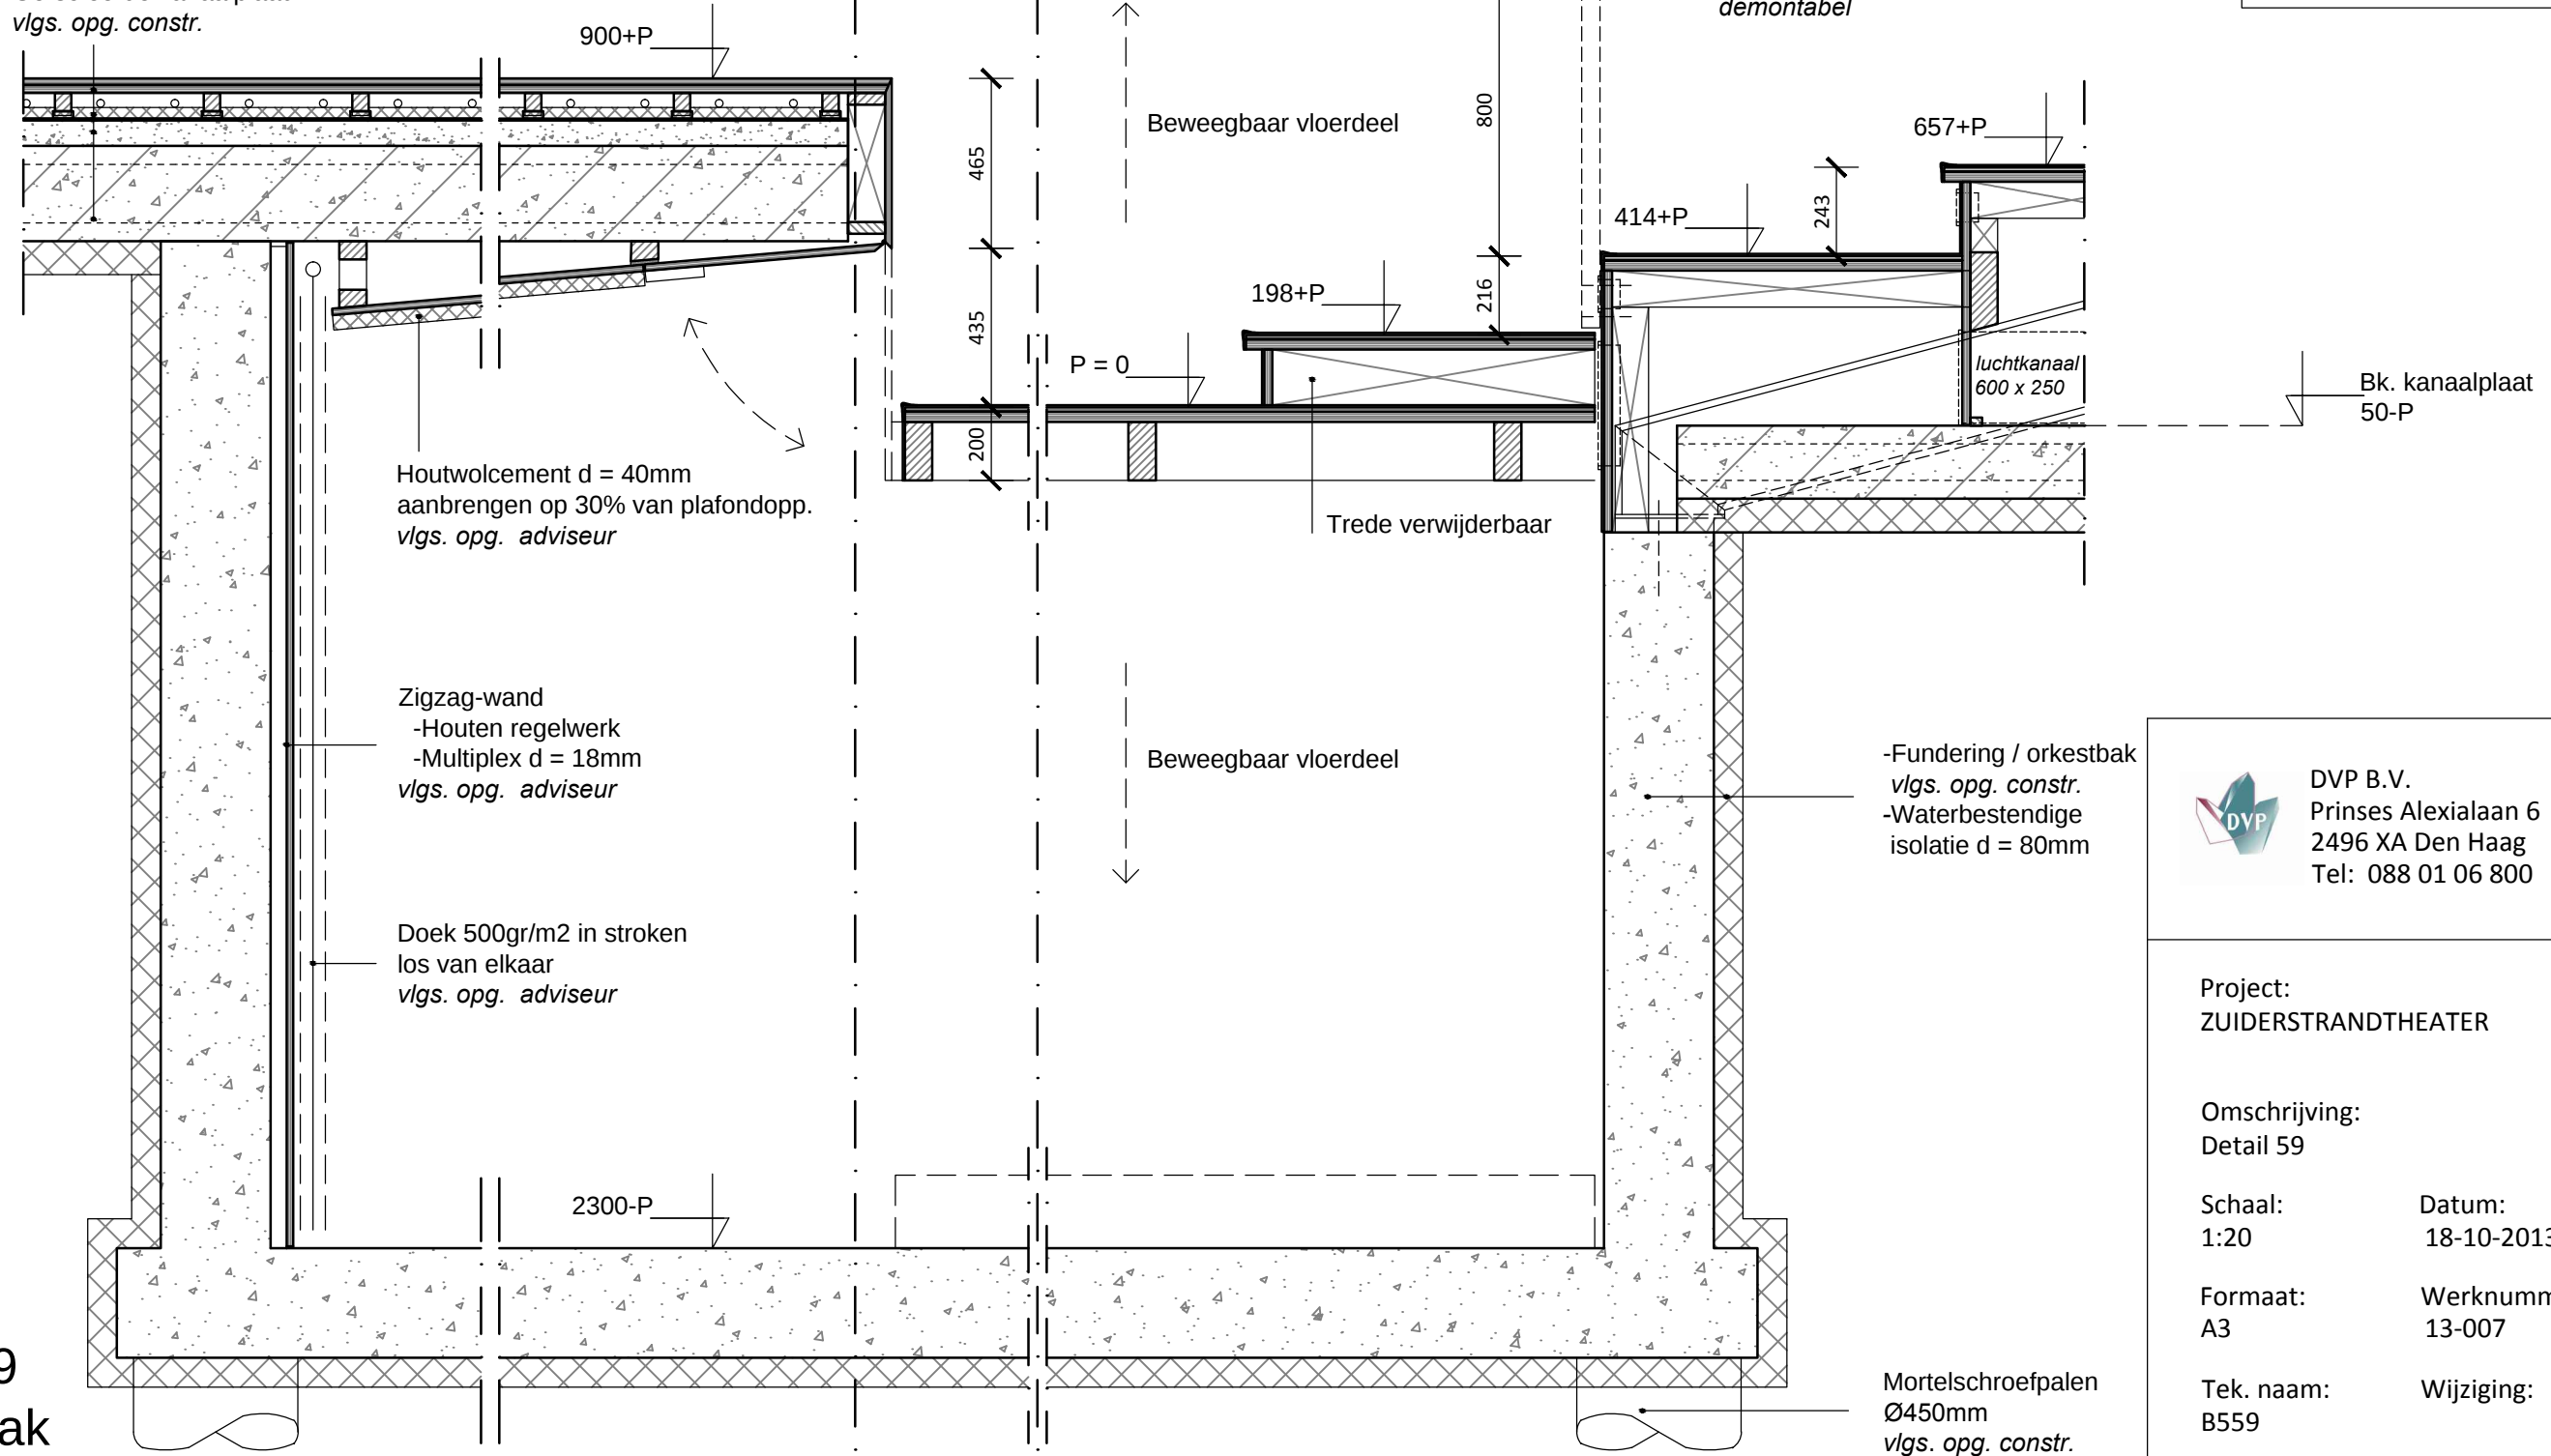

Detail 59
Orkestbak

 DVP B.V.
Prinses Alexialaan 6
2496 XA Den Haag
Tel: 088 01 06 800

Project:
ZUIDERSTRANDTHEATER

Omschrijving:
Detail 59


Schaal: 1:20 Datum: 18-10-2013

Formaat: A3 Werknummer: 13-007

Tek. naam: B559 Wijziging:

Maten i.h.w. controleren

7

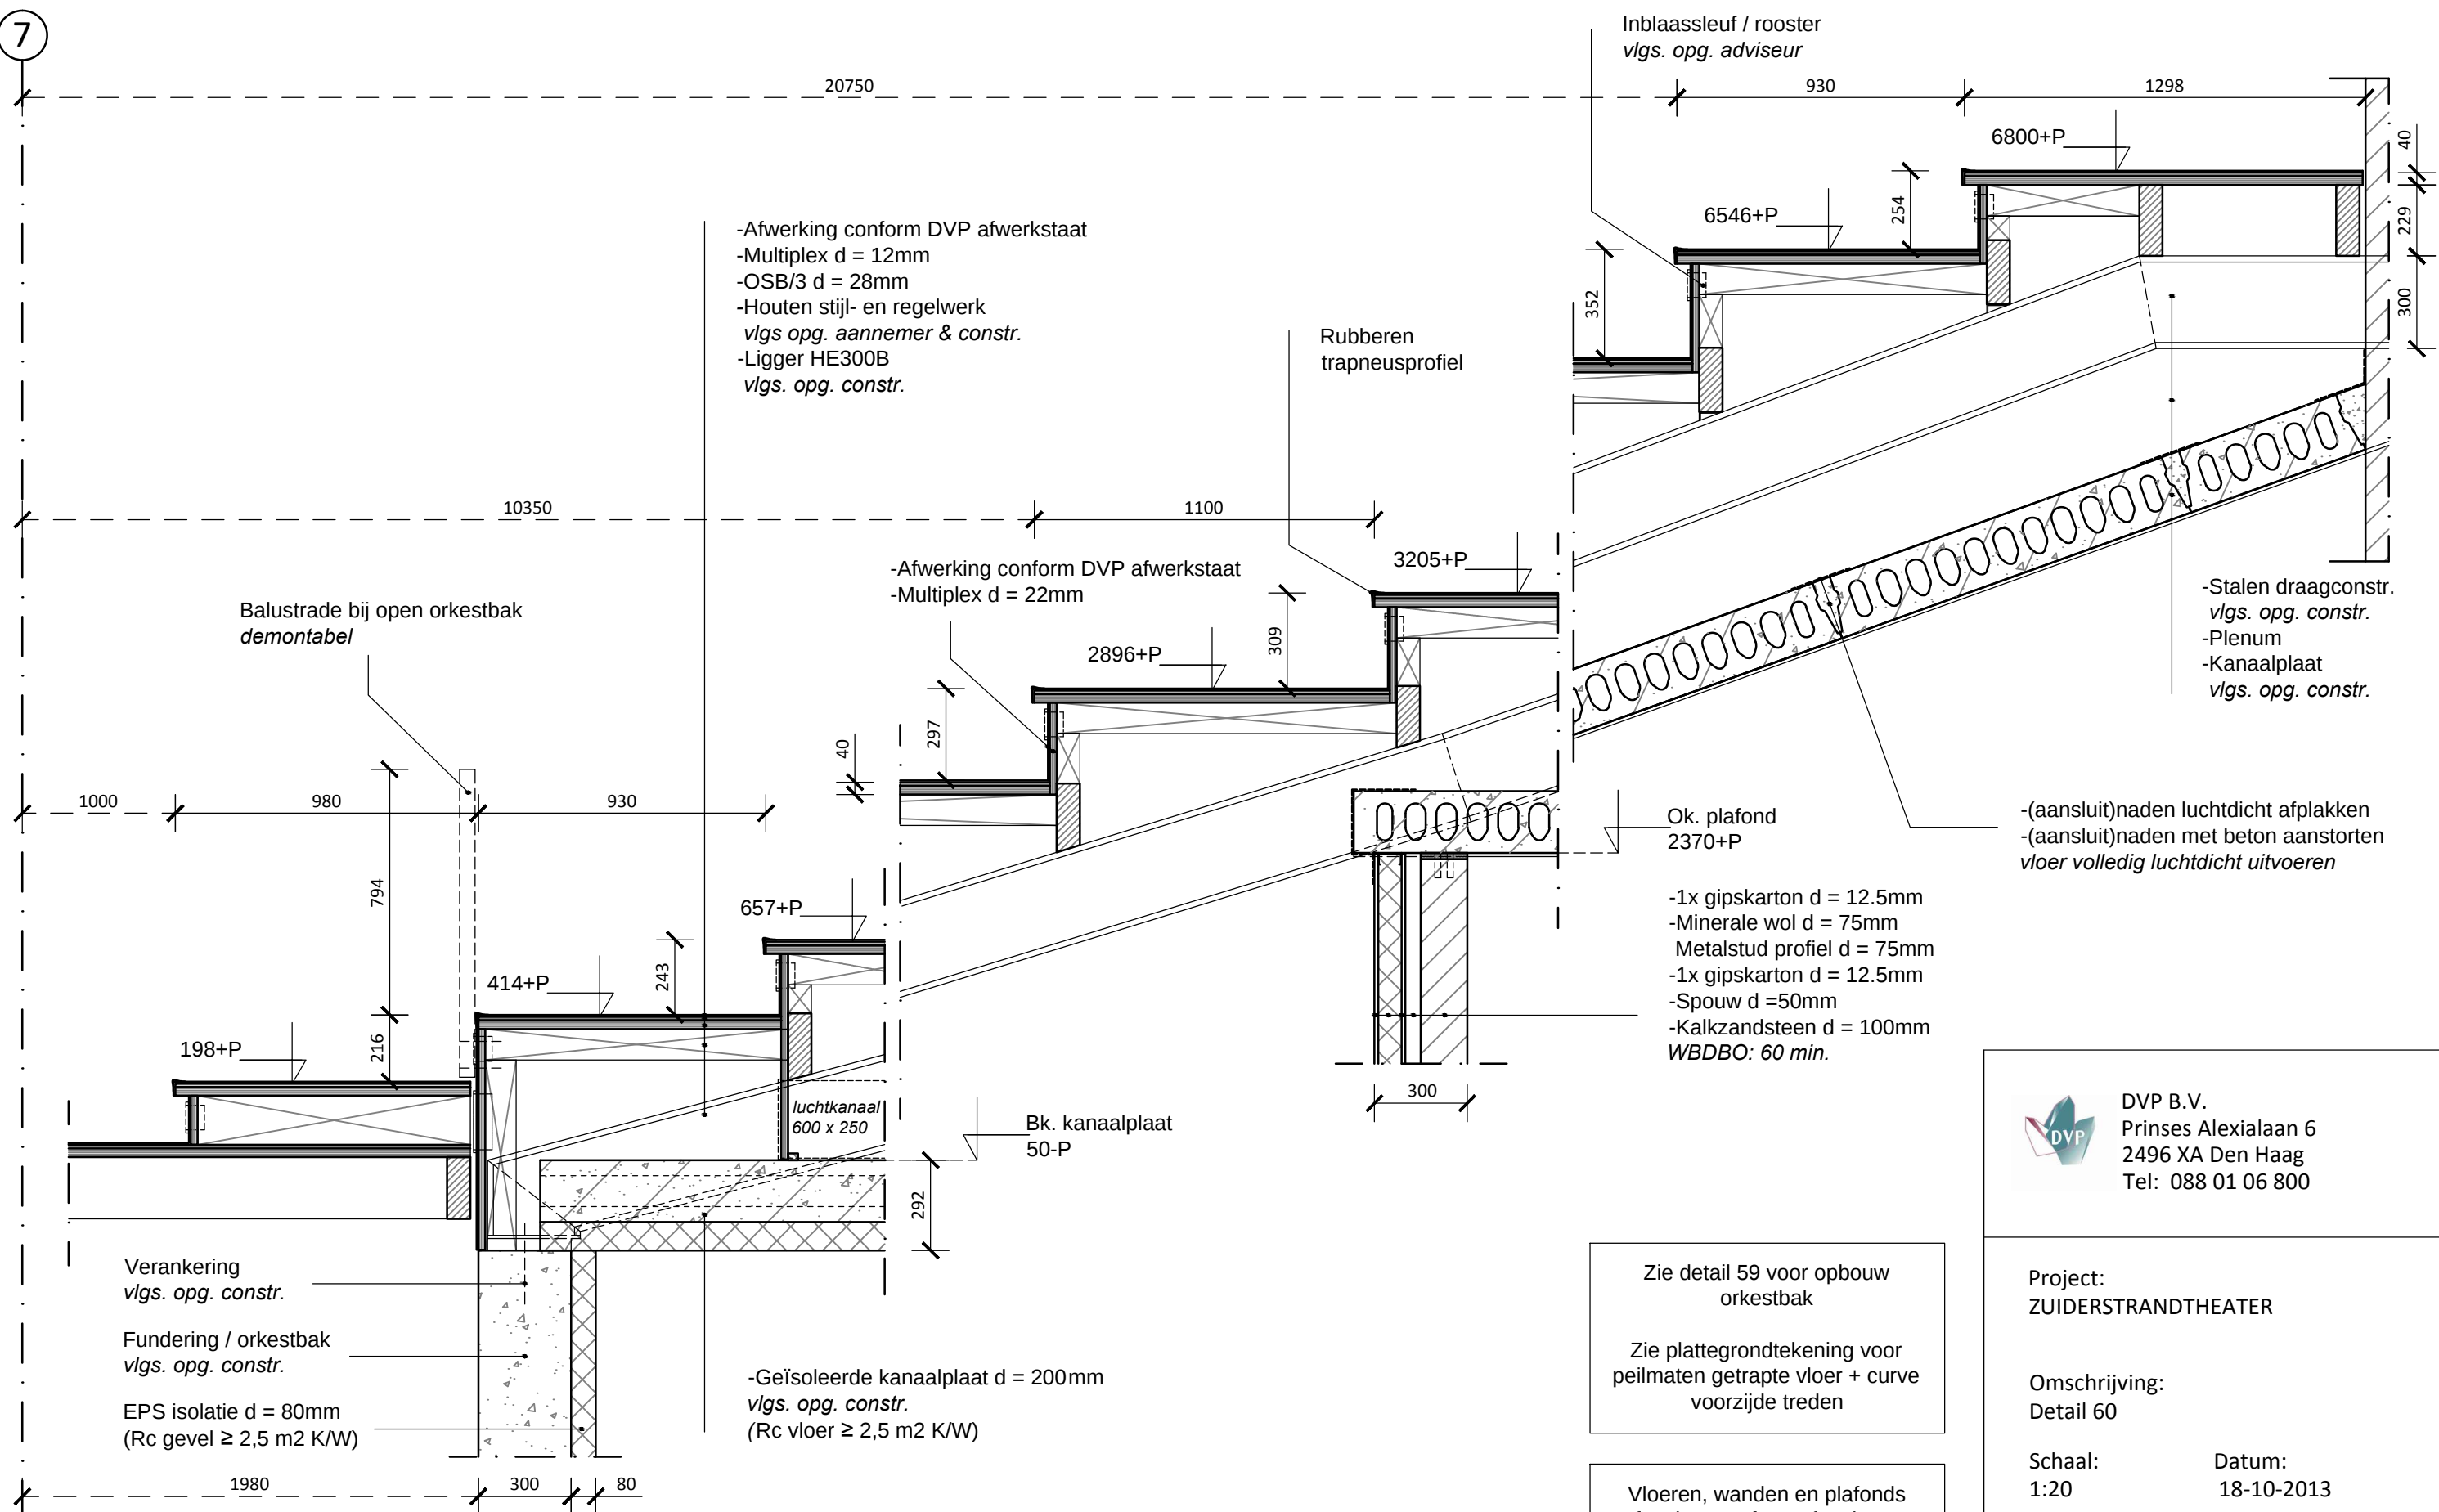

Detail 60

Principe opbouw tribune

 DVP B.V.
Prinses Alexialaan 6
2496 XA Den Haag
Tel: 088 01 06 800

Project:
ZUIDERSTRANDTHEATER

Omschrijving:
Detail 60

Schaal: 1:20 Datum: 18-10-2013

Formaat: Werknummer:
A3 13-007

Tek. naam: B560


Zie detail 59 voor opbouw
orkestbak

Zie plattegrondtekening voor
peilmaten getrapte vloer + curve
voorzijde treden

Vloeren, wanden en plafonds
afwerken conform afwerkstaat

Hoofddraagconstructie
brandwerend schilderen
vlgs. opg. constr.

Maten i.h.w. controleren

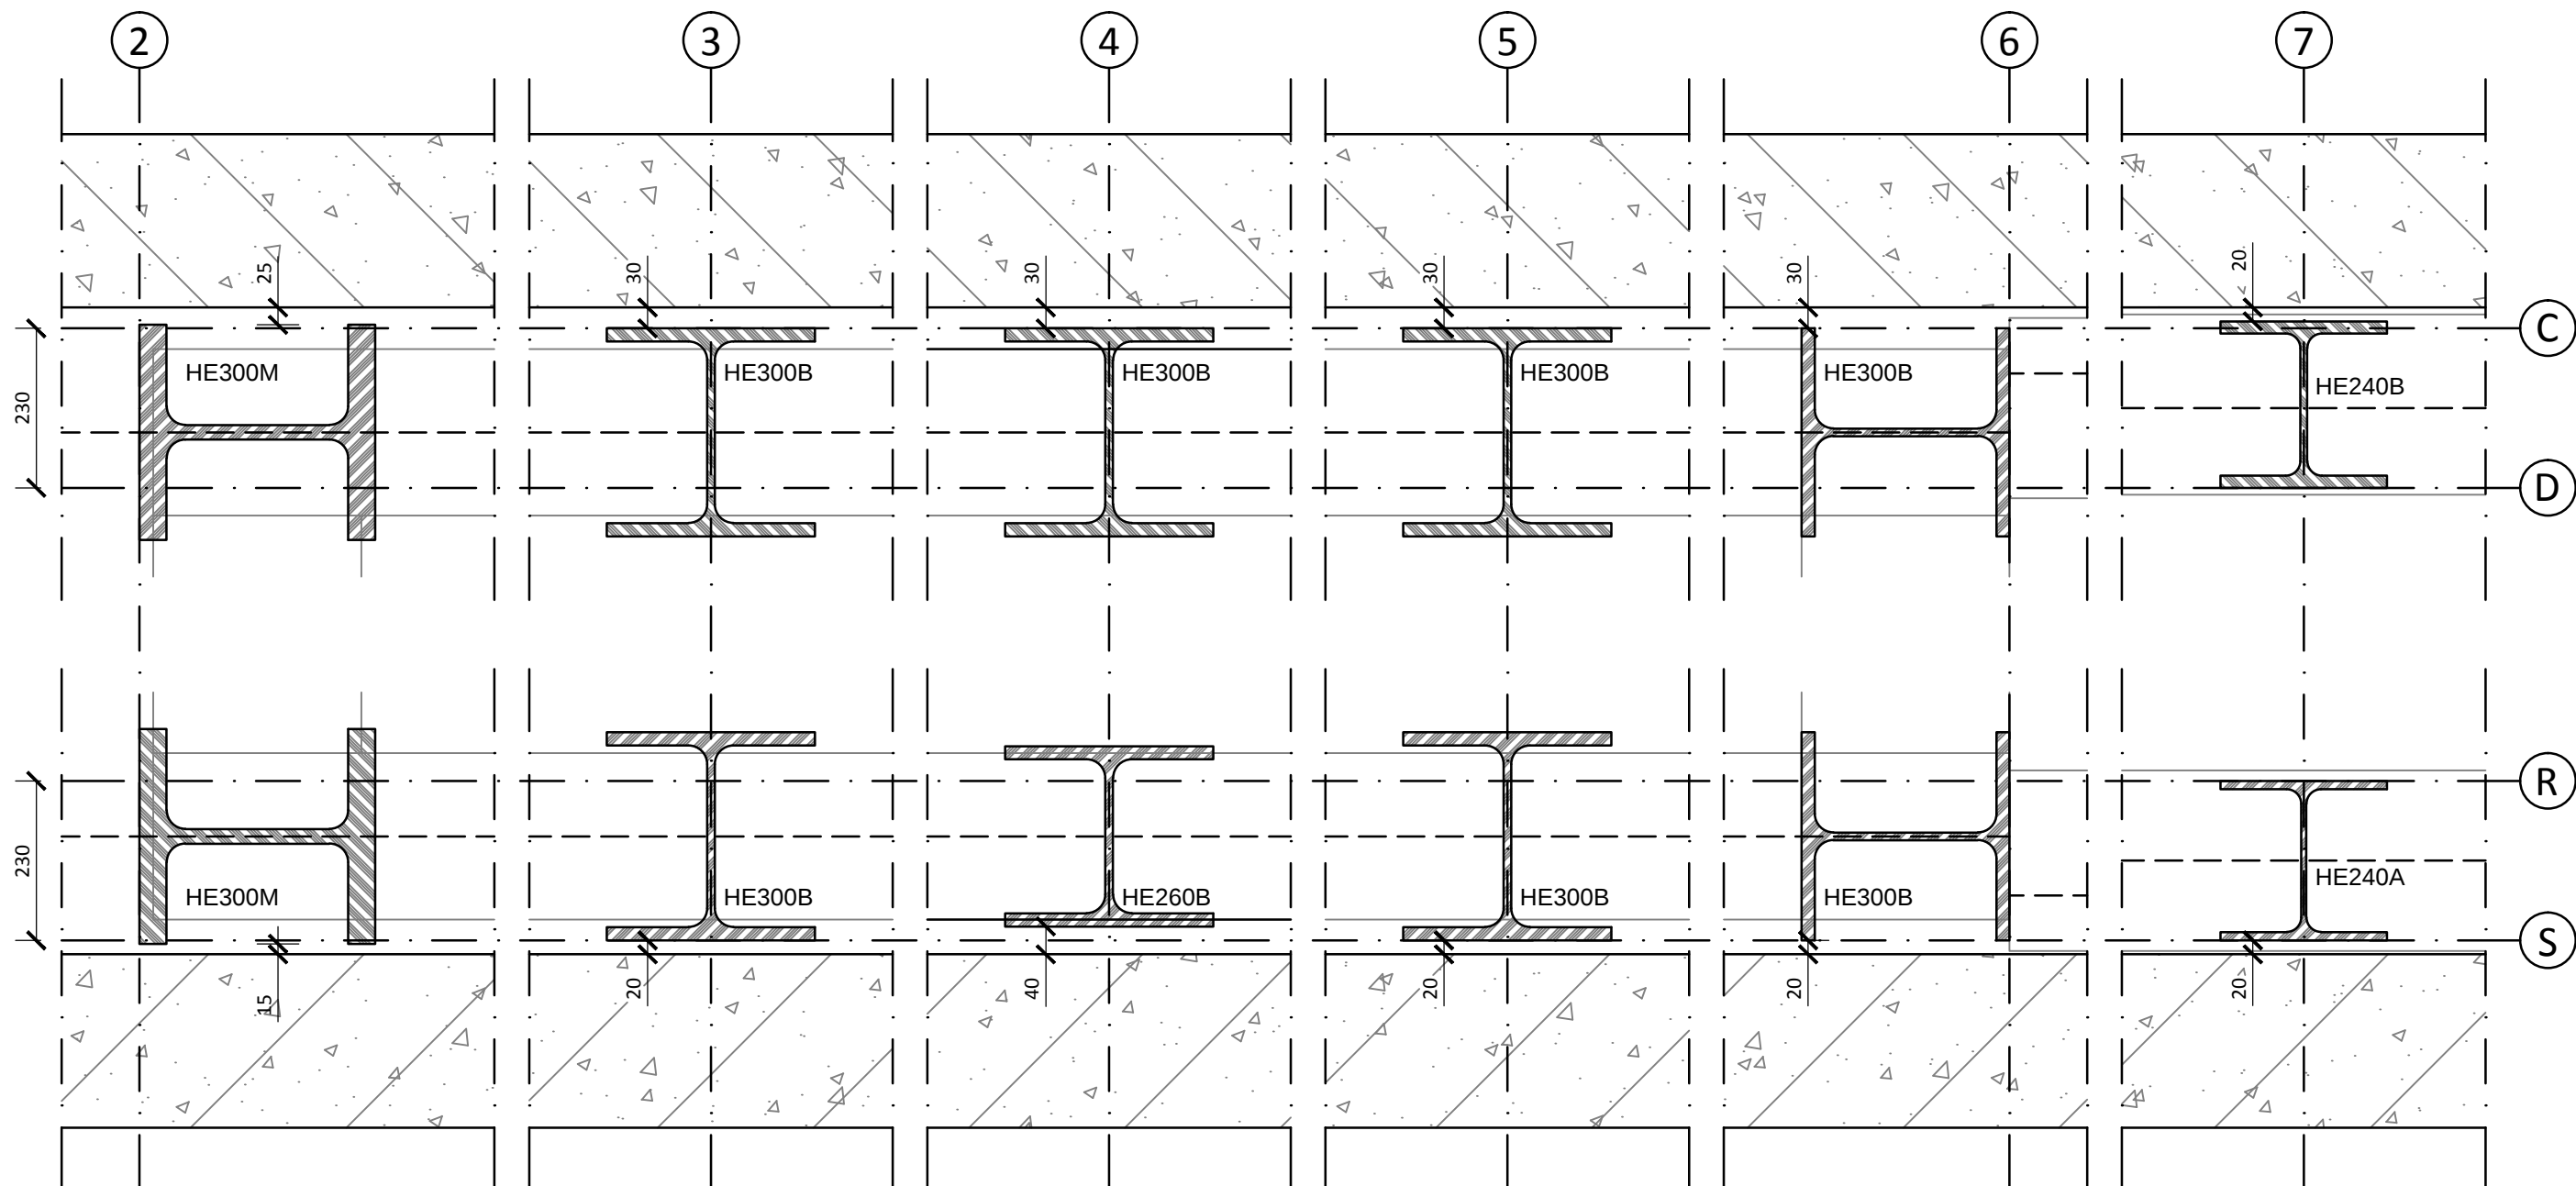

Detail 61
Prefab betonelementen bij vakwerk

Vloeren, wanden en plafonds
afwerken conform afwerkstaat

Hoofddraagconstructie
brandwerend schilderen
vlgs. opg. constr.



DVP B.V.
Prinses Alexialaan 6
2496 XA Den Haag
Tel: 088 01 06 800

Project:
ZUIDERSTRANDTHEATER


Omschrijving:
Detail 61

Schaal: 1:10
Datum: 18-10-2013

Formaat: A3
Werknummer: 13-007

Tek. naam: B561
Wijziging:

Maten i.h.w. controleren

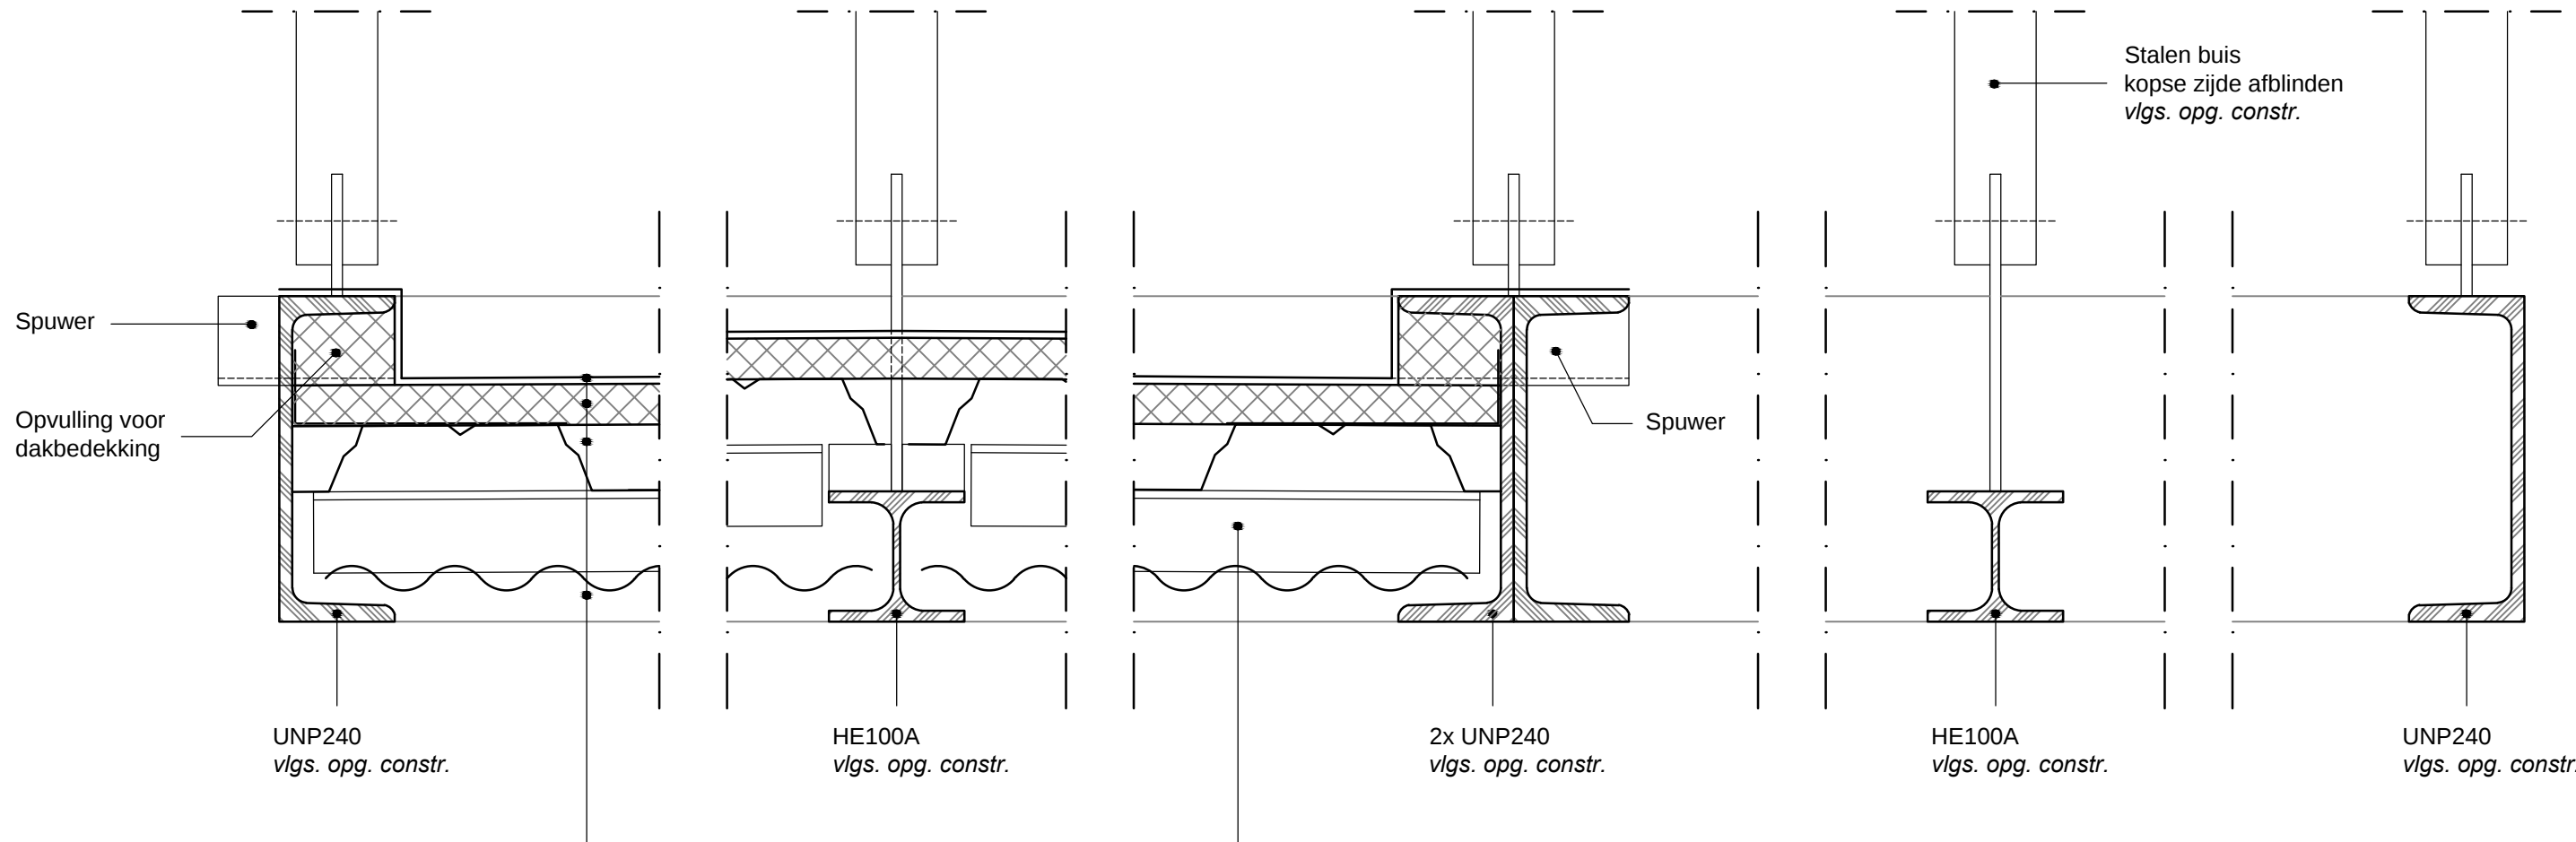

- Bitumineuze dakbedekking
- EPS Isolatie d = 30mm
- Geprofileerde dakplaat 50R met afschot $\geq 5\text{mm/m1}$
- Stalen golfplaat verticaal d = 18mm

Hoekstaal
met afschot $\geq 5\text{mm/m1}$
vlg. opg. constr.

Detail 62 Luifel

Vloeren, wanden en plafonds
afwerken conform afwerkstaat

Hoofddraagconstructie
brandwerend schilderen
vlg. opg. constr.



DVP B.V.
Prinses Alexialaan 6
2496 XA Den Haag
Tel: 088 01 06 800

Project:
ZUIDERSTRANDTHEATER


Omschrijving:
Detail 62


Schaal: 1:5
Datum: 18-10-2013

Formaat: A3
Werknummer: 13-007

Tek. naam: B562
Wijziging:

Maten i.h.w. controleren

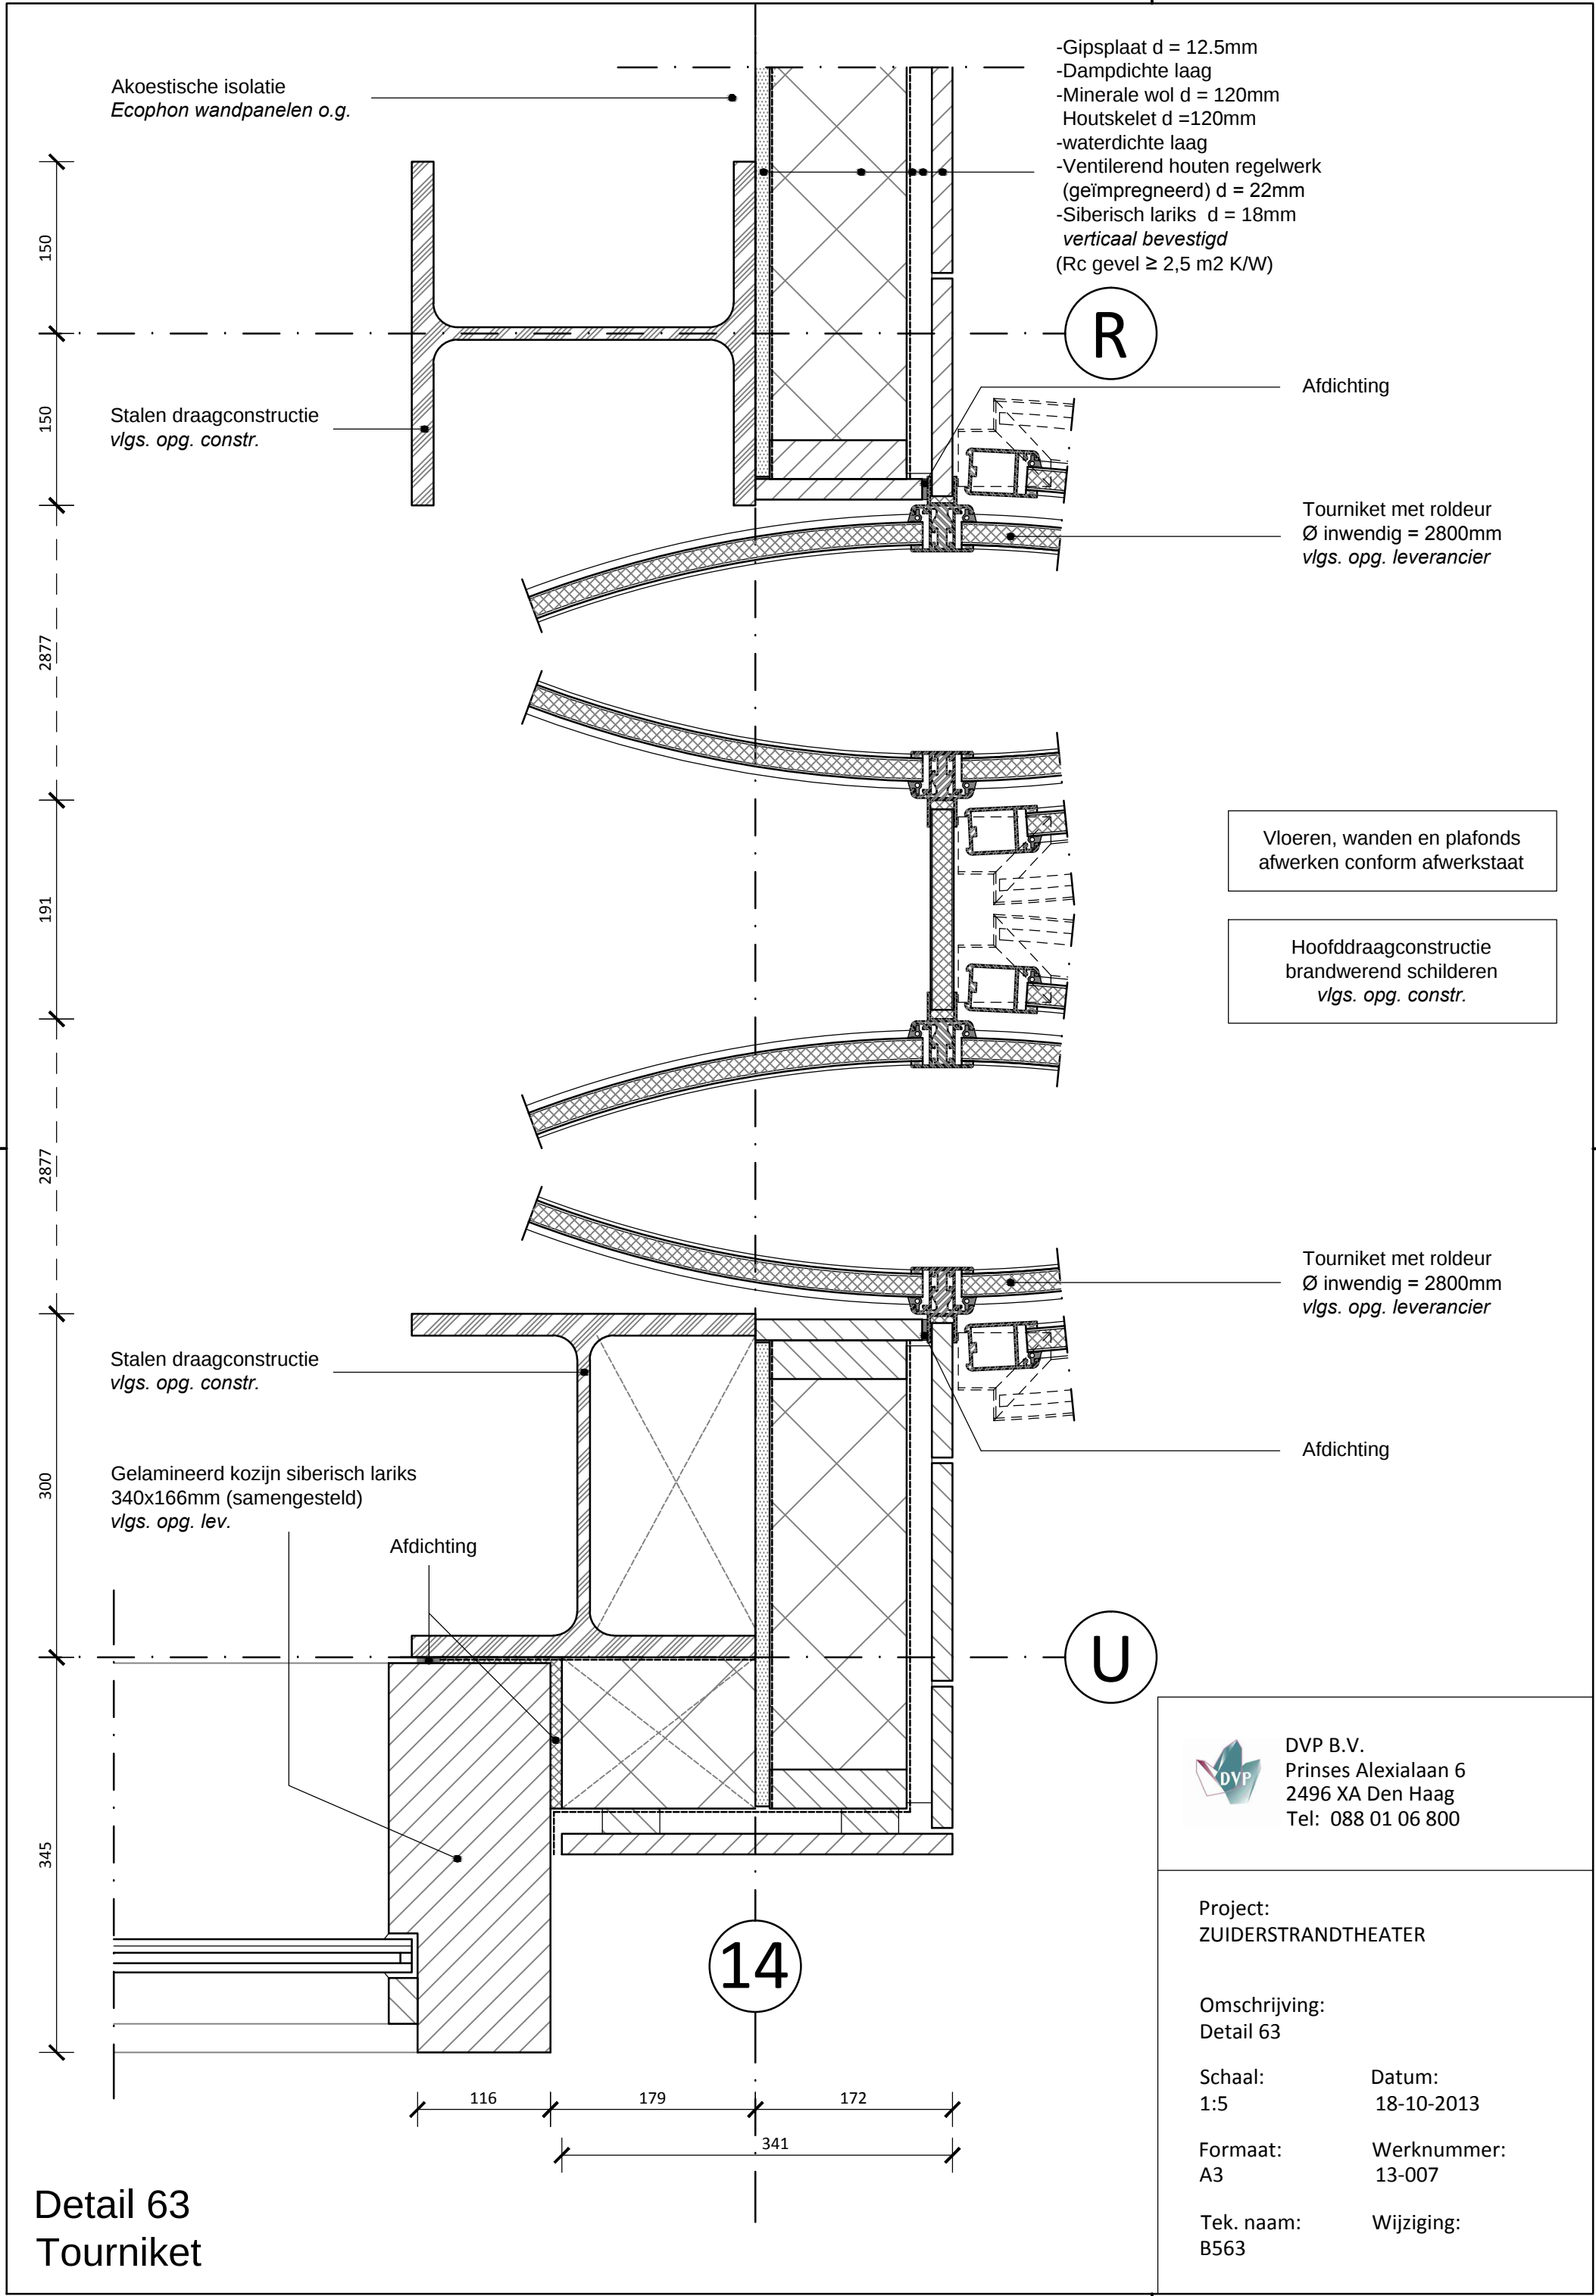

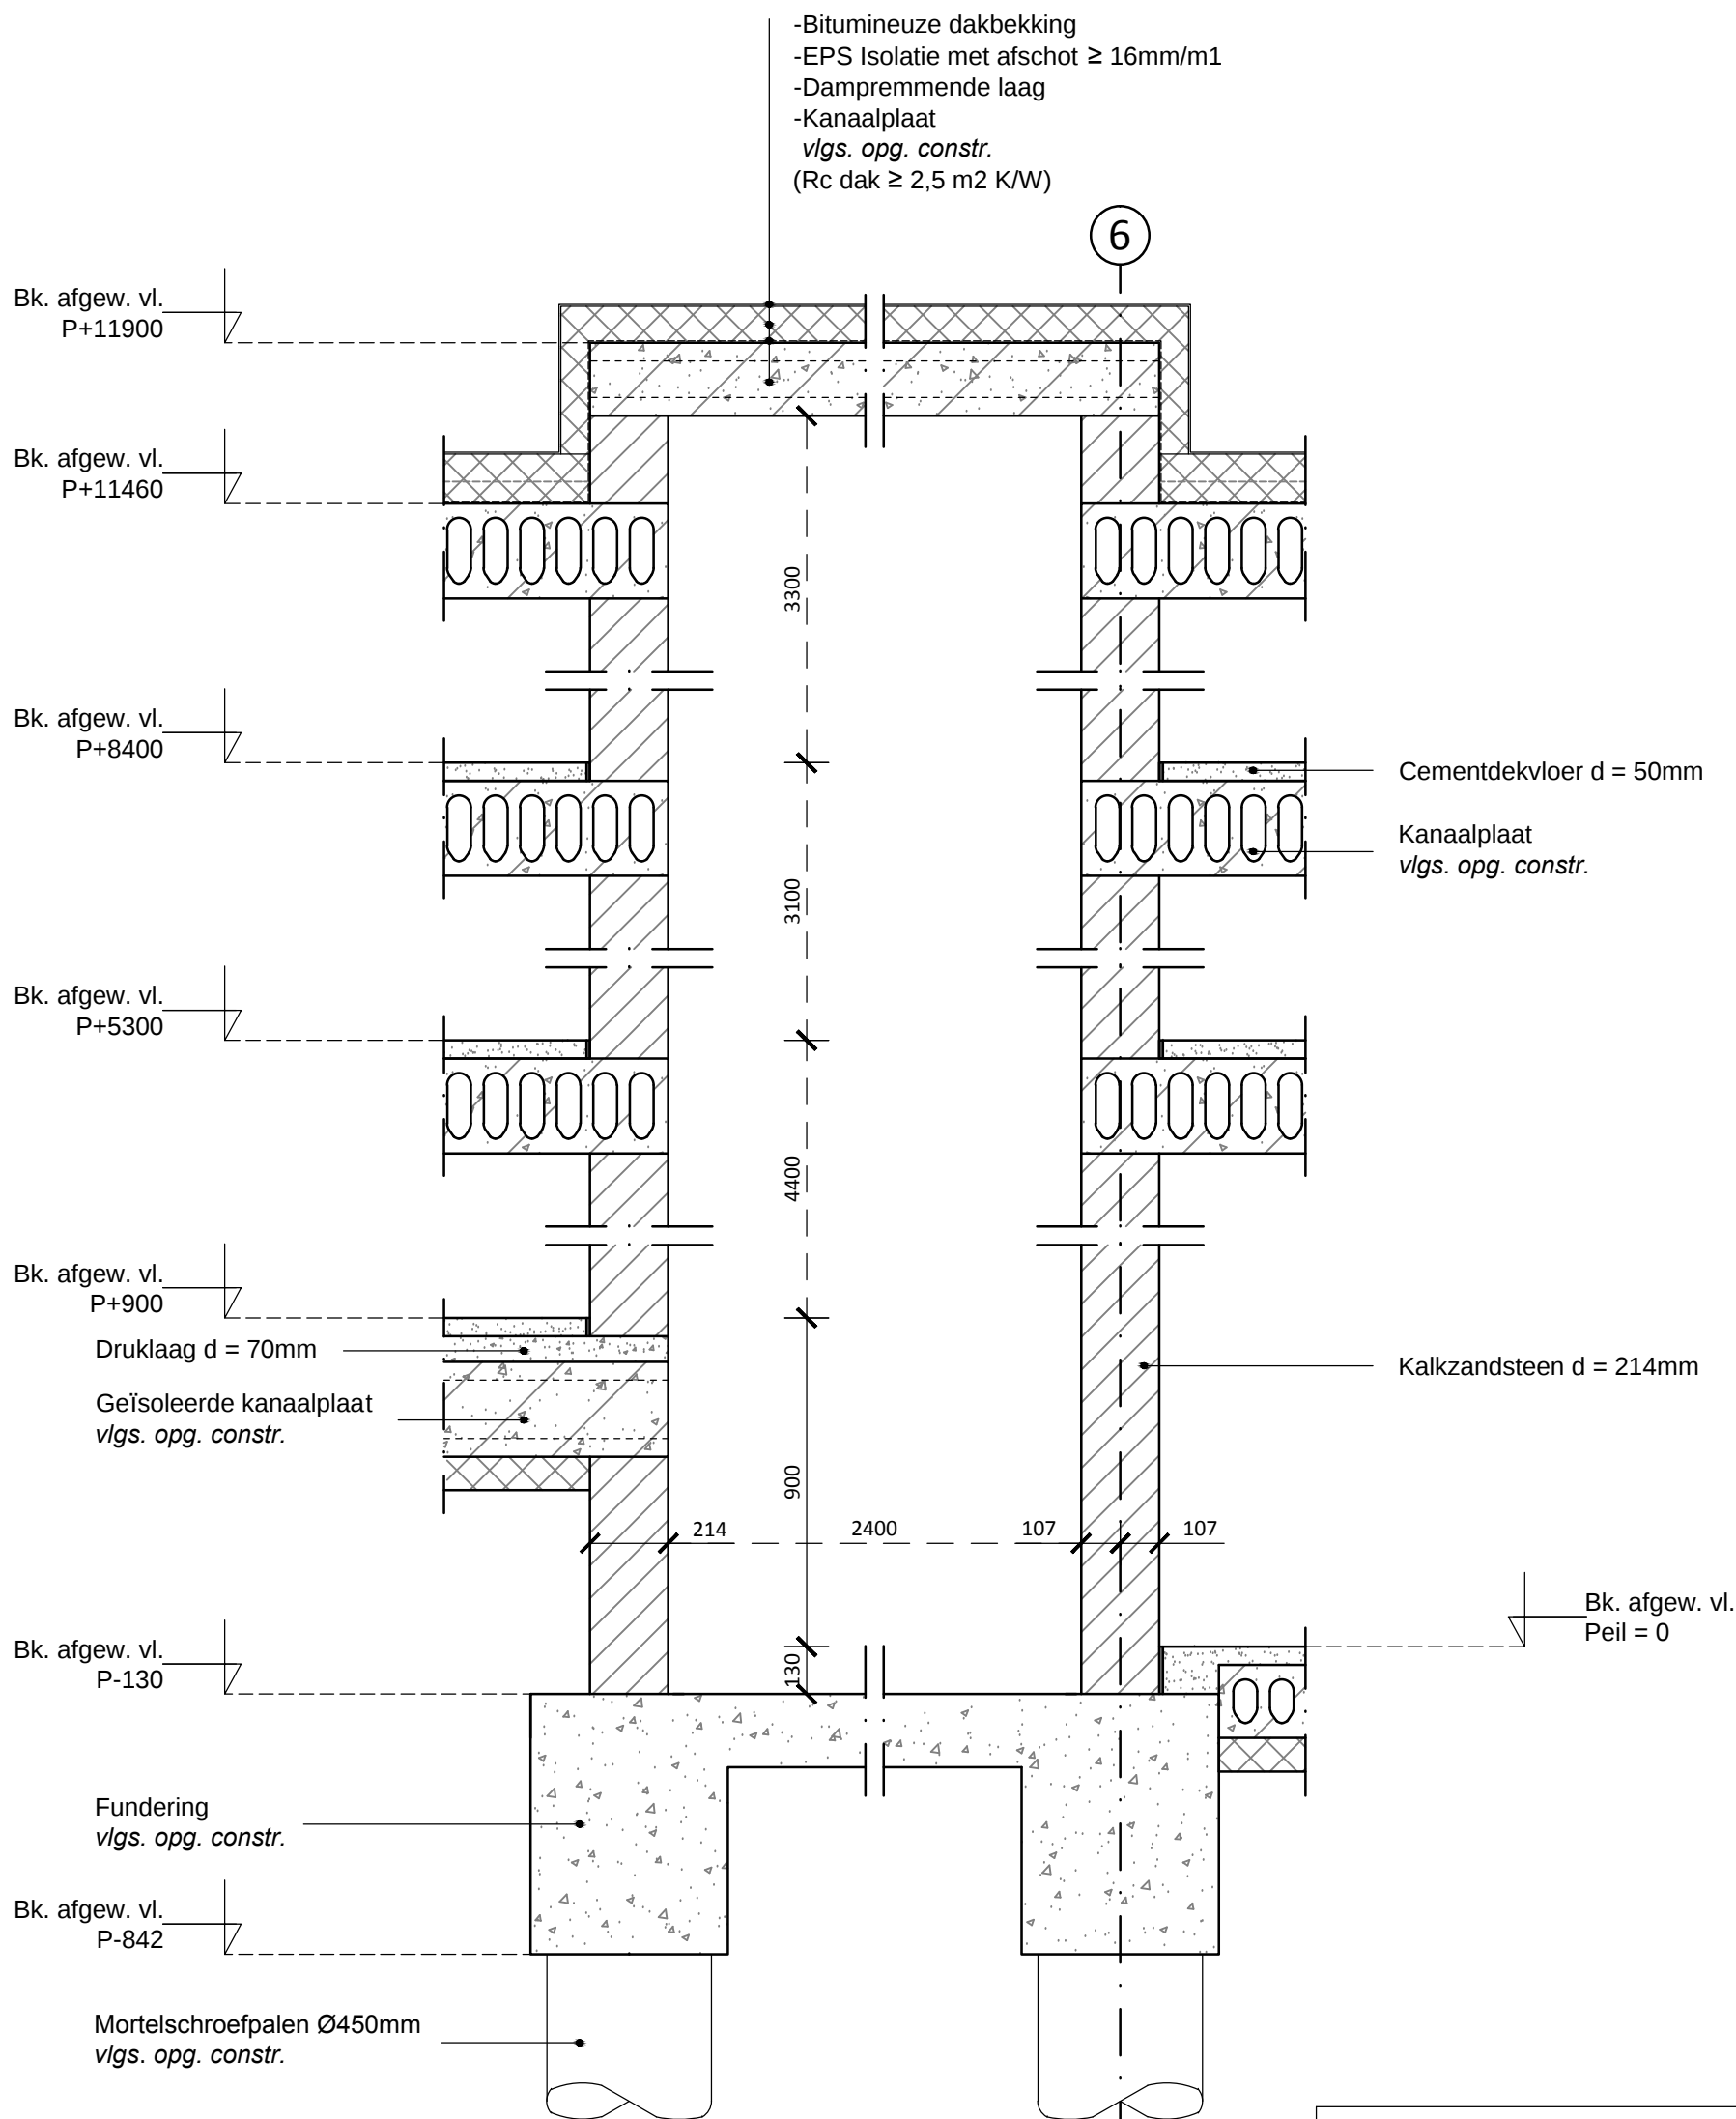

Detail 64
Liftschacht

Vloeren, wanden en plafonds
afwerken conform afwerkstaat

Hoofddraagconstructie
brandwerend schilderen
vlgs. opg. constr.



DVP B.V.
Prinses Alexialaan 6
2496 XA Den Haag
Tel: 088 01 06 800

Project:
ZUIDERSTRANDTHEATER

Omschrijving:
Detail 64

Schaal:
1:20

Datum:
18-10-2013


Formaat:
A3

Werknummer:
13-007

Tek. naam:
B564

Wijziging:

Maten i.h.w. controleren

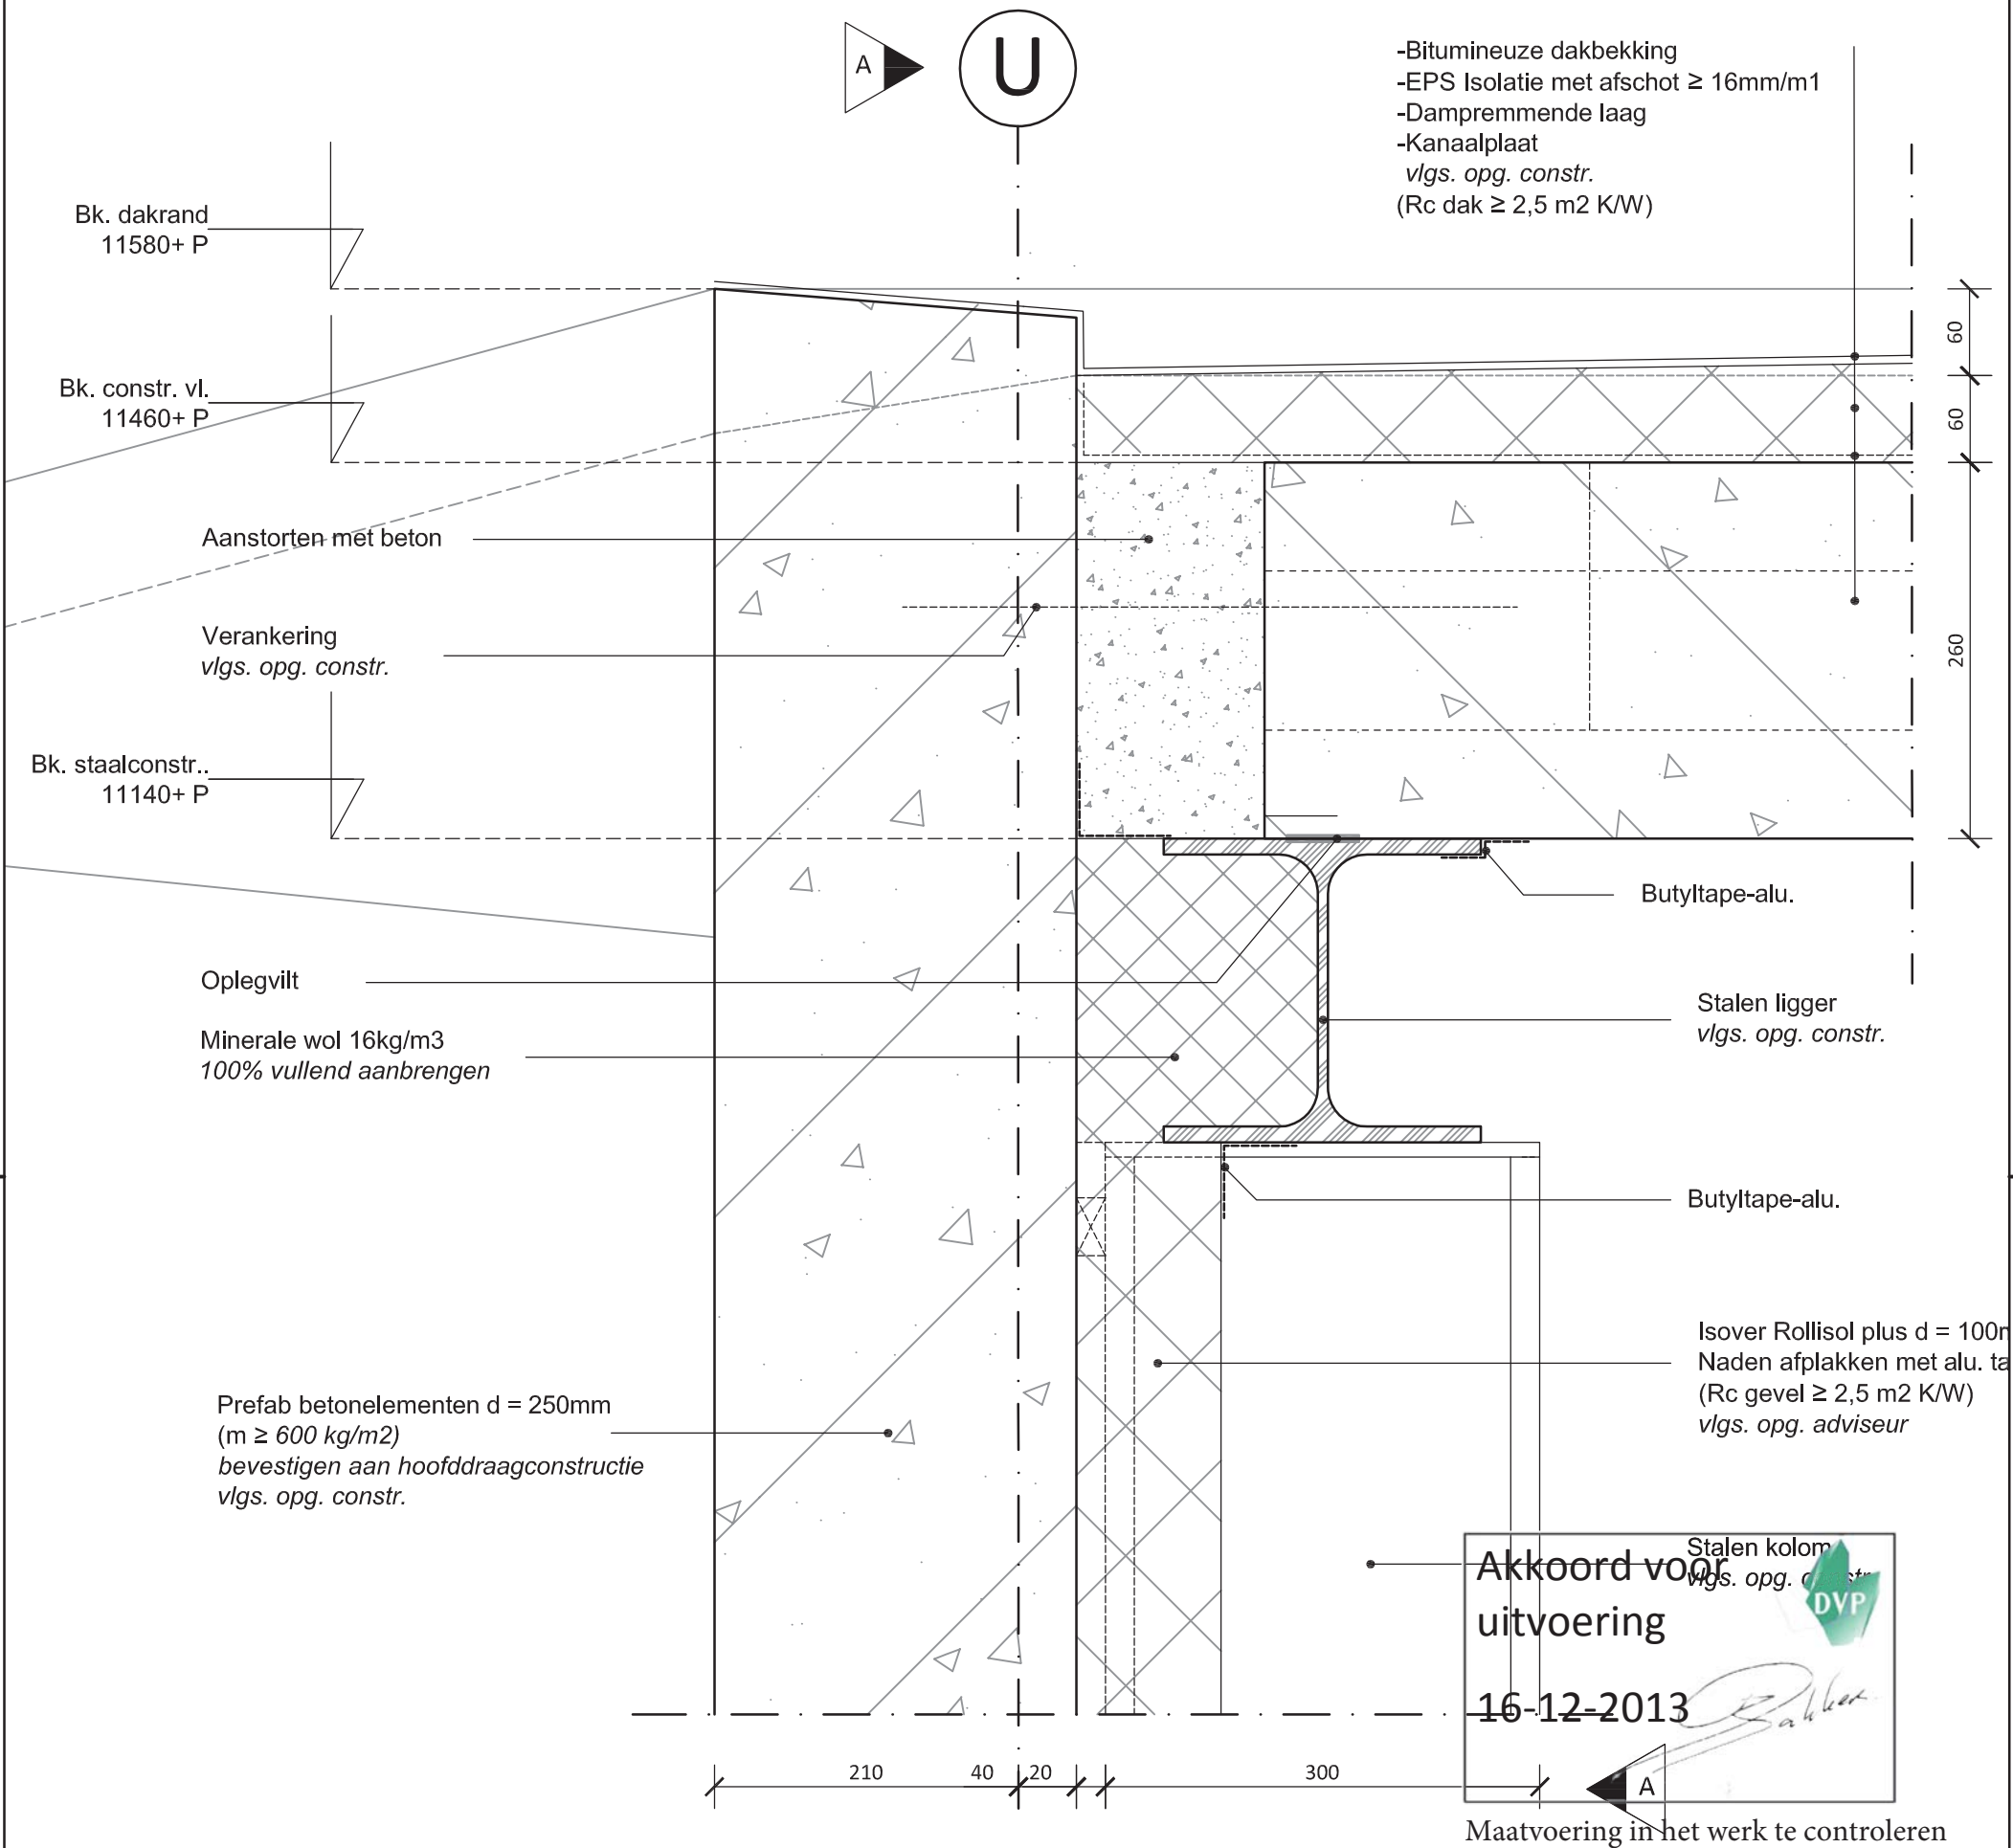

Akkoord voor uitvoering
16-12-2013
Stalen kolom vlgs. opg. constr.
DVP
Maatvoering in het werk te controleren

Detail 65 Zijtoneel

Vloeren, wanden en plafonds
afwerken conform afwerkstaat

Hoofddraagconstructie
brandwerend schilderen
vlgs. opg. constr.



DVP B.V.
Prinses Alexialaan 6
2496 XA Den Haag
Tel: 088 01 06 800

Project:
ZUIDERSTRANDTHEATER


Omschrijving:
Detail 65

Schaal: 1:20
Datum: 18-10-2013

Formaat: A3
Werknummer: 13-007

Tek. naam: B565
Wijziging: 06-12-2013 (A)

Maten i.h.w. controleren

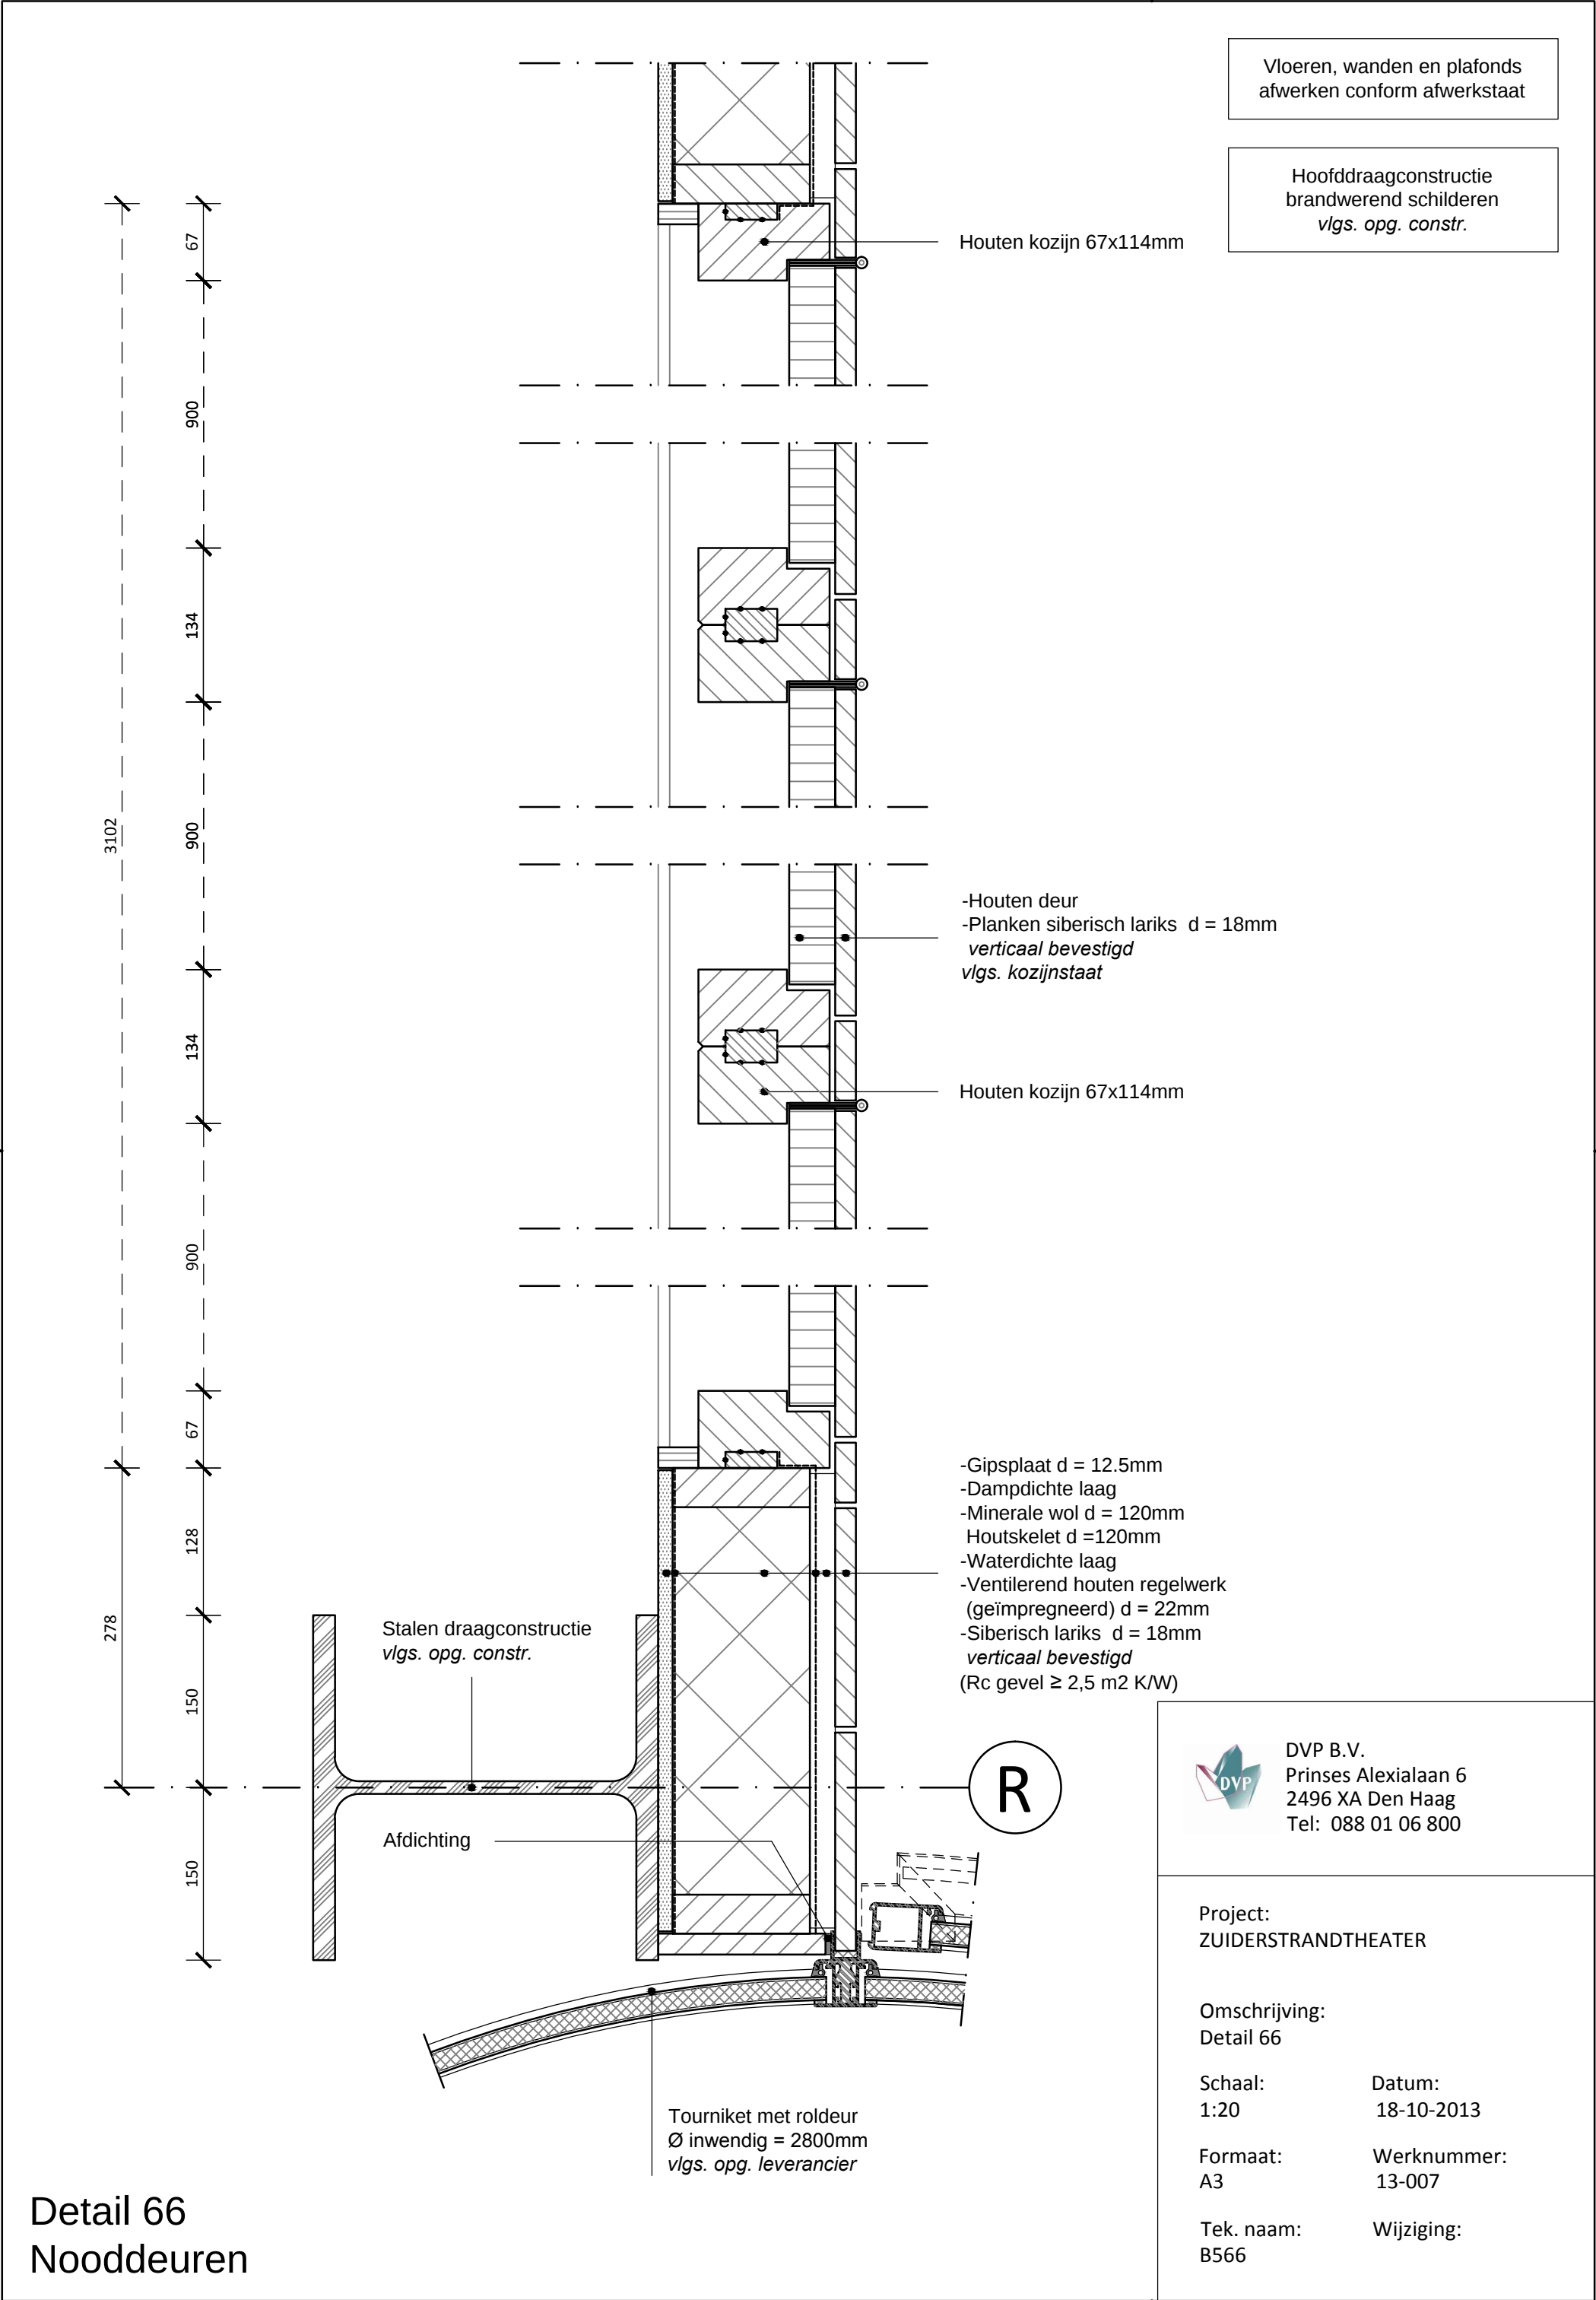

Detail 66
Nooddeuren



DVP B.V.
Prinses Alexialaan 6
2496 XA Den Haag
Tel: 088 01 06 800

Project:
ZUIDERSTRANDTHEATER


Omschrijving:
Detail 66

Schaal: 1:20 Datum: 18-10-2013

Formaat: A3 Werknummer: 13-007

Tek. naam: B566 Wijziging:

Maten i.h.w. controleren

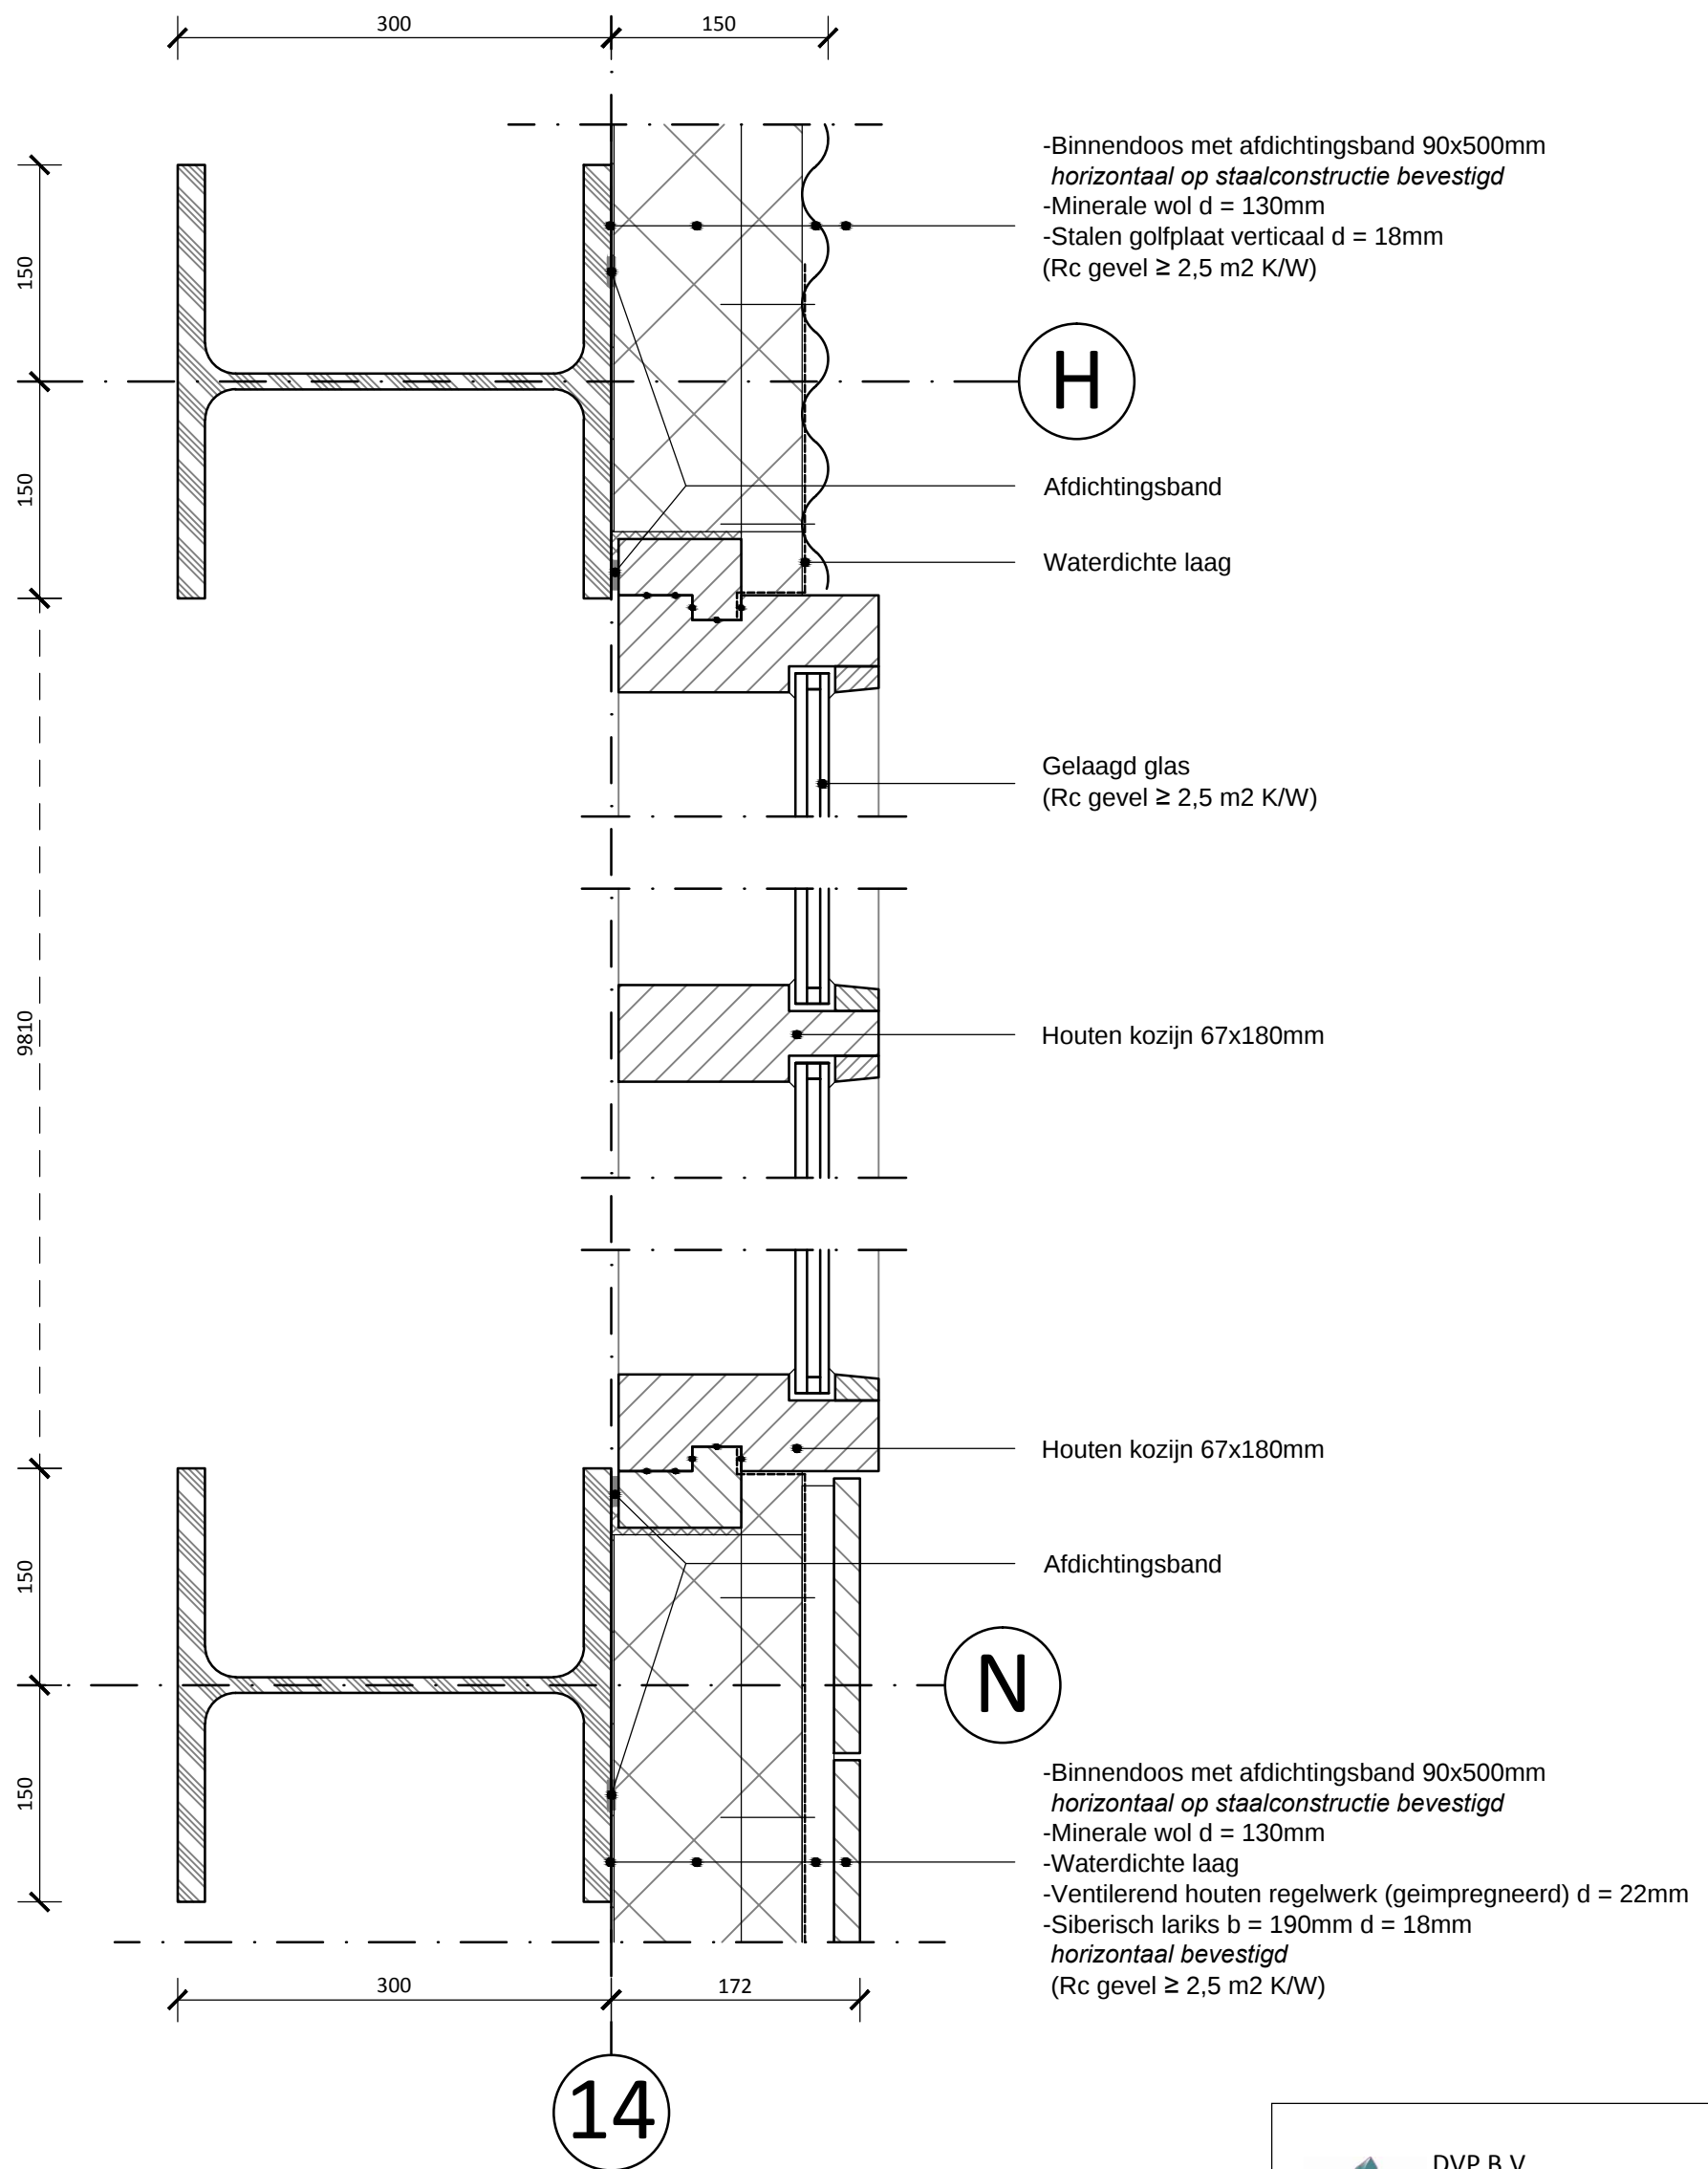

Detail 67
Pui entree

Vloeren, wanden en plafonds
afwerken conform afwerkstaat

Hoofddraagconstructie
brandwerend schilderen
vlgs. opg. constr.



DVP B.V.
Prinses Alexialaan 6
2496 XA Den Haag
Tel: 088 01 06 800

Project:
ZUIDERSTRANDTHEATER

Omschrijving:
Detail 67

Schaal:
1:20

Datum:
08-11-2013

Formaat:
A3


Werknummer:
13-007

Tek. naam:
B567

Wijziging:

Maten i.h.w. controleren

Detail 68
Prosceniumwand

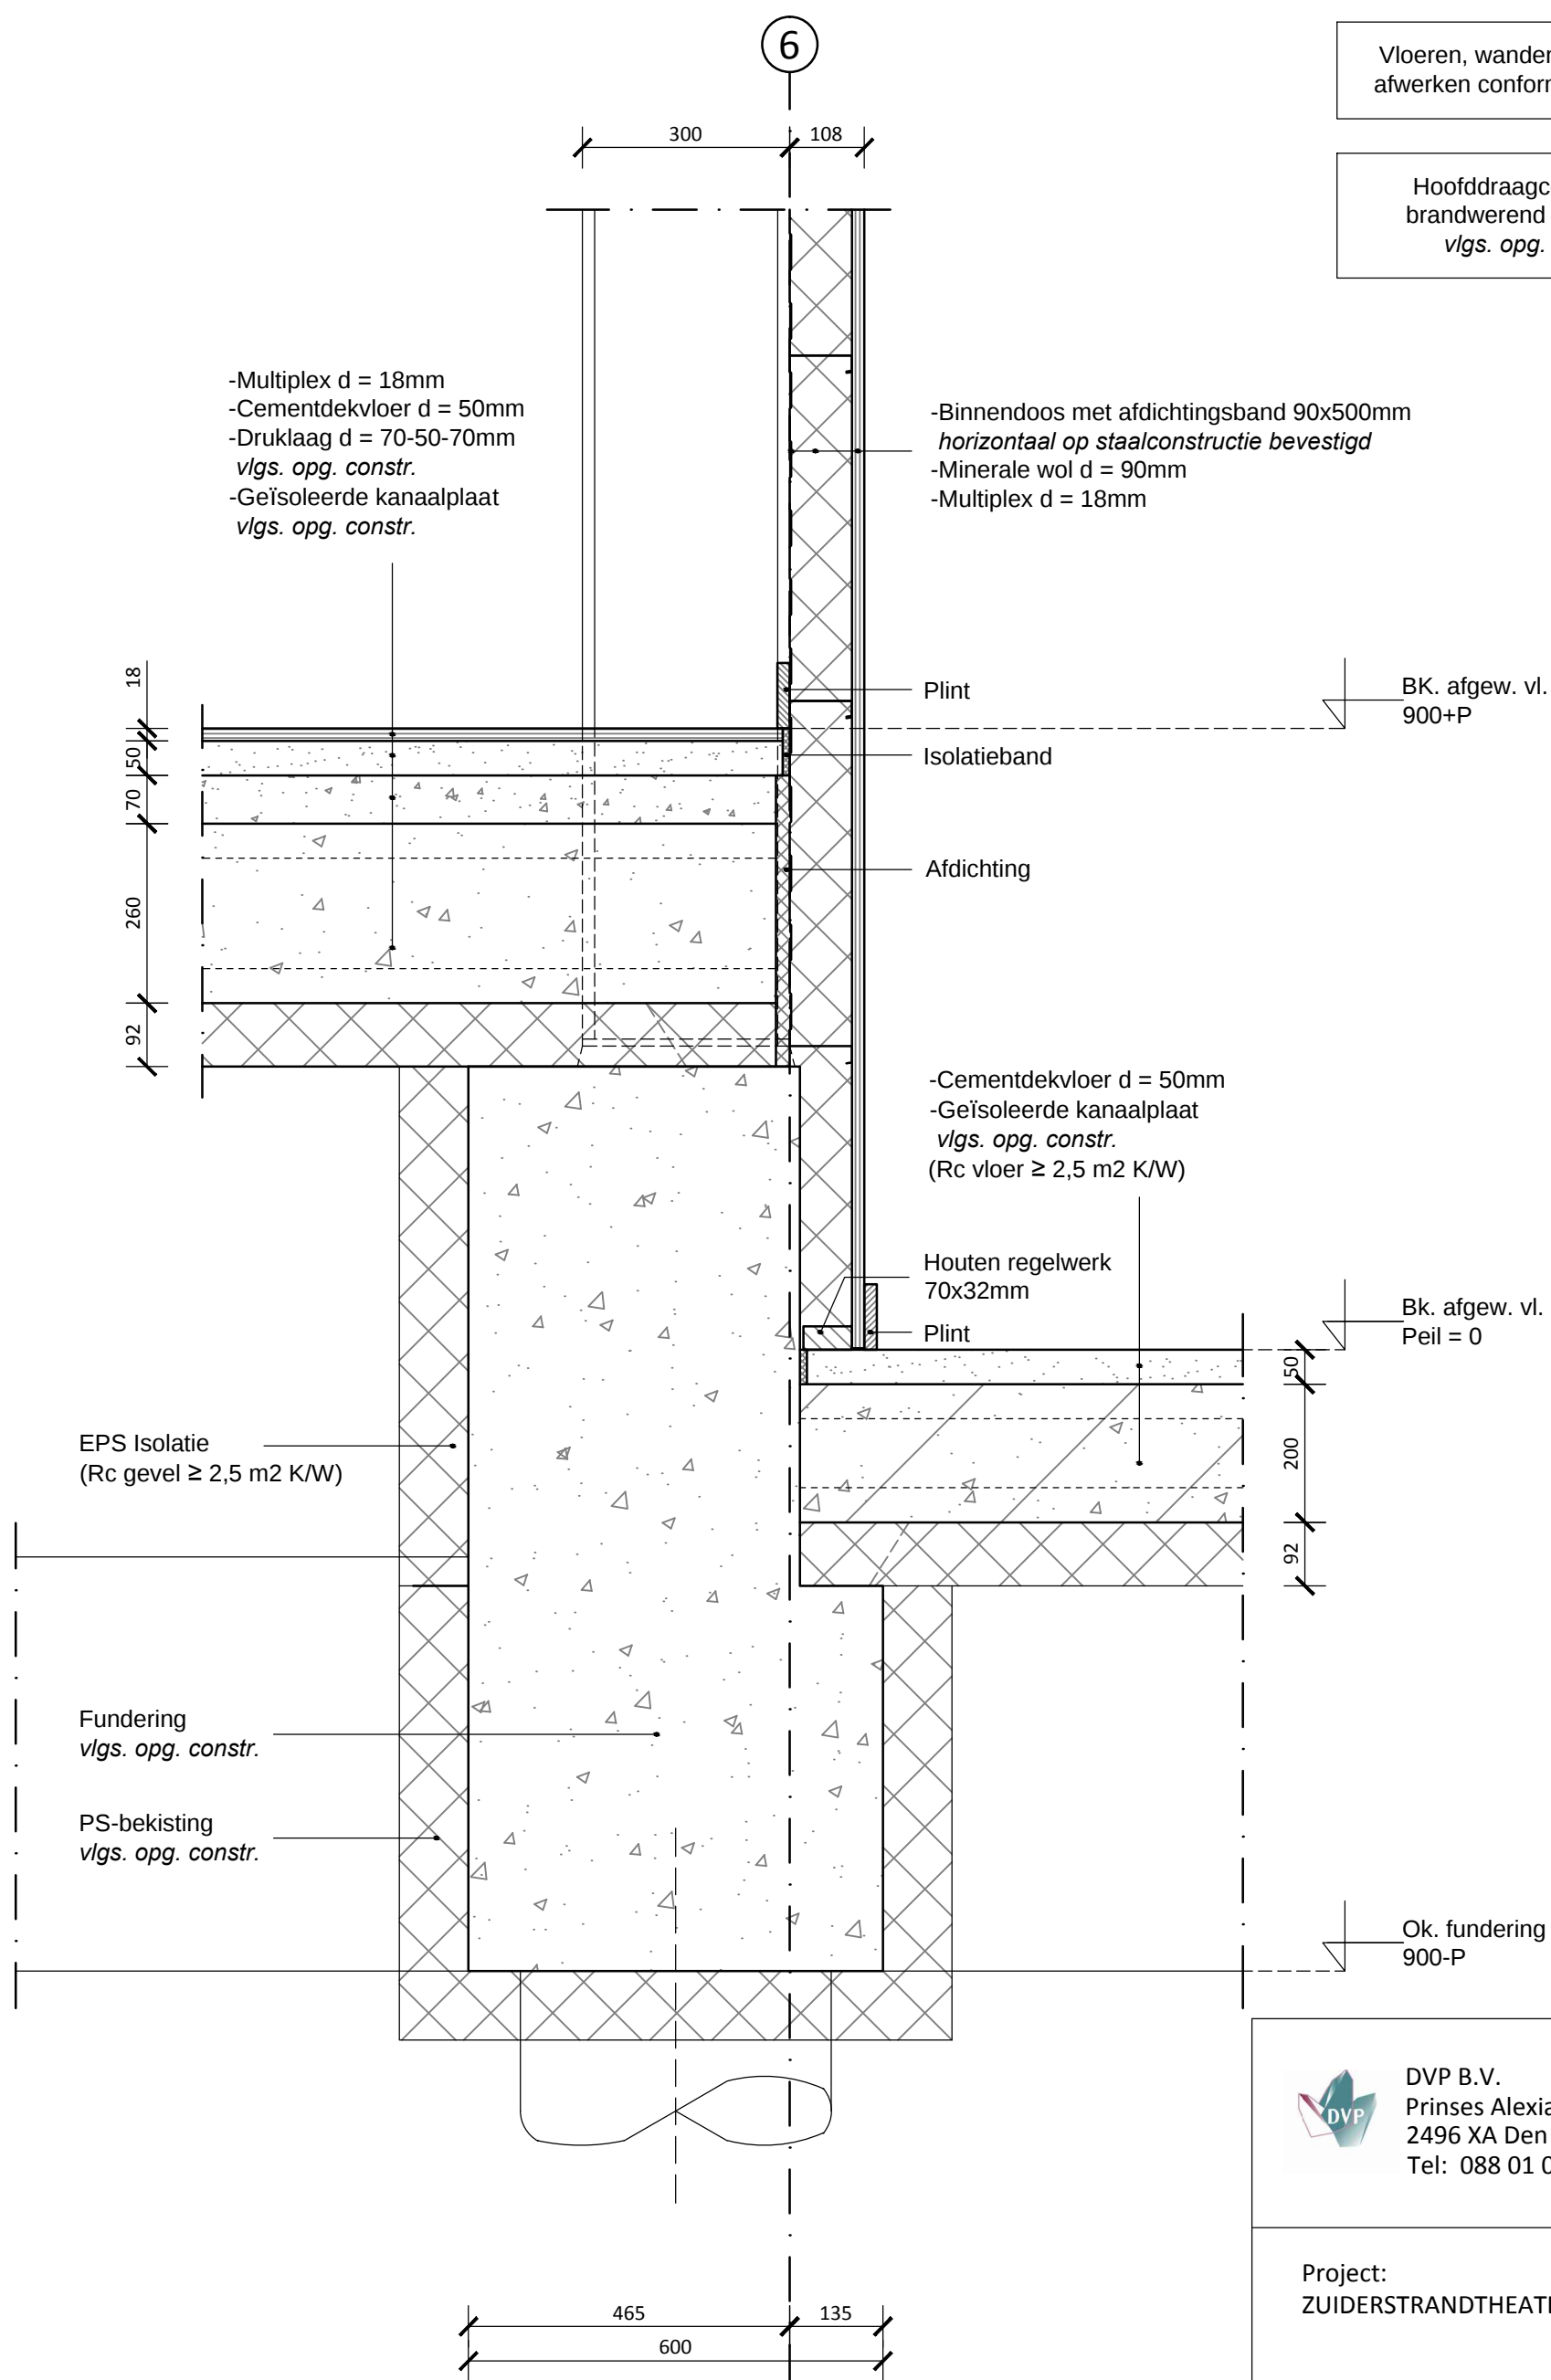

DVP B.V.
Prinses Alexialaan 6
2496 XA Den Haag
Tel: 088 01 06 800

Project:
ZUIDERSTRANDTHEATER

Omschrijving:
Detail 68

Schaal: 1:20 Datum: 21-10-2013


Formaat: A3 Werknummer: 13-007

Tek. naam: B568 Wijziging:

Maten i.h.w. controleren

Vloeren, wanden en plafonds
afwerken conform afwerkstaat

Hoofddraagconstructie
brandwerend schilderen
vlgs. opg. constr.

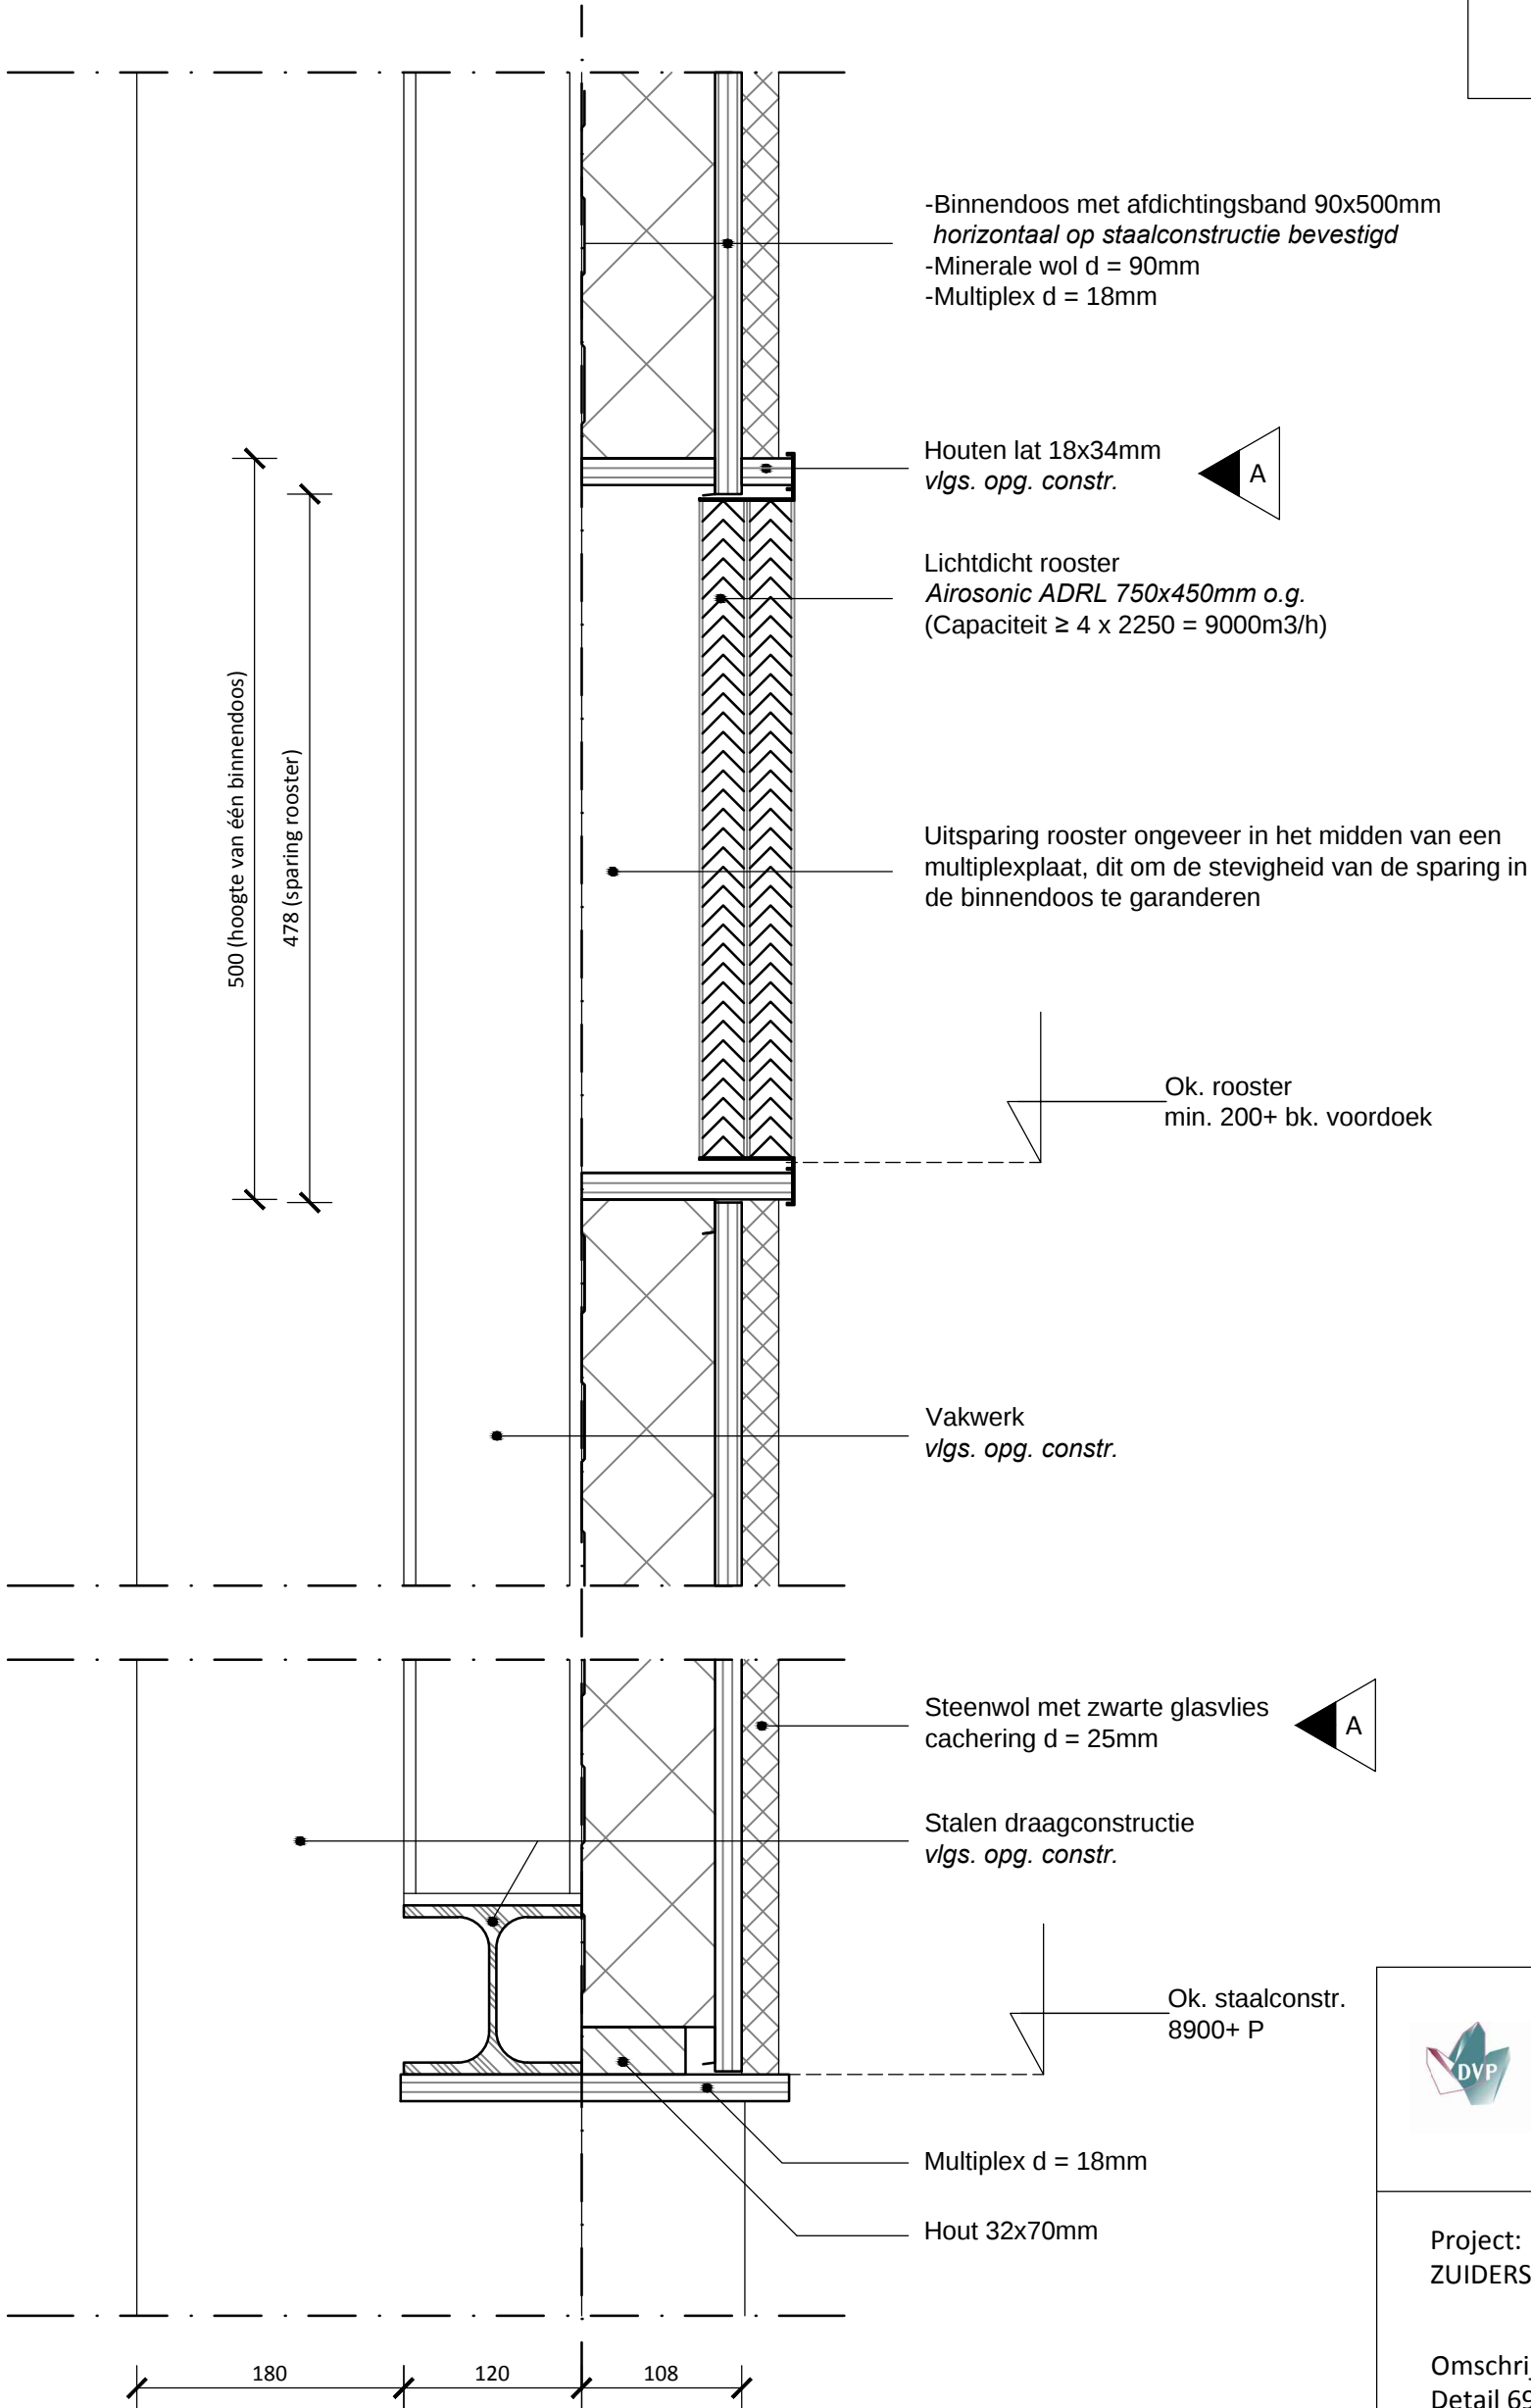

6

Detail 69
Rooster prosceniumwand




DVP B.V.
Prinses Alexialaan 6
2496 XA Den Haag
Tel: 088 01 06 800

Project:
ZUIDERSTRANDTHEATER

Omschrijving:
Detail 69

Schaal: 1:20	Datum: 08-11-2013
Formaat: A3	Werknummer: 13-007
Tek. naam: B569	Wijziging: 06-12-2013 (A)

Maten i.h.w. controleren

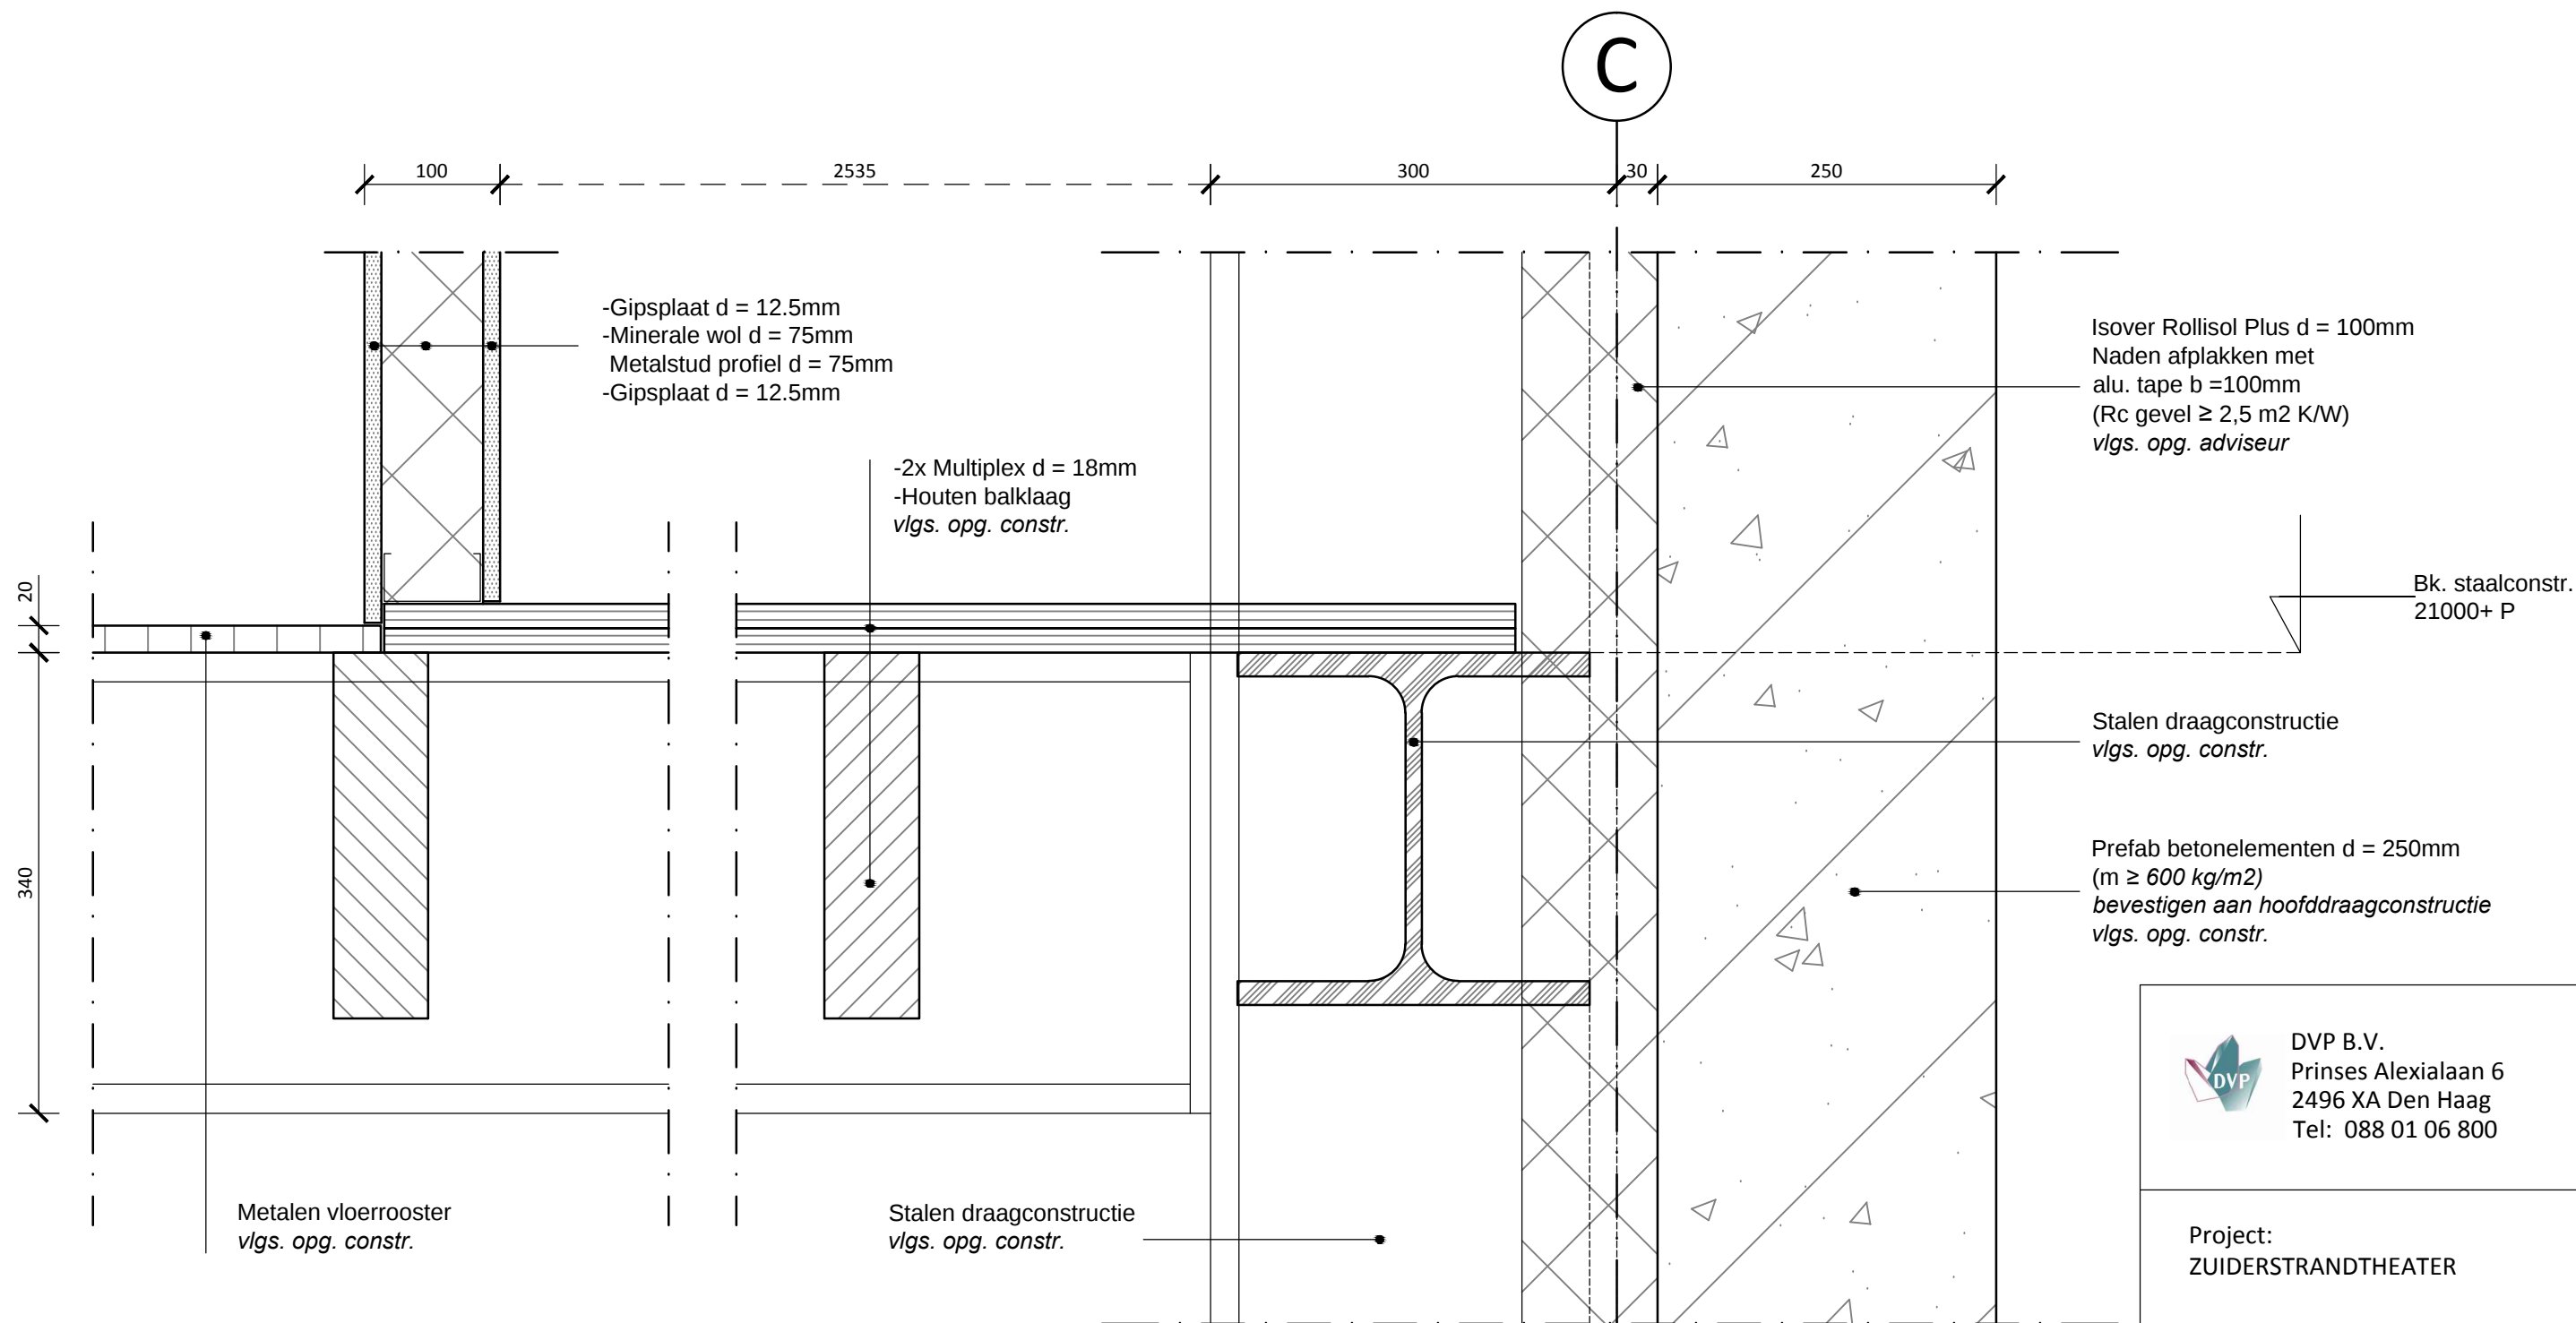

Detail 70
Toneeltoren

DVP B.V.
Prinses Alexialaan 6
2496 XA Den Haag
Tel: 088 01 06 800

Project:
ZUIDERSTRANDTHEATER


Omschrijving:
Detail 70

Schaal: 1:5 Datum: 08-11-2013

Formaat: A3 Werknummer: 13-007

Tek. naam: B570 Wijziging:

Maten i.h.w. controleren

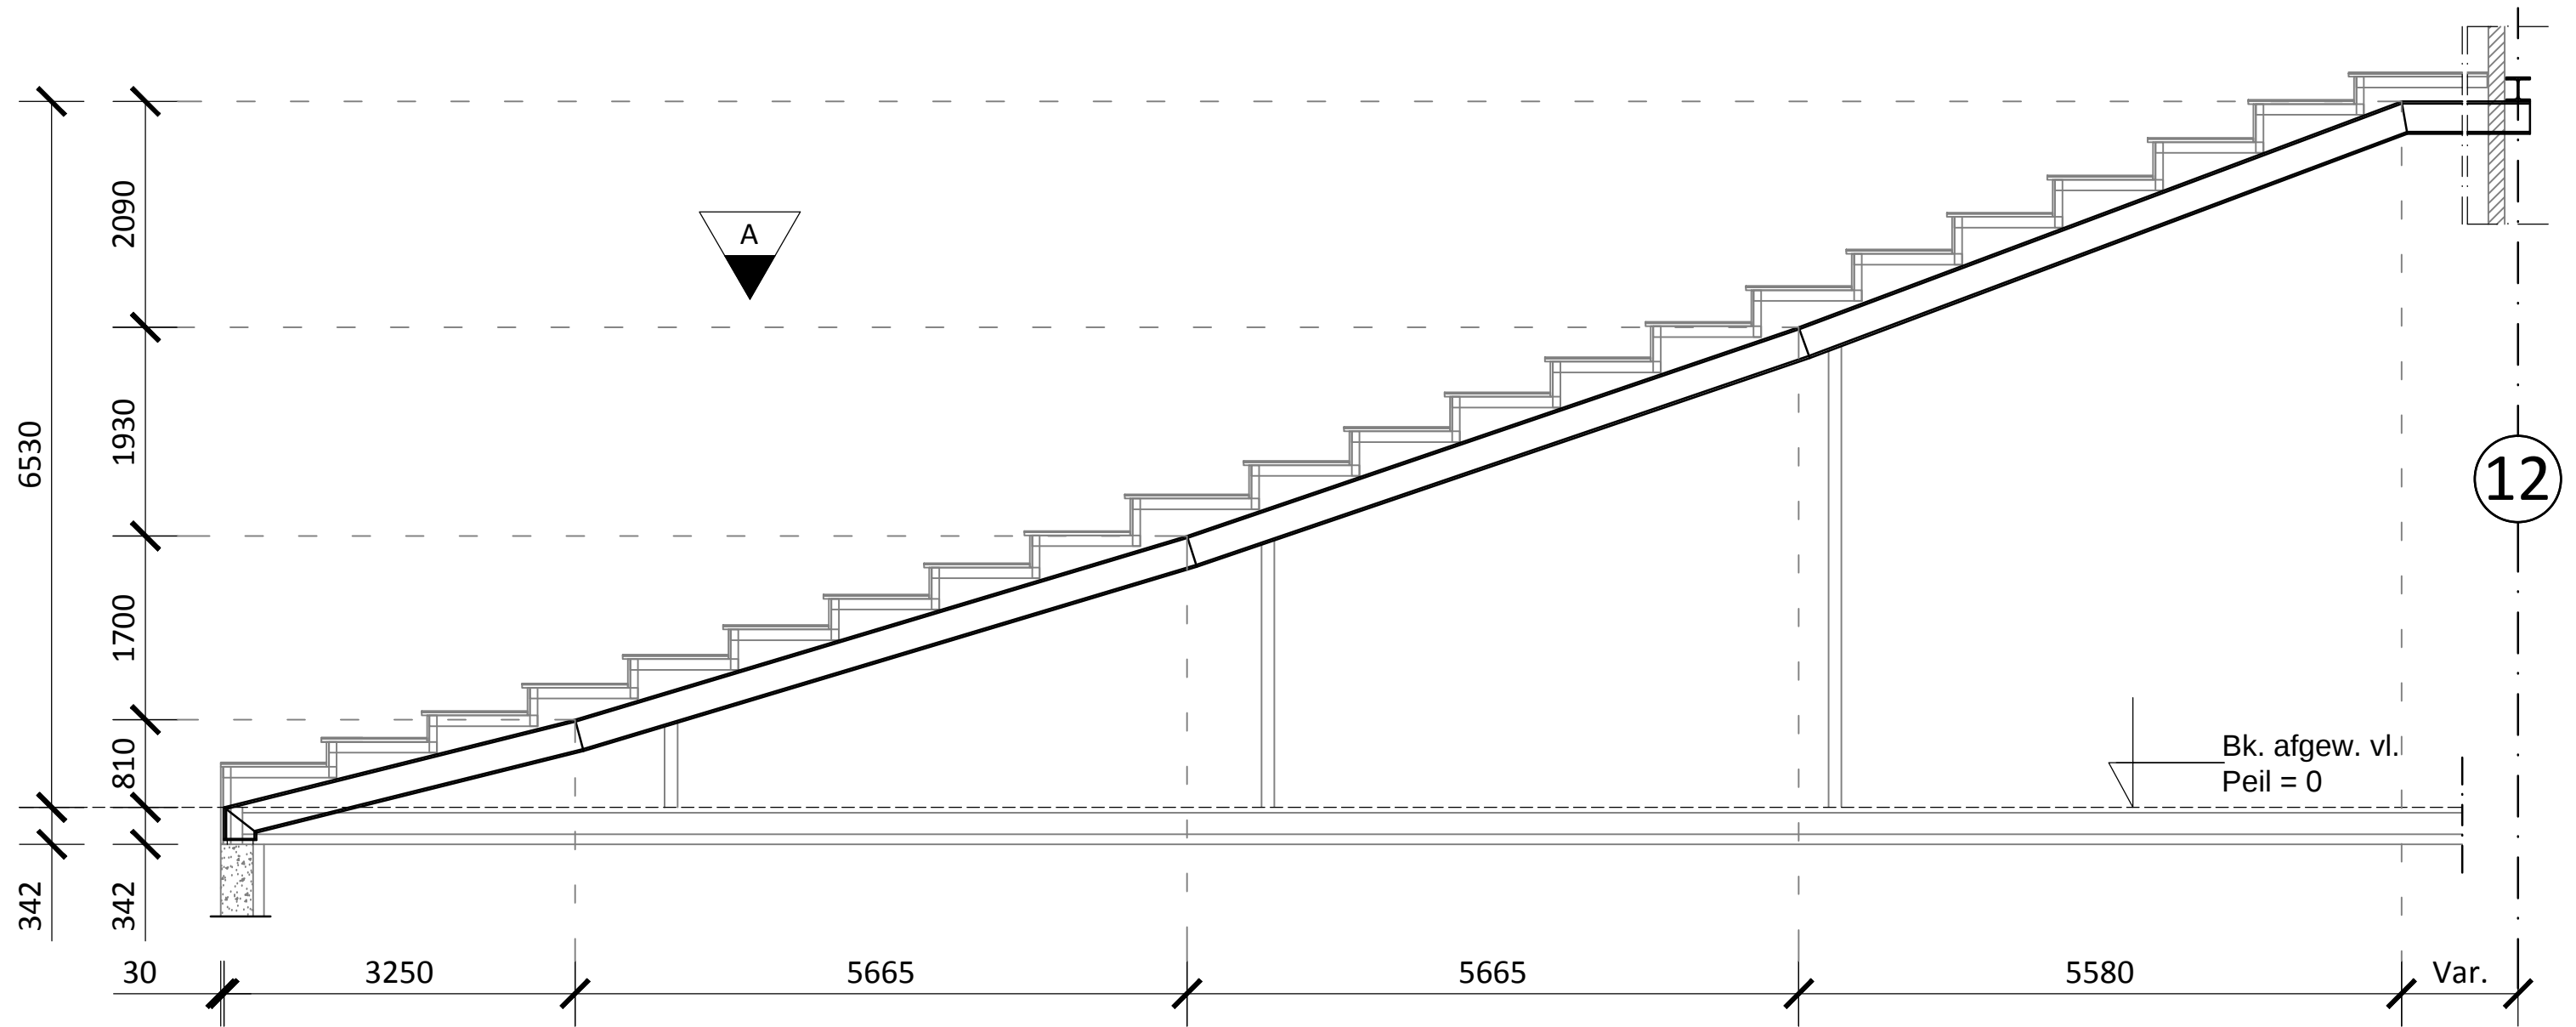

Detail 71
Tribuneligger

Hoofddraagconstructie
brandwerend schilderen
vlgs. opg. constr.



DVP B.V.
Prinses Alexialaan 6
2496 XA Den Haag
Tel: 088 01 06 800

Project:
ZUIDERSTRANDTHEATER


Omschrijving:
Detail 71

Schaal: 1:5 Datum: 08-11-2013


Formaat: A3 Werknummer: 13-007

Tek. naam: B571 Wijziging: 12-12-2013 (A)

Maten i.h.w. controleren

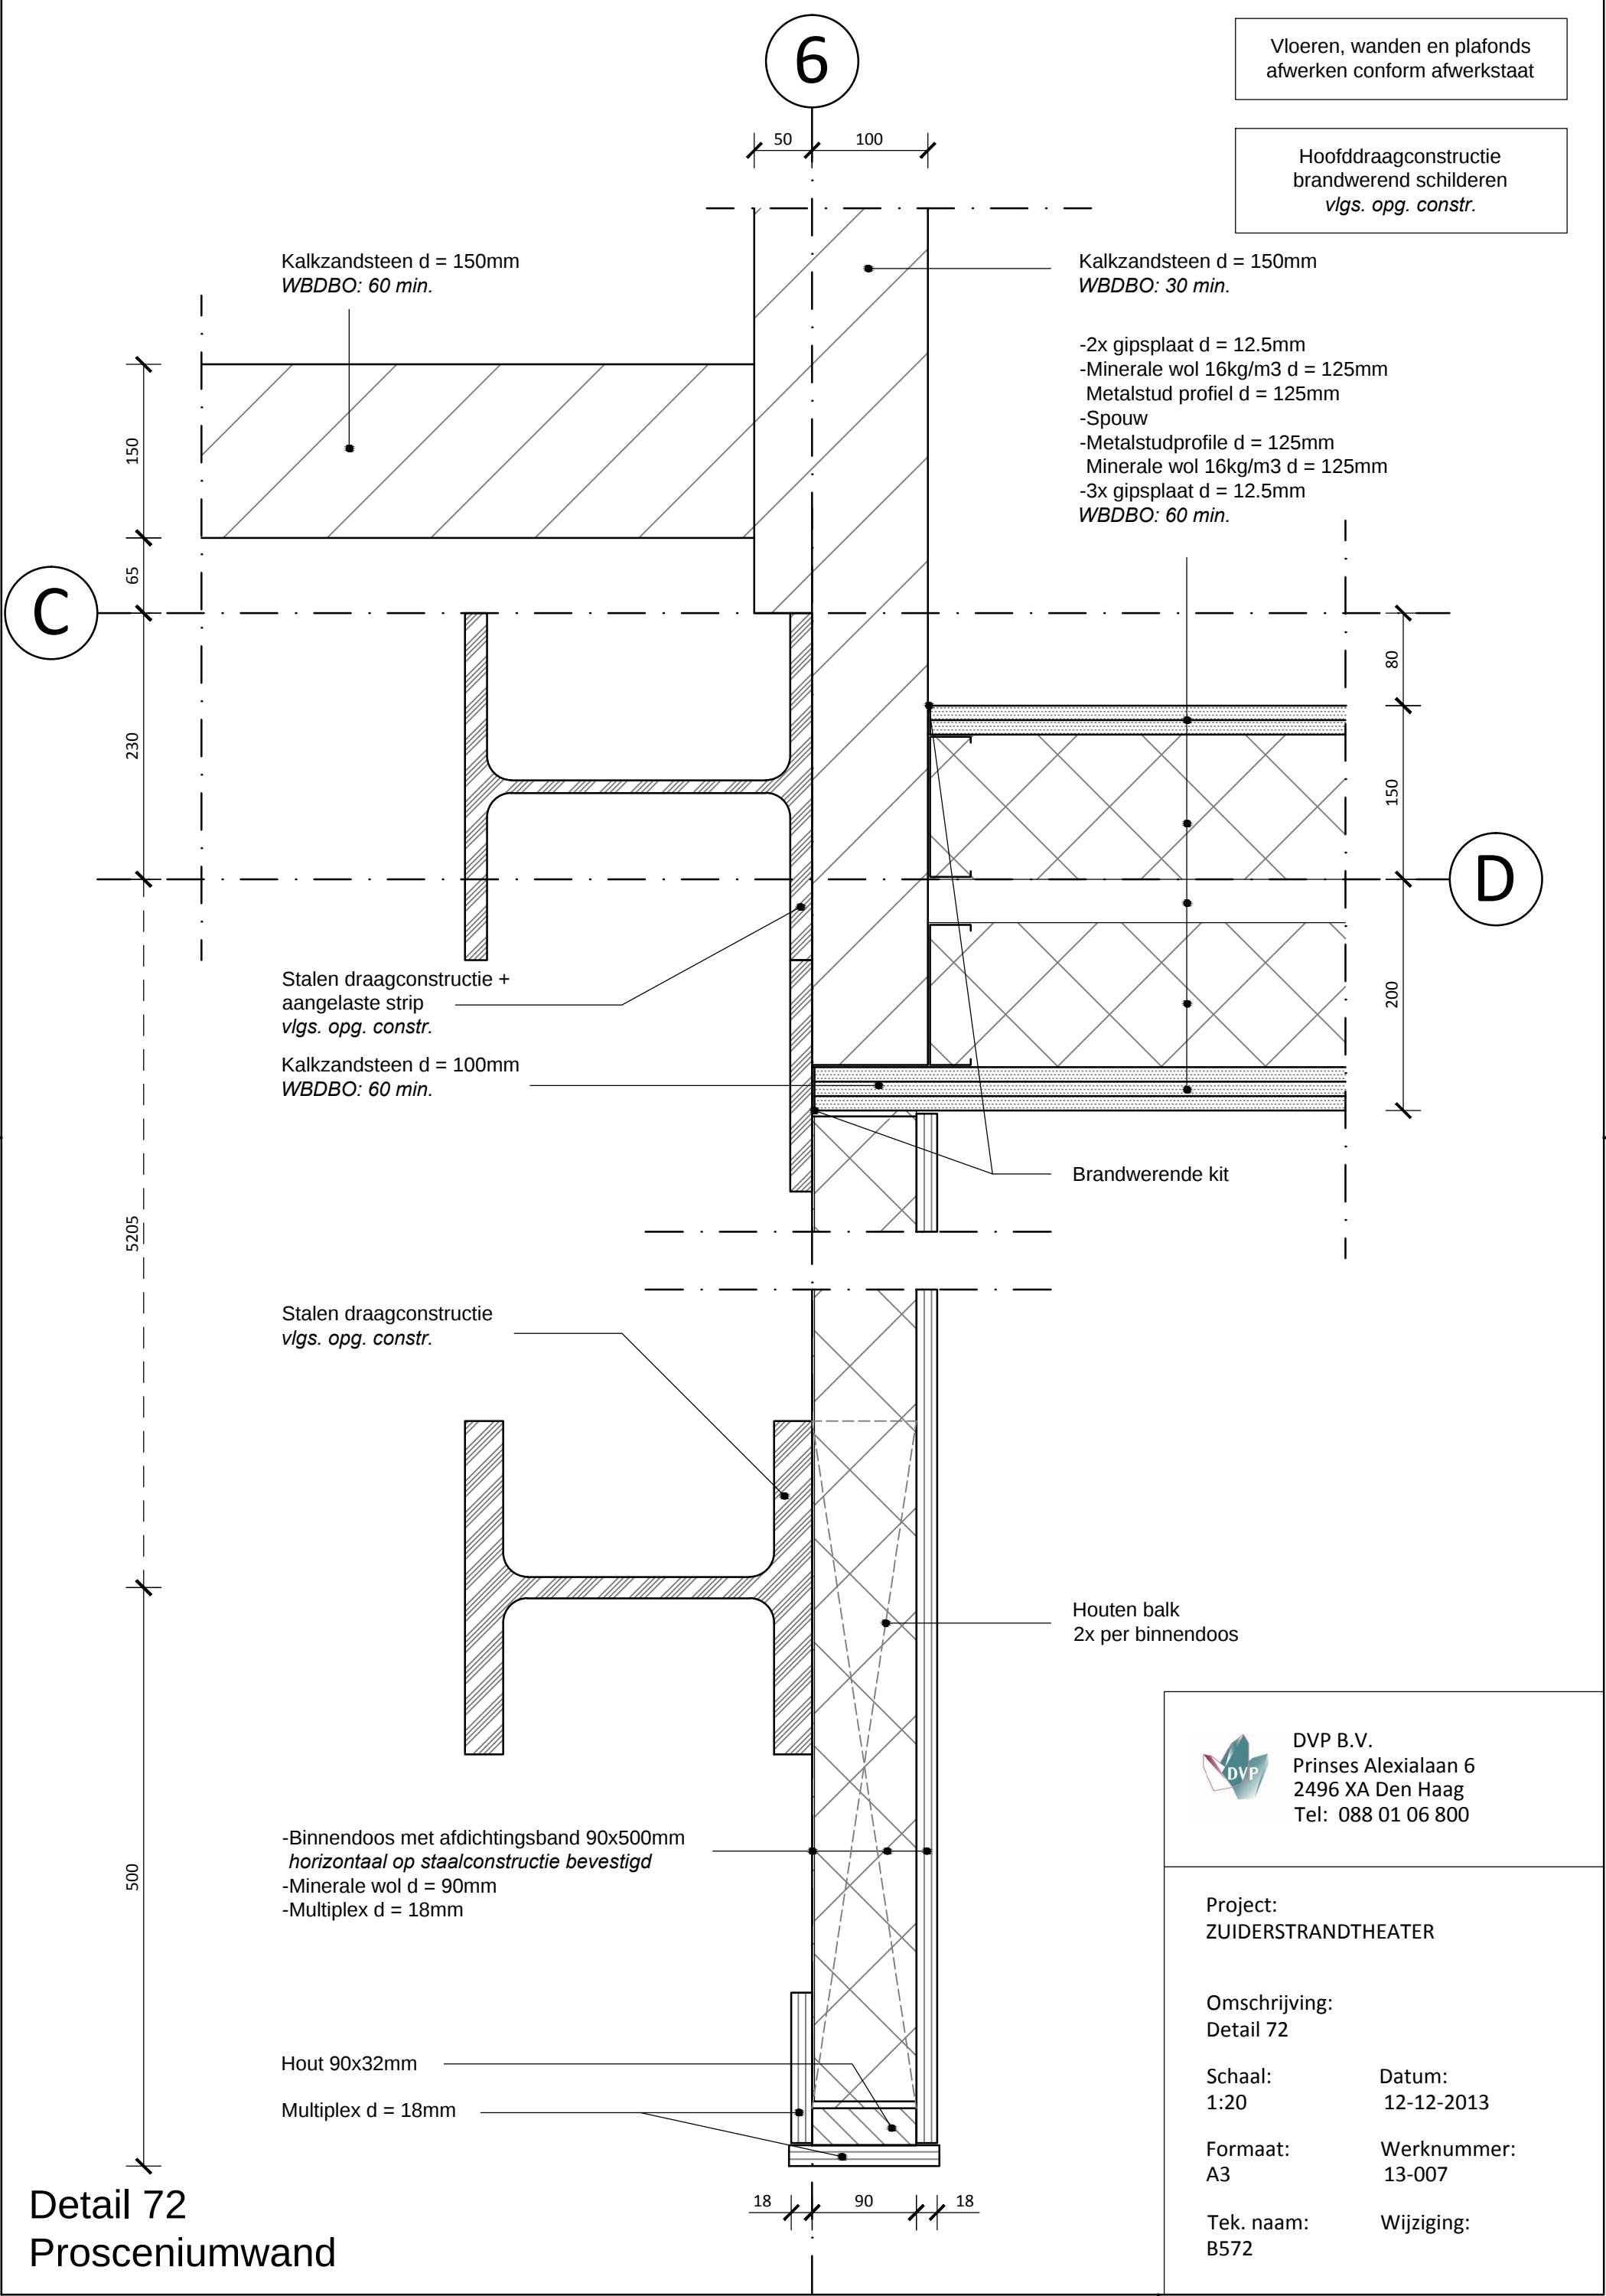

13

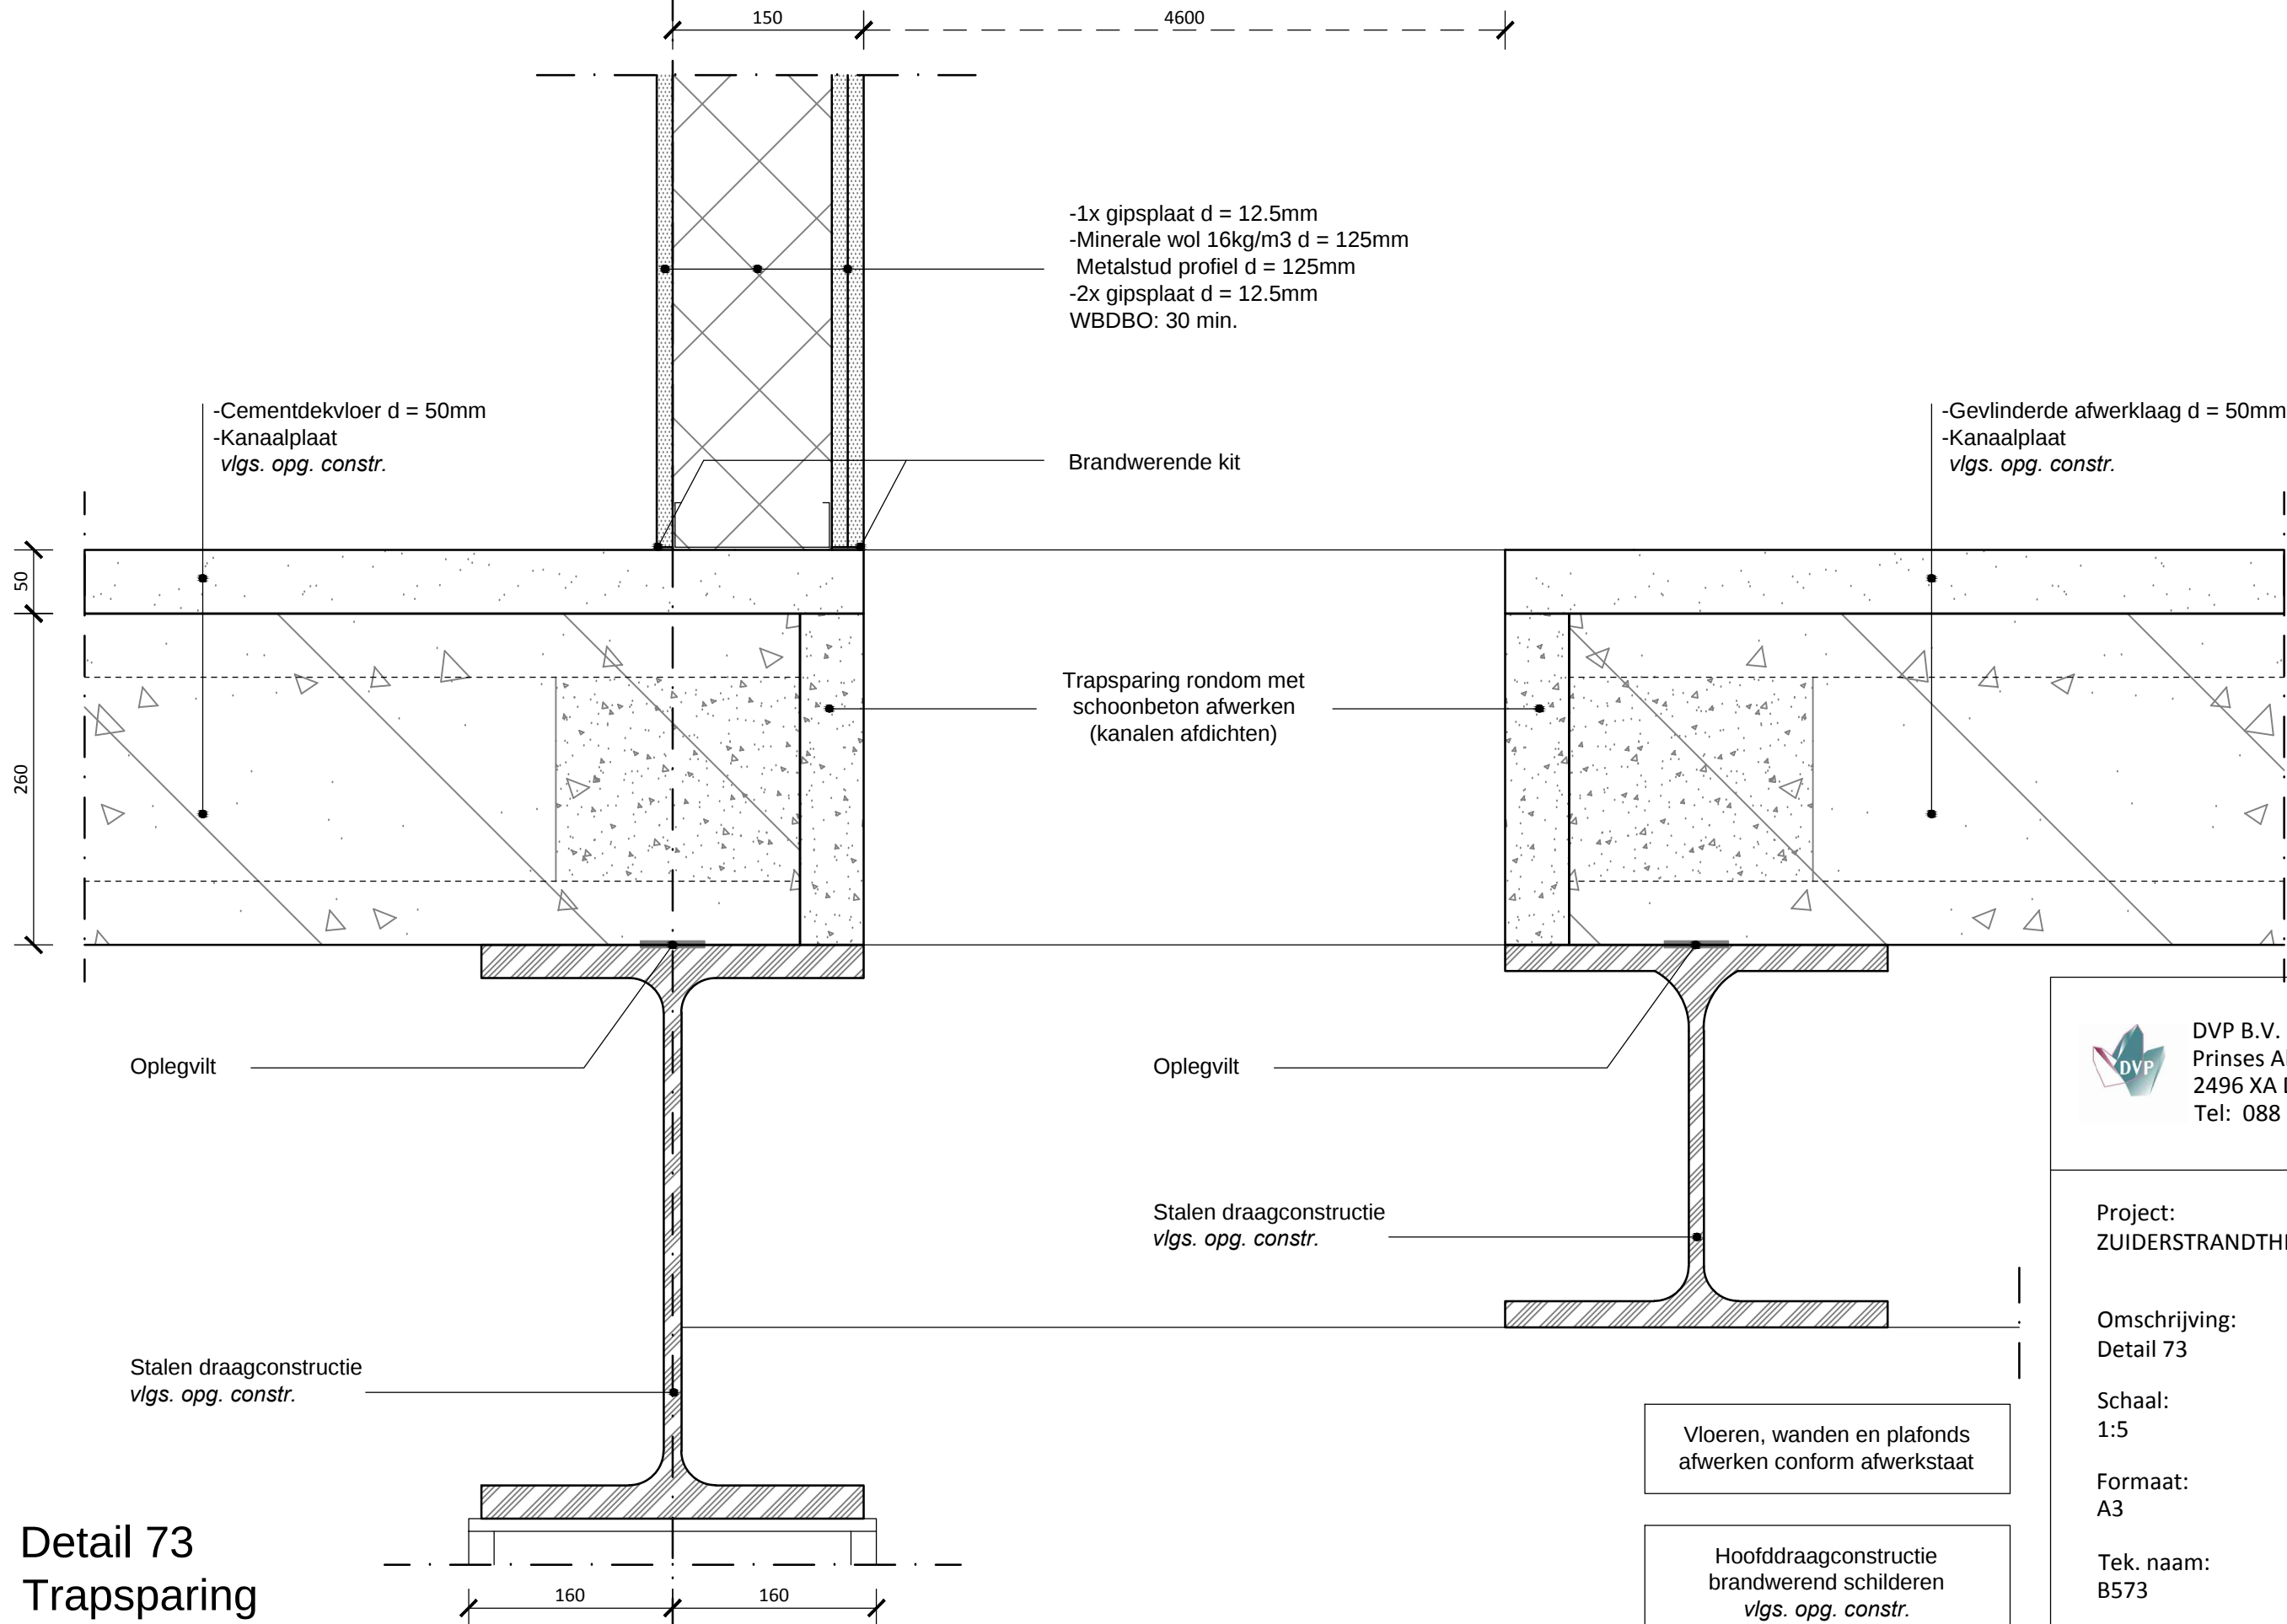

Detail 73
Trapsparring

DVP B.V.
Prinses Alexialaan 6
2496 XA Den Haag
Tel: 088 01 06 800

Project:
ZUIDERSTRANDTHEATER


Omschrijving:
Detail 73



Schaal: 1:5
Datum: 12-12-2013

Formaat: A3
Werknummer: 13-007

Tek. naam: B573
Wijziging:

Maten i.h.w. controleren

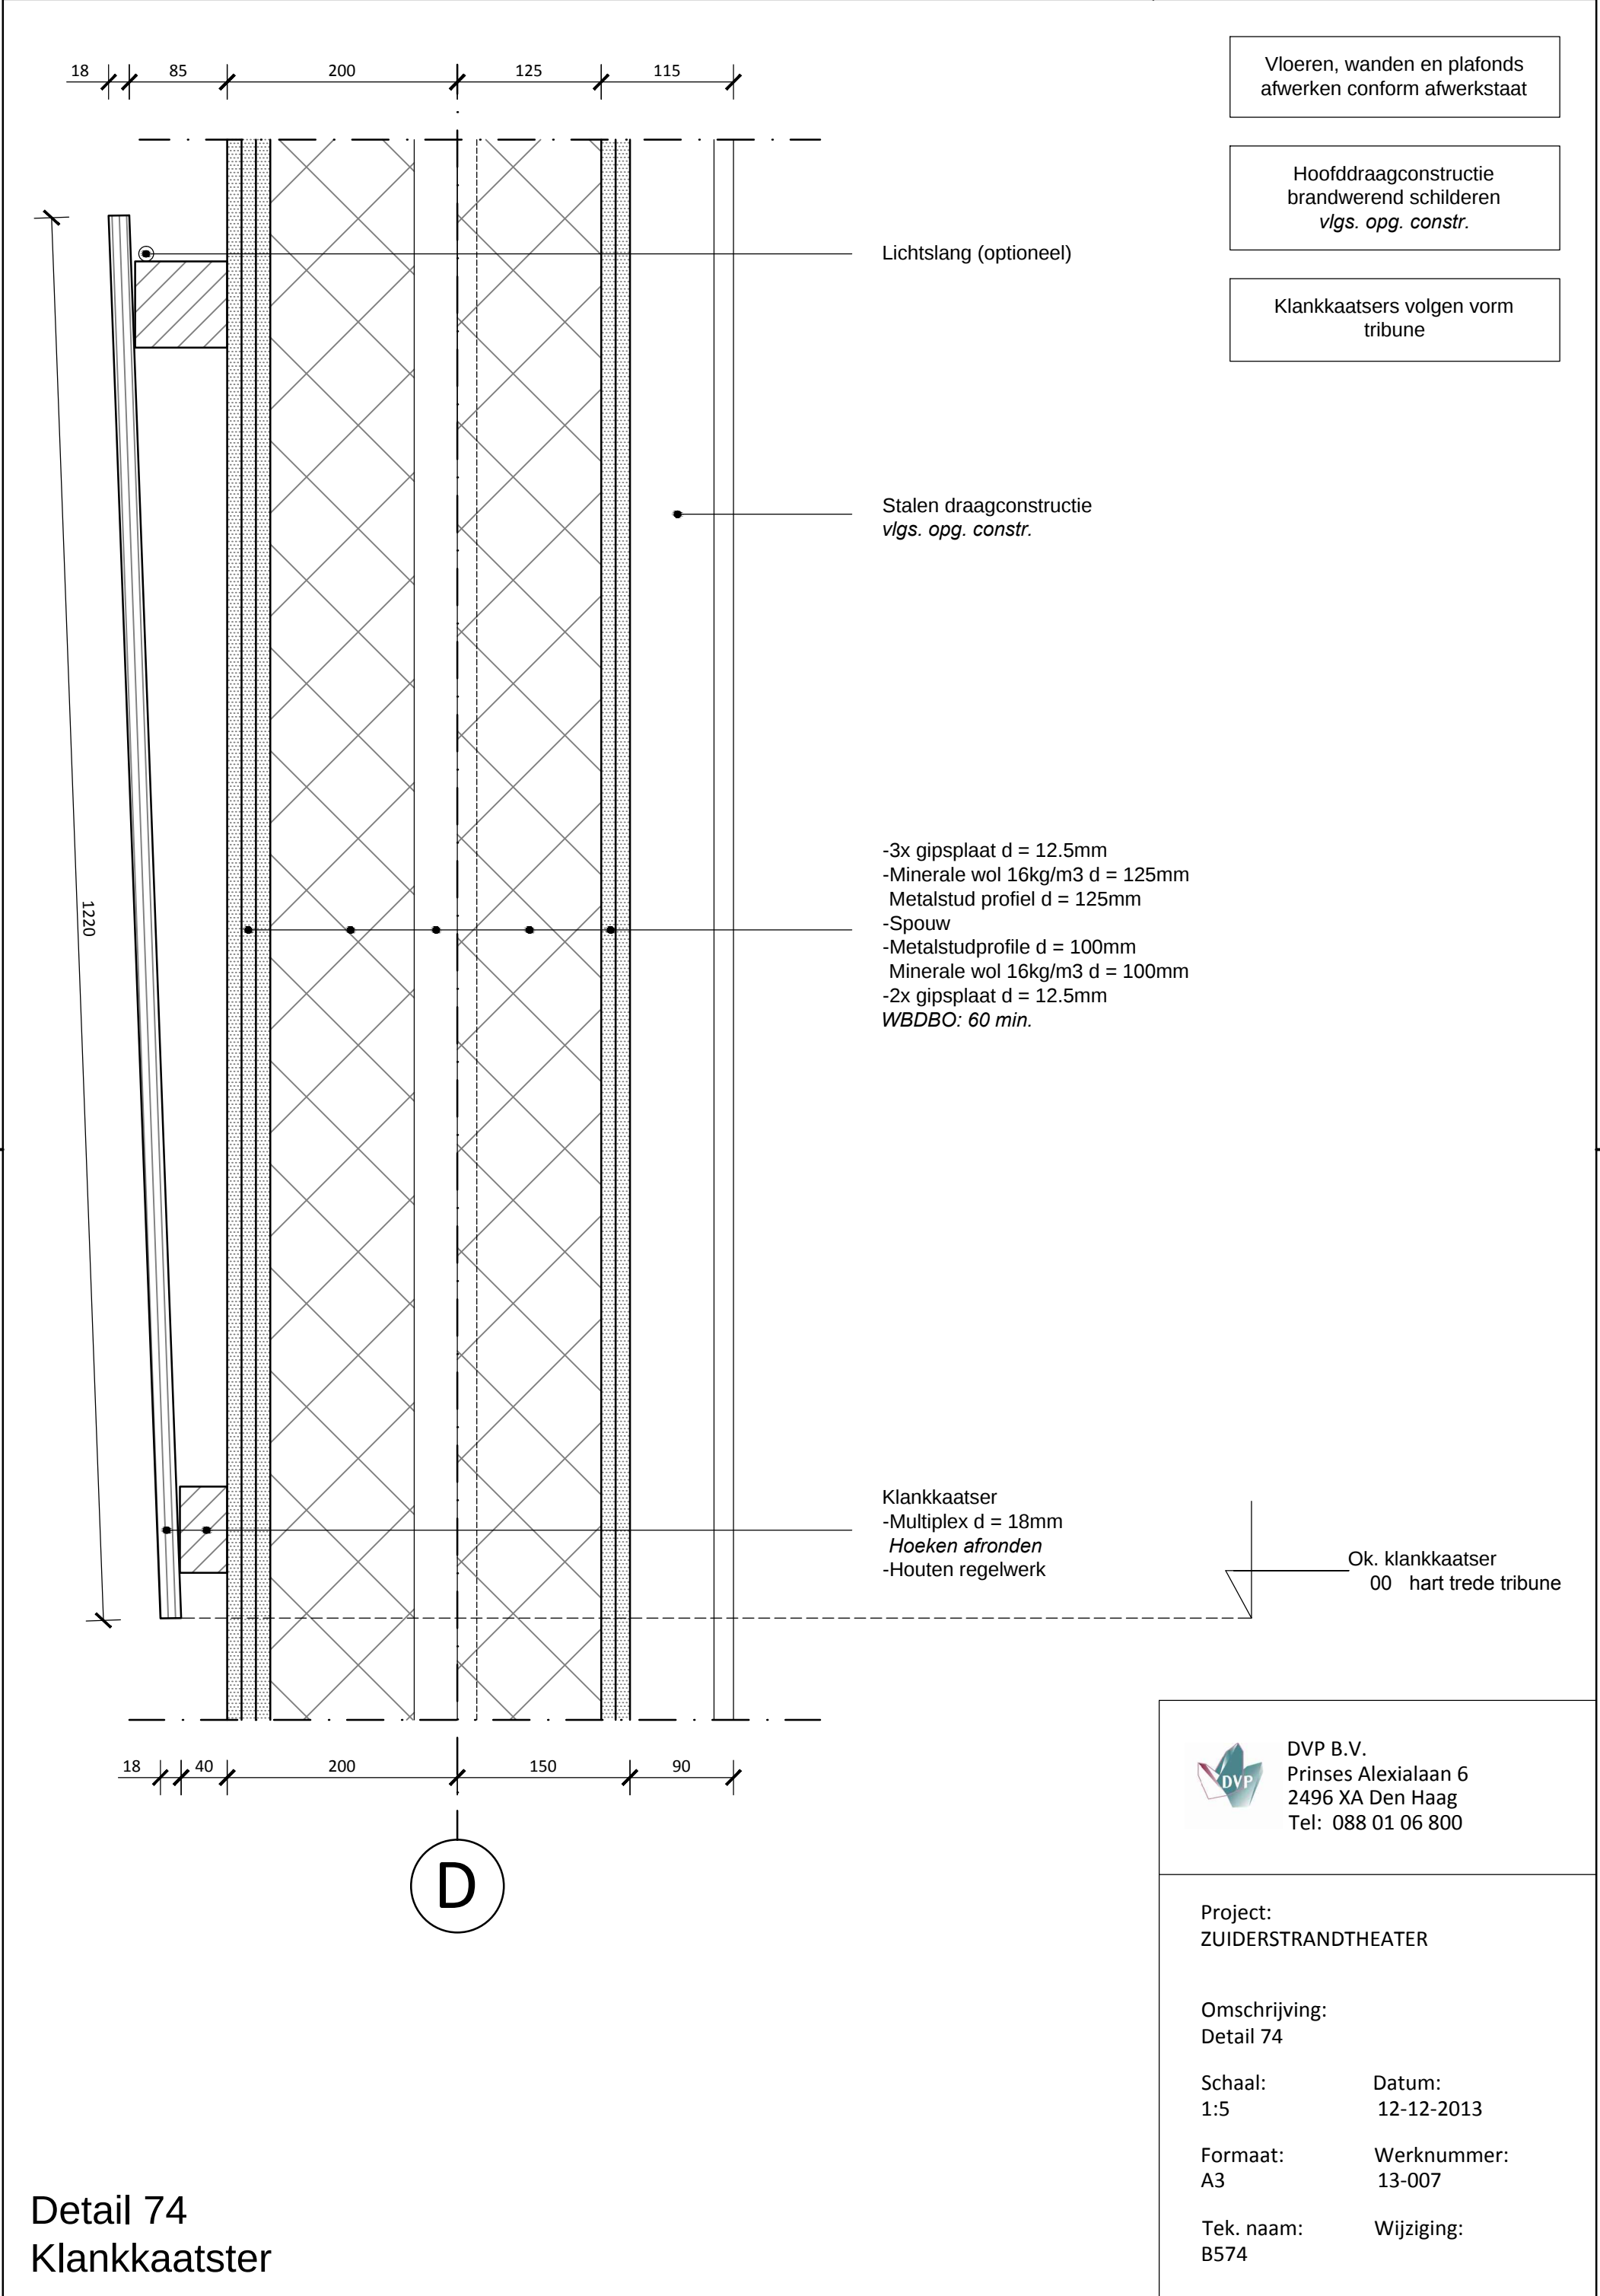

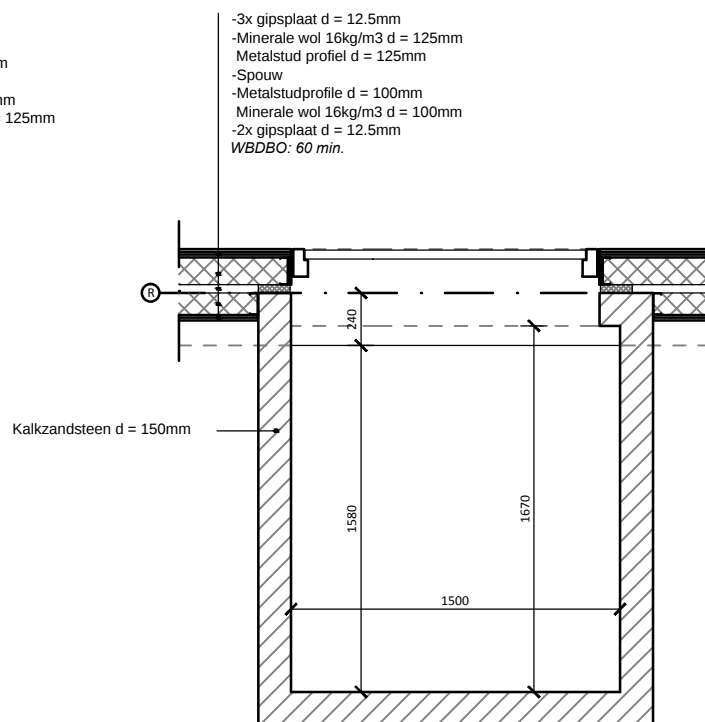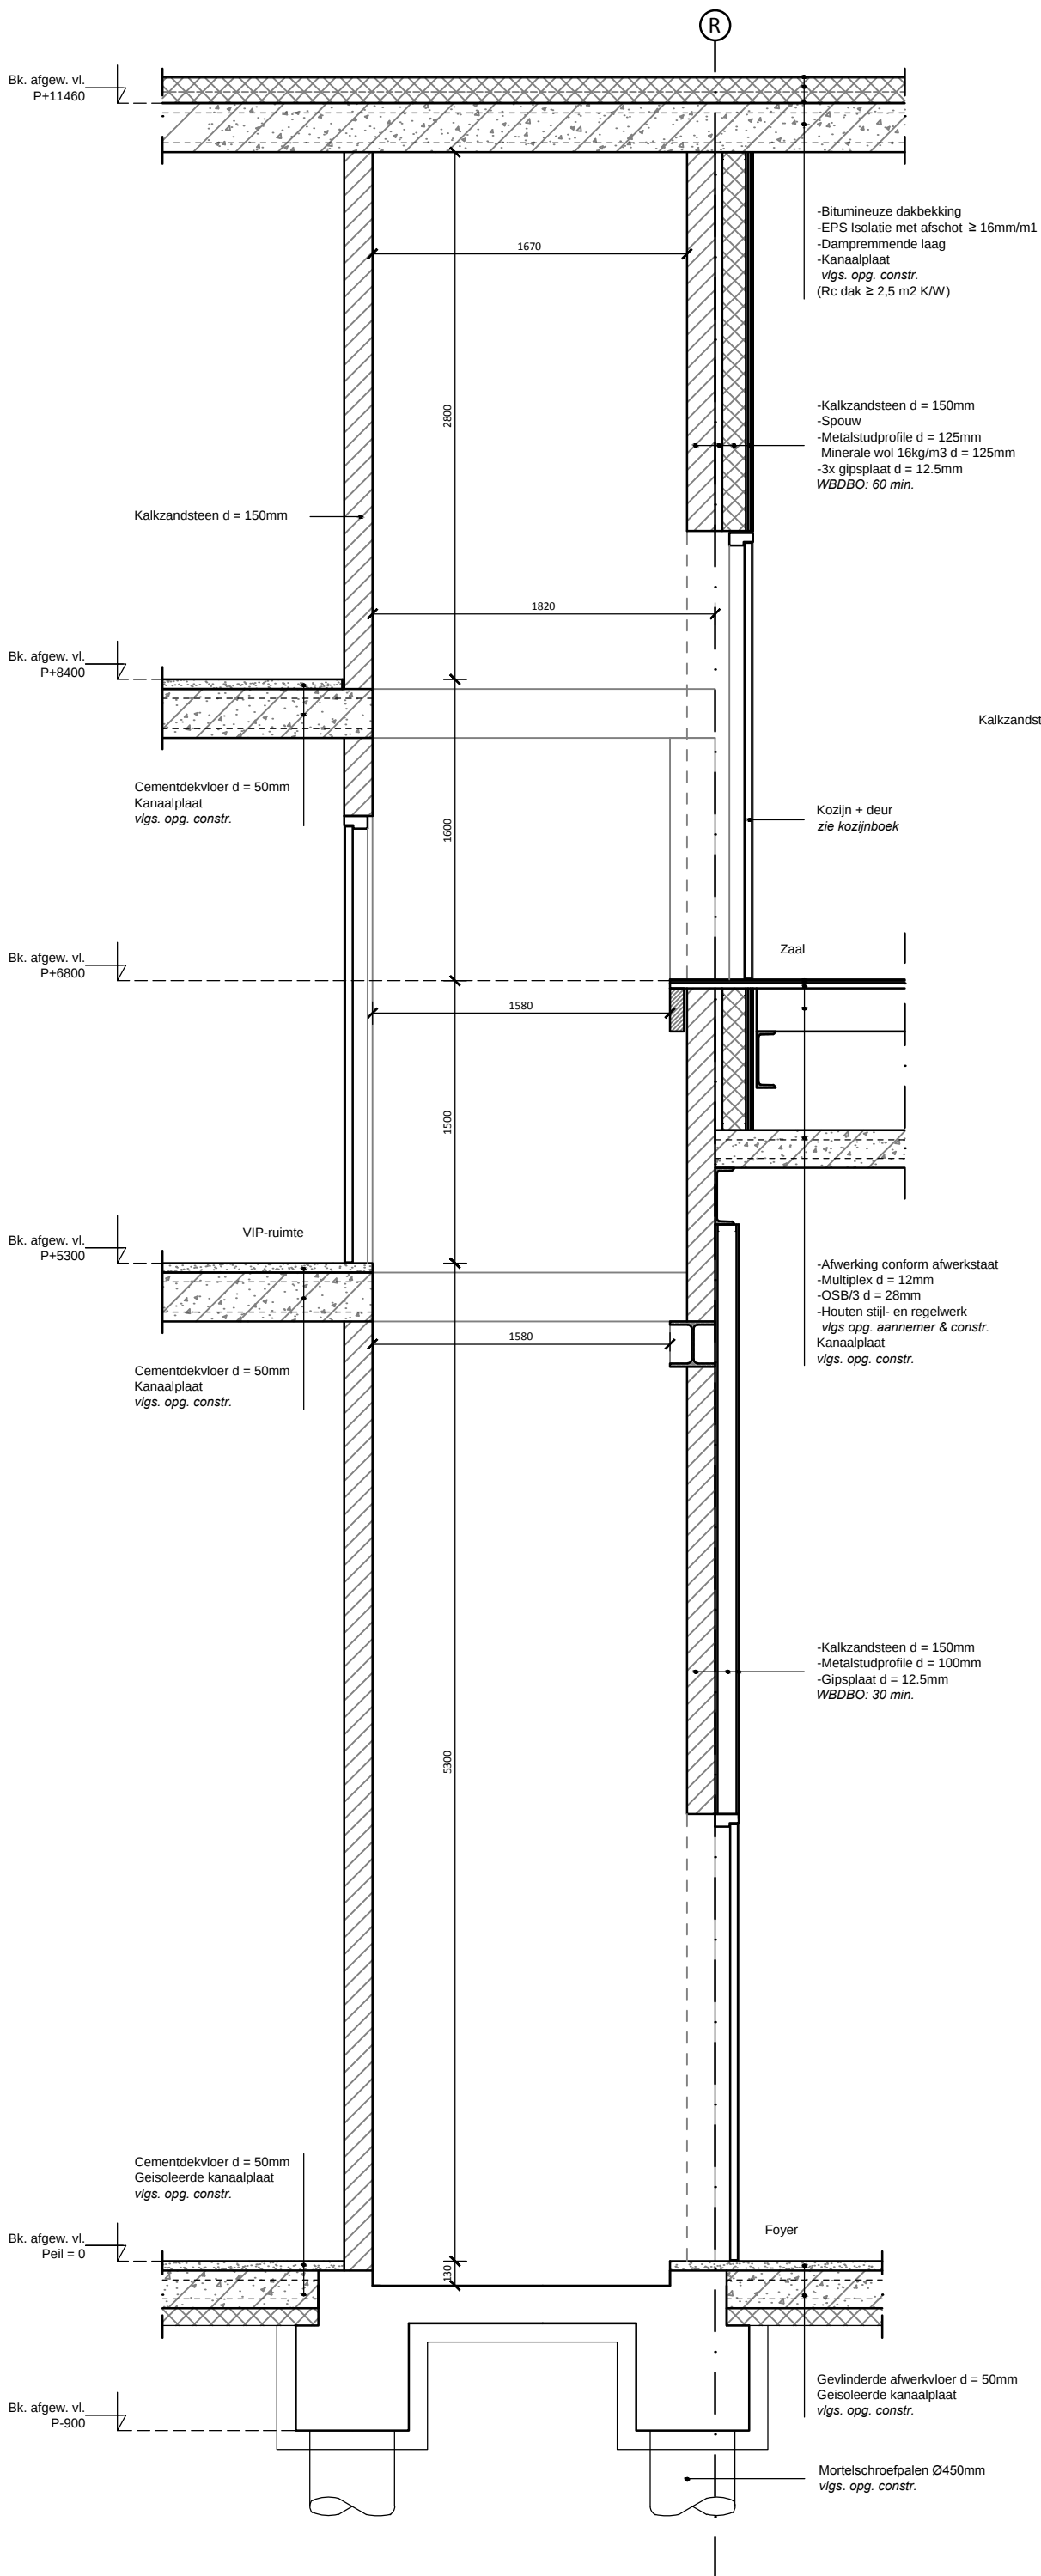

DVP B.V.
Prinses Alexialaan 6
2496 XA Den Haag
Tel: 088 01 06 800

Project:
ZUIDERSTRANDTHEATER

Omschrijving:
Detail 75

Schaal:
n.v.t.



Datum:
12-12-2013

Formaat:
A3

Werknummer:
13-007

Tek. naam:
B575

Wijziging:

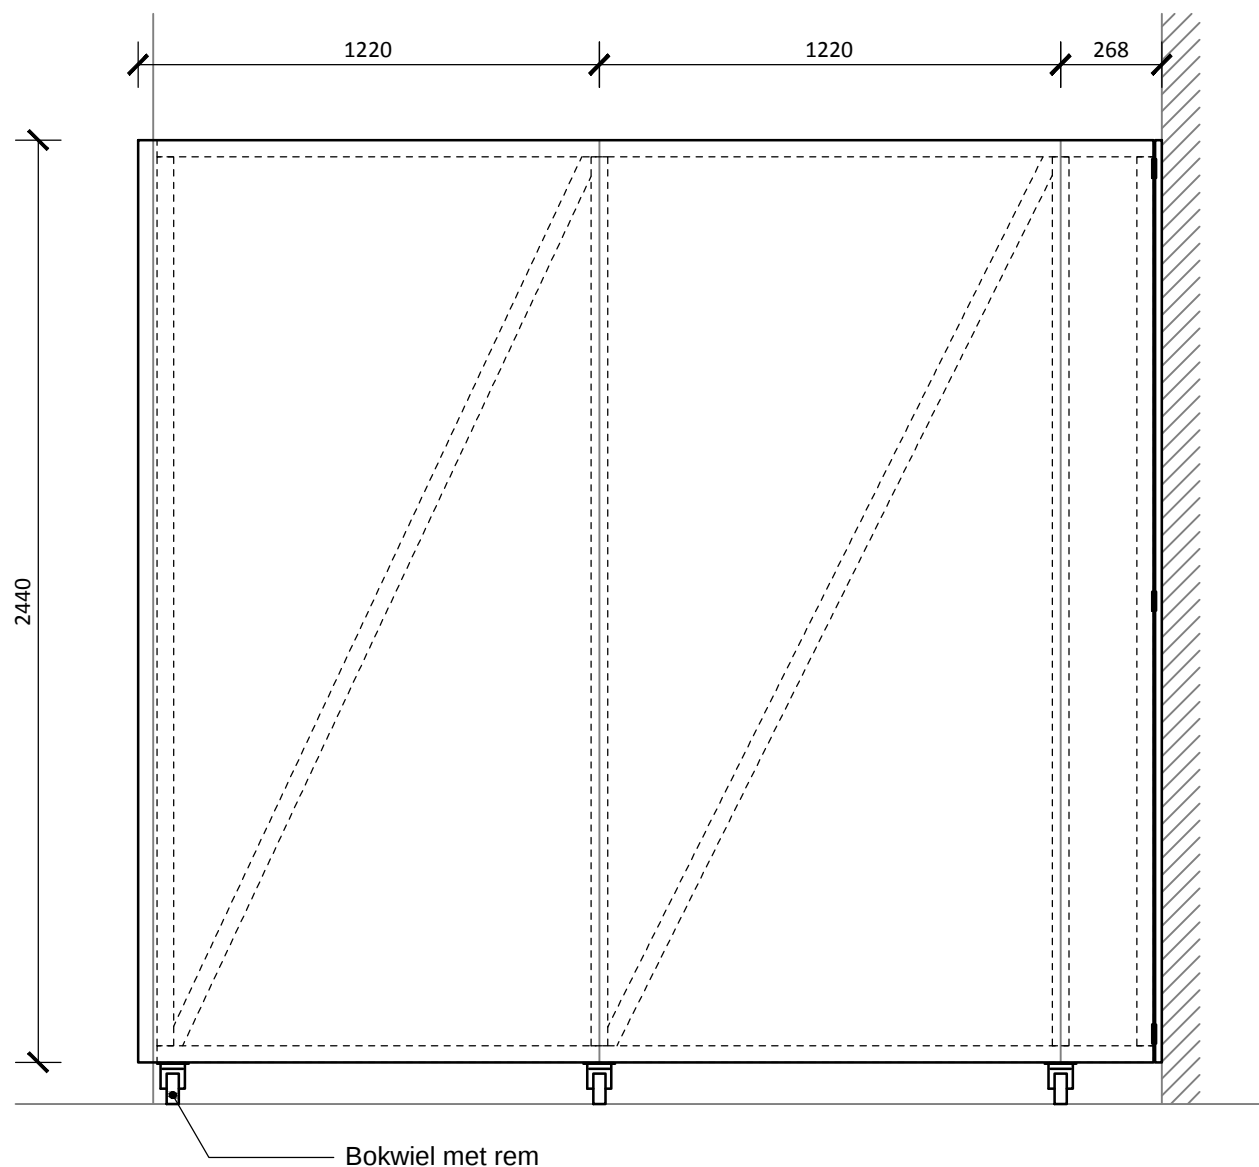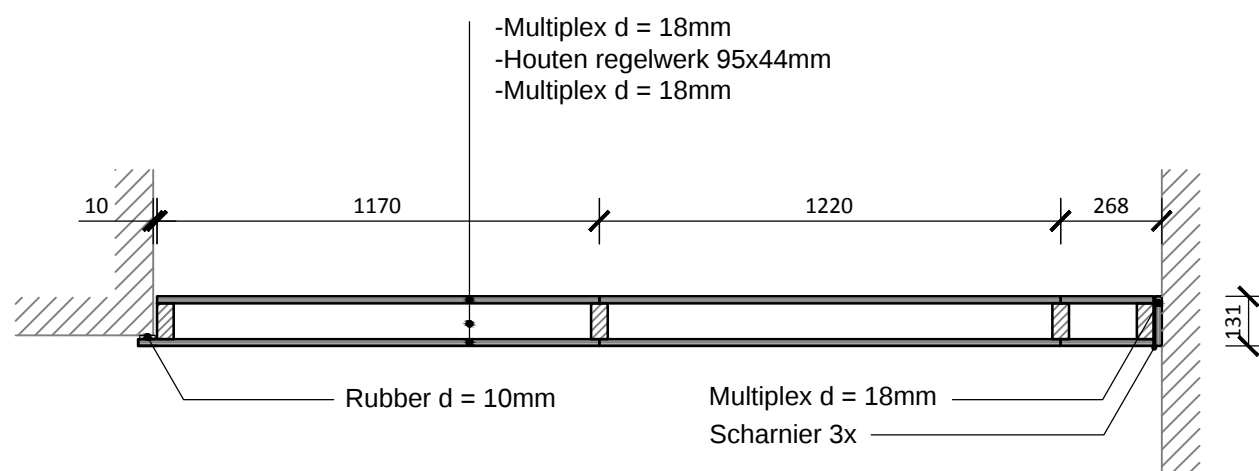

Detail 76
 Scharnierend schot foyer



DVP B.V.
 Prinses Alexialaan 6
 2496 XA Den Haag
 Tel: 088 01 06 800

Project:
 ZUIDERSTRANDTHEATER

Omschrijving:
 Detail 76

Schaal:
 1:20


Datum:
 12-12-2013

Formaat:
 A3


Werknummer:
 13-007

Tek. naam:
 B576

Wijziging:

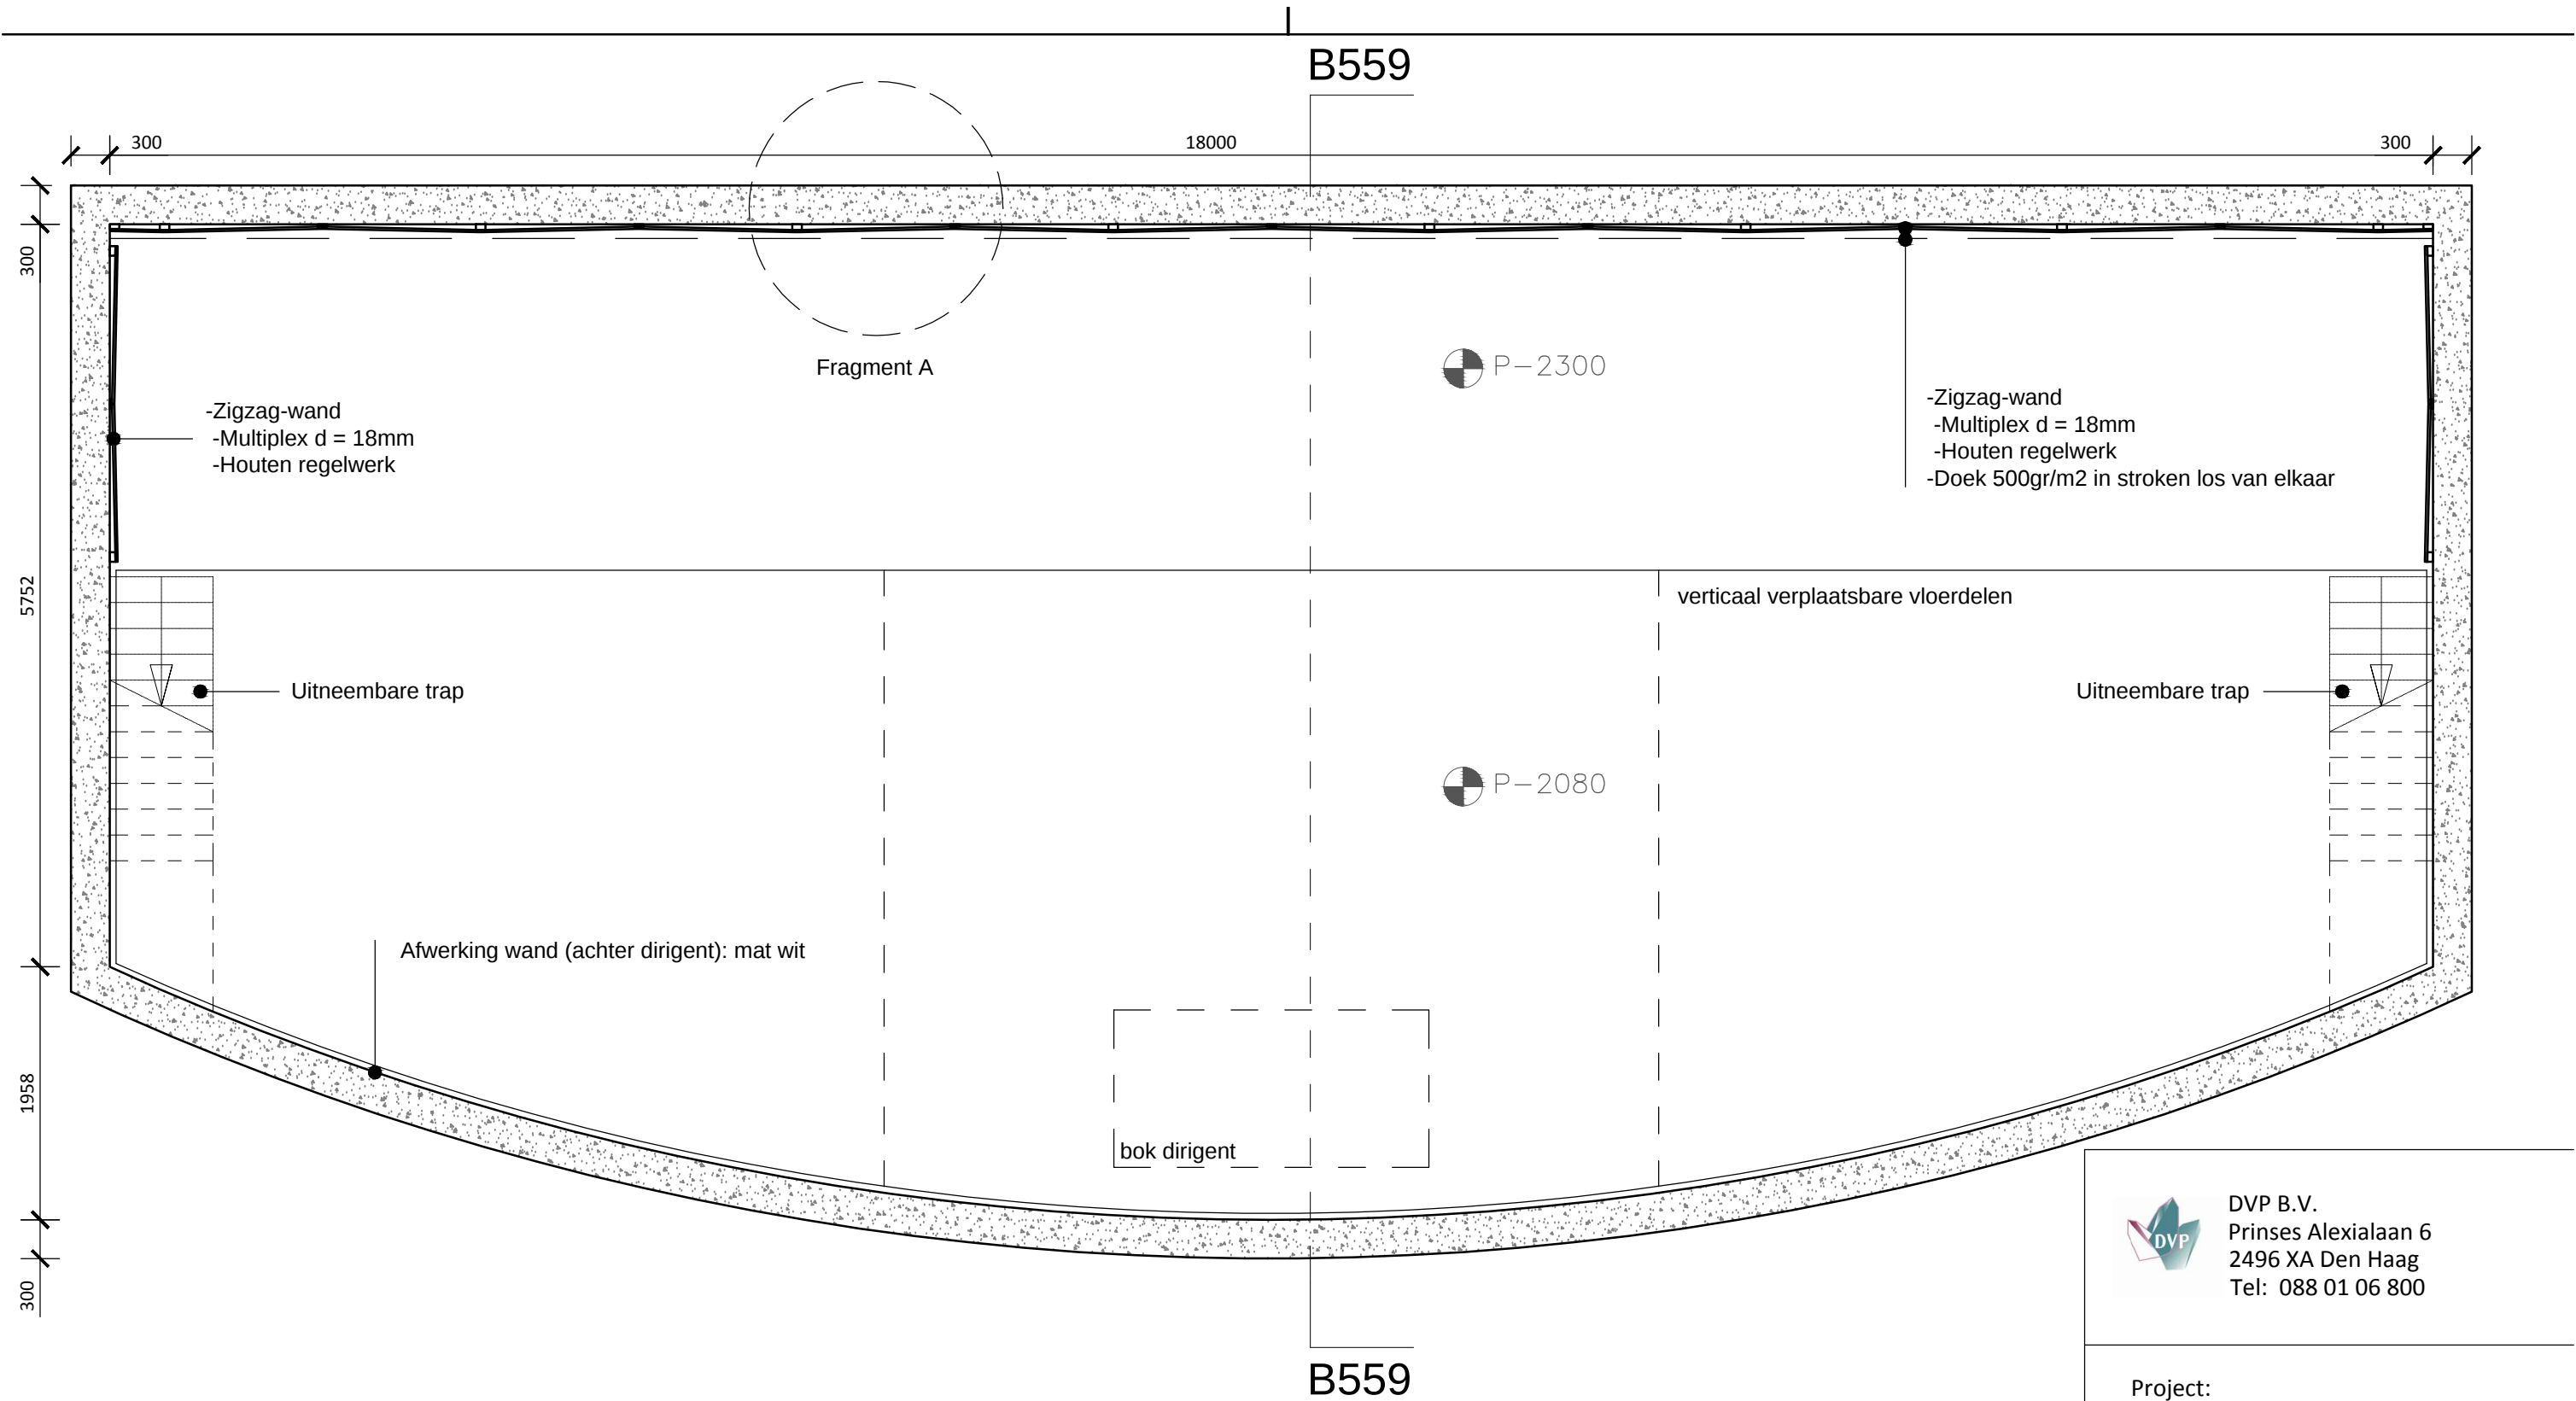

Detail 77
Orkestbak

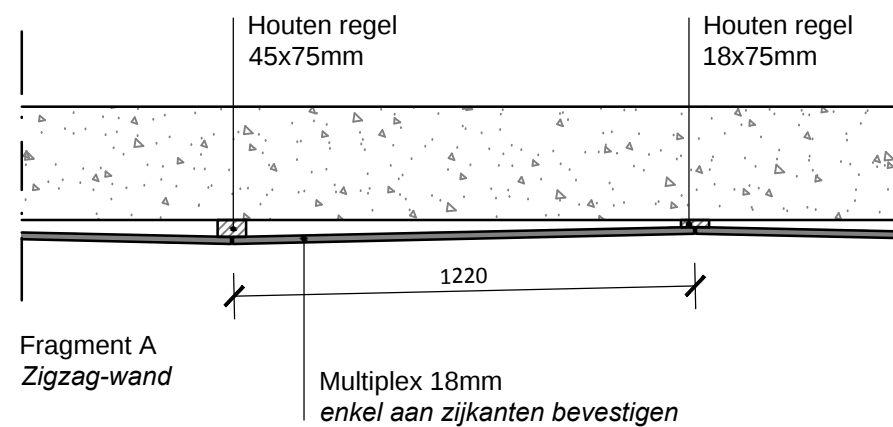

DVP B.V.
Prinses Alexialaan 6
2496 XA Den Haag
Tel: 088 01 06 800

Project:
ZUIDERSTRANDTHEATER

Omschrijving:
Detail 77

Schaal: 1:50
Datum: 12-12-2013

Formaat: A3
Werknummer: 13-007

Tek. naam: B577
Wijziging:

Maten i.h.w. controleren