

LEGENDA

- 

beton in het werk gestort
- 

beton geprefabriceerd
- 

staal
- 

hout
- 

kalkzandsteen
- 

kalkzandsteen vellingblokken
- 

metal–stud met tekst type
- 

isolatie
- 

brandslanghaspel
- 

vluchrouteaanduiding UIT
- 

vluchrouteaanduiding NOODUITGANG
- 

deur WBDBO 30 min – zelfsluitend
- 

deur WBDBO 60 min – zelfsluitend
- 

grens brandcompartiment WBDBO 30 min
- 

grens brandcompartiment WBDBO 60 min
- 

P+6800 peilmaat bovenkant afgewerkte vloer
- 

ruimtenummer, functie / GBO in m2
- 

VB 0.1 verblijfsgebied
- 

wc
- 

urinoir
- 

douche
- 

wastafel
- 

uitstortgootsteen
- 

hoofdentree
- 

kozijnmerk

alle maten in millimeters

- VB

verblijfsruimte
- WC

toilet ruimte
- BA

badruimte
- TR


technische ruimte
- VK

verkeersruimte
- BE

bergruimte / opslagruimte
- WK

werkkast
- ON

onbenoemde ruimte

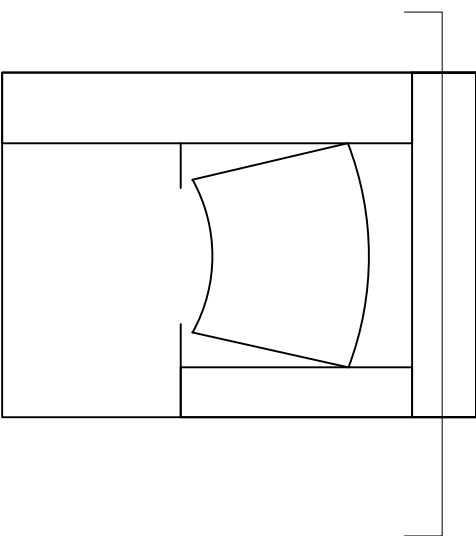

project

Zuiderstrandtheater –
Speelhuis
Norfolkterrein, Scheveningen

tekening

B.3.03

opdrachtgever

Gemeente Den Haag

kenmerk

revisie

onderdeel

doorsnede D–D’

schaal

1:100

datum

26 09 2014

formaat

A1

gewijzigd

getekend

WH

ELZEVIER & MAUVE

A R C H I T E C T E N

VOORBURGSTRAAAT 9
3037 GV ROTTERDAM

T + 31 (0) 10 467 13 55

F + 31 (0) 10 467 05 12

E INFO@ELZEVIERMAUVE.NL