


LEGENDA

-  beton in het werk gestort
-  beton geprefabriceerd
-  staal
-  hout
-  kalkzandsteen
-  kalkzandsteen vellingblokken
-  MS 100A
-  metal-stud met tekst type
-  isolatie
-  brandslanghaspel
-  vluchtrouteaanduiding UIT
-  vluchtrouteaanduiding NOODUITGANG
-  deur WBDBO 30 min – zelfsluitend
-  deur WBDBO 60 min – zelfsluitend
-  grens brandcompartiment WBDBO 30 min
-  grens brandcompartiment WBDBO 60 min
-  P+6800 peilmaat bovenkant afgewerkte vloer
-  21 VB 24 m² ruimtenummer, functie / GBO in m²
-  VB 0.1 verblijfsgebied
-  wc
-  urinoir
-  douche
-  wastafel
-  uitstortgootsteen
-  hoofdentree
-  kozijnmerk

alle maten in millimeters

- VB
- WC
- BA
- TR
- VK
- BE
- WK
- ON
- verblijfsruimte
- toiletteruimte
- badruimte
- technische ruimte
- verkeersruimte
- bergruimte / opslagruimte
- werkkast
- onbenoemde ruimte

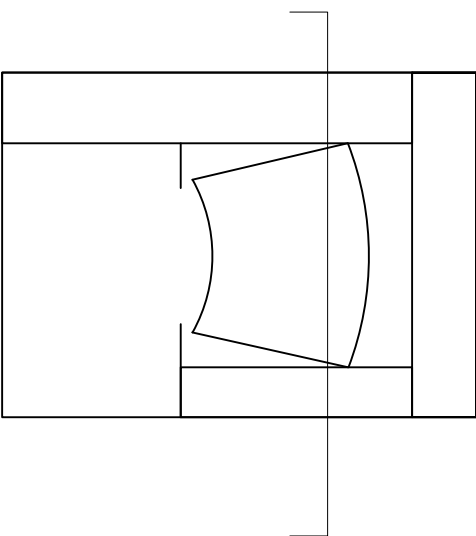

project

Zuiderstrandtheater –
Speelhuis
Norfolkterrein, Scheveningen

opdrachtgever

Gemeente Den Haag

tekening

B.3.04

kenmerk

revisie

onderdeel

doorsnede E–E'

schaal

1:100

datum

26 09 2014

formaat

A1

gewijzigd

getekend

WH

ELZEVIER & MAUVE

A R C H I T E C T E N

VOORBURGSTRAAAT 9
3037 GV ROTTERDAM

T + 31 (0) 10 467 13 55

F + 31 (0) 10 467 05 12

E INFO@ELZEVIERMAUVE.NL