



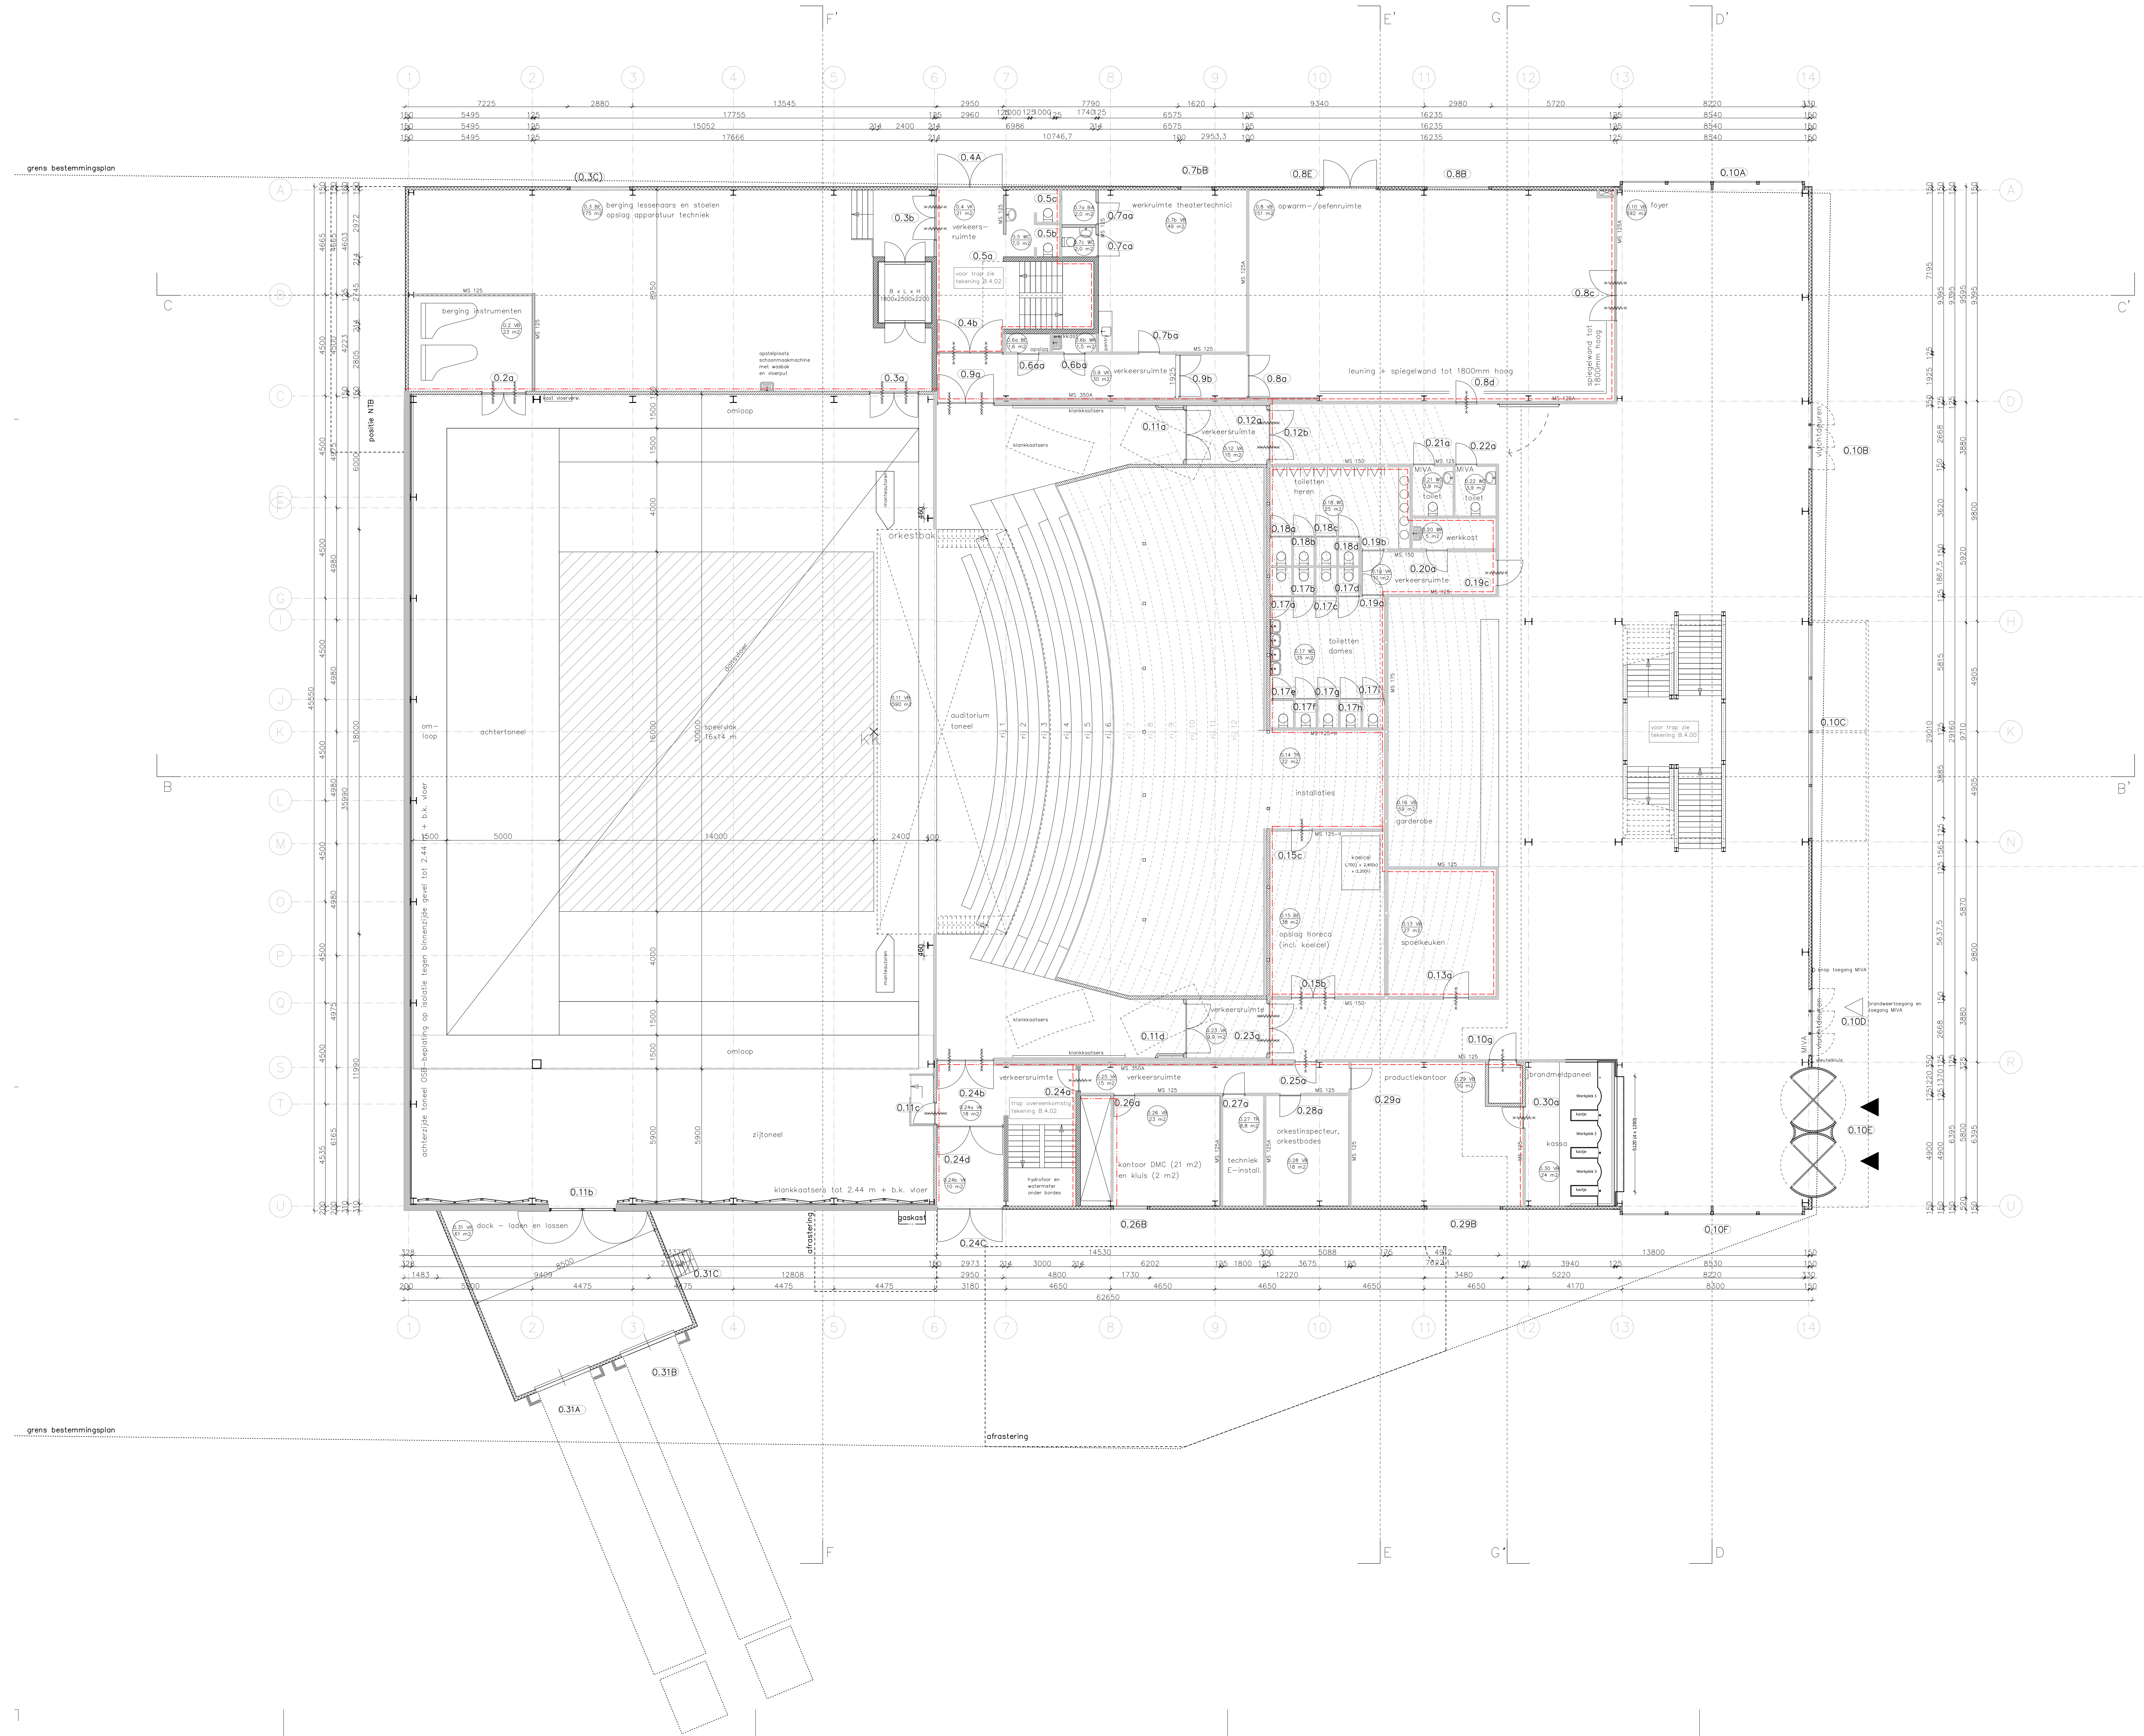

- LEGENDA
- beton in het werk gestort
 - beton geprefabriceerd
 - staal
 - hout
 - alkazandsteen
 - alkazandsteen vellingblokken
 - metaal-stud met tekst type
 - MS 100A
 - isolatie
 - brandslanghospel
 - vluchtrouteaanduiding UIT
 - vluchtrouteaanduiding NOODUITGANG
 - deur WBDBO 30 min – zelfsluitend
 - deur WBDBO 60 min – zelfsluitend
 - grens brandcompartiment WBDBO 30 min
 - grens brandcompartiment WBDBO 60 min
 - P+6800 pelmoot bovenkant afgewerkte vloer
 - ruimtenummer, functie / GBO in m2
 - VB 0.1 verblijfsgebied
 - WC
 - urinoir
 - douche
 - wastafel
 - uistortgootsteen
 - hoofdentree
 - kozijnmerk

alle maten in millimeters

VB verblijfsruimte
WC toiletteruimte
BA badruimte
TR technische ruimte
VK verkeersruimte
RE bergingruimte / opslagruimte
WK werkruimte
ON onbenameerde ruimte

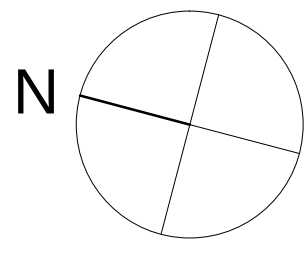

project Zuiderstrandtheater – tekening B.1.00
Speelhuis
Norfolkterrein, Scheveningen

kenmerk revisie
opdrachtgever Gemeente Den Haag
onderdeel plattegrond begane grond

schaal 1:100 datum 26 09 2014
formaat A0 gewijzigd
getekend WH