



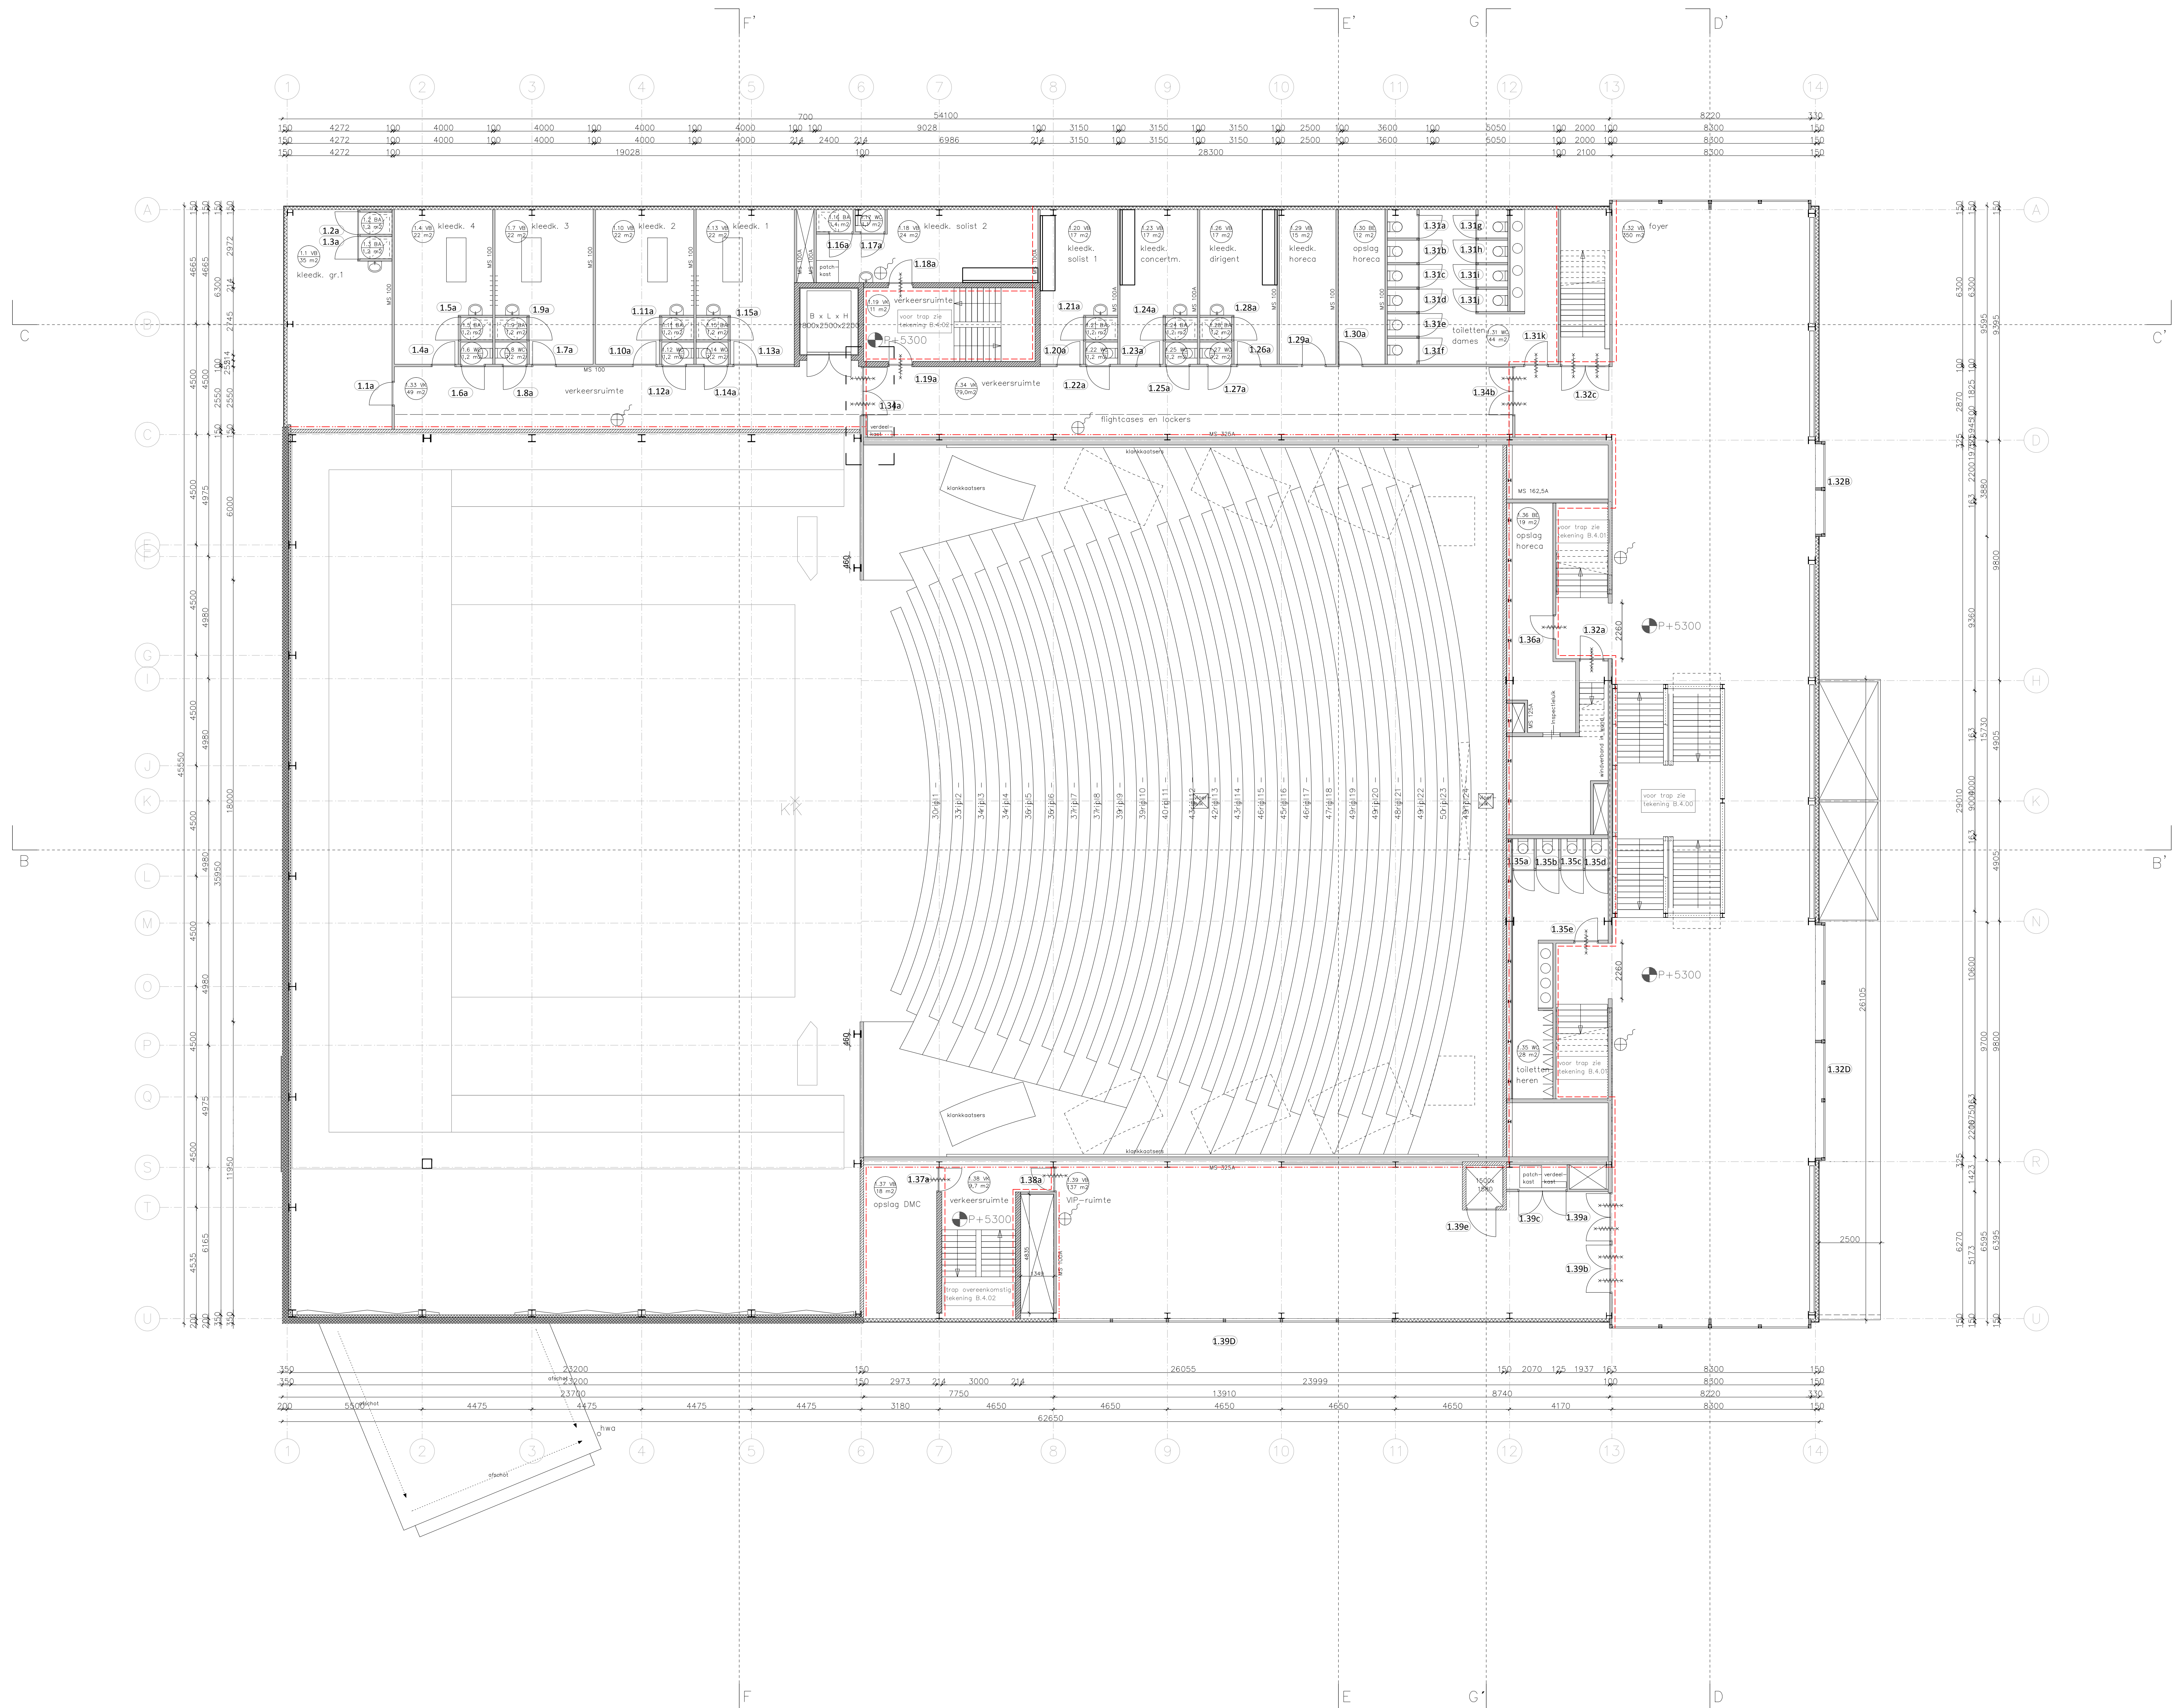

- LEGENDA
- beton in het werk gestort
 - beton geprefabriceerd
 - staal
 - hout
 - kalkzandsteen
 - kalkzandsteen vellingblokken
 - metal-stud met tekst type
 - isolatie
 - brandslanghaspel
 - vluchtrouteaanduiding UIT
 - vluchtrouteaanduiding NOODUITGANG
 - deur WDBO 30 min – zelfsluitend
 - deur WDBO 60 min – zelfsluitend
 - grens brandcompartiment WDBO 30 min
 - grens brandcompartiment WDBO 60 min
 - peilmaat bovenkant afgewerkte vloer
 - ruimtenummer, functie / GBO in m2
 - verblijfsgebied
 - wc
 - urinoir
 - douche
 - wastafel
 - uitstortgootsteen
 - hoofdentree
 - kozijnmerk
 - alle maten in millimeters
 - VB verblijfsruimte
 - WC toilet
 - BA badruimte
 - TR technische ruimte
 - VR verkeersruimte
 - BE berging / opslagruimte
 - WK werkruimte
 - ON onbepaalde ruimte

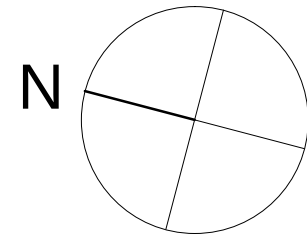

project Zuiderstrandtheater – Speelhuys
Norfolkterrein, Scheveningen

tekening B.1.01

opdrachtgever Gemeente Den Haag

kenmerk revisie

onderdeel plattegrond niveau 5.300+P

schaal 1:100

datum 26.09.2014

formaat A0

gewijzigd

getekend WH