



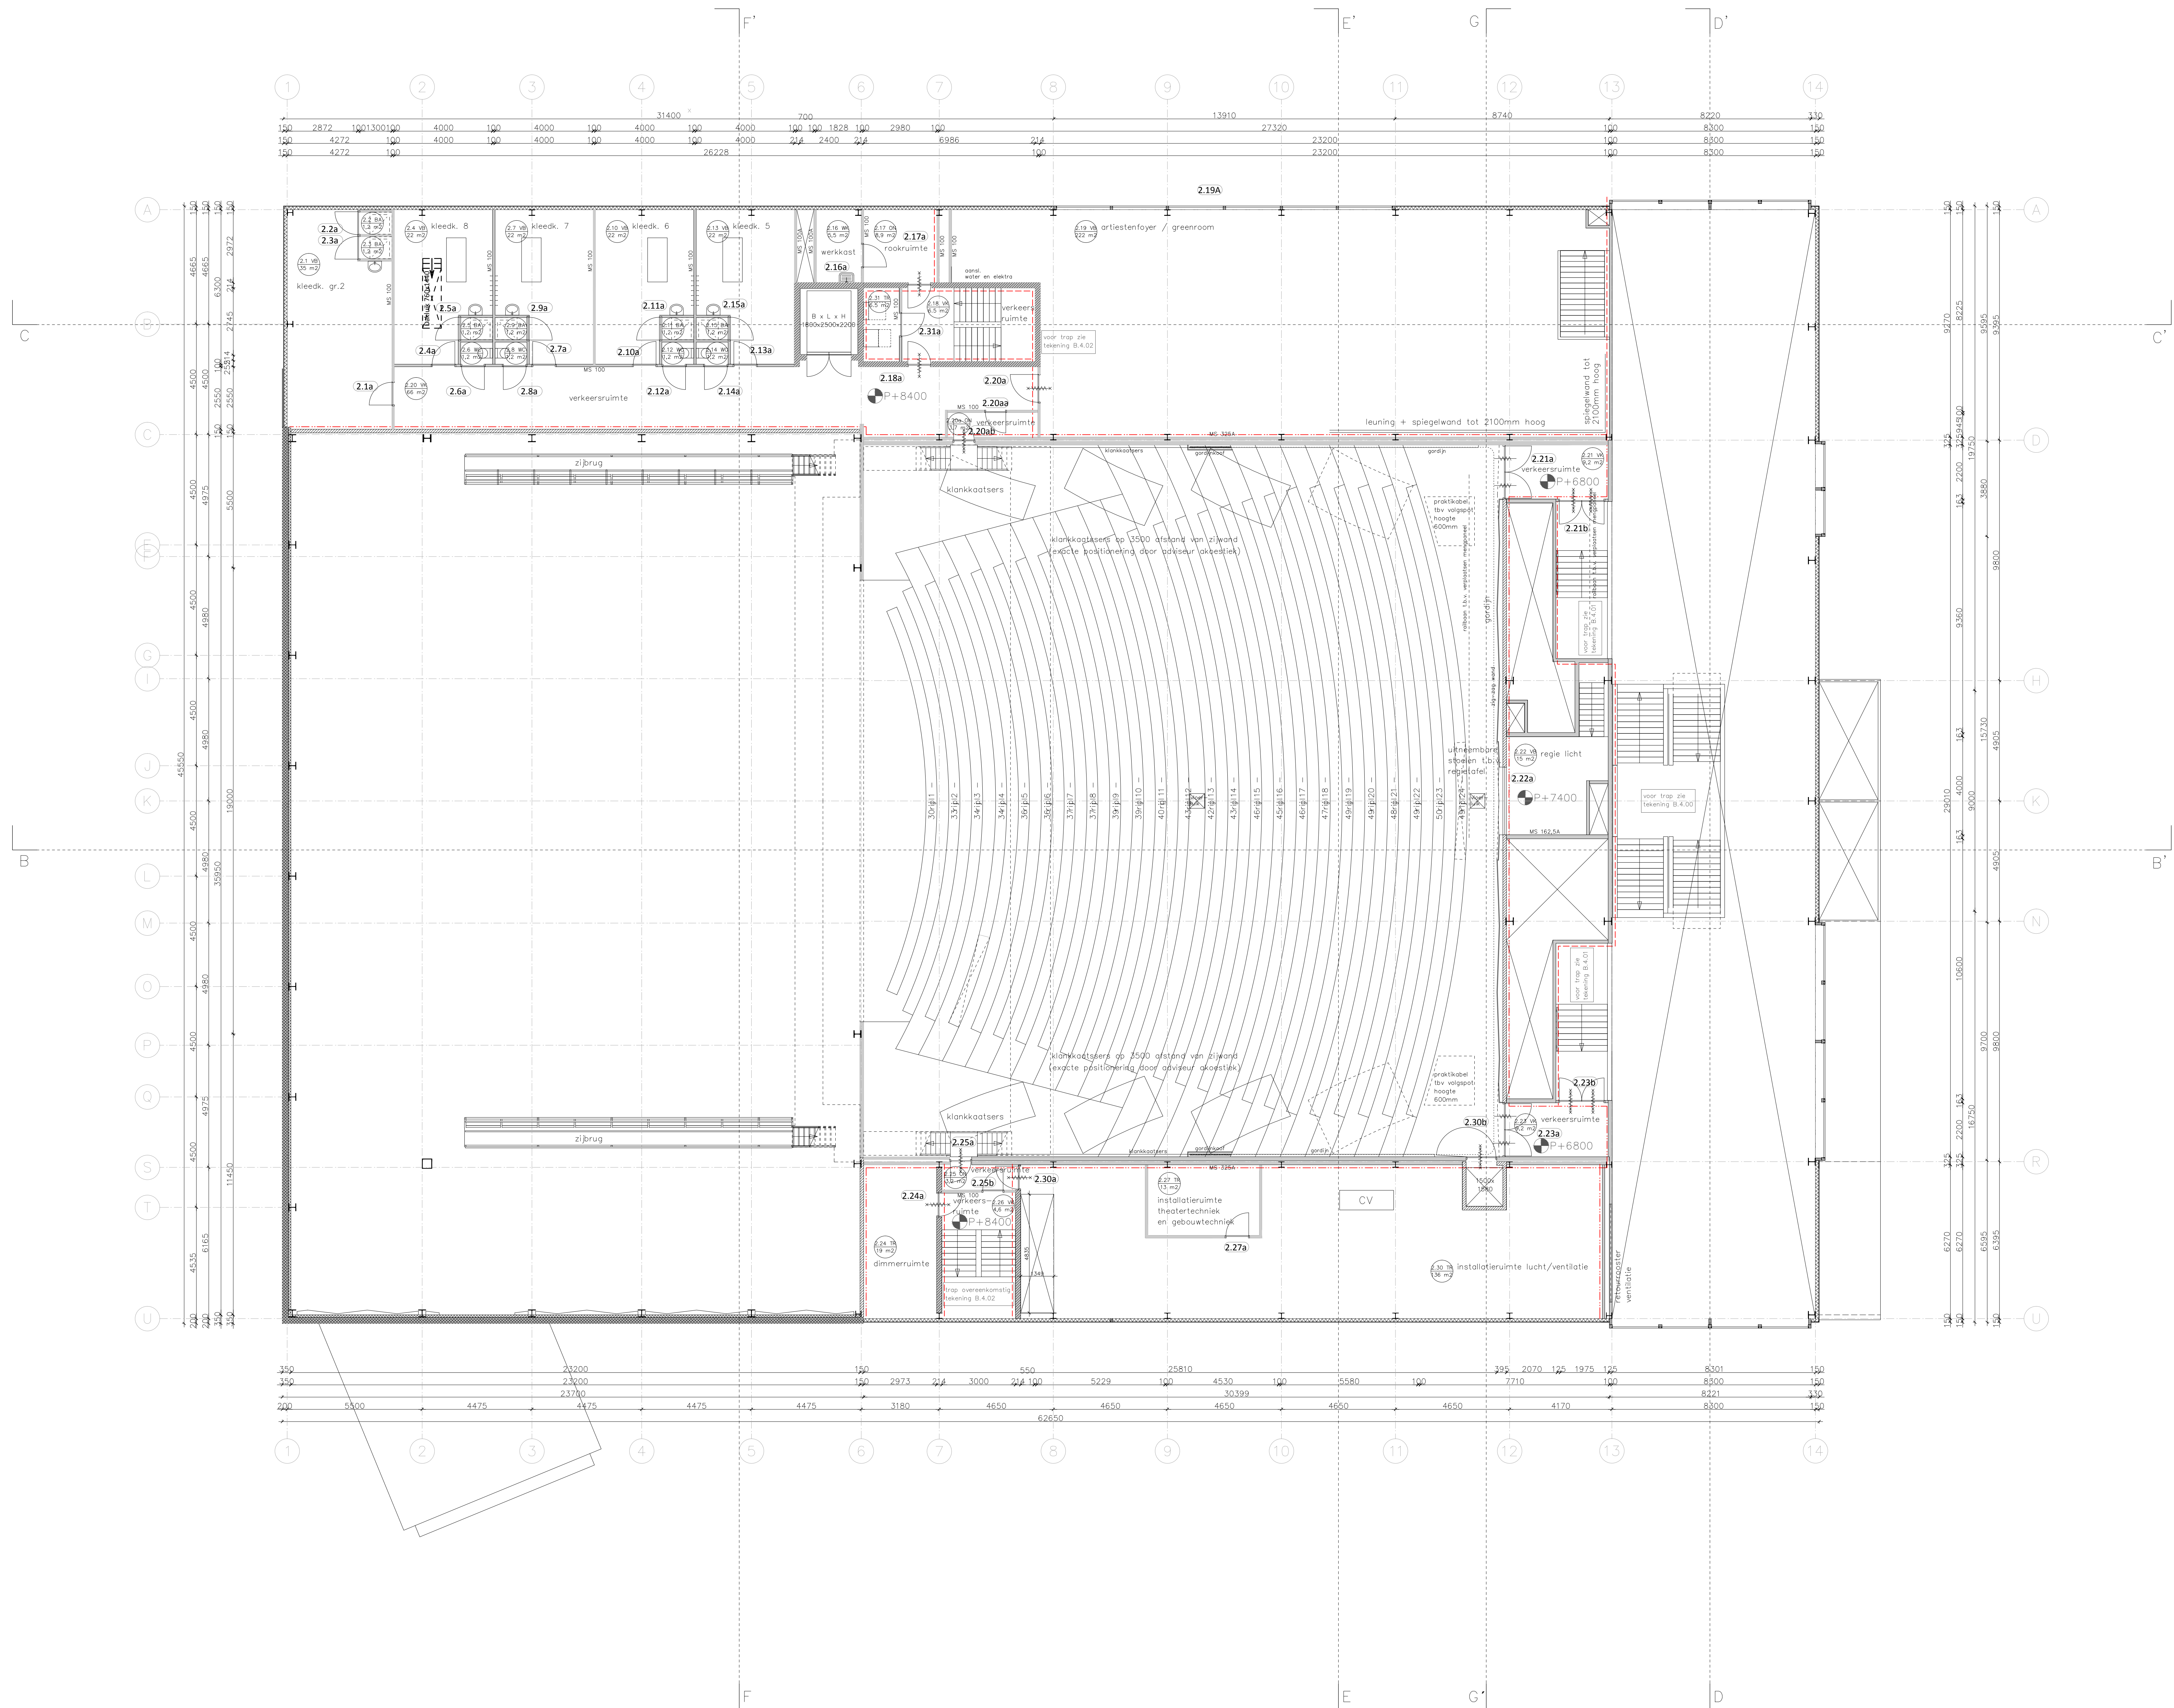

- LEGENDA
- beton in het werk gestort
 - beton geprefabriceerd
 - staal
 - hout
 - kalkezandsteen
 - kalkezandsteen vellingblokken
 - metal-stud met tekst type
 - isolatie
 - brandslanghaspel
 - vluichtrautesanduiding UIT
 - vluichtrautesanduiding NOODUITGANG
 - deur WBDO 30 min – zelfsluitend
 - deur WBDO 60 min – zelfsluitend
 - grens brandcompartiment WBDO 30 min
 - grens brandcompartiment WBDO 60 min
 - pelmaat bovenkant afgewerkte vloer
 - ruimtenummer, functie / GBO in m2
 - verbijsgebied
 - WC
 - urinoir
 - douche
 - wastafel
 - uitsartgoatsteen
 - hoofdentree
 - kozijnmerk
- alle maten in millimeters
- VB verbijsruimte
WC toilet
BA badruimte
TR technische ruimte
VK verkeersruimte
BE berging / opslagruimte
WK werkruimte
ON onbenaemde ruimte

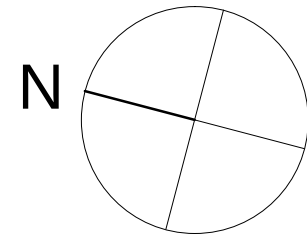

project Zuiderstrandtheater – Speelhuys
Norfolkterrein, Scheveningen

tekening B.1.02

opdrachtgever Gemeente Den Haag

kenmerk revisie

onderdeel plattegrond niveau 8400+P

schaal 1:100

datum 26 09 2014

formaat A0

gewijzigd

getekend WH