


B

214

Kalkzandsteen 214mm

Kalkzandsteen latei

Ok. kz latei
2400+ VI

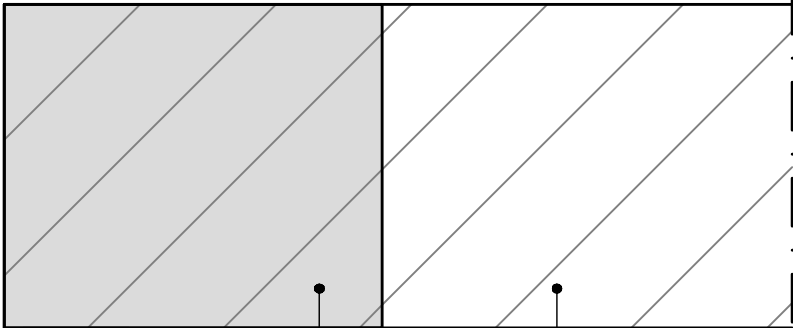

110

Gipsplaat 12,5mm, gespoten

Houten balken 50x70 h.o.h. 400mm
Opvullen met steenwol

Gipsplaat 12,5mm, onbehandeld

Multiplex 15mm, onbehandeld

50x70

Bk. kozijn
2364+ VI

Houten balken 50x70mm
Gipsplaat 12,5mm, onbehandeld
Multiplex 15mm, gespoten

Houten kozijn 67x114mm

67x114

Kozijn 0.4b

Houten deur 40mm

214

806

1500

1134

114

B

Detail 78

Aansluiting op kozijn 0.4b



DVP B.V.
Prinses Alexiaaan 6
2496 XA Den Haag
Tel: 088 01 06 800

Project:
ZUIDERSTRANDTHEATER

Omschrijving:
Detail 78

Schaal:
1:5
Datum:
29-04-2014

Formaat:
A3
Werknummer:
13-007

Tek. naam:
B578
Wijziging:

Maten i.h.w. controleren