
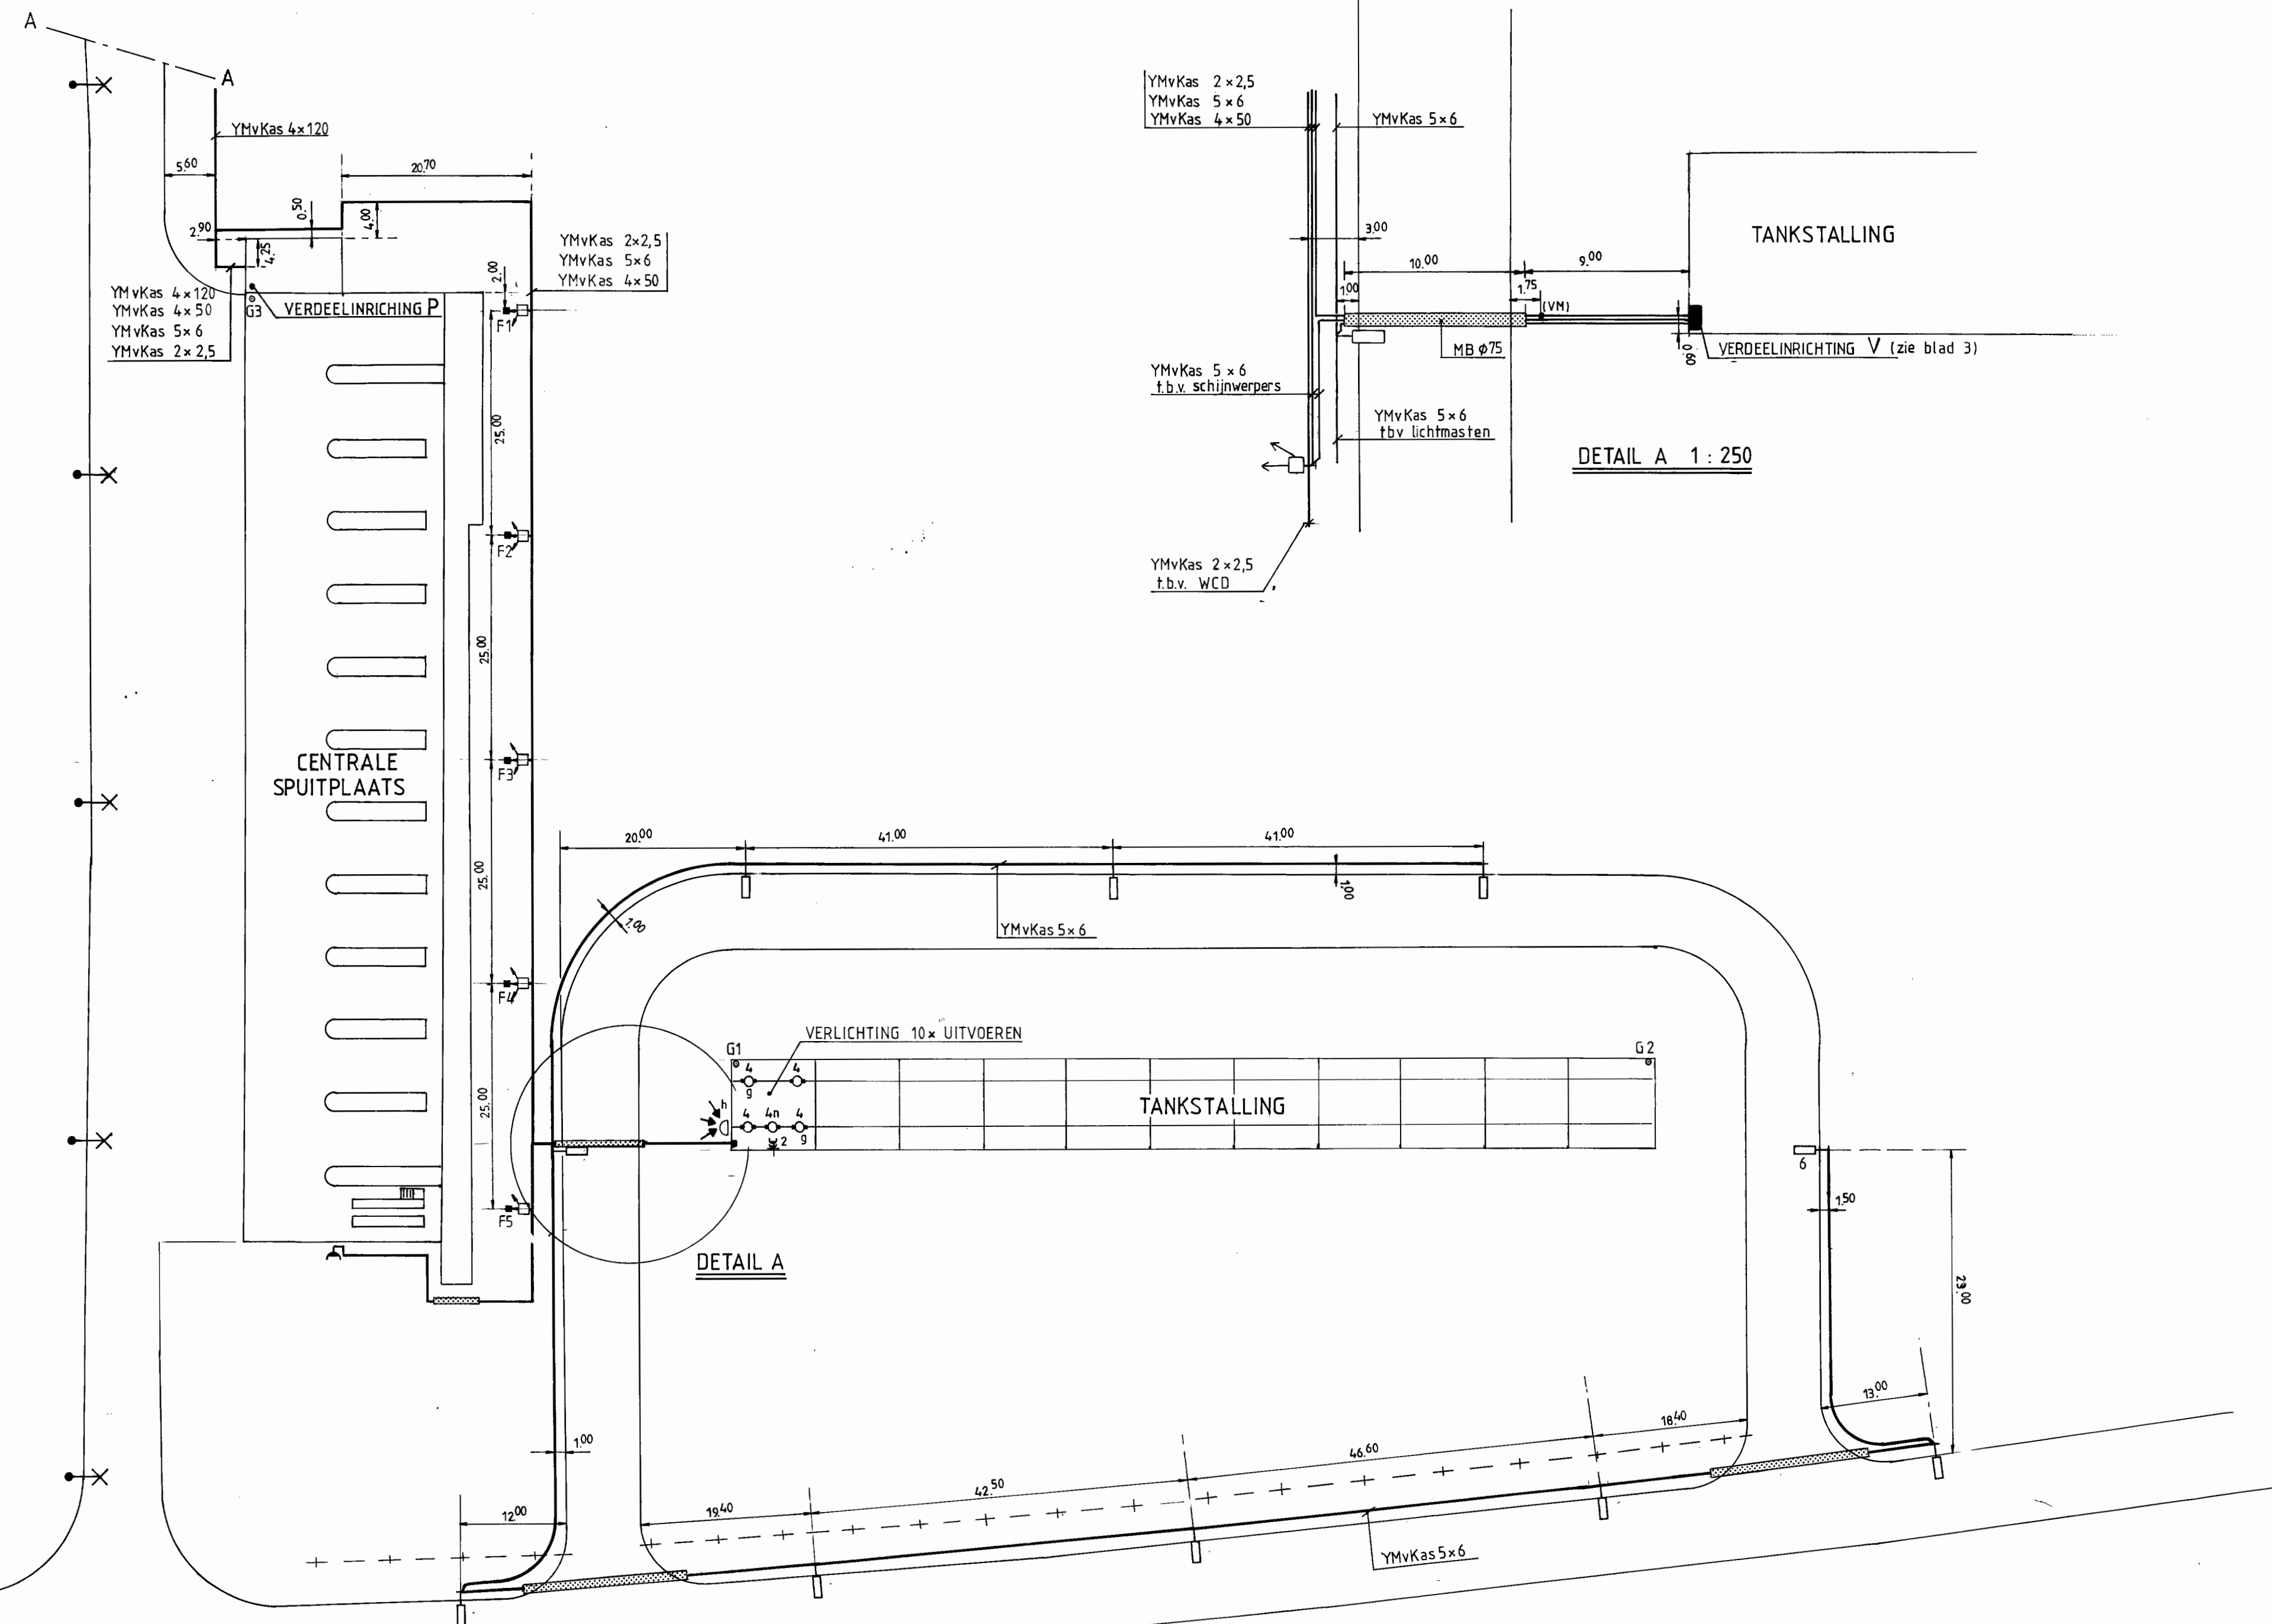
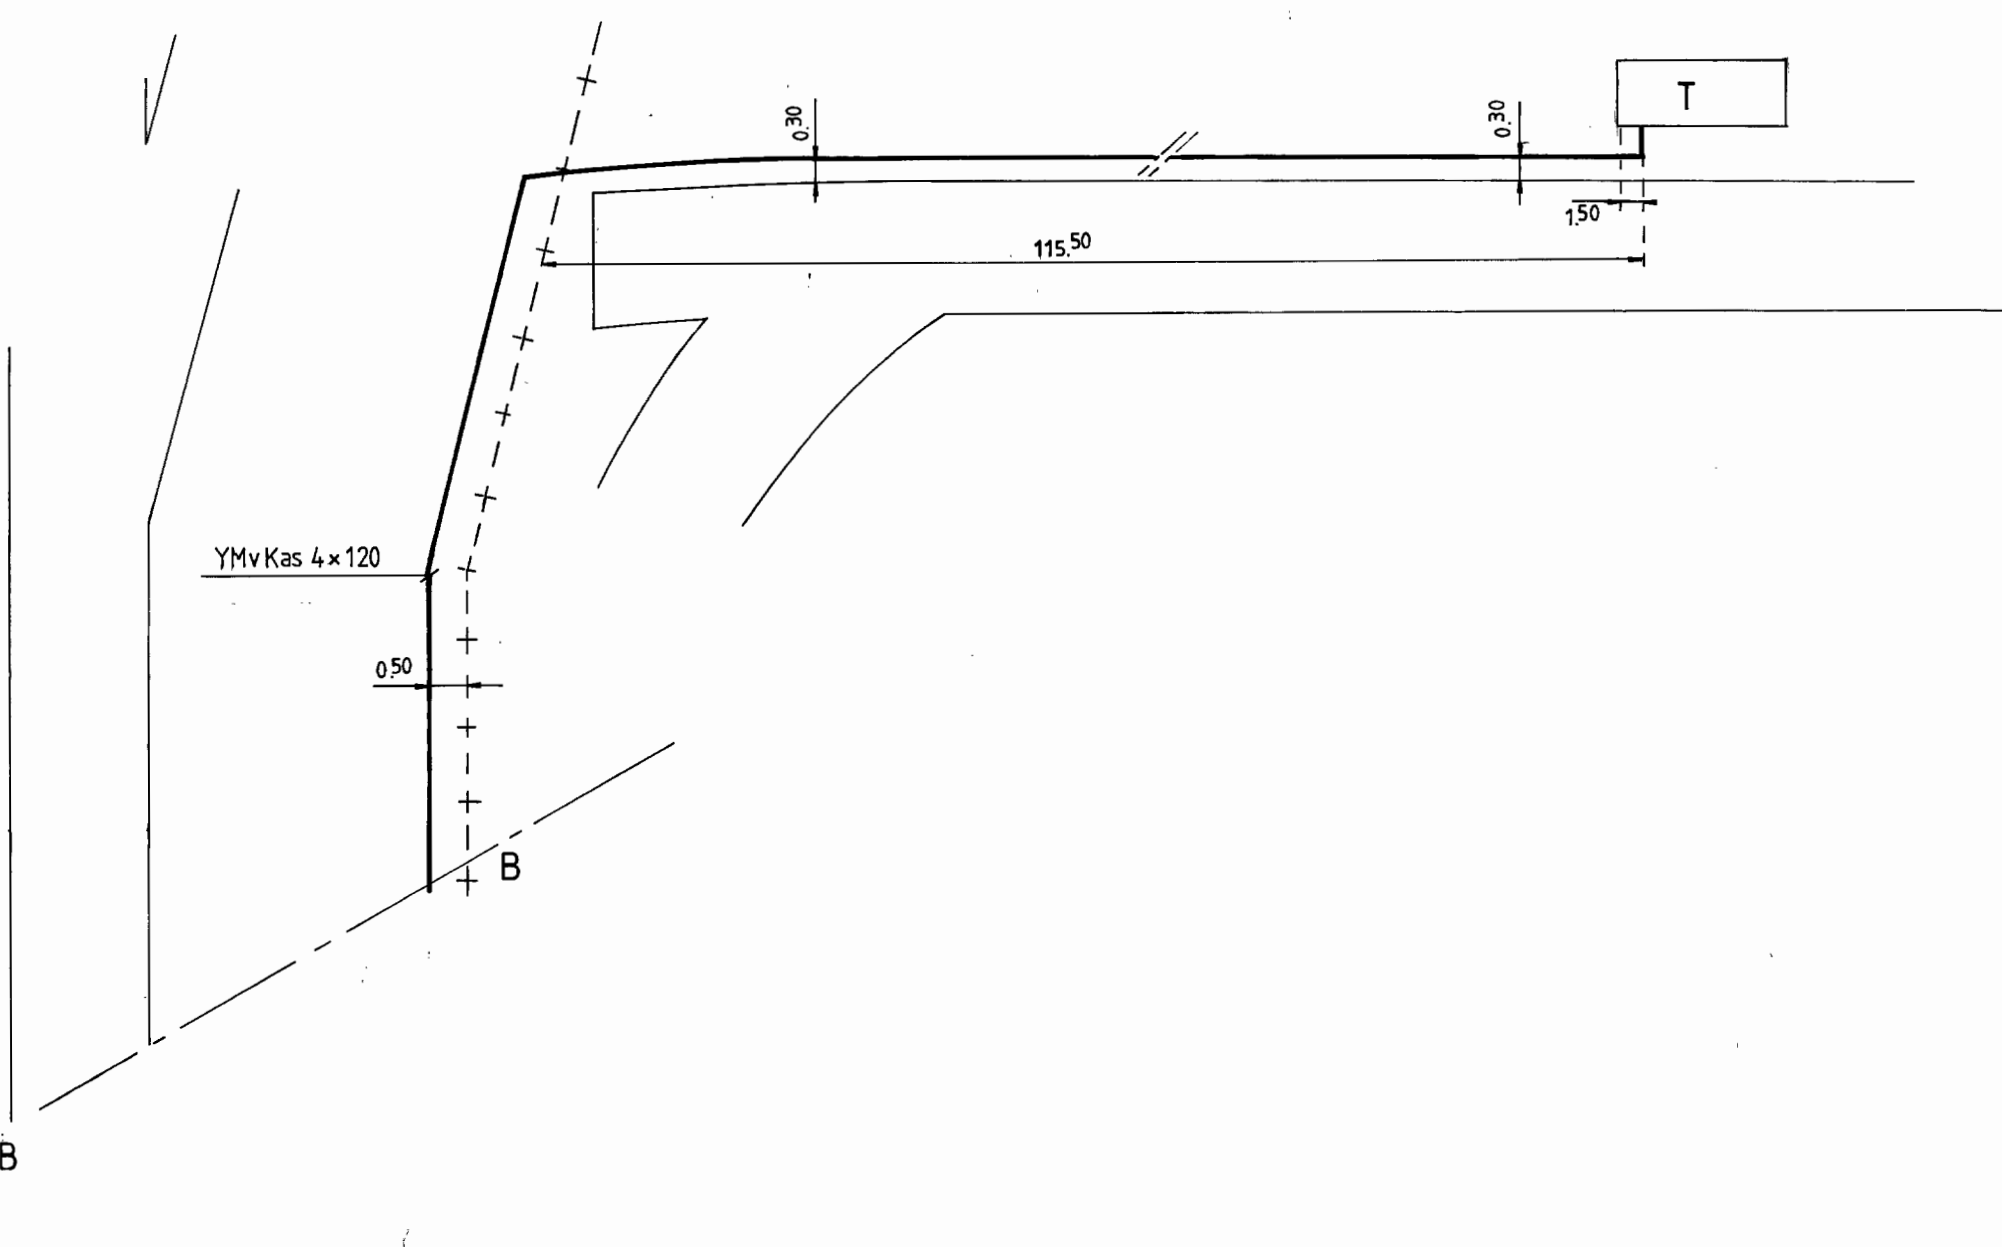
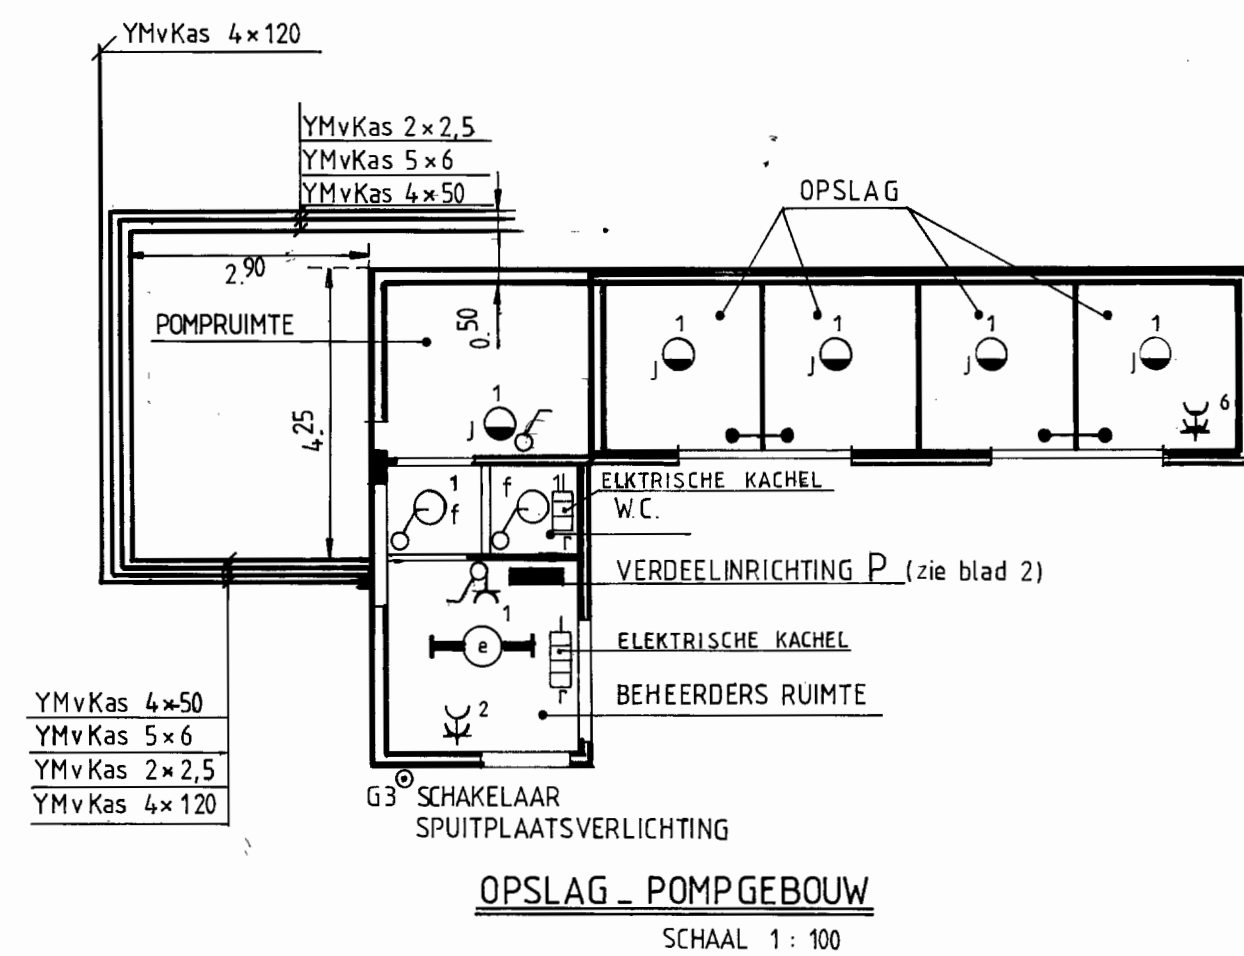


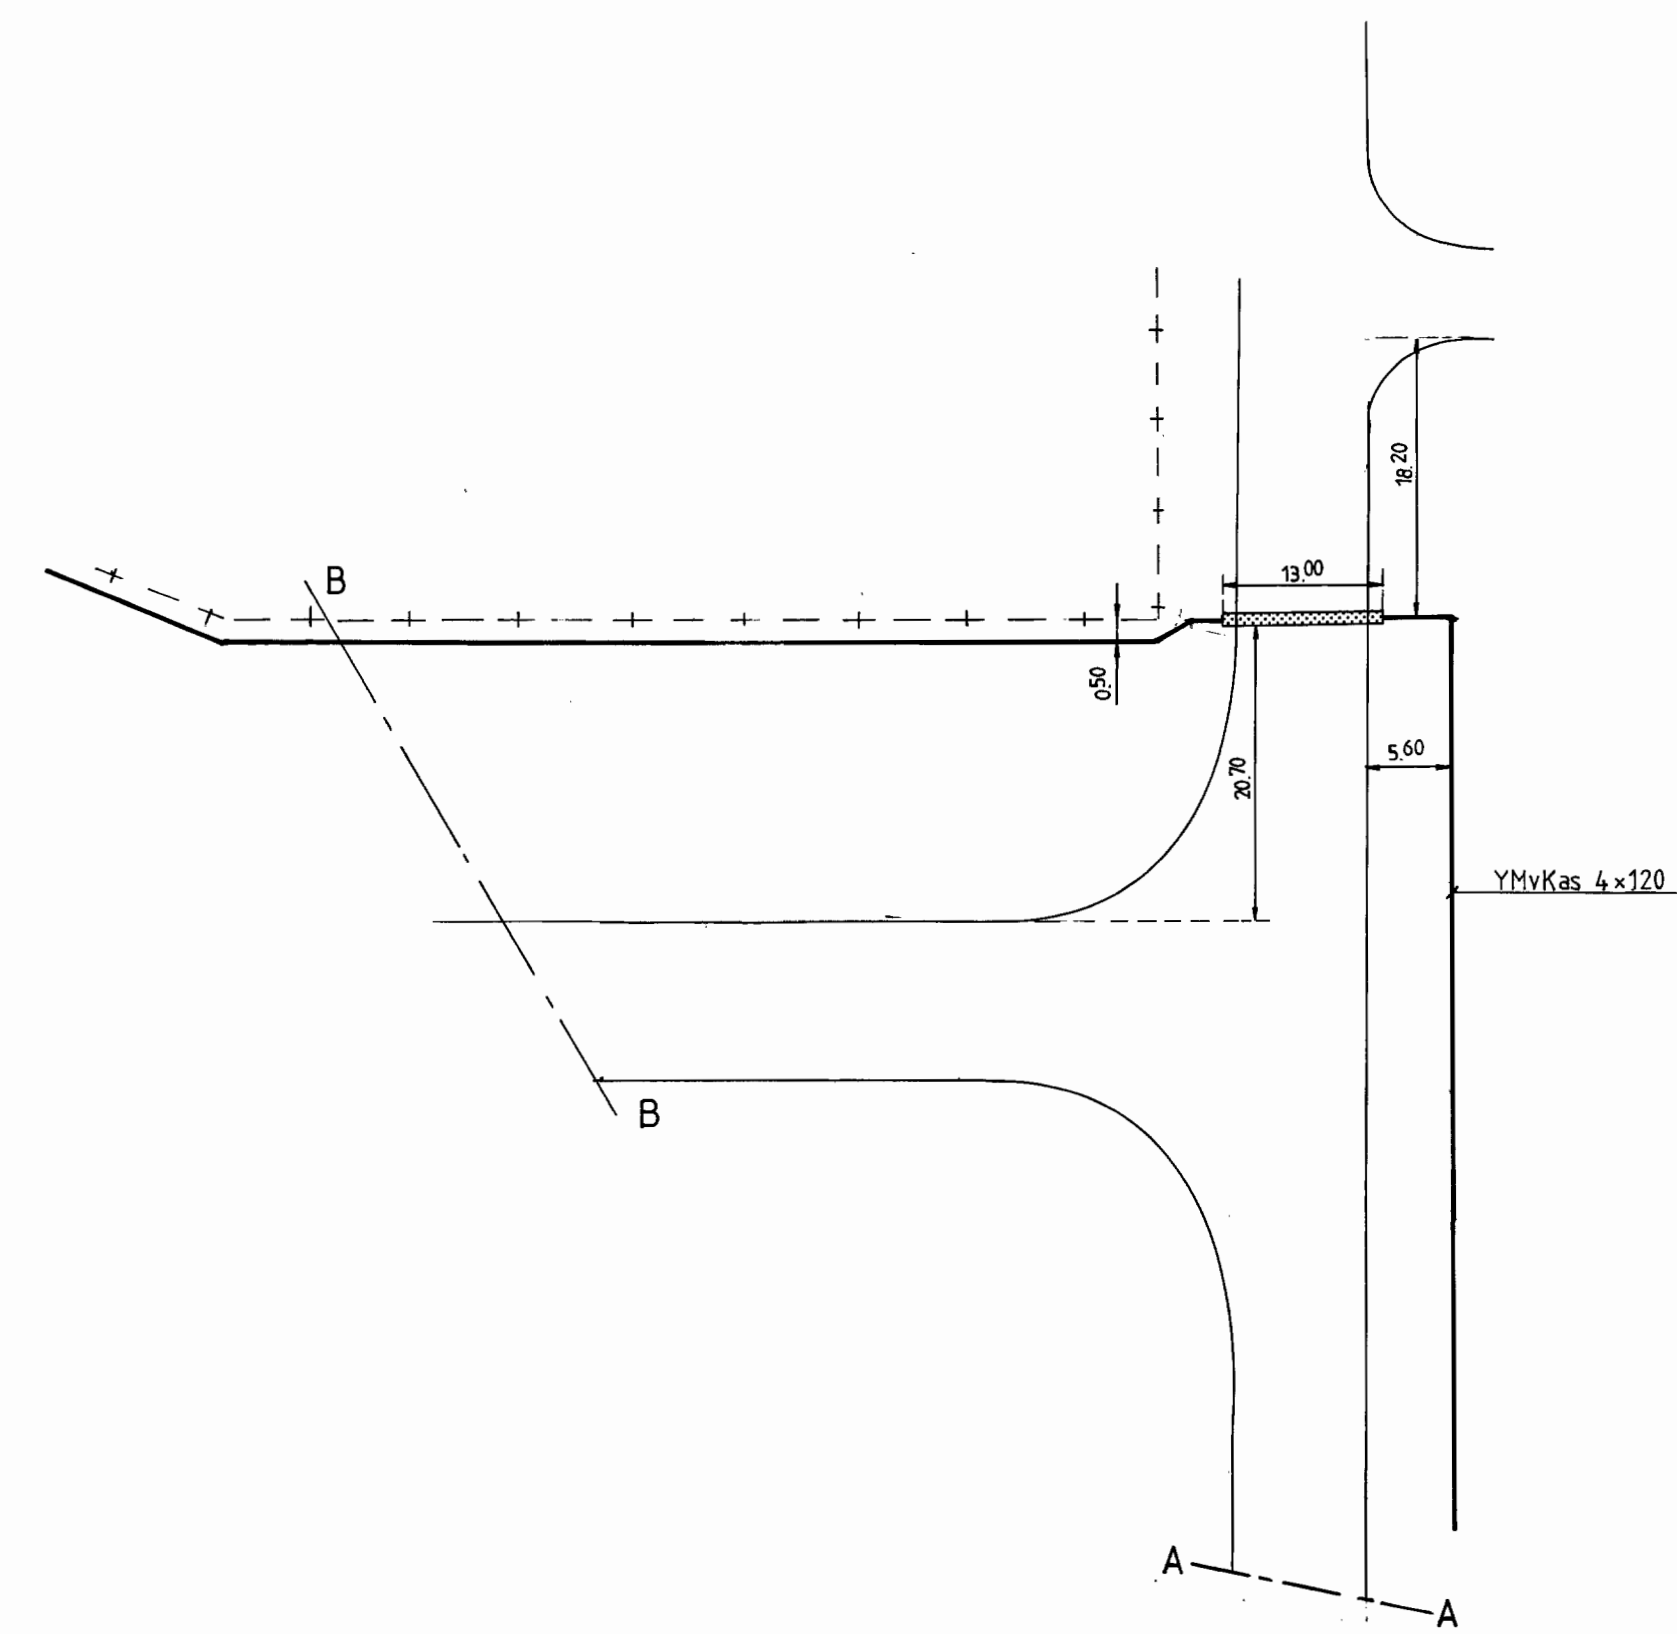

SYMBOL EN ARMATURENLIJST				
SYMBOL	AANTAL	OMSCHRIJVING	TYPE NR	FABRICAT
r	2	ELEKTRISCHE KACHEL	2000W/500 W	TU / AEG
q		ALS ARMATUUR 0	BESTAAND	
p	13	SCHIJNWERPERS MET 1 BREDE BONDEL 2 SMALLE BONDELS	HNF 003 W HNF 003 N	PHILIPS
	5	STALEN PAAL MET ARMATURENHOUDER	15 mtr. hoog	NOLTE
o	10	ALUMINIUM LICHTMAST MET UITHOUDER	N 10 / K 68 P	NEDAL
n	10	LAGE DRUK NATRIUM SOX 2x35 W	KNC 2/35	A.E.G.
m	1	ELEKTRISCHE KACHEL	P - 150	DIMPLEX
	5	KAST MET VOORSCHAKELAPP. VOOR SCHIJNW.	BUITENOPST.	O. en K
l	5	KABELWEGDOORVOERBESCHERMINGSBUIJS 1"		
k	4	DEURSCHAKELAAR 1-POLIG 10A W.D.	VOOR ARM. E	T.U.
j	5	GL. 100W PUTSARMATUUR MET KORF W.D.	26002 B	INDUSTRIA
i	3	DRUKKNOPIMPULSSCHAKELAAR W.D.	1-POLIG	T.U.
h	1	SCHEMERINGSCHAKELAAR 5-1000L	OPBOUW W.D.	T.U.
g	50	TL 2x36W MET KAP W.D. EN 5-ADERSDOORV.	TCW 075 236 D	PHILIPS
f	2	GLOEILAMPARMATUUR MET GLAZEN BOL	NCS 170	"
e	1	TL 2x36W MET EINDKAPPEN OPBOUW	TCS 029	"
d	12	WANDCONTACTDOOS W.D. 2x220V + RA	OPBOUW	T.U.
c	1	IDEM 2x220V + RA	"	"
b	1	SCHAKELAAR W.C.D. 2x220V + RA	"	"
a	3	ENKELPOLIGE SCHAKELAAR 10A	"	"
SYMBOL	AANTAL	OMSCHRIJVING	TYPE NR	FABRICAT

Tekening ER01
Revisie gebouw V46
15/05/2020

32005 1987 1868

BESTEK NR 331.4333.50	DIENT 1986	IN 4 BLADEN BLAD 1
REVISIETEKENING		OPMERKINGEN
WEG-, TANKSTALLING- EN SPIJTLAATSVERLICHTING		OPSLAG- EN POMPGEBOUW
SCHAAL 1:100/ 1:500	DATUM	
GETEKEND NETTENBOUW	1-7-87	
GECONTROLEERD		
GEZIEN		
TANKPLATEAU OP KAMPSOESTERBERG TE SOESTERBERG		
DIENT GEBOUWEN WERKEN EN TERREINEN		FORMAAT A1
DIRECTIE UTRECHT		ARCHIEF
EIGENDOM DIENST GEBOUWEN, WERKEN EN TERREINEN		TAAN
REPRODUCEREN ZONDER TOESTEMMING VOORAF IS NI		1898