


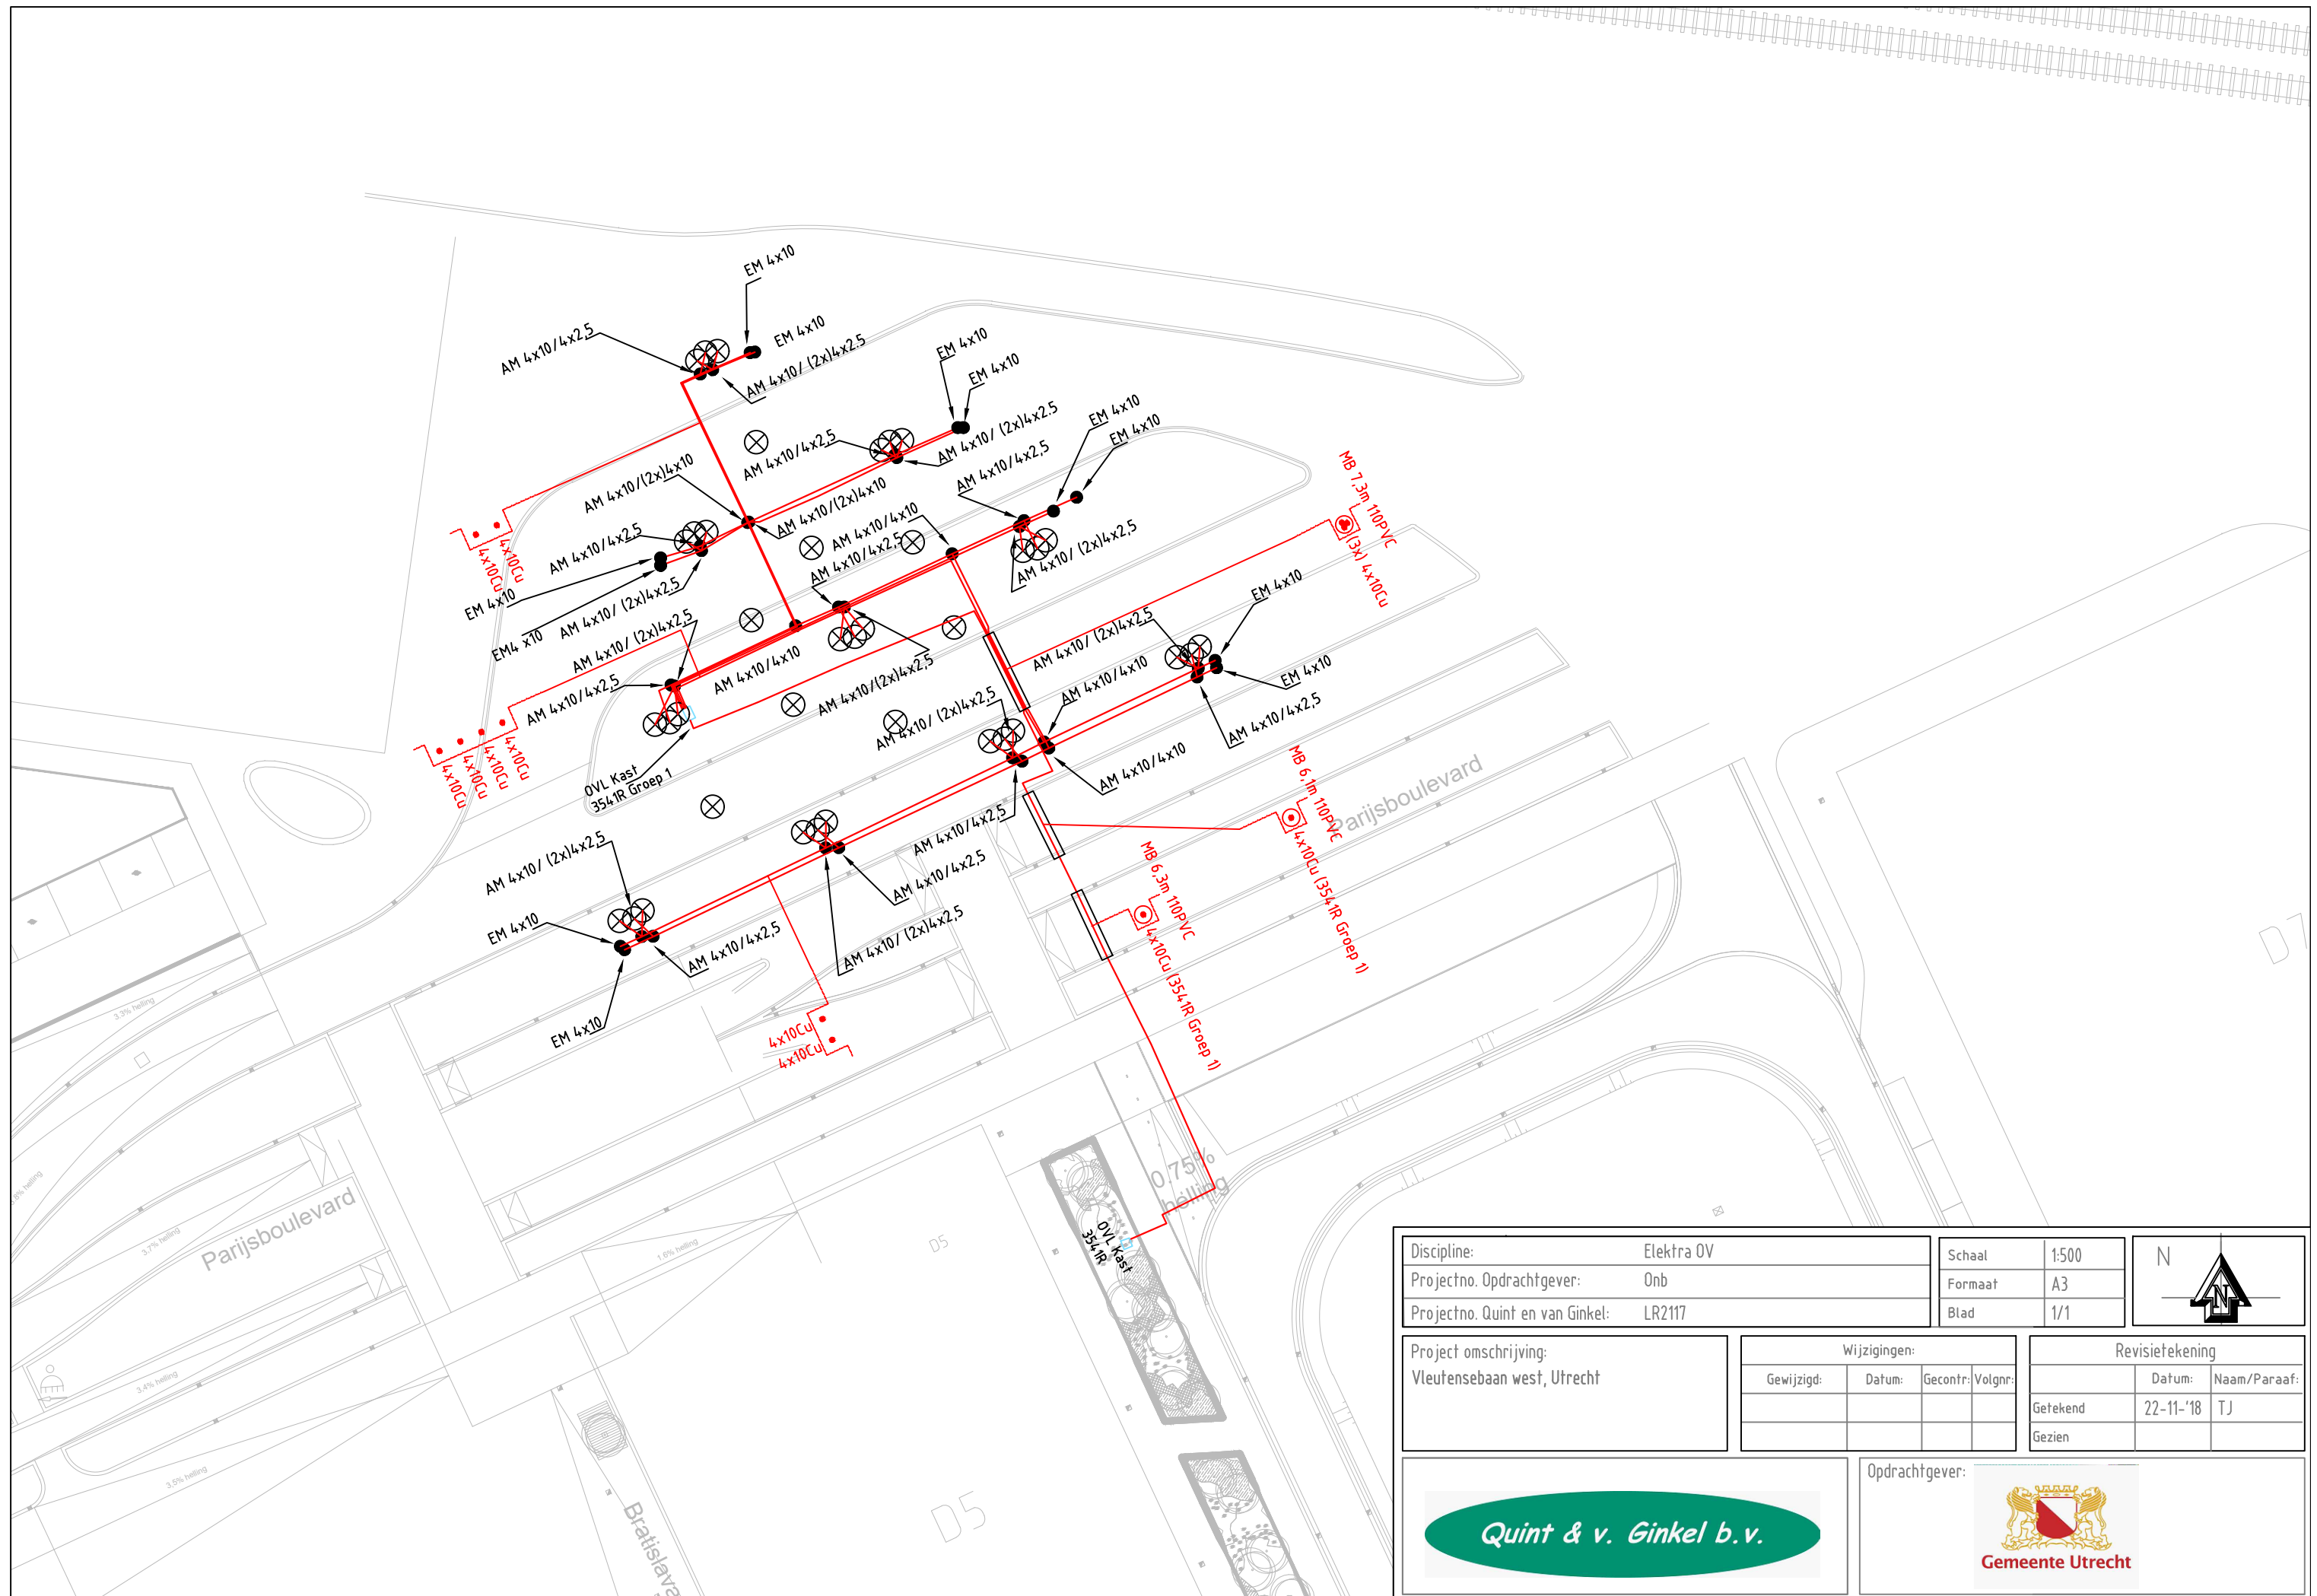

Discipline:	Elektra OV	Schaal	1:500	
Projectno. Opdrachtgever:	Onb	Formaat	A3	
Projectno. Quint en van Ginkel:	LR2117	Blad	1/1	

Project omschrijving:
Vleutensebaan west, Utrecht

Wijzigingen:			
Gewijzigd:	Datum:	Gecontr:	Volgnr:

Revisietekening		
	Datum:	Naam/Paraaf:
Getekend	22-11-'18	TJ
Gezien		

Quint & v. Ginkel b.v.

