


0 1 2 3 4 5 6 7 8 9 10 11 12 13 14 15 16 17 18 19 20 21 22 23 24 25 26 27 28 29 30 31 32 33 34 35 36 37 38 39 40 41 42 43 44 45 46 47 48 49 50

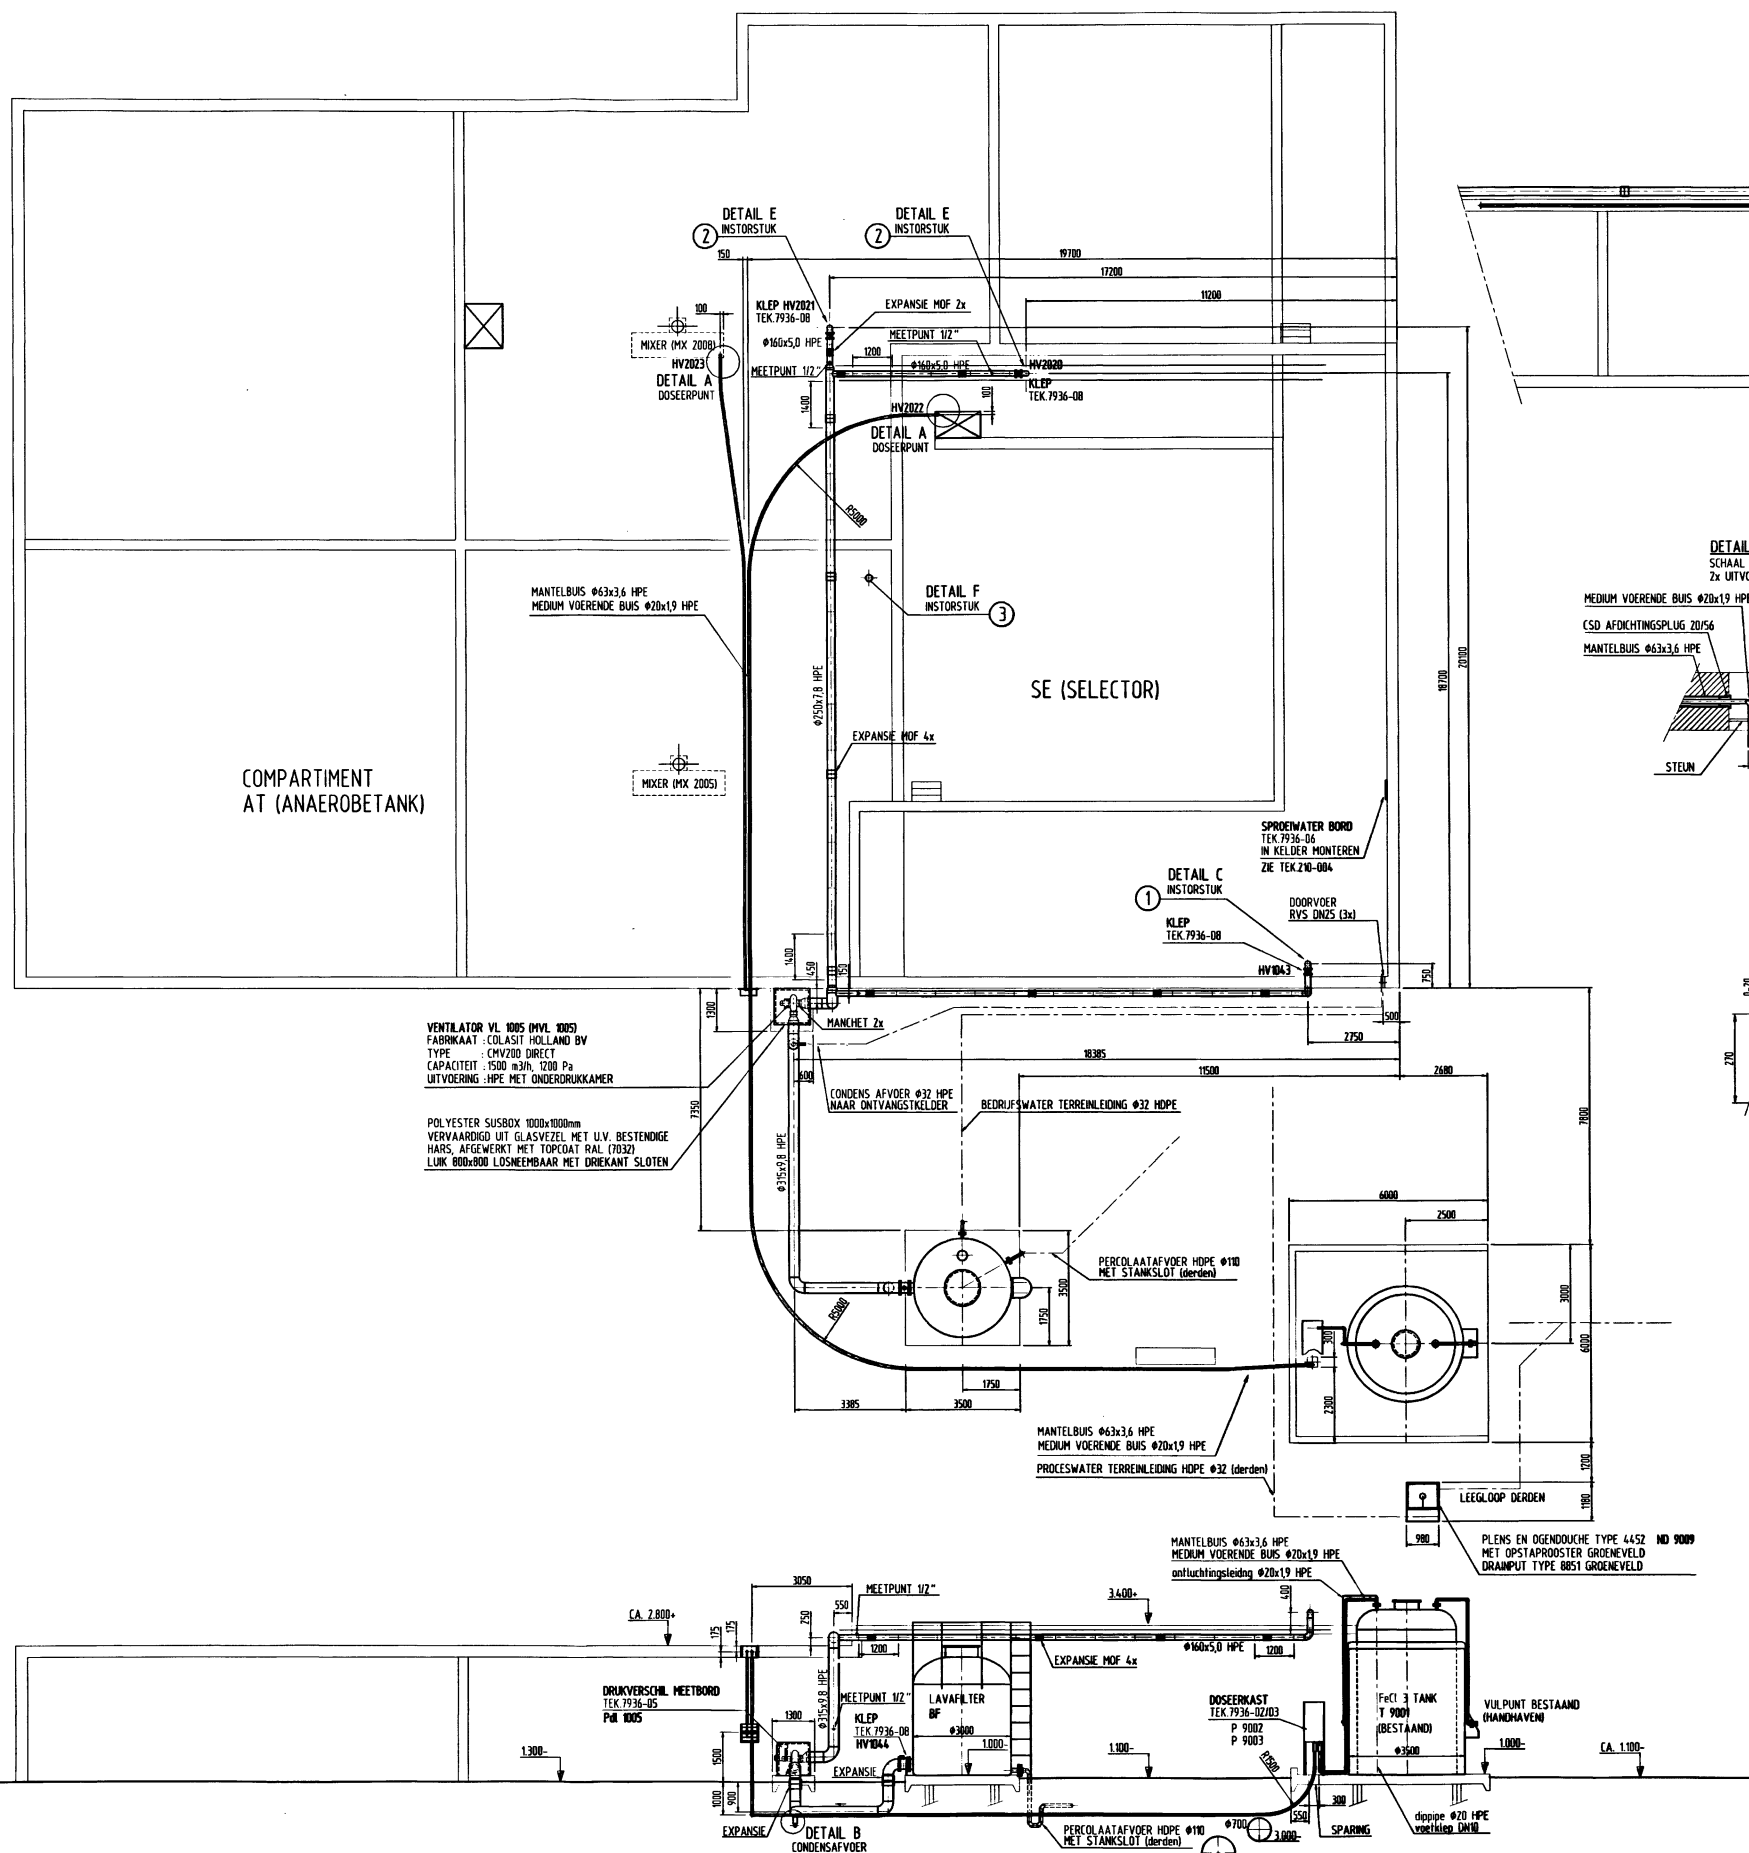

VENTILATOR VL 1005 (PVL 1005)
FABRIKAAT : COLASIT HOLLAND BV
TYPE : CMV200 DIRECT
CAPACITEIT : 1500 m³/h, 1200 Pa
UITVOERING : HPE MET ONDERDRUKKAMER

POLYESTER SUSBOX 1000x1000mm
VERVAARDIGD UIT GLASVEZEL MET I.V. BESTENDE
HARS, AFGEWERKT MET TOPCOAT RAL (7032)
LUK Ø800x800 LOSNEEMBAAR MET DRIEKANT SLOTEN

MANTELBUS Ø63x3,6 HPE
MEDIUM VOERENDE BUS Ø20x1,9 HPE
PROCESSWATER TERREINLEIDING HOPE Ø32 (derden)

MANTELBUS Ø63x3,6 HPE
MEDIUM VOERENDE BUS Ø20x1,9 HPE
ontluchtingsleiding Ø20x1,9 HPE

DOSEERKAST
TEK.7936-02/03
P.9002
P.9003










FeCl₃ TANK
(BESTAAND)
Ø350

VULPUNT BESTAAND
MANHAVEN

SPARING

PERCOLAATAFVOER HOPE Ø110
MET STANKSLOT (derden)

clippie Ø20 HPE
met lokaal DN10

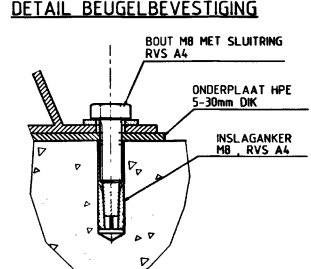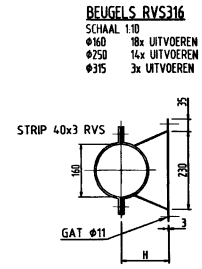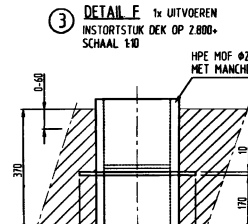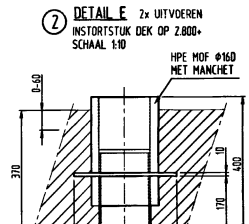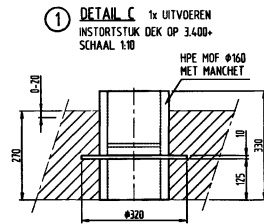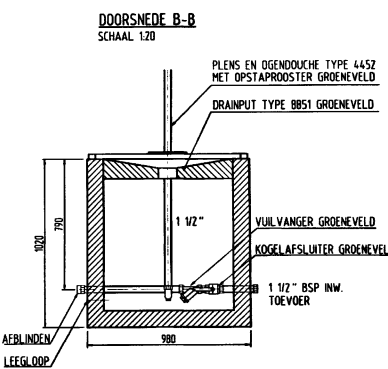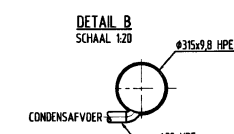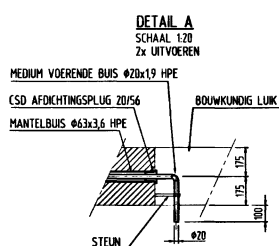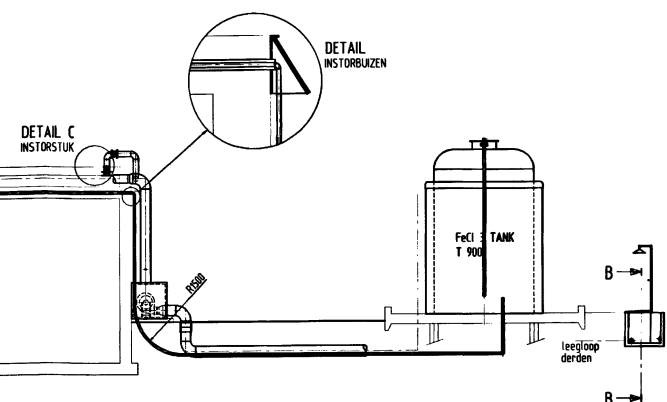

BEUGELS EN STEUNEN RVS 316
BEVESTIGINGSMIDDELEN RVS A4
SLUITRINGEN TOEPASSEN ONDER
KOP EN MOER

AS BUILT

D	AS BUILT	21-7-1998	A	W.Z.I. BODEGRAVEN	HUBERT B.V.
C	DOSEERPUNT	9-4-1998	B	FeCl ₃ DOSERING EN LUCHTAFZUIGINSTALLATIE	
B	CODING	19-2-1998	A		
A	SPARING	6-2-1998	Datum:		
M	W.Z.I. BODEGRAVEN		Schaal:	1:100	
			Materiaal:	HPE	
			Datum:	11-7-1997	
			Getekend:	R.v.d.H	
			Order nr.:	97-7936	
			Tekening nr.:	7936-01	A 1

KUNSTOFAPPARATENBOUW
en installatietechniek
Schiedamschenweg 24 5201 RE Breda Tel. 0411-8508 Fax 0411-8455
Deze tekening blijft ons eigendom en mag zonder onze schriftelijke toestemming
niet worden verspreid of anderszins openbaar worden gemaakt.