



VERWIJZINGEN




LIJNSOORTEN

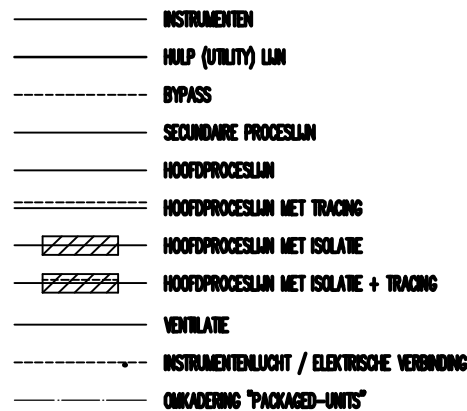


LEIDINGONDERDELEN

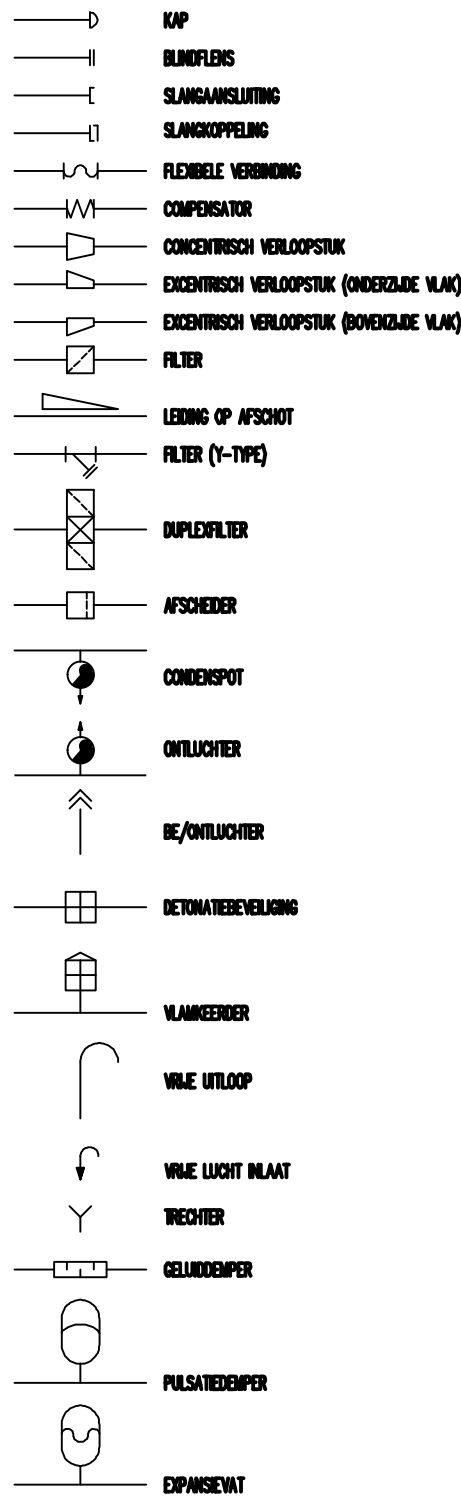


AFSLUITERS

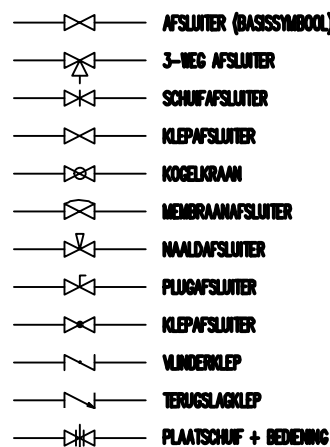


BEDIENENDE ELEMENTEN VOOR AFSLUITERS

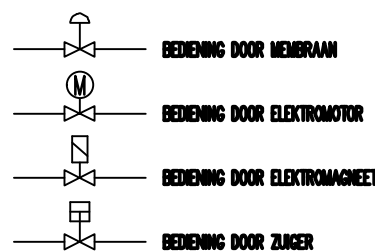


SPECIALE TOEPASSINGEN

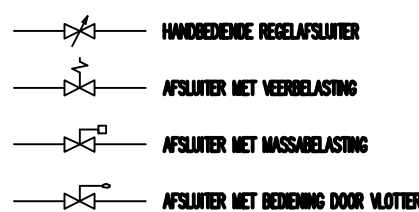



VEILIGHEDEN

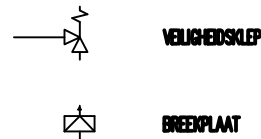


POMPEN

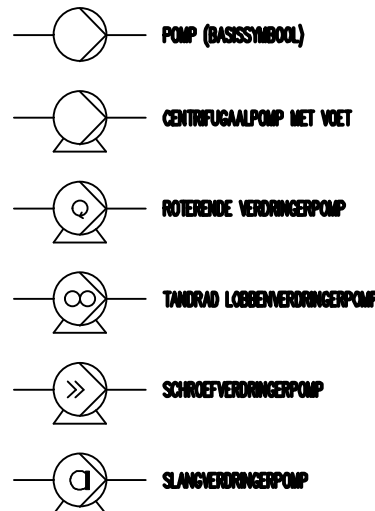

POMPEN (VERVOLG)

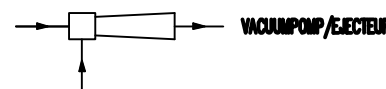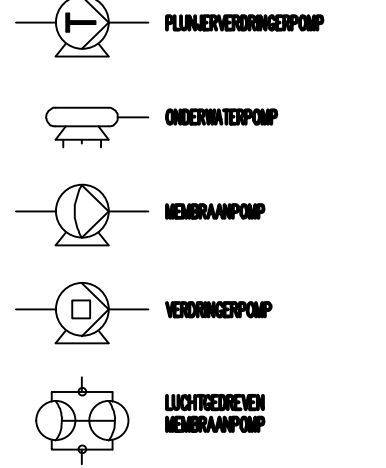


COMPRESSOREN

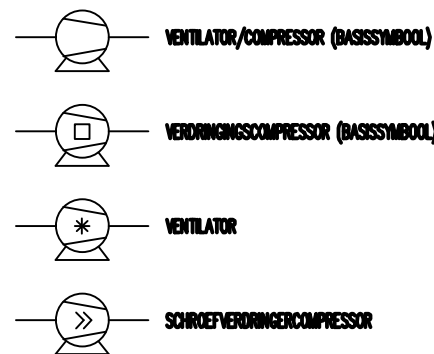


SPROEIER




AANDRIJVINGEN

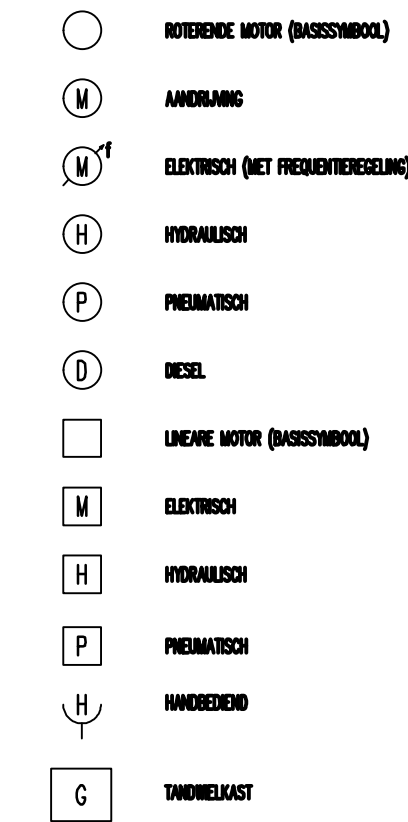

MENGERS / ROERDERS

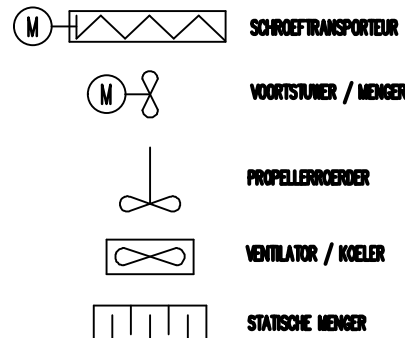


BIJZONDERE SYMBOLEN

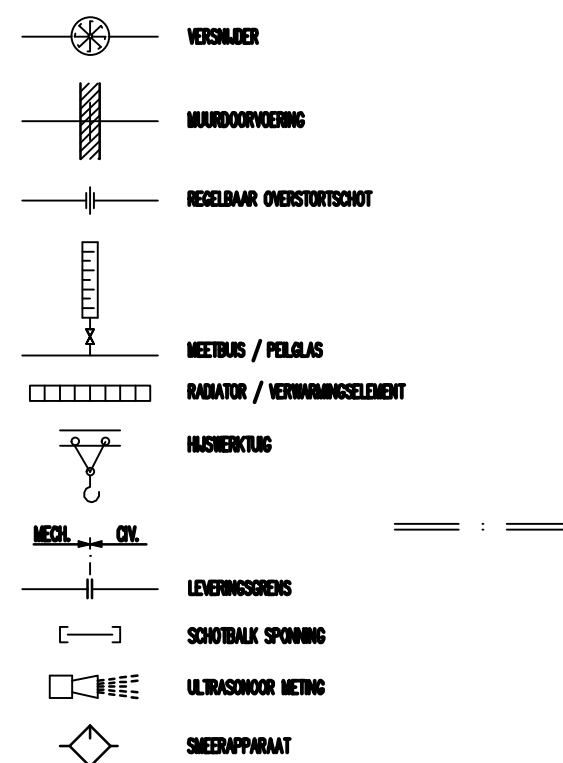


VERKLARING SYMBOLIEK



TOEKOMST

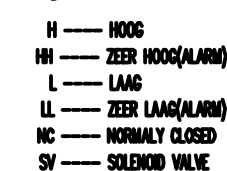

LEIDING CODERING

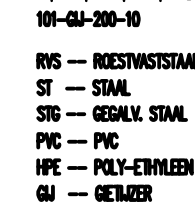

ALGEMENE OPMERKINGEN:

- VOOR BESTURINGSFUNCTIE ZIE BESTURINGSBLADEN

Codeletters voor procesinstrumentatiefuncties

Codeletter	meet- of andere ingangsfunctie	Codeletter	verwerkingfunctie
	de eerste letter	de aanvullingsletter	de volgende letter
D	dichtheid		alarmerend
E	elektrische grootheid		toestandindicatie
F	debiet (massavolumestroom)		automatisch regeland, volgens programme bestaand
G	afstand, lengte, stand		
H	bediening of ingang met de hand		
K	tijd of tijdprogramma		
L	niveau		
M	vochtigheids, vochtigheid		
N	4)		
O	4)		
P	druk		
Q	luchthalt bij analyse, concentratie, geleidbaarheid		
R	temperatuur		
S	snelheid, frequentie		
T	temperatuur		
U	multivariable		
V	viscositeit		
W	kracht, massa		
X	niet gespecificeerd		
Y	4)		


- 1) Gebruik hoofdletters. Voor de aanvullingsletter mag een kleine letter gebruikt indien dit voor de duidelijkheid is gewenst.
- 2) Plaats codeletters voor twee of meer verwerkingfuncties in de volgende: I B R C T Q U X Y S Z A. De letter I mag worden weggelaten indien het een registrerend instrument betreft dat tevens aanwijst. Schrijf een nadere aanduiding van de meet- of ingangsfunctie naast het lettersymbool volgens NEN 999.
- 3) Gebruik de letters H, O en Y naar keuze voor functies waarin de tabel niet voorziet, mits per letter de functie is vastgelegd. Gebruik de letter X voor functies waarin de tabel niet voorziet, waarbij per letter X de betekenis verschillend mag zijn. Geef voor elke letter X de betekenis aan.
- 4) Gebruik de letter U indien twee of meer gelijkwaardige functies van verschillende aard in 1 symbool moeten worden omgegeven.

REFERENTIE TEKENINGEN

P&ID VOORBLAD/SYMBOLVERKLARING	BG 3E--700
P&ID PROCESSCHEMA	BG 3E--705
P&ID INSTRUMENTWERK EN ROOSTERGOEDINSTALLATIE	BG 3E--710
P&ID SELECTOR/ANALOGETANK	BG 3E--720
P&ID BLOWERS BELUCHTINGSTANKS	BG 3E--730
P&ID BELUCHTINGSTANK 1	BG 3E--731
P&ID BELUCHTINGSTANK 2	BG 3E--732
P&ID NABEZINKTANK 1+2 EN RETOURSLEGGEMAA	BG 3E--740
P&ID BLOWER EFFLUENTPUT	BG 3E--741
P&ID SURPLUSLUBPOMPEN	BG 3E--760
P&ID PE AANMAAK EN DOSERING	BG 3E--780
P&ID SLEBONTWATERING	BG 3E--781
P&ID SLEBVERLAAD	BG 3E--782
P&ID PROCESWATER	BG 3E--791
P&ID PERLUCHTINGSTALLATIE	BG 3E--792
P&ID ALGEMENE VOORZIEHINGEN	BG 3E--793
P&ID TERREINPROBLEEMMAAK EN FILTRAATPUT	BG 3E--794
P&ID GEFILTEERD EFFLUENT	BG 3E--796

C	referentietekeningen aangepast	J.M.	11-01-17	
B	REFERENTIE TEKENINGEN Aangepast	GRdJ	070116	
A	referentie tekeningen aangepast	GRdJ	241014	
wijz.:	omschrijving:	get.:	d.d.:	gez.:
AWZI Bodegraven P&ID's Voorblad/symbolenverklaring				
		get.: GGS d.d.: 20-06-2008 school: behoord bij: formaat: A1		
Postbus 158, 2300 AD Lelidn. Telefoon 071-258125 Telefax 071-123916		tek.: BG 3E--700 nr.:		

IW INSTRUMENTWERK
LP 1 LENSPUT 1
R11 ROOSTERGOEDINSTALLATIE (bestaand)
R12 ROOSTERGOEDINSTALLATIE (nieuw)
BF BIOFILTER
SE SELECTOR
SZ SLIBBEZINKER (buiten bedrijf)
VW 2 VERDEELWERK 2
AN ANAEROBE TANK
VW 1 VERDEELWERK 1
BG 1 BLOWERGEBOUW 1
BG 2 BLOWERGEBOUW 2
BG 3 BLOWERGEBOUW 3
BT 1 BELUCHTINGSTANK 1
BT 2 BELUCHTINGSTANK 2
PE PE-AANMAAK
TG TERREINRIOLGEMAAL
FP FILTRAATPUT
SG SLIBVERWERKINGSCEUW
ZB ZEEFBANDPERS
NT 1 NABEZINKTANK 1
NT 2 NABEZINKTANK 2
RS RETOURLIBGEMAAL
S0 SLIBCONTAINEROPSTELPLAATS
BG 4 BLOWERGEBOUW 4 (buiten bedrijf)
EP EFFLUENTPUT

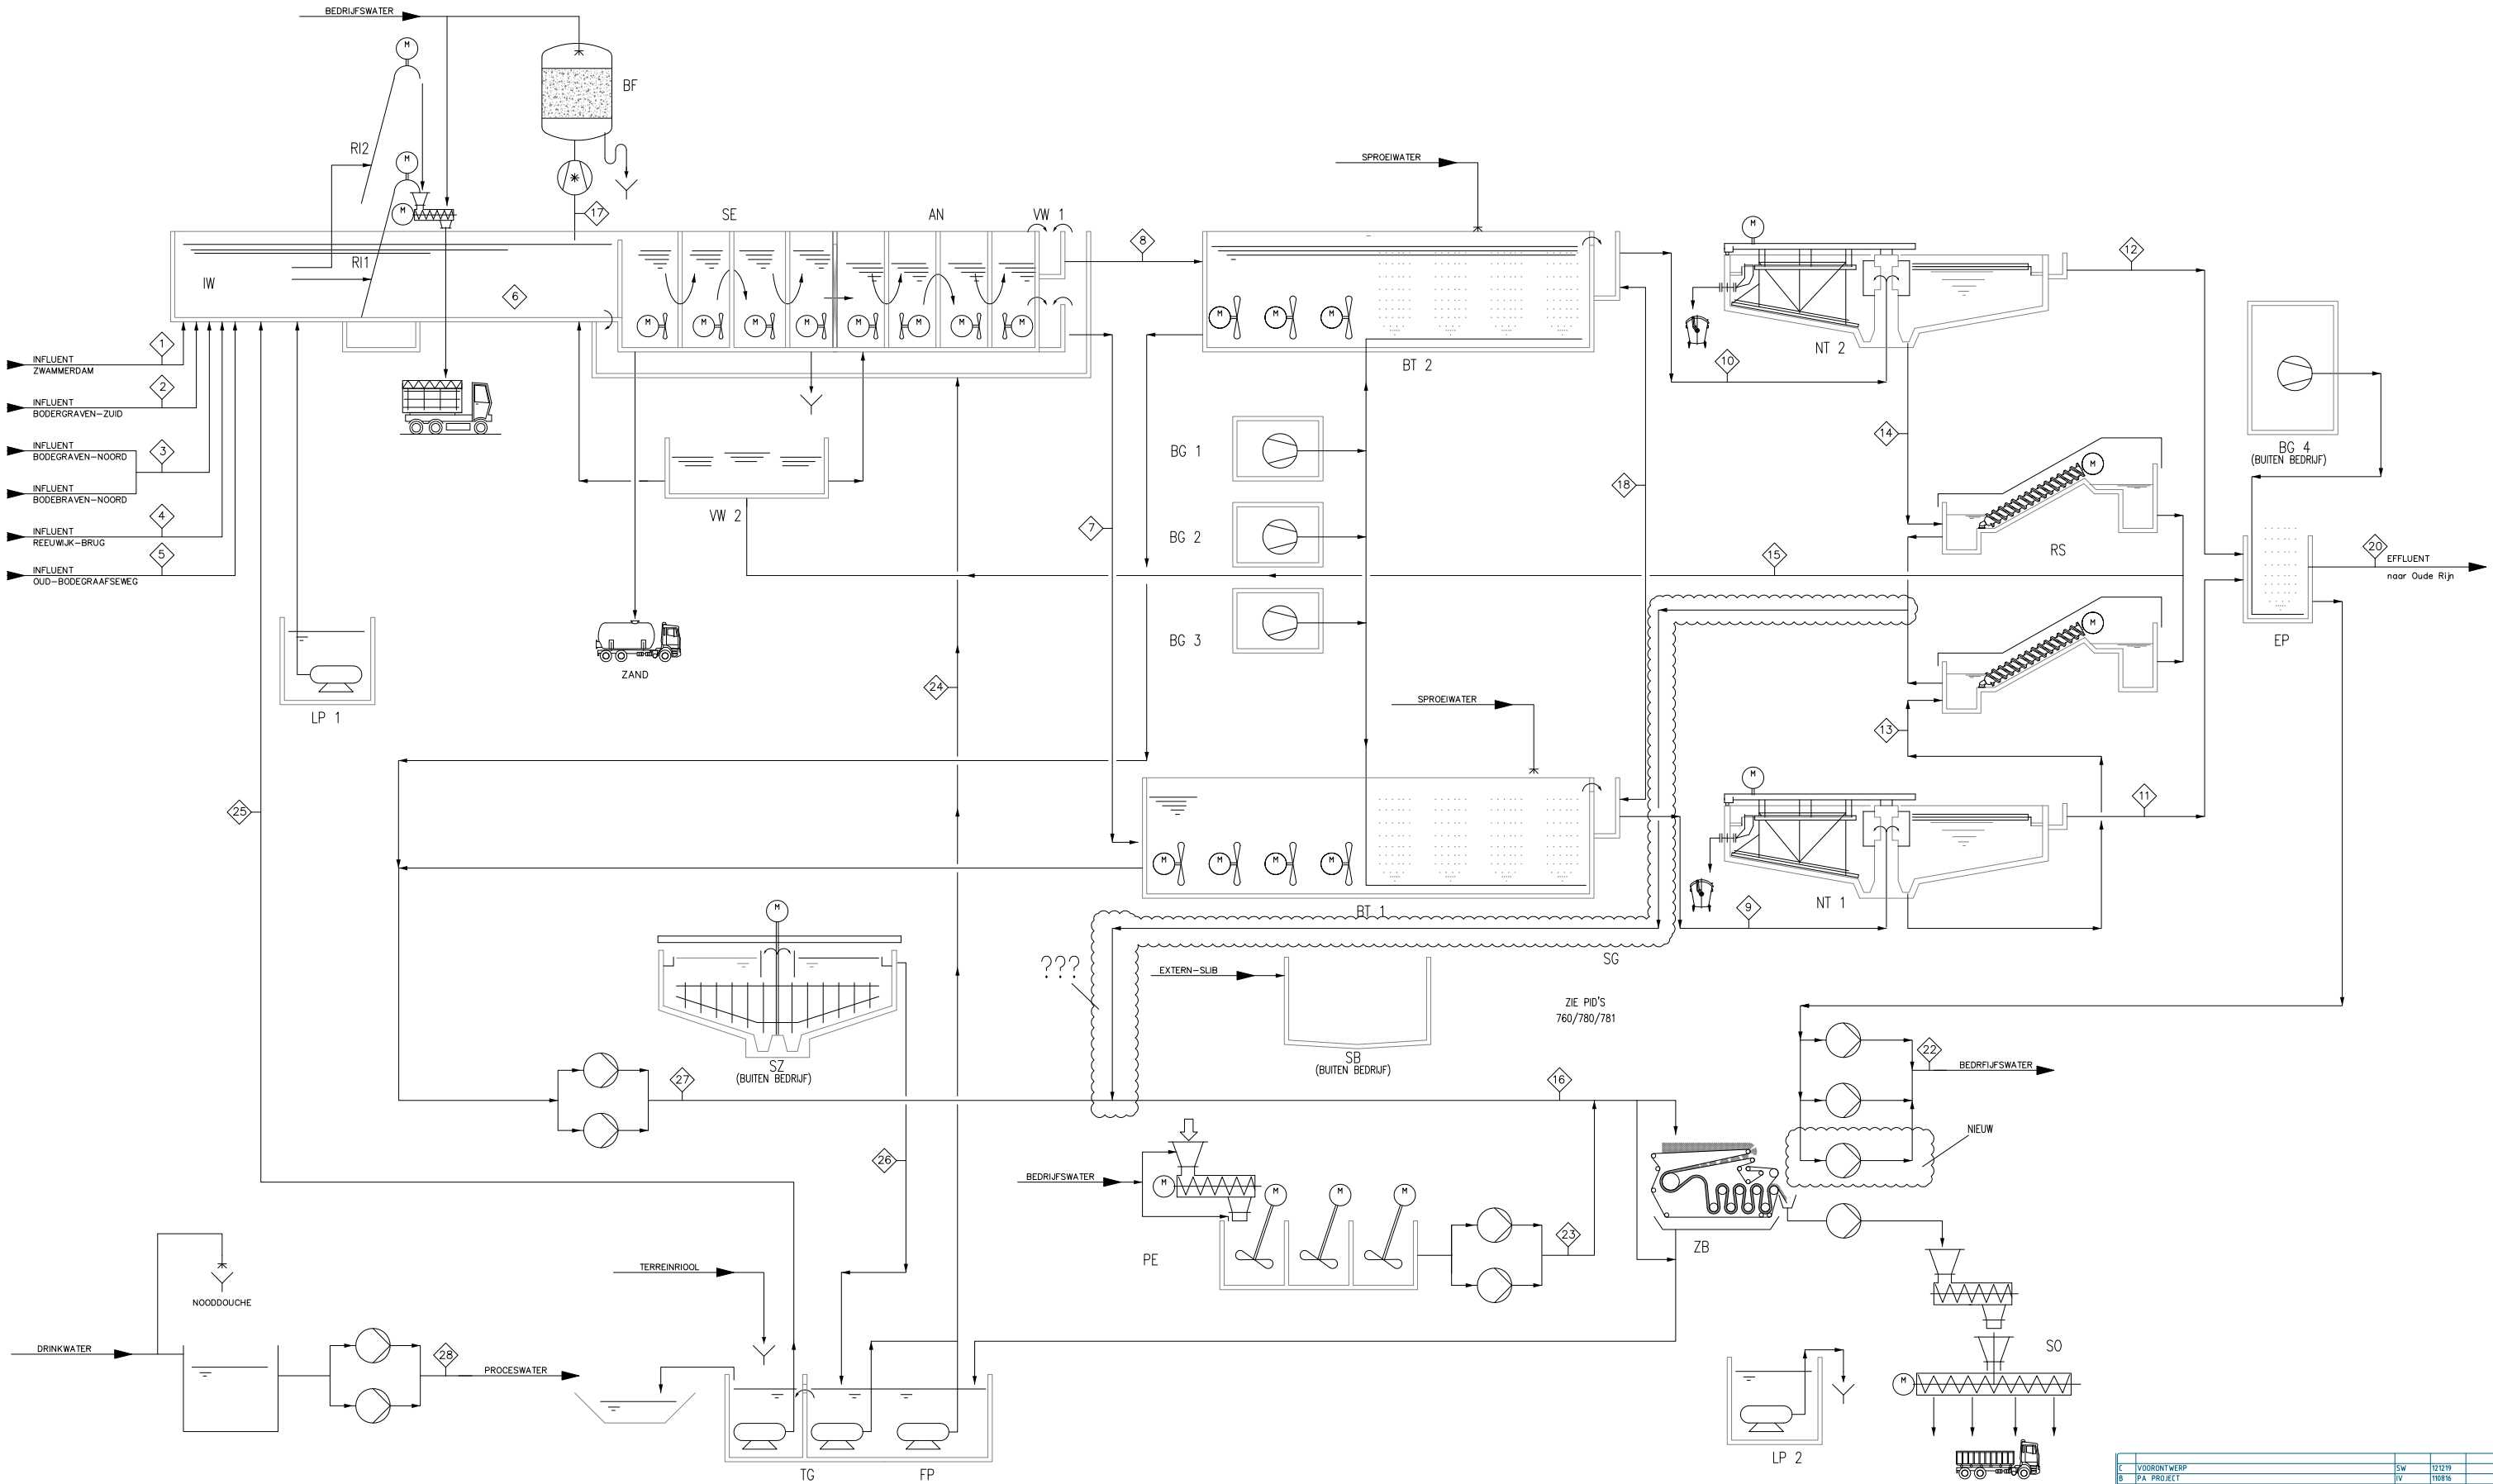

NUMMER	1	2	3	4	5	6	7	8	9	10	11	12	13	14	15	16	17	18	20	21	22	23	24	25	26	27	28
OMSCHRIJVING	ZWAMMERDAM	BODEGRAVEN ZUID	BODEGRAVEN NOORD	REEUWIJK BRUG	OUDE BODEGRAAFSEWEG	TOT. DEBIET NA HET ROOSTER	TOEVOER BEL. BASSIN 1	TOEVOER BEL. BASSIN 2	TOEVOER NBT 1	TOEVOER NBT 2	EFFLUENT NBT 1	EFFLUENT NBT 2	RETOURLIB 1	RETOURLIB 2	RETOURLIB 1 EN 2	SLIB NAAR SLIBONTWAT.	LUCHTAFZUG. ONTVANGSTW.	KORTSLUIT. NABEZINKTANK	EFFLUENT TOTAAL	TOEVOER SPROEIWATER	TOEVOER BEDRIJFSWATER	PE DOSEERPOMP	FILTRAAT AFVOER	TERREIN RIOLGEMAAL	OVERLOOP SLIBBEZINKER	TOEVOER SLIBBEZINKER	TOEVOER PROCESWATER
DWA DEB. NOM.m3/h	58	271	78	141		548	625	307	466	466	274	274	192	192	384	25	0		548			0,74			0	0	0
RWA MAX.m3/h	108	964	333	428	15	1833	2077	1039	1558	1558	916	916	641	641	1283	35	0		1833	25	n.t.b.	6	125	125	0	0	10-20
MIN. m3/h	0	0	0	0	0	0					0	0				0	0		0			1,8	0	0	0	0	0

VOORONTWERP

PA PROJECT

IJZERCHLORIDE DOSERING VERVALLEN

WJF (omschrijving)

SW

IV

GRJ

get.: B.S.

121219

110816

241016

get.: B.S.

BC-027-001

AWZI Bodegraven

PFD

Werktuigkundig bestek

Hoogheemraadschap van Rijnland

get.: C.S.

datum: 08-07-2008

get.: B.S.

datum: 08-07-2008

get.: B.S.


datum: 08-07-2008

get.: B.S.

datum: 08-07-2008

Postbus 156, 2300 AD Lelidn. Telefoon 071-5168268. Telefax 071-5123916

OMSCHRIJVING	RV1010	RP1020	VL1040	VR1030	VL1050	P_1080	VL1060	VL1070	VL1090	GF1095	
OMSCHRIJVING	ROOSTERGOEDVERWIJDERAAR	ROOSTERGOEDPERS	VENTILATOR	VERWARMING	AZIJGVENTILATOR	LENSPOMP/INSTROOMWERK	VENTILATOR/LENSPUT	VENTILATOR SCHAKELRUIMTE	VENTILATOR t.b.v. LAVAFILTER	LAVAFILTER	
CAPACITEIT / MOTORVERMOGEN	-	-	-	-	-	-	-	-	-	-	
TYPE											
FABRIKAAT											
OPMERKINGEN											

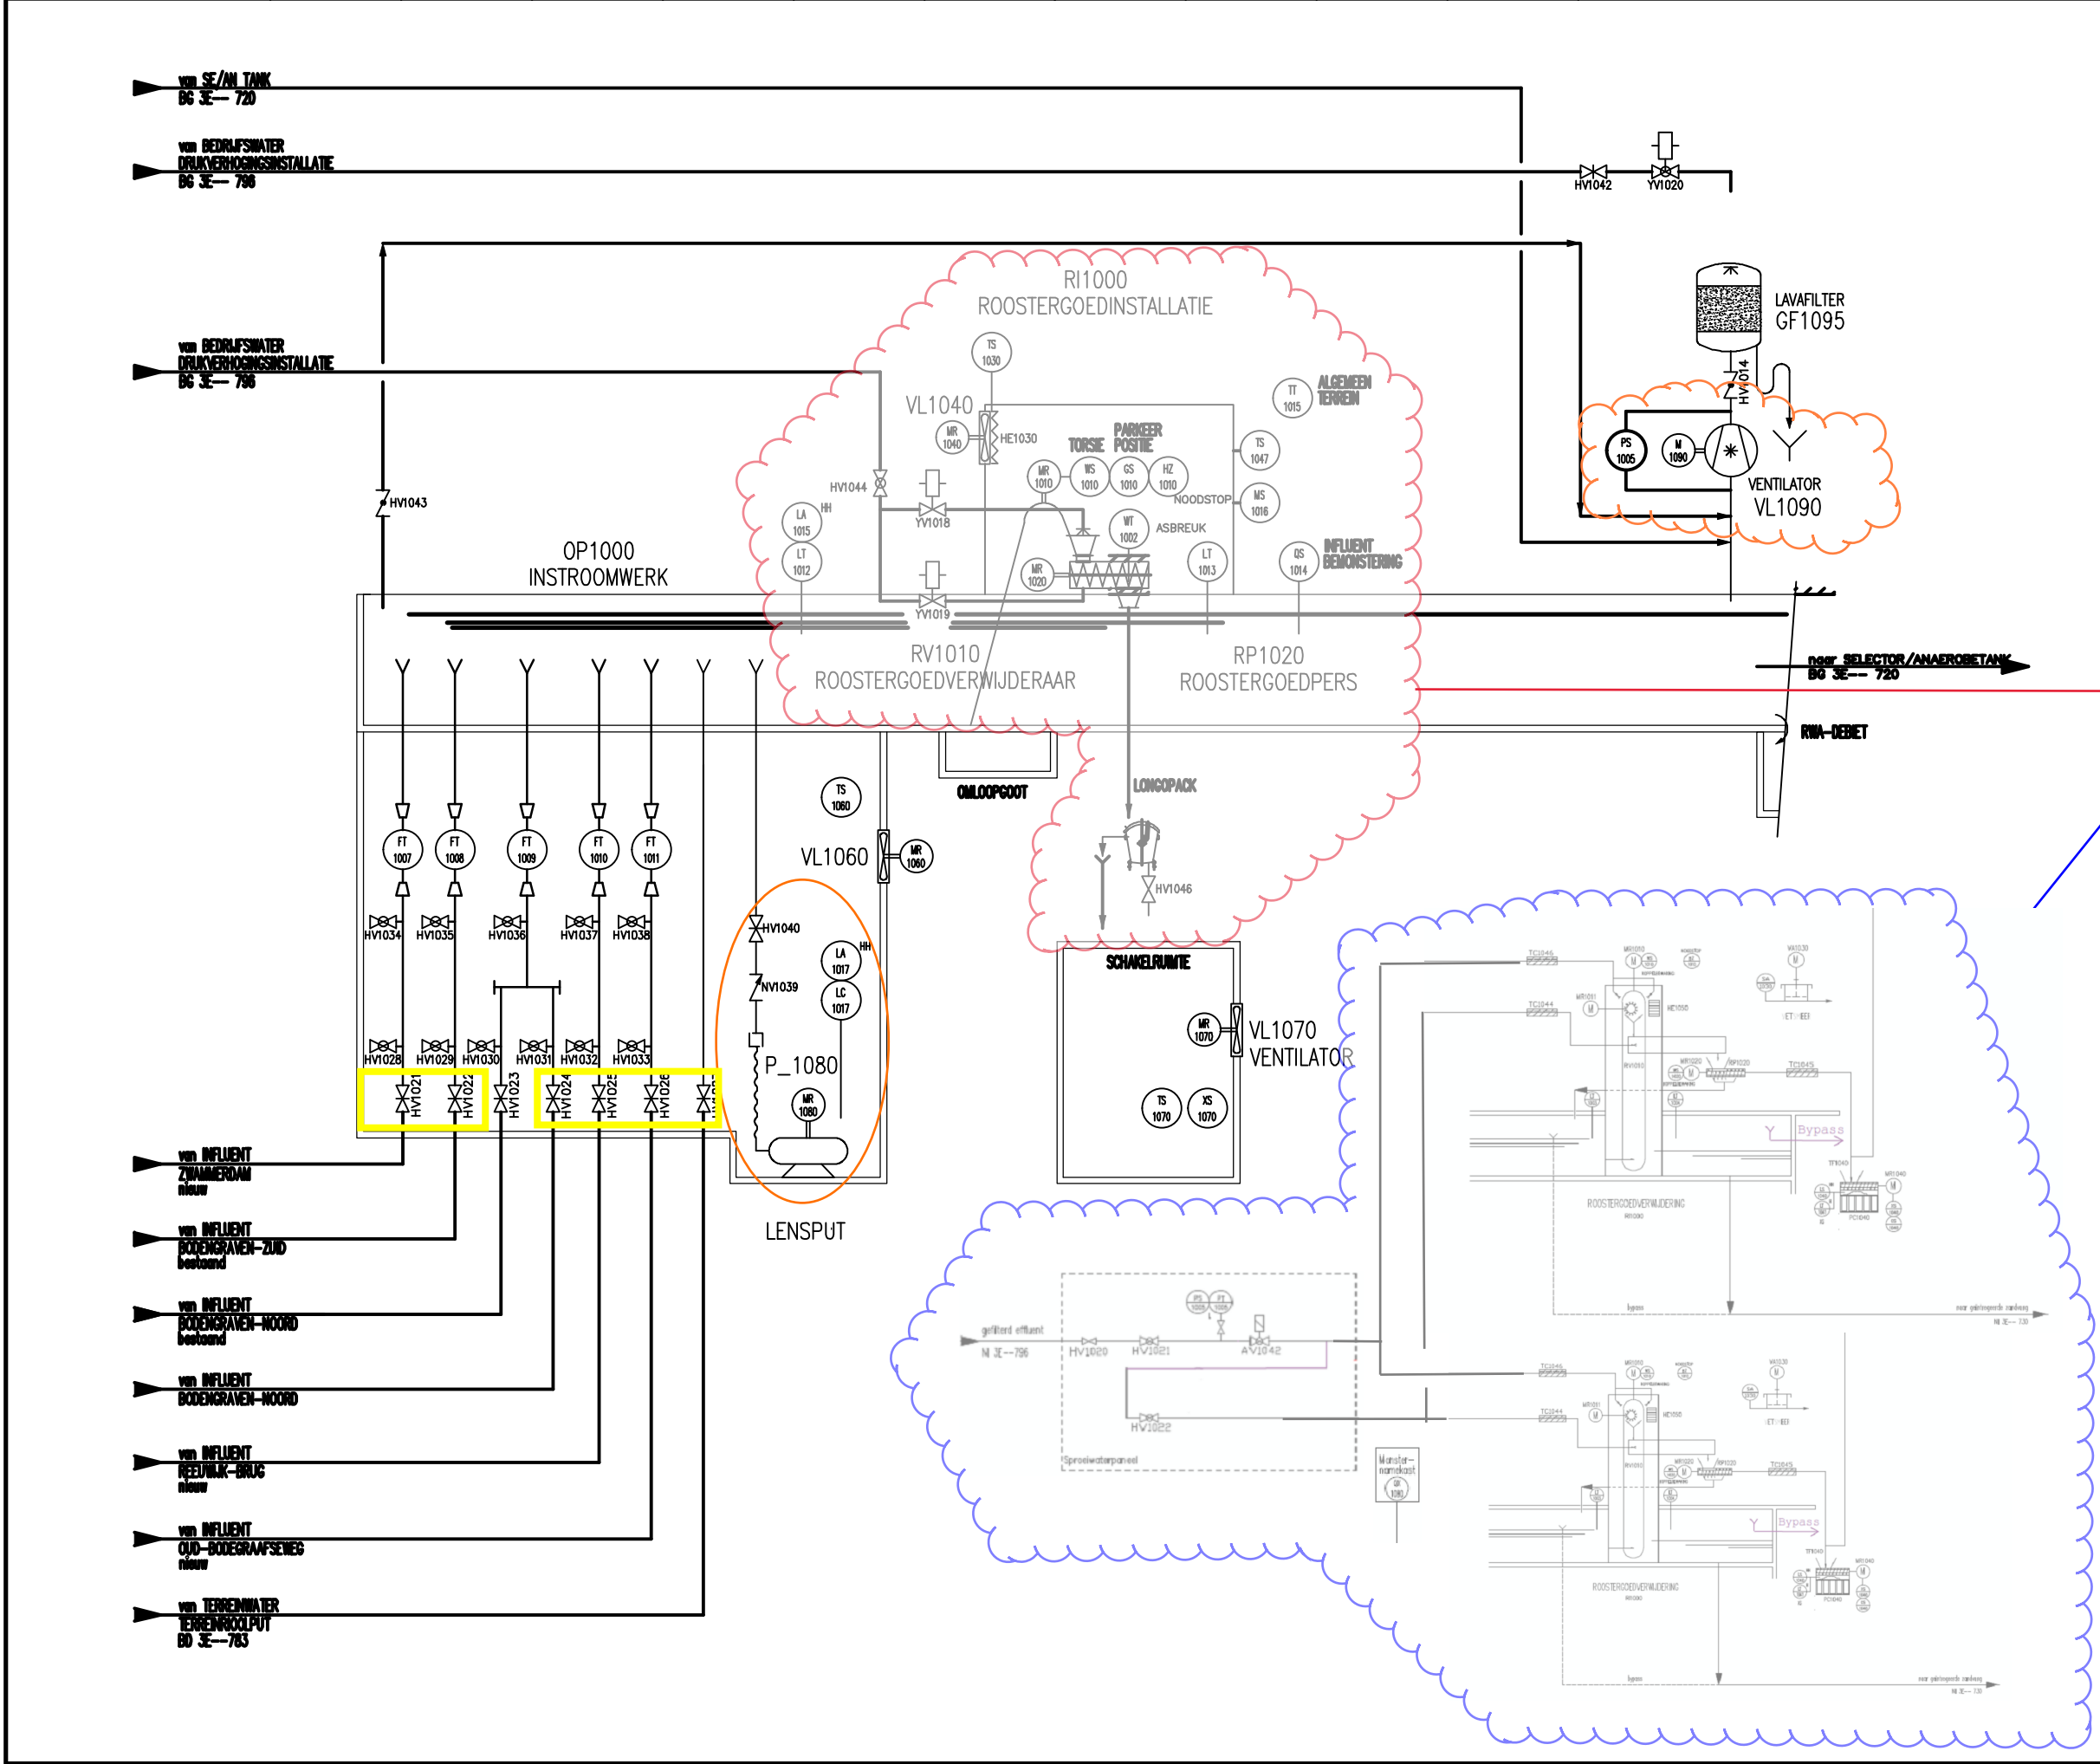

OPMERKINGEN

- Groen is handhaven
- Orangje is vernieuwen (1 op 1 vervangen)
- Rood is verwijderen
- Blauw is nieuw
- Paars is as-build
- Geel is afsluiters vervangen
- Licht blauw is alleen moerblok afsluiters vervangen

Bestaande roostergoedinstallatie verwijderen. Nieuw te plaatsen roostergoedinstallatie in 1 (+1) opstelling. Reservestelling in nieuw te maken goot.

REFERENTIE TEKENINGEN

P&ID VOORBLAD/SYMBOLENVERKLARING	BC JE— 700
P&ID SELECTOR/ANAEROBETANK	BC JE— 720
P&ID TERREINROOGLIGGING EN FILTRAATPUT	BC JE— 794
P&ID GEFILTEERD EFFLUENT	BC JE— 796

C	diversen	JM	
B	codering asbreuk WT 1002	GRdJ	080714
A	codering	c.v.L.	7-12-10
wijz.: omschrijving		get.:	d.d.:

AWZI Bodegraven
P&ID
Instroomwerk en roostergoedinstallatie

Rijnland


Postbus 159, 2300 AD Lelid. Telefoon 071-259125. Telefax 071-123916

BC-027-001

get.:	d.d.:	school:
JMJ	30-10-2008	
gec.:	d.d.:	behoort bij:
gez.:	d.d.:	tek. nr.:
		1-08-47710

OMSCHRIJVING	MX2010	MX2020	MX2030	MX2040	MX2050	MX2060	MX2070	MX2080				
OMSCHRIJVING	MIXER	MIXER	MIXER	MIXER	MIXER	MIXER	MIXER	MIXER				
CAPACITEIT / MOTORVERMOGEN	-	-	-	-	-	-	-	-				
TYPE												
FABRIKAAT												
OPMERKINGEN												

OPMERKINGEN

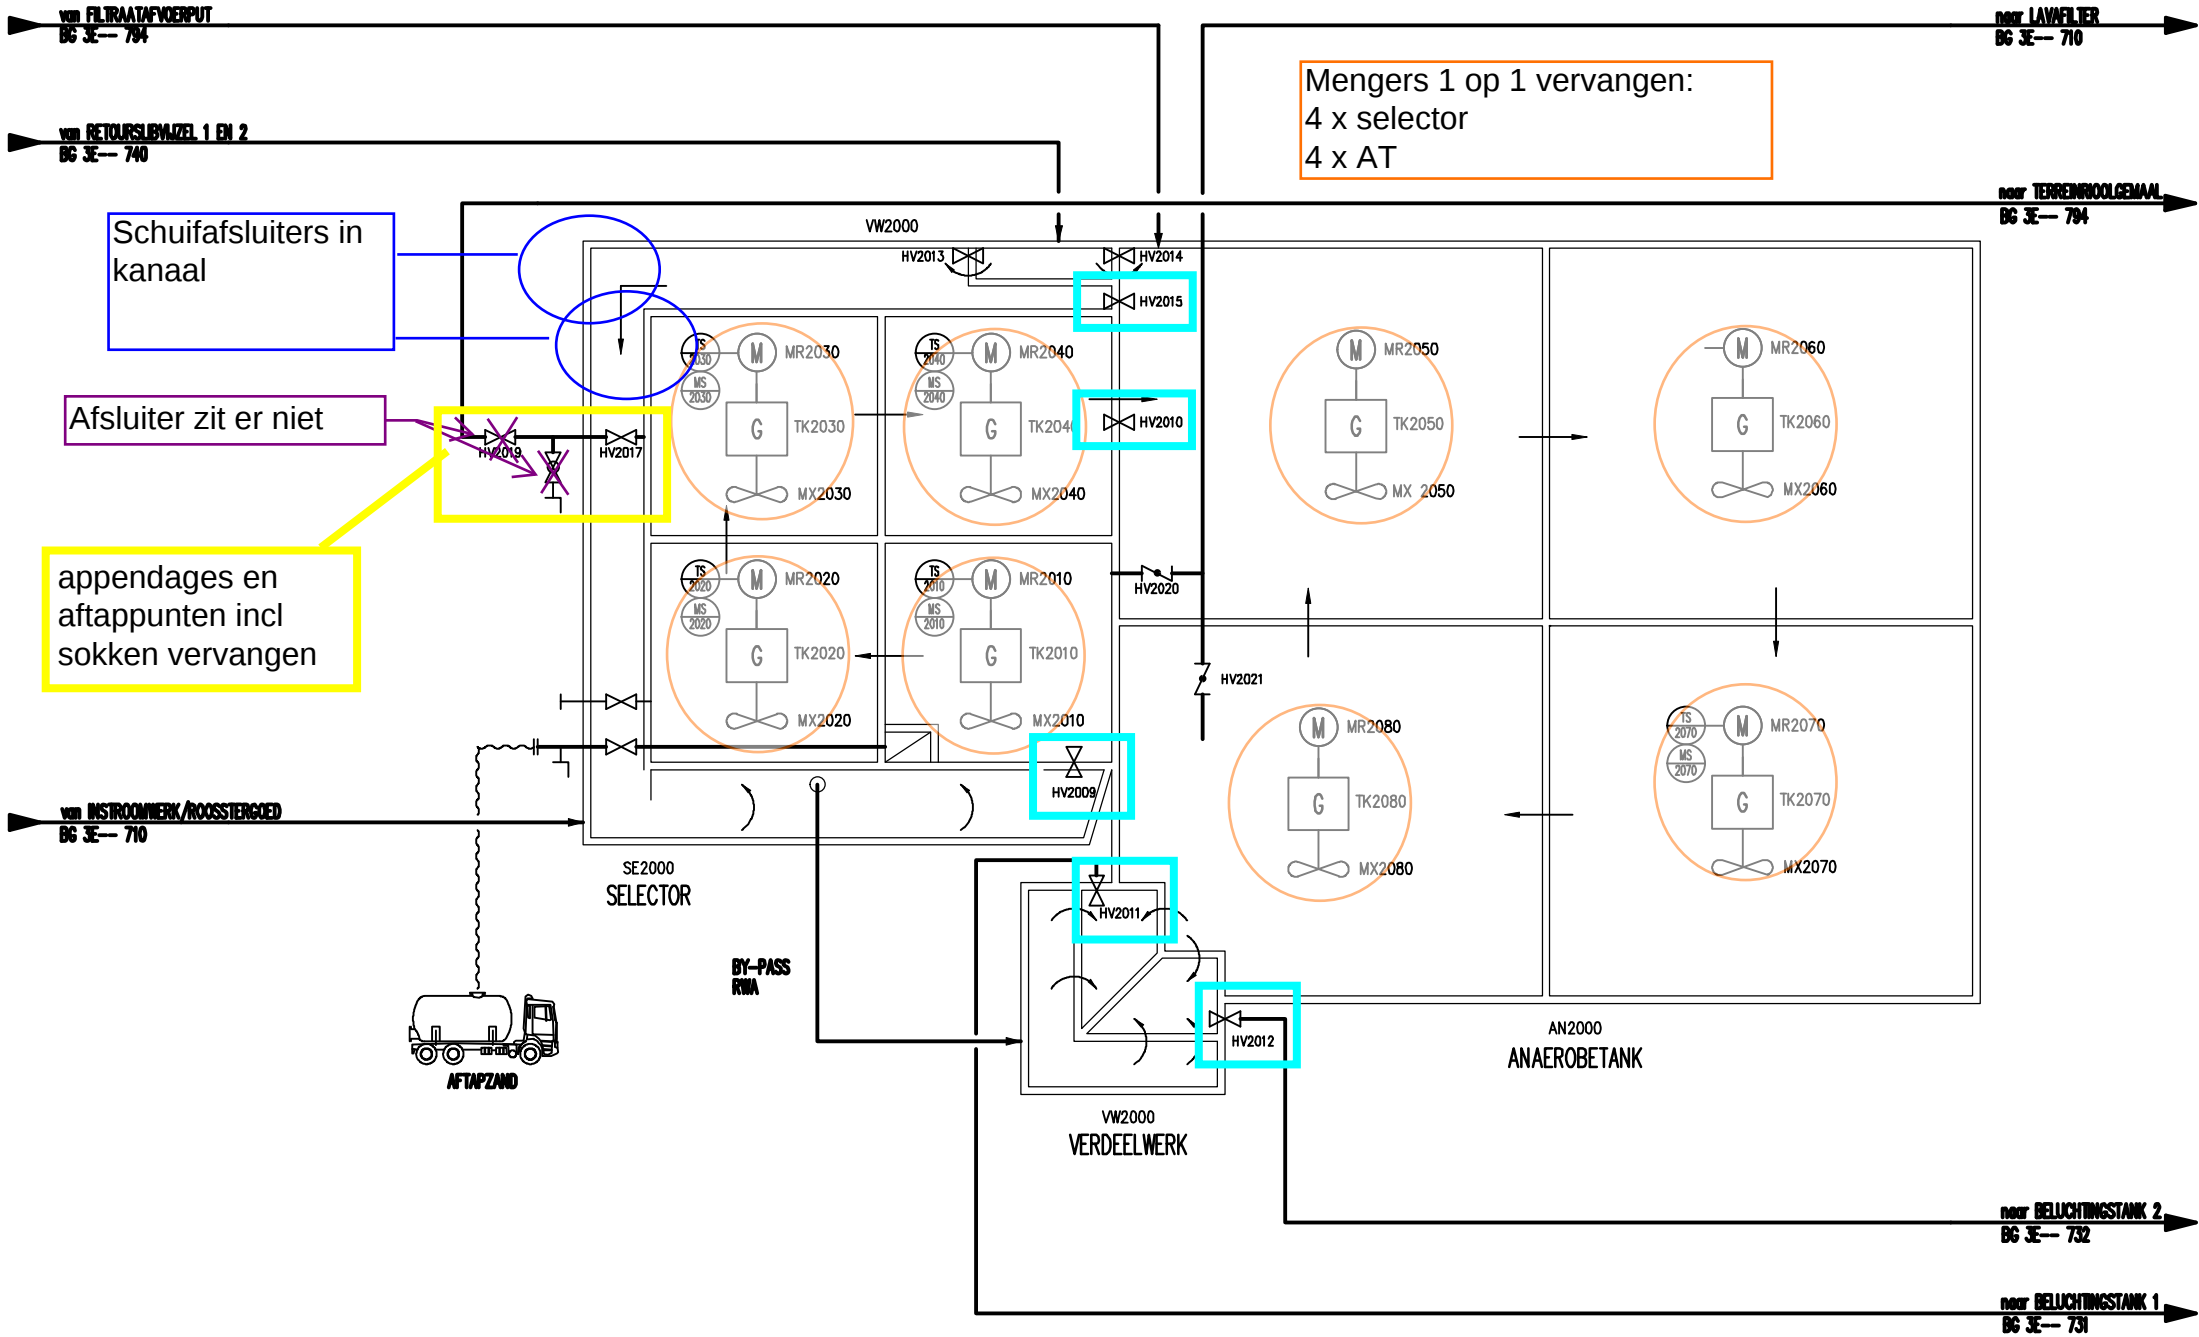


REFERENTIE TEKENINGEN

P&ID VOORBLAD/SYMBOLVERKLARING	BG 3E-700
P&ID INSTROOMWERK EN ROOSTERGOEDINSTALLATIE	BG 3E-710
P&ID BELUCHTINGSTANK 1	BG 3E-731
P&ID BELUCHTINGSTANK 2	BG 3E-732
P&ID NABEZINKTANK 1 EN 2 EN RETOURSLIBGEMAAL	BG 3E-740
P&ID TERREINVOOLGEMAAL EN FILTRAATPUT	BG 3E-704

C	diversen	GRDJ	070219			
B	diversen	J.M	11-01-17			
A	LIJZERCHLORIDE DOSERING VERVALLEN:	GRDJ	241014			
wijz.: omschrijving:		get.:	d.d.:	gez.:		
AWZI Bodegraven			BG-027-001			
P&ID						
Selector/anaerobetank						
 Hoogheemraadschap van Rijnland		get.:	d.d.:	school:		
		J.M	30-10-2006			
		gec.:	d.d.:	behoort bij:	formaat	
		gez.:	d.d.:	tek.:	A1	
Postbus 156, 2300 AD Lelid.		Telefoon 071-259125		Telefax 071-123916		
				BG 3E-720		

OMSCHRIJVING	CP3010	VL3010	CP3020	VL3020	CP3030	VL3030						
OMSCHRIJVING	BLOWER	VENTILATOR BLOWERBOUW	BLOWER	VENTILATOR BLOWERBOUW	BLOWER	VENTILATOR BLOWERBOUW						
CAPACITEIT / MOTORVERMOGEN												
TYPE												
FABRIKAAT												
OPMERKINGEN	FREQUENTIEREGELING		FREQUENTIEREGELING									

OPMERKINGEN

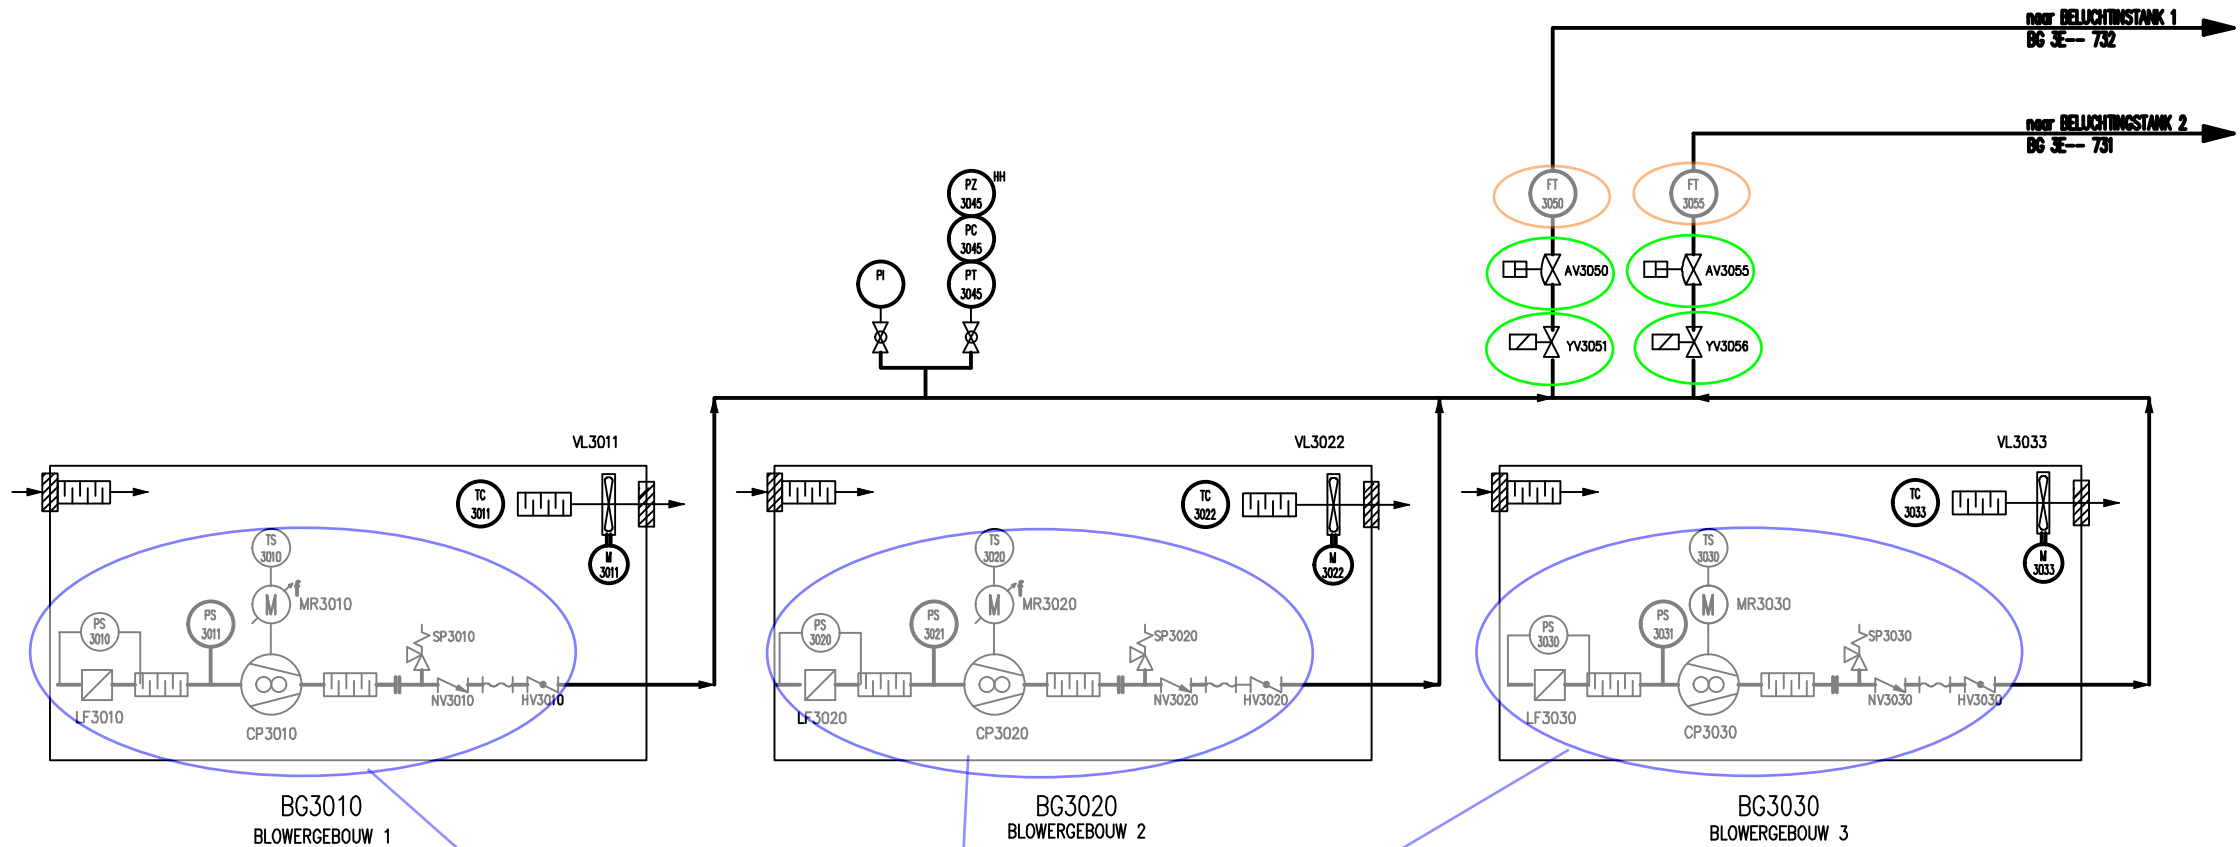

Nieuw te plaatsen Blowers in
bestaande Blowergebouwen.
De nieuwe opstelling bevat
een reserverstelling (2 + 1)


REFERENTIE TEKENINGEN

P&ID VOORBLAD/SYMBOLENVERKLARING	BG 3E-- 700
P&ID BELUCHTINGSTANK 1	BG 3E-- 731
P&ID BELUCHTINGSTANK 2	BG 3E-- 732

A		diversen:		JM	11-01-17
wijz.: omschrijving:		get:		d.d.:	gez.:
AWZI Bodegraven P&ID Blowers beluchtingstank				BG-027-001	
get.: JM		d.d.: 30-10-2008	school:		
gec.:		d.d.:	behoort bij:		formaat A1
gez.:		d.d.:	tek. nr.: BG 3E-- 730		
Postbus 159, 2300 AD Lelid. Telefoon 071-259125, Telefax 071-123916					

OMSCHRIJVING	VS3210	VS3220	VS3230															
OMSCHRIJVING	VOORTSTUUR	VOORTSTUUR	VOORTSTUUR															
CAPACITEIT / MOTORVERMOGEN																		
TYPE																		
FABRIKAAT																		
OPMERKINGEN																		

OPMERKINGEN

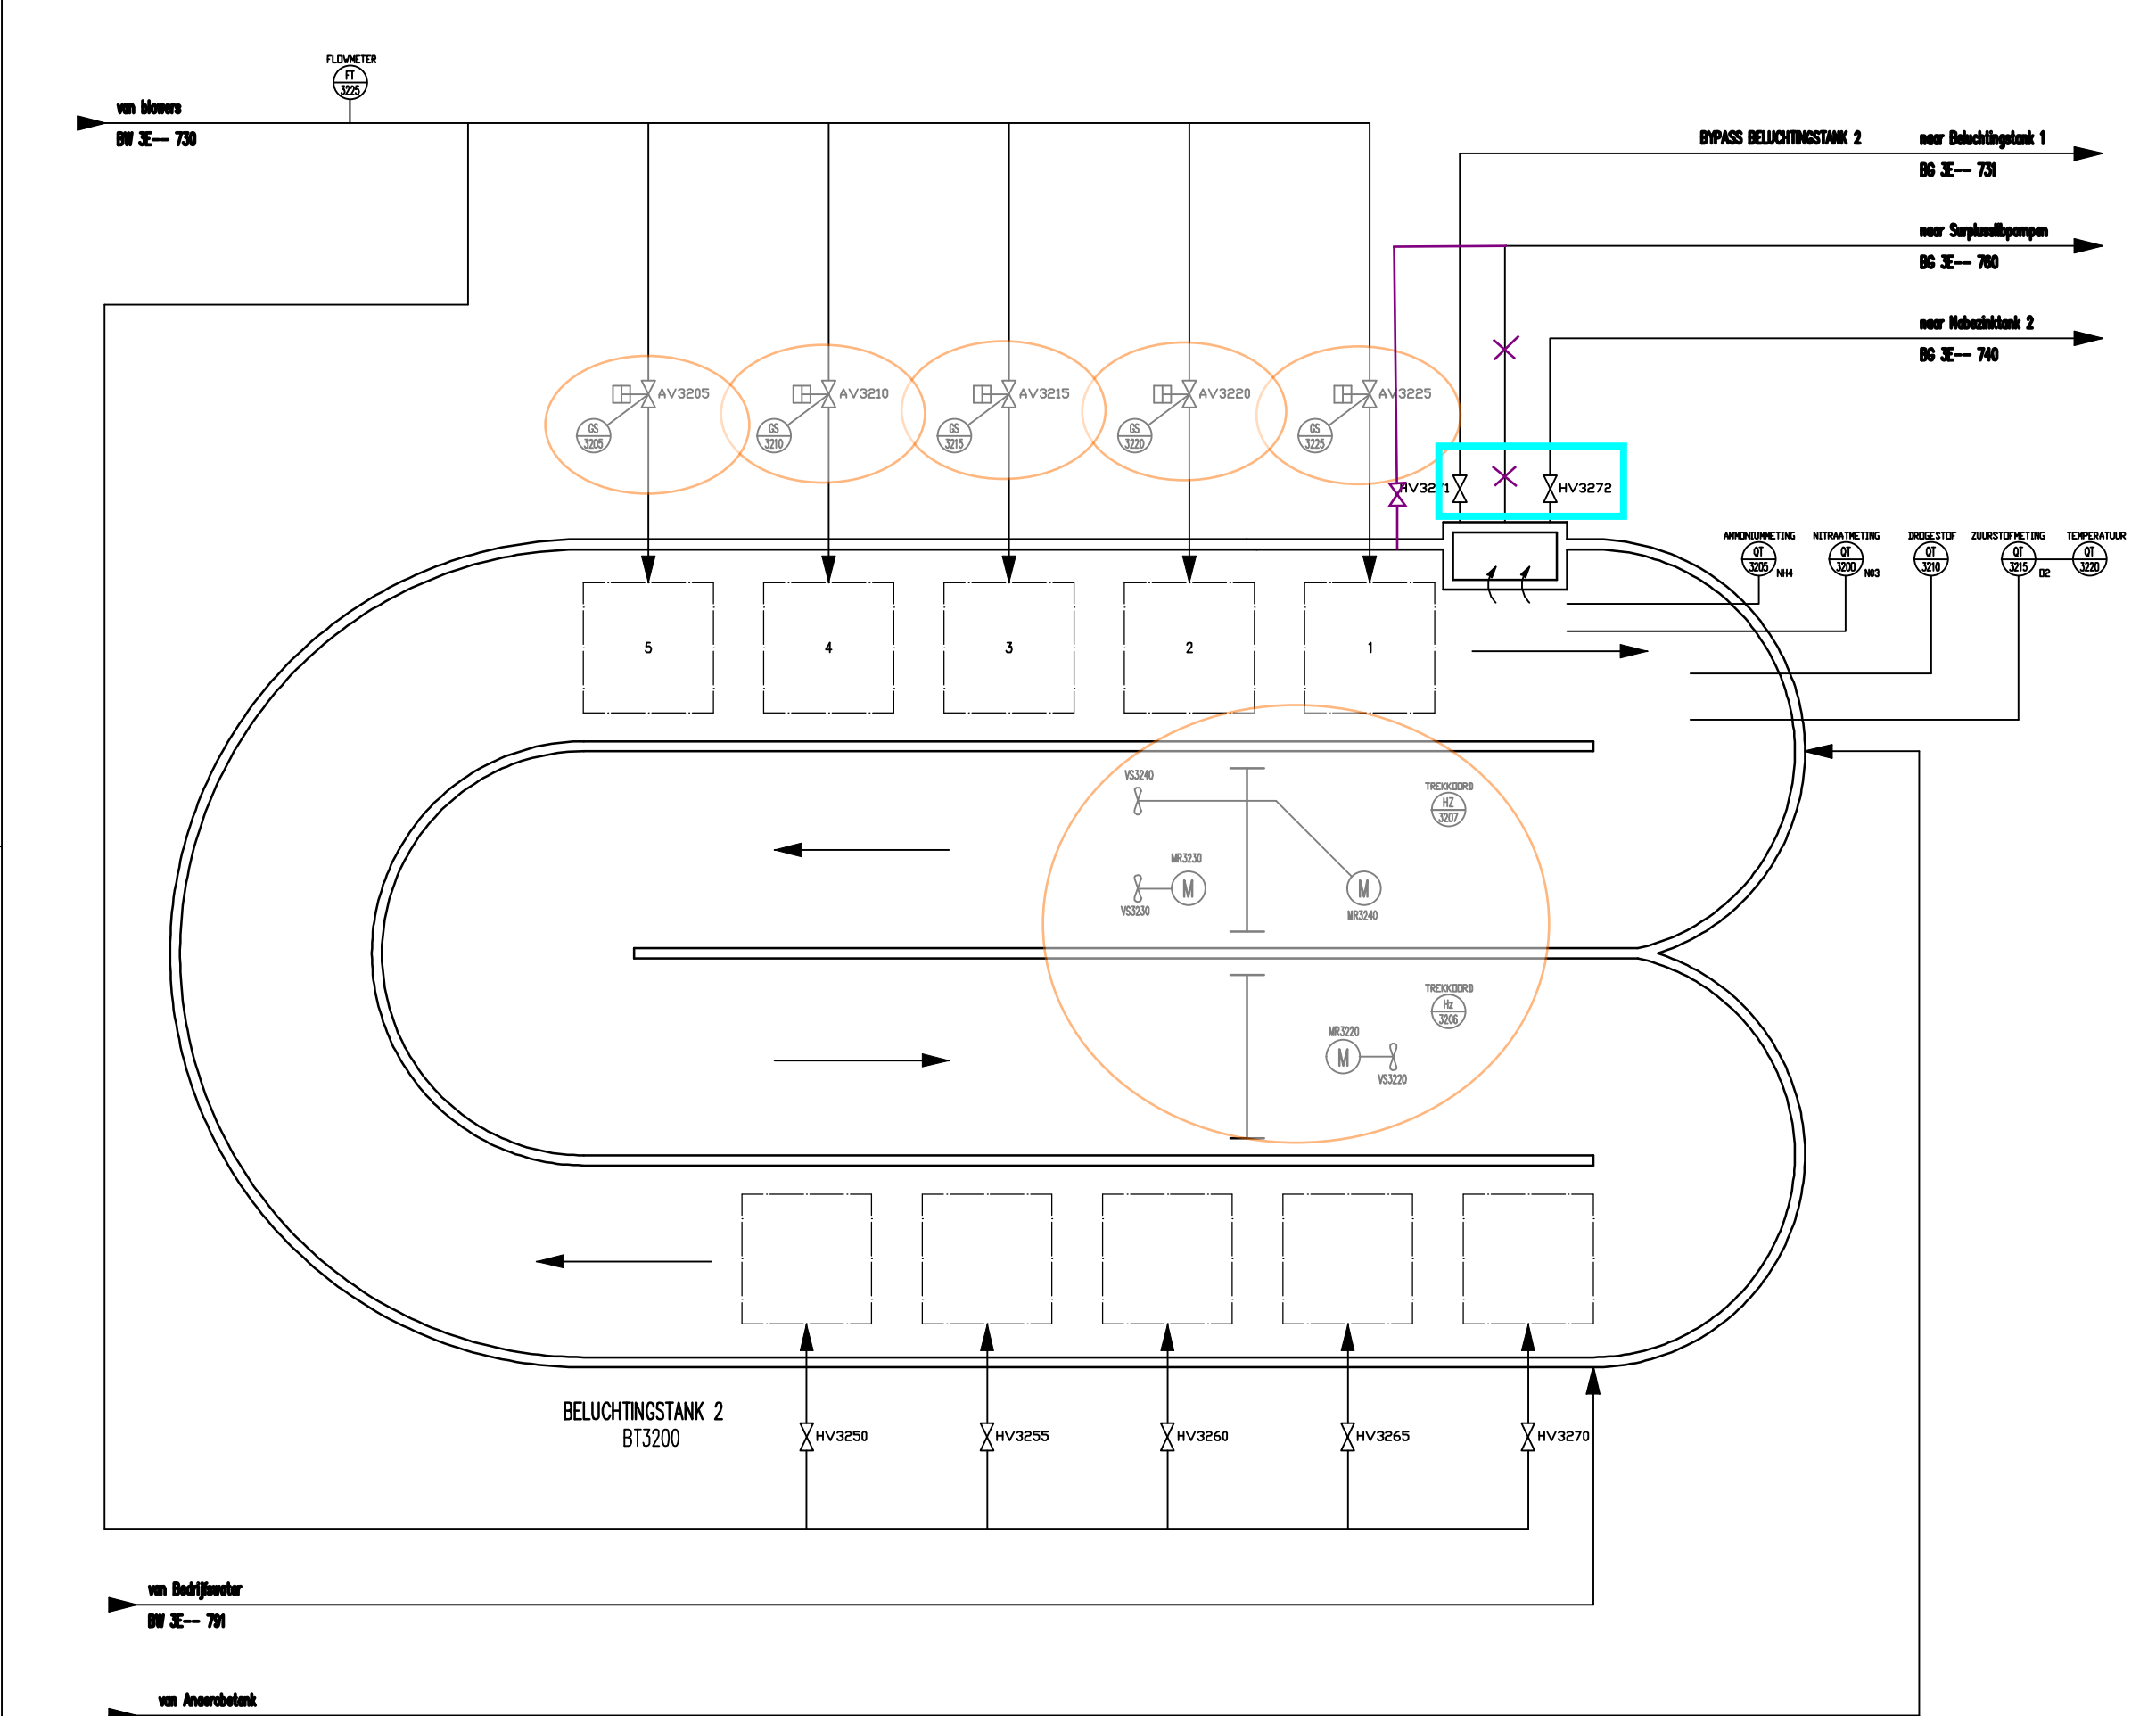


REFERENTIE TEKENINGEN

P&ID VOORBLAD/SYMBOLENVERKLARING	BG 3E-- 700
P&ID SELECTOR/ANAEROBETANK	BG 3E-- 720
P&ID BLOWERS BELUCHTINGSTANK	BG 3E-- 730
P&ID BELUCHTINGSTANK 1	BG 3E-- 731
P&ID NABEZINKTANK 1 EN 2 EN RETOURLUGGEMAA	BG 3E-- 740
P&ID SURPLUSPOMPEN	BG 3E-- 760
P&ID PROCESWATER EN BEDRIJFSWATER	BG 3E-- 791

A		diversen:		J.M	10-01-17
wijz.: omschrijving:		get.:		d.d.:	gez.:
AWZI Bodegraven P&ID BELUCHTINGSTANK 2				BG-027-001	
		get.: J.M		d.d.: 30-10-2008	school:
Hoogheemraadschap van Rijnland		gec.:		d.d.:	behoort bij:
Postbus 156, 2300 AD Leliden. Telefoon 071-259125. Telefax 071-123916		gez.:		d.d.:	formaat: A1
		nr.:		BG 3E-- 732	

OMSCHRIJVING	RB4001	RB4002	DC4003	DC4004	VY4005	VY4006	VL4007	VL4008	VL4009	VL4010	FI4011	
OMSCHRIJVING	RUIJMERBRUG 1	RUIJMERBRUG 2	DRIJFLAAGCONTAINER 1	DRIJFLAAGCONTAINER 2	RETOURSLIBMAZEL 1	RETOURSLIBMAZEL 2	VENTILATOR RETOURLIBGEMAAL 1	VENTILATOR RETOURLIBGEMAAL 2	KOELVENTILATOR MAZEL 1	KOELVENTILATOR MAZEL 2	FILTER	
CAPACITEIT / MOTORVERMOGEN	-	-	-	-	-	-	-	-	-	-	-	
TYPE												
FABRIKAAT												
OPMERKINGEN												

OPMERKINGEN

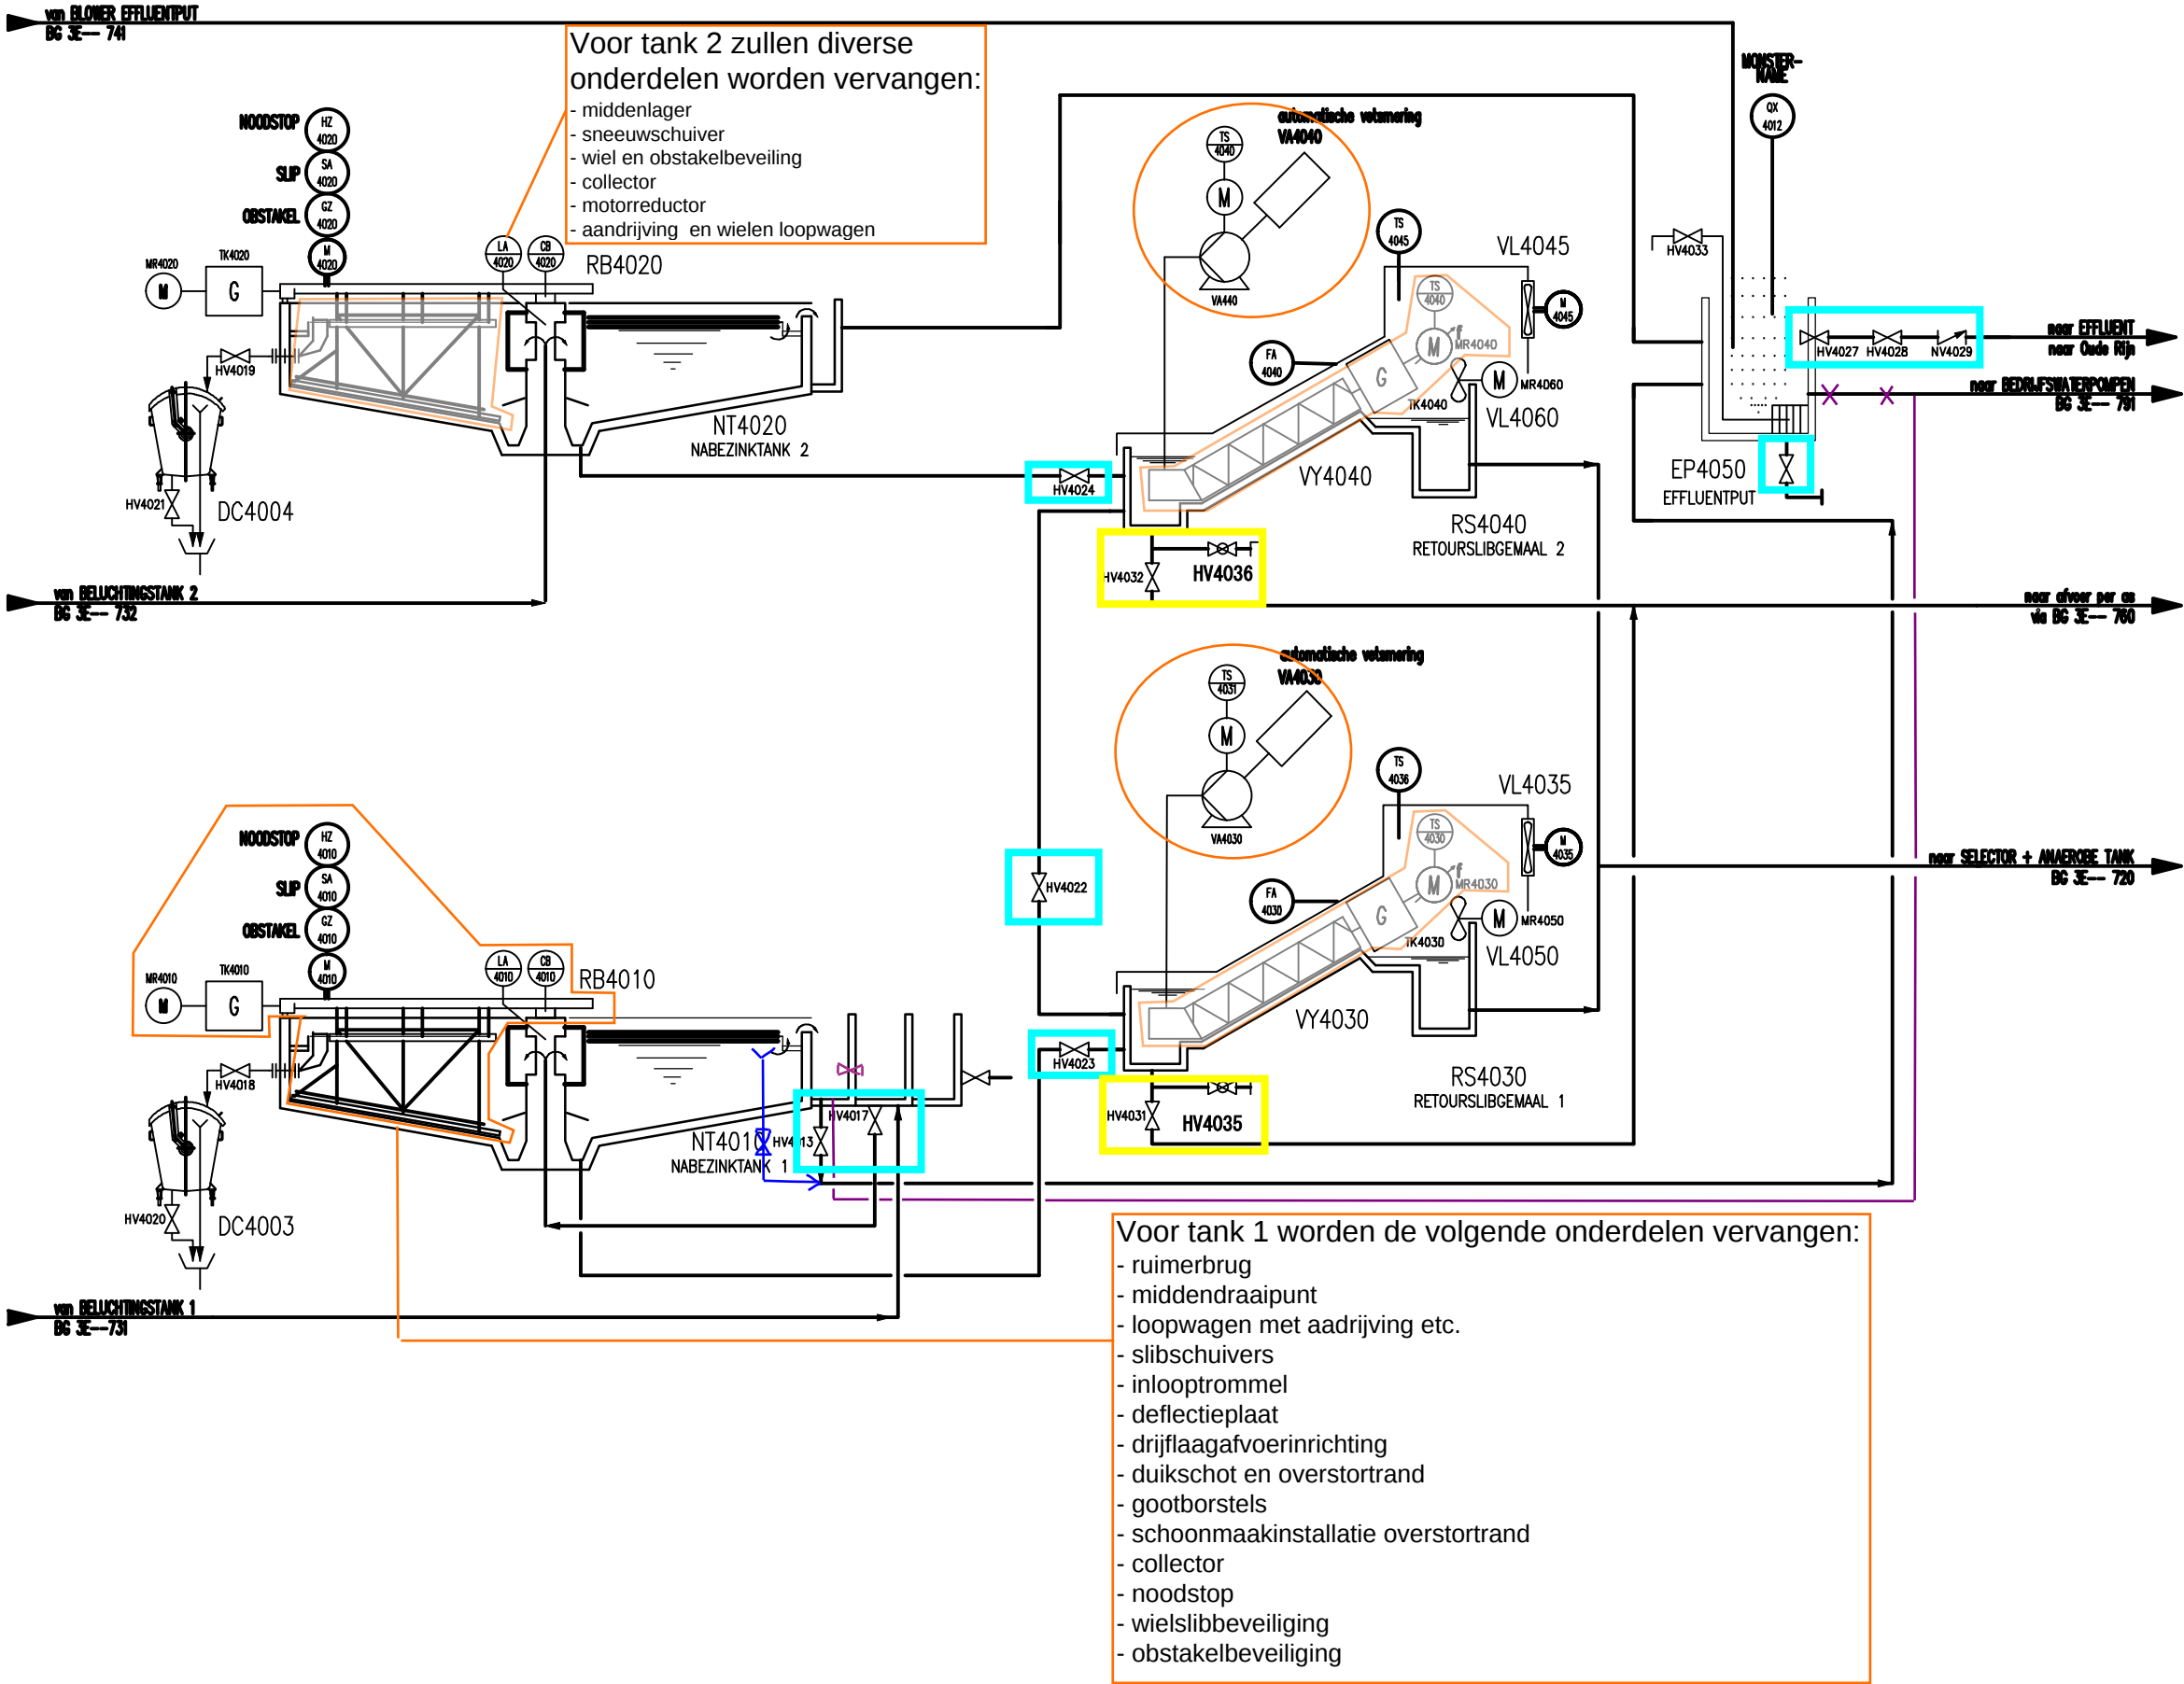

REFERENTIE TEKENINGEN


P&ID VOORBLAD/SYMBOLENVERKLARING	BG 3E-700
P&ID SELECTOR/ANAEEROETANK	BG 3E-720
P&ID BELUCHTINGSTANK 1	BG 3E-731
P&ID BELUCHTINGSTANK 2	BG 3E-732
P&ID BLOWER EFFLUENTPUT	BG 3E-741
P&ID SURPLUSLIBPOMPEN	BG 3E-760
P&ID PROCESWATER EN BEDRIJFSWATER	BG 3E-791

B		diversen		GRdJ	070219		
A		diversen		J.M	10-01-17		
wijz.:		omschrijving:		get.:	d.d.:	gez.:	
AWZI Bodegraven P&ID Nabezinktank 1 + 2 en retourslibgemaal				BG-027-001			
 Hoogheemraadschap van Rijnland		get.: JWJ	d.d.: 30-10-2008	schied: behoort bij:	formaat: A1	BG 3E-740	
Postbus 156, 2300 AD Lelid. Telefoon 071-259125, Telefax 071-123916							

OMSCHRIJVING	LF4100	CP4100	VL4101									
OMSCHRIJVING	LUCHTFILTER	BLOWER	VENTILATOR BLOWERGEBOUW									
CAPACITEIT / MOTORVERMOGEN	-	-	-									
TYPE												
FABRIKAAT												
OPMERKINGEN												

OPMERKINGEN

compleet amoveren van Blower cp4100 en
Blowergebouw BG4100

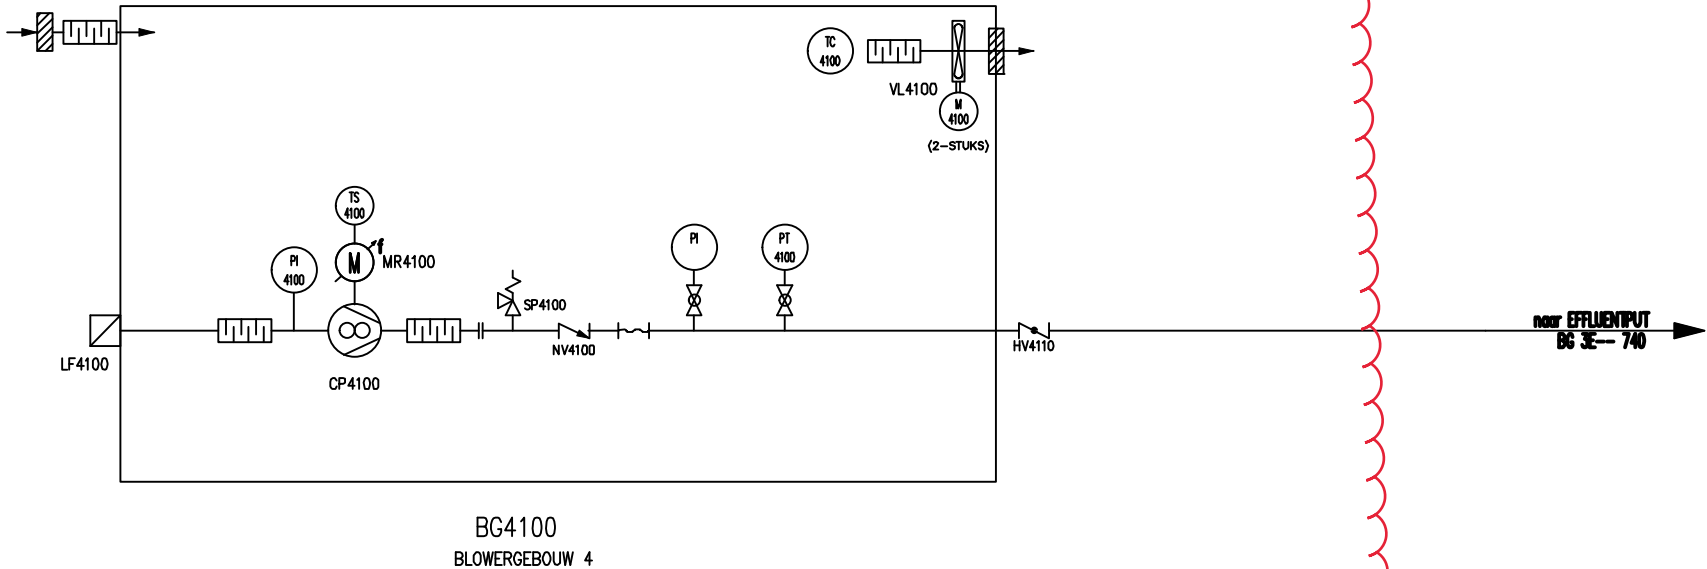

REFERENTIE TEKENINGEN

P&ID VOORELAD/SYMBOLENVERKLARING BG 3E-- 700
P&ID NABEZINKTANK 1 EN 2 EN RETOURLUGEMAA BG 3E-- 740

C	diversen	J.M	12-01-17	
B	diversen	GRdJ	171214	
A	codering	C.v.L	7-12-10	
wijz.: omschrijving:		get.:	d.d.:	gez.:
AWZI Bodegraven		BG-027-001		
P&ID				
Blower effluentput				
	get.:	d.d.:	schaal:	
	JWJ	30-10-2006		
	gec.:	d.d.:	behoort bij:	formaat:
	gez.:	d.d.:	tek. nr.:	741


Postbus 156, 2300 AD Lelidn. Telefoon 071-259125. Telefax 071-123916

OMSCHRIJVING	P_6060	P_6070										
OMSCHRIJVING	SURPLUSLIEPOMP 1	SURPLUSLIEPOMP 2										
CAPACITEIT / MOTORVERMOGEN	- / 9,2 kW	- / 9,2 kW		-	-							
TYPE	FL518	FL518										
FABRIKAAT	BORGER	BORGER										
OPMERKINGEN	BESTAAND / HERGEBRUIK	BESTAAND / HERGEBRUIK										

OPMERKINGEN

plaatsen
buisventilator

Opstelling
vervangen door
directe aandrijving
indien mogelijk

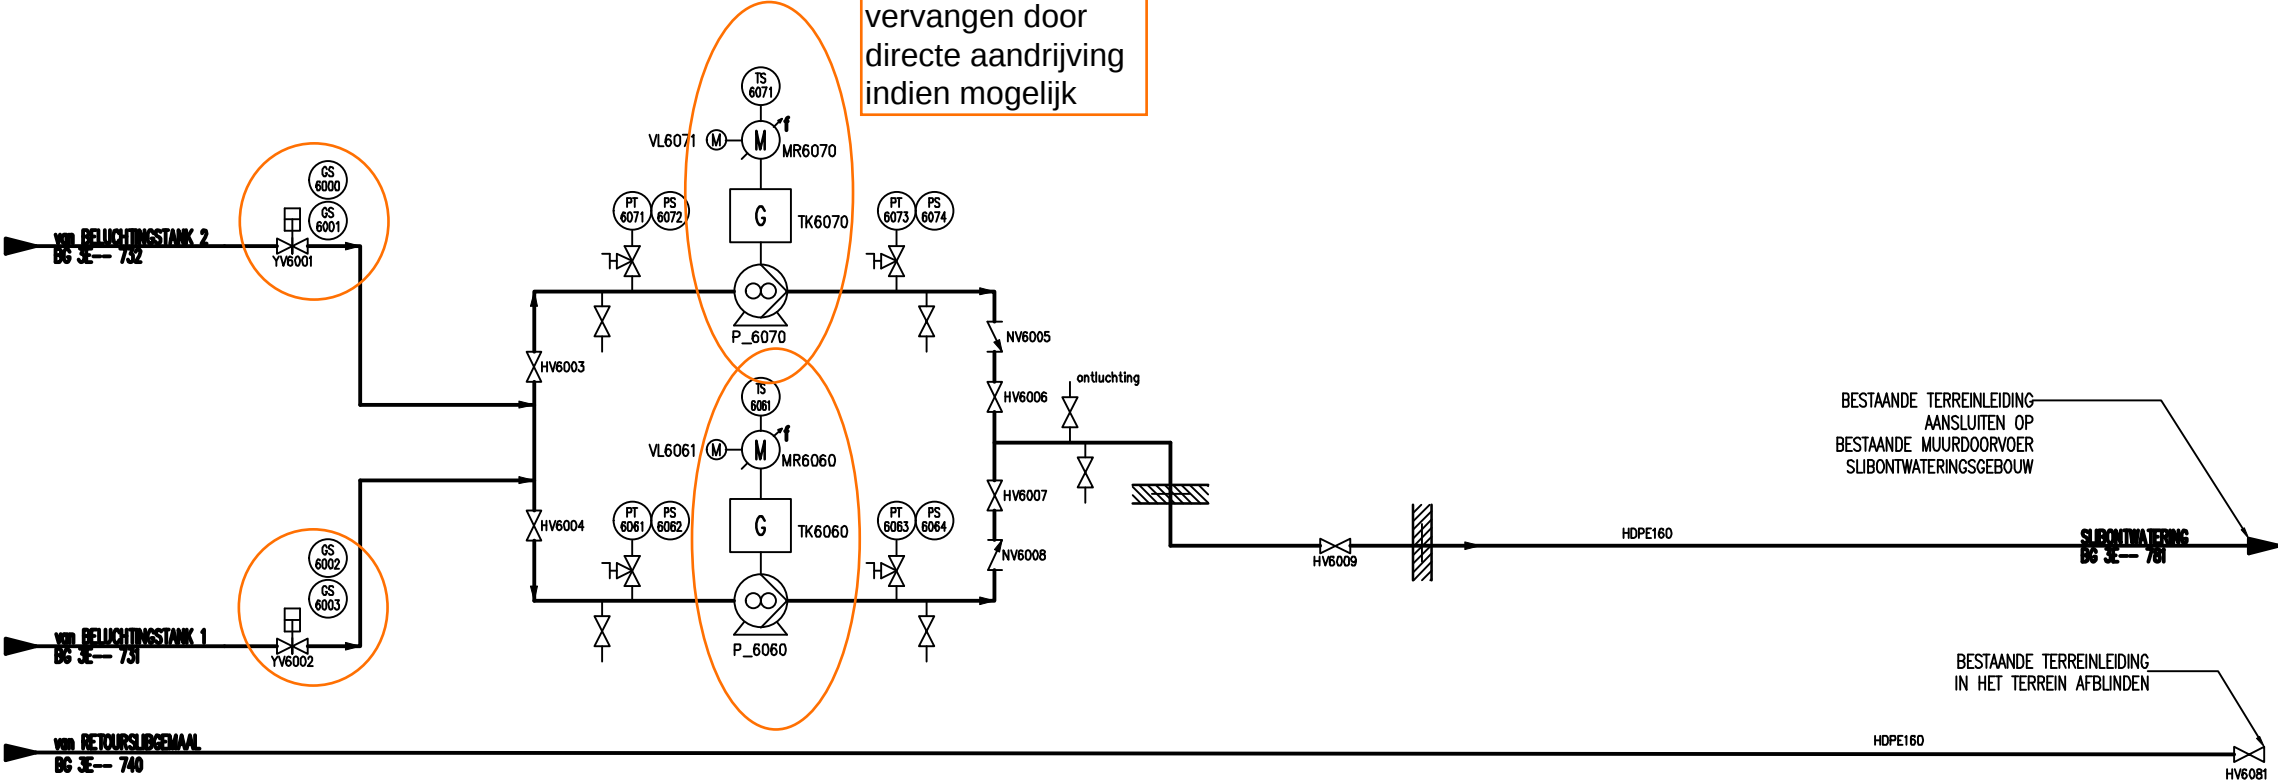

REFERENTIE TEKENINGEN


P&ID VOORBLAD/SYMBOLENVERKLARING	BG 3E-- 700
P&ID BELUCHTINGSTANK 1	BG 3E-- 731
P&ID BELUCHTINGSTANK 2	BG 3E-- 732
P&ID NABEZINKTANK 1 EN 2 EN RETOURSLEEMAL	BG 3E-- 740
P&ID SUBONTWATERING	BG 3E-- 781

SOLIS Projects b.v., tel.: +31-(0)320-292020
Solis AS BUILT
DATUM: 06-08-2014

J	TEKENINGNAAM	GRdJ	070116	
I	AS BUILT	HH	06-08-14	
H	DEFINITIEF	SOLIS	19-12-13	
K	diversen	JLM	12-01-17	
wijz.: omschrijving:		get.:	d.d.:	gez.:
AWZI Bodegraven		BG-027-001		
P&ID				
Surplusslibpompen				
	get.:	d.d.:	sheet:	
	JLM	30-10-2008		
	gez.:	d.d.:	behoort bij:	formaat:
				A1
Postbus 159, 2300 AD Lelidn. Telefoon 071-259125. Telefax 071-123916		get.:	d.d.:	tek. nr.:
				BG 3E-- 760

OMSCHRIJVING	MX8025	P_8030	MX8015	MX8020	P_8040	P_8050									
ROERWERK	ROERWERK	PE CONCENTRAATPOMP	ROERWERK	ROERWERK	PE DOSEERPOMP	PE DOSEERPOMP									
CAPACITEIT / MOTORVERMOGEN	0,55 kW	0,37 kW	0,55 kW	0,55 kW	500-2500L/H 1,5 kW	500-2500L/H 1,5 kW									
TYPE	LV40	-	ADM.0741.0.070/P	ACP.05051.0.130/PC	BN- 2-6L	BN- 2-6L									
FABRIKAAT	JONGA	SEPEX	PRO-DO-MIX	PRO-DO-MIX	SEPEX	SEPEX									

OPMERKINGEN

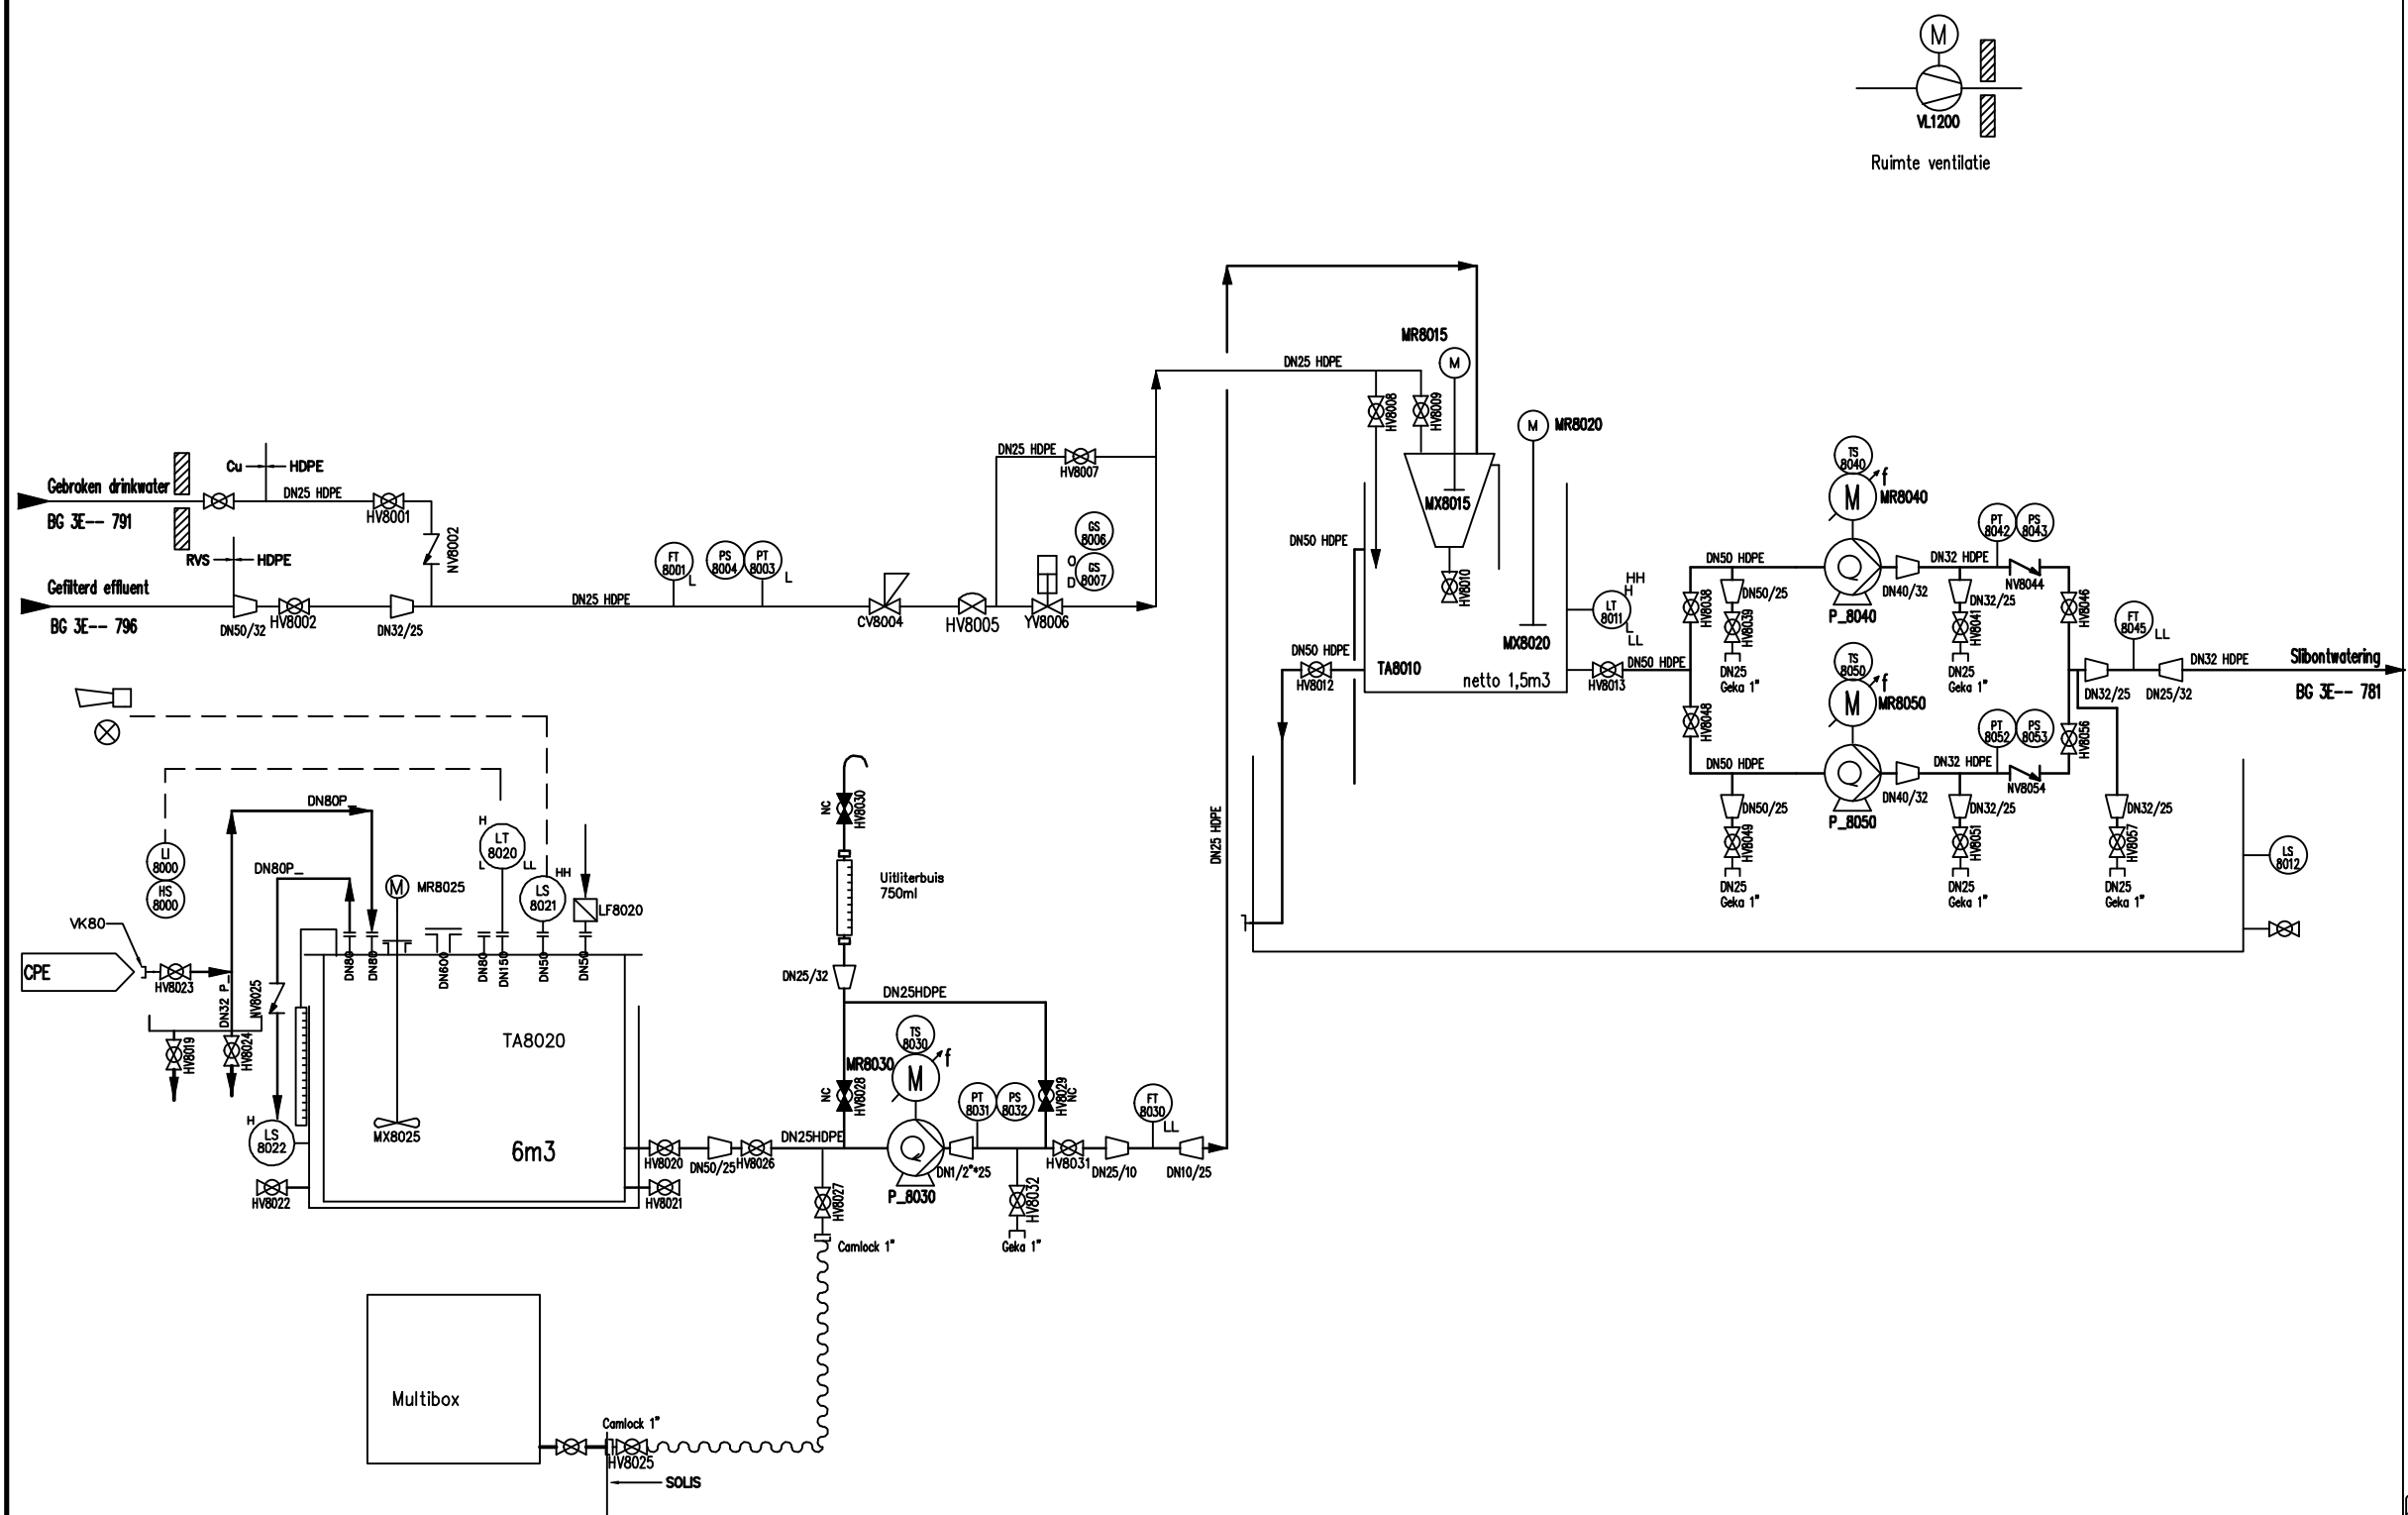

REFERENTIE TEKENINGEN

P&ID VOORBLAD/SYMBOLENVERKLARING	BG 3E-- 700
P&ID SLIBONTWATERING	BG 3E-- 781
P&ID PROCESWATER	BG 3E-- 791
P&ID GEFILTERD EFFLUENT	BG 3E-- 796

SOLIS Projects b.v., tel.: +31-(0)320-292020


AS BUILT
 DATUM: 06-08-2014

D DEFINITIEF	SOLIS	19-12-13	
C Ter goedkeuring	SOLIS	05-11-13	
E As built	SOLIS	06-08-14	
A VOOR COMMENTAAR	SOLIS	15-06-2013	
wijz.: omschrijving	get.:	d.d.:	gez.:

AWZI Bodegraven
P&ID
PE aanmaak en dosering

Rijnland
 Postbus 159, 2300 AD Lelid. Telefoon 071-259125, Telefax 071-123916

get.:	d.d.:	schad.:
SOLIS	18-06-13	
gec.:	d.d.:	behoort bij:
		formaat A1
gez.:	d.d.:	tek. nr.:
		BG 3E--780

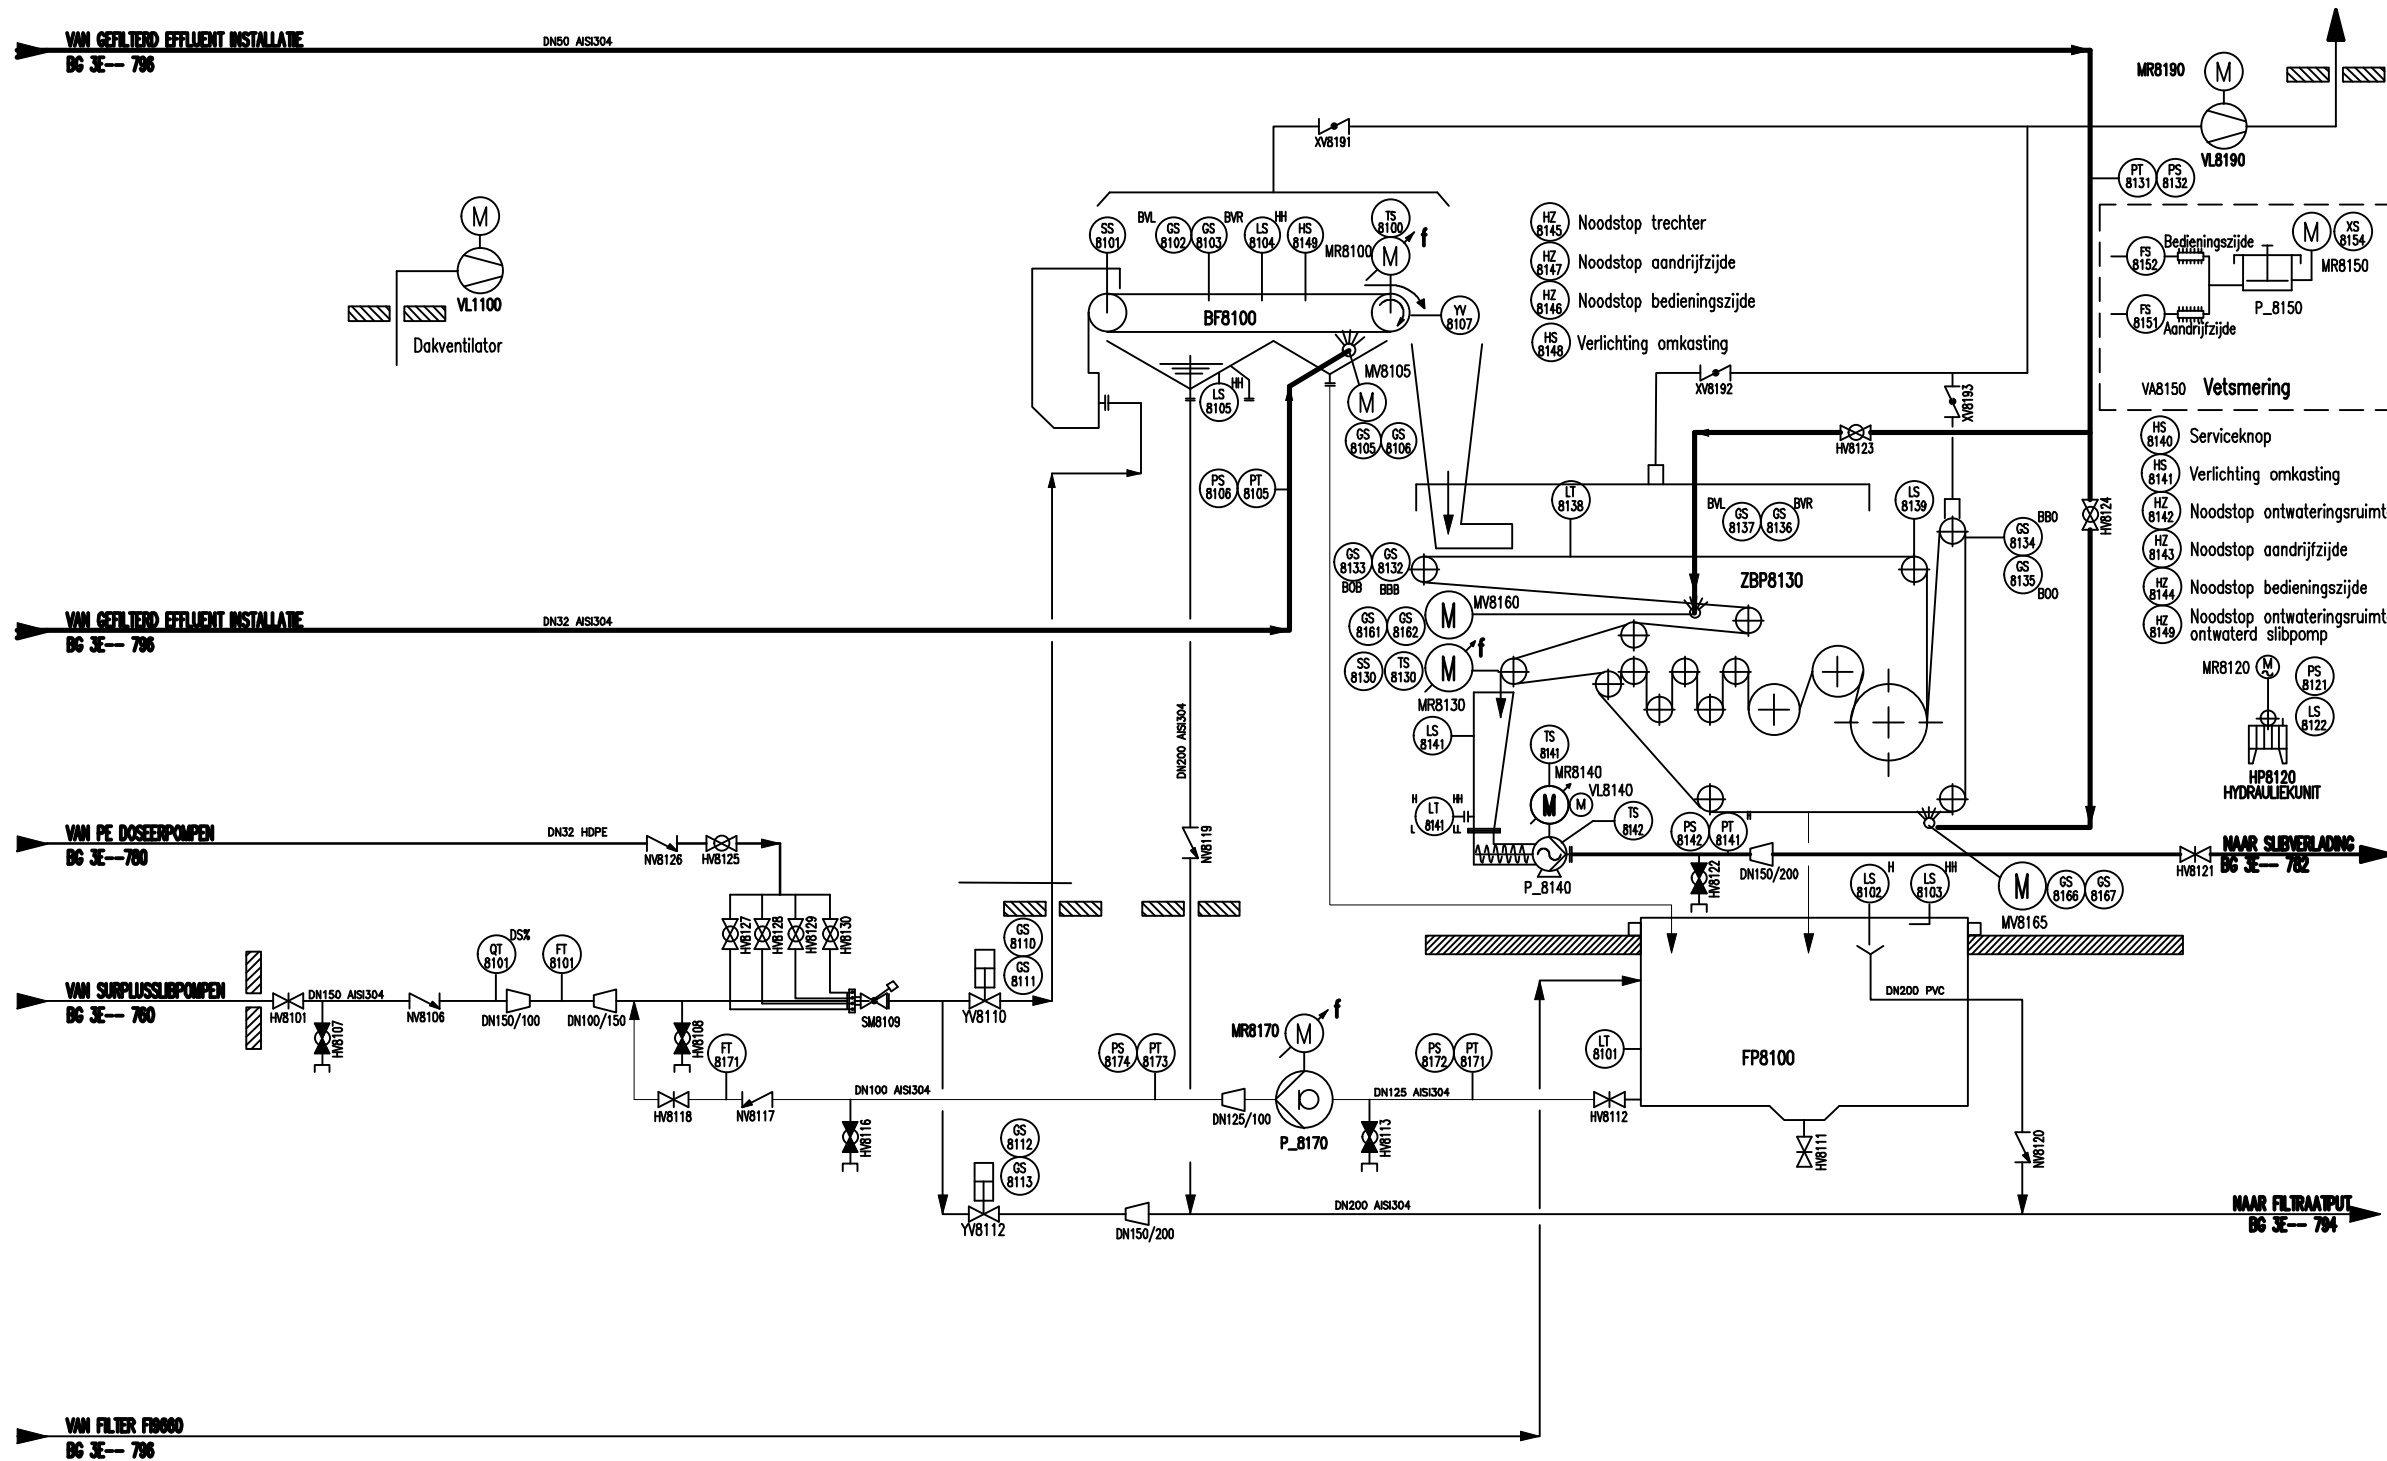[illegible]

REFERENTIE TEKENINGEN	
PMD VOORBLAD/SYMBOLENVERKLARING	BG 3E— 700
PMD SURPLUSSLIPOMPEN	BG 3E— 760
PMD PE AANMAAK EN DOSERING	BG 3E— 760
PMD SLIBVERLADING	BG 3E— 762
PMD TERREINVOOLGEMAAK EN FILTRAATPUT	BG 3E— 794
PMD GEFILTERD EFFLUENT	BG 3E— 796

G	As built	SOLIS	06-08-14	
F	DEFINITIEF	SOLIS	19-12-13	
I	diversen	GRdJ	130619	
H	diversen	J.M.	12-01-'17	
wjz.:	omschrijving:	get.:	d.d.:	gez.:

AWZI Bodegraven	BC-100-001
-----------------	------------


P&ID

Slibontwatering



OMSCHRIJVING	TS8210	MR8220	TS8230	
OMSCHRIJVING	SCHROEFTRANSPORTEUR	RIJ MOTOR	SCHROEFTRANSPORTEUR	
CAPACITEIT / MOTORVERMOGEN				
TYPE				
FABRIKAAT				
OPMERKINGEN	BESTAAND / HERGEBRUK	BESTAAND / HERGEBRUK	BESTAAND / HERGEBRUK	

OPMERKINGEN

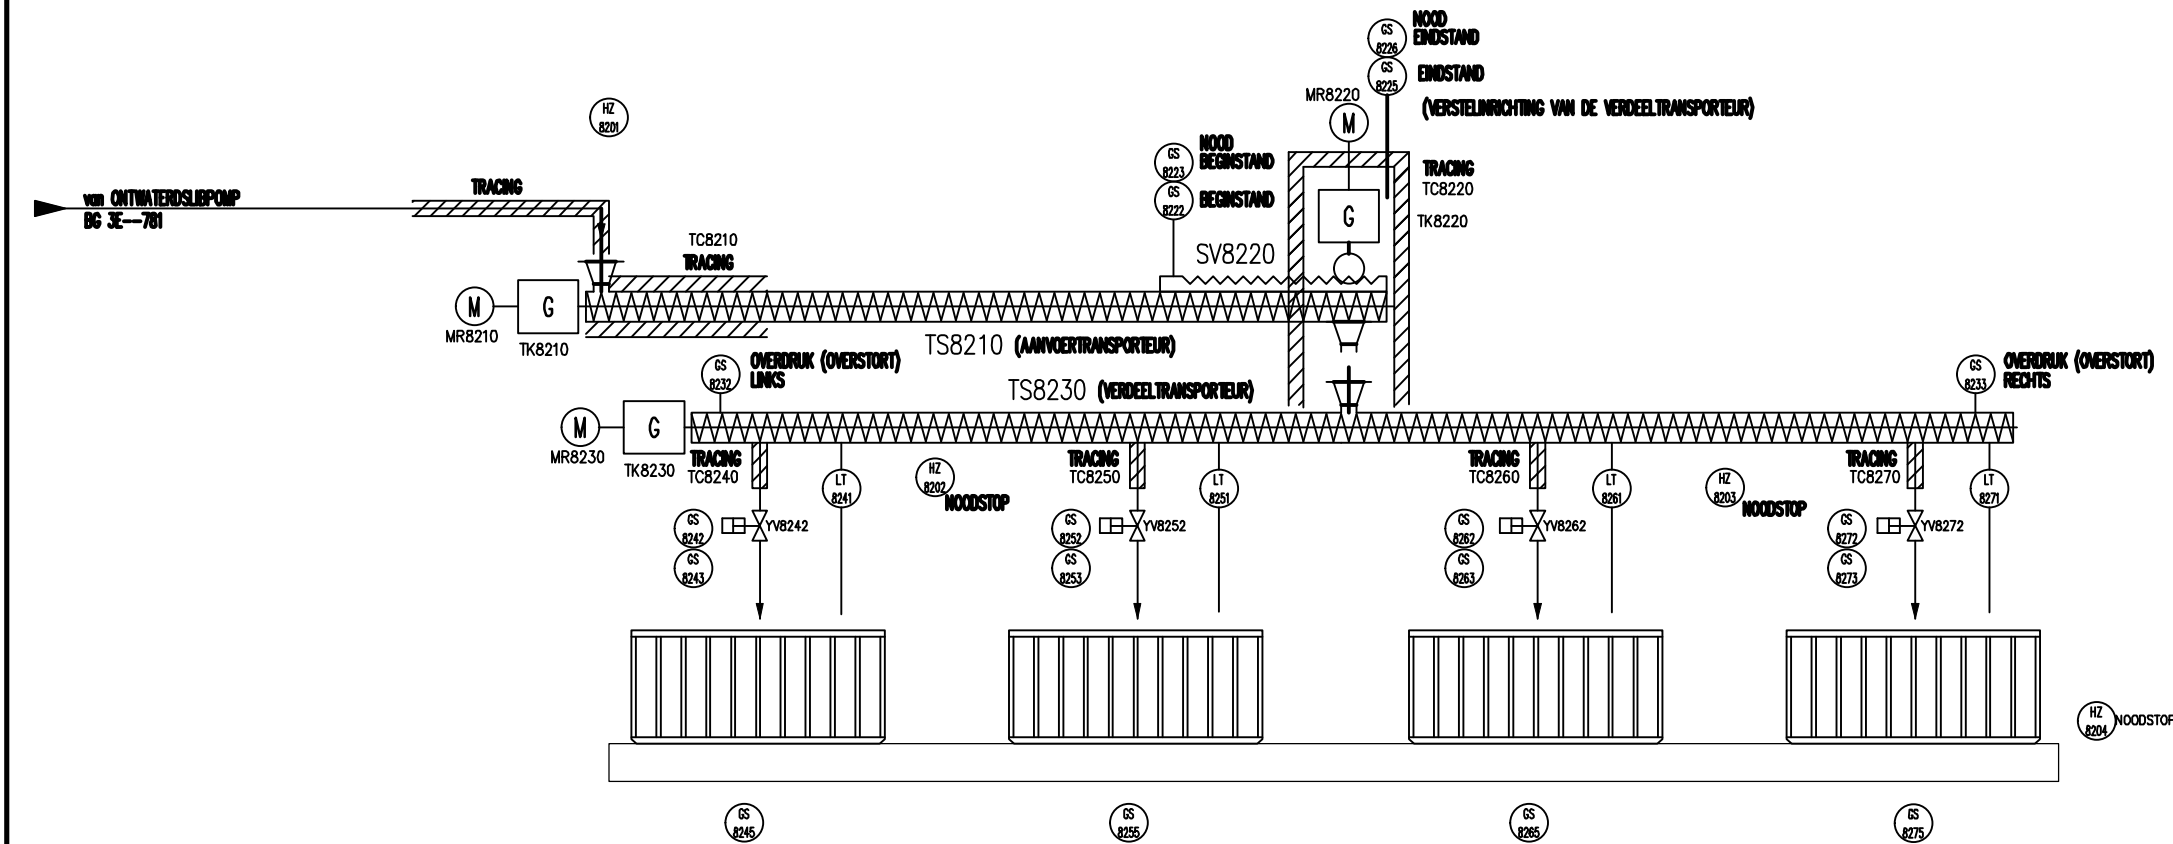

REFERENTIE TEKENINGEN

P&ID VOORBLAD/SYMBOLENVERKLARING BG 3E- 700
P&ID SUBONTWERPING BG 3E- 781

SOLIS Projects b.v., tel.: +31-(0)320-292020




AS BUILT
DATUM: 06-08-2014

D	TER GOEDKEURING	SOLIS	05.11.13	
F	As built	SOLIS	06-08-14	
E	DEFINITIEF	SOLIS	19-12-13	
A	codering	C.V.L.	7-12-10	
wijz.: omschrijving		get.:	d.d.:	gez.:
AWZI Bodegraven		BG-100-001		
P&ID				
Sibverlading				
	get.:	d.d.:	school:	
	JHJ	30-10-2008		
	gec.:	d.d.:	behoort bij:	formaat:
	gez.:	d.d.:	nr.:	A1
Postbus 159, 2300 AD Lelid. Telefoon 071-259125. Telefax 071-123916		BG 3E-782		

OMSCHRIJVING	CP9210	LD9220	KI9230	VK9240	VK9250					
OMSCHRIJVING	COMPRESSOR	LUCHTDROGER	AIRCO	VERWARMINGSKETEL	VERWARMINGSKETEL					
CAPACITEIT / MOTORVERMOGEN										
TYPE										
FABRIKAAT										
OPMERKINGEN										

OPMERKINGEN


SLIBGEBOUW

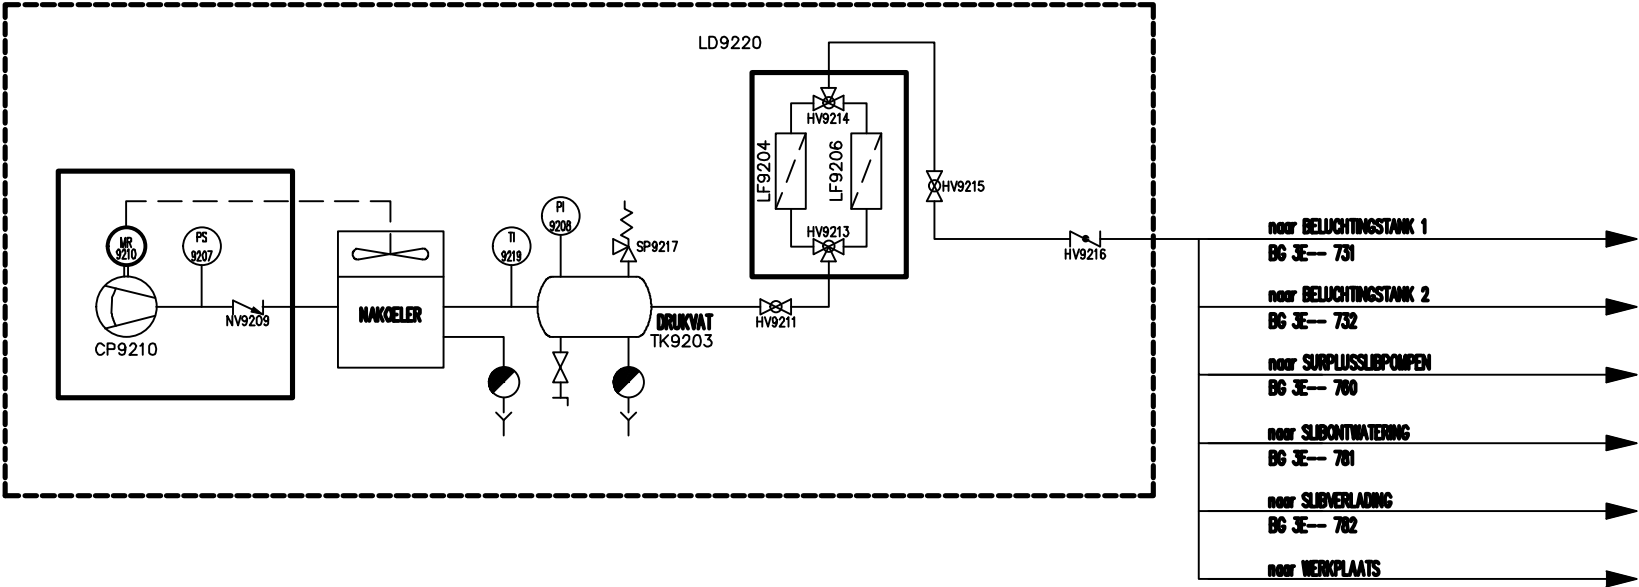

REFERENTIE TEKENINGEN

P&ID VOORELAD/SYMBOLVERKLARING	BG 3E-700
P&ID BELUCHTINGSTANK 1	BG 3E-731
P&ID BELUCHTINGSTANK 2	BG 3E-732
P&ID SURPLUSLIEPOMPEN	BG 3E-700
P&ID SLIBONTWATERING	BG 3E-701
P&ID SLIBVERLADING	BG 3E-702

LAAGSPANNINGSRUIMTE

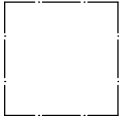

KI9230

SLIBVERWERKINGSCEBOUW



VK9240

BEDIENINGSCEBOUW



VK9250


A diversen		J.M.	12-01-17	
wiz.: omschrijving:		get.:	d.d.:	gez.:
AWZI Bodegraven		BG-027-001		
P&ID				
Persluchtinstallatie				
	get.:	d.d.:	schoot:	
	J.M.	30-10-2006		
	gez.:	d.d.:	behoort bij:	formaat:
				A1
Postbus 159, 2300 AD Leiden. Telefoon 071-259125. Telefax 071-123916		gez.:	d.d.:	tek. nr.:
				BG 3E-792

[illegible]


OMSCHRIJVING	P_9410	P_9420	P_9430	P_9480							
OMSCHRIJVING	TERREINRIOLPOMP	FILTRAATPOMP	FILTRAATPOMP	LENSPOMP SLIBGEBOUW							
CAPACITEIT / MOTORVERMOGEN											
TYPE											
FABRIKAAT											
OPMERKINGEN											

OPMERKINGEN

Overloopwater slibindikker wordt gesloopt

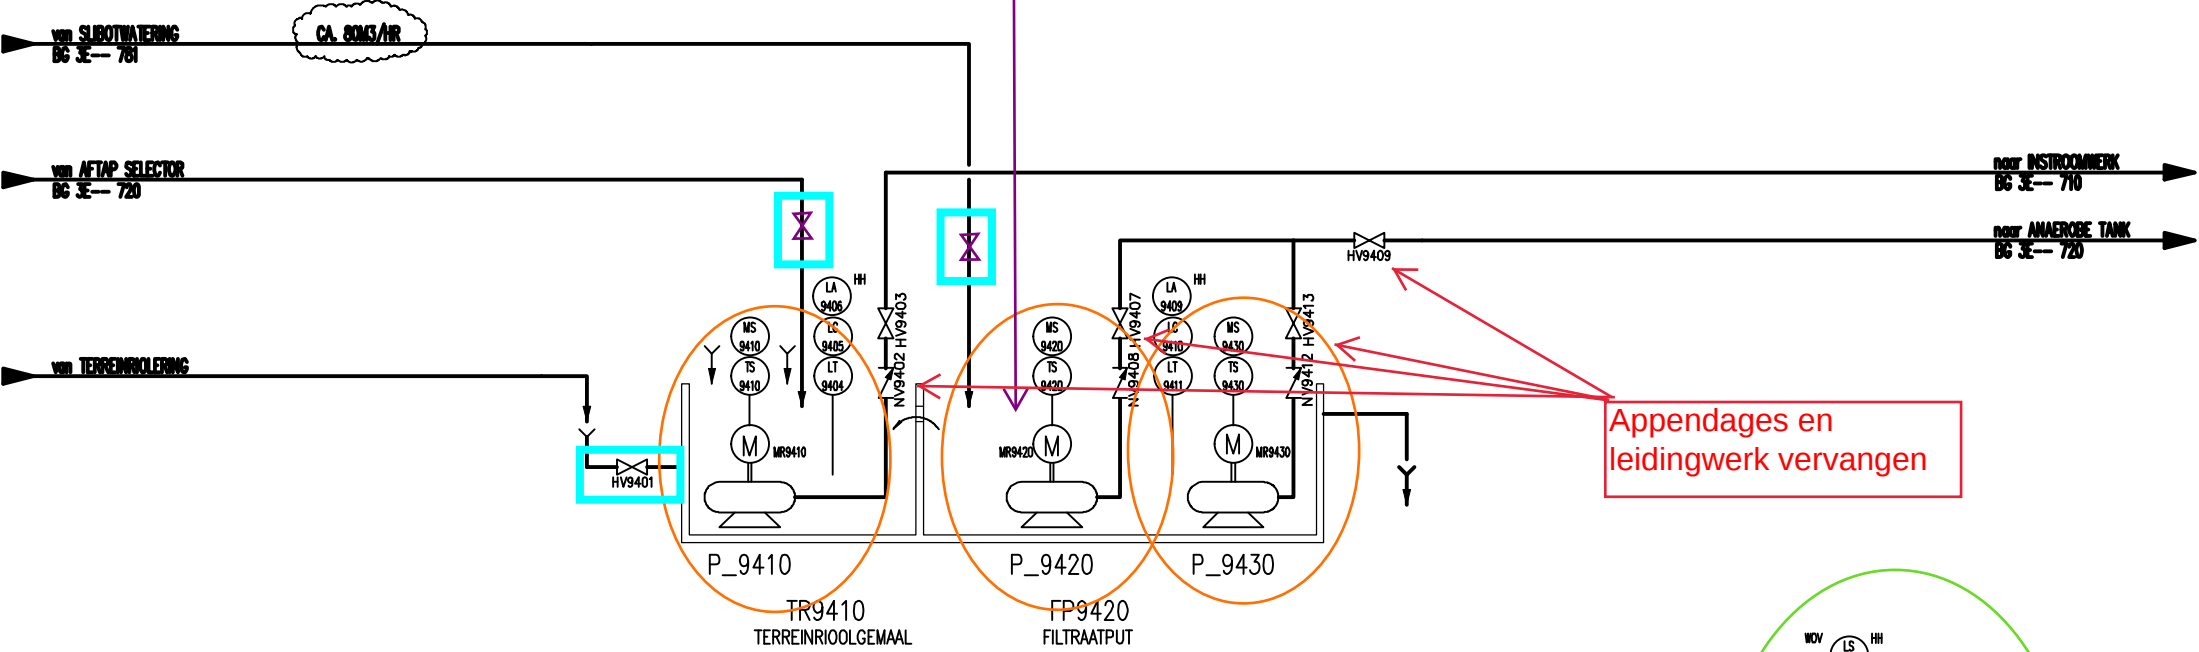

Appendages en leidingwerk vervangen

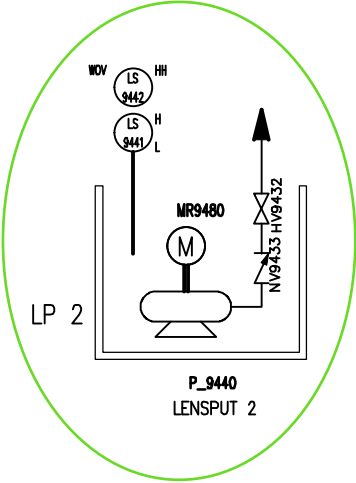

REFERENTIE TEKENINGEN

P&ID VOOREBLAD/SYMBOLENVERKLARING	BG 3E-700
P&ID INSTROOMMERK EN ROOSTERGEEDINSTALLATIE	BG 3E-710
P&ID SELECTOR/ANAEROBETANK	BG 3E-720
P&ID SUBOTWATERING	BG 3E-781

SOLIS Projects b.v., tel.: +31-(0)320-292020

 **AS BUILT**
DATUM: 06-08-2014

D	DEFINITIEF LENS POMP P_9480 VAN PID 781	SOLIS	19-12-13	
C	DEF. ONTWERP	SOLIS	05-09-13	
F	diversen	J.M.	12-01-17	
E	As built	SOLIS	06-08-14	
wijz.:	omschrijving:	get.:	d.d.:	gez.:


AWZI Bodegraven
P&ID
Terreinriolgemeal en filtraatput

BG-027-001

**Hoogheemraadschap van Rijnland**
Postbus 159, 2300 AD Leiden. Telefoon 071-259125. Telefax 071-123916

get.:	d.d.:	sheet:
J.M.	30-10-2008	
gec.:	d.d.:	behoort bij:
gez.:	d.d.:	tek. nr.:
		BG 3E-794

OMSCHRIJVING	P_9640	P_9650	FI9660								
OMSCHRIJVING	GEFILTERDEFFLUENT	GEFILTERDEFFLUENT	AUTOMATISCH FILTER								
CAPACITEIT / MOTORVERMOGEN	35M3/HR / 70 MWK / 15Kw	35M3/HR / 70 MWK / 15Kw	80M3/HR / 0,08Kw								
TYPE	ETN065-040-250 GS A Etanorm,	ETN065-040-250 GS A Etanorm,	6.18								
FABRIKAAT	KSB	KSB	BOLL & KIRCH								
OPMERKINGEN											

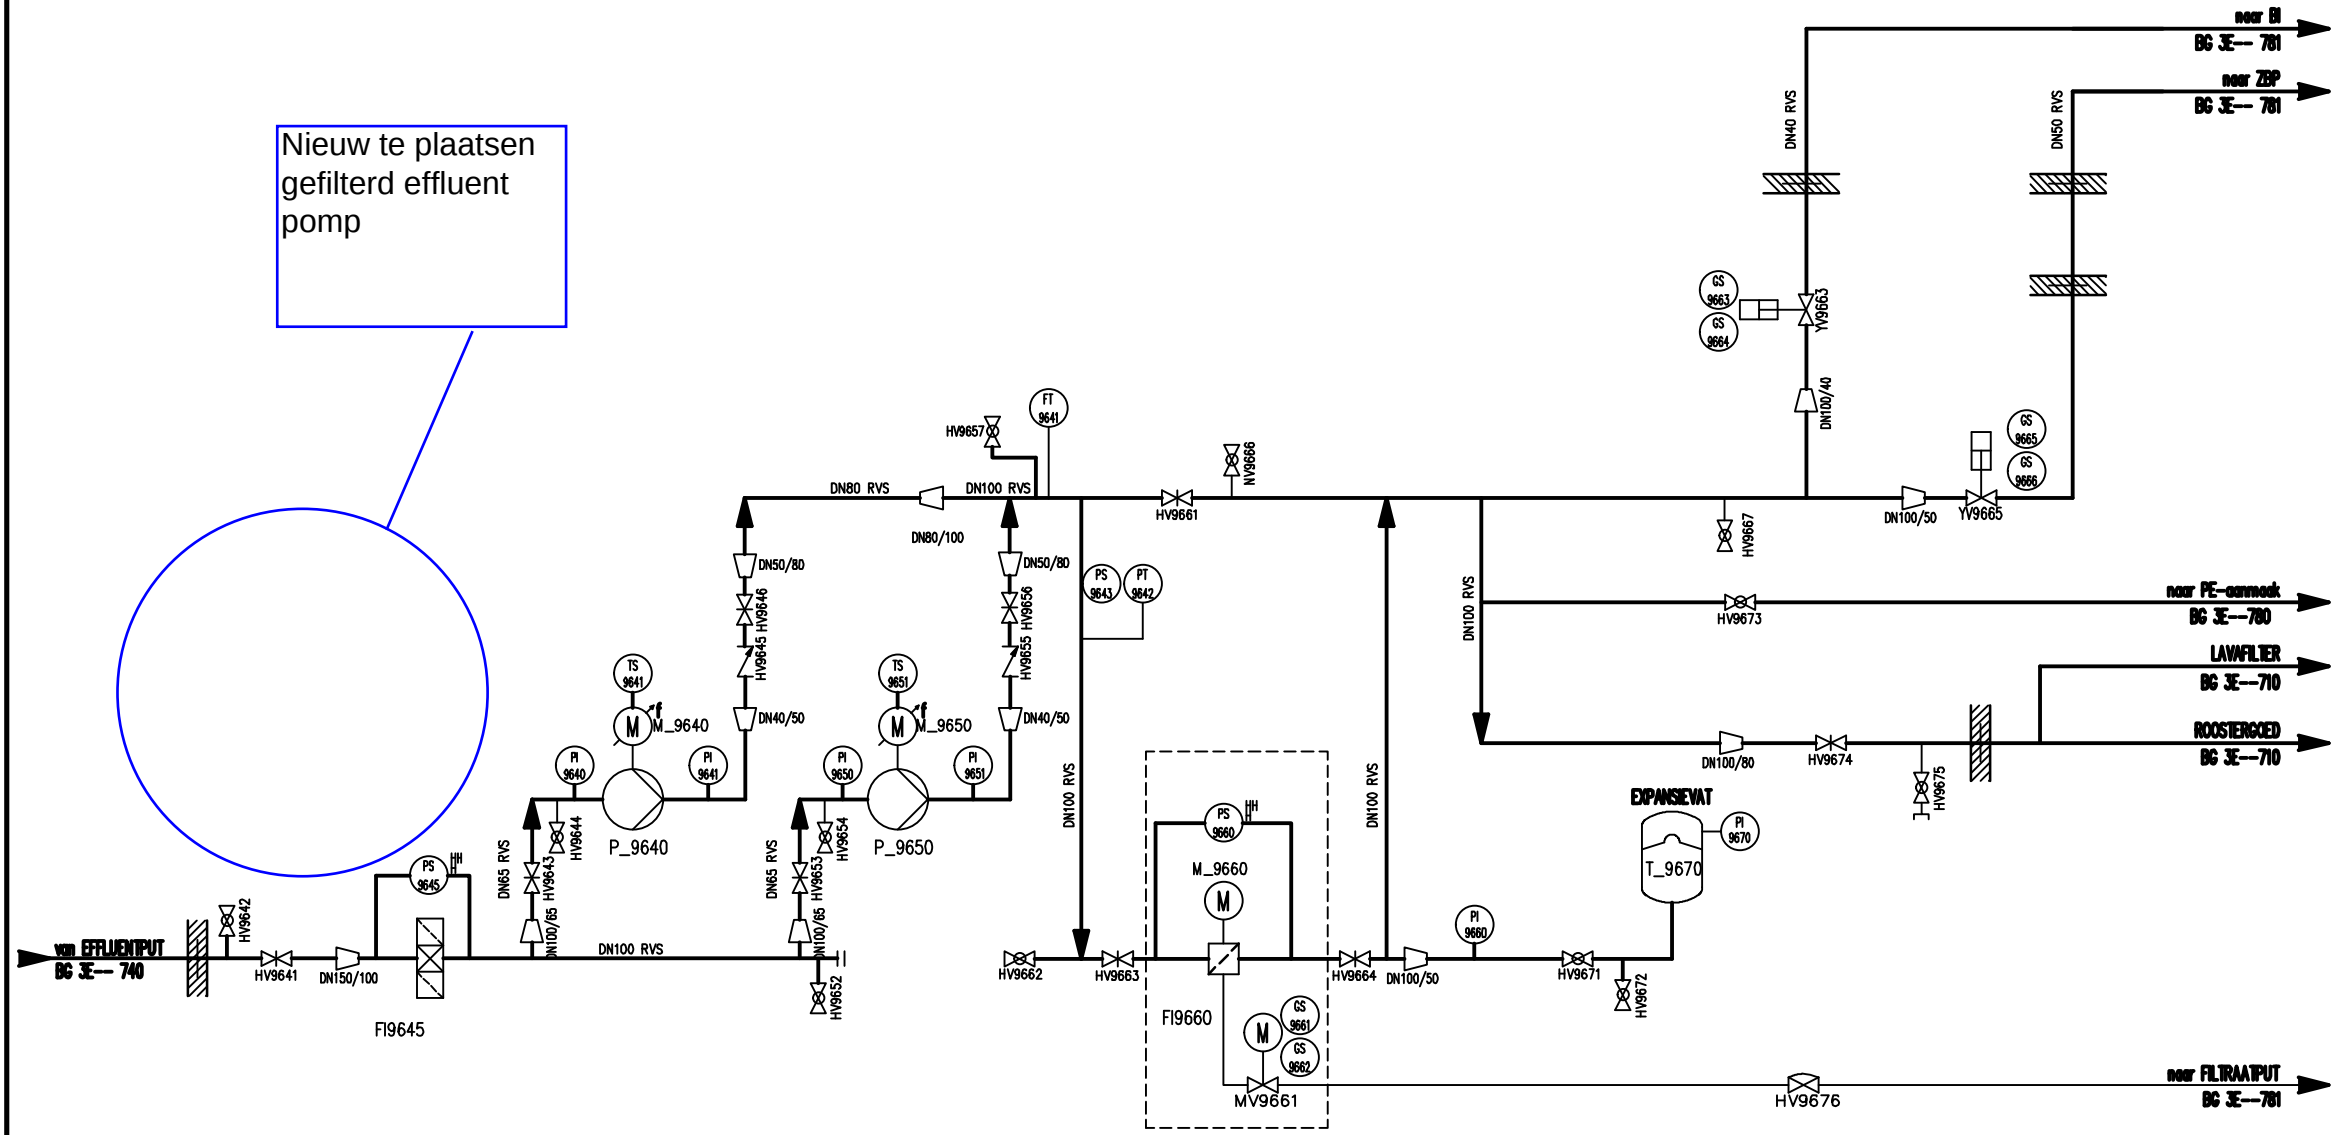

OPMERKINGEN

REFERENTIE TEKENINGEN

P&ID VOORELAD/SYMBOLENVERKLARING	BG 3E-- 700
P&ID INSTROOMMERK EN ROOSTERGOEDINSTALLATIE	BG 3E-- 710
P&ID NABEZINKTANK 1+2 EN RETOURSLEGGEMAAL	BG 3E-- 740
P&ID PE AANMAAK EN DOSERRING	BG 3E-- 780
P&ID SLIBONTWATERING	BG 3E-- 781

SOLUS Projects b.v.,tel.:+31-(0)320-292020

 **AS BUILT**
DATUM: 06-08-2014

C	diversen	JLM	12-01-17	
B	As built	WW	06-08-2014	
A	DEFINITIEF	HH	19-12-2013	
wijz.:	omschrijving	get.:	d.d.:	gez.:
AWZI Bodegraven		BG-027-001		
P&ID				
GEFILTERD EFFLUENT				
	get.:	d.d.:	school:	
	SOLUS	19-12-2013		
	gec.:	d.d.:	behoort bij:	formaat:
	gez.:	d.d.:	tek.:	nr.:
Hoogheemraadschap van Rijnland		BG 3E-- 796		