


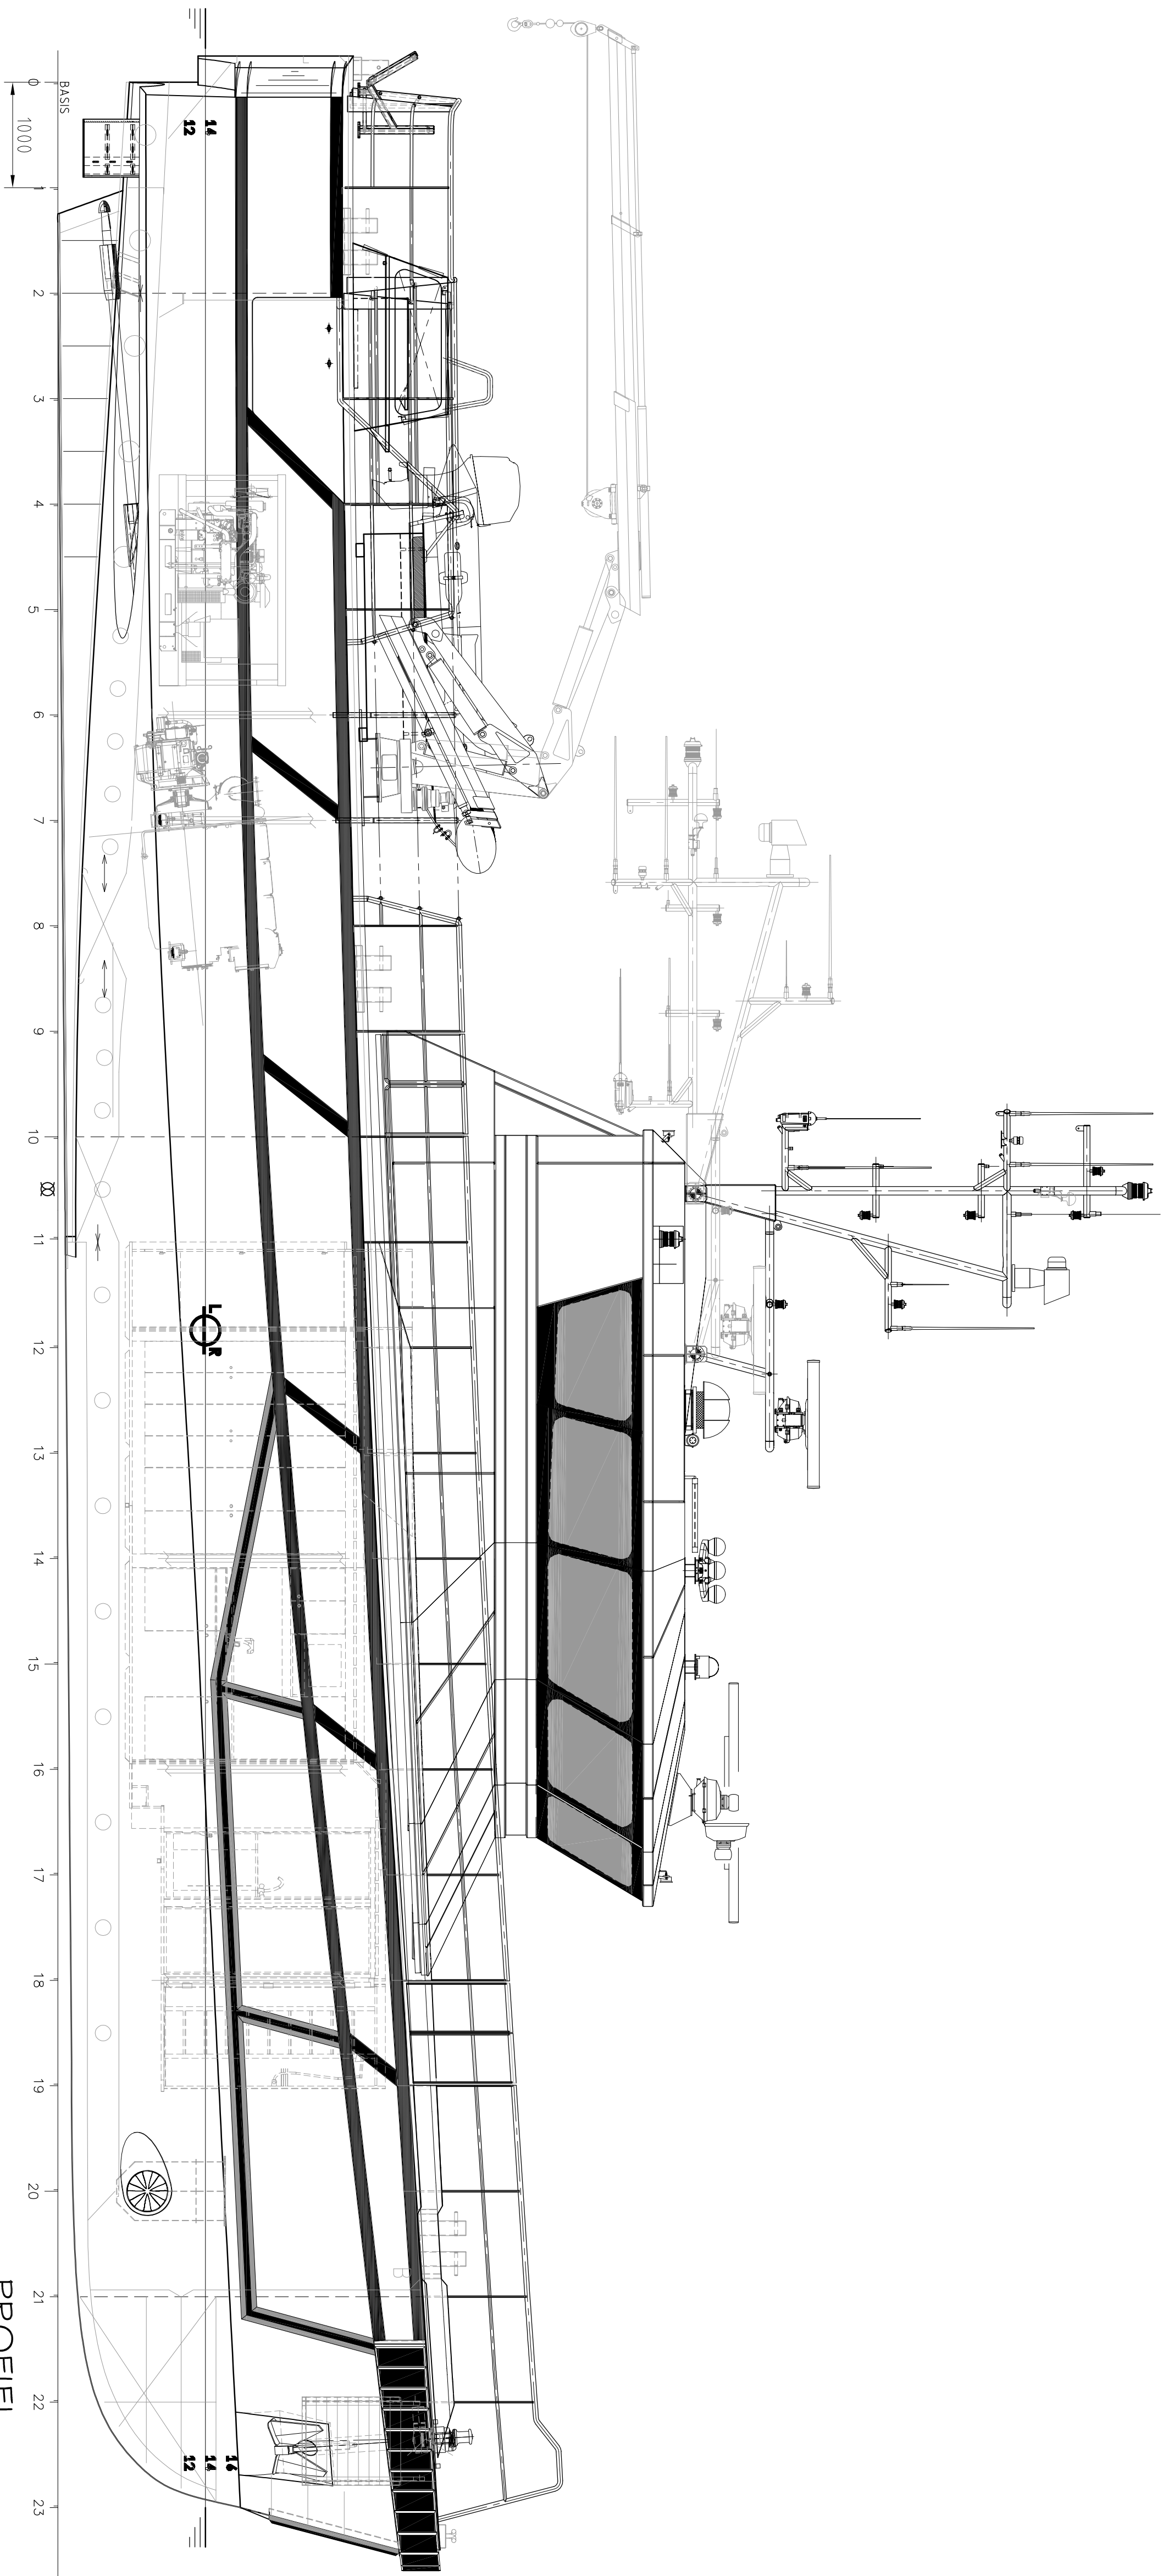

PROFIEL

HOOFDAFMETINGEN

Lengte over alles:	23,95 m
Lengte tussen de loodlijnen:	22,18 m
Lengte waterlijn:	22,93 m
Breedte (gemald):	5,59 m
Breedte over alles:	5,83 m
Holte (midscheeps):	2,95 m
Constructie waterlijn:	1,40 m
Vrijboord op CWL (Midscheeps):	1,63 m
Ontwerpdiepgang:	1,32 m
Displacement (ontwerpdiepgang):	57 tonnes


HOOFDMOTOREN

2x Caterpillar C18 D-rating 651 kW @2200 RPM

KLASSIFICATIE

Lloyd's Register.
✱ A1, IWW, PATROL VESSEL, ✱ LMC, UMS

D				
C				
B				
A	PS	27-11-2008		REDUNGSVLOT TOEGEVORED
O	PS	20-10-2008		INITIAL ISSUE
rev.	drawn	date	checked	date
description				

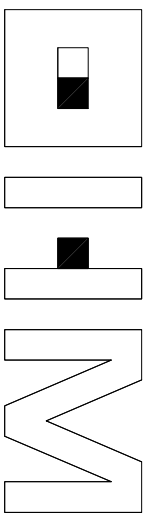

De Haas Maassluis BV
Govert Van Wijnkade 1 - Postbus 2 - 3144 ED - Maassluis
www.dehaasmaassluis.nl
info@dehaasmaassluis.nl
Telefoon: 010-59 135 11 - Fax: 010-59 175 54

AS BUILT

project	RIJKSWATERSTAAT - RWS 70				
subject	ALGEMEEN PLAN - PROFIEL				
scale	1:40	project id	P070B3	drawing id	P070B3-000-100 SHEET1