
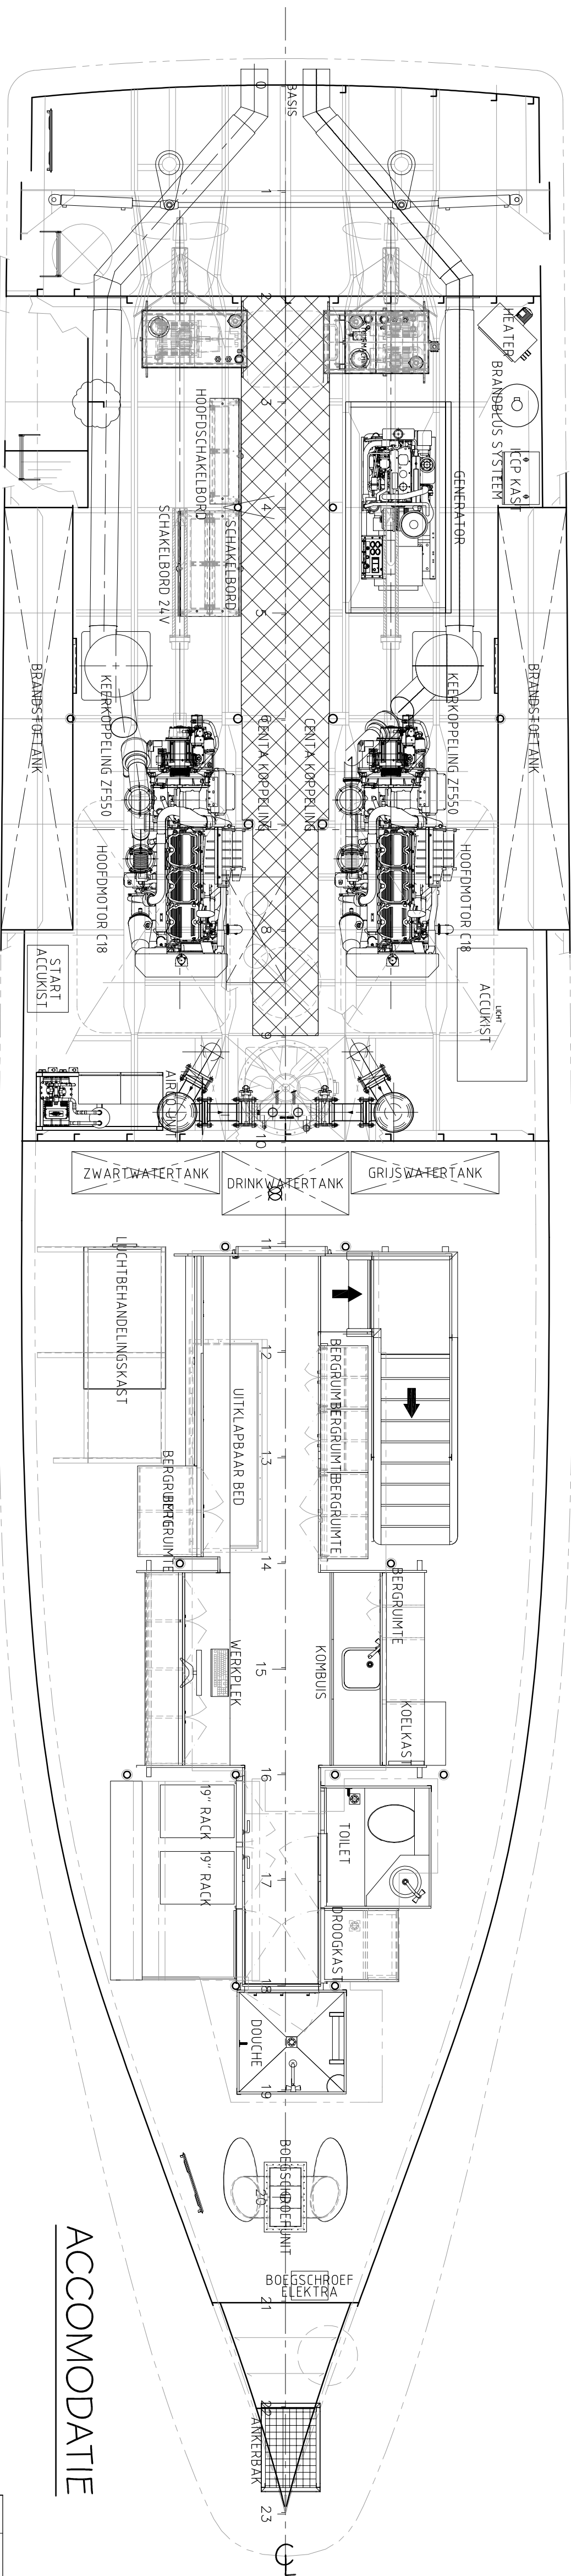
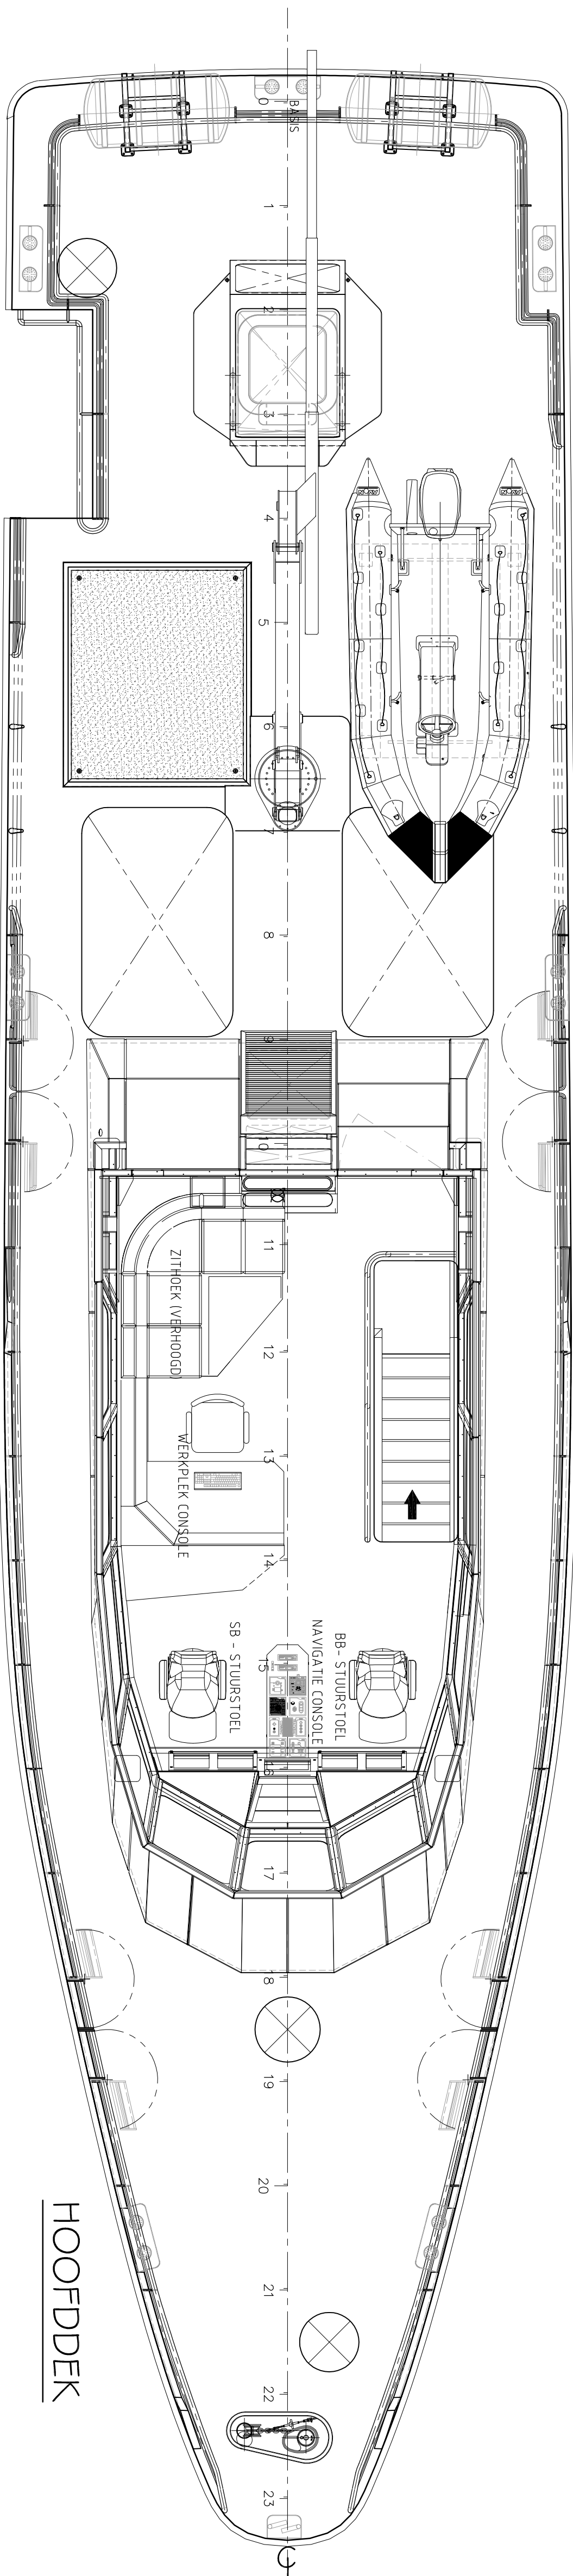


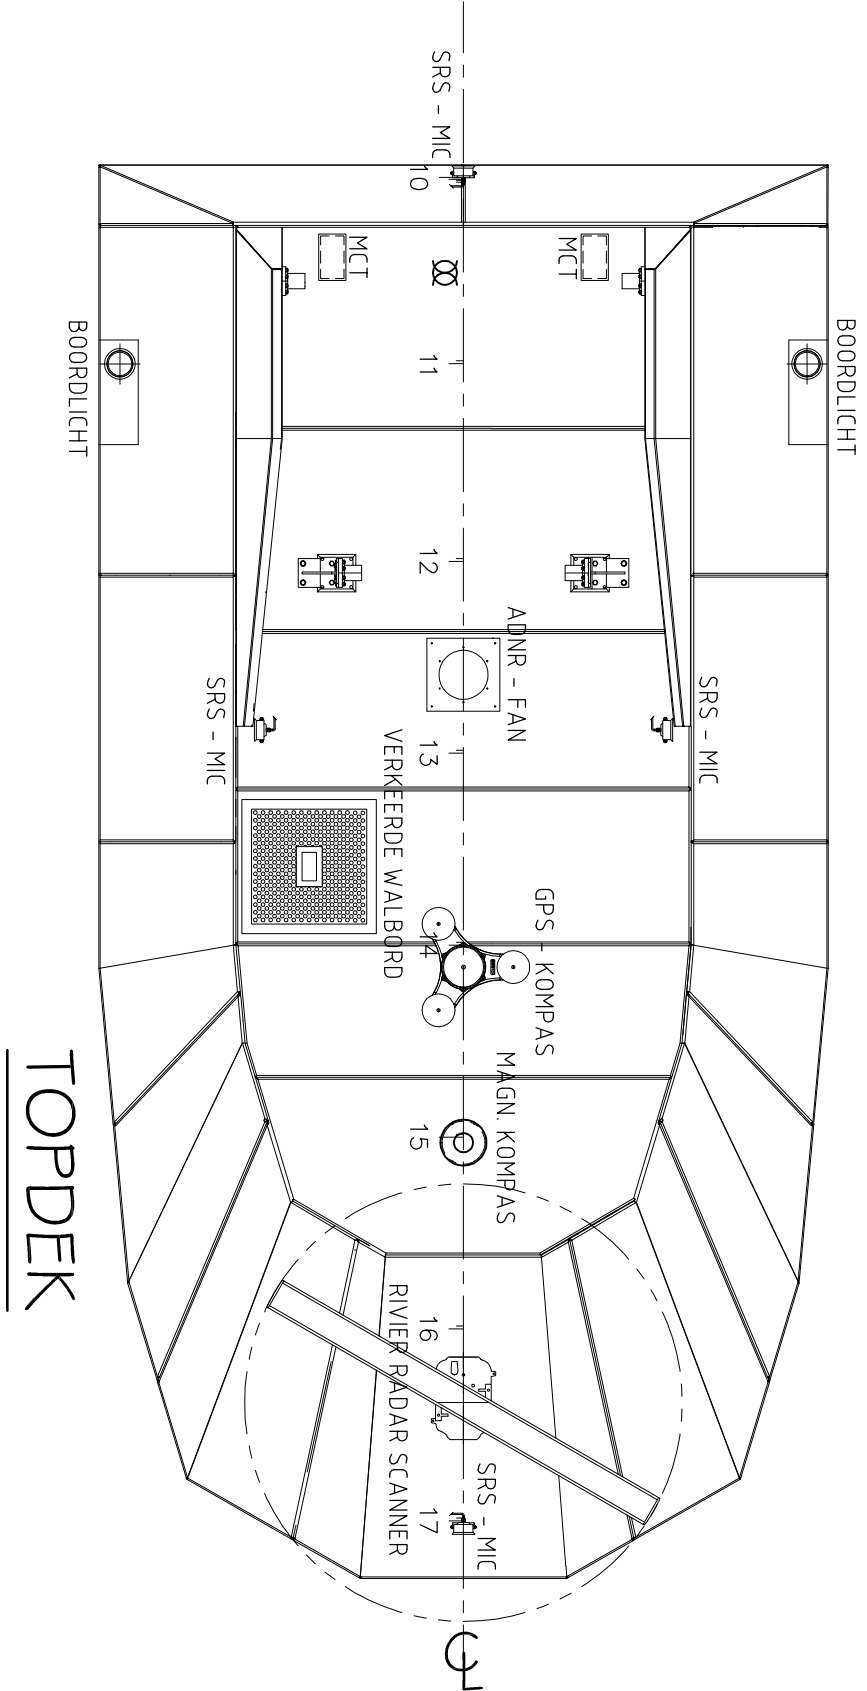

HOOFDAFMETINGEN

Lengte over alles: 23,95 m
Lengte tussen de loodlijnen: 22,18 m
Lengte waterlijn: 22,93 m
Breedte (gemald): 5,59 m
Breedte over alles: 5,83 m
Holte (midscheeps): 2,95 m
Constructie waterlijn: 1,40 m
Vrijboord op CWL (Midscheeps): 1,63 m
Ontwerpdiepgang: 1,32 m
Displacement (ontwerpdiepgang): 57 tonnes


HOOFTMOTOREN

2x Caterpillar C18 D-rating 651 kW @2200 RPM

KLASSIFICATIE

Lloyd's Register.
✱ A1, IWW, PATROL VESSEL, ✱ LMC, UMS

D					
C					
B					
A	PS	27-11-2008		REDUNGSVLOT TOEGEVOREGD	
O	PS	20-10-2008		INITIAL ISSUE	
rev.	drawn	date	checked	date	description

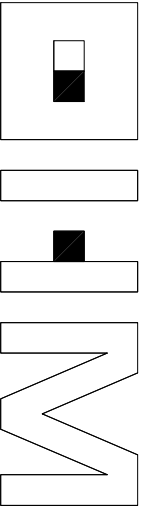

De Haas Maassluis BV
Govert Van Wijnkade 1 - Postbus 2 - 3144 ED - Maassluis
www.dehaasmaassluis.nl
info@dehaasmaassluis.nl
Telefoon: 010-59 135 11 - Fax: 010-59 175 54

RIJKSWATERSTAAT - RWS 70

ALGEMEEN PLAN - LAYOUT

AS BUILT

Project	RIJKSWATERSTAAT - RWS 70				
Subject	ALGEMEEN PLAN - LAYOUT				
Scale	1:40	Project id	P070183	Drawing id	P070183-000-100 SHEET 2