

SYMBOL	NO/ISO Nummer	No	OMSCHRIJVING	OPMERKING
--------	---------------	----	--------------	-----------

1. POSITIE

SAFETY PLAN	2.1	2	Veiligheidsplan	
2. SIGNAAL APPARATUUR				
	2.39	1	Algemeen alarm schakelaar	
	2.40	3	Handbrandmelder	
	-	3	Claxon algemeen alarm	
	-	1	Novec alarm	
	2.38	1	Brandmeldpaneel	
	-	1	Scheepshel	
	-	1	Algemeen alarm licht	

3. BRAND BLUS SYSTEMEN

	2.22	1	Novec opslag cilinder	
	2.13	1	Novec bedieningsplaats	

4. POMPEN

	2.3	1	Brandblus/lens/algemene diens pomp	16m³/h, 2,8 bar
	2.5	2	Noodbrandblus/lens/algemene dienspomp	16m³/h, 2,8 bar 30m³/h, 2,5 bar

5. AFSLUITERS

	2.15	3	Hoofdrandblusleiding met brandkranen	DN 65 - Storz nok 81 mm.
	-	1	Nooddouche	
	-	1	Oogdouche	

6. SPUIT BENODIGDHEDEN

	2.27	3	Brandslangenkast met spuit/sproei-straalpijp	2x slang L=10 m. 1x slang L=20 m.
---	------	---	--	--------------------------------------

7. BESCHERMING VAN RUIMTES

	2.32	1	Ruimte beschermd door Novec	
---	------	---	-----------------------------	--

8. BRAND BLUSSERS

	2.28	3	Poederblusser 6 kg	3x6 kg
	2.28	2	CO2 blusser	2x2 kg

9. BRANDWEER UITRUSTING/VEILIGHEIDS UITRUSTING




	3.3	4	EEBD	
	-	1	Perslucht opslag cilinder	
	-	1	Veiligheidslamp	

10. INDELING, WATERDICHTE/BRAND DEUREN/VLUCHT WEGEN

	1.1	-	Schot van klasse A	
	-	-	Schot van 60 minuten brand-vertraging	
	1.5	1	Brandwerend luik van klasse B0	
	3.1	-	Primaire vluchtweg	
	3.2	-	Secundaire vluchtweg	

11. (AF)STANDS) BEDENINGEN

	H.M. SB	-	1	Noodstopschakelaar Stuurboord Hoofdmotor	
	H.M. BB	-	1	Noodstopschakelaar Bakboord Hoofdmotor	
		2.10	1	Afstandbedienbare afsluiters voor brandstof	
	A	1.16	8	Inrichting om ventilatiekleppen in- of uitlaat- buiten te sluiten	Ventilatie accommodatie
	M	1.16	2	Inrichting om ventilatiekleppen in- of uitlaat- buiten te sluiten	Ventilatie motorkamer
		11.7	1	Afstandbedienbare stroomrichting voor ventilatiesysteem	Blaas voor de accommodatie Groen voor de motorkamer

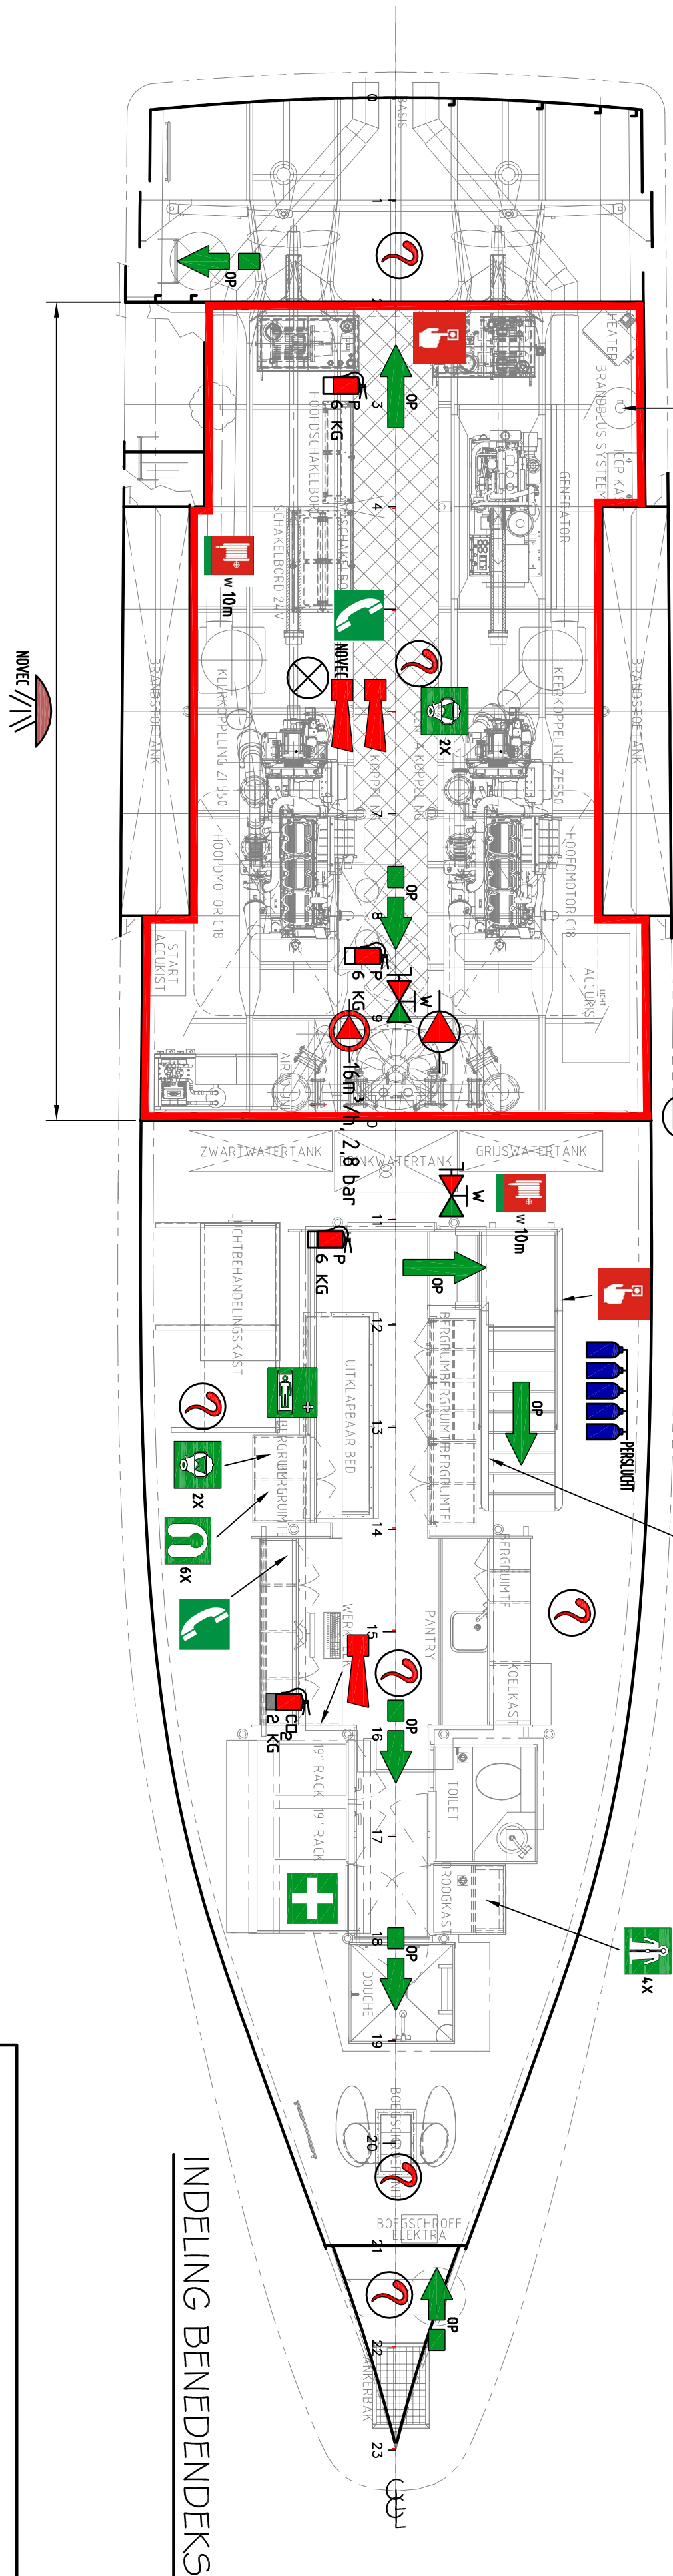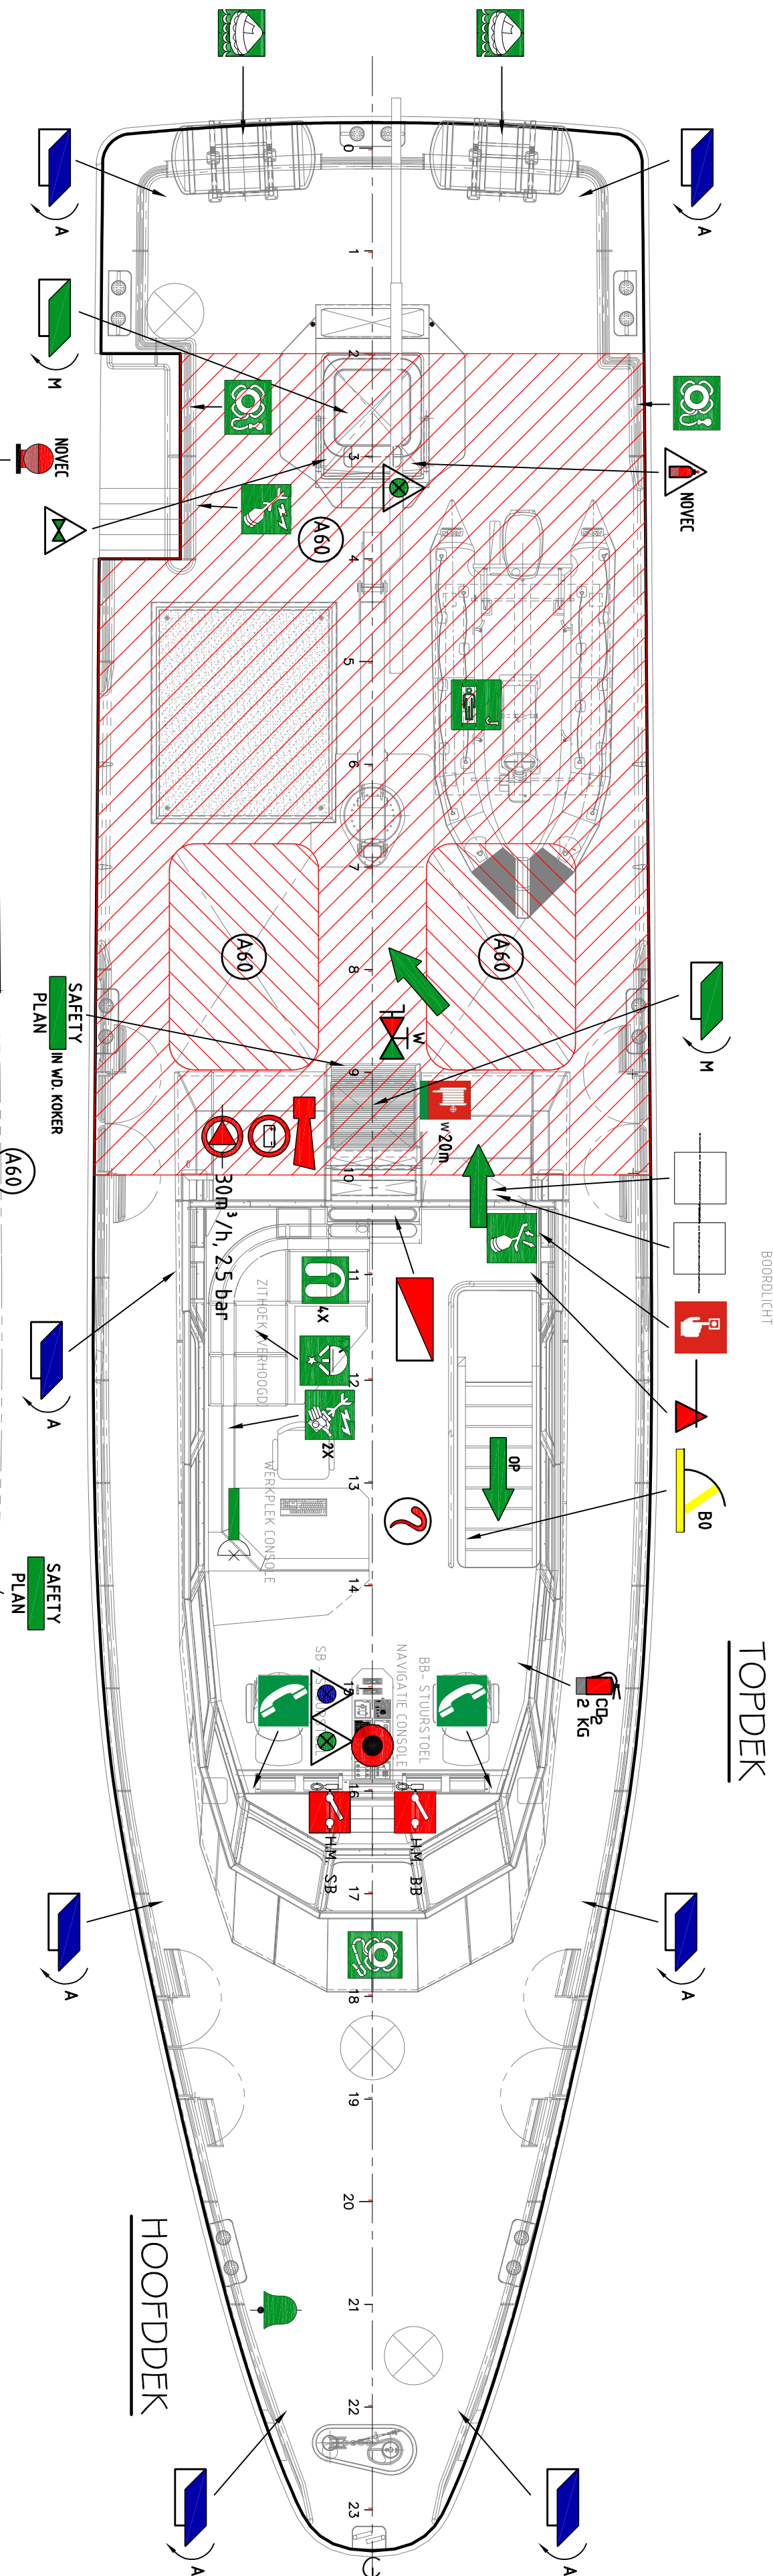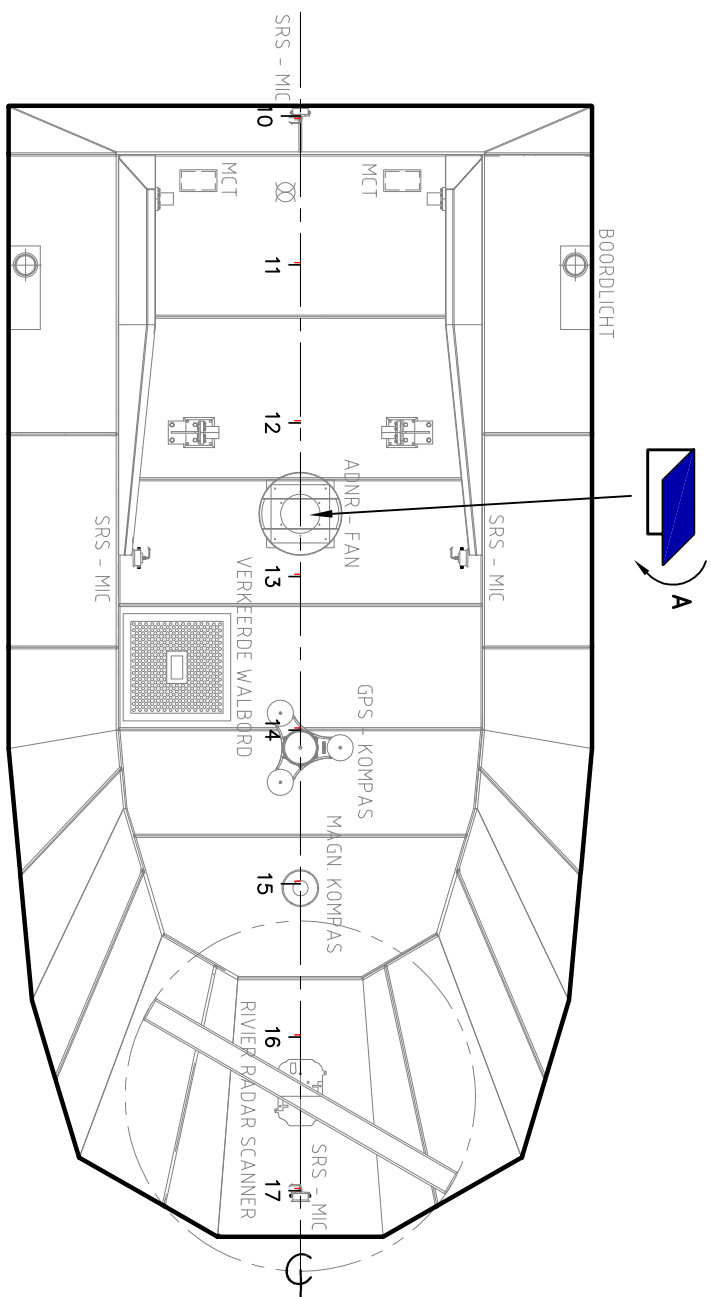

SYMBOL	NO/ISO Nummer	No	OMSCHRIJVING	OPMERKING
--------	---------------	----	--------------	-----------

12. DETECTORS/DRAAGBARE UITRUSTING

	2.41	8	Rookdetector	
---	------	---	--------------	--

13. DIVERSEN

	2.35	1	Noodaccumulator	
	4.28	4	Intercom	
	-	1	Brandweerbijl	
	4.26	1	Medicijnkast	


SYMBOL	NO/ISO Nummer	No	OMSCHRIJVING	OPMERKING
--------	---------------	----	--------------	-----------

14. REDDINGS MIDDELEN

	4.25	1	Brandcard	
	4.4	2	Reddingsvlot	6 Personen per vlot
	4.7	1	Reddingsstoel met drijvende lijn	
	4.8	2	Reddingsstoel met zelfontbrandend licht	
	4.10	10	Zwemvest	
	4.22	4	Overlevingspakken	
	4.17	2	VHF radio	
	4.18	1	Nood radiobaken	
	4.13	1	Radartransponder	
	4.15	1	Vaschensignalen	(set van 6 stuks)
	-	1	Jason's Cradle	

AS BUILT

NO	DATE	DESCRIPTION
PS	29-12-2008	AS BUILT
PS	01-12-2008	REMARKS SURVEYOR
PS	21-11-2008	REMARKS NSI
PS	10-10-2008	INITIAL ISSUE

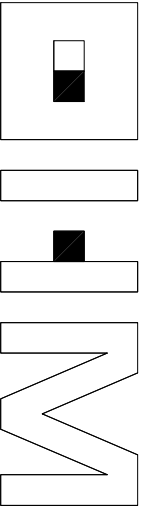

De Haas Maaslijs BV
 Govert Van Wijnkade 1 - Postbus 2 - 3144 ED - Maaslijs
 www.dehaasmaaslijs.nl
 info@dehaasmaaslijs.nl
 Telefoon: 010-59 135 11 - Fax: 010-59 175 54

RIJKSWATERSTAAT

VEILIGHEIDSPLAN

PROJECT	DATE	PROJECT NO	DRAWING NO
PROJECT	1-50	PROJECT NO P070B3	DRAWING NO P070B3-000-005