


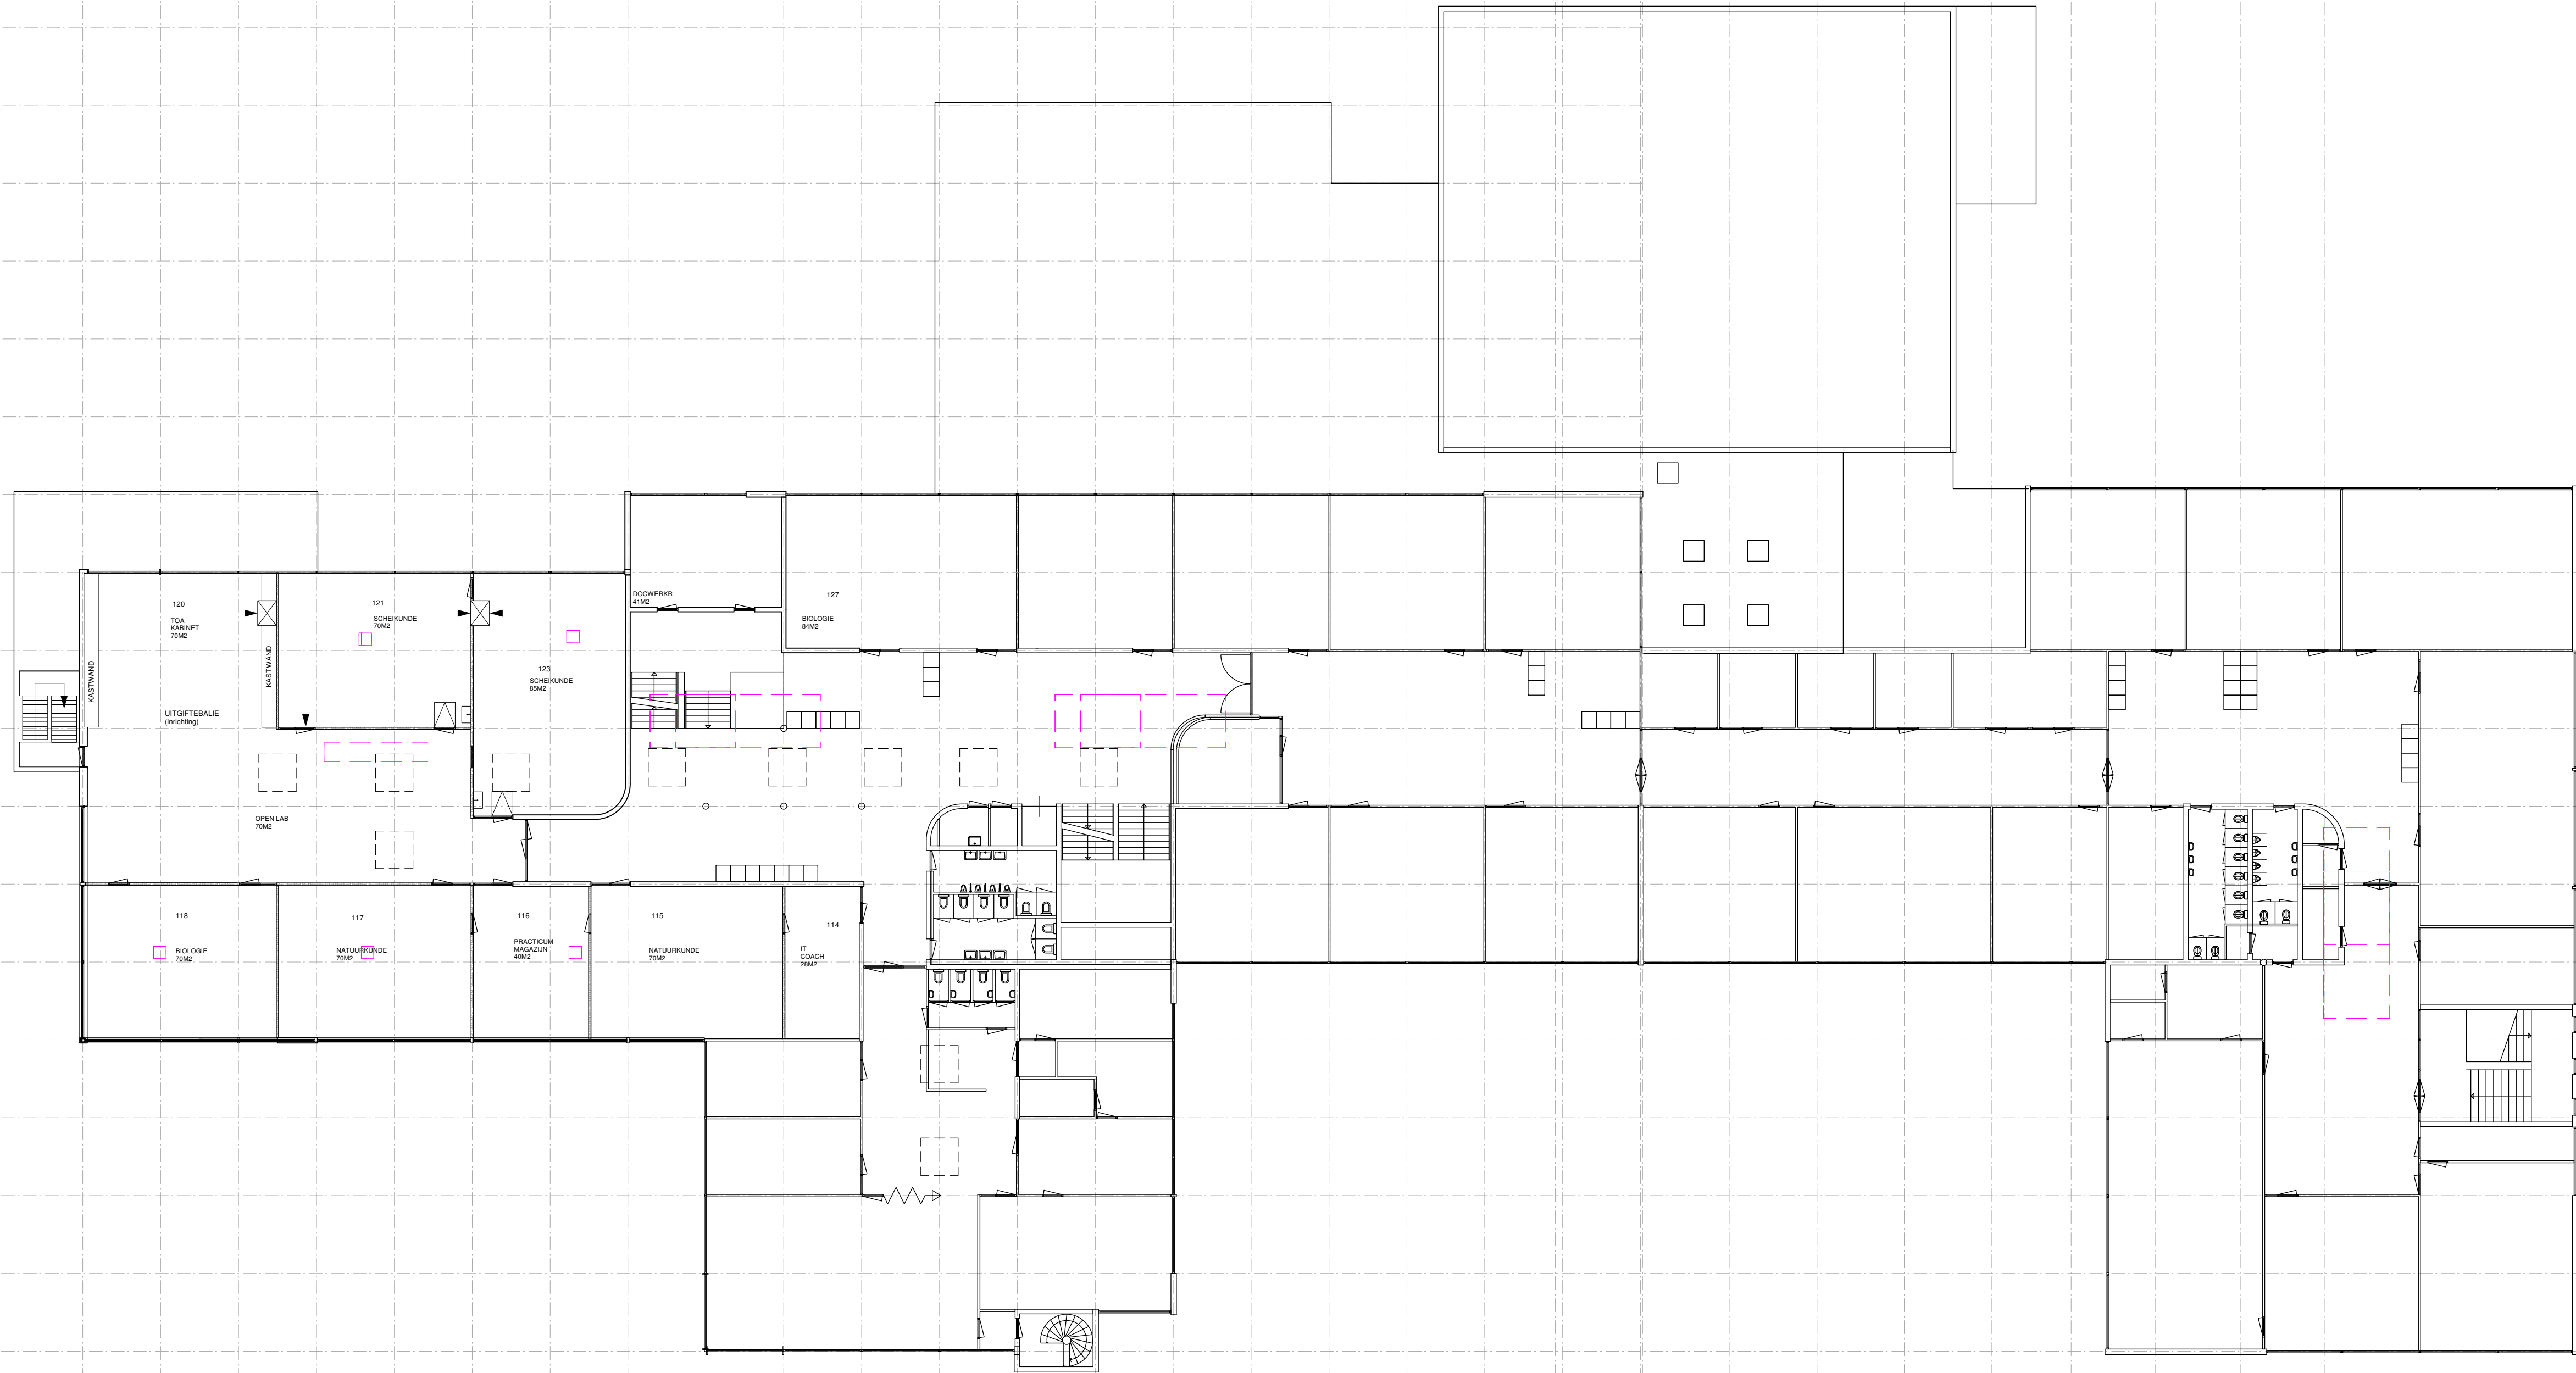

PLATTEGROND NIVEAU 1
2015-10 LINDENBORG LEEK REVISIETEKENING SCHAAL 1:200 DATUM 17 MEI 2016

SCHAAL: 0 1 2 3 4 5 10 15 20 25
METER

K L E I N