


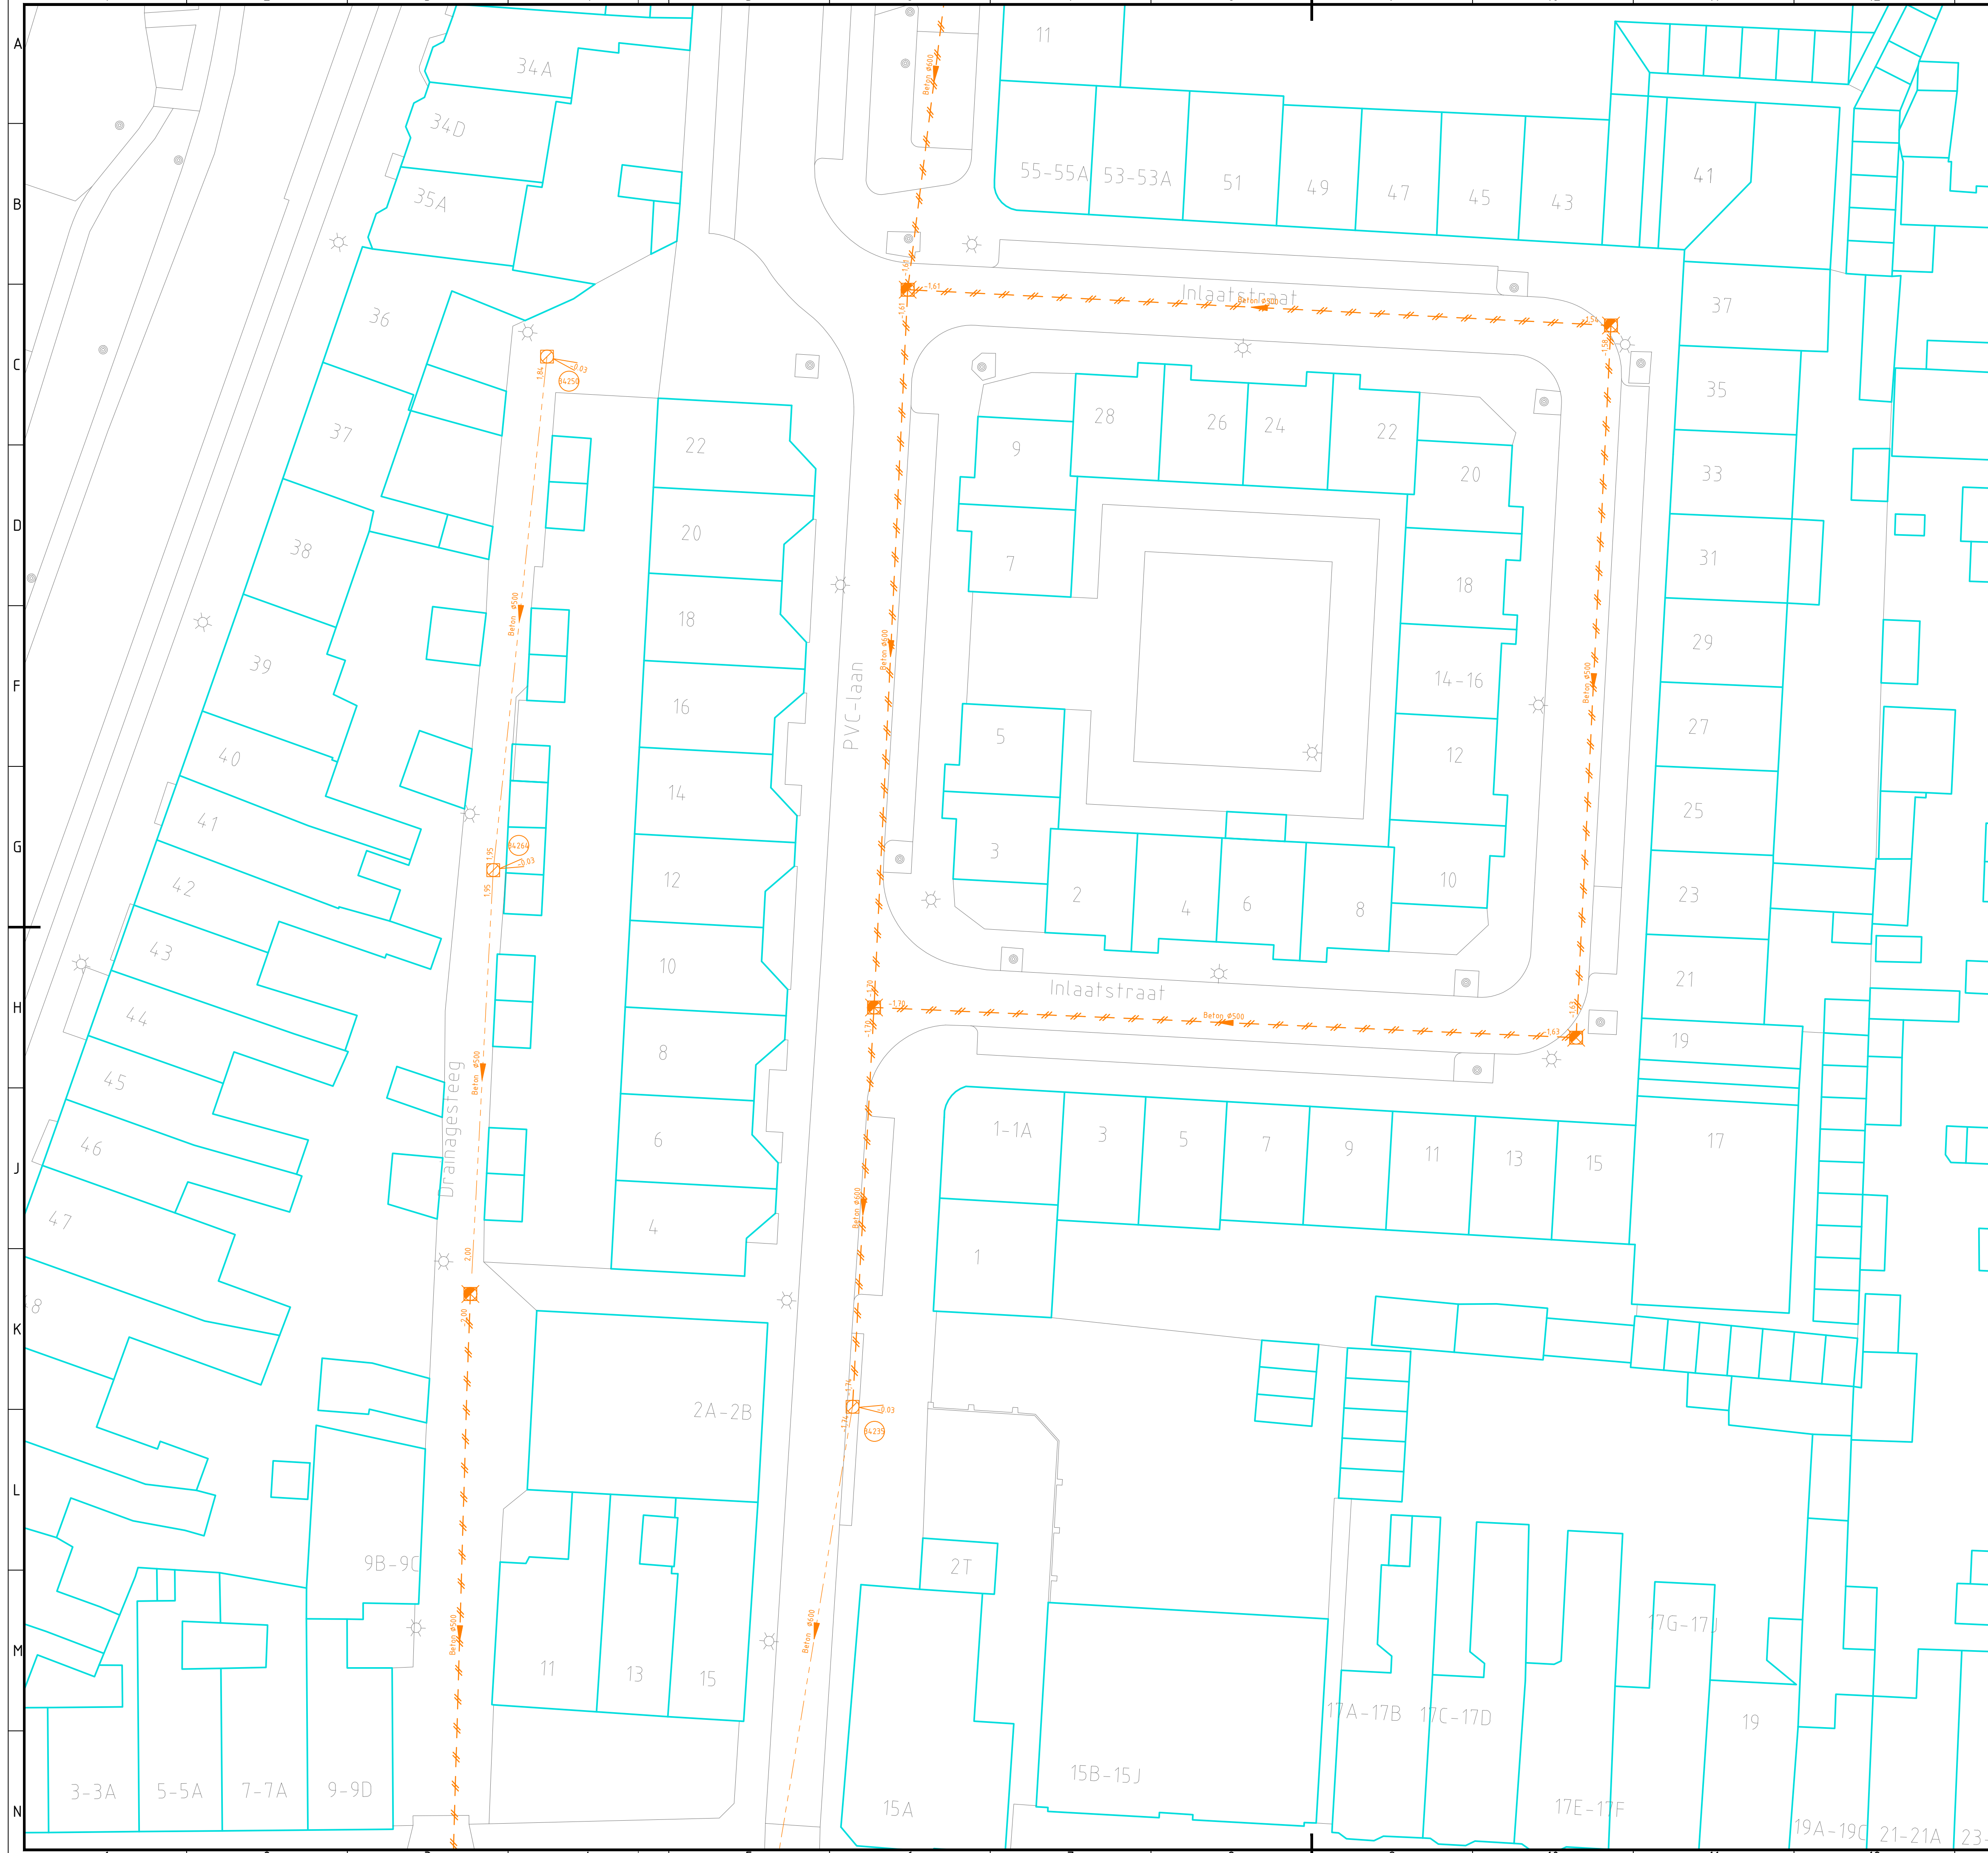

Legenda

Bestaand

Transportleiding GWA

Putnummer

Put GWA

Stroomrichting

Vervallen

Transportleiding GWA

Put GWA

Stroomrichting rechts

Maten in meters, tenzij anders vermeld
Materiaalmaten in mm, tenzij anders vermeld
Peilmaten in meters
t.o.v. N.A.P., tenzij anders vermeld
Diameters in mm, tenzij anders vermeld

Project Herinrichting Rioolwijk						Aannemersbedrijf De Snelle Afvoer	
Onderwerp Revisie riolering verwijderd Inlaatsstraat, PVC-laan en Drainagesteeg						Periode aanleg: maart 2018	
Getekend door S. Huizer	Gecontroleerd door C. Brunt	Blad 2	Aantal 6	Documentsoort Revisie	Documentstatus Definitief	Contractnummer: conform bestek	
Datum uitgifte 12-04-2019	Gezien door L. Leloux	Schaal 1:200	Formaat A1	Domein Riolering	Zaaknummer: opvragen	Documentnummer: opvragen	
Gemeente Leiden Projectbureau Team Stadsingeneurs		Leiden		Stationsplein 107 Postbus 9100, 2300 PC Leiden Tel. 071-5165901 / Fax 071-5165999			