


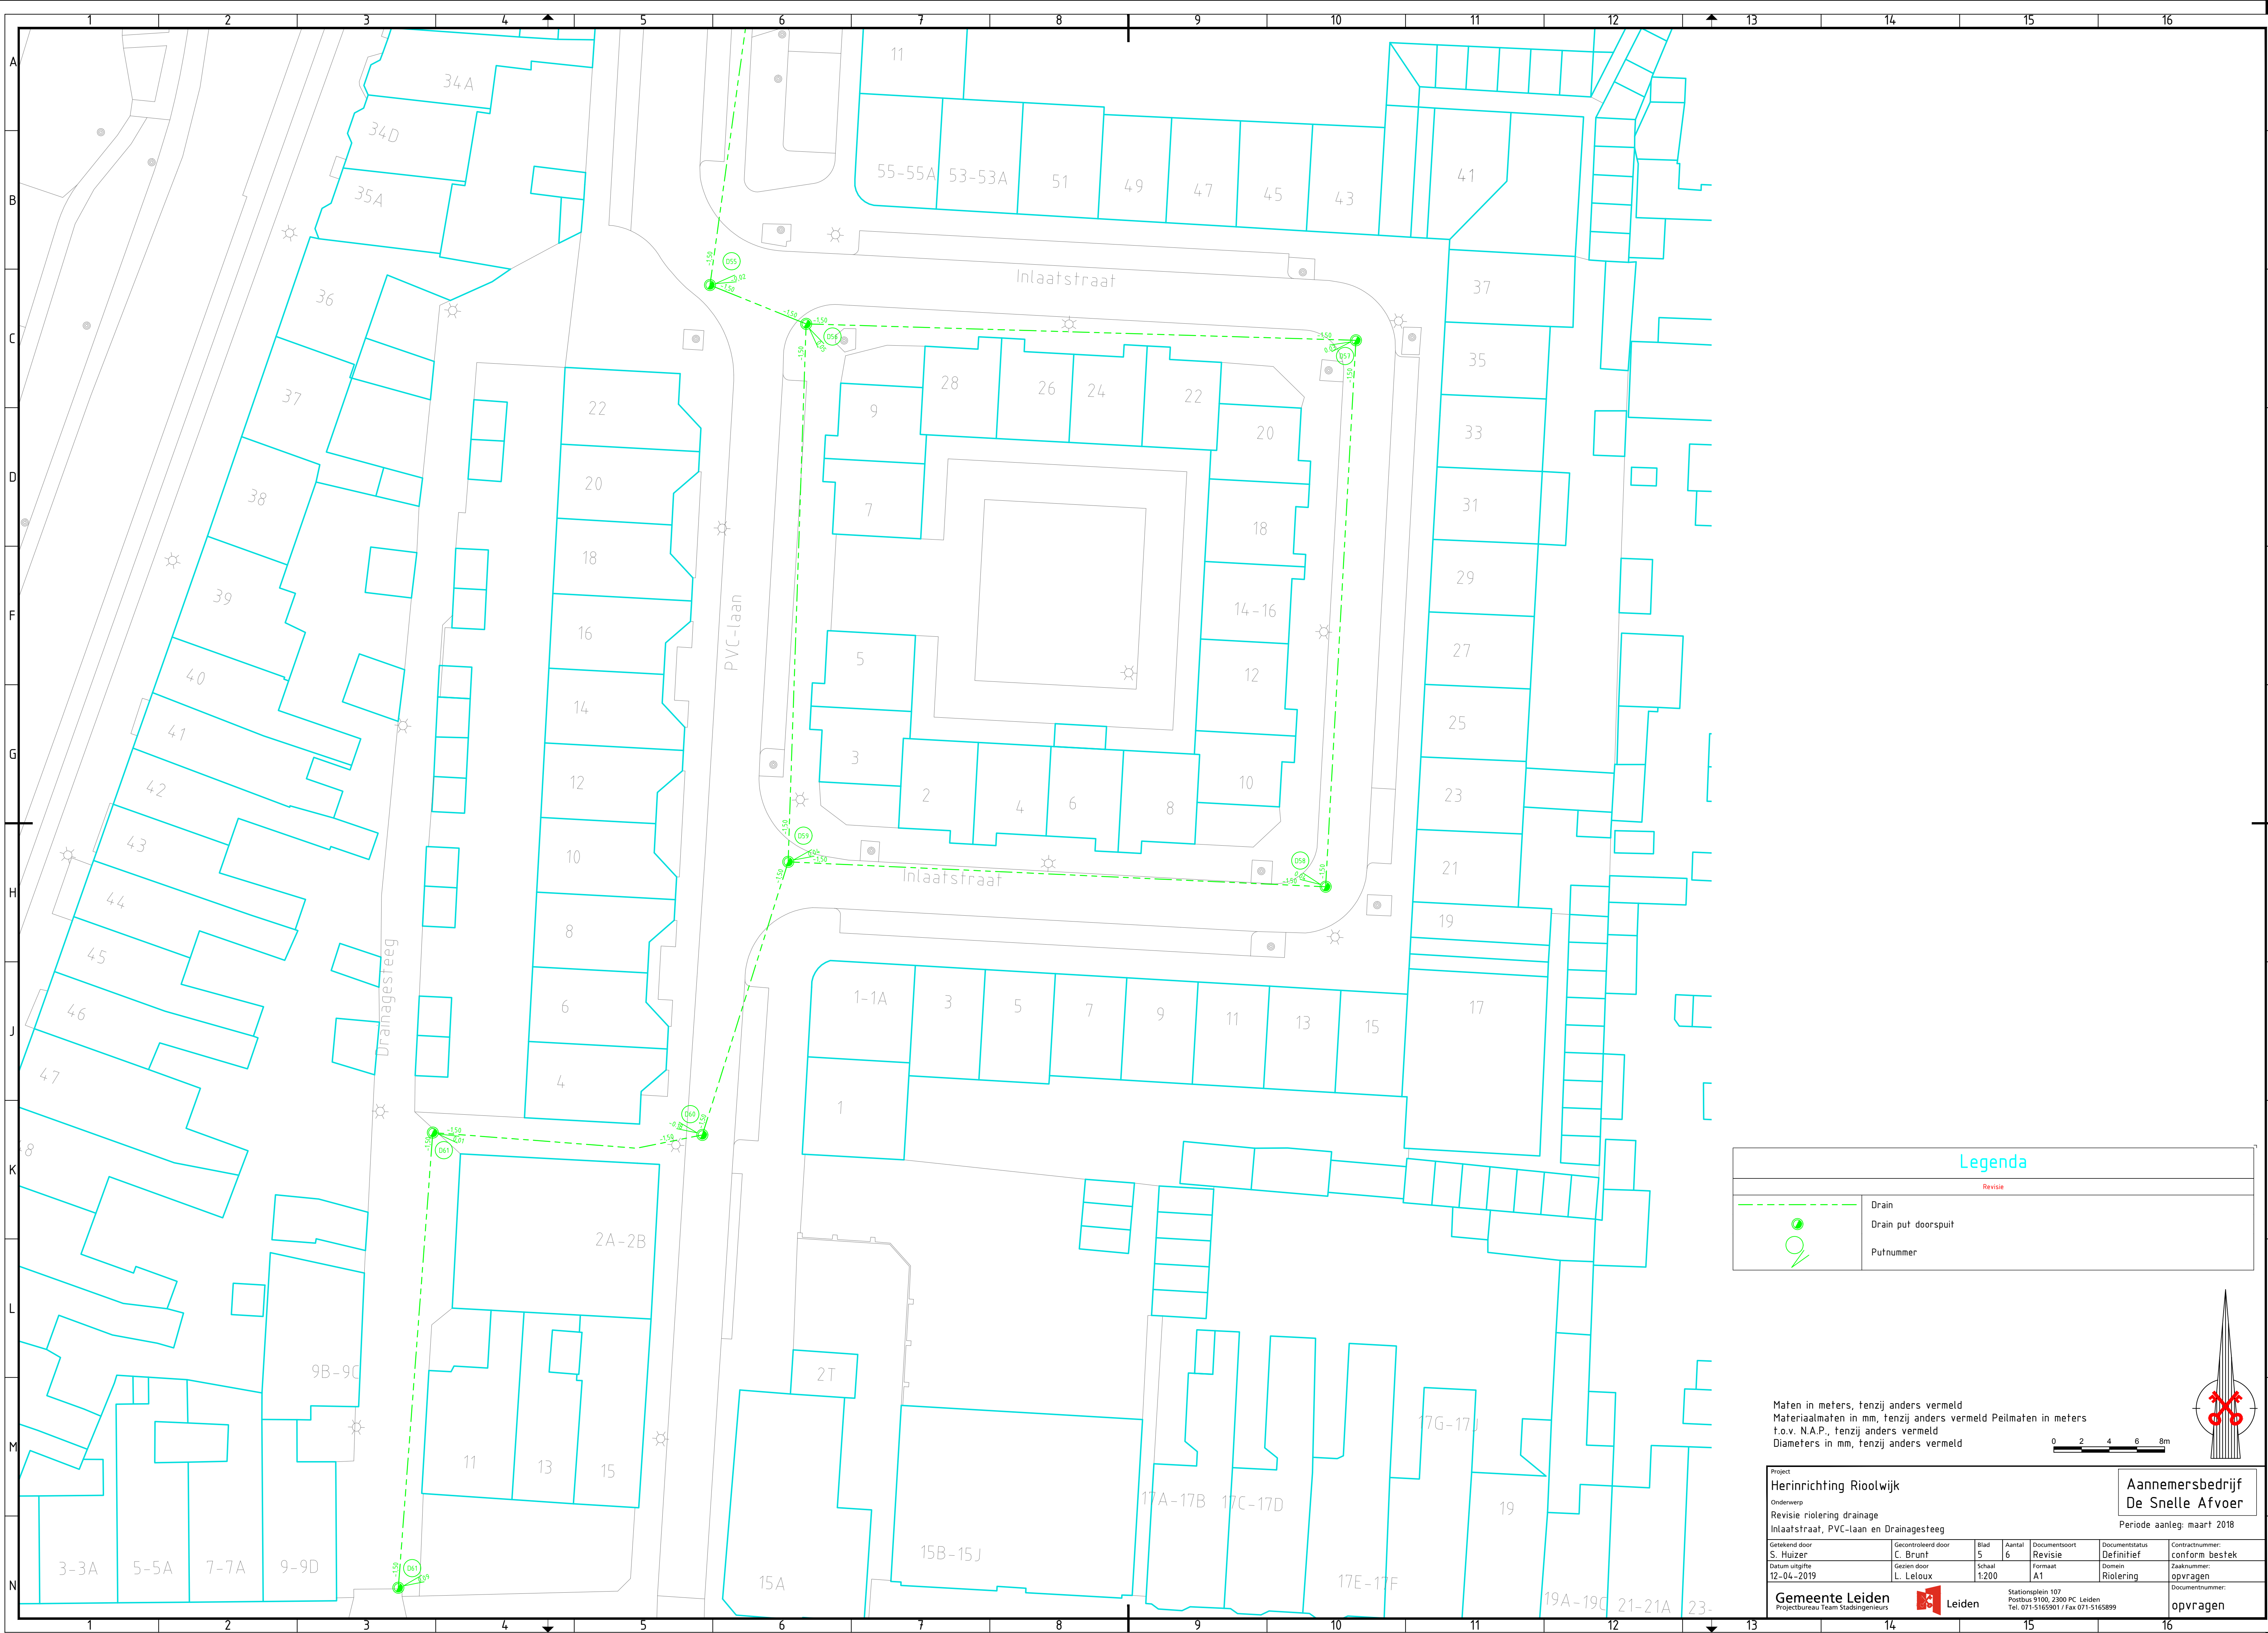



Legenda

Drain

Drain put doorspuit

Putnummer

Maten in meters, tenzij anders vermeld
Materiaalmaten in mm, tenzij anders vermeld
t.o.v. N.A.P., tenzij anders vermeld
Diameters in mm, tenzij anders vermeld

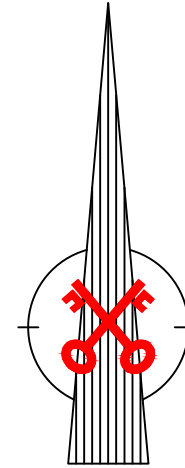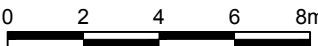

Project Herinrichting Roolwijk					Aannemersbedrijf De Snelle Afvoer		
Onderwerp Revisie riolering drainage					Periode aanleg: maart 2018		
Inlaatsstraat, PVC-laan en Drainagesteeg							
Getekend door S. Huizer	Gecontroleerd door C. Brunt	Blad 5	Aantal 6	Documentsoort Revisie	Documentstatus Definitief	Contractnummer: conform bestek	
Datum uitgifte 12-04-2019	Gezien door L. Leloux	Schaal 1:200		Formaat A1	Domein Riolering	Zaaknummer: opvragen	
Gemeente Leiden Projectbureau Team Stadsingenieurs			 Leiden		Stationsplein 107 Postbus 9100, 2300 PC Leiden Tel. 071-5165901 / Fax 071-5165899		
					Documentnummer: opvragen		