


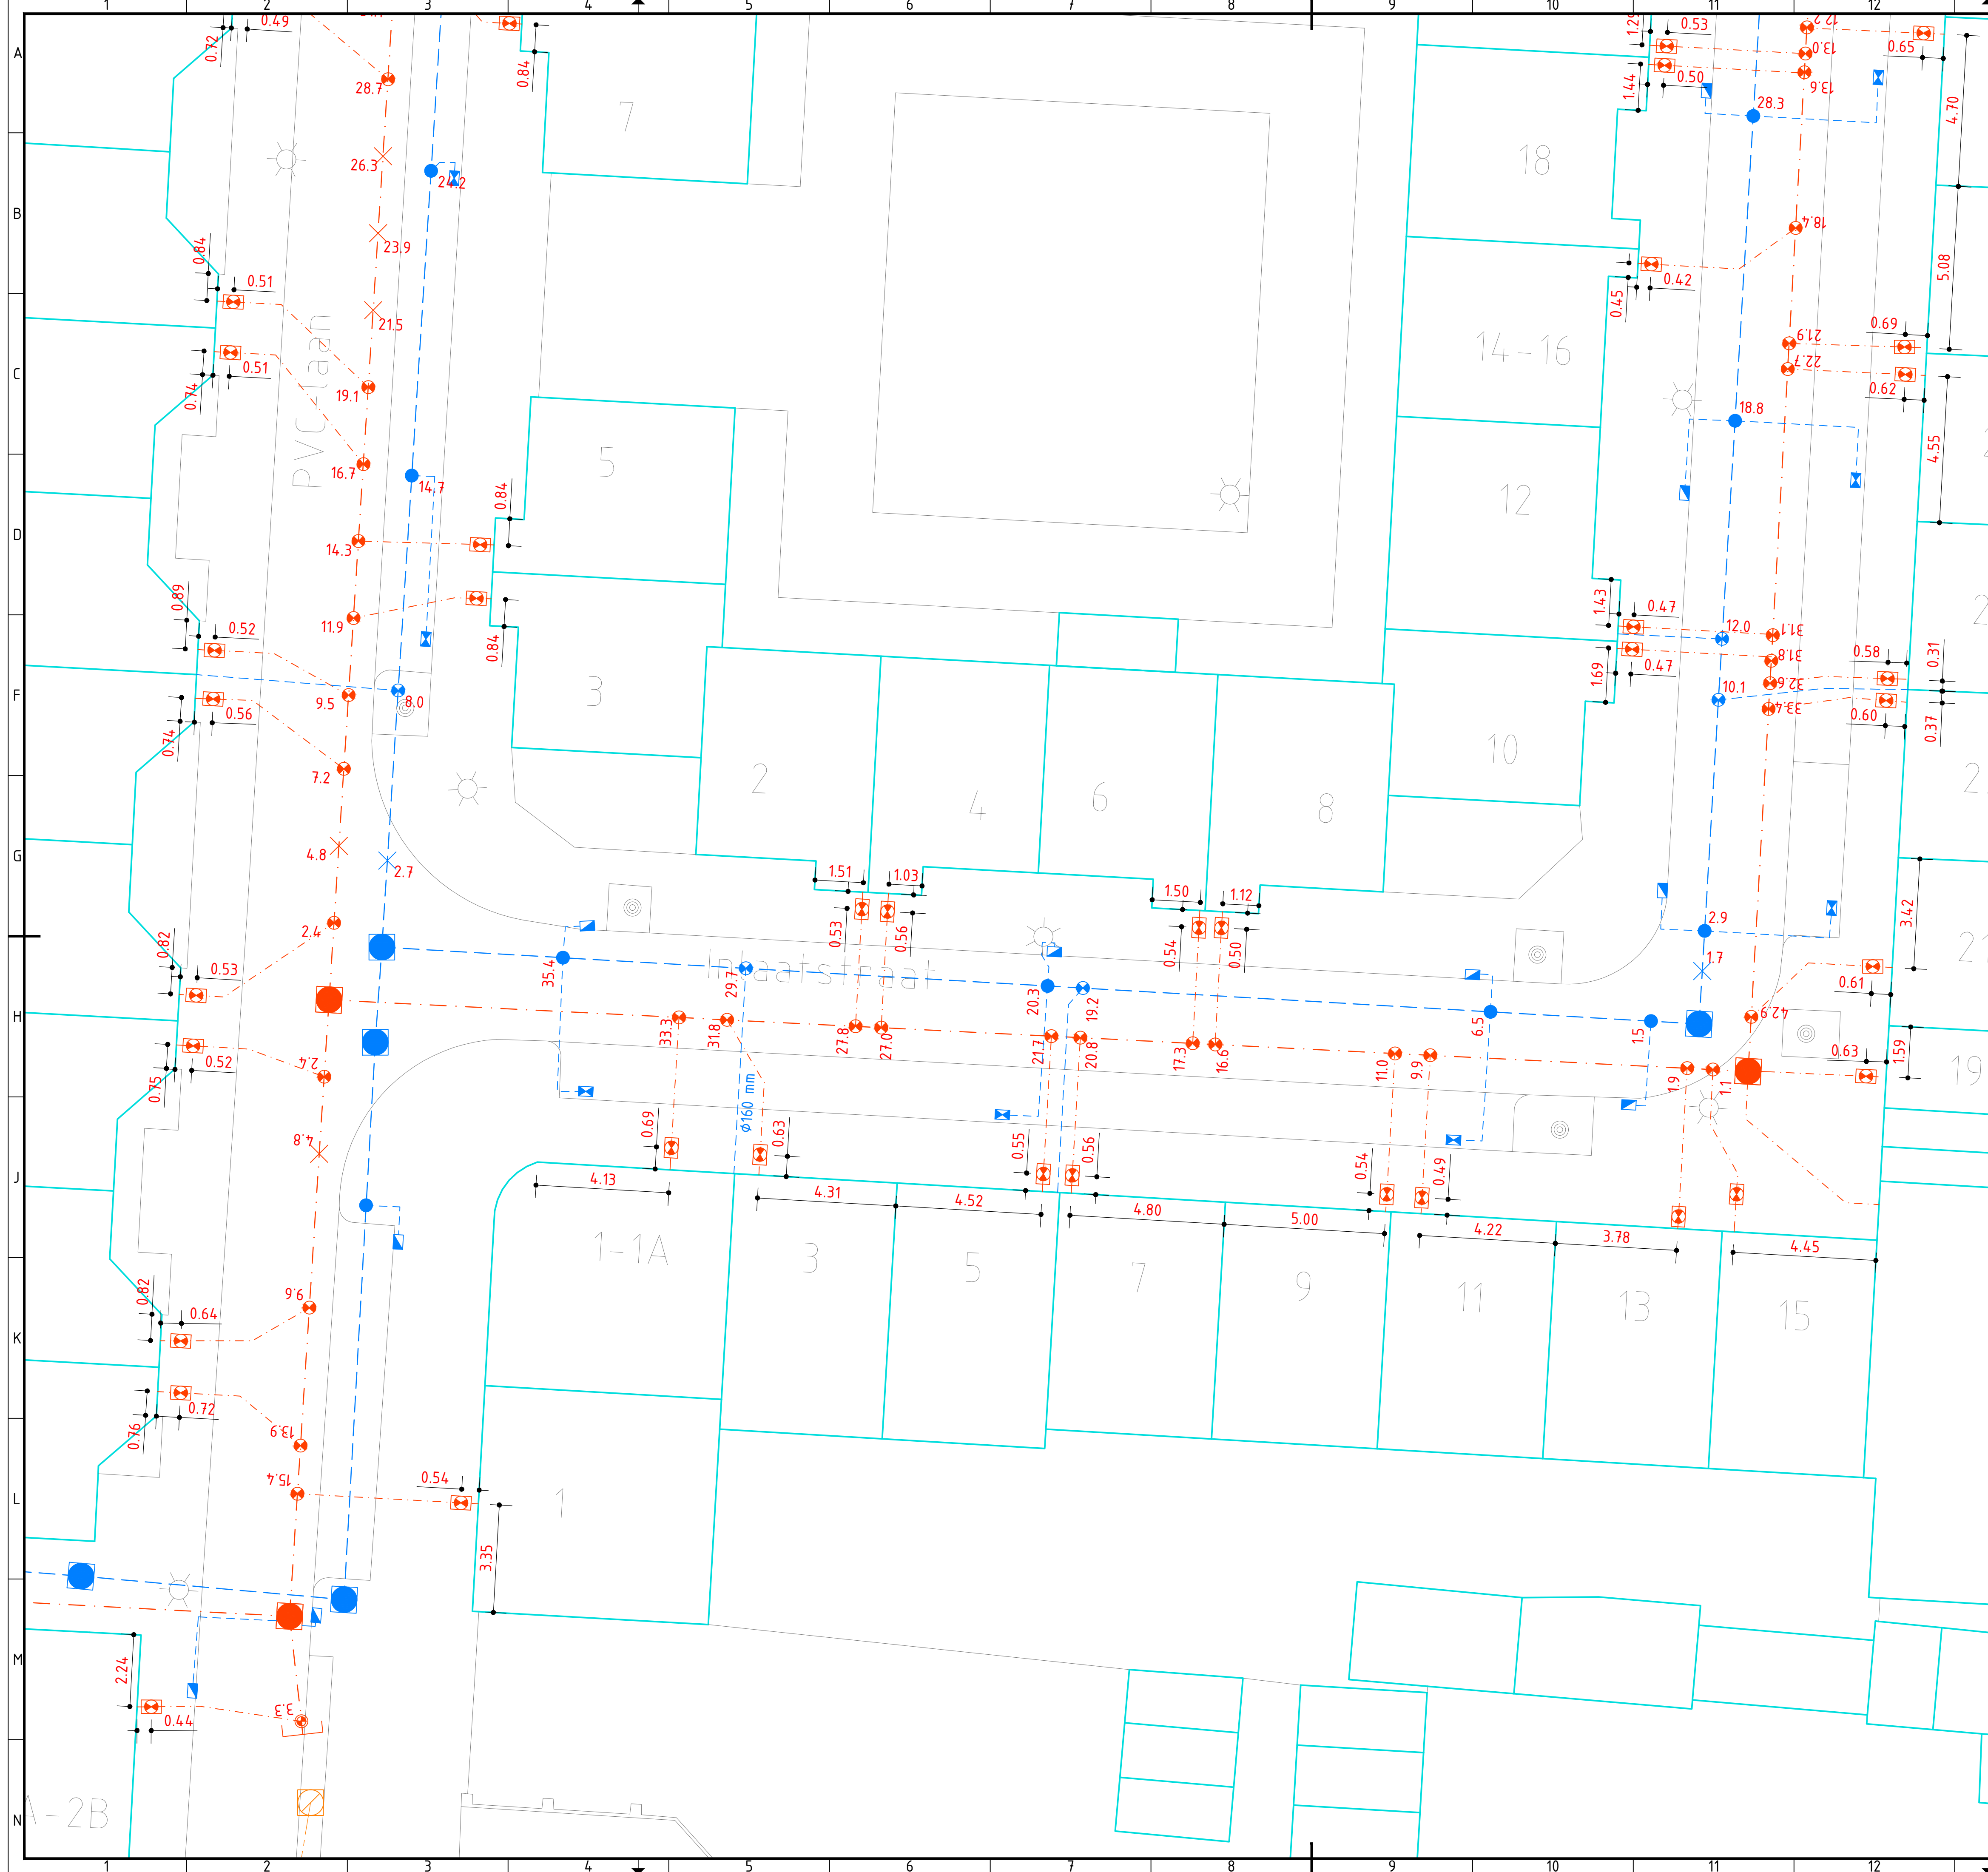

Legenda

Bestaand

Transportleiding GWA

Put GWA

Revisie

Huisaansluiting HWA

Kolkaansluiting HWA

Transportleiding HWA

Huisaansluiting VWA

Transportleiding VWA

Inlaat 125 mm

Inlaat blind

Inlaat kolk

Straatkolk 450x300 mm

Trotoirkolk

Put HWA

Eindkap

Inlaat 125 mm

Inlaat 160 mm



Inlaat blind

Ontstoppingsstuk

Put VWA

Betonbuizen fabriekat Kijlstra, type Bluetube
Alle huis en kolkaansluitingen PVC Ø125 tenzij anders aangegeven
HWA PVC kleur roodbruin
VWA PVC kleur grijs

Maten in meters, tenzij anders vermeld
Materiaalmaten in mm, tenzij anders vermeld
t.o.v. N.A.P., tenzij anders vermeld
Diameters in mm, tenzij anders vermeld

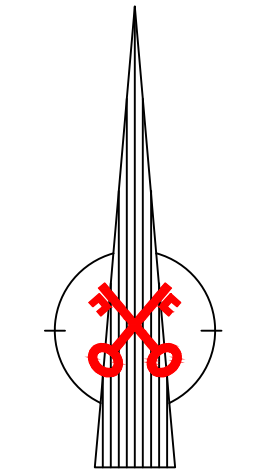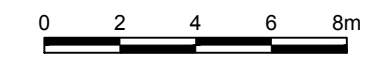

Project Herinrichting Rioolwijk					Aannemersbedrijf De Snelle Afvoer	
Onderwerp Revisie riolering aansluitingen Inlaafstraat, PVC-laan en Drainagesteeg					Periode aanleg: maart 2018	
Getekend door S. Huizer	Gecontroleerd door C. Brunt	Blad 6	Aantal 6	Documentsoort Revisie	Documentstatus Definitief	Contractnummer: conform bestek
Datum uitgifte 12-04-2019	Gezien door L. Leloux	Schaal 1:100	Formaat A1	Domein Riolering	Zaaknummer: opvragen	Documentnummer: opvragen
Gemeente Leiden Projectbureau Team Stadsingenieurs					Leiden Stationsplein 107 Postbus 9100, 2300 PC Leiden Tel. 071-5165901 / Fax 071-5165999	