
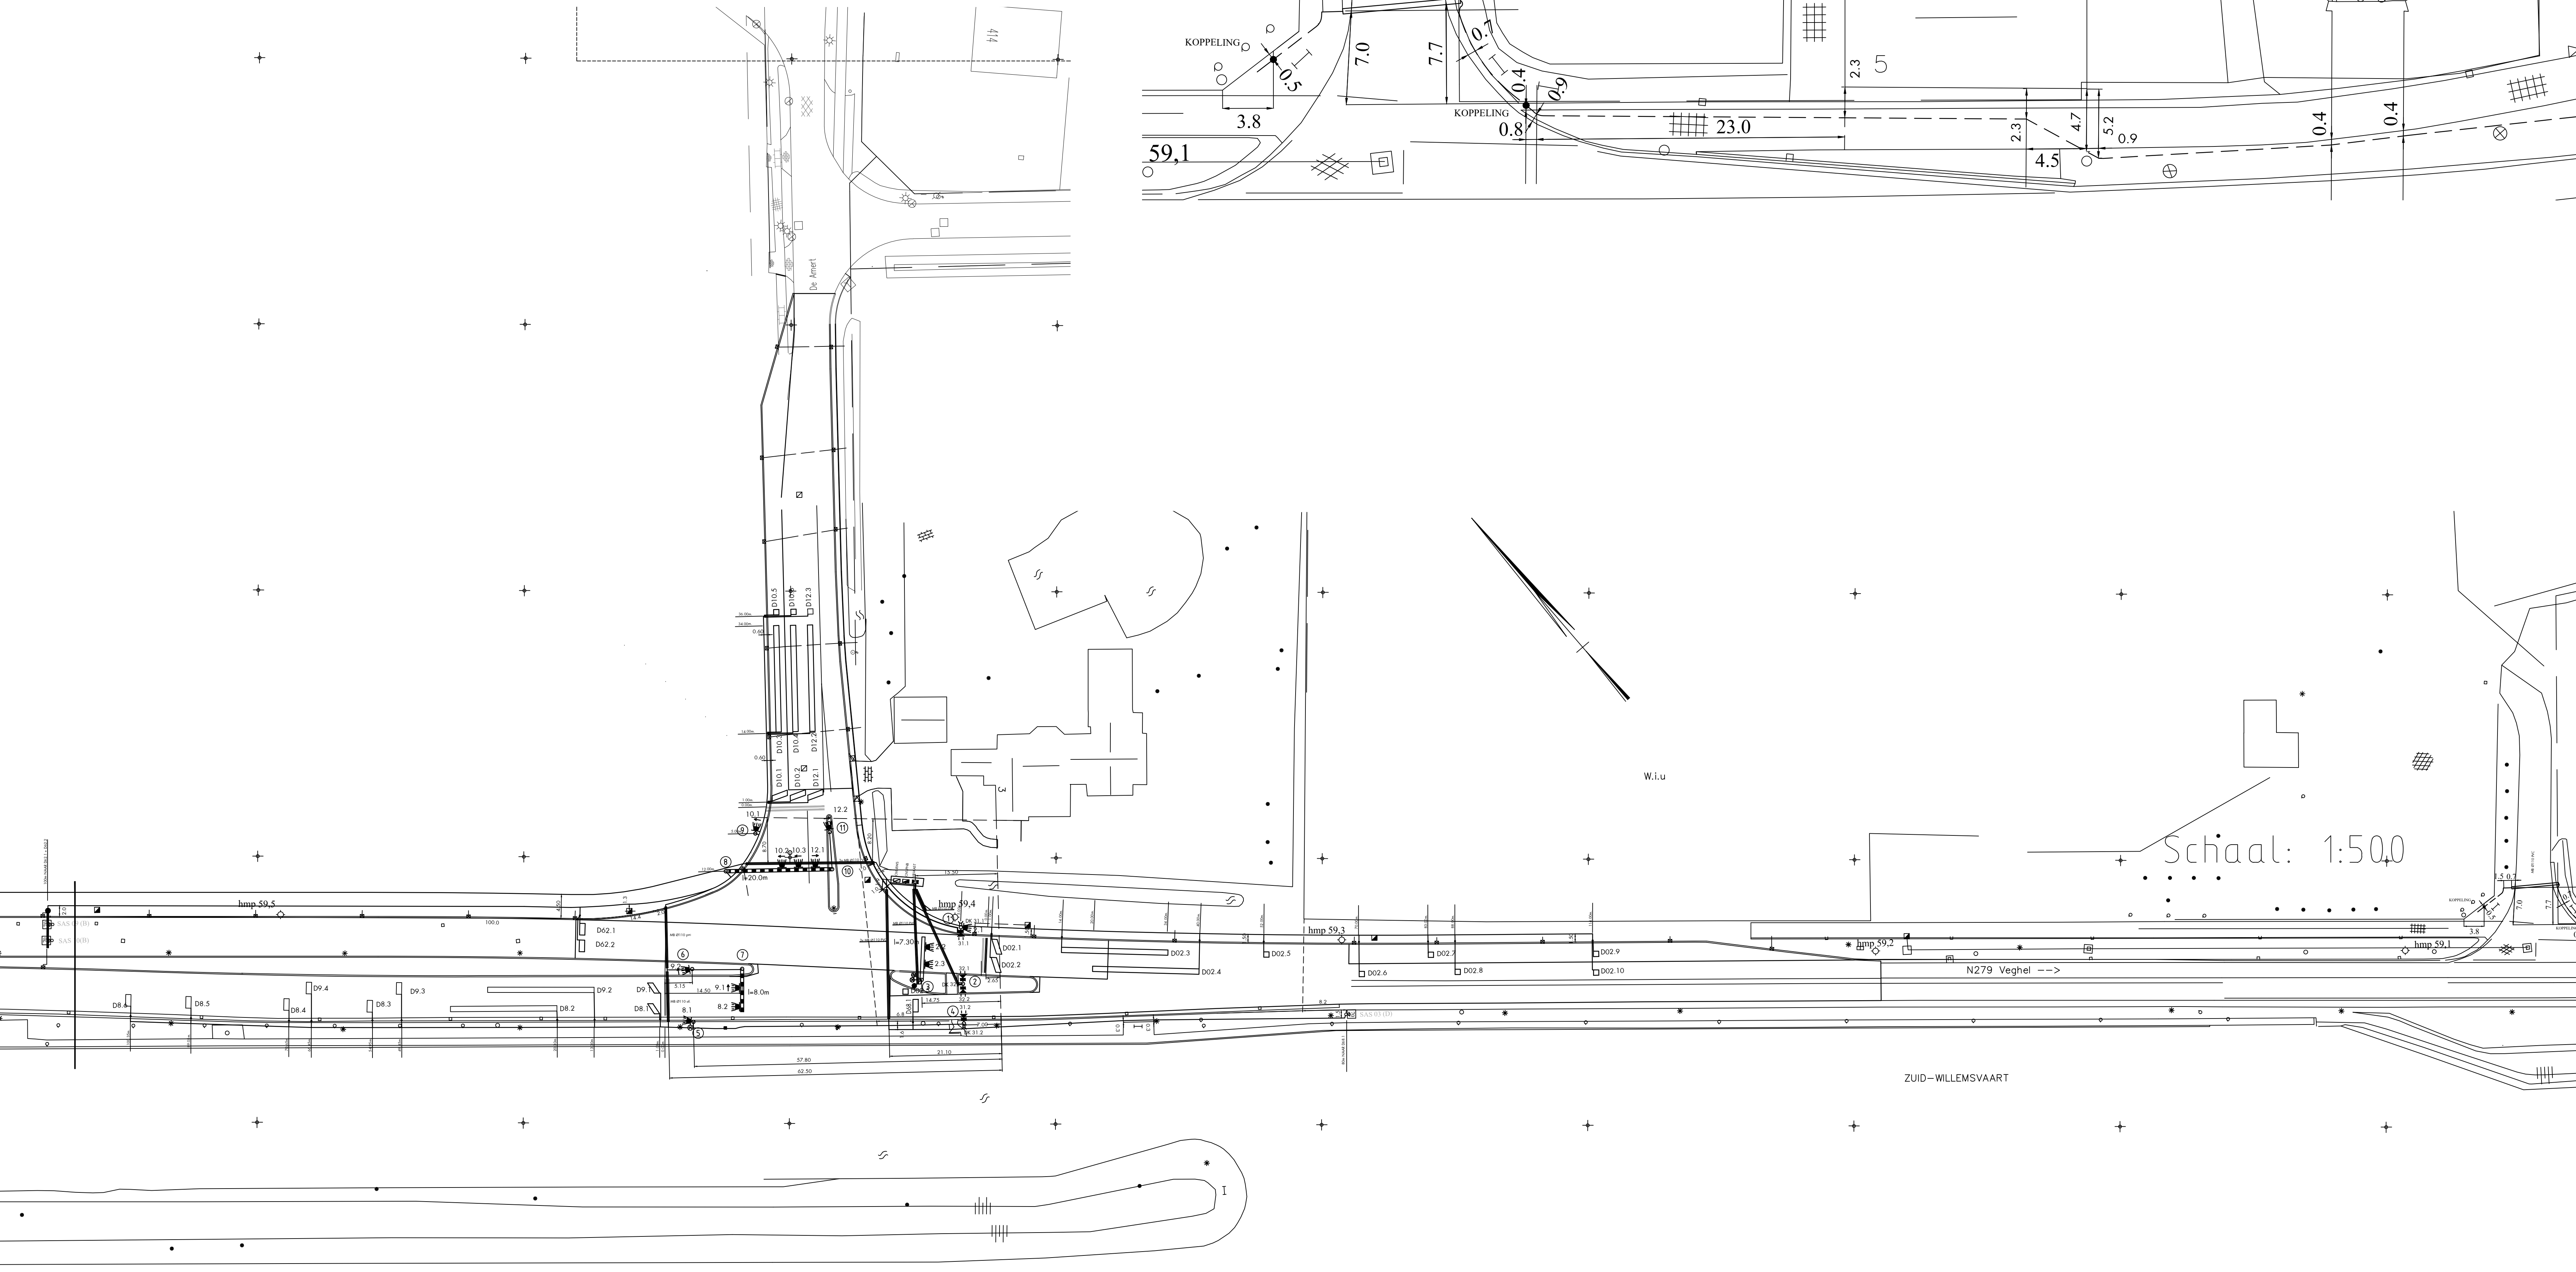



Tekeningnummer	KABELPLAN	KABELPLAN	Datum:	MZW	FR nummer
	Veghel N250 De Amerik		Gedrukt op: 02-03-10 VRI nr.:		
	VTN projectnummer		09-001-171		VERSIE 1.0
VTN Verkeers-Besturingstechniek - Culemborg		Tel:	0345-547474		
		E-mail:	info@vtn-man.nl		

Volgor	Type kabel	Van	Naar	Opmmerkingen
1	1VL EYO-YMeKaszkh 4x1,5	Kast1	Maat 01	2,1
2	1VL EYO-YMeKaszkh 4x1,5	Kast1	Maat 01	31,1
3	1VL EYO-YMeKaszkh 4x1,5	Kast1	Maat 02	32,1
4	1VL EYO-YMeKaszkh 4x1,5	Kast1	Maat 02	32,2
5	1VL EYO-YMeKaszkh 4x1,5	Kast1	Maat 03	2,2
6	1VL EYO-YMeKaszkh 4x1,5	Kast1	Maat 03	2,3
7	1VL EYO-YMeKaszkh 4x1,5	Kast1	Maat 03	Puts Rood-Wit
8	1UXL zh 4x1,5	Kast1	Maat 03	DCF-ontvanger
9	1VL EYO-YMeKaszkh 4x1,5	Kast1	Maat 04	31,2
10	1VL EYO-YMeKaszkh 4x1,5	Kast1	Maat 05	8,1
11	1VL EYO-YMeKaszkh 4x1,5	Kast1	Maat 06	9,2
12	1VL EYO-YMeKaszkh 4x1,5	Kast1	Maat 07	8,2
13	1VL EYO-YMeKaszkh 4x1,5	Kast1	Maat 07	9,1
14	1VL EYO-YMeKaszkh 4x1,5	Kast1	Maat 09	10,1
15	1VL EYO-YMeKaszkh 4x1,5	Kast1	Maat 10	10,2
16	1VL EYO-YMeKaszkh 4x1,5	Kast1	Maat 10	10,3
17	1VL EYO-YMeKaszkh 4x1,5	Kast1	Maat 10	12,1
18	1VL EYO-YMeKaszkh 4x1,5	Kast1	Maat 11	12,2
19	1UXL zh 4x1,5	Kast1	Maat 01	DK 31,1
20	1UXL zh 4x1,5	Kast1	Maat 02	DK 32
21	1UXL zh 4x1,5	Kast1	Maat 04	DK 31,2
22	1UXL zh 2x1,5	Kast1	D2,1	
23	1UXL zh 2x1,5	Kast1	D2,2	
24	1UXL zh 2x1,5	Kast1	D2,3	
25	1UXL zh 2x1,5	Kast1	D2,4	
26	1UXL zh 2x1,5	Kast1	D2,5	
27	1UXL zh 2x1,5	Kast1	D2,6	
28	1UXL zh 2x1,5	Kast1	D2,7	
29	1UXL zh 2x1,5	Kast1	D2,8	
30	1UXL zh 2x1,5	Kast1	D2,9	
31	1UXL zh 2x1,5	Kast1	D2,10	
32	1UXL zh 2x1,5	Kast1	D8,1	
33	1UXL zh 2x1,5	Kast1	D8,2	
34	1UXL zh 2x1,5	Kast1	D8,3	
35	1UXL zh 2x1,5	Kast1	D8,4	
36	1UXL zh 2x1,5	Kast1	D8,5	
37	1UXL zh 2x1,5	Kast1	D8,6	
38	1UXL zh 2x1,5	Kast1	D9,1	
39	1UXL zh 2x1,5	Kast1	D9,2	
40	1UXL zh 2x1,5	Kast1	D9,3	
41	1UXL zh 2x1,5	Kast1	D9,4	
42	1UXL zh 2x1,5	Kast1	D10,1	
43	1UXL zh 2x1,5	Kast1	D10,2	
44	1UXL zh 2x1,5	Kast1	D10,3	
45	1UXL zh 2x1,5	Kast1	D10,4	
46	1UXL zh 2x1,5	Kast1	D10,5	
47	1UXL zh 2x1,5	Kast1	D10,6	
48	1UXL zh 2x1,5	Kast1	D12,1	
49	1UXL zh 2x1,5	Kast1	D12,2	
50	1UXL zh 2x1,5	Kast1	D12,3	
51	VO-YMKasmb 4x4	Kast1	OVL-PNB	VOEDING
52	VO-YMKasmb 2x1,5	Kast1	OVL-PNB	DIMMING
53	1UXL zh 2x1,5	Kast1	D68,1	
54	1UXL zh 2x1,5	Kast1	D62,1	
55	1UXL zh 2x1,5	Kast1	D62,2	

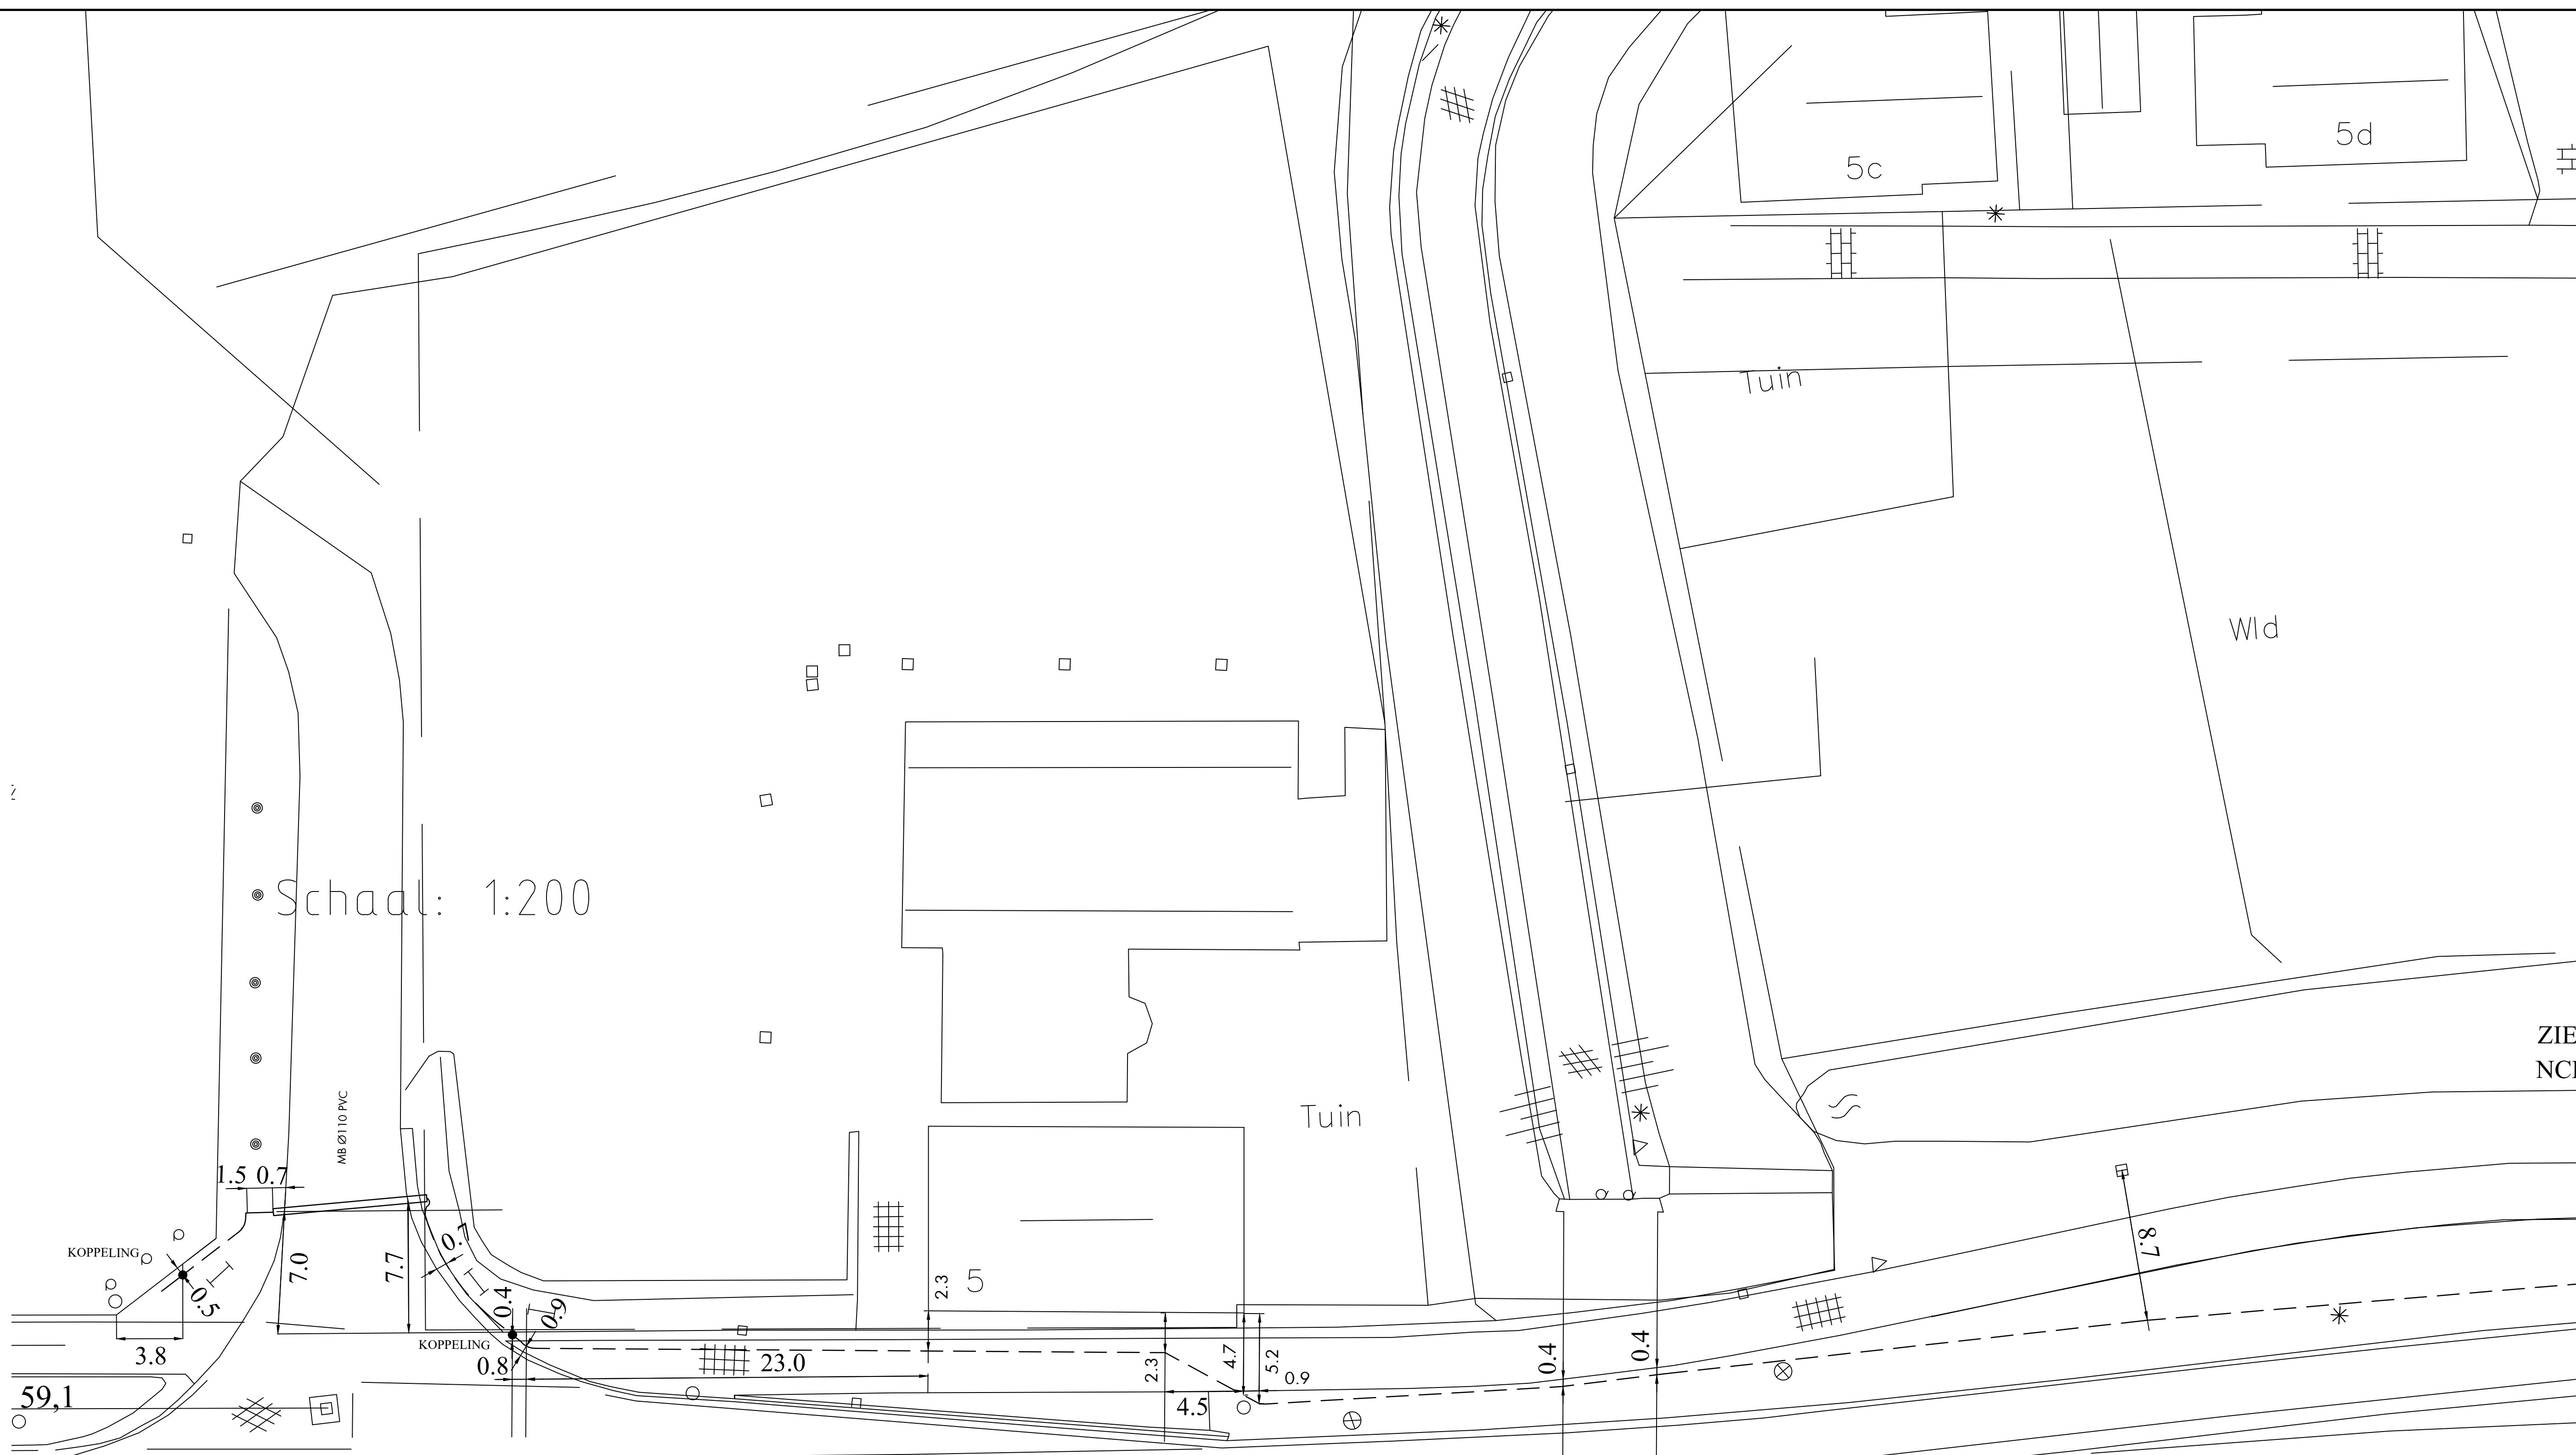

Tekn.-nr.ms

DETEKTE MEETSTAAT

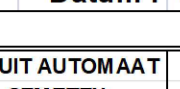

Projectnummer:

09-001-171

Moniteur:

Plaats:

Veghel

Datum:

1-10-2012

Kruispunt:

N475-De Amer


Datum:

1-10-2012

Indicatie van afmetingen

metrisch

D.N.	AFMETINGEN			PASSIEF	AFSTAND TOT S.S.	LUS	WIND ORAAD	TYPISCH	X	AAN LUS GEMETEN	VANUIT AUTOMAAT GEMETEN	OPMERKING
	Q	D	B									
D2.1	1,00	x	2,00	0,30m	1,00m	XLPE	6x	0,7	o.n	169		
D2.2	1,00	x	2,00	3,70m	1,00m	XLPE	6x	0,7	o.n	169		
D2.3	20,00	x	1,00	1,00m	1,00m	XLPE	2x	1,1	o.n	222		
D2.4	20,00	x	1,00	4,30m	20,00m	XLPE	2x	1,3	o.n	222		
D2.5	1,00	x	1,00	1,00m	52,00m	XLPE	6x	0,6	o.n	100		
D2.6	1,00	x	1,00	4,30m	70,00m	XLPE	6x	0,7	o.n	100		
D2.7	1,00	x	1,00	1,00m	83,00m	XLPE	6x	0,3	o.n	100		
D2.8	1,00	x	1,00	4,30m	88,00m	XLPE	6x	0,4	o.n	100		
D2.9	1,00	x	1,00	1,00m	114,00m	XLPE	6x	0,6	o.n	100		
D2.10	1,00	x	1,00	4,30m	114,00m	XLPE	6x	0,7	o.n	100		
D8.1	1,00	x	2,15	0,50m	1,00m	XLPE	4x			2,5	o.n	152
D8.2	1,00	x	1,00	1,05m	20,30m	XLPE	4x			6,1	o.n	276
D8.3	1,00	x	2,00	0,45m	54,95m	XLPE	4x			3,8	o.n	227
D8.4	1,00	x	2,00	0,50m	70,35m	XLPE	4x			4,1	o.n	197
D8.5	1,00	x	2,00	0,50m	89,05m	XLPE	4x			4,4	o.n	197
D8.6	1,00	x	2,00	0,40m	100,35m	XLPE	4x			4,7	o.n	204
D9.1	1,00	x	2,20	4,30m	1,00m	XLPE	4x					
D9.2	20,00	x	1,00	4,70m	13,35m	XLPE	2x					
D9.3	1,00	x	2,00	4,10m	20,40m	XLPE	4x			3,7	o.n	227
D9.4	1,00	x	2,00	4,10m	66,45m	XLPE	4x			3,1	o.n	188
D10.1	1,00	x	2,20	0,50m	1,00m	XLPE	1x	2,1	o.n	211	3	239
D10.2	1,00	x	2,20	3,80m	1,00m	XLPE	1x	3,3	o.n	217	4,3	295
D10.3	20,00	x	1,00	1,00m	14,00m	XLPE	2x	1,3	o.n	209	2,7	246
D10.4	20,00	x	1,00	3,60m	14,00m	XLPE	2x	1,4	o.n	211	2,8	248
D10.5	1,00	x	1,00	0,50m	36,00m	XLPE	1x	2,0	o.n	207	4,3	271
D10.6	1,00	x	1,00	3,60m	36,00m	XLPE	1x	3,1	o.n	257	5,5	309
D12.1	1,00	x	2,20	6,80m	1,00m	XLPE	1x	4,3	o.n	320	4,3	241
D12.2	20,00	x	1,00	7,20m	14,00m	XLPE	2x	1,5	o.n	210	2,9	248
D12.3	1,00	x	1,00	6,60m	36,00m	XLPE	1x	4,2	o.n	296	6,5	358
D68.1	2,00	x	1,00	2,00m	—	XLPE	6x					
D62.1	2,00	x	1,00	2,00m	—	XLPE	6x					
D62.2	2,00	x	1,00	2,00m	—	XLPE	6x					

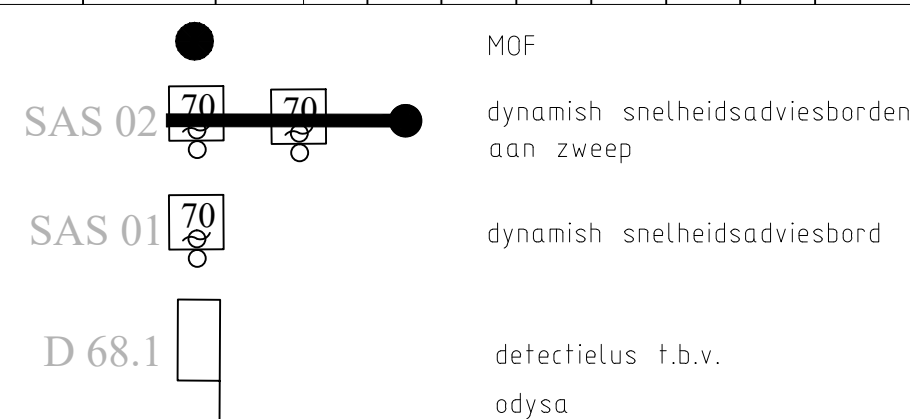

heijmans
Techniek en Mobiliteit
Regio Zuid

1	2-11-2010	REVISIE	Coko	2010	Jr.	H.G.
Uitsluitend voor het verspreiden van informatie Directie Economie & Mobiliteit			ing bureau uitsluitend: 			
Bureau: U.I.W. Brabantlaan 1 5216 TV 's Hertogenbosch Telefoon (0475) 681 28 12			17a Venen- & Buitengebied BV Postbus 175 4300 AD 's Hertogenbosch Telefoon (0475) 54 74 73 E-mail: info@uiv.nl			
N279 Horn (N273-Limburg) - 's Hertogenbosch (A2)						
N279 De Aert - Rijksweg A50 te Veghel			Bezoeknummer 279.25.01.2009			
Revisietekening			dienstjaar: 2009			
Verkeersregulatielatie			school: 1.500 / 1.200			
Aansluiting De Aert			format: AD			
km:	59,1	- km:	60,1			
getekend	MZW	datum	01-03-10	in	9 bladen	blad nr. 7
gecontroleerd		datum		projectnummer 279.25		
uitgegeven		datum		code 420		
status	Definitief	versie		registratienummer 279.25.BES.VRI007		