



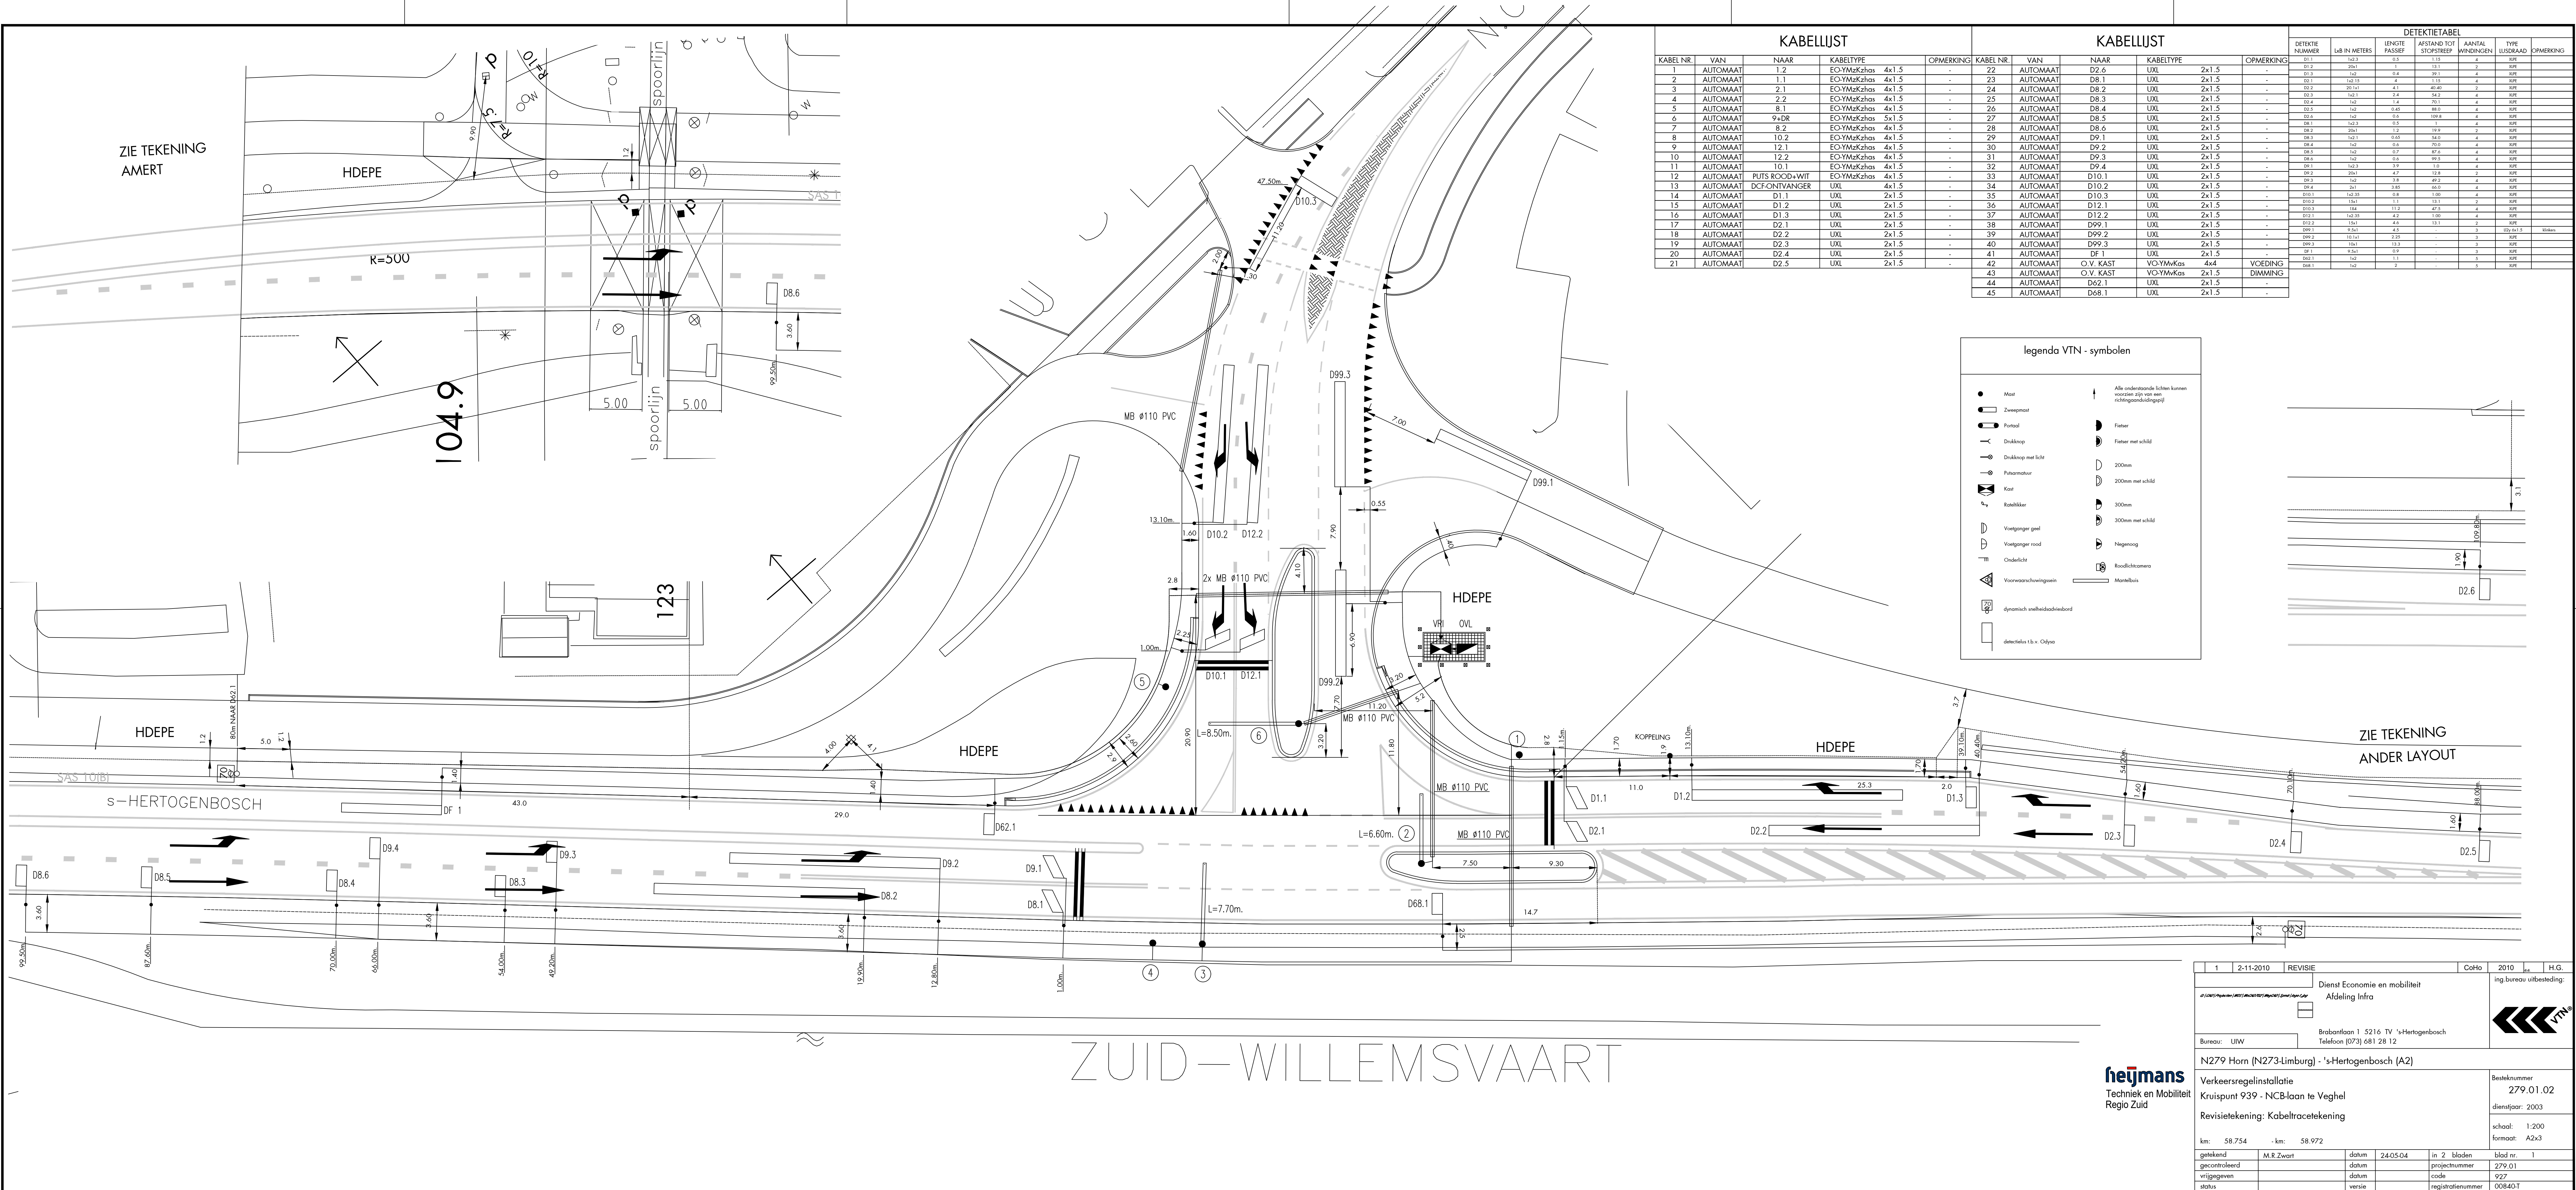

KABELLIJST					KABELLIJST				
KABEL NR.	VAN	NAAR	KABELTYPE	OPMERKING	KABEL NR.	VAN	NAAR	KABELTYPE	OPMERKING
1	AUTOMAAT	1.2	EO-YMzKzhas 4x1.5	-	22	AUTOMAAT	D2.6	UXL	2x1.5
2	AUTOMAAT	1.1	EO-YMzKzhas 4x1.5	-	23	AUTOMAAT	D8.1	UXL	2x1.5
3	AUTOMAAT	2.1	EO-YMzKzhas 4x1.5	-	24	AUTOMAAT	D8.2	UXL	2x1.5
4	AUTOMAAT	2.2	EO-YMzKzhas 4x1.5	-	25	AUTOMAAT	D8.3	UXL	2x1.5
5	AUTOMAAT	8.1	EO-YMzKzhas 4x1.5	-	26	AUTOMAAT	D8.4	UXL	2x1.5
6	AUTOMAAT	9+D8	EO-YMzKzhas 5x1.5	-	27	AUTOMAAT	D8.5	UXL	2x1.5
7	AUTOMAAT	8.2	EO-YMzKzhas 4x1.5	-	28	AUTOMAAT	D8.6	UXL	2x1.5
8	AUTOMAAT	10.2	EO-YMzKzhas 4x1.5	-	29	AUTOMAAT	D9.1	UXL	2x1.5
9	AUTOMAAT	12.1	EO-YMzKzhas 4x1.5	-	30	AUTOMAAT	D9.2	UXL	2x1.5
10	AUTOMAAT	12.2	EO-YMzKzhas 4x1.5	-	31	AUTOMAAT	D9.3	UXL	2x1.5
11	AUTOMAAT	10.1	EO-YMzKzhas 4x1.5	-	32	AUTOMAAT	D9.4	UXL	2x1.5
12	AUTOMAAT	PUTS ROOD+WIJ	EO-YMzKzhas 4x1.5	-	33	AUTOMAAT	D10.1	UXL	2x1.5
13	AUTOMAAT	DCF-ONTVANGER	UXL	4x1.5	34	AUTOMAAT	D10.2	UXL	2x1.5
14	AUTOMAAT	D1.1	UXL	2x1.5	35	AUTOMAAT	D10.3	UXL	2x1.5
15	AUTOMAAT	D1.2	UXL	2x1.5	36	AUTOMAAT	D12.1	UXL	2x1.5
16	AUTOMAAT	D1.3	UXL	2x1.5	37	AUTOMAAT	D12.2	UXL	2x1.5
17	AUTOMAAT	D2.1	UXL	2x1.5	38	AUTOMAAT	D99.1	UXL	2x1.5
18	AUTOMAAT	D2.2	UXL	2x1.5	39	AUTOMAAT	D99.2	UXL	2x1.5
19	AUTOMAAT	D2.3	UXL	2x1.5	40	AUTOMAAT	D99.3	UXL	2x1.5
20	AUTOMAAT	D2.4	UXL	2x1.5	41	AUTOMAAT	DF.1	UXL	2x1.5
21	AUTOMAAT	D2.5	UXL	2x1.5	42	AUTOMAAT	O.V. KAST	VO-YMmKas 4x4	VOEDING
					43	AUTOMAAT	O.V. KAST	VO-YMmKas 2x1.5	DIMMING
					44	AUTOMAAT	D62.1	UXL	2x1.5
					45	AUTOMAAT	D68.1	UXL	2x1.5

DETECTIETABEL						
DETECTIE NUMMER	LIJN IN METERS	LENGTE PASSEER	AFSTAND TOT STORTSTREEP	AANTAL WONDINGEN	TYPE	OPMERKING
D1.1	12.3	0.5	1.15	4	NRE	
D1.2	20.1	0.1	1.31	2	NRE	
D1.3	12.2	0.4	0.91	4	NRE	
D2.1	12.15	4	1.15	4	NRE	
D2.2	20.15	4.1	40.49	2	NRE	
D2.3	12.1	2.4	54.2	4	NRE	
D2.4	12.2	4	70.1	4	NRE	
D2.5	12.2	0.65	88.0	4	NRE	
D2.6	12.2	0.6	109.8	4	NRE	
D8.1	12.3	0.5	1	4	NRE	
D8.2	20.1	1.2	19.9	2	NRE	
D8.3	12.1	0.65	54.0	4	NRE	
D8.4	12.2	0.6	70.0	4	NRE	
D8.5	12.2	0.7	87.4	4	NRE	
D8.6	12.2	0.6	89.5	4	NRE	
D9.1	12.3	3.9	1.0	4	NRE	
D9.2	20.1	4.2	12.8	2	NRE	
D9.3	12.2	3.8	49.2	4	NRE	
D9.4	2.1	3.85	66.0	4	NRE	
D10.1	12.25	0.4	1.00	4	NRE	
D10.2	12.1	1.1	1.11	2	NRE	
D10.3	12.2	11.2	47.5	4	NRE	
D12.1	12.35	4.2	1.00	4	NRE	
D12.2	12.4	4.6	13.1	2	NRE	
D99.1	12.1	4.3	1	2	NRE	Winkes
D99.2	10.12	2.25	-	3	NRE	
D99.3	12.1	13.3	-	3	NRE	
DF.1	4.31	0.9	-	2	NRE	
D62.1	12.2	1.1	-	5	NRE	
D68.1	12.4	2	-	5	NRE	

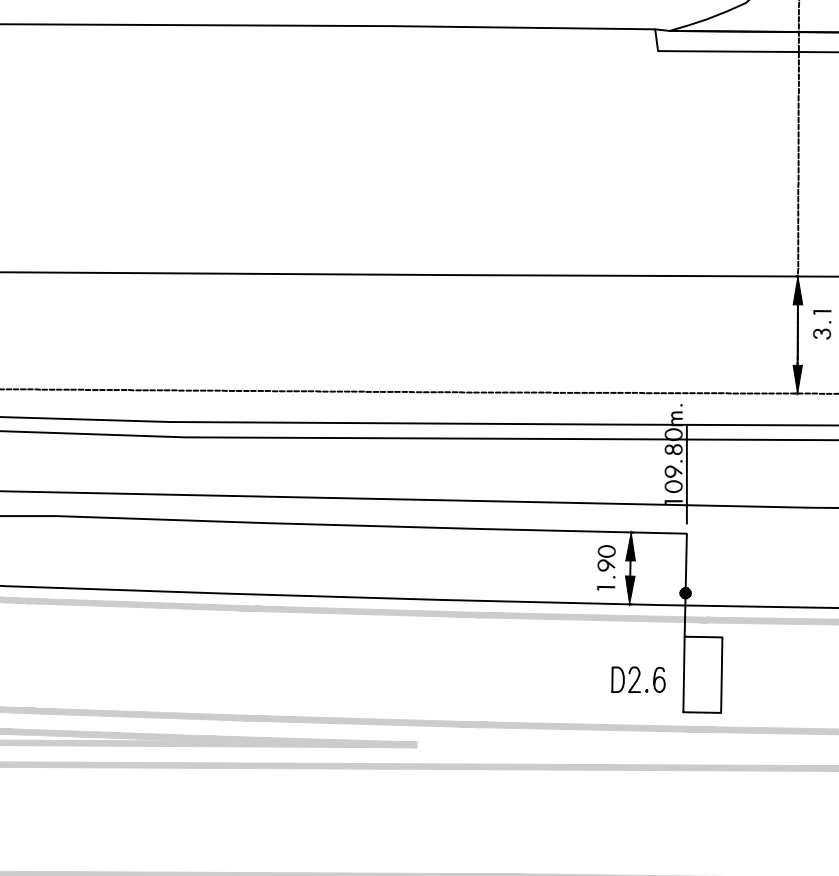

ZIE TEKENING
ANDER LAYOUT

1

2-11-2010

REVISIE

CoHo

2010

1

H.G.

Dienst Economie en mobiliteit

Afdeling Infra

Bureau: UIW

Brabantlaan 1 5216 TV 's-Hertogenbosch
Telefoon (073) 681 28 12

N279 Horn (N273-Limburg) - 's-Hertogenbosch (A2)

Verkeersregelinstallatie
Kruispunt 939 - NCB-laan te Veghel

Revisietekening: Kabeltracetekening

km: 58.754 - km: 58.972

Besteknummer
279.01.02

diensjaar: 2003

schaal: 1:200

formaat: A2x3

getekend M.R. Zwart

datum 24-05-04

in 2 bladen

blad nr. 1

gecontroleerd

datum

projectnummer 279.01

vrijgegeven

datum

code 927

status

versie

registratienummer 00840-T

ing.bureau uitbesteding: