


2 Technische informatie & instructie

2.1.1 Locatie geleideverlichting

Aan beide vaarweg zijden is een fuik gesitueerd voor de vaste doorvaart opening en de opening met het beweegbare brugdeel. Vanaf de zijde vanuit Lemmer is alleen de fuik voor het beweegbare brugdeel voorzien van geleide verlichting. Vanaf de zijde vanuit Farmsum zijn beide fuiken voorzien van geleide verlichting.

Blauwverlaat

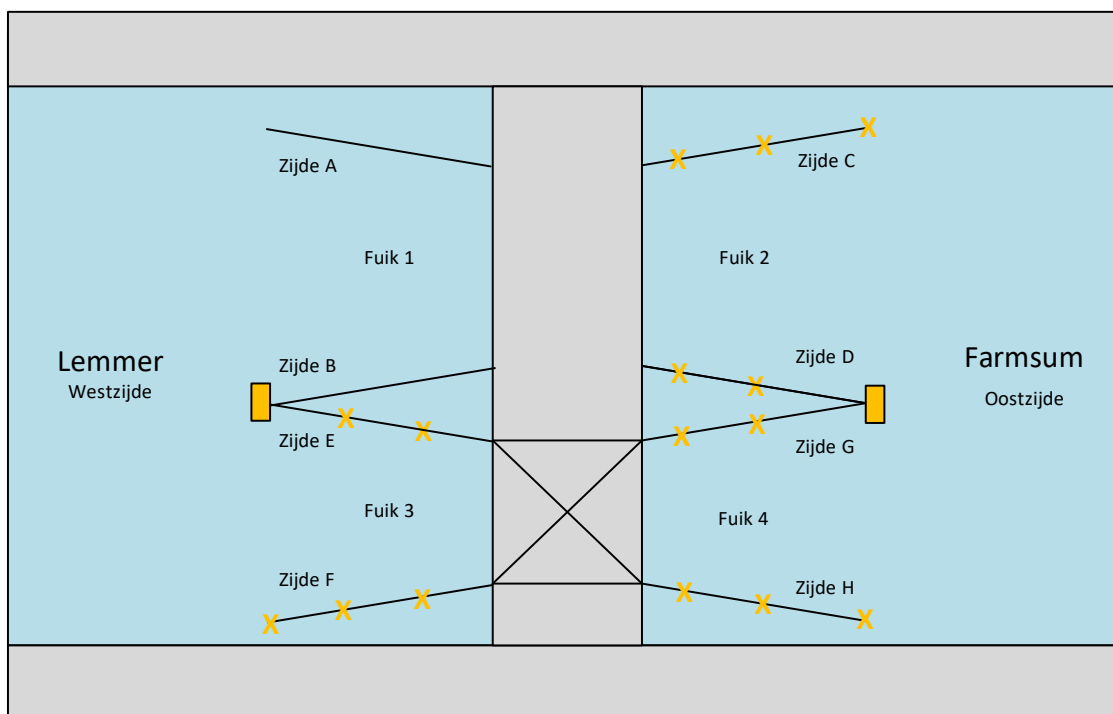

De geleide verlichting bestaat uit radar reflectoren met daar bovenop een LED armatuur voorzien van solar panelen en een accu pakket. De remmingswerken tussen fuik 1 en 3 en tussen fuik 2 en 4 zijn aan het uiteinde voorzien van peilschalen. Boven deze peilschalen is een LED aanstraal armatuur geplaatst, welke gevoed wordt vanaf een apart solar paneel met accu pakket.