

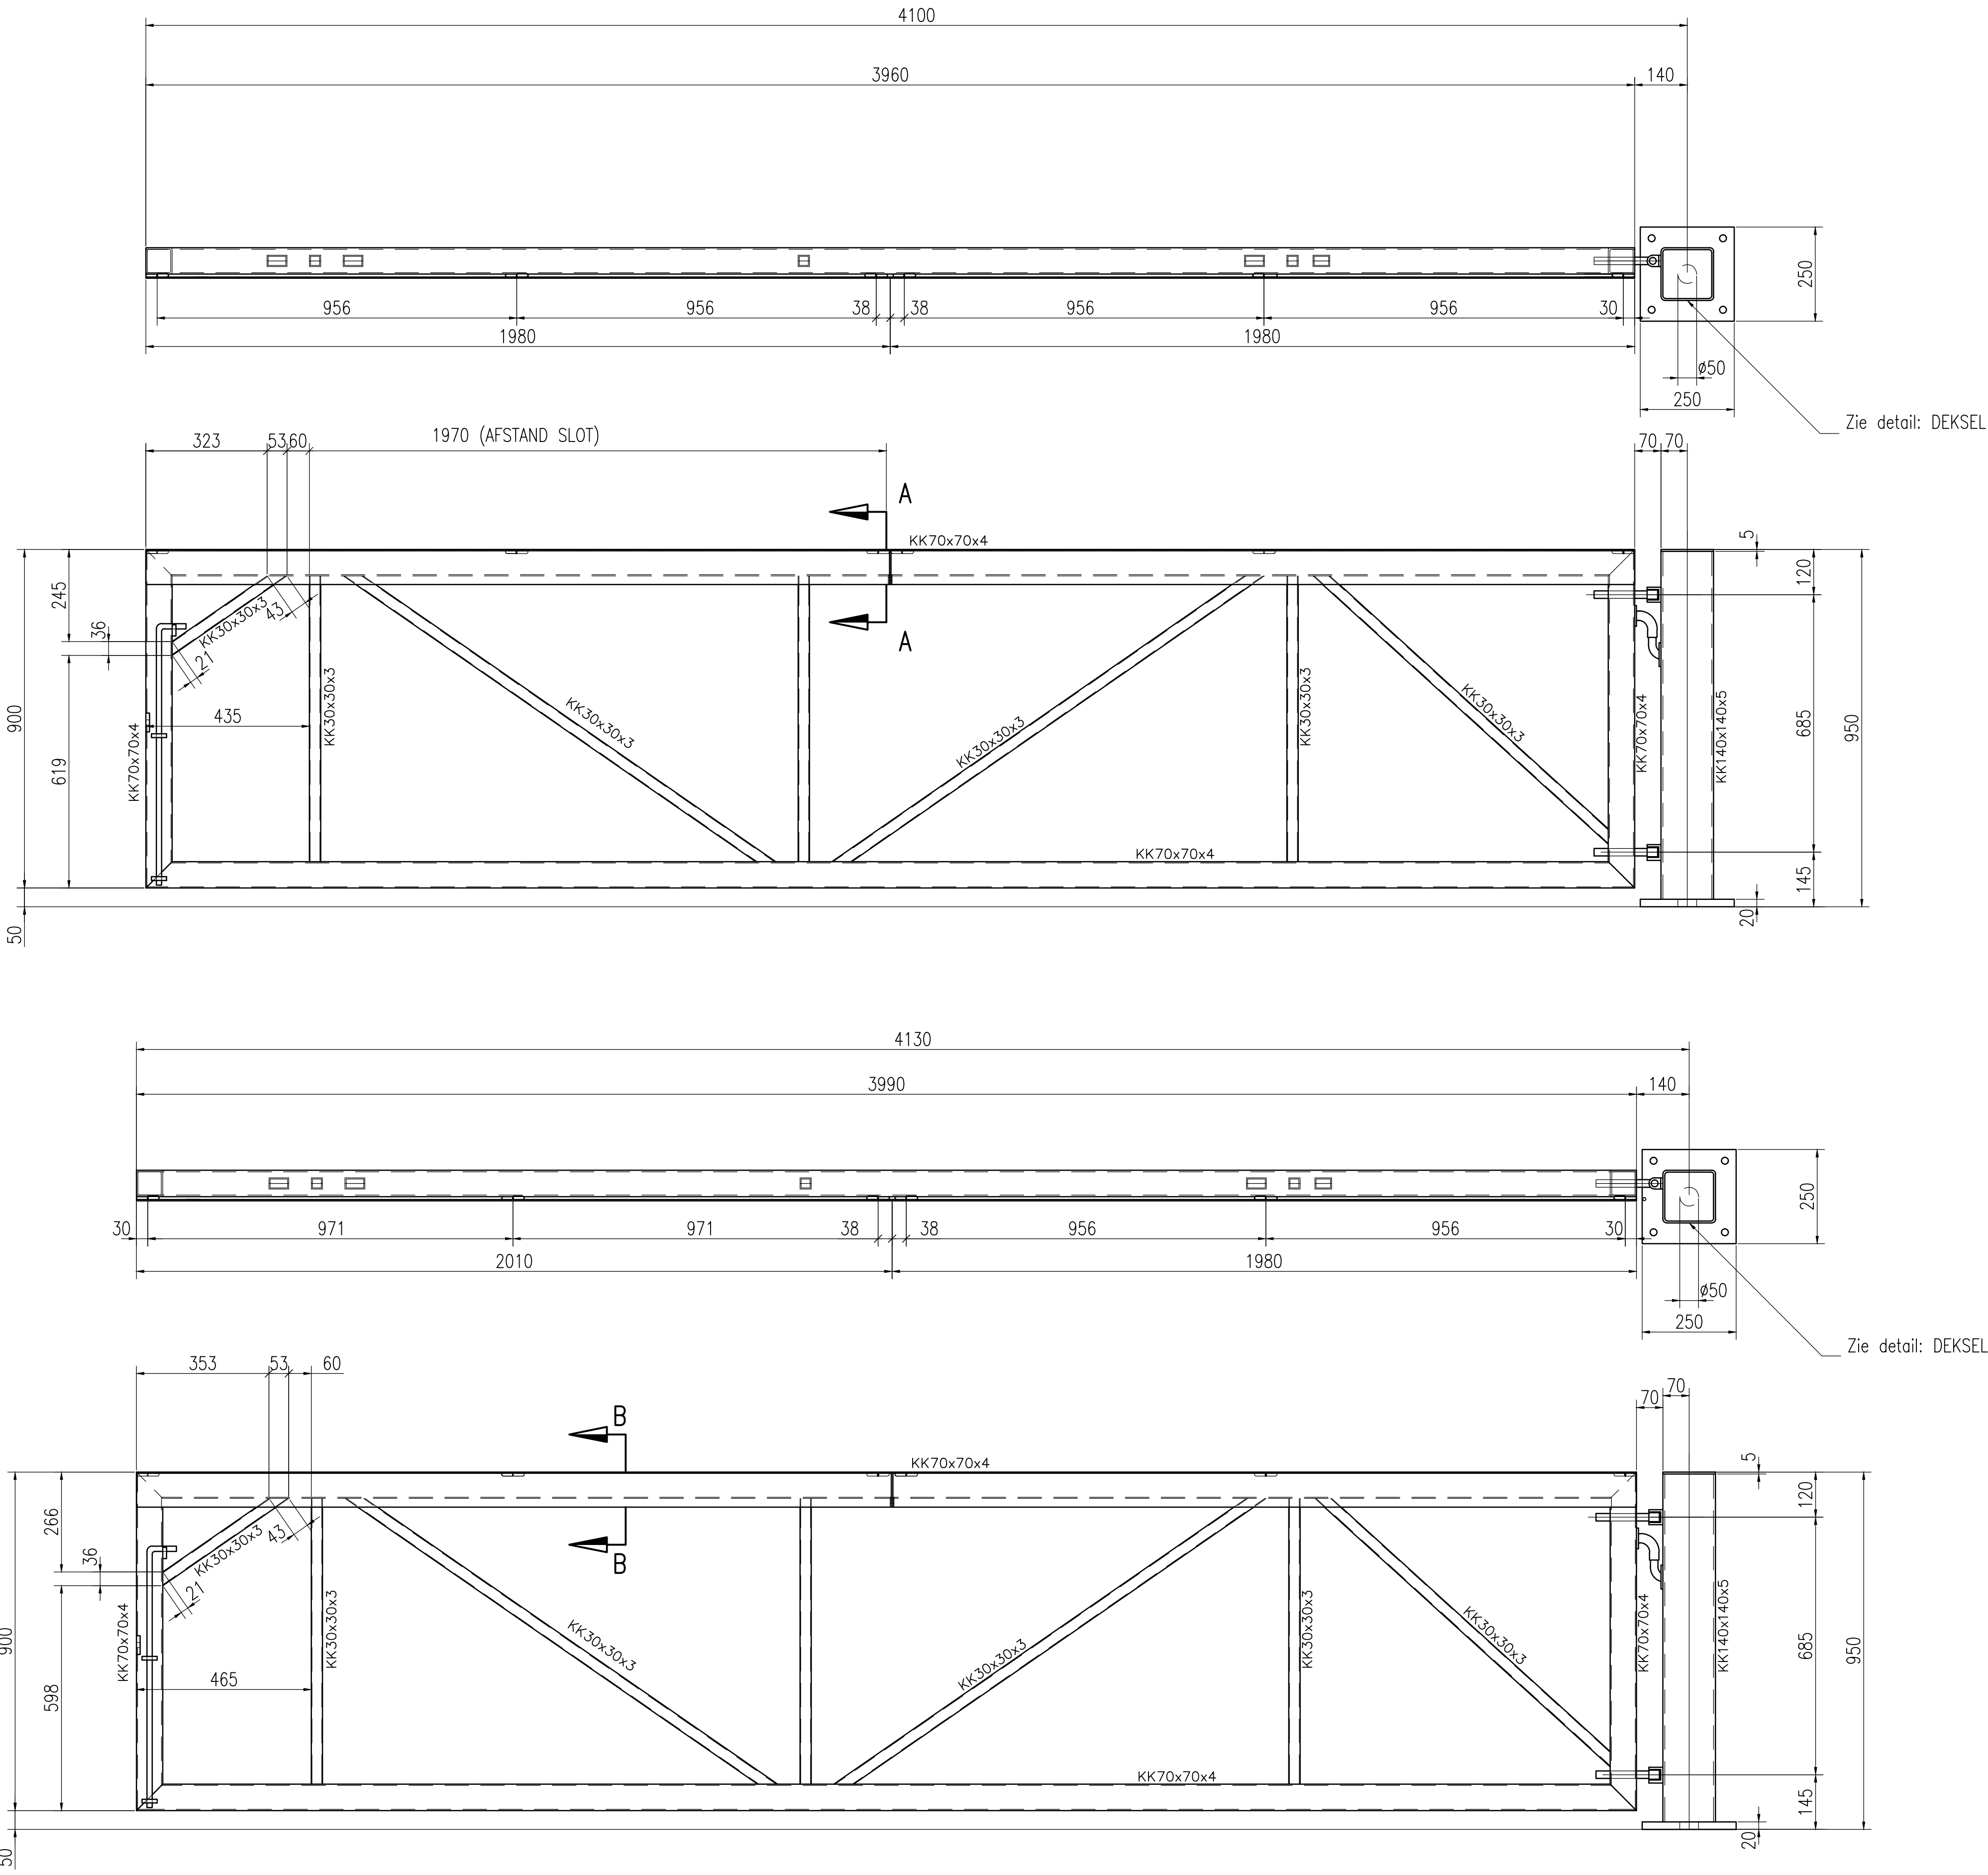



OVERZICHT:
SCHAAL 1:10

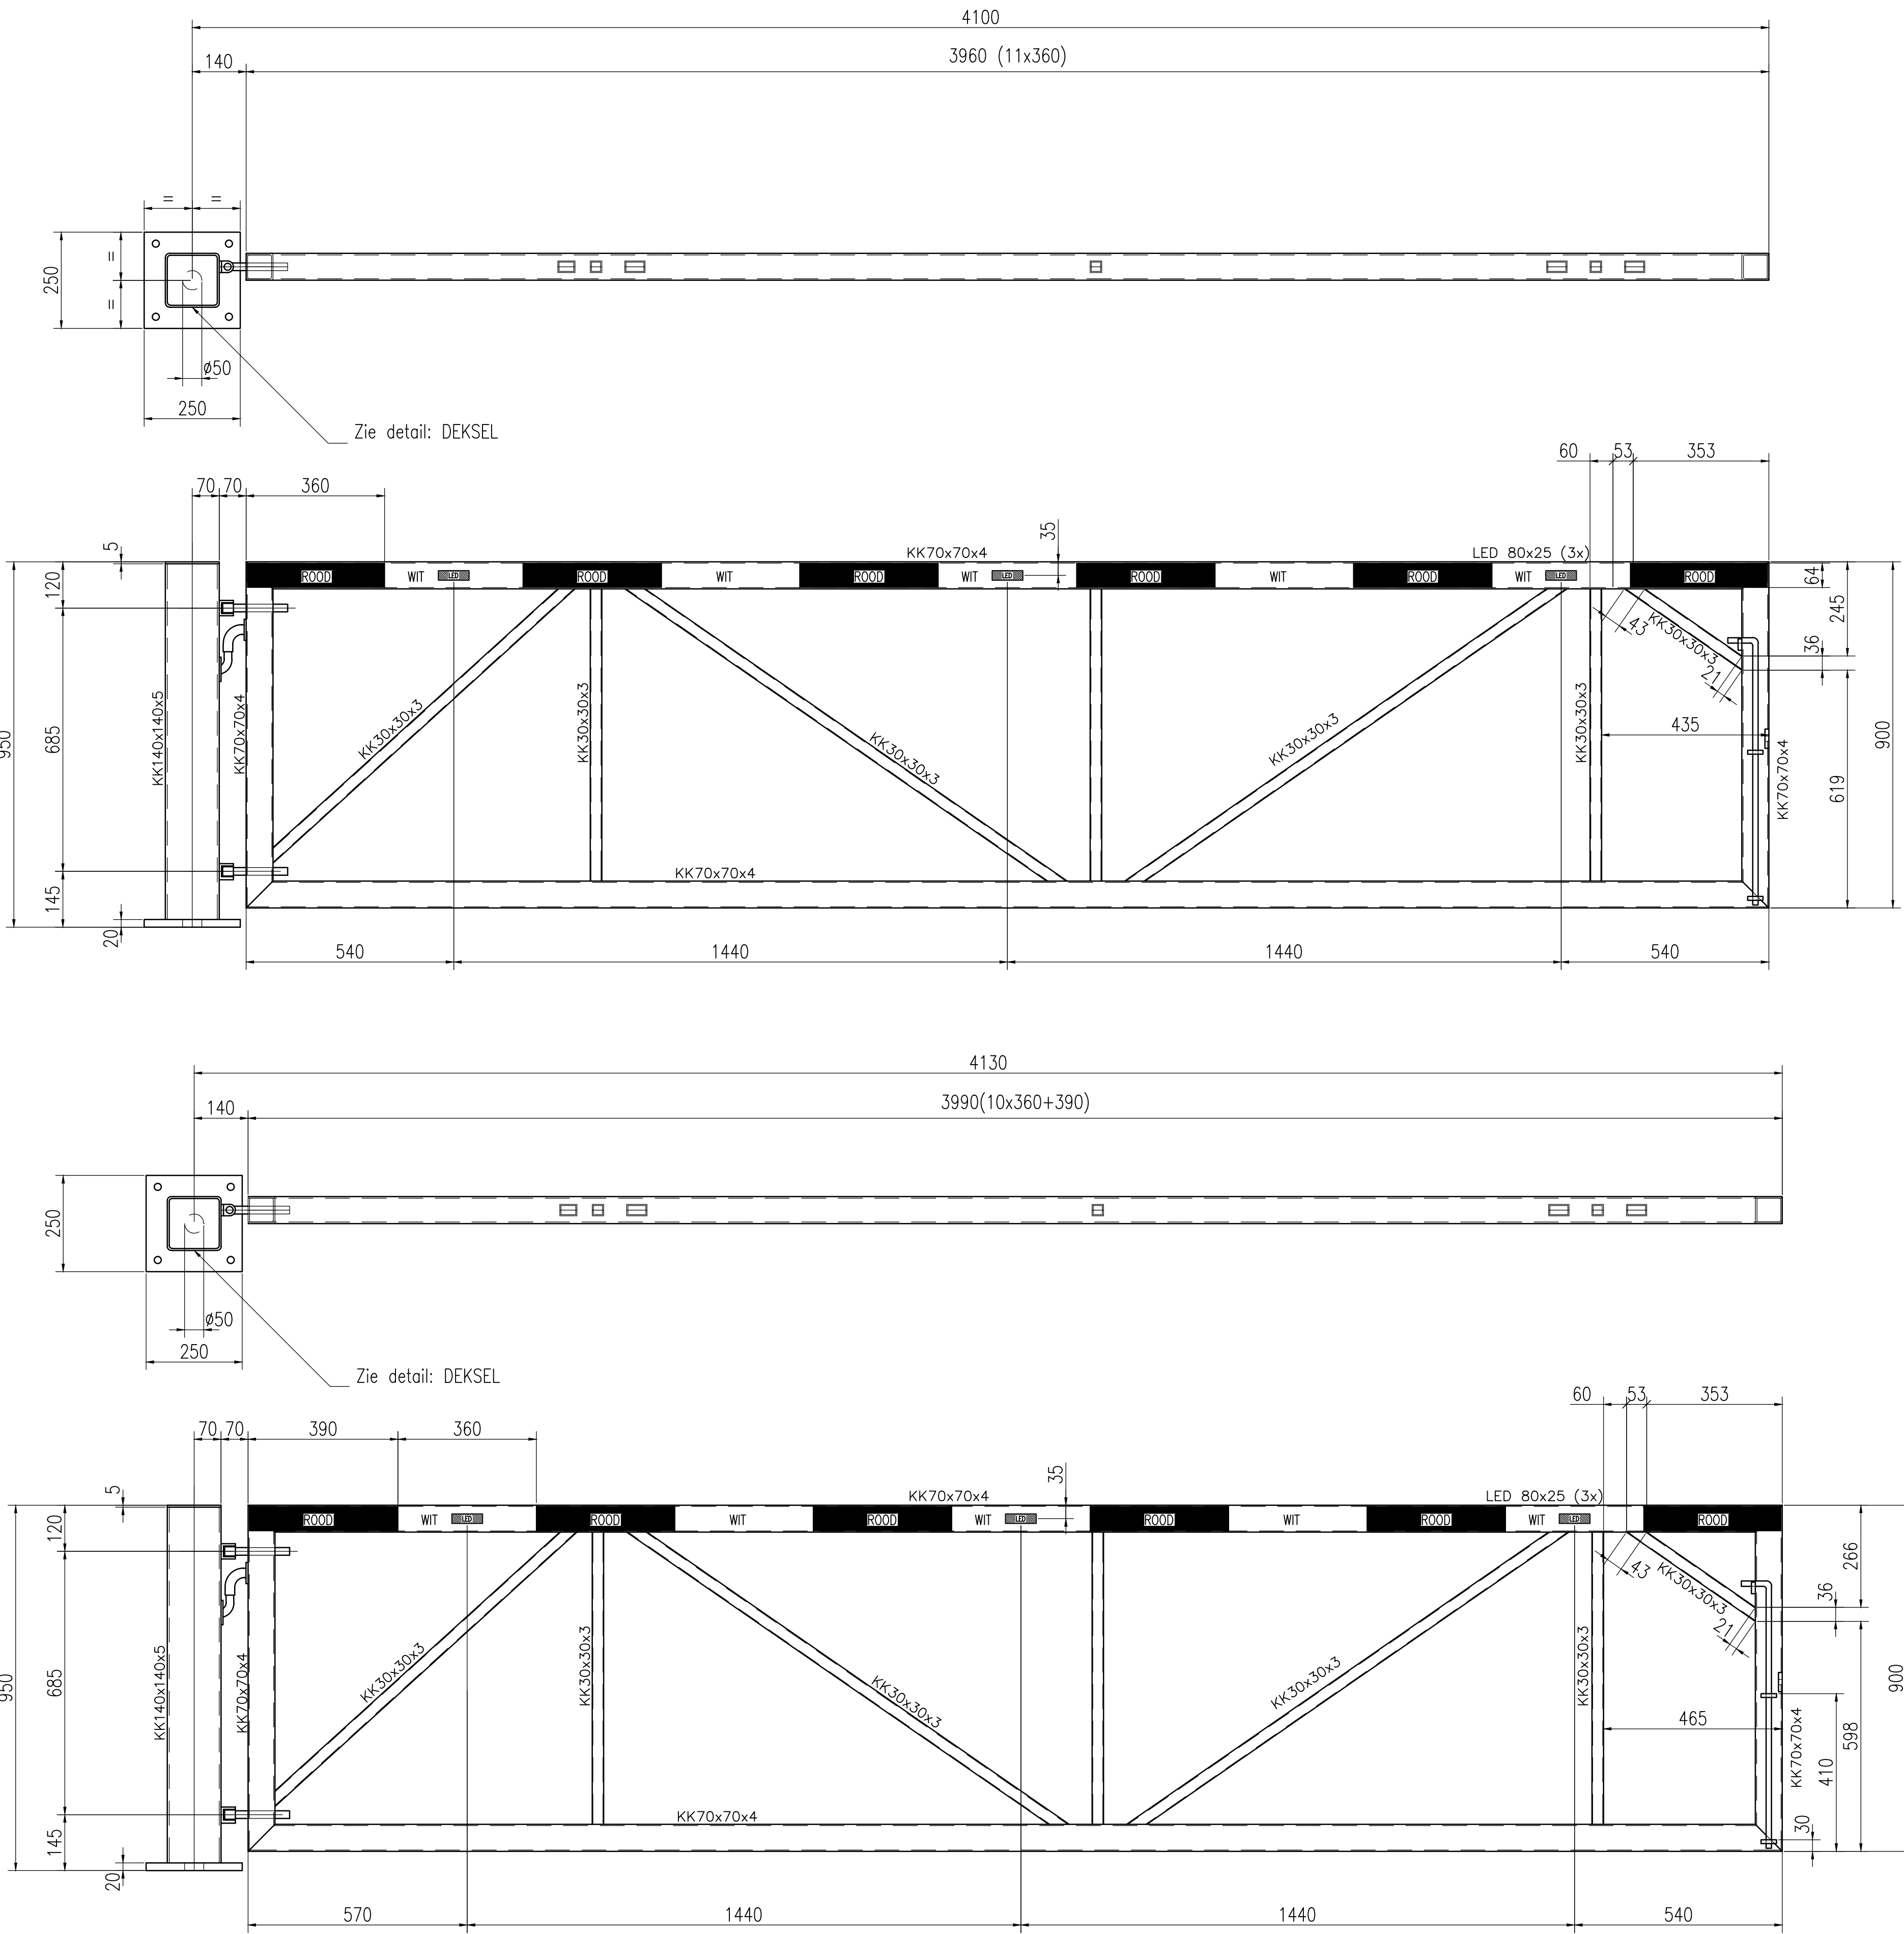



Detail: A-A
SCHAAL 1:1

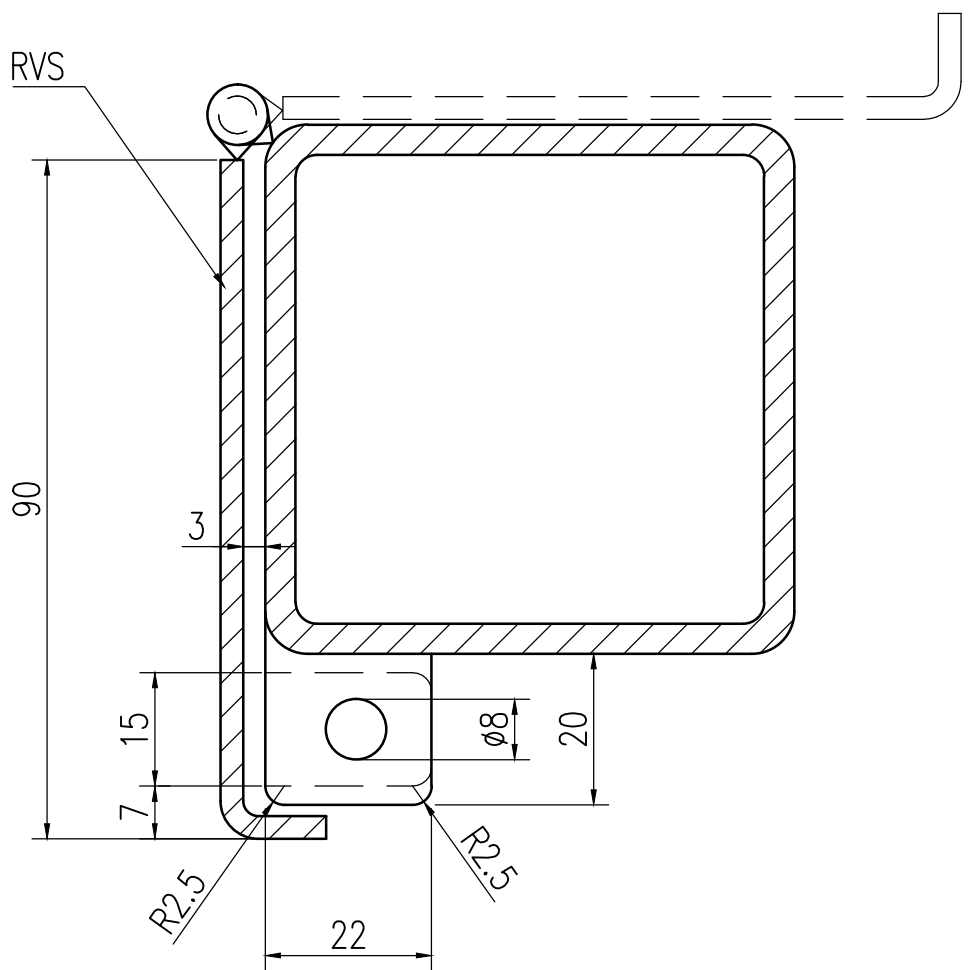

Detail: B-B
SCHAAL 1:1

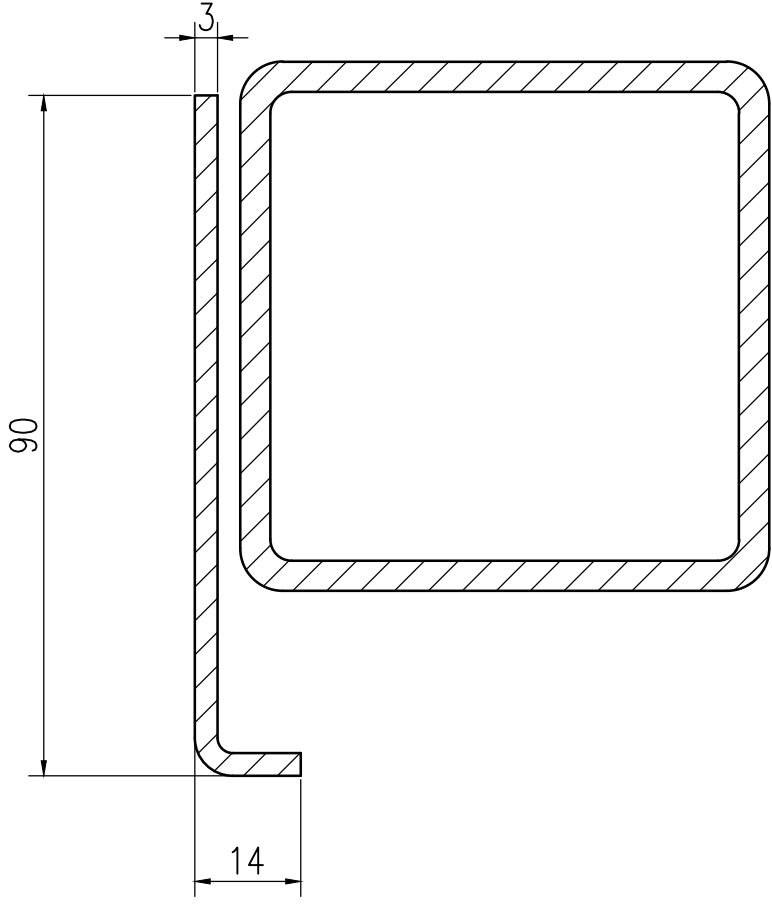

Detail: DEKSEL
SCHAAL 1:2

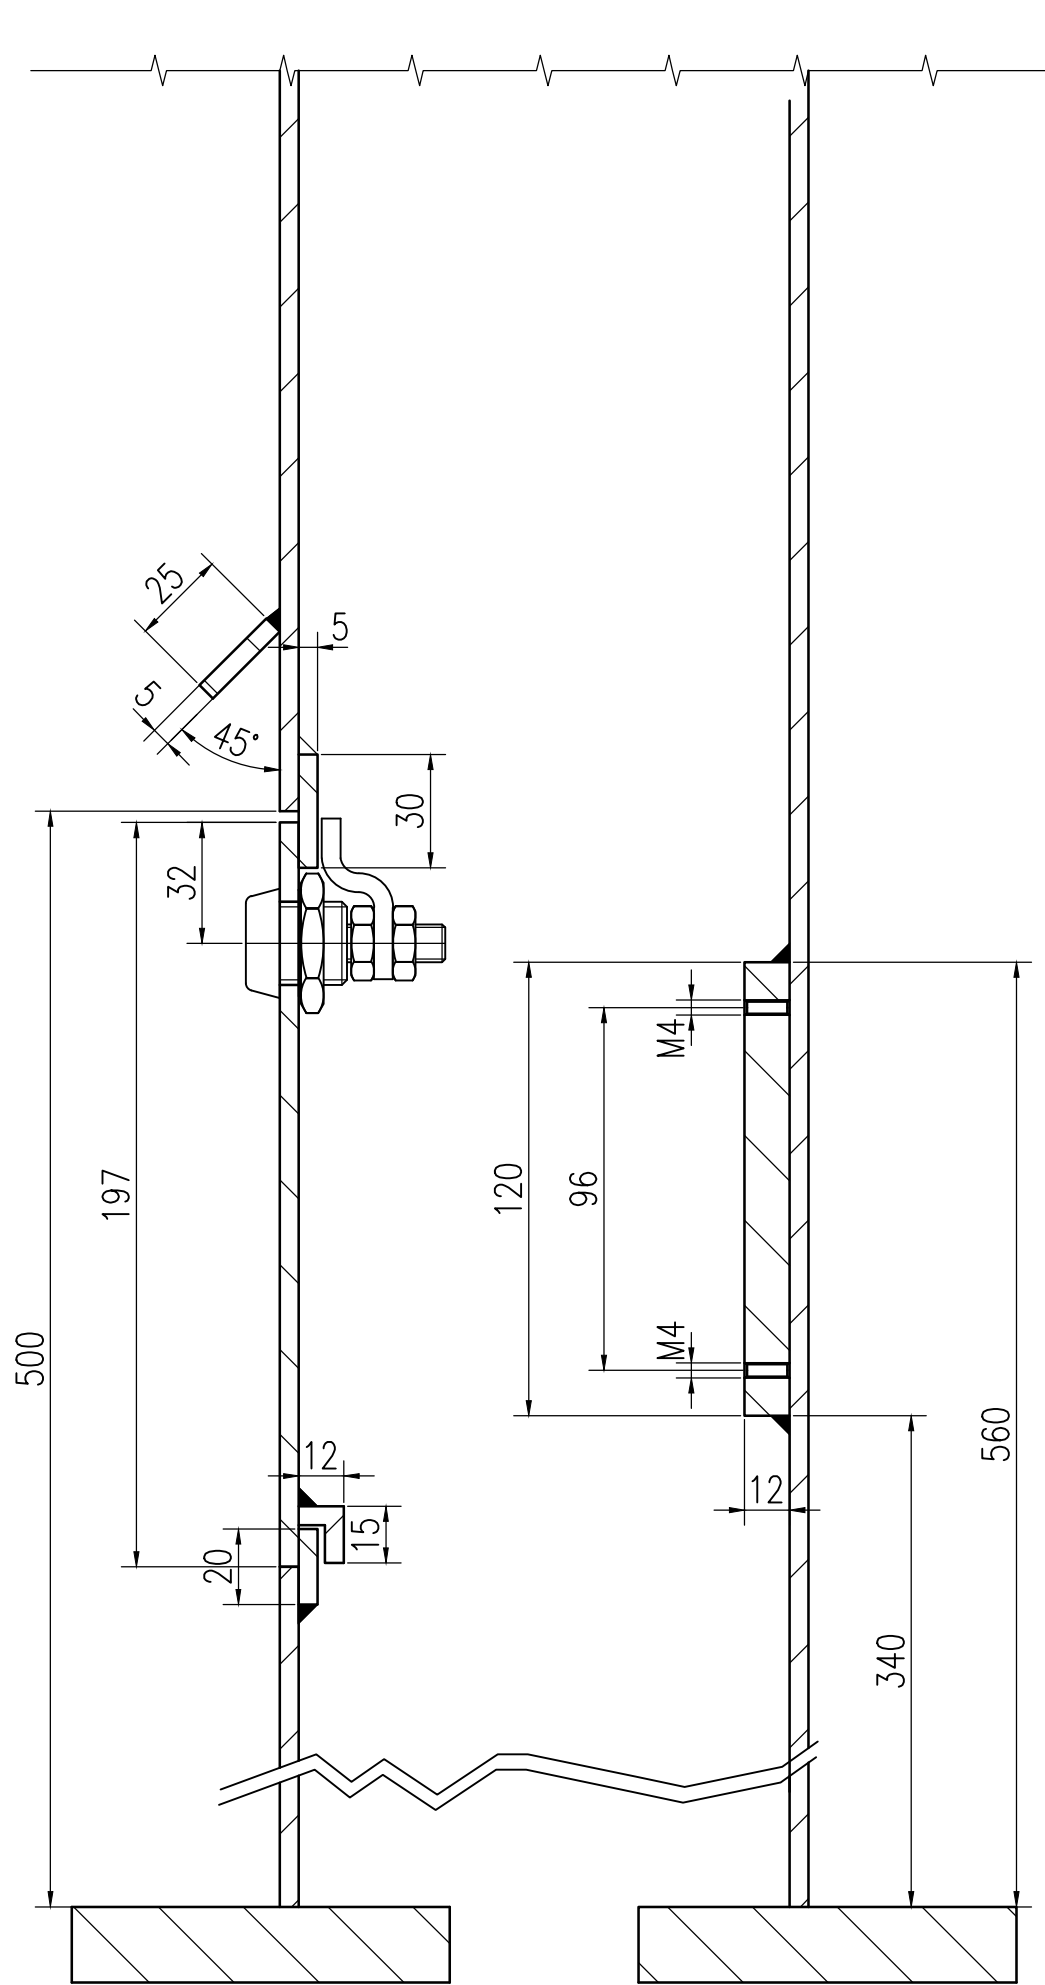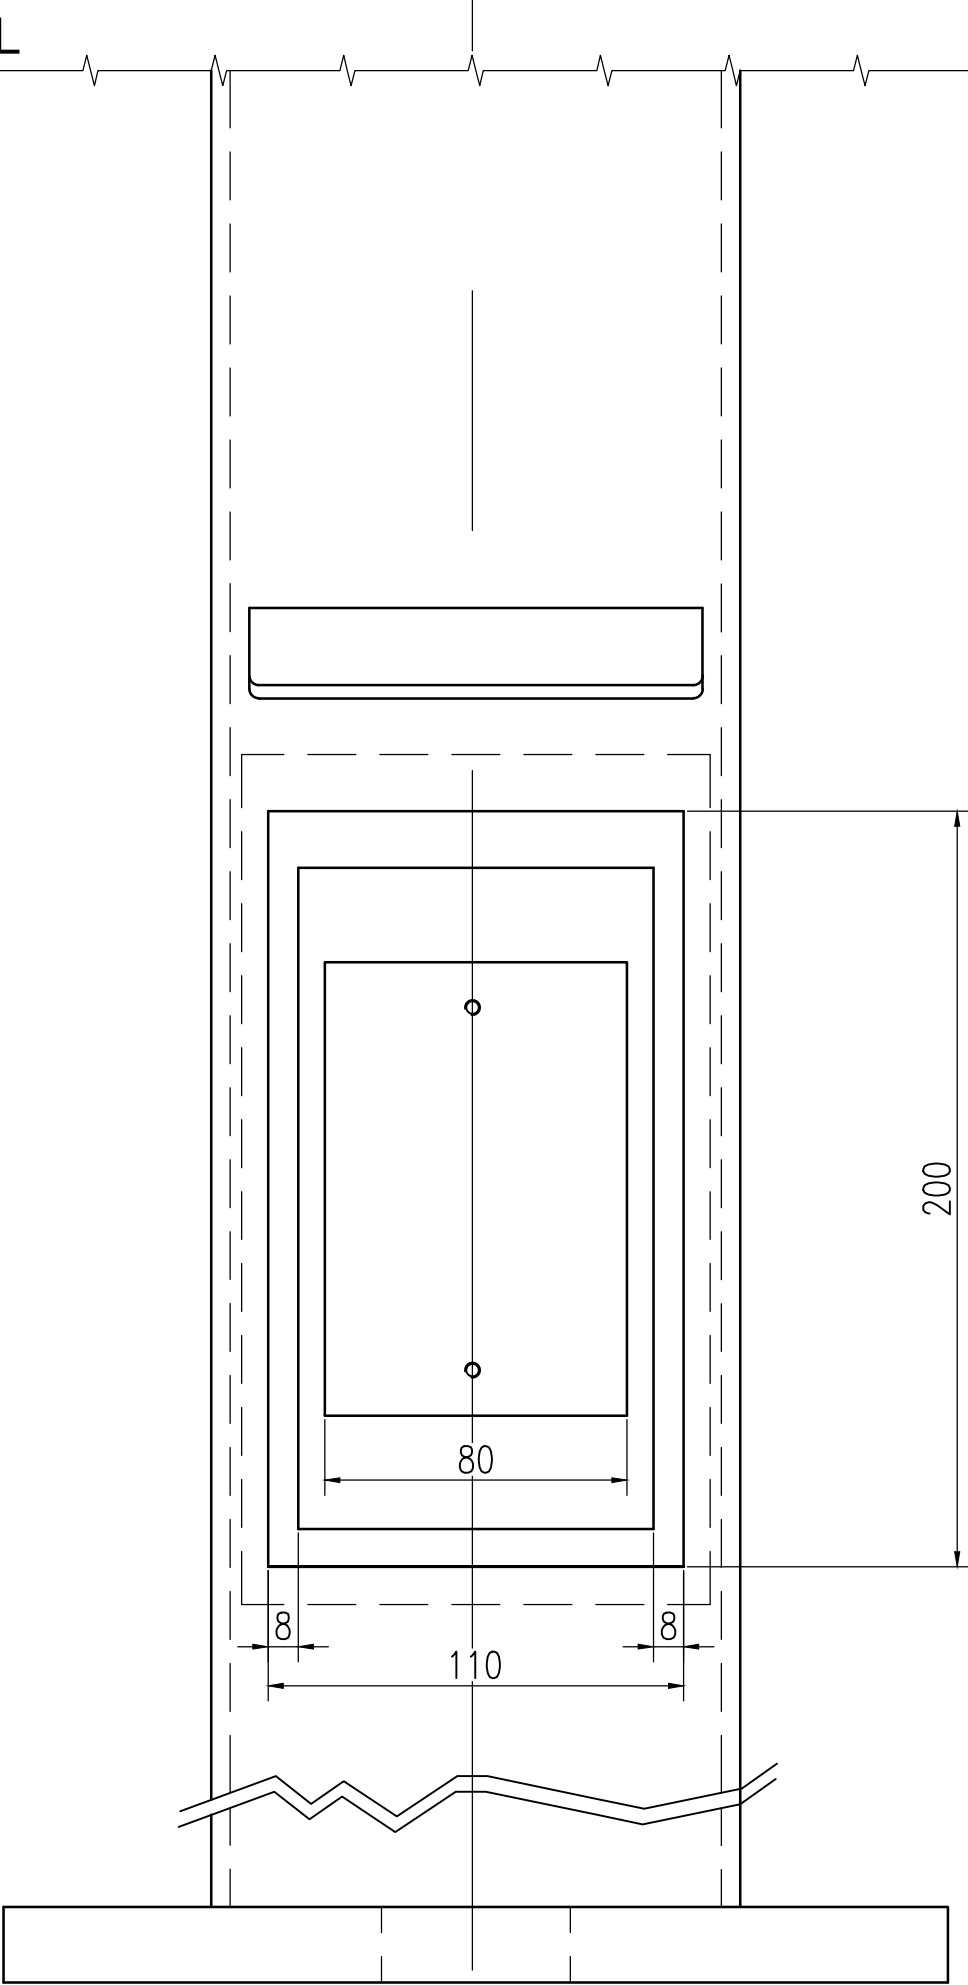

OPMERKING:
-Zowel rechts als links uitvoeren met stalenplaat, stickers en ledverlichting.

F					
E					
D					
C	13-08-13	JAV		AS BUILT	
B	08-06-13	MDE		AANPASSINGEN	
A	29-05-13	F.E.		WIJZIGINGEN DOORGEVOERD ZOALS BESPROKEN MET OPDRACHTGEVER	
REV.	Date	Drawn	Checked	Description	
HOLLANDIA Hollandia b.v. P.O. Box 12 2920 AA Krimpen a/d IJssel Phone: +31 (0) 180 - 540 540 Fax: +31 (0) 180 - 519 956 No part of this drawing may be reproduced in any form by print, photograph, mechanical or used in any way without written permission from Hollandia b.v. R is as drawn, L is as per hand. Units: mm Tolerances acc. to: EN ISO 13602 classes B&F Threads acc. to: EN 22833					
Client	GEMEENTE DEN BOSCH				
Project	DRAAI BRUG OLIEMOLENSINGEL REVISIE WERKZAAMHEDEN				
Title	AANPASSING BESTAANDE HEKWERKEN				
Date	29-05-20	Initials	MDE	Scale	1:10 (1:1,1:2)
Drawn by	06-06-13	Format	A0	File name	23.067 - 10-001
Checked				REV.	C