
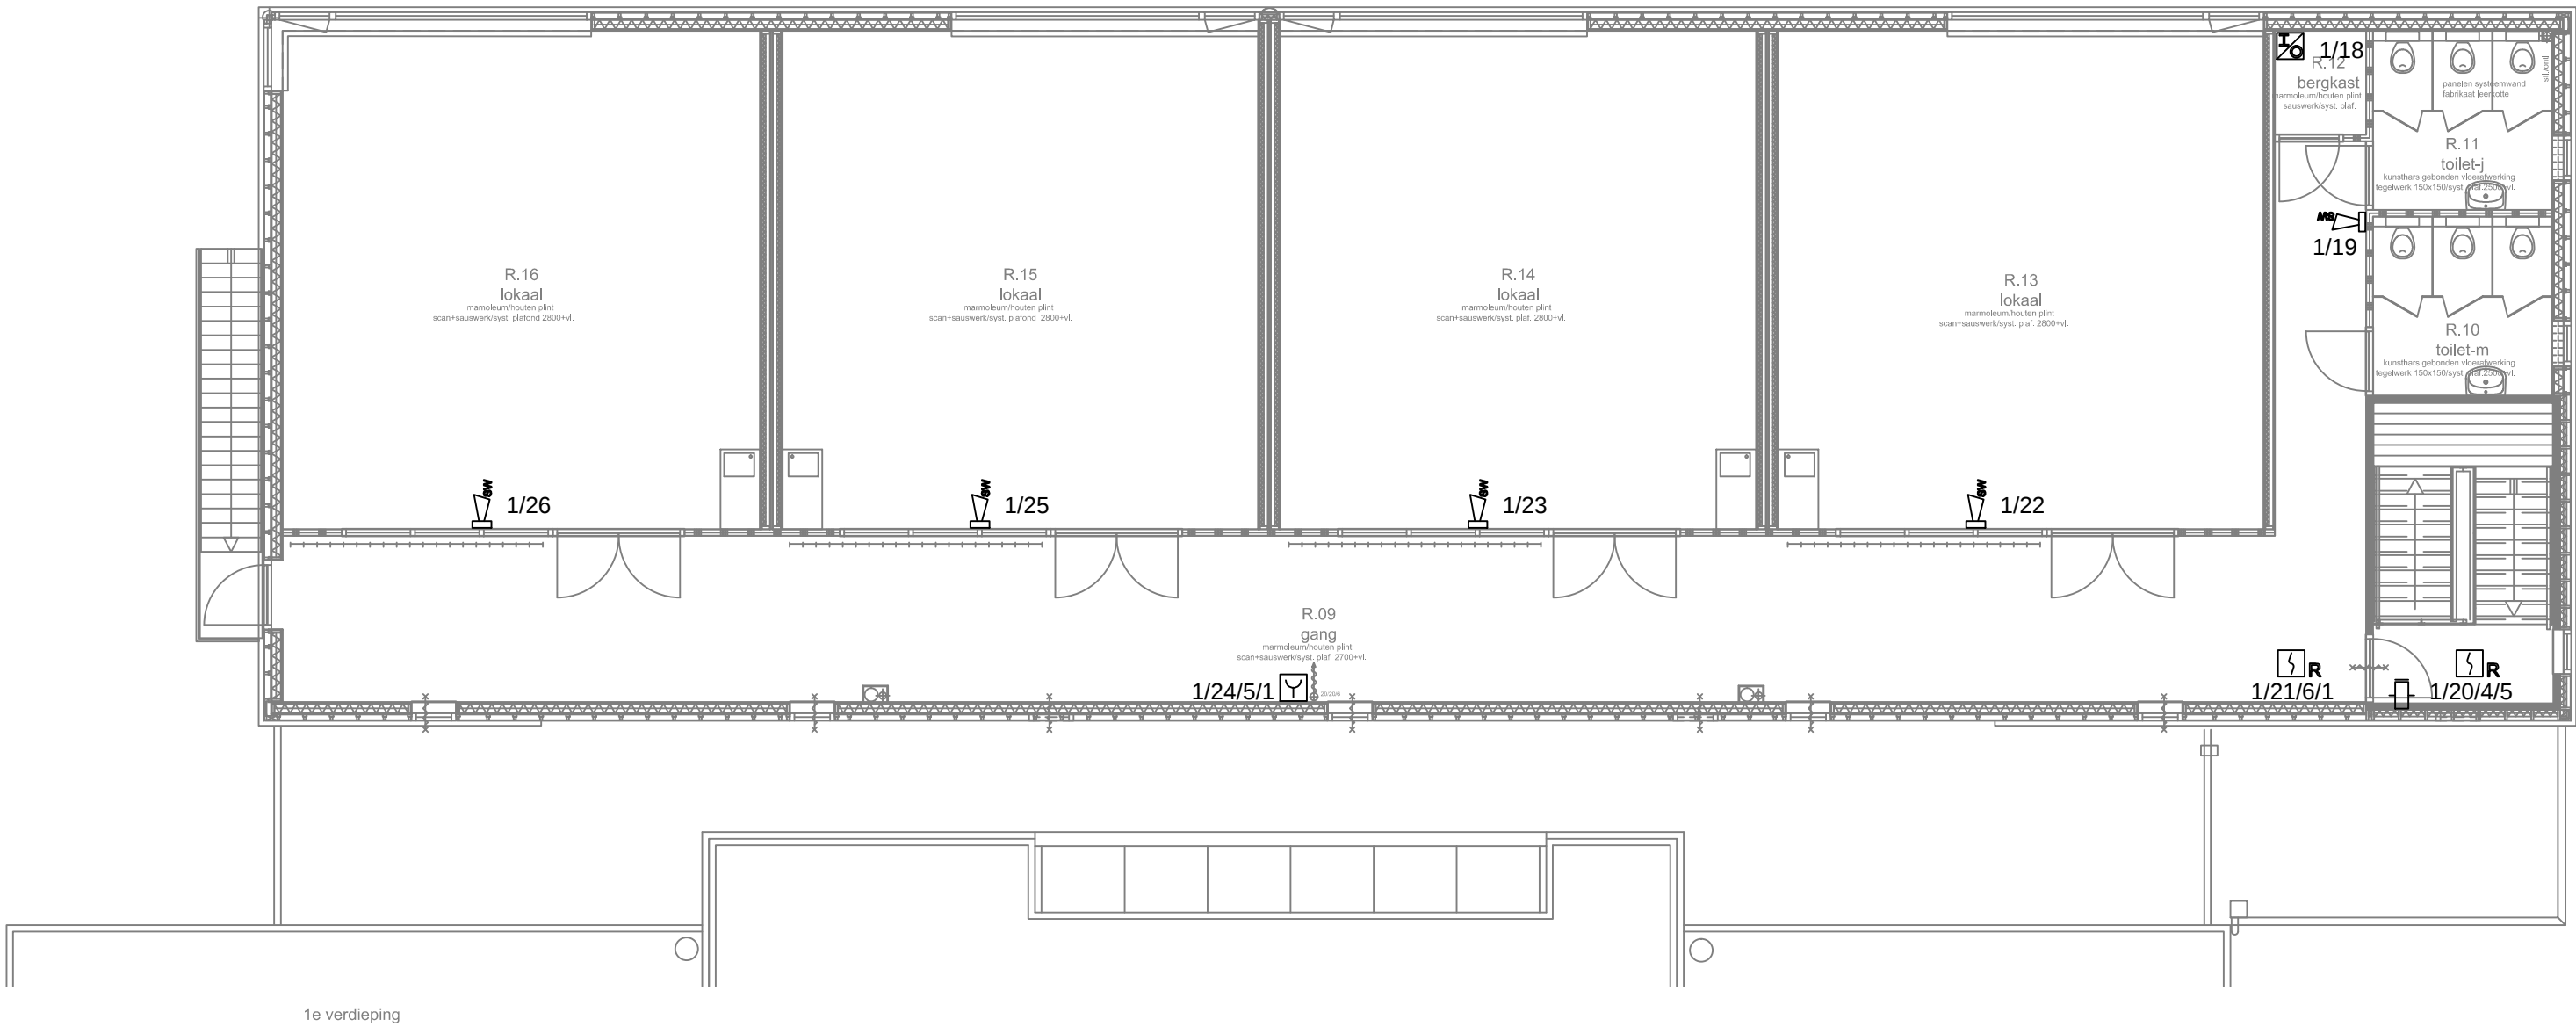


RENVOOI

- BMC Brandmeldcentrale
- DM Doormeldendeheid
- Sleutelkluis mechanisch
- R Optische rookmelder
- MS Multi-sensormelder
- D Thermo differentiaal melder
- T Thermo maximaal melder
- Handbrandmelder
- Akoestisch signaalgever slow whoop
- Flitslicht
- Nevenindicator
- Deurmagneet
- EB Inkoopelbox
- AB Stuurbox

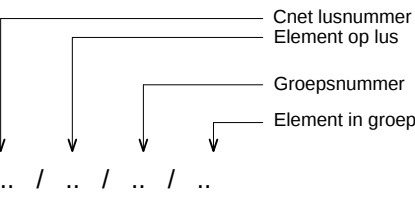

AS BUILT

PROJECT: Pax Christischool Bodegraven			
OPDRACHTGEVER: WPS scholenbeheer			
ONDERWERP: Brandmeld- en ontruimingsalarminstallatie; 1e verdieping			
TEKENINGNR: VD057876_BM-1	Get.: RU	Datum: 03-02-2014	
	Schaal: 1:100	Form.: A1	
Complex E-techniek BV Coenecoop 125 2741 PJ, Waddinxveen. Telefoon: 0182 - 68 23 00 Fax: 0182 - 68 23 09		Nr./d.d wijz.:	Nr./d.d wijz.:
		A / 10-07-14 RU	
		Werknr.: VD057876	