

RENVOOI

BMC

Brandmeldcentrale

DM

Doormeldeenhheid

1

R

Sleutelkluis mechanisch

1

MS

Optische rookmelder

1

D

Multi-sensormelder

1

T

Thermo differentiaal melder

1

T

Thermo maximaal melder

1

T

Handbrandmelder

1

AW

Akoestisch signaalgever slow whoop

1

FL

Flitslicht

1

NI

Nevenindicator

1

DM

Deurmagneet

1

EB

Inkoppelbox

1

AB

Stuurbox

Criet lusnummer

Element op lus

Groepsnummer

Element in groep

..

/


..

/

..

/

..

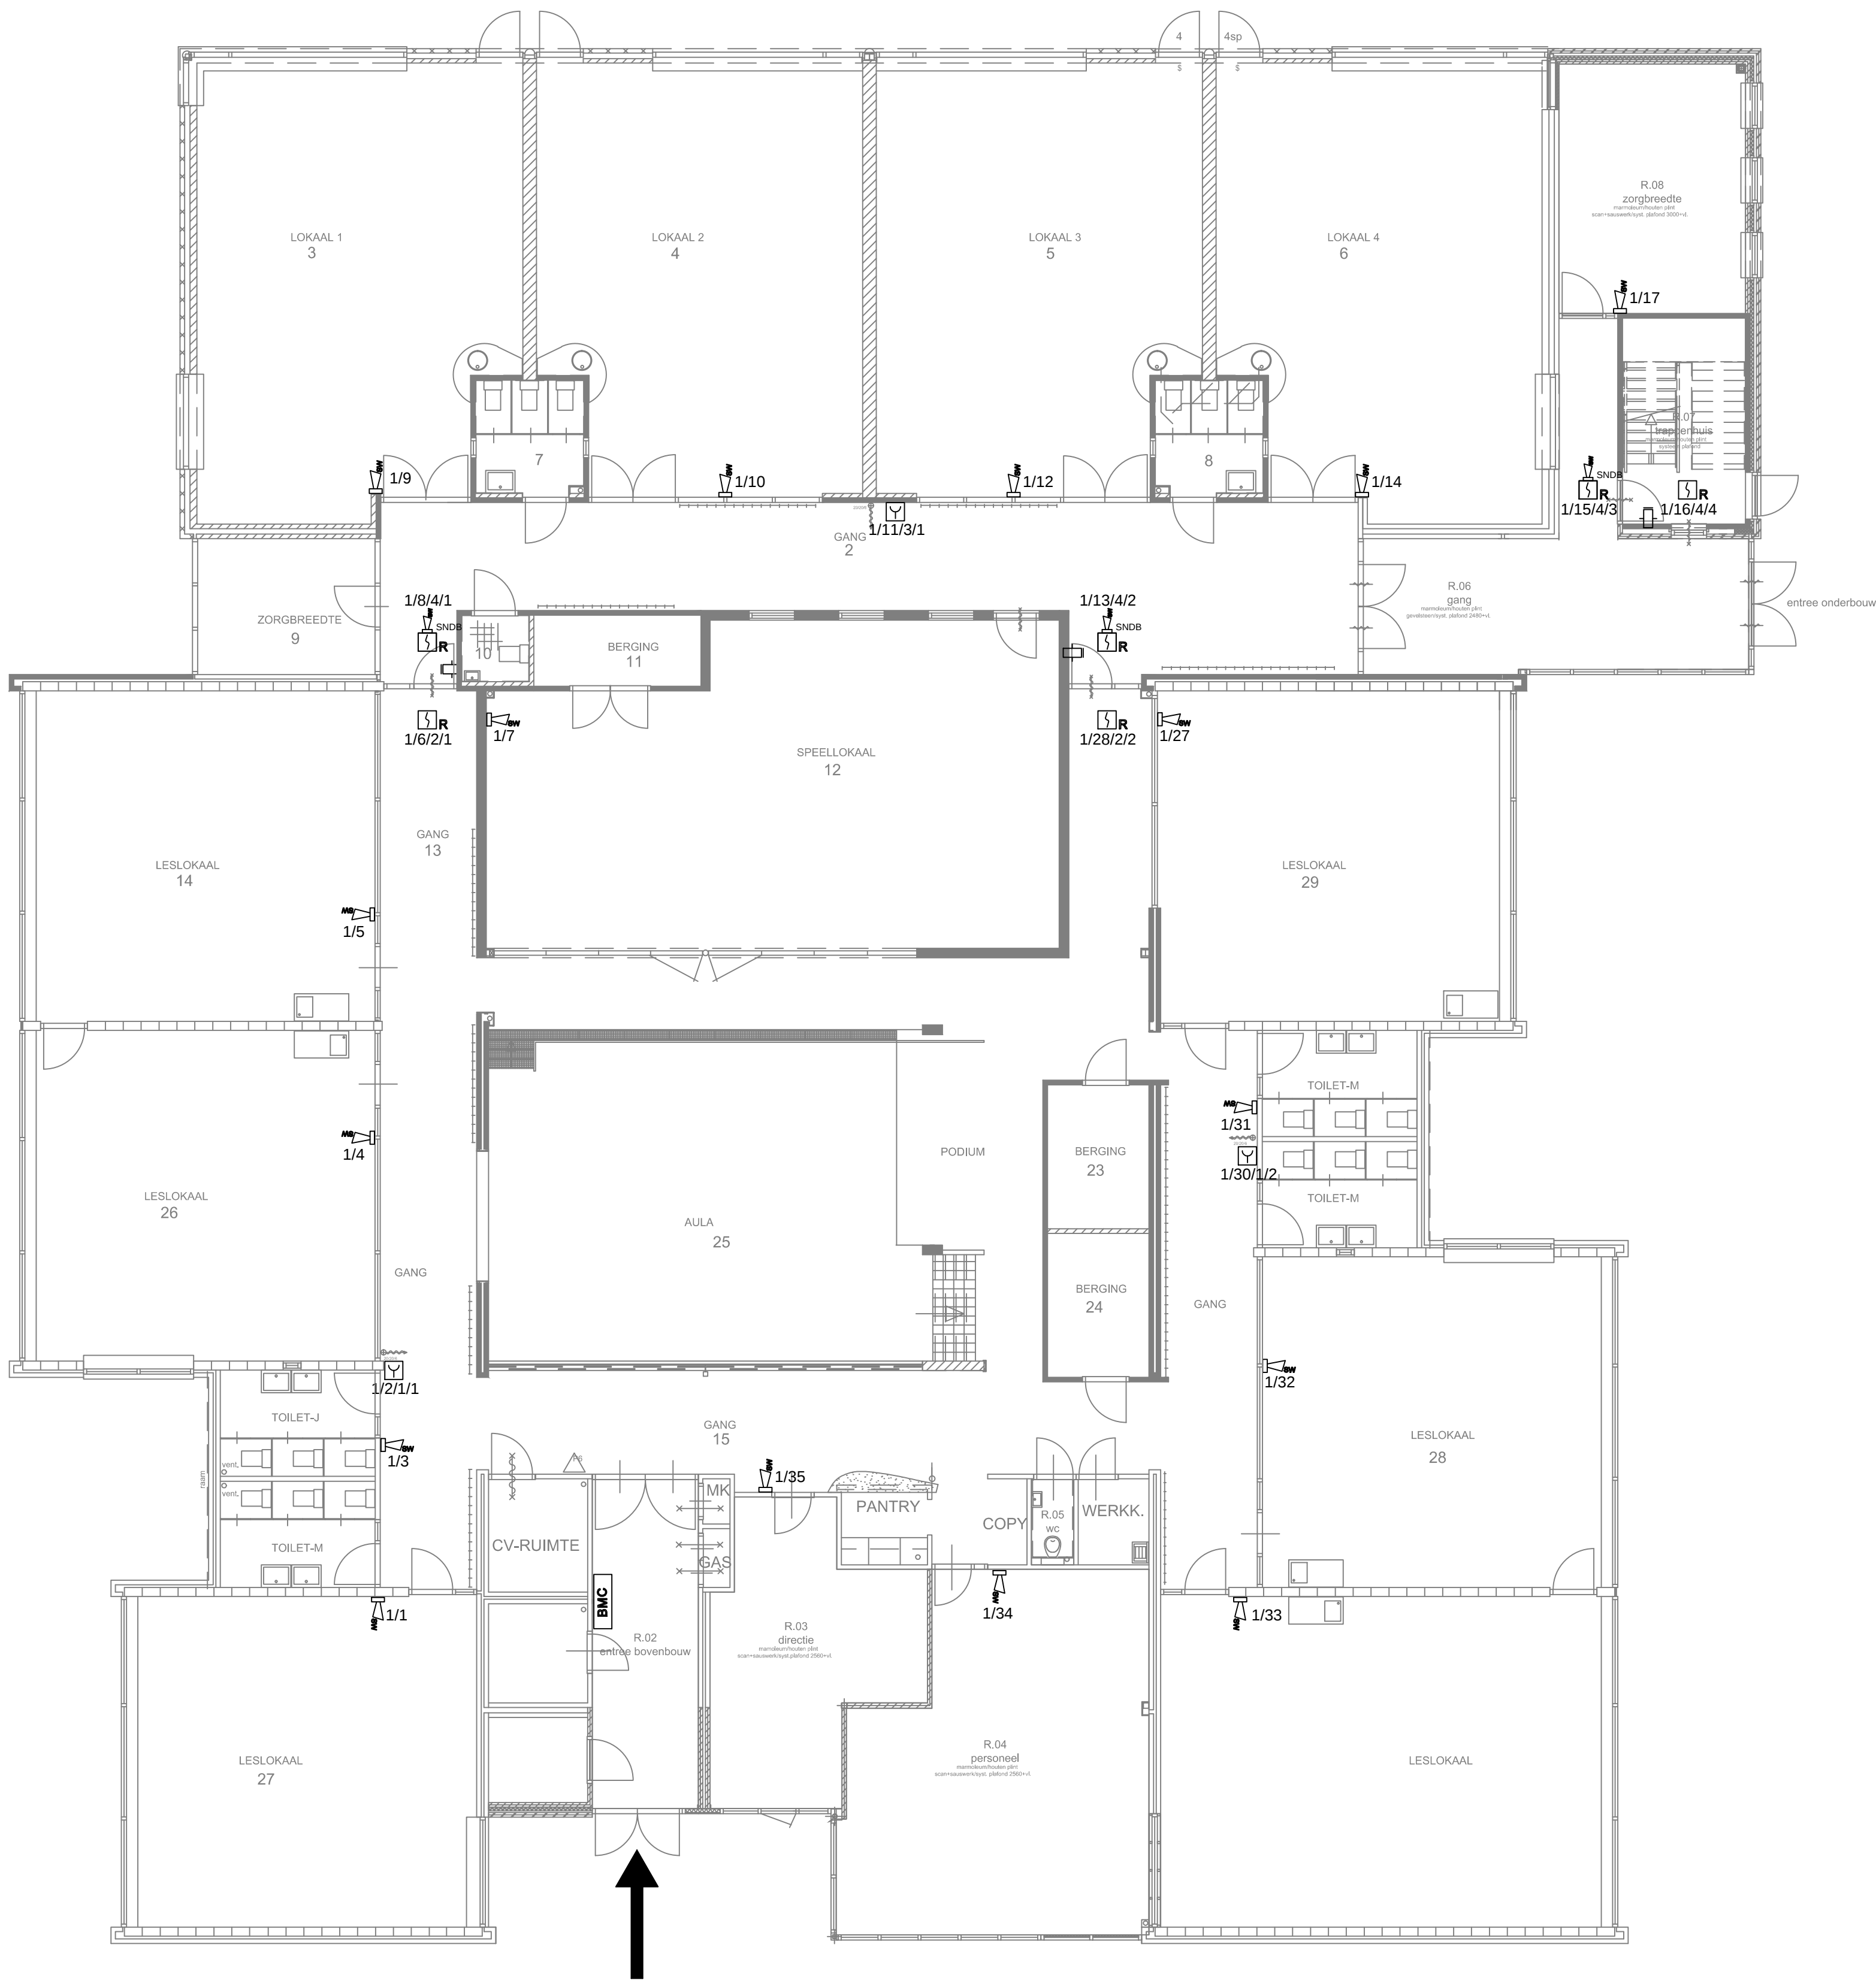

begane grond entree bovenbouw

AS BUILT

PROJECT: Pax Christischol Bodegraven			
OPDRACHTGEVER: WPS scholenbeheer			
ONDERWERP: Brandmeld- en ontruimingsalarminstallatie; Begane grond			
TEKENINGNR: VD057876_BM-0	Get.: RU	Datum: 03-02-2014	
	Schaal.: 1:100	Form.: A1	
Complex E-techniek BV Coenecoop 125 2741 PJ, Waddinxveen. Telefoon: 0182 - 68 23 00 Fax: 0182 - 68 23 09		Nr./d.d.wijz.: A / 10-07-14 RU	Nr./d.d.wijz.:
		Werkm.: VD057876	