
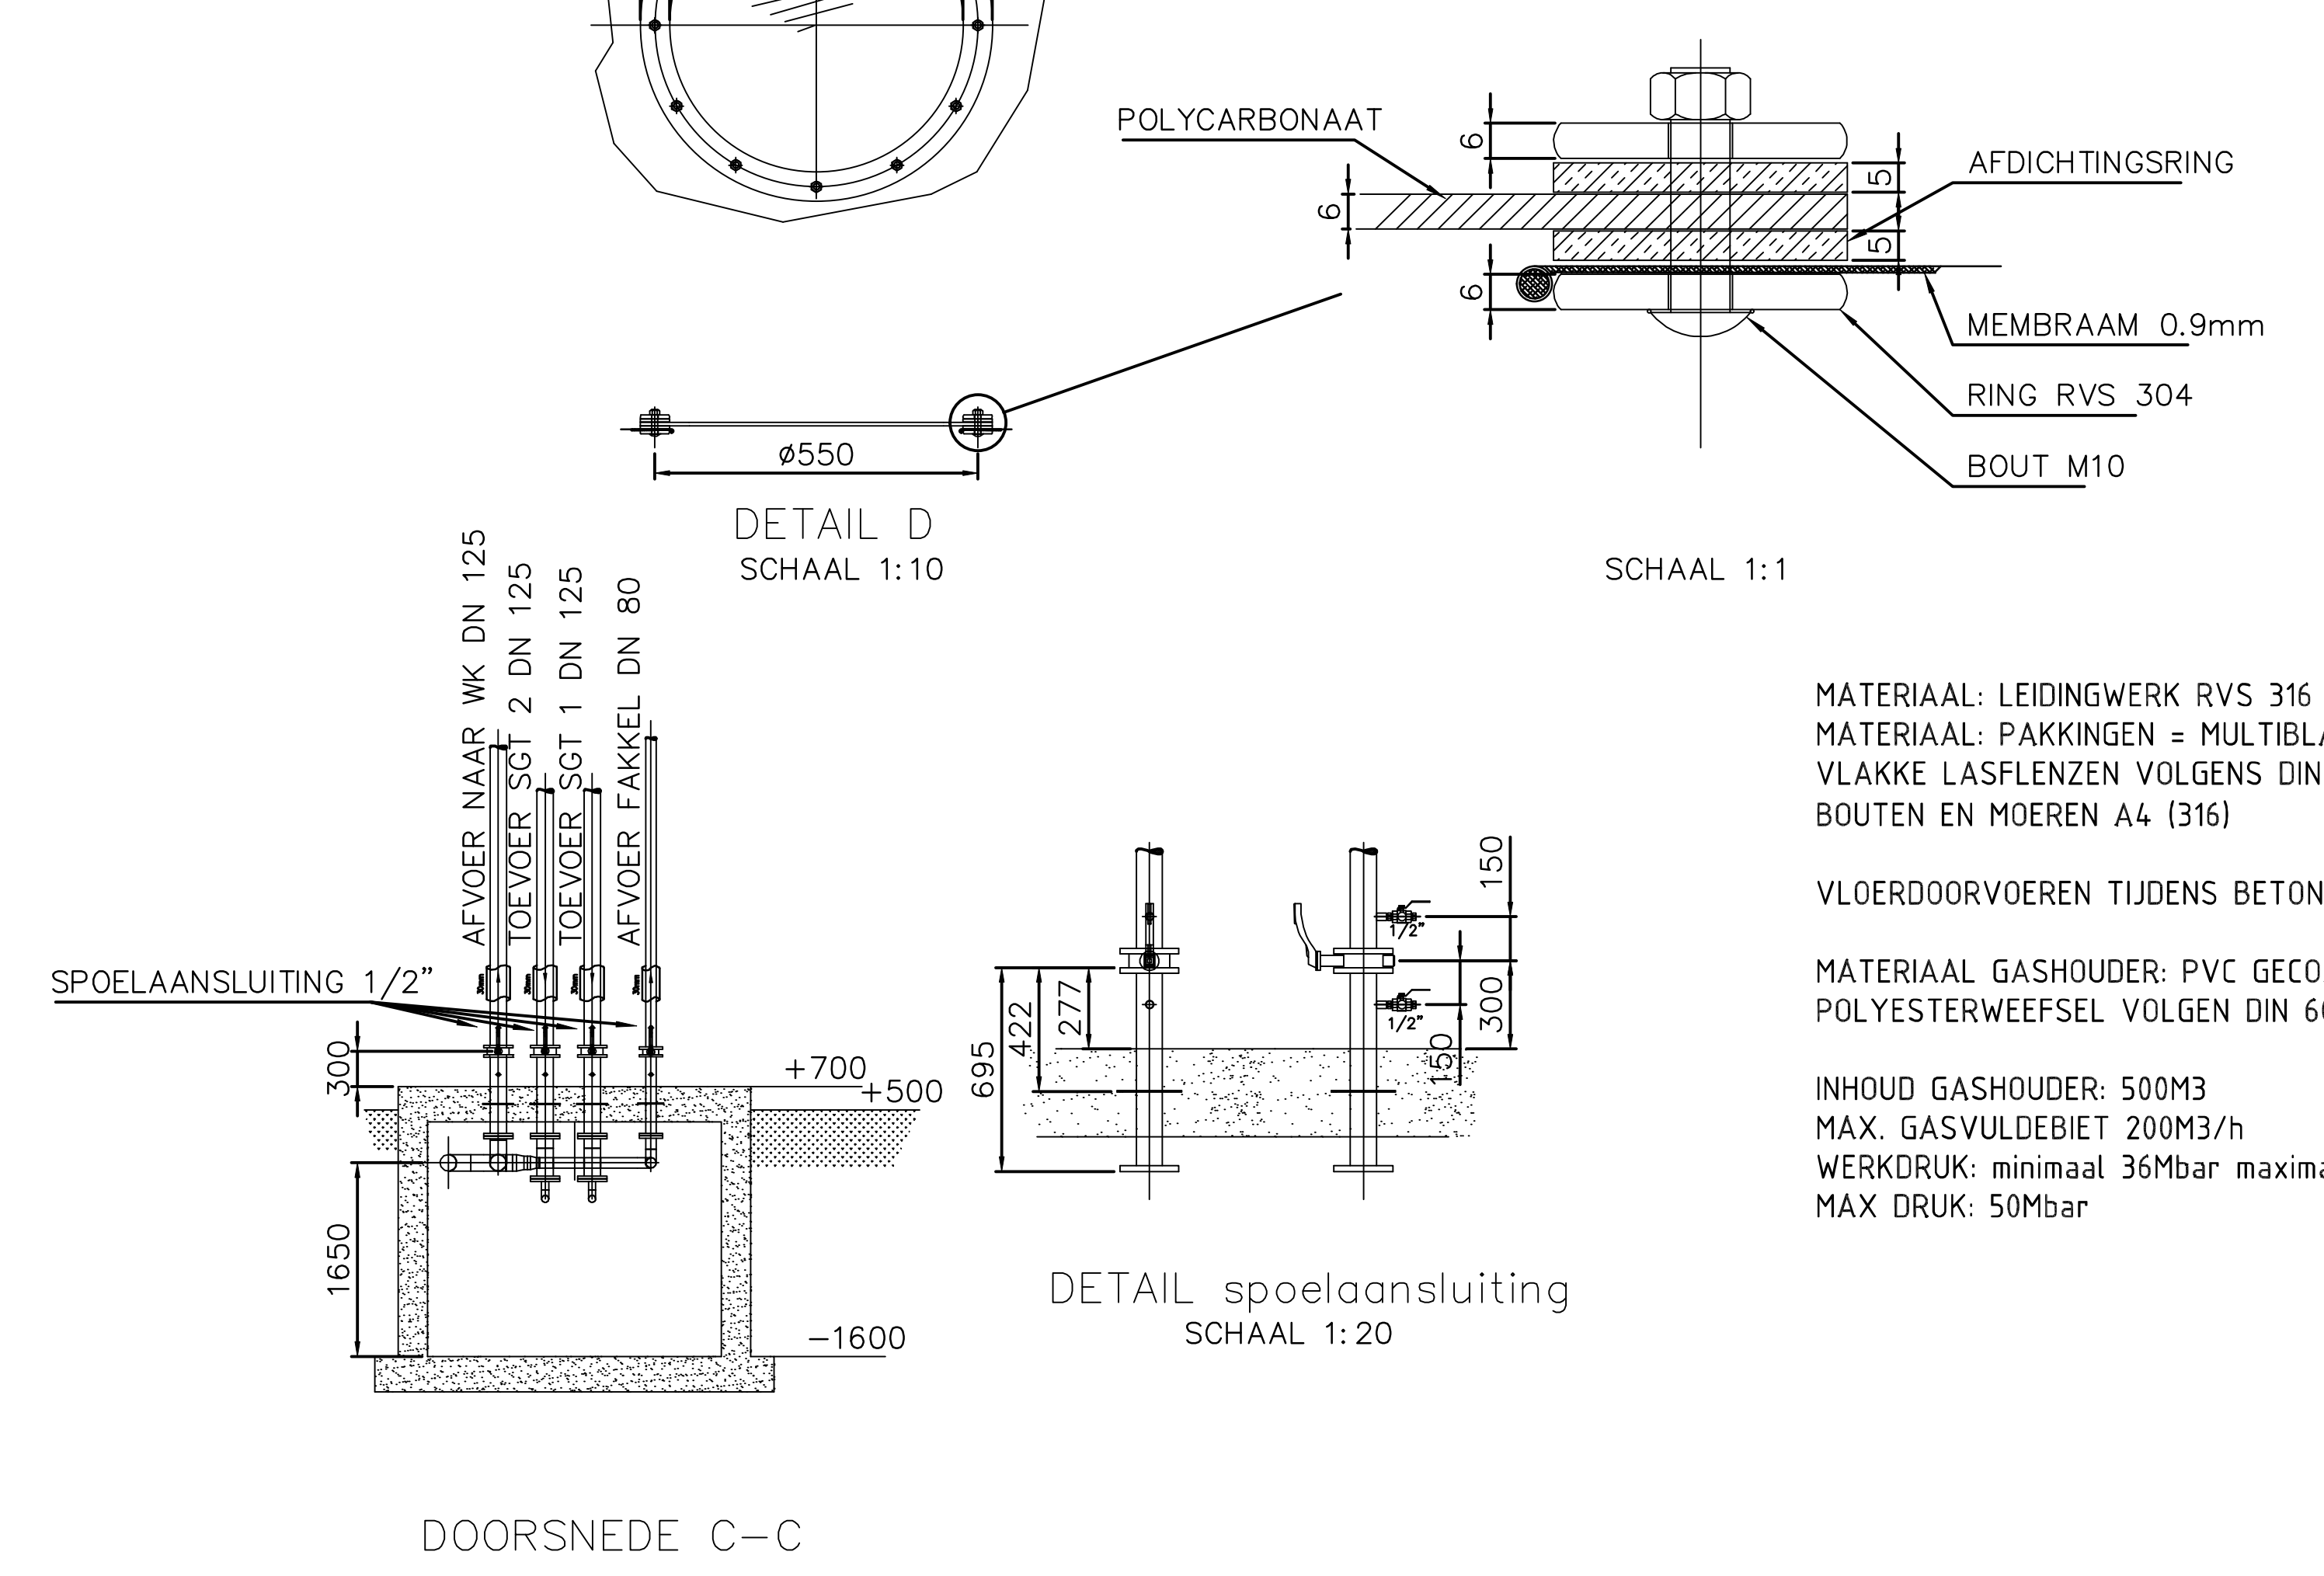
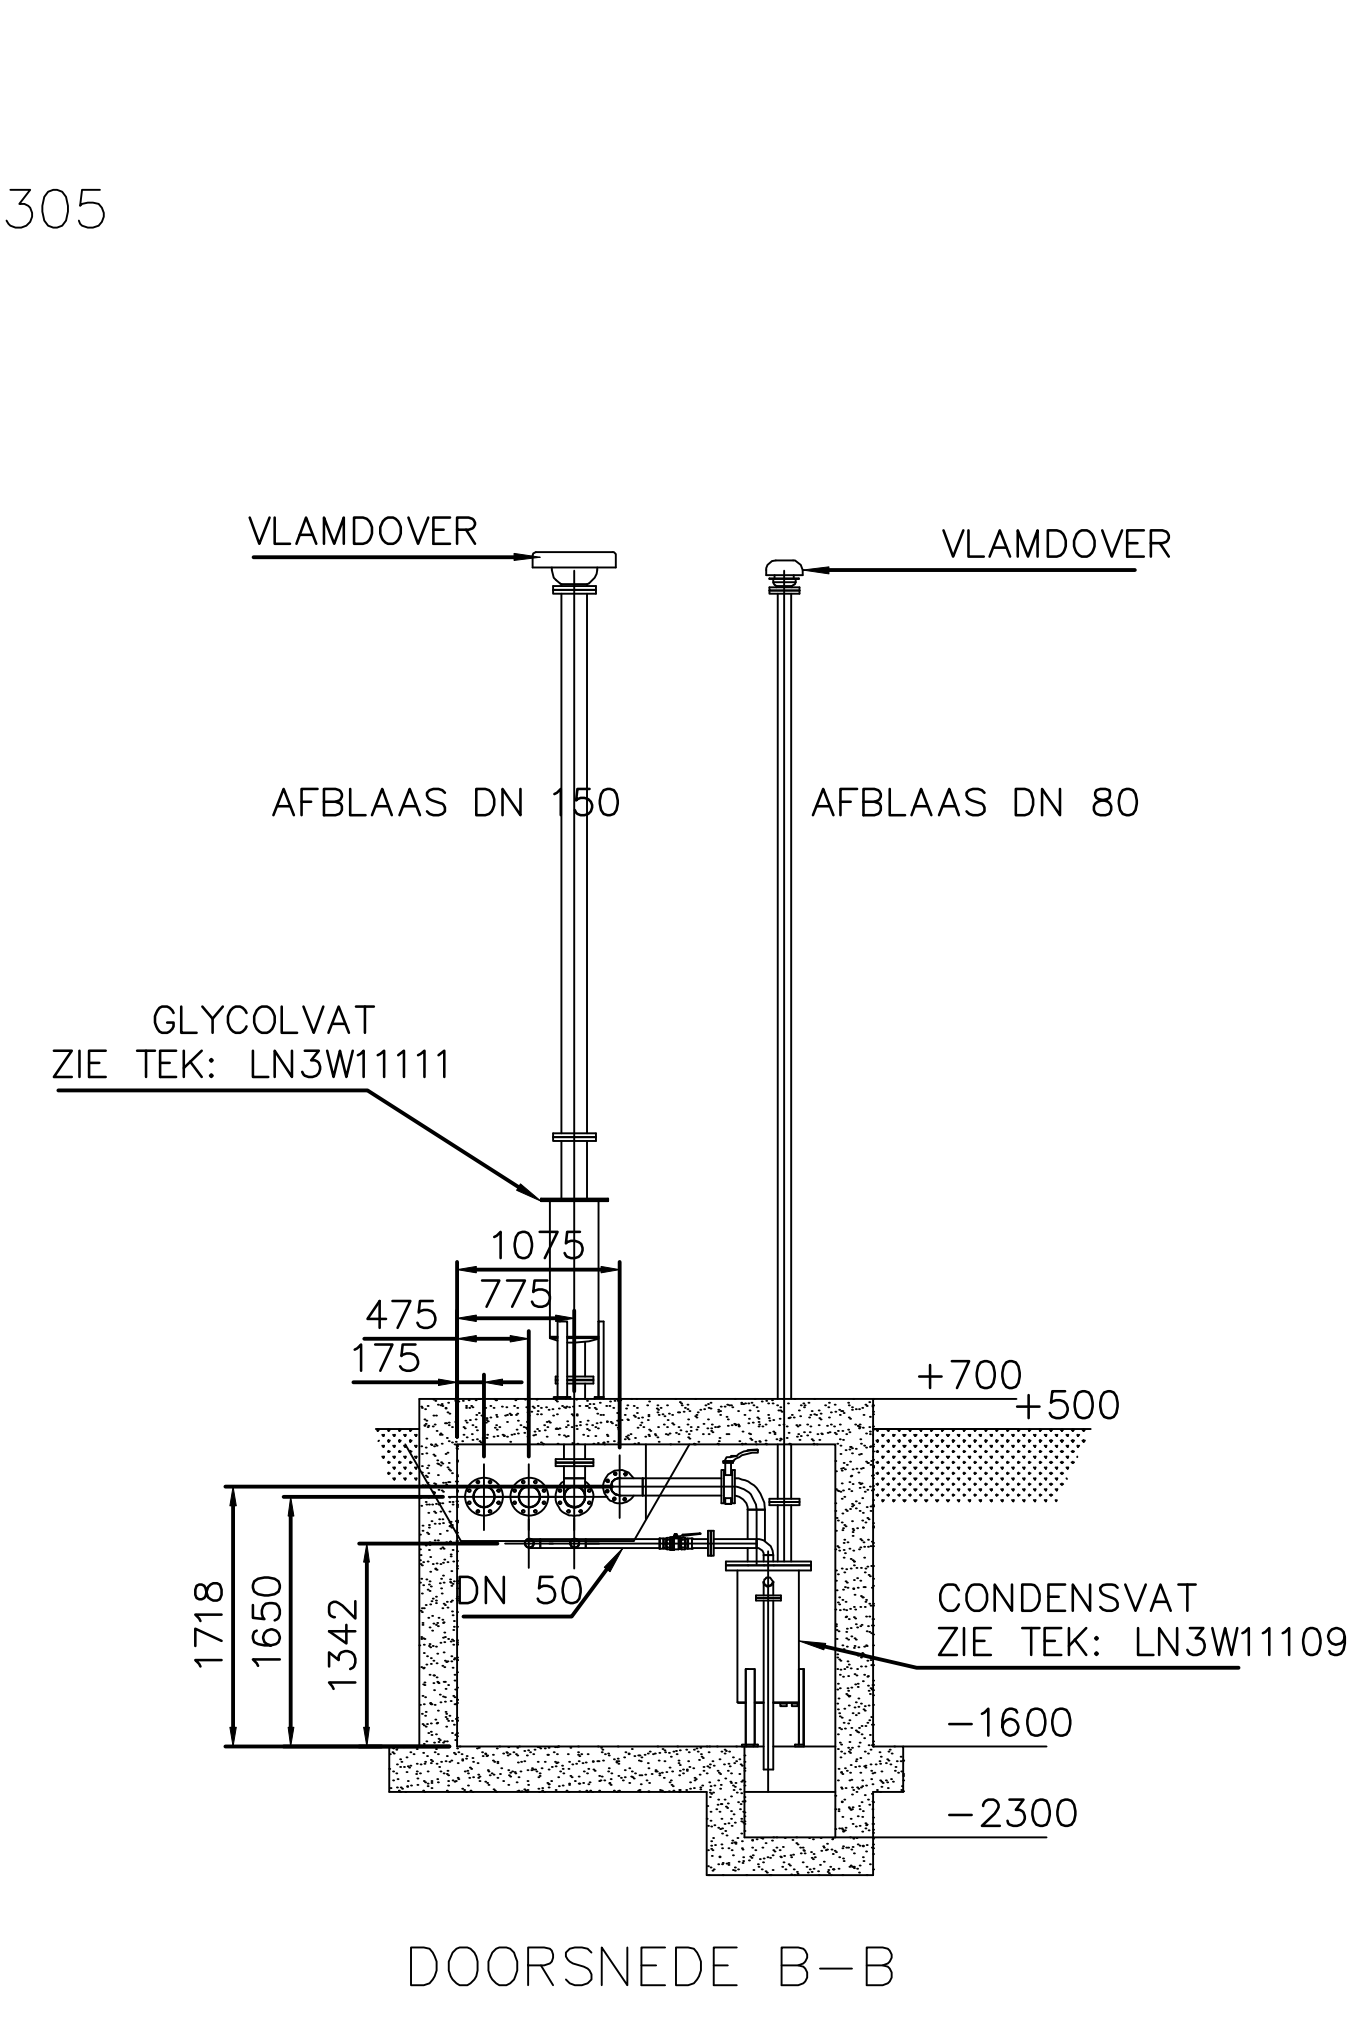


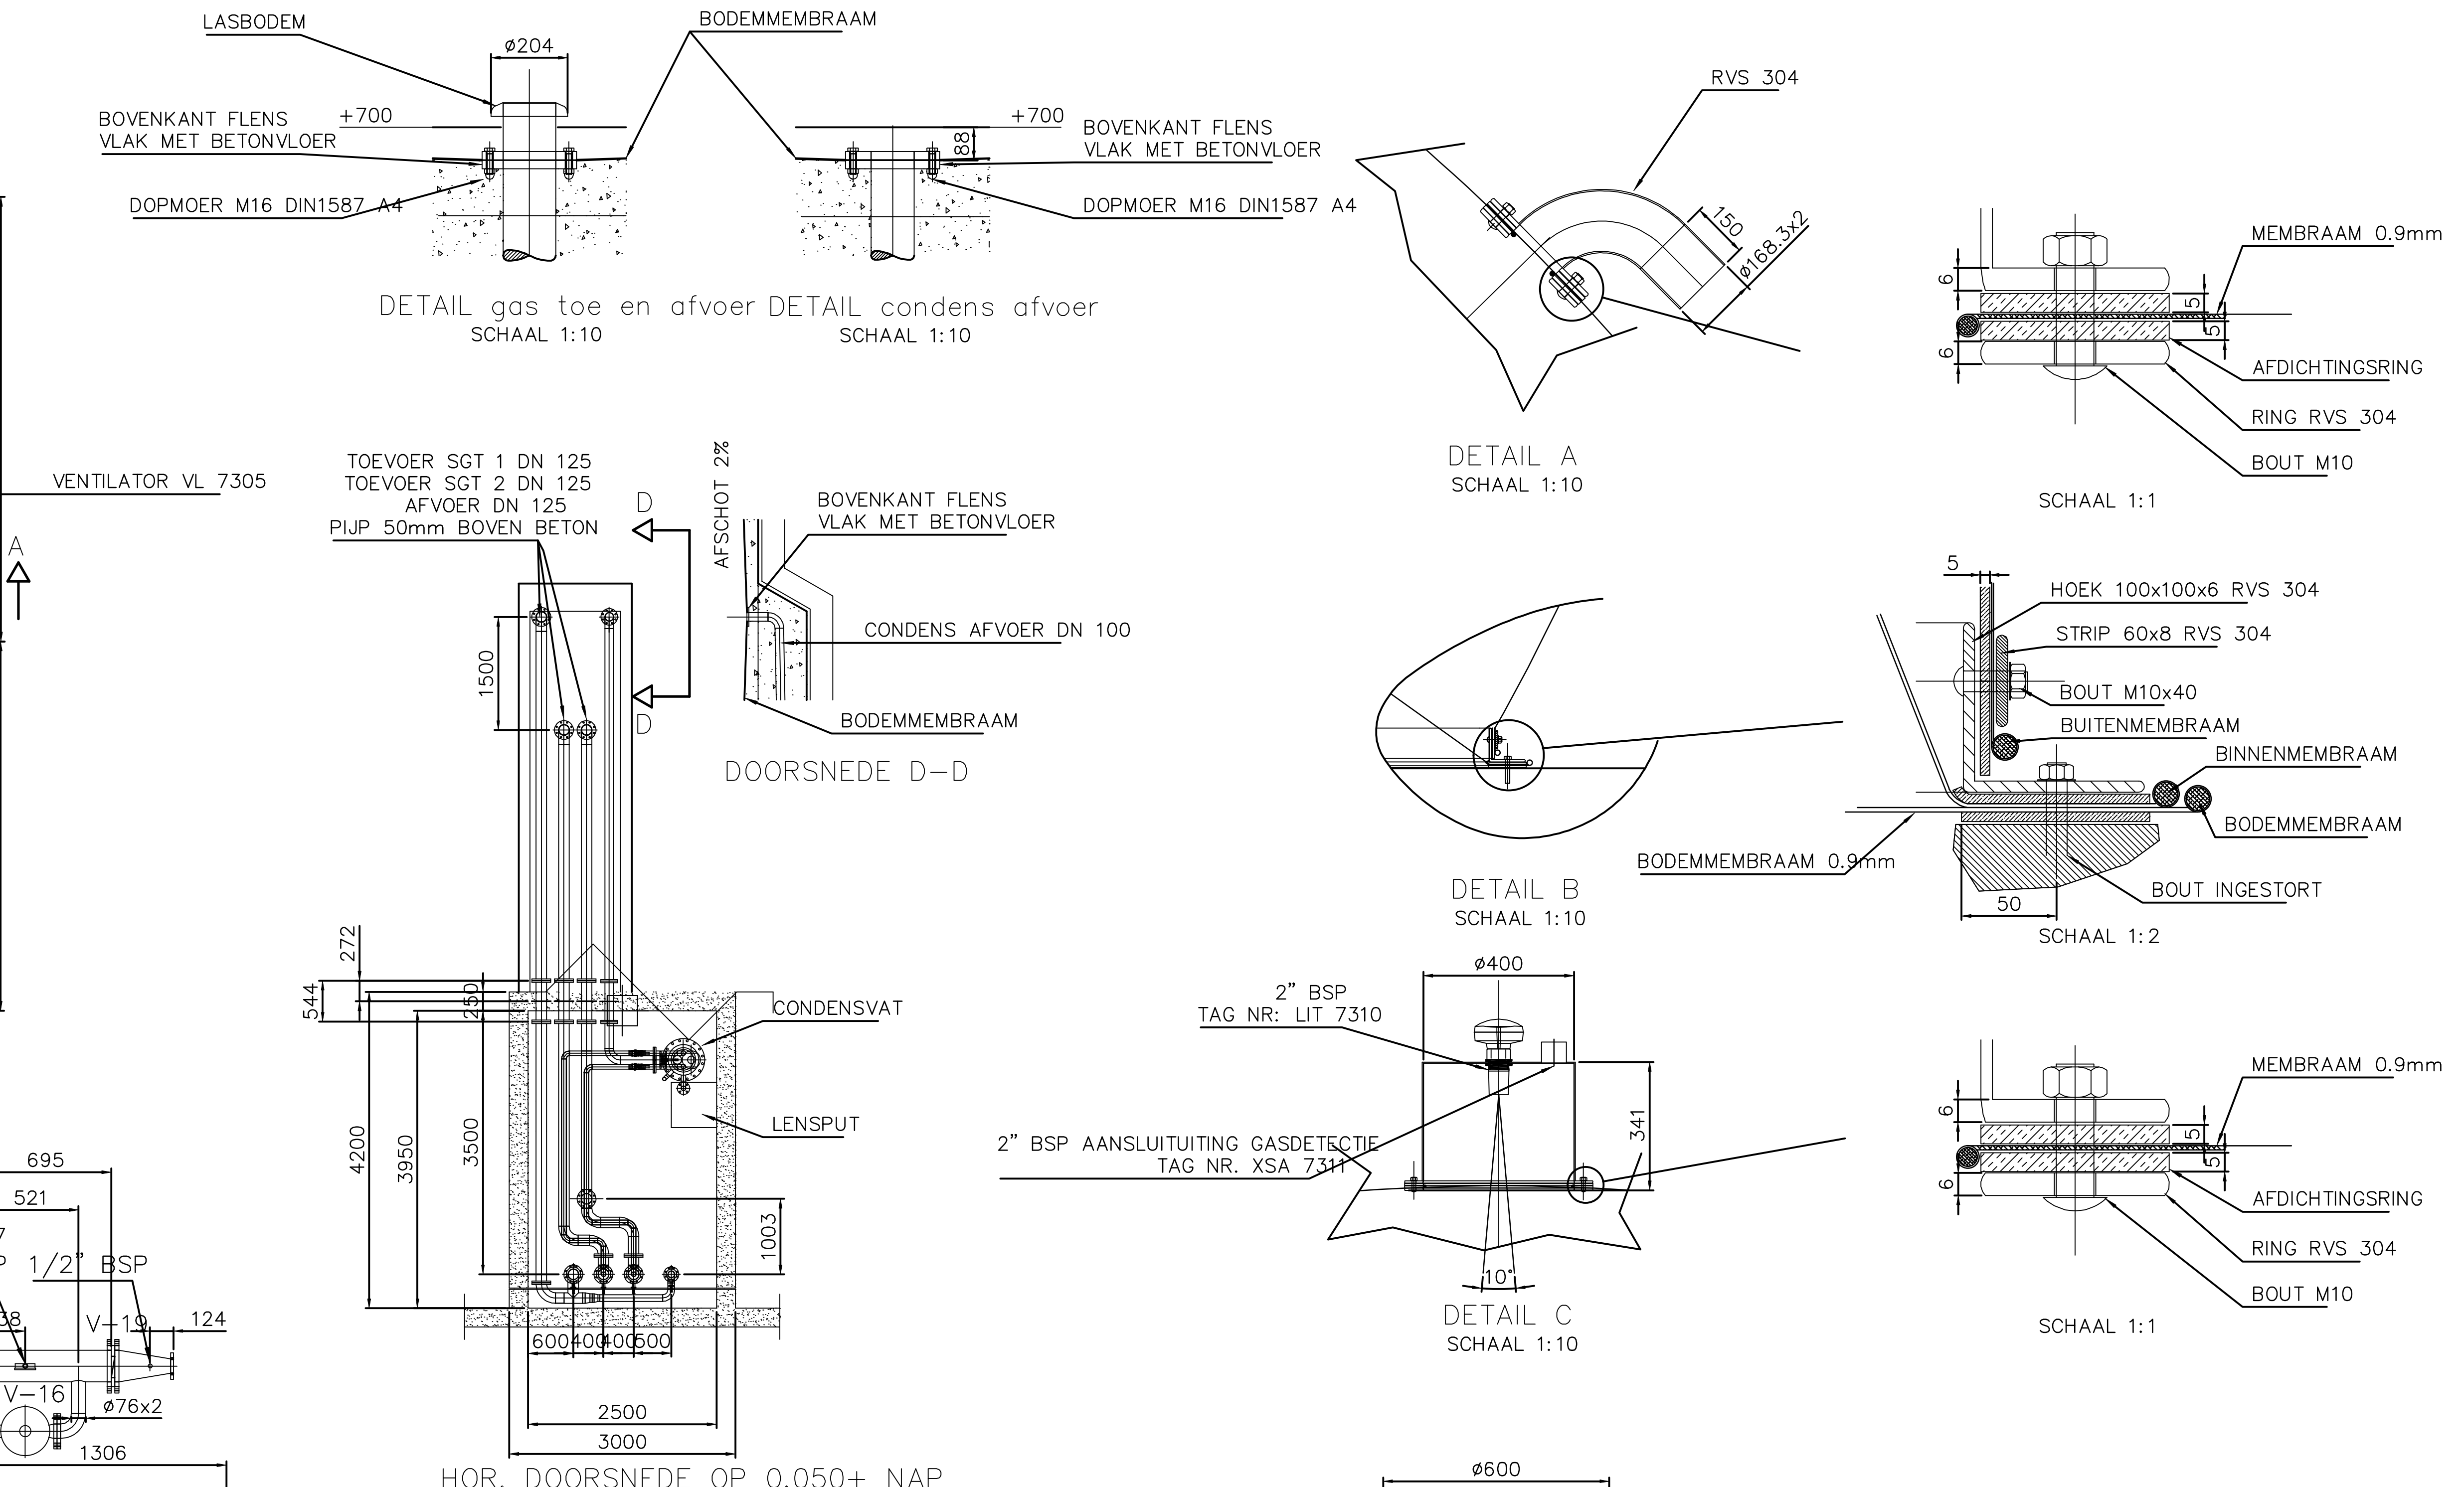

MATERIAAL: LEIDINGWERK RVS 316
MATERIAAL: PAKKINGEN = MULTIBLAU
VLAKKE LASFLENZEN VOLGENS DIN 2576 PN10
BOUTEN EN MOEREN A4 (316)

VLOERDOORVOEREN TIJDENS BETONSTORT AFDOPPEN

MATERIAAL GASHOUDER: PVC GECOAT
POLYESTERWEEFSEL VOLGEN DIN 60001

INHOUD GASHOUDER: 500M3
MAX. GASVULDEBIET 200M3/h
WERKDRUK: minimaal 36Mbar maximaal 38Mbar
MAX DRUK: 50Mbar

wjz:	omschrijving:					get:	d.d.	gez:	

AWZI Leiden Noord- Nieuwe Gashouder
As Built

Aanzichten, doorsneden en details



Hoogheemraadschap van
Rijnland

get: Wijkstra	datum: 7-7-2010	schaal: 1 : 50	formaat: A0
gek:	datum:	Spuurbt bij	
gez:	datum:	fak: ter	LN 3W11 107

