


BOVENAANZICHT FMT-KADE - KATHODISCHE BESCHERMING BINNENZIJDE

Schaal: 1:500


- Foam fender niet weergegeven

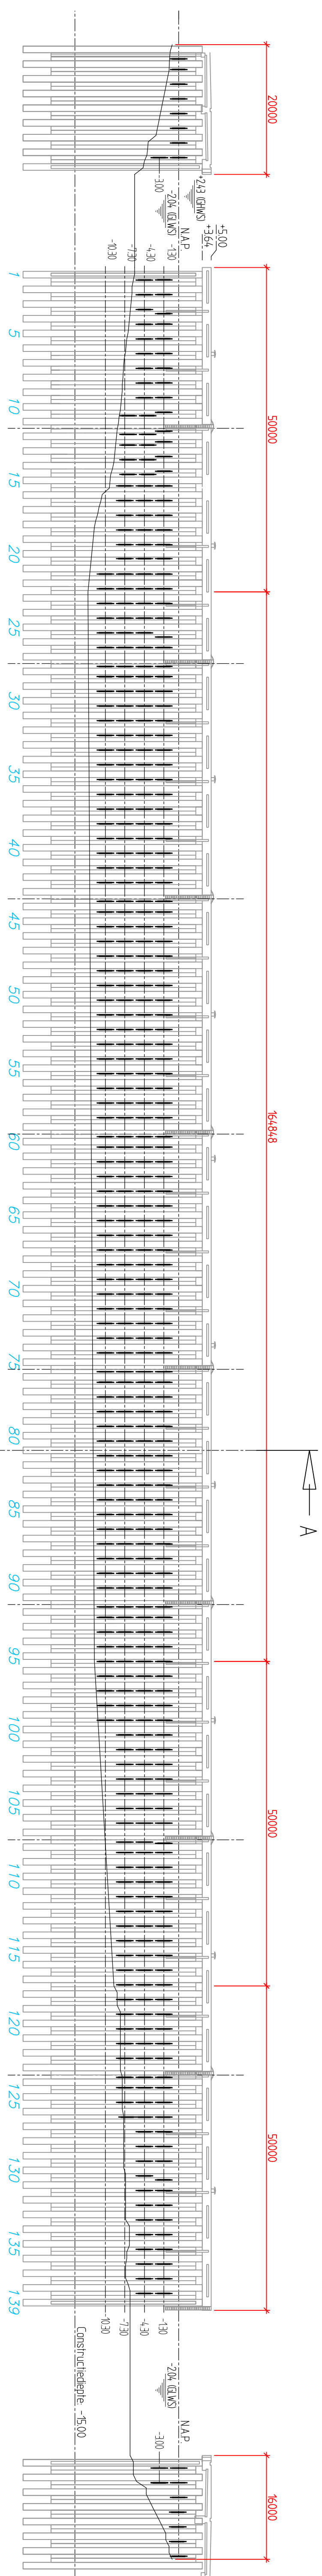

VOORRAANZICHT FMT-KADE - KATHODISCHE BESCHERMING BUITENZIJDE


Schaal: 1:500

- Foam fender niet weergegeven

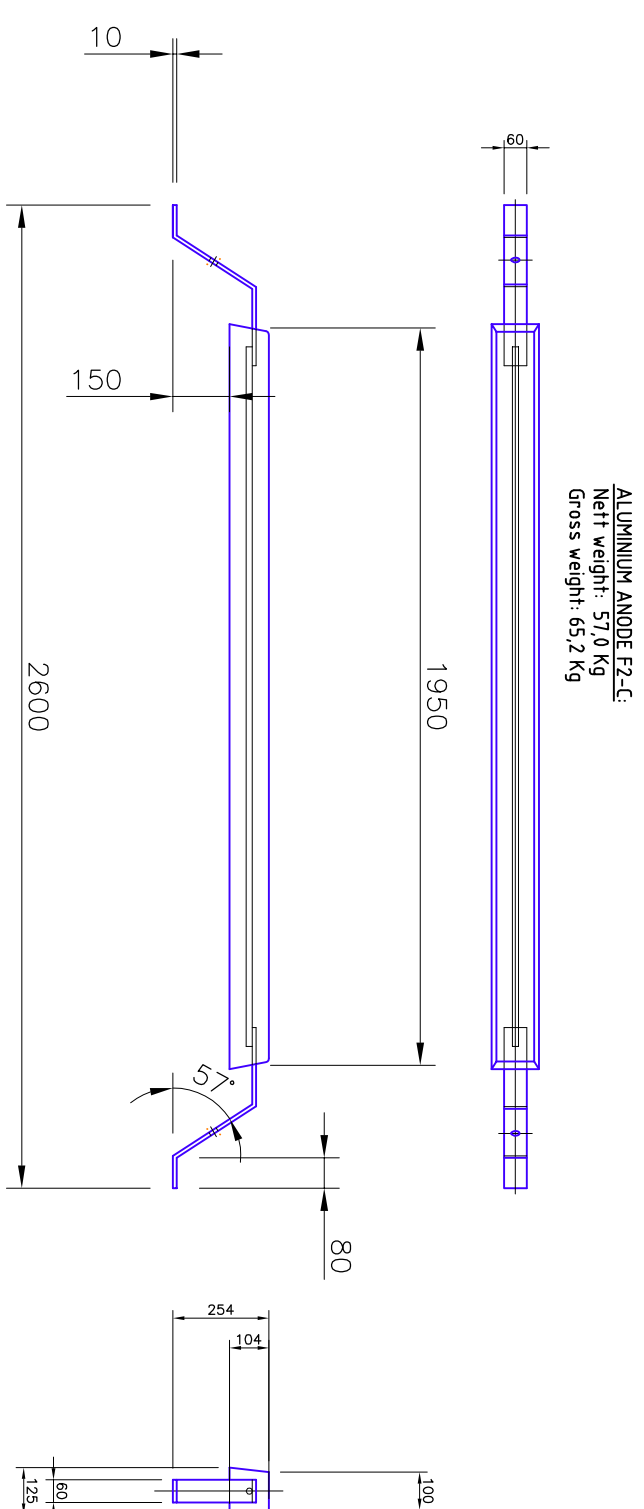


DETAIL ANODE

Schaal: 1:20

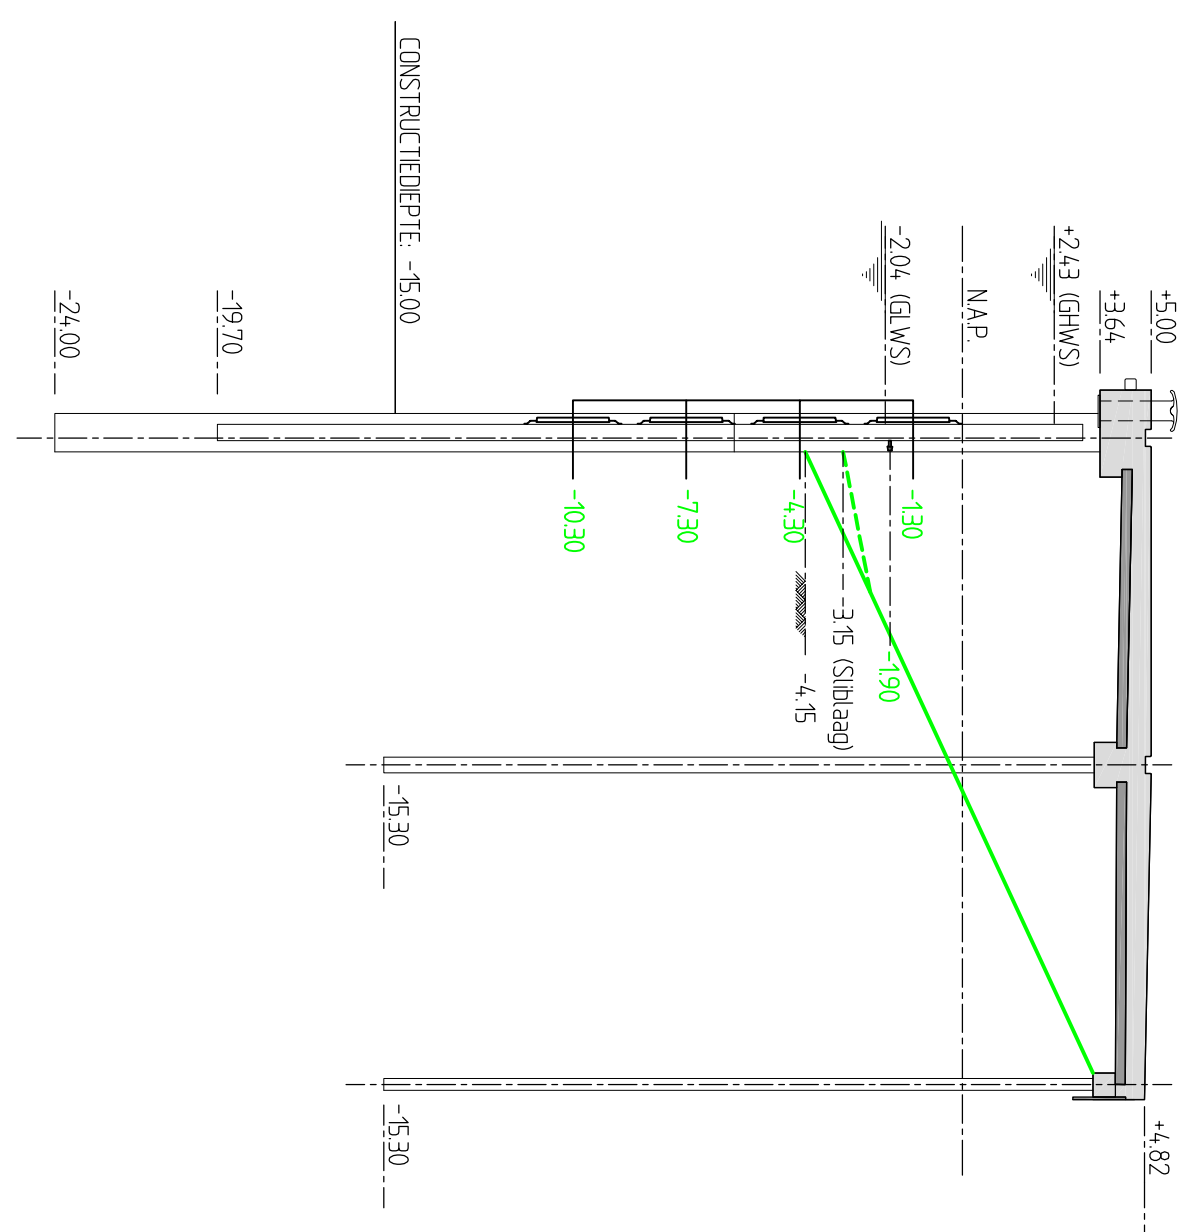


DOORSNEDE A-A

Schaal: 1:200

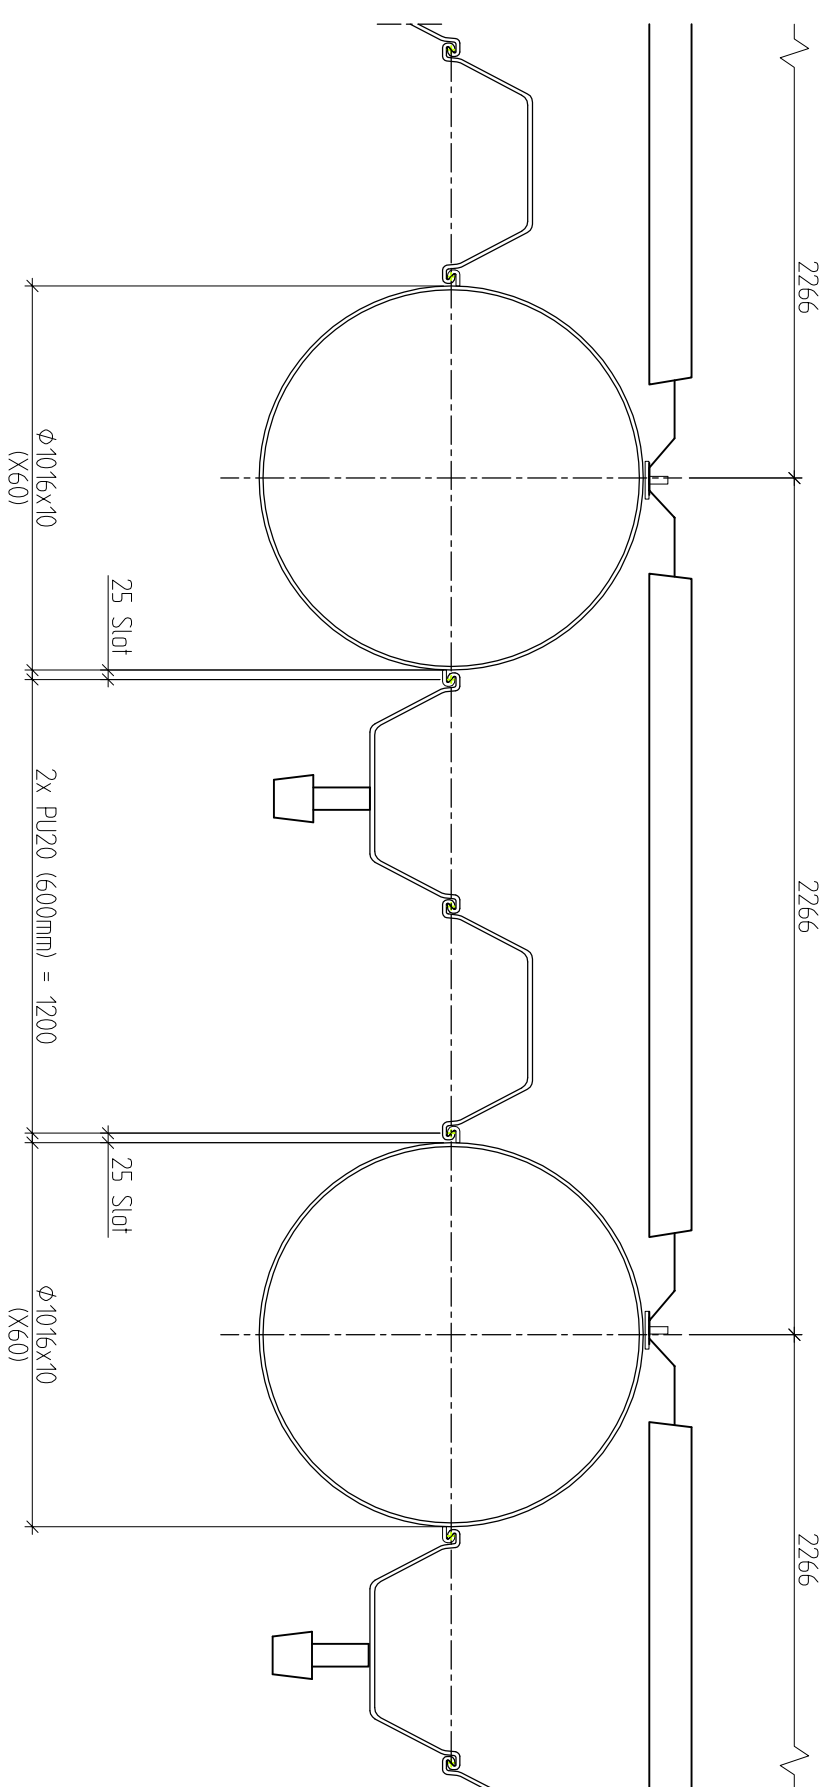

DETAIL 1

Schaal: 1:20

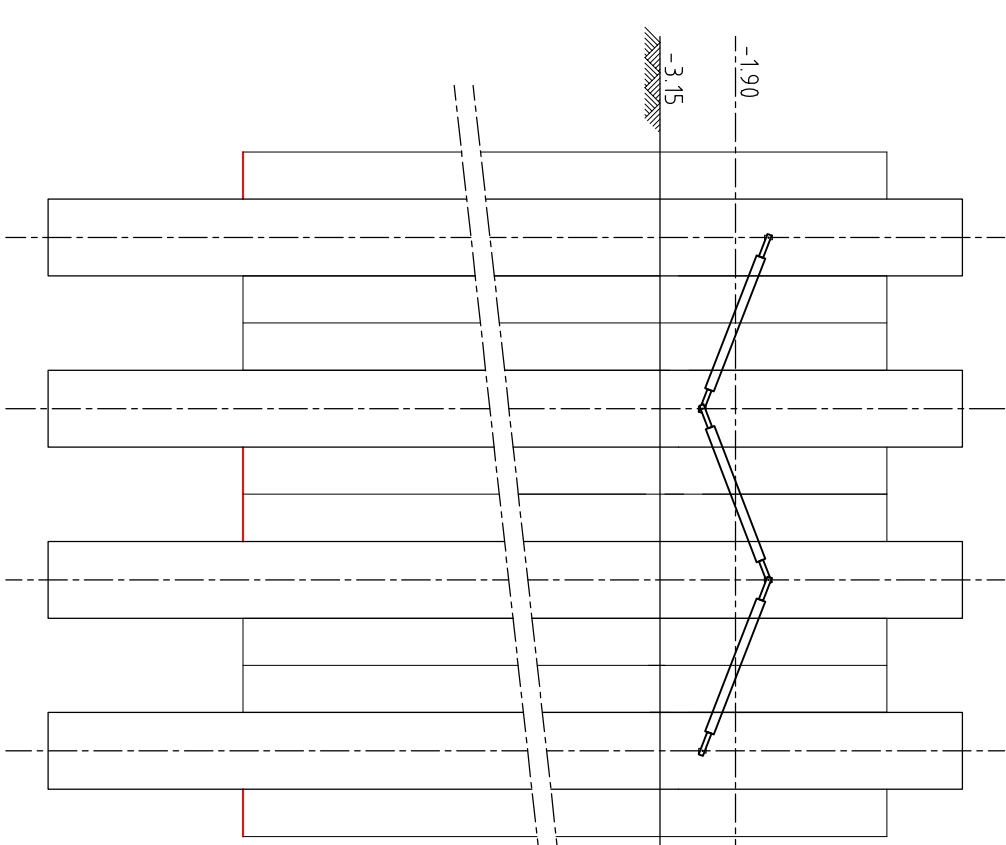

DETAIL MONTAGE BINNENZUJE

Schaal: 1:100


Verke:
Kade FMT Quarleshaven
Kathodische bescherming

Onderstaat:

Opdrachtgever: Zeeland Seaports
Schiedamsedijk 2
4531 PD Terneuzen
Tef 0115-647400

Directie: Zeeland Seaports
Schiedamsedijk 2
4531 PD Terneuzen
Tef 0115-647400

Opmerkingen:

Nr:	Datum:	Name:	Vrijgafing:
REV	09-04-2015	S4	REVEE
Revisietoelating			
Geel:	GS	Datum:	12-11-2014
Acc:	Jk Klippel	Datum:	12-11-2014
Bestek:	ZSP207	Peraaf:	
Tek nr:	I4013-Tek-004	REV	

A large, bold, black diagonal stamp reading "AS BUILT" is placed over the bottom right portion of the form.