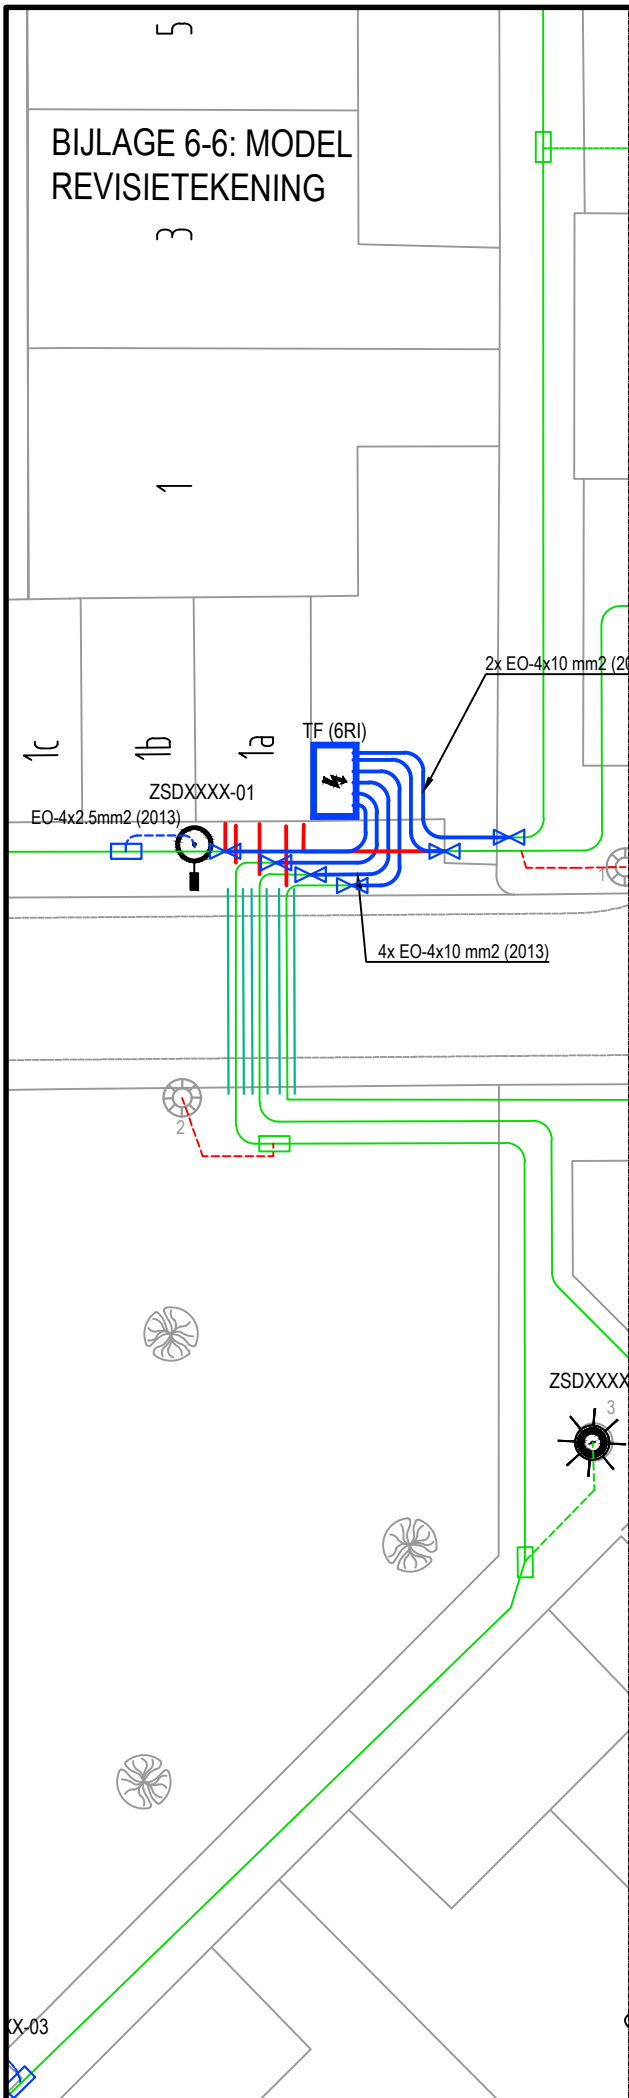






 
 



# BIJLAGE 6-6: MODEL REVISIETEKENING



## RENVOOI VERLICHTING (Revisie)

-  gehandhaafde mantelbuis
-  gehandhaafde hoofdkabel 4x10 mm2
-  gehandhaafde aansluitkabel 4x2.5 mm2
-  verwijderde mantelbuis
-  verwijderde hoofdkabel 4x10 mm2
-  verwijderde aansluitkabel 4x2.5 mm2
-  aangebrachte mantelbuis dia. -- mm
-  aangebrachte hoofdkabel EO 4x10 mm2
-  aangebrachte aansluitkabel EO 4x2.5 mm2
-  verlaten kabels

-  bestaande lichtmast(oude locatie)
-  ZSD01595-015 lichtmast, h=3.5m / armatuur..
-  ZSD01595-015 lichtmast, h=3.5m / fietspad/armatuur..
-  ZSD01595-015 lichtmast, h=3.5m / steeg/padvinder
-  ZSD01595-015 lichtmast, h=5m / armatuur..
-  ZSD01595-015 lichtmast, h=6m / armatuur..
-  ZSD01595-015 lichtmast, h=8m / armatuur..
-  bestaande mof
-  aangebrachte aftakmof
-  aangebrachte verbindingsmof
-  aangebrachte aftak-/verbindingsmof
-  aangebrachte eindmof
-  TF (4RI) OV-voedingskast
-  VK (4RI) OV-verdeelkast
-  abri aangesloten objecten (bijvoorbeeld abri)
-  aangebrachte aarding