


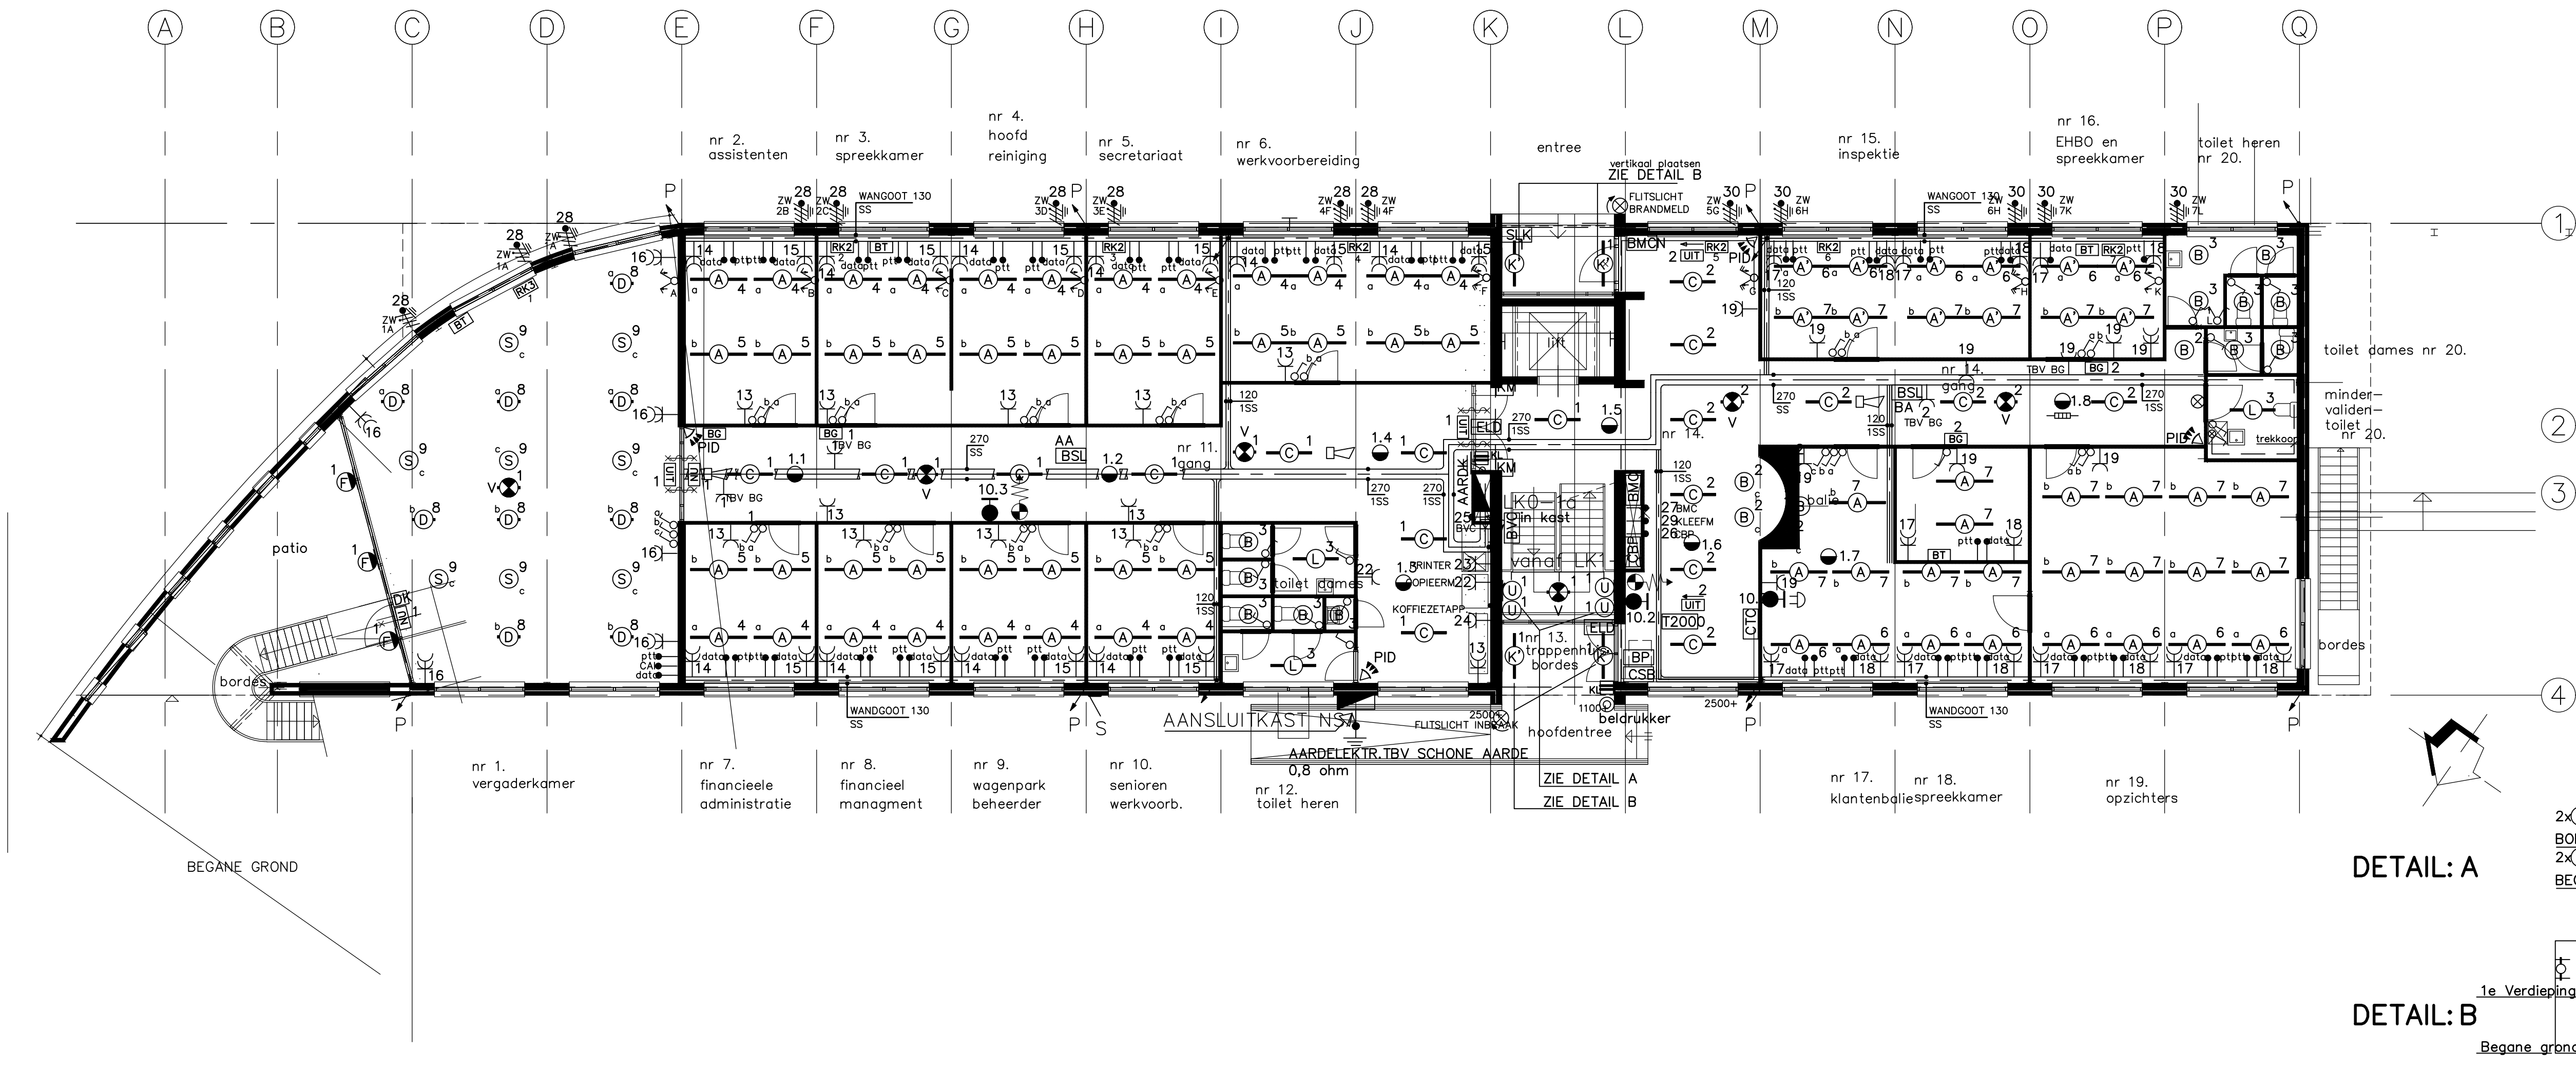

DETAIL: A

DETAIL: B

OPMERKINGEN

- ⊥ -CADWELD AARDPLAAT
- ⌊ -STEKEINDE OP STAALCONSTRUCTIE
- -RINGLEIDING IN FUNDERING FE 16 DOORGEELAST
- ⌊ -RINGLEIDING OP AARDSTAAF IN HEIPAAL GEELAST

REVISIETEKENING

A	Revisie	JWJ			SEPT.'99
Wijz.	Omschrijving van de wijziging	Getekend	Gekontr.	Gezien	Datum
Bestemming	Autowerkplaats Gemeente Zoetermeer	adv.bur.	: Schreuder Groep Maarssen	architect	: Visser & Beerman
Onderwerp	Installatietekening Begane grond Bouwdeel-A Elektrotechnische Installatie	opdr.gev.	: Gemeente Zoetermeer		
Schaal 1:100	Get. A.W. d.d. 07/10/96	Gez.	Projectnummer	9612705	
			Aantal bladen	Blad	
			Tekeningnr.	E001-60002001	