



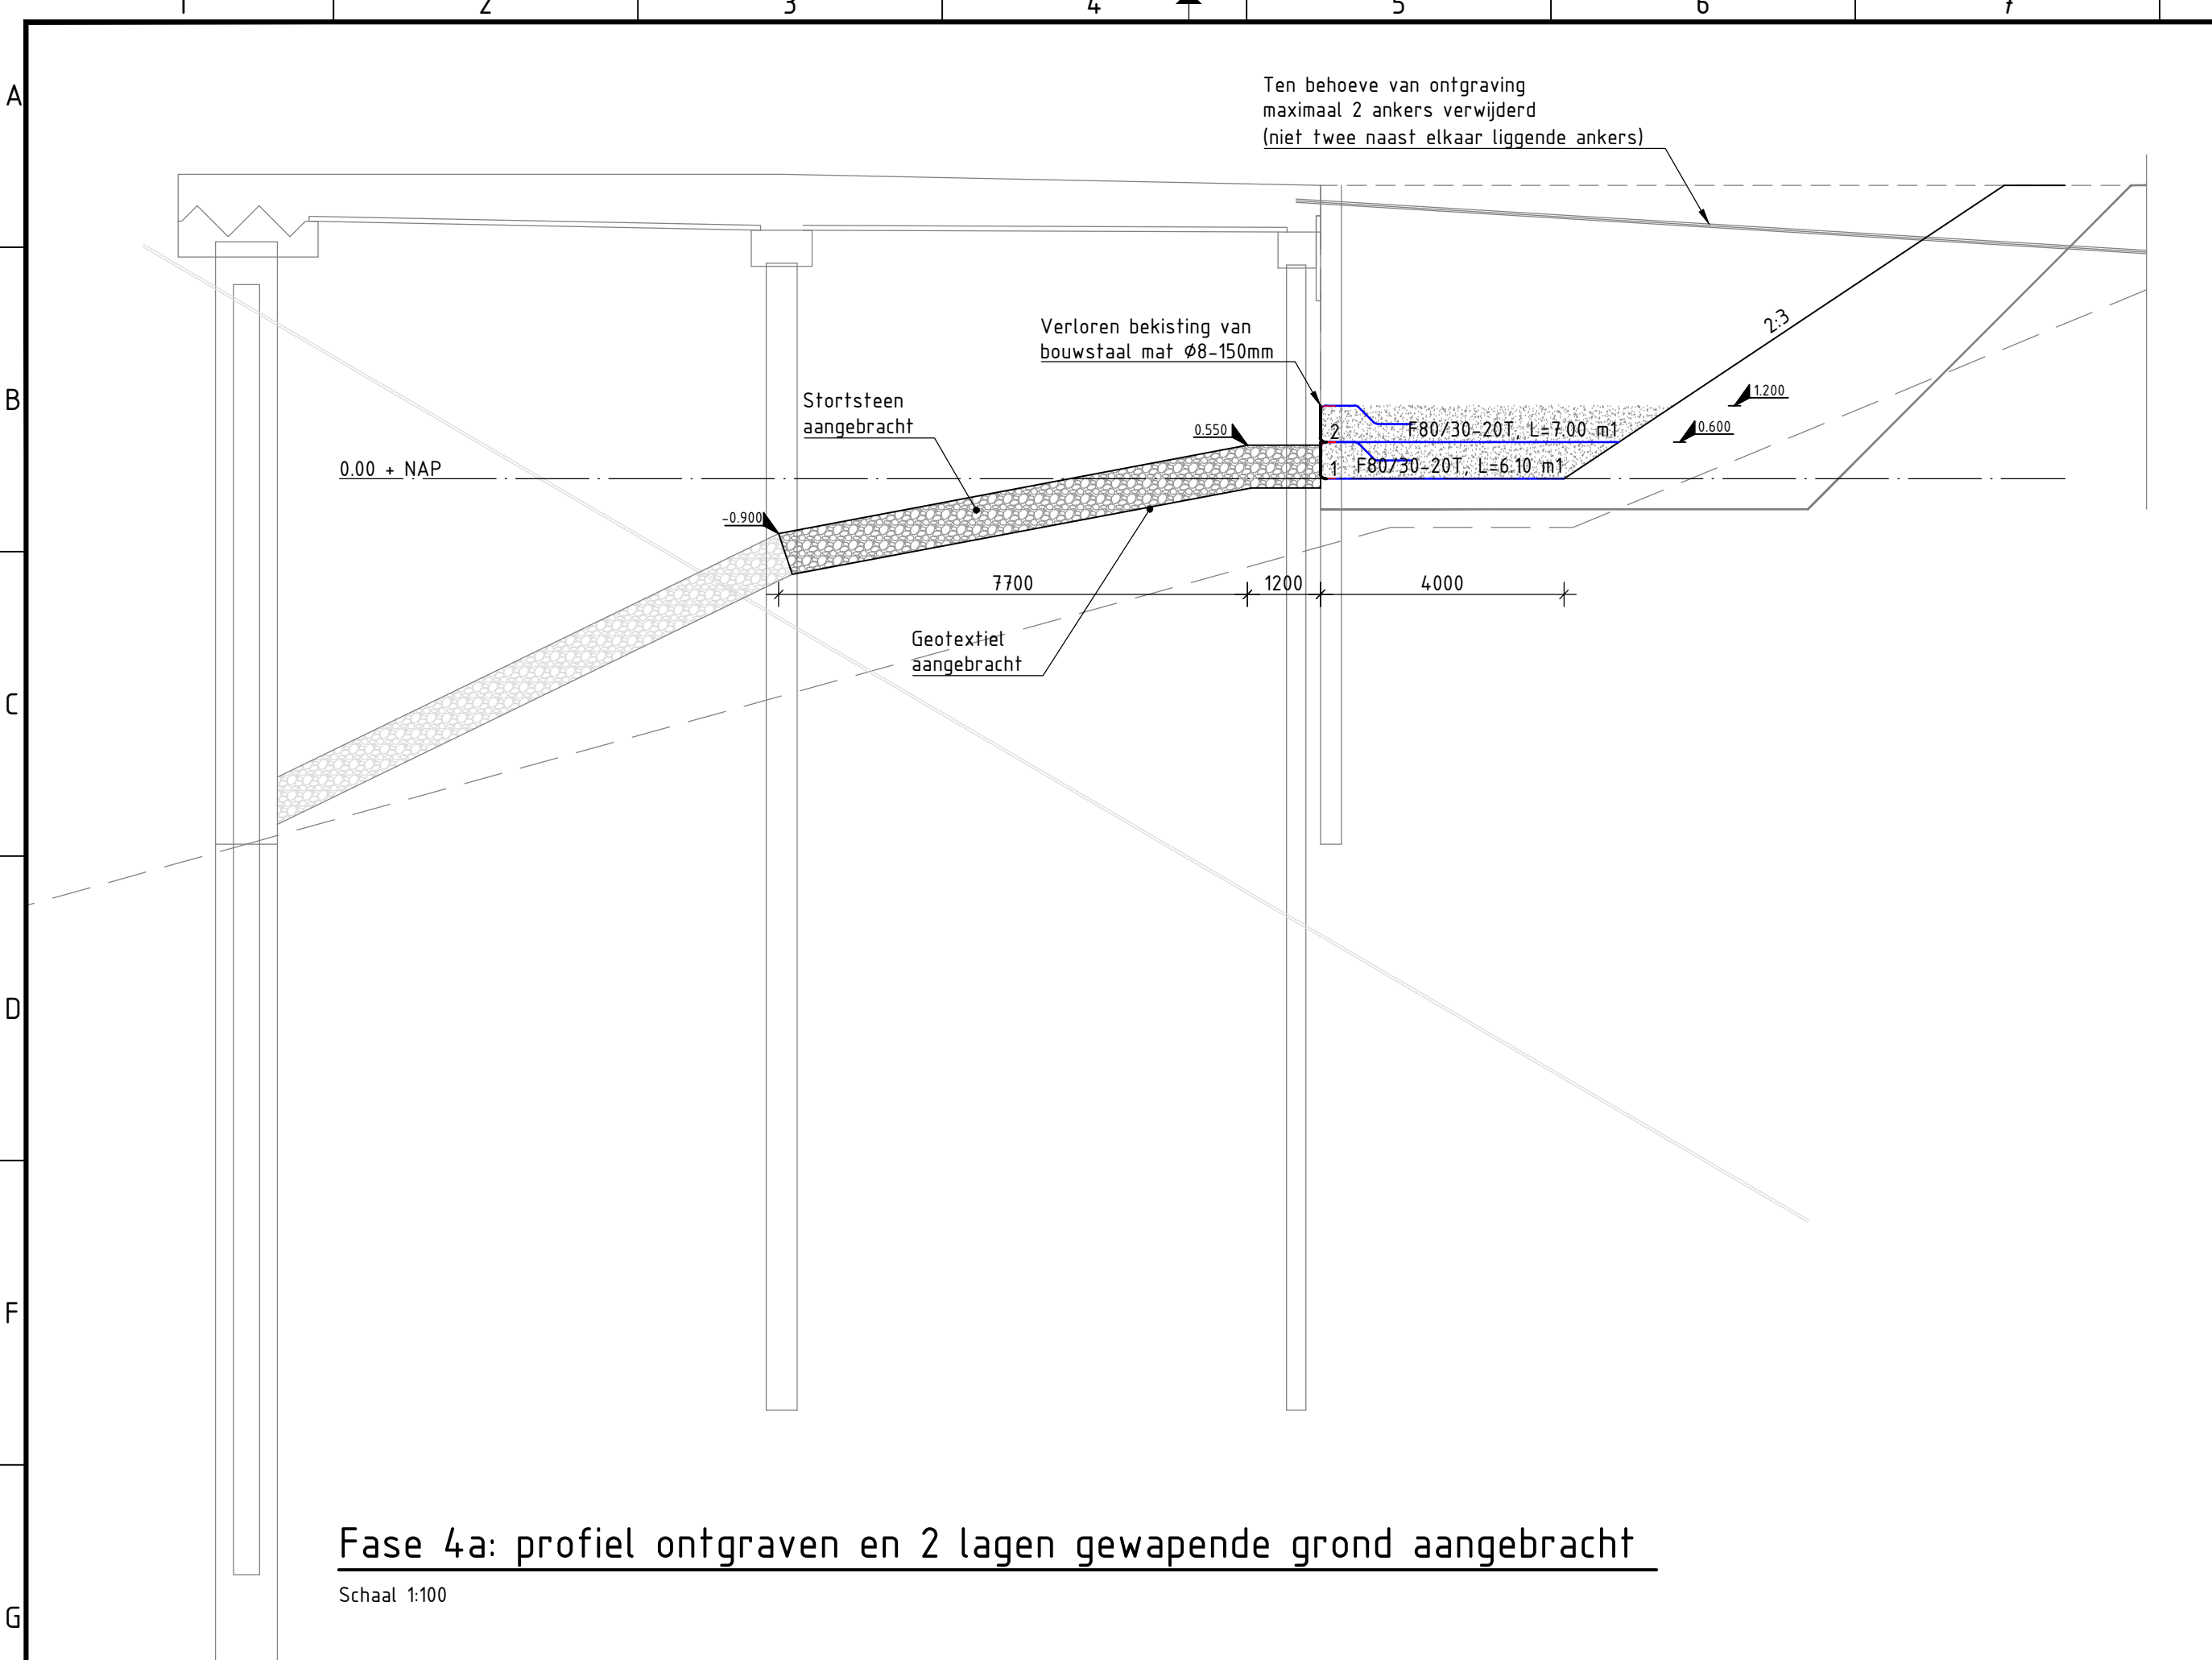


Fase 4a: profiel ontgraven en 2 lagen gewapende grond aangebracht

Schaal 1:100

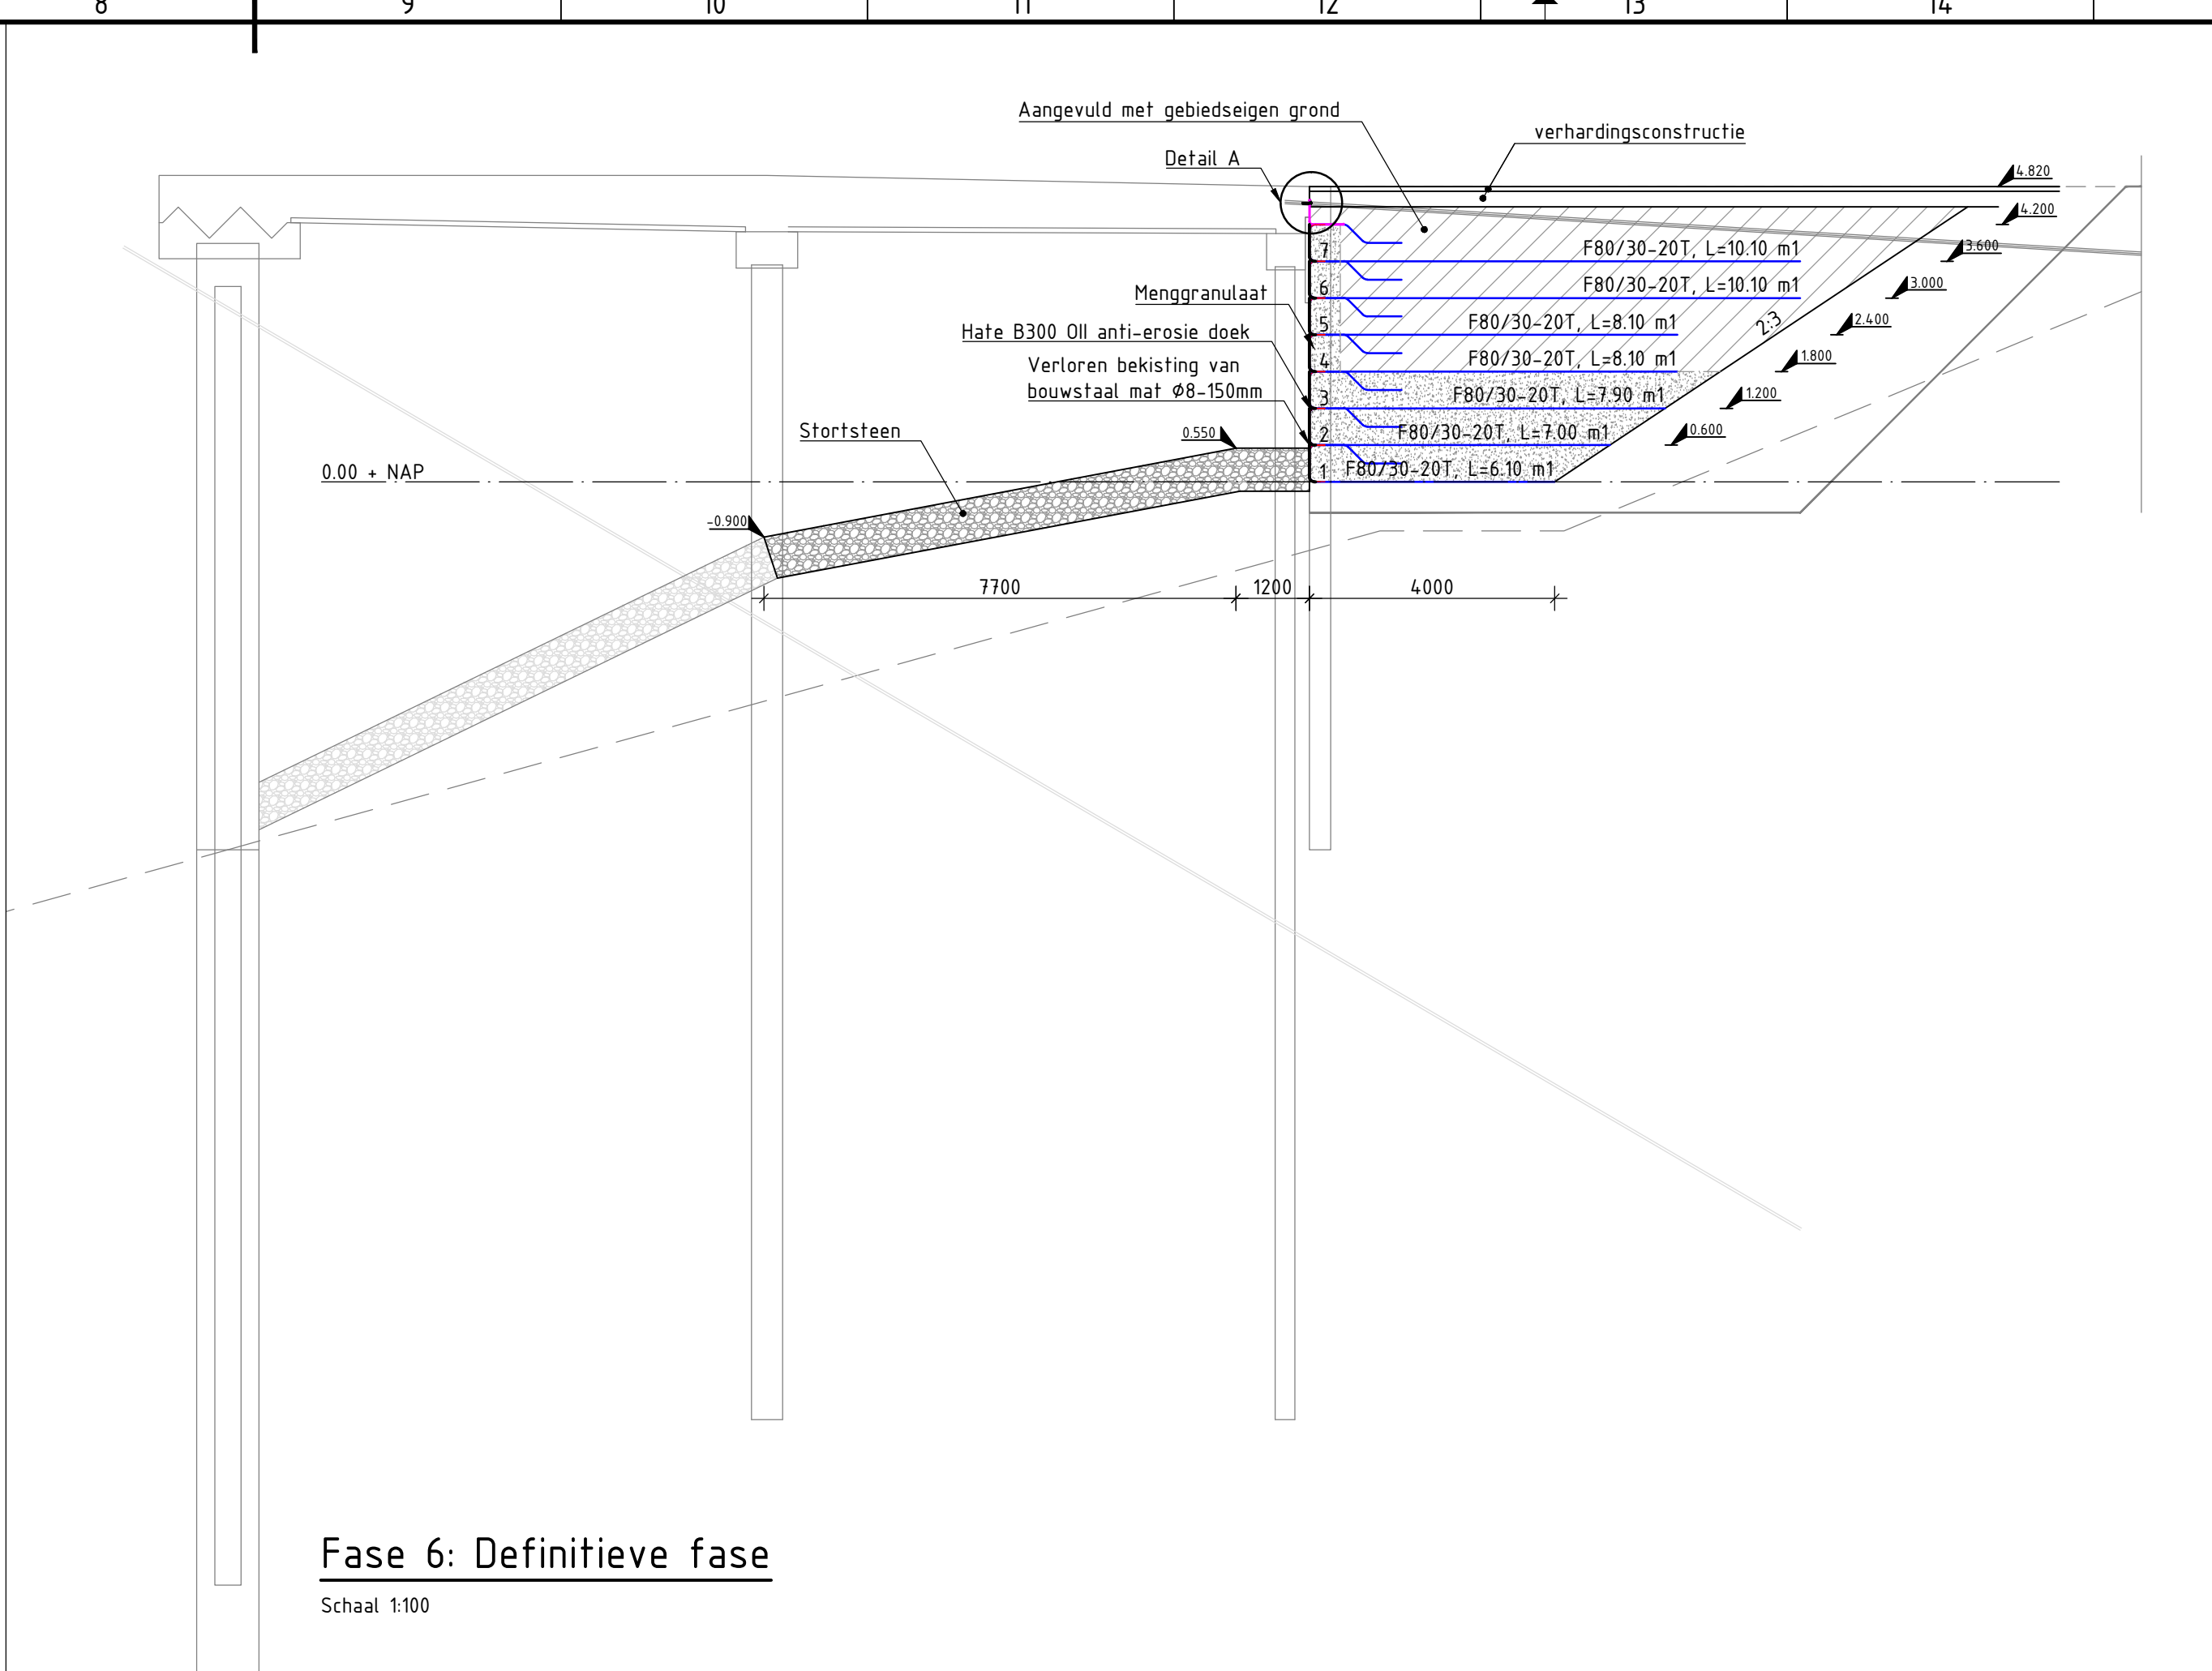


Fase 6: Definitieve fase

Schaal 1:100

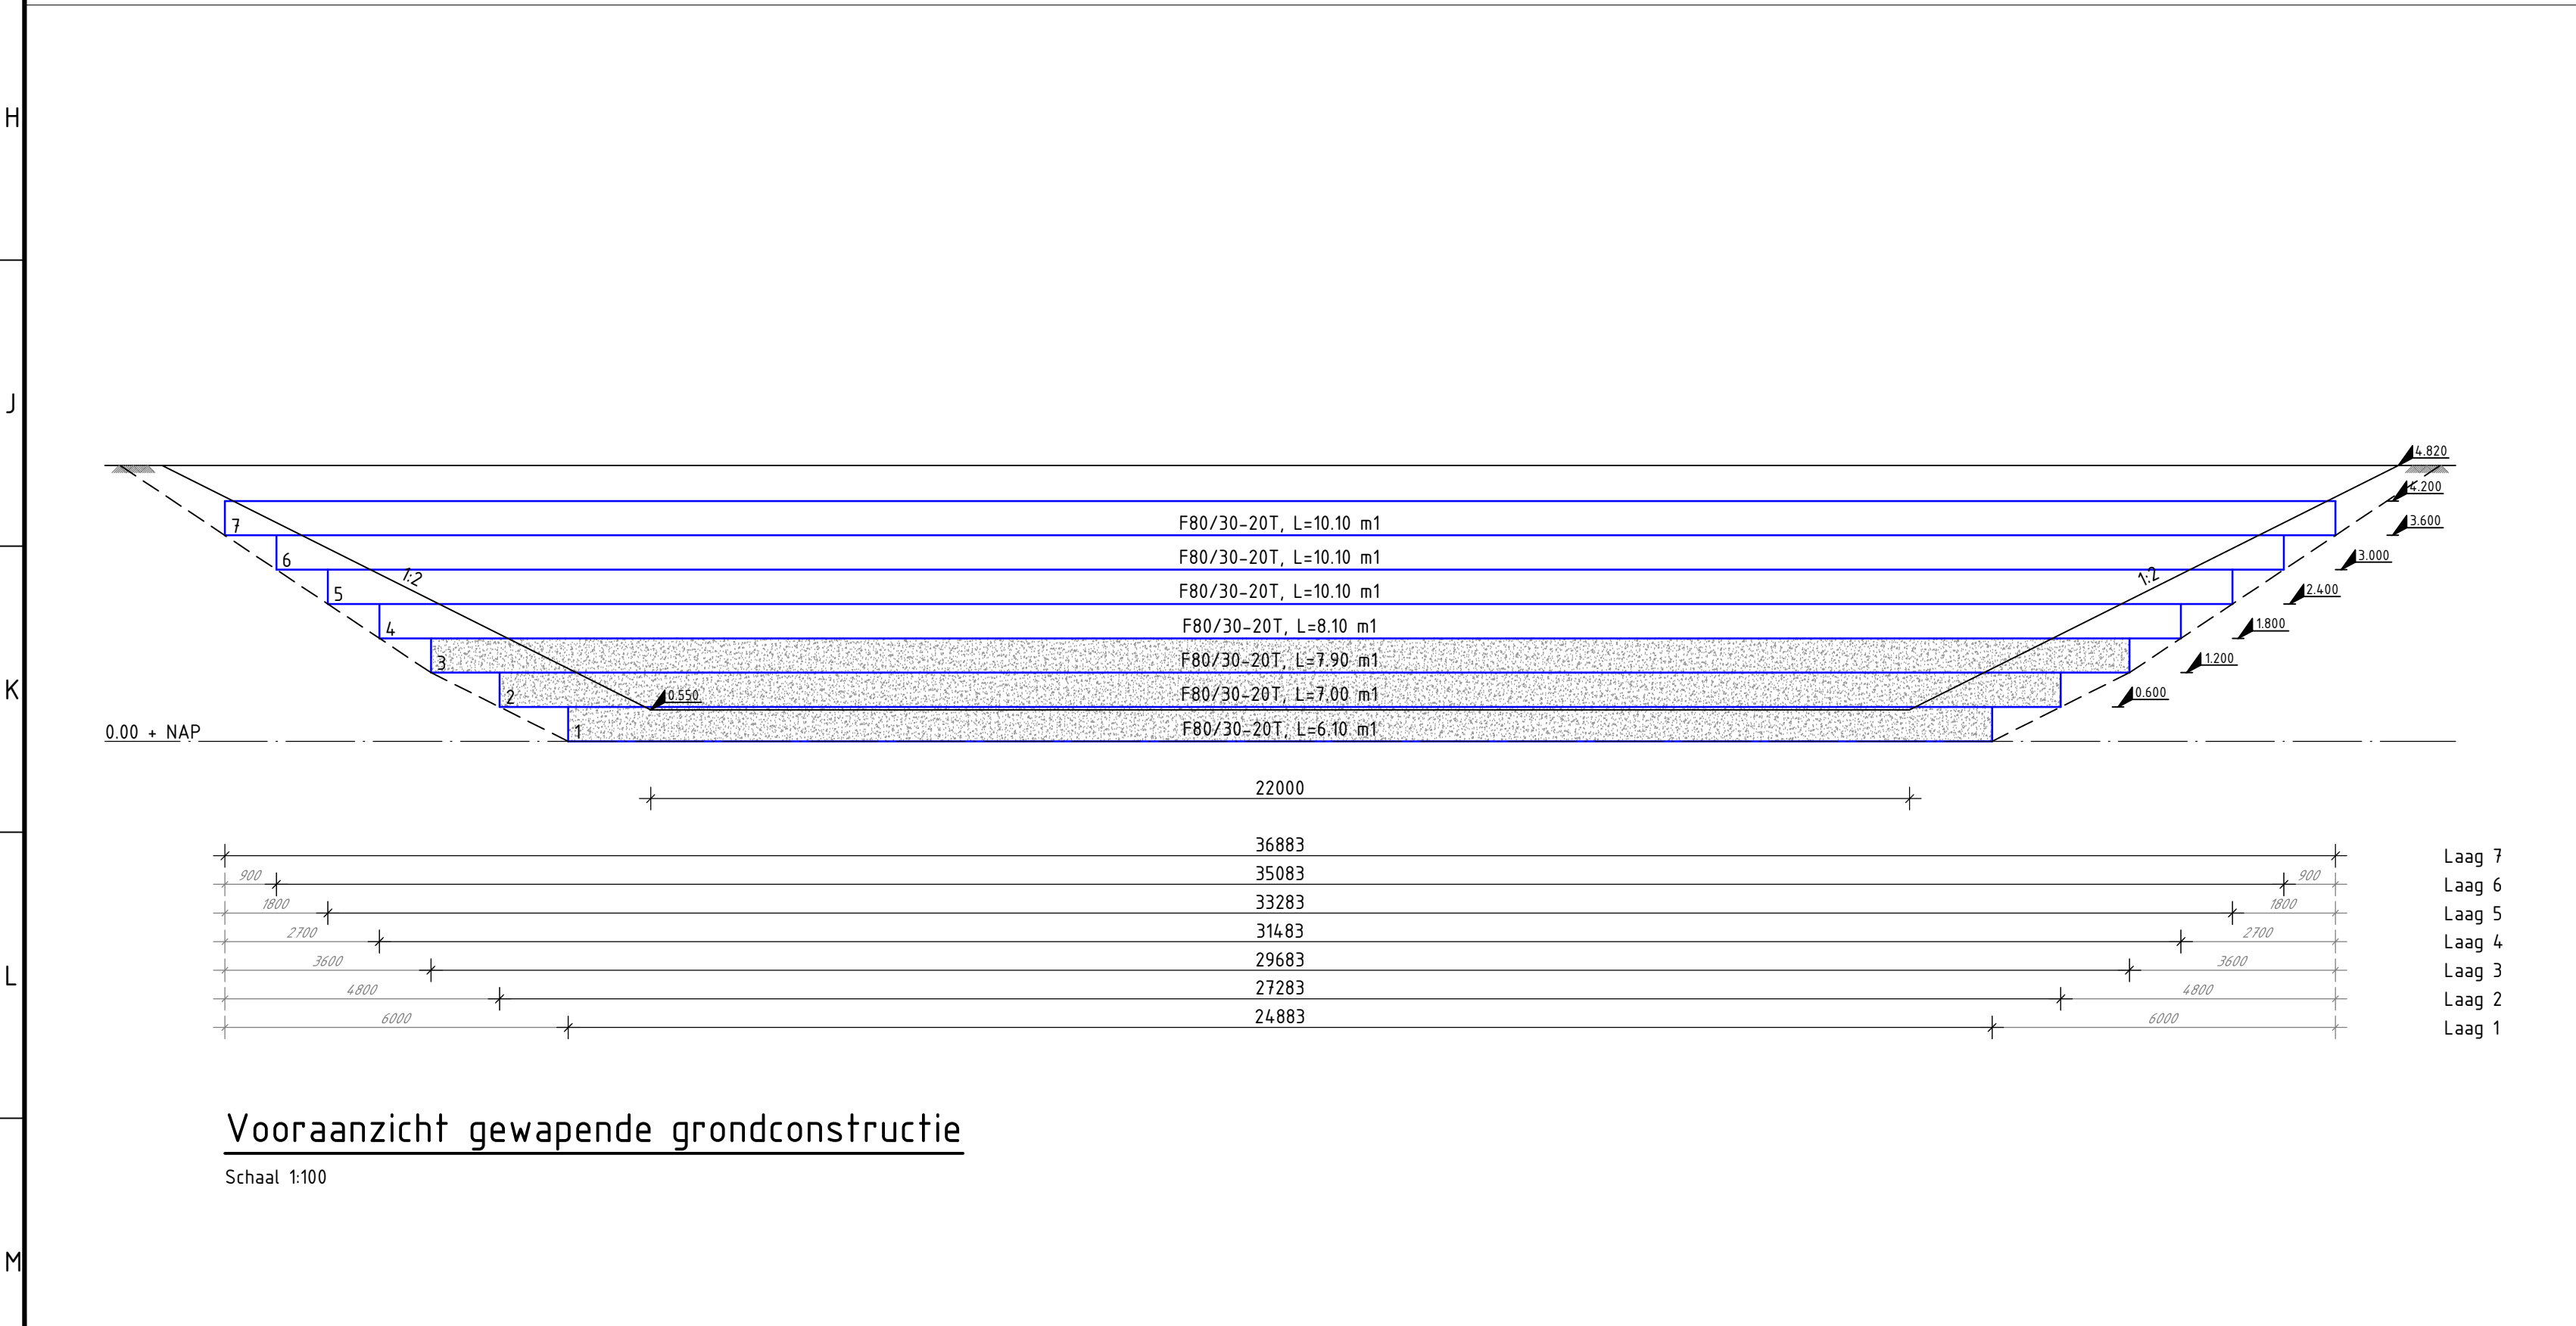

Vooraanzicht gewapende grondconstructie

Schaal 1:100

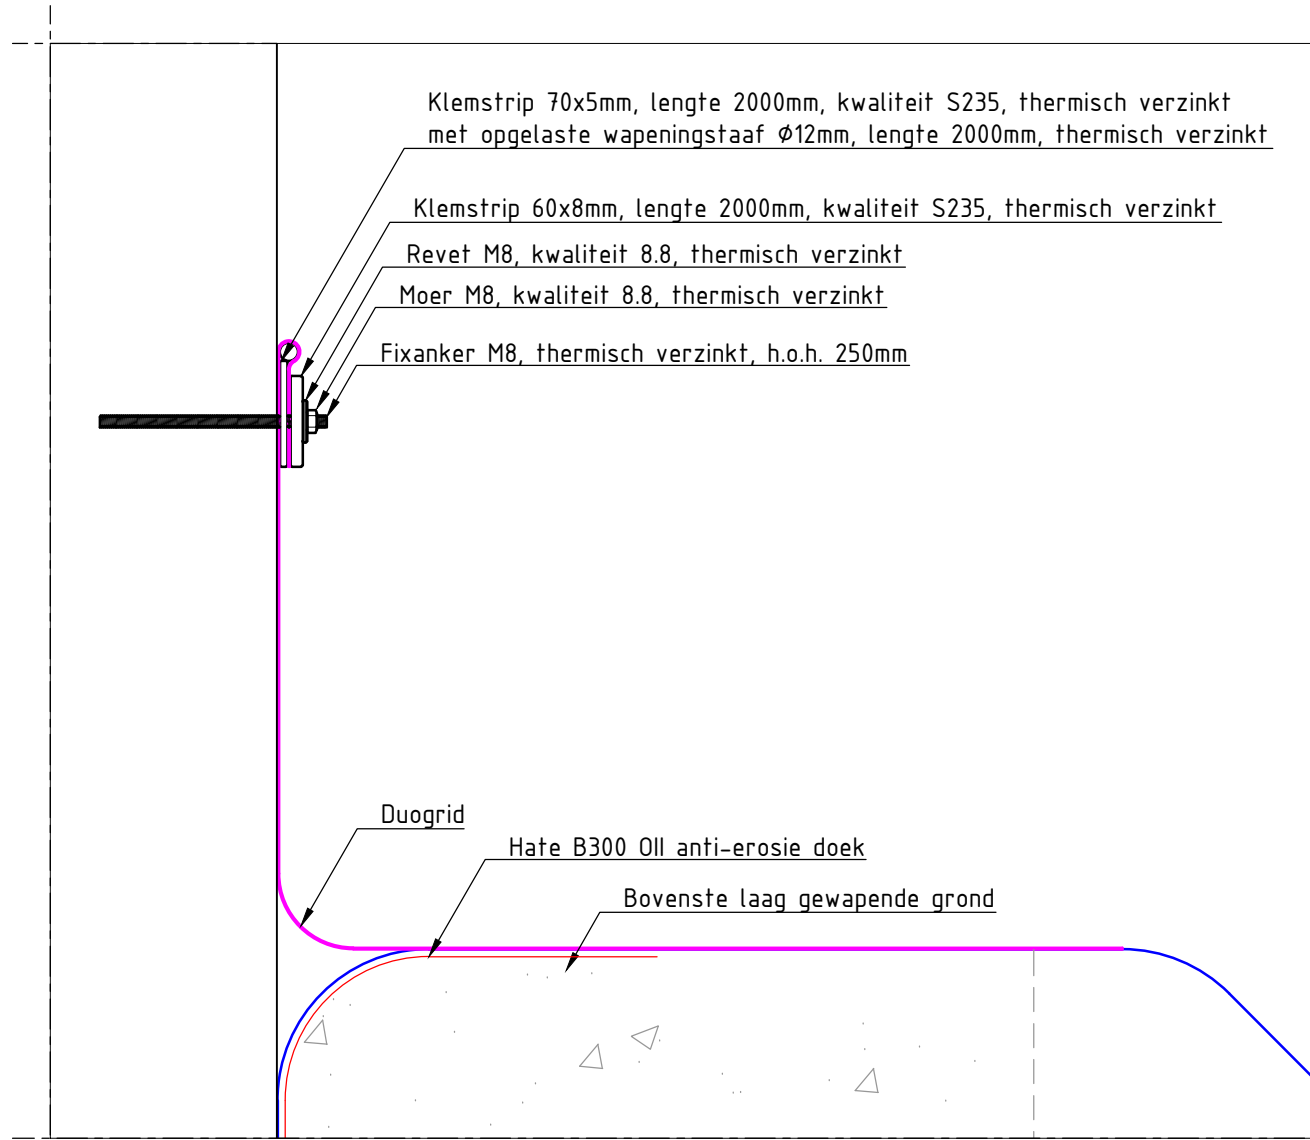

Detail A: bovenafdichting gewapende grond

Schaal 1:5

Revisie:	Datum:	Status:	Getek:	Gecont:	Vrijgeg:
0.1	25-07-2014	Concept	MvR	PvD	PvD
REV	09-04-2015	AS BUILT	S.J.H. Mulder	J.K.Klippel	J.K.Klippel

 HUESKER		 VOETS gewapende grondconstructies	
Huesker Synthetic Postbus 244 5240 AE Rosmalen		Voets Gewapende Grondconstructies B.V. Het Schild 39V4 5275 EB Den Dungen	
Opdrachtgever: Zeeland Seaports		Opgesteld: M. van Rosmalen	Paraaf: 
Project: Kade FMT Quarleshaven Gewapende grondconstructies		Gecontroleerd: P. van Duijn	Datum: 25-07-2014 Paraaf: 
Details		Vrijgegeven: P. van Duijn	Datum: 25-07-2014 Paraaf: 
Formaat: A1	Schaal: 1:5 / 1:100	Tekeningnummer: 14013_HS13-060-TEK-001_REV	
Status: AS BUILT		Versie: REV	Datum: 25-07-2014
14013_HS13-060-TEK-001_REV.dwg			

14013_HS13-060-TEK-001_REV.dwg