



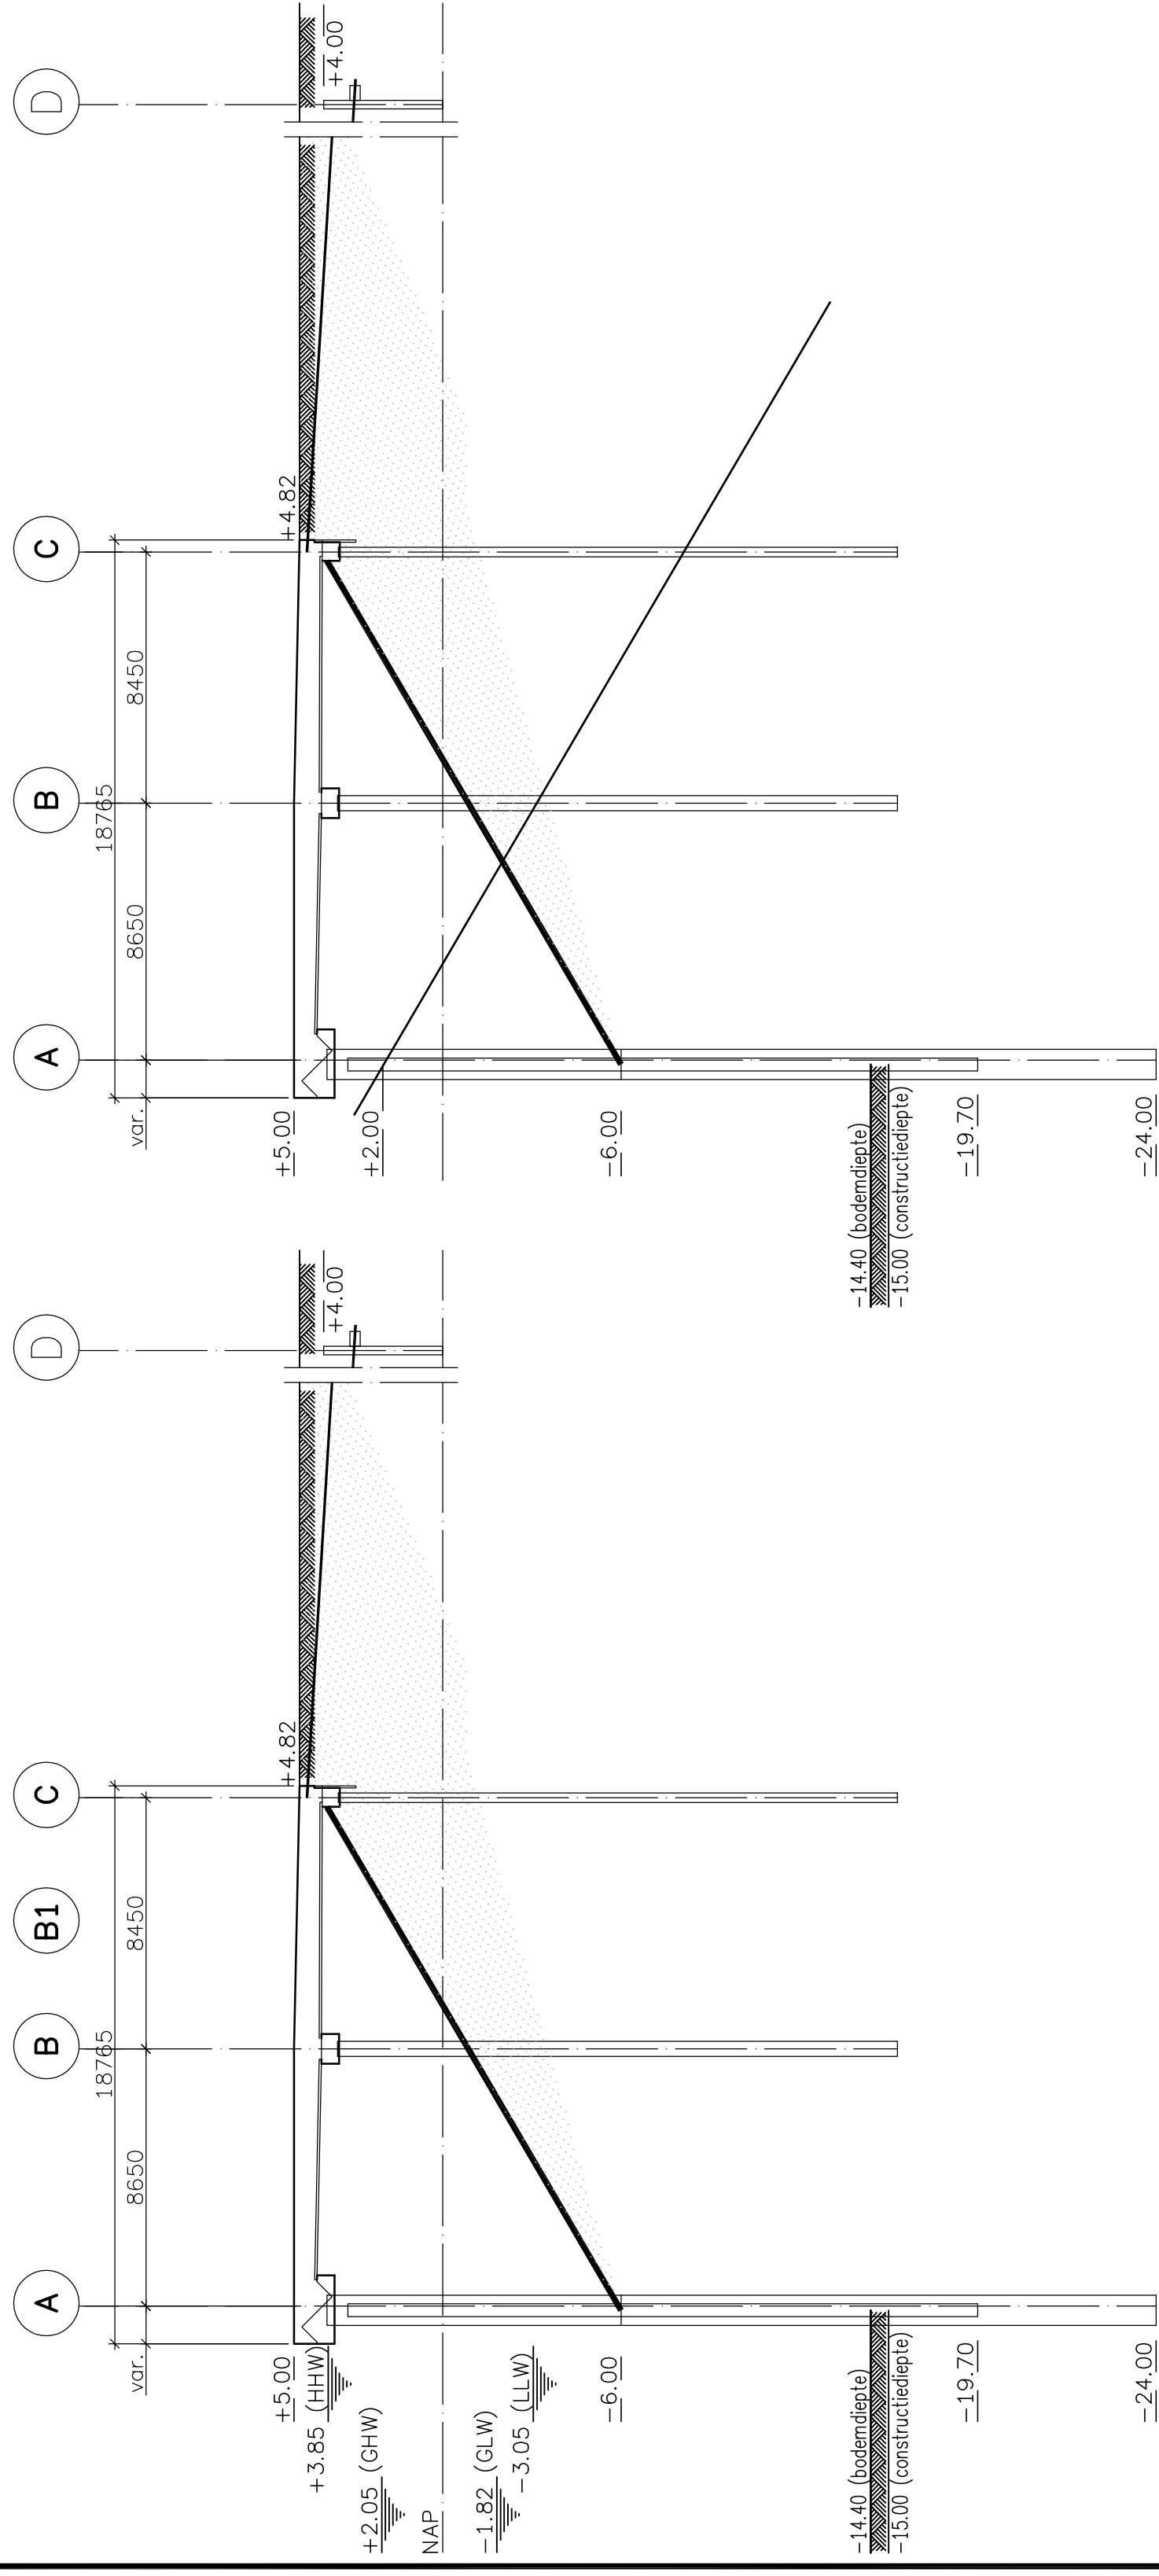

FASE 1
-initieel fase

FASE 2

- trompetconstructie combiwand gemaakt
- jetmixanker aangebracht h.o.h. 2.23m

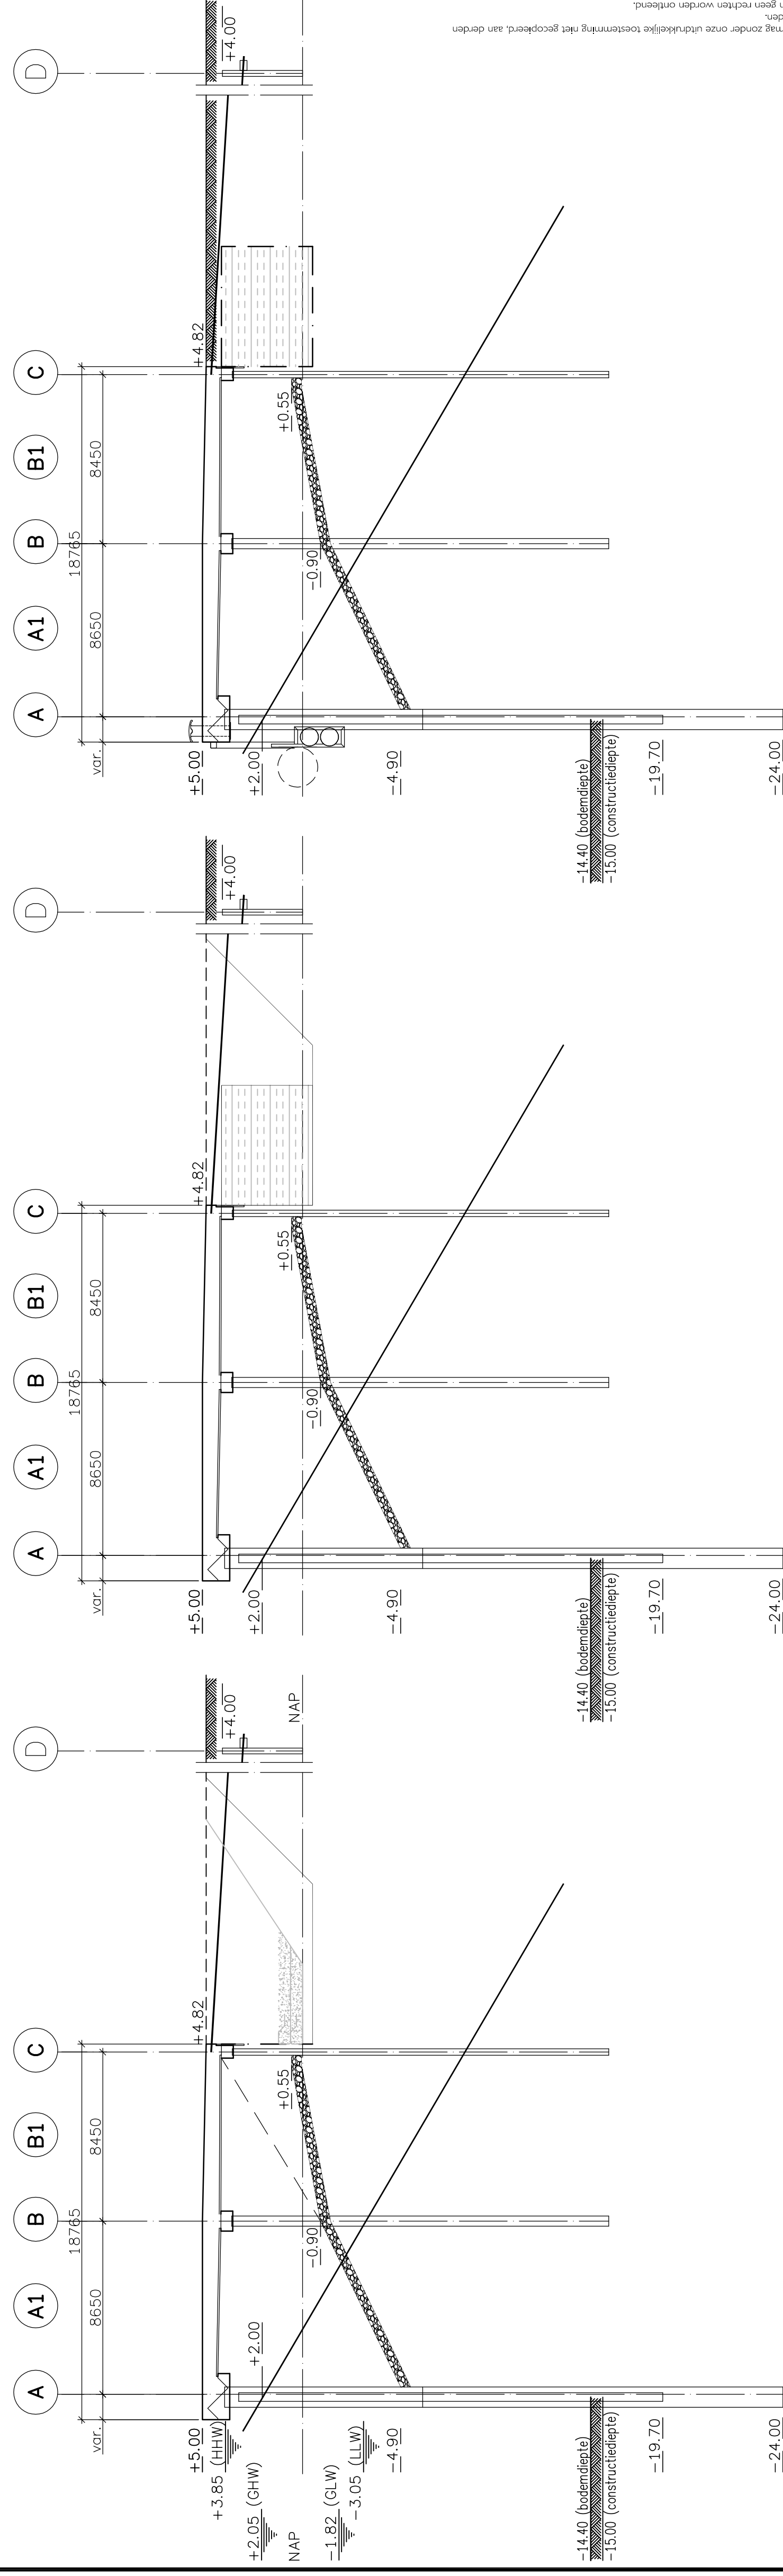

FASE 3


- profiel ontgraven +
1e lagen gewapende grond
aangebracht

FASE 4

- Gewapende grond aangelegd

CASE 5

- Definitieve fase;
Resterende aanvulling uitgevoerd
Kademeubilair + bestrating afgewerkt
(bolders, fenders en kathodische bescherming)

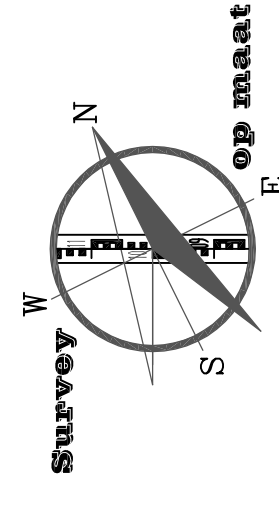

Oudsas II
Postbus II
4250 DA Werkendam
Tel.: 0183-501122
Fax: 0183-501665
halkkers.com

Werk: Kade FMT Quarleshaven
Onderdeel: Bouwfaseringen

Opmachtgever:
Zeeland Seaports
Schelpenpad 2
4531 PD Terneuzen
Tel: 0115-647400

Directie:
Zeeland Seaports
Schelpenpad 2
4531 PD Terneuzen
Tel: 0115-647400

Opmerkingen:

Nr:	Datum:	Naam:	Vrijgiving:
REV	09-04-2015	SH	REVIE
AS BUILT			
Revisietekening			
Ges. : B. Gladines Datum : 30-07-14 Ass. : M. Tezuw Datum : 30-07-14			
Buissels : ZSP207			
Tek. nr. : 14013-TEK-002 REV			

AS BUILT

© HAKKERS B.V. Deze tekening is ons eigendom en mag zonder onze uitdrukkelijke toestemming niet gepubliceerd, aan derden getoond of in gebruik gegeven worden.
Aan deze digitale bestanden kunnen geen rechten worden ontleend.