



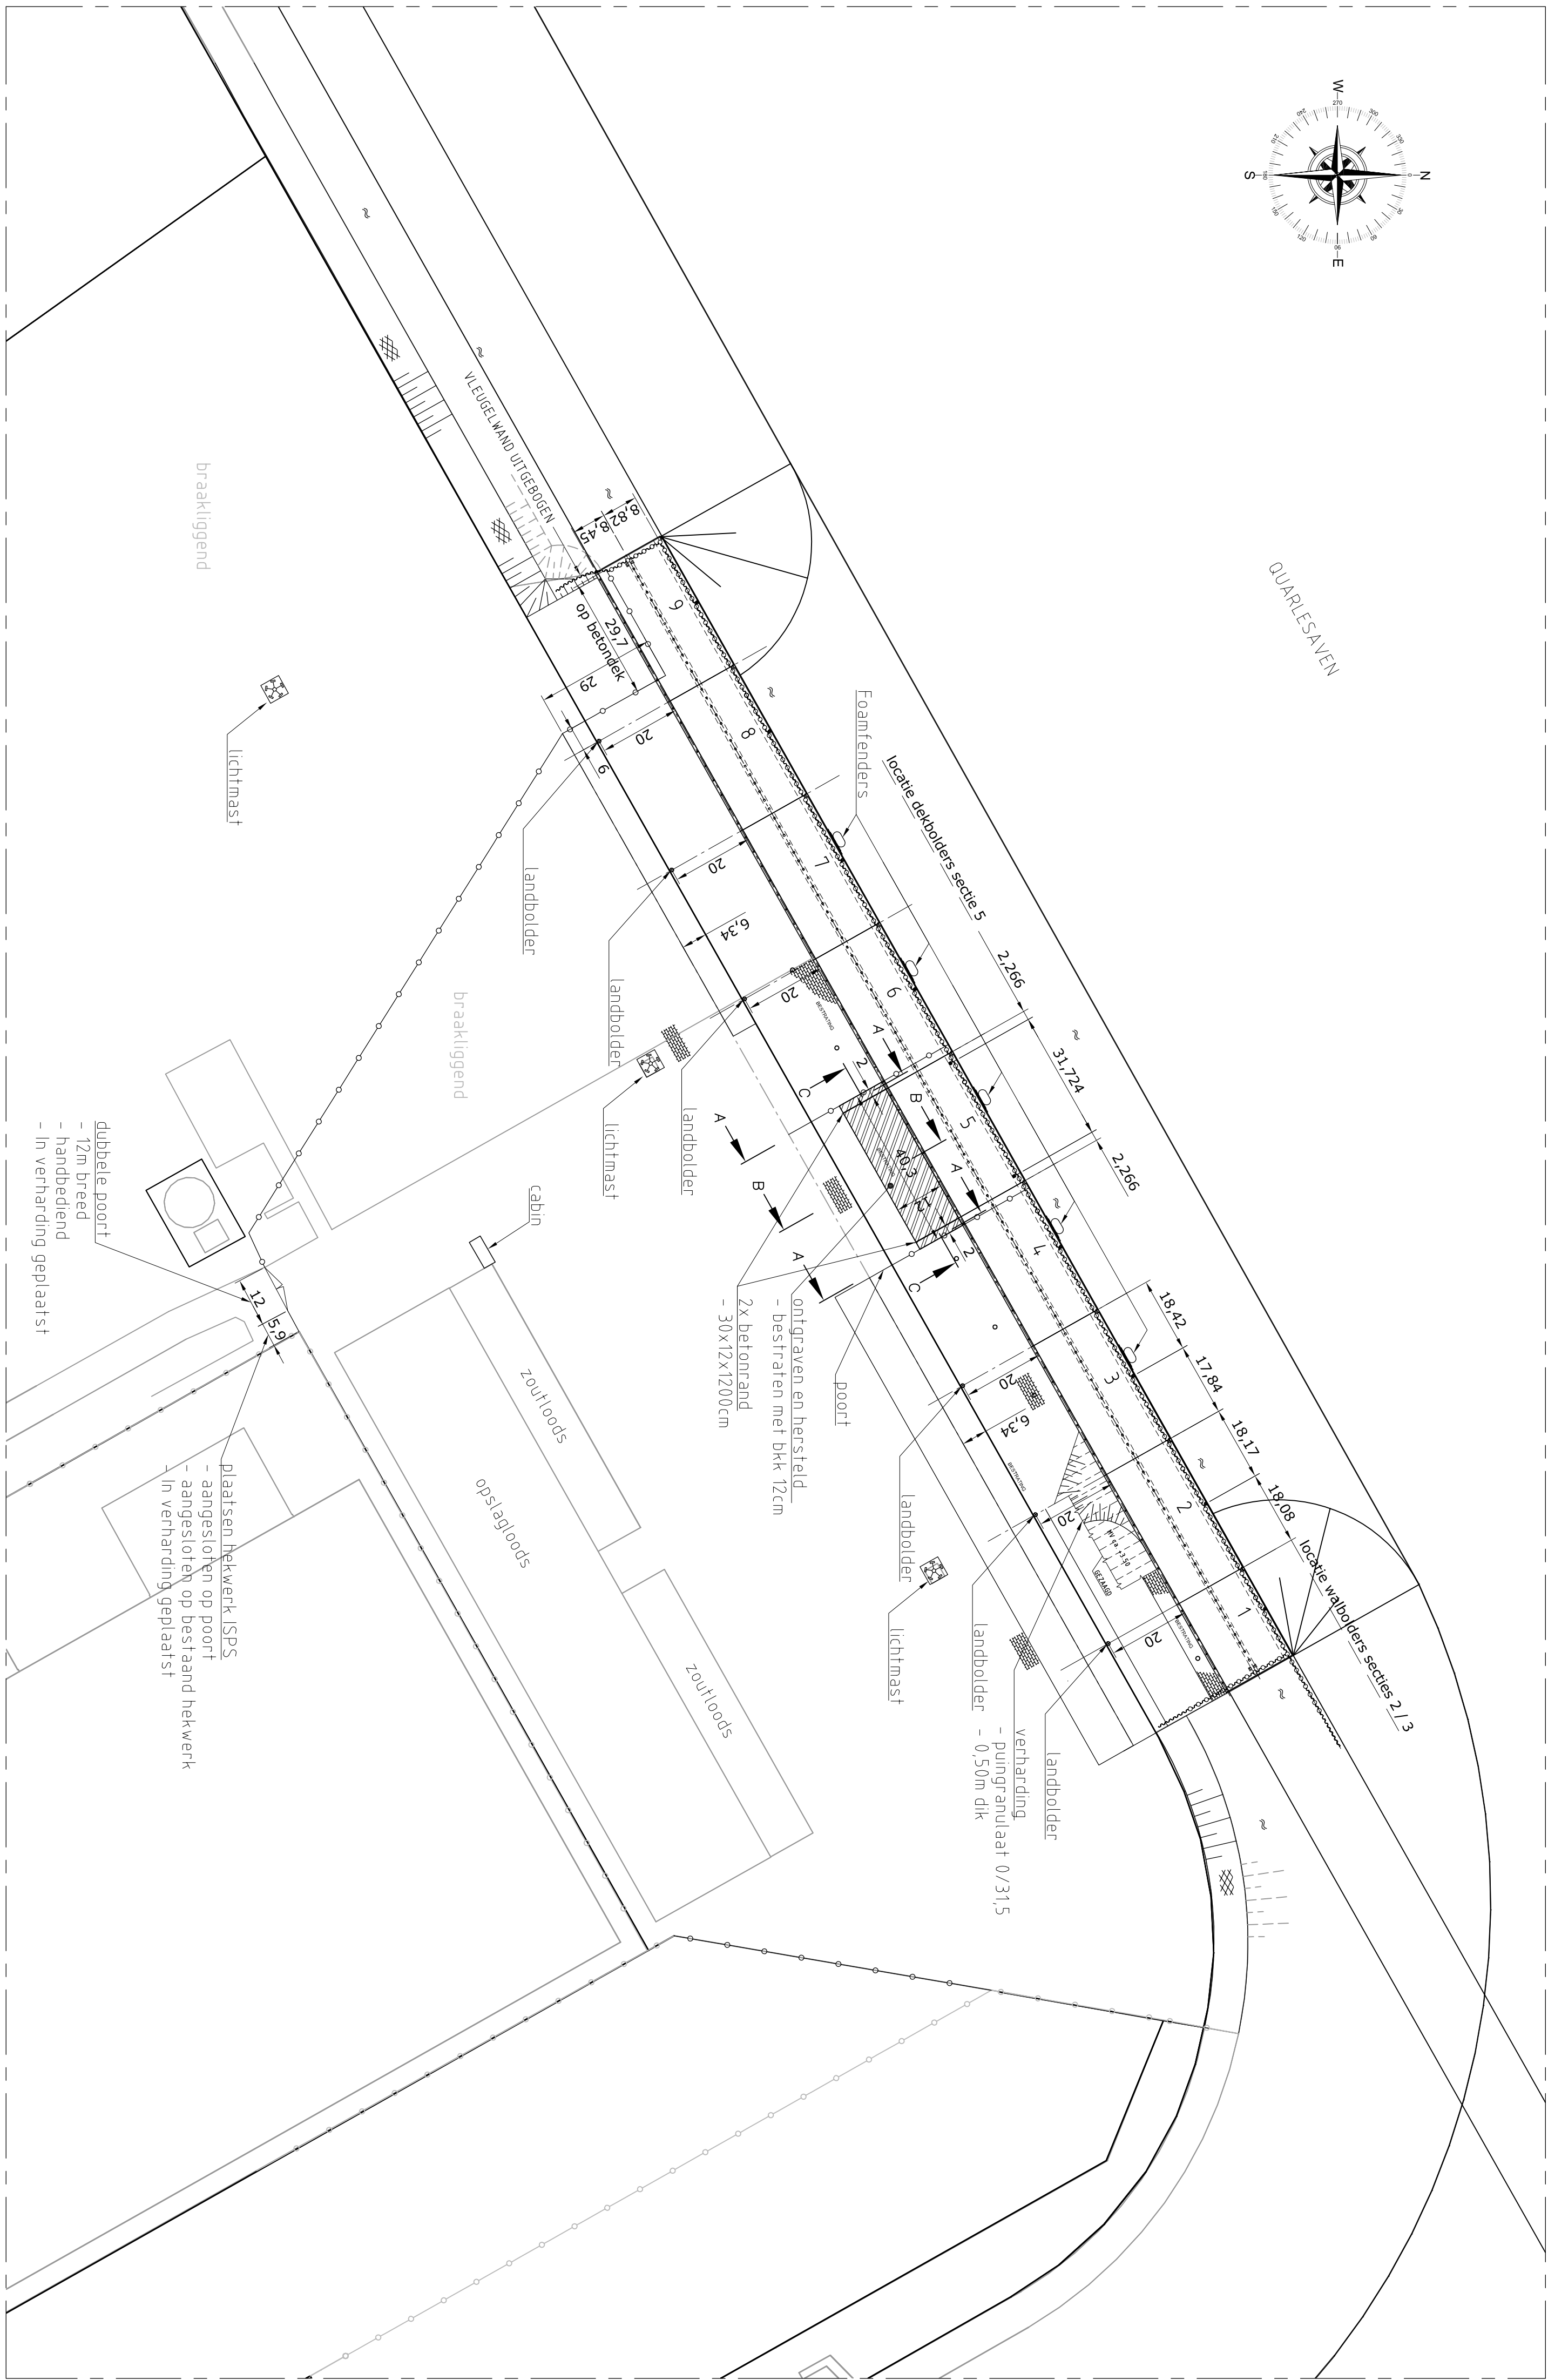


OVERZICHT KADE FMT

Schaal 1:1000

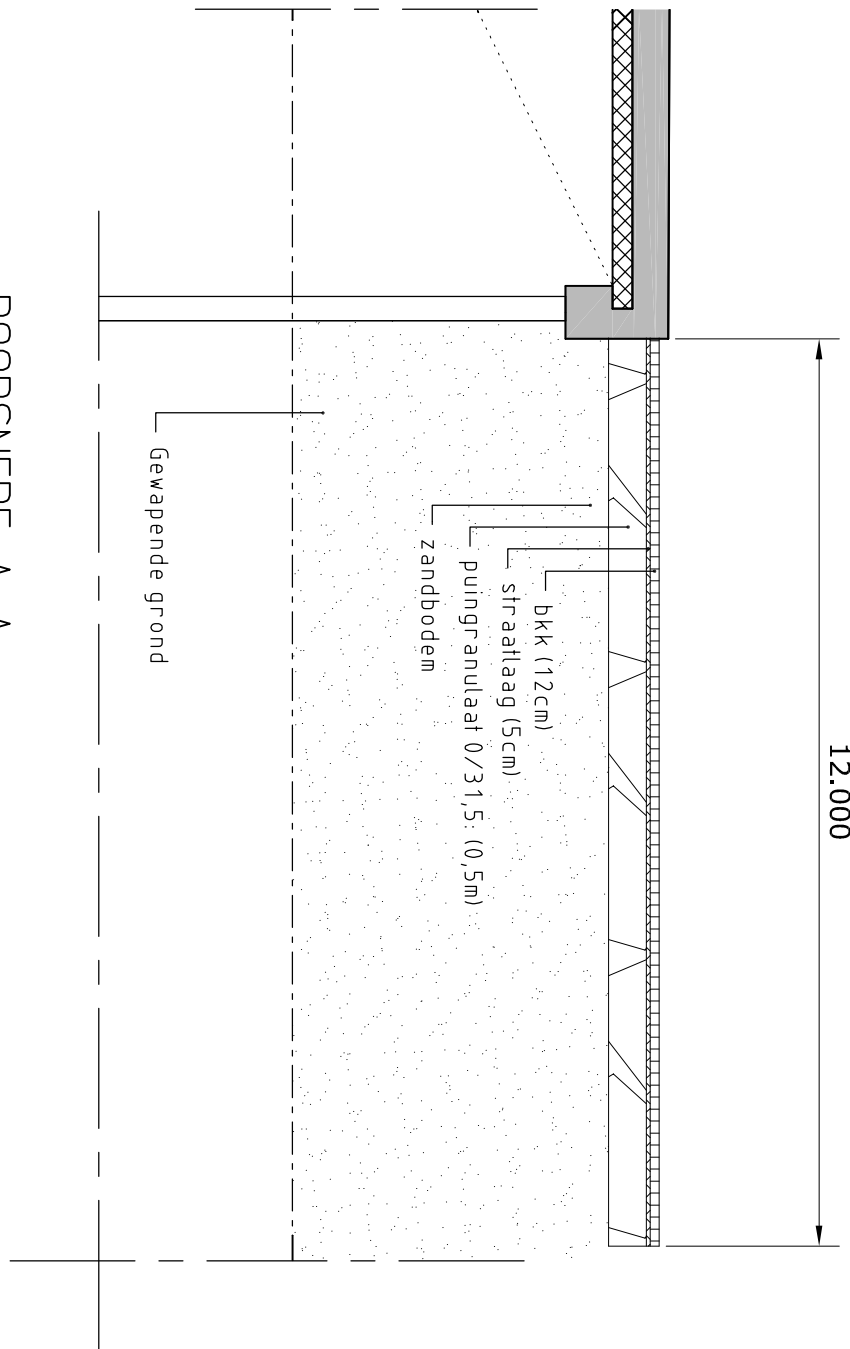


DOORSNED E A-A

Schaal 1:100

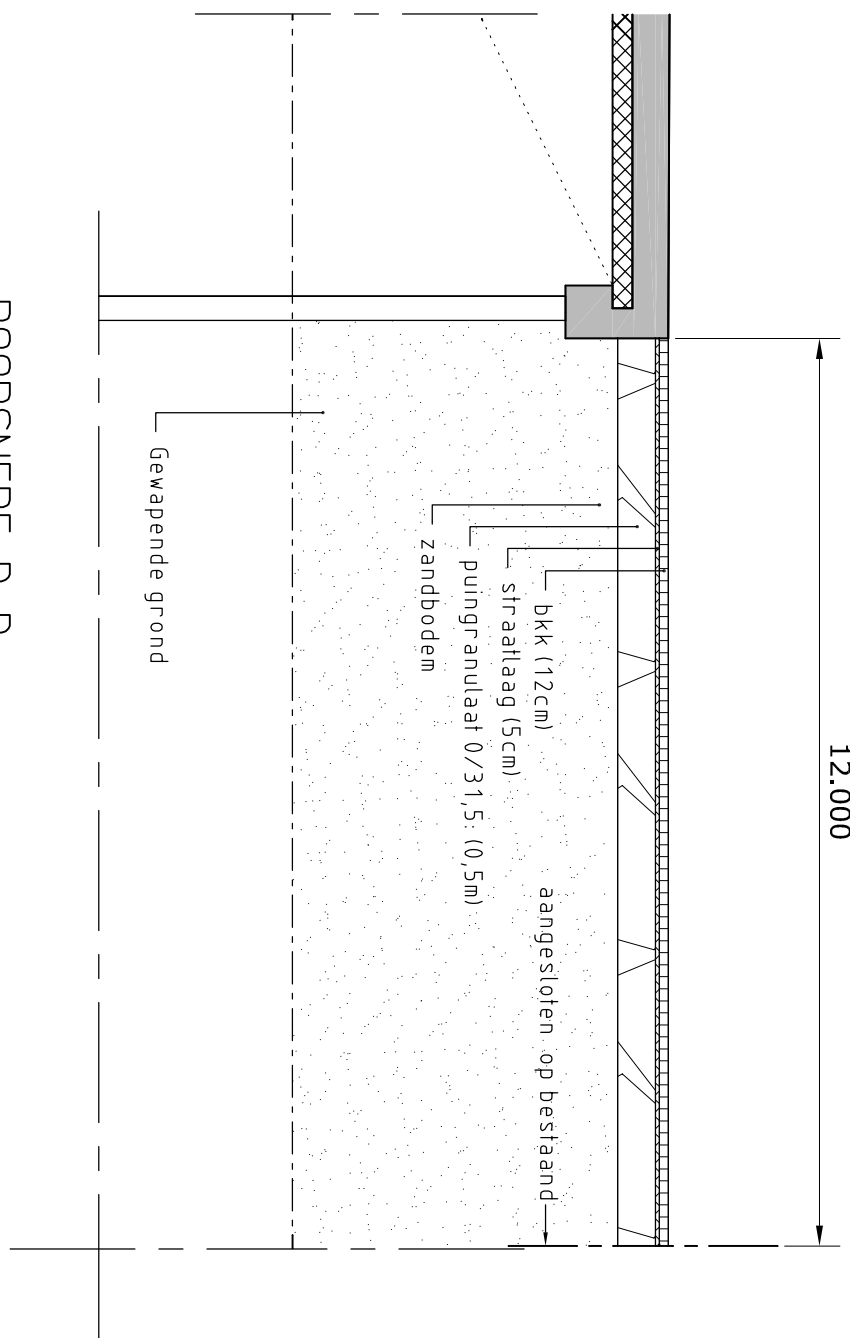

DOORSNED E B-B

Schaal 1:100

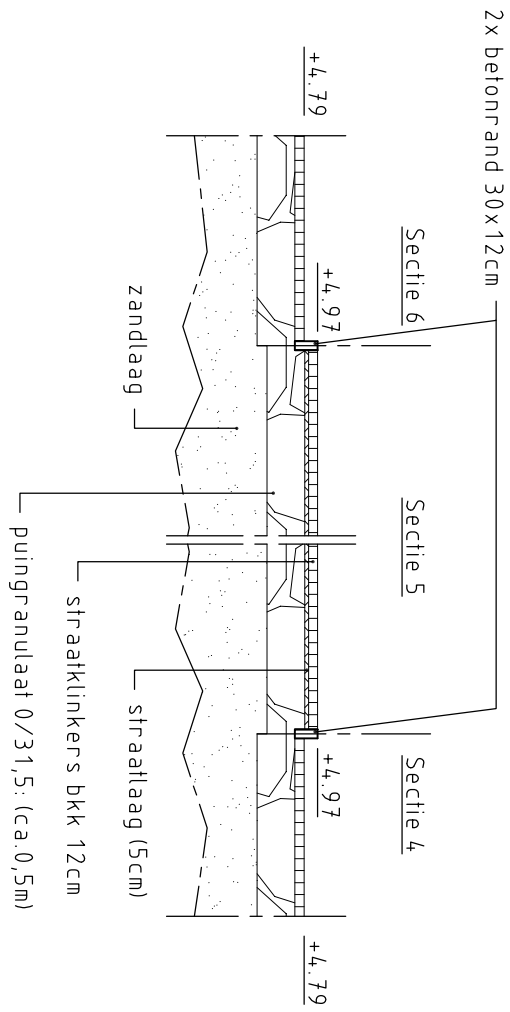

DOORSNED E C-C

Schaal 1:100

LEGENDA

- bestaand hekwerk
- Nieuw aangevraagd hekwerk

REFERENTIE TEKENINGEN:

14030-TEK-001 : Situering aanzichten en doorsnede kade 5 - D10 30-07-2014



Kade FMT Quarreshaven

Werk: Inrichting FMT kade

Onderdeel:

Opdrachtgever: Zeeland Seaports

Schepenpad 2
4531 PD Terneuzen
Tel: 0115-647400

Directie: Zeeland Seaports

Schepenpad 2
4531 PD Terneuzen
Tel: 0115-647400

Opmerkingen:

Nr.	Datum:	Naam:	Wijziging:	Formaat:	Schaal:	Staat:
REV	09-04-2015	SV1	REVISIE	A4 (594x841)	1:200	TEK.
Revisietoelichting						
Gec.: GJ. Siedman				Datum: 13-10-2014		
Aac.: JK. Kijp				Paraaf: 13-10-2014		
Bereek.: ZSP207				Paraaf:		
Tek. nr.: 14030-TEK-003_REV						

AS BUILT