



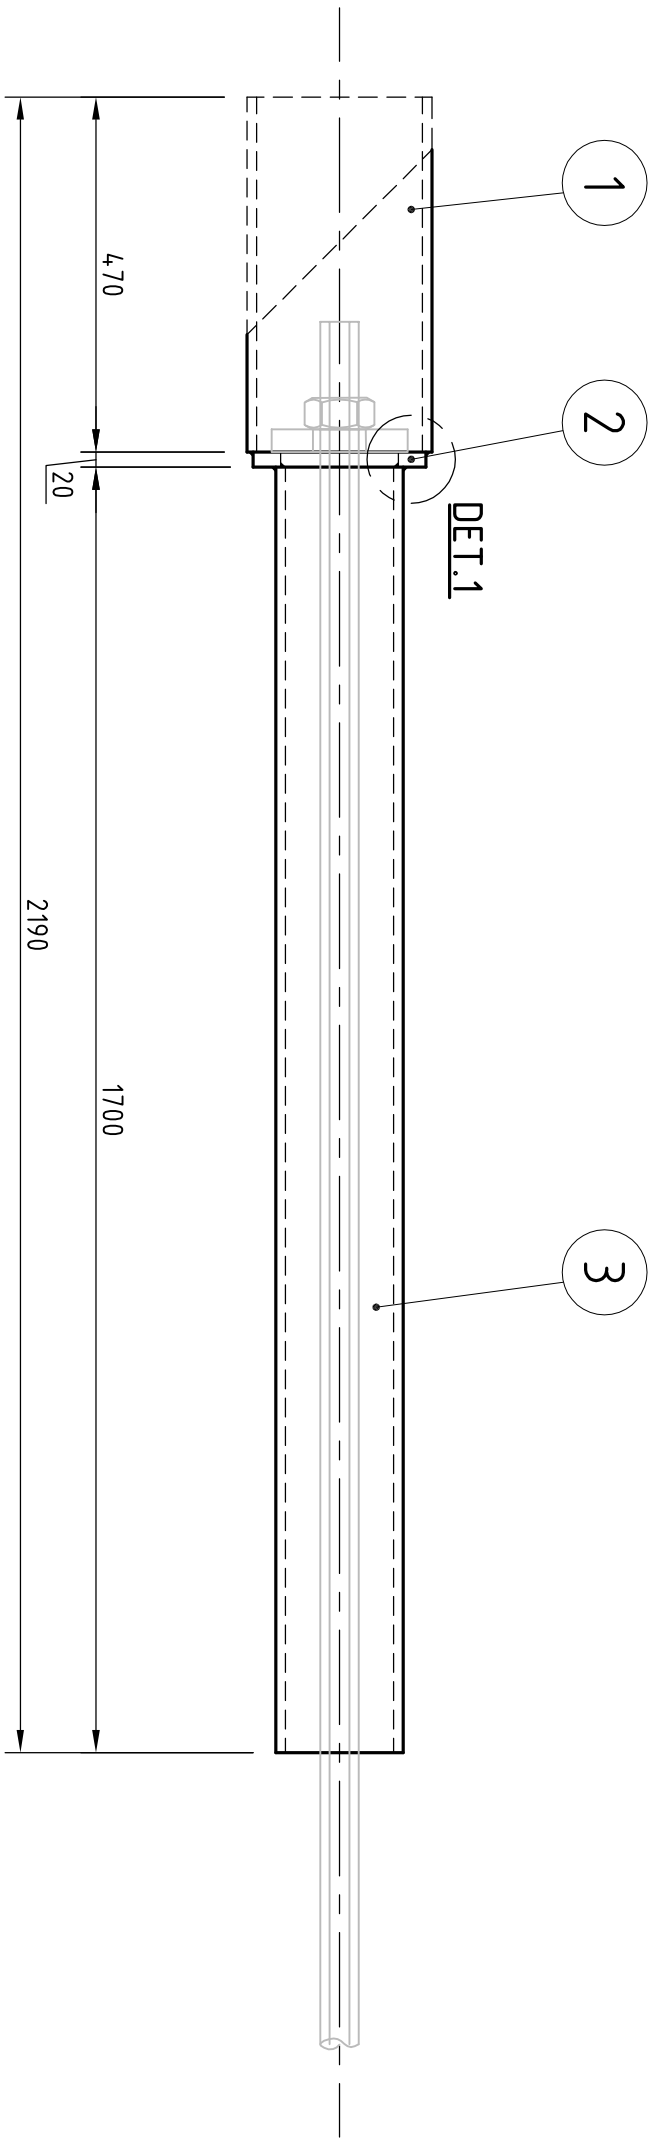


LAS-SAMENSTELLING

(schaal 1:10)

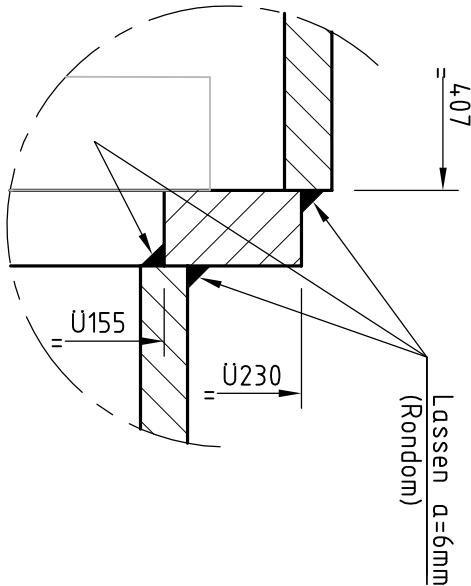

DETAIL 1: LASSEN a=6mm

(schaal 1:2)

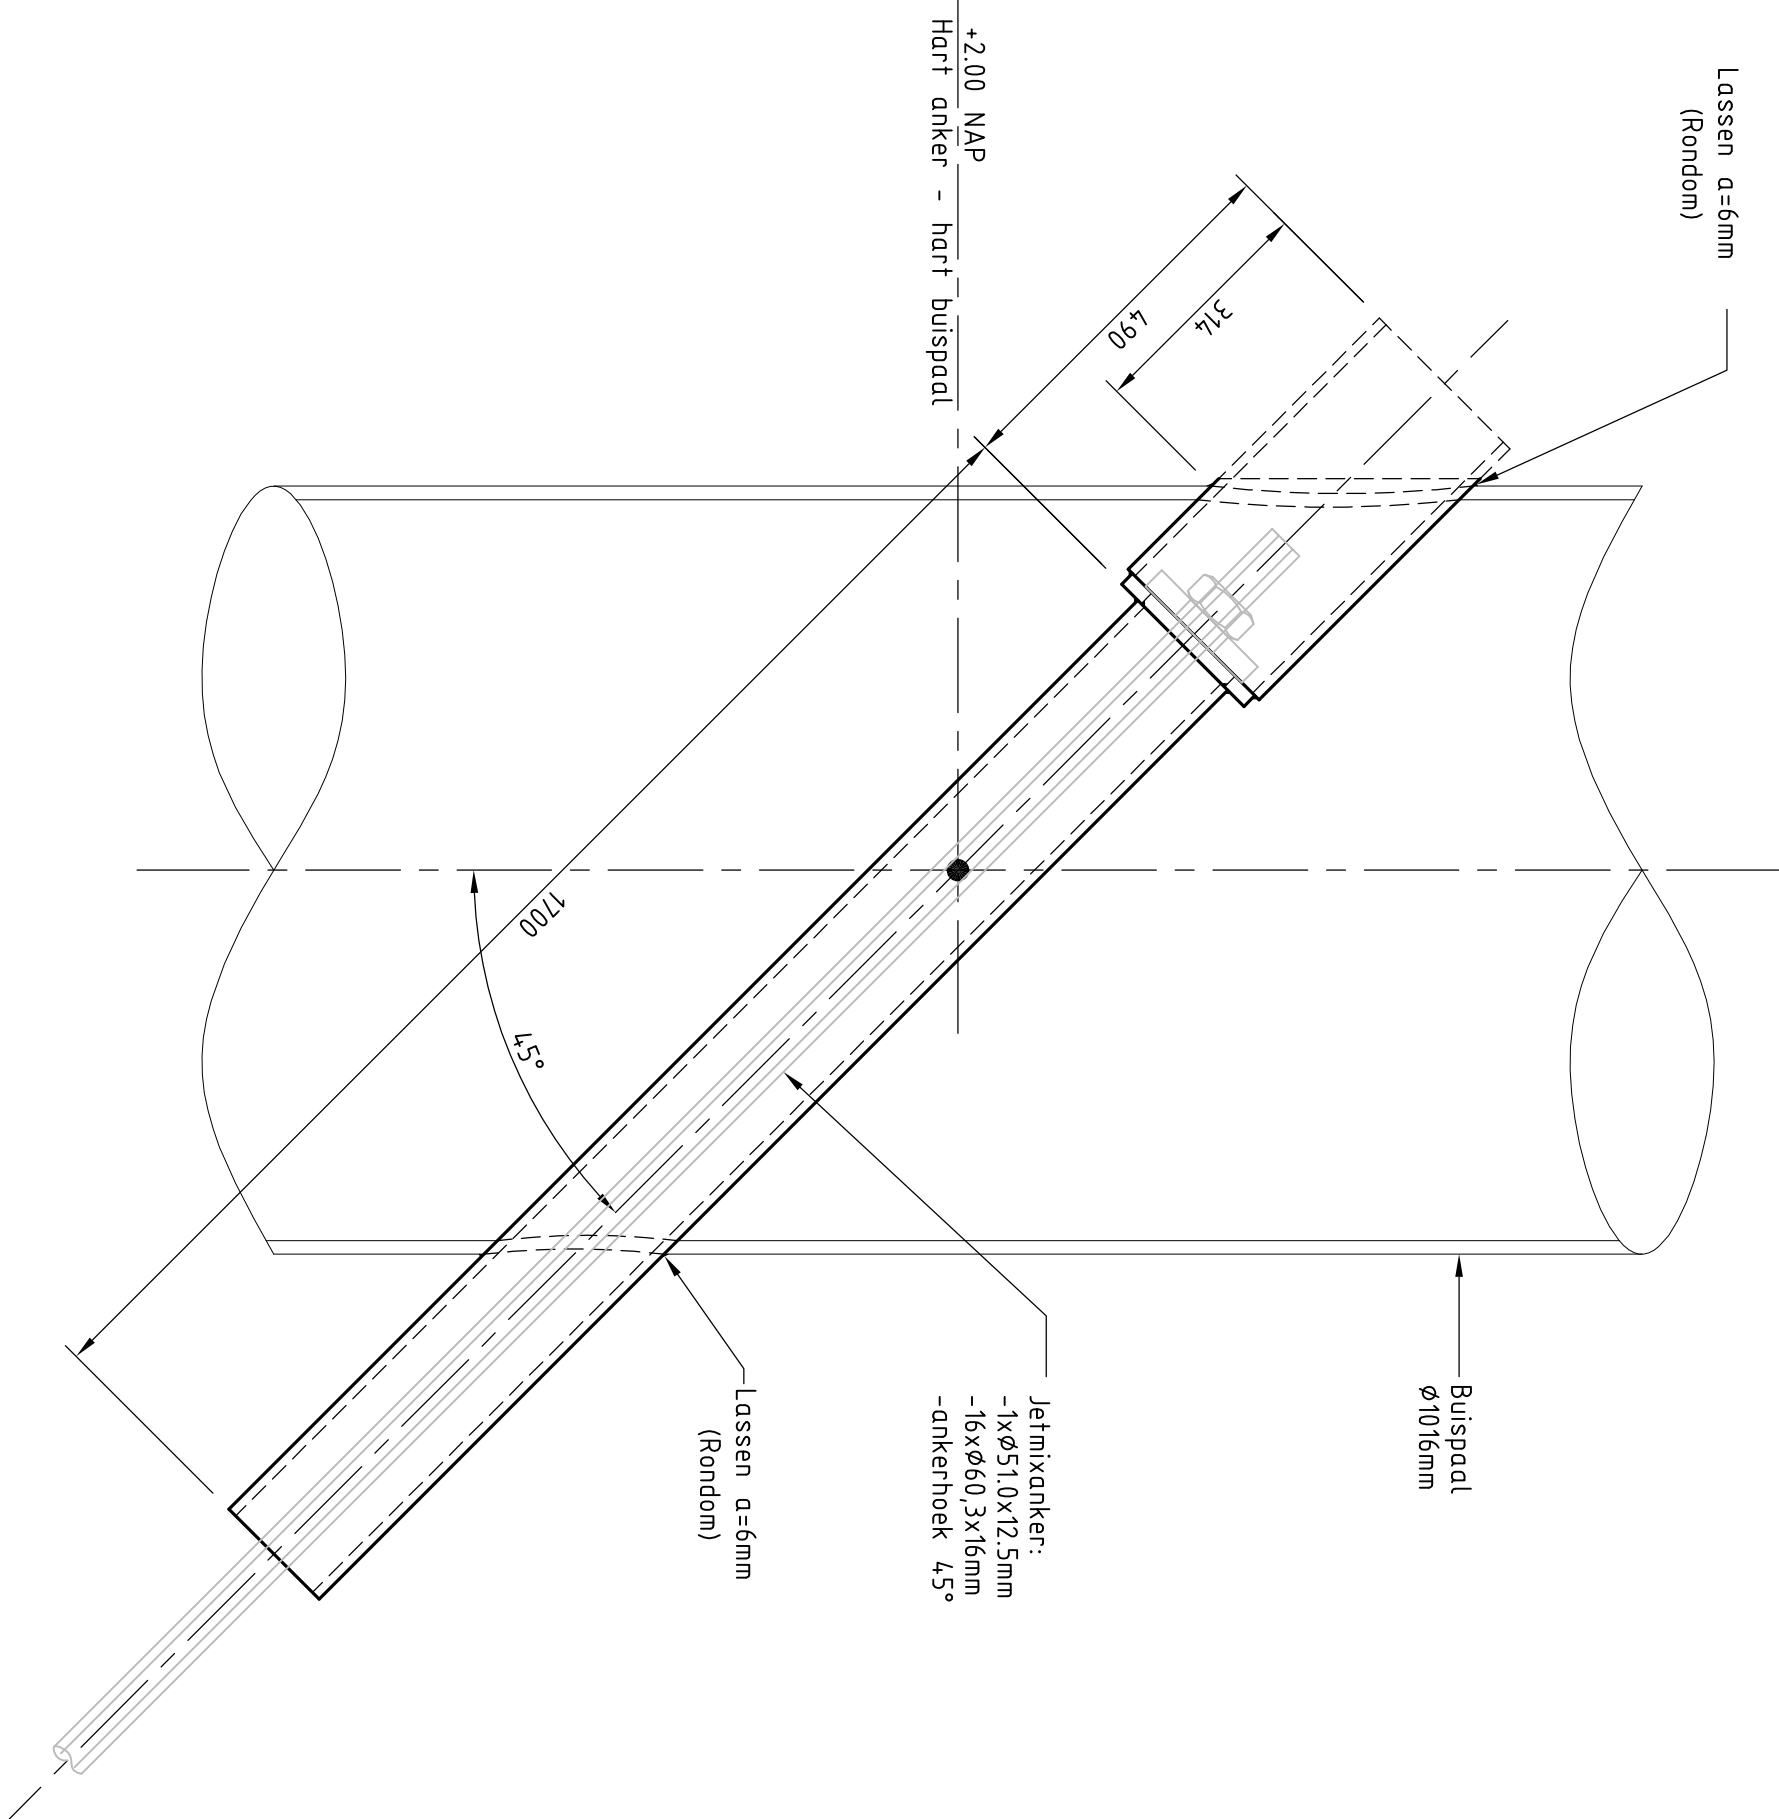

PRINCIPLE SAMENSTELLING

(schaal 1:10)

RENVOL:

Alle maten in mm, tenzij anders aangegeven
Alle hoeken in het 360° stelsel
STAALKWALITEIT: S355, tenzij anders vermeld
Alle lassen a=6mm rondom, tenzij anders vermeld

Ankerdoorvoer toegepast t.p.v. fenderconstructie, setle 5

M.a.w.: 4 stuks

REFERENTIE TEKENINGEN:

7518-001 : Situering, aanzichten en doorsnede kade 5
7518-002 : Bouwtekeningen



Email: info@hakkers.nl / Internet: <http://www.hakkers.com>

Oudeste 11
Postbus 11
4320 DA Wierden
Tel. 0183-501122

Kade FMT Quarreshaven

Werk: Principe ankerdoorvoer
Onderdeel: t.p.v. fenderconstructie

Opdrachtgever: Zeeland Seaports

Scheepswaai 2
4531 PD Terneuzen
Tel: 0115-647400


Directie: Zeeland Seaports

Scheepswaai 2
4531 PD Terneuzen
Tel: 0115-647400

Opmerkingen:


Nr.	Datum:	Naam:	Wijziging:
REV	09-04-2015	SY	REVISE
Revisietekening			
Formaat: A4 (594x841)		Schaal: 1:200	
Tegels: 1:100, 1:200		Tegels: 1:100	
Gec.: GFS		Datum: 10-09-14	
A.C.: J.K. Rijk		Paraf.: 10-09-14	
Bereik: ZSP207		Paraf.: 10-09-14	
Tek. nr.: 14013-TEK-011_REV		Paraf.: 10-09-14	

AS BUILT

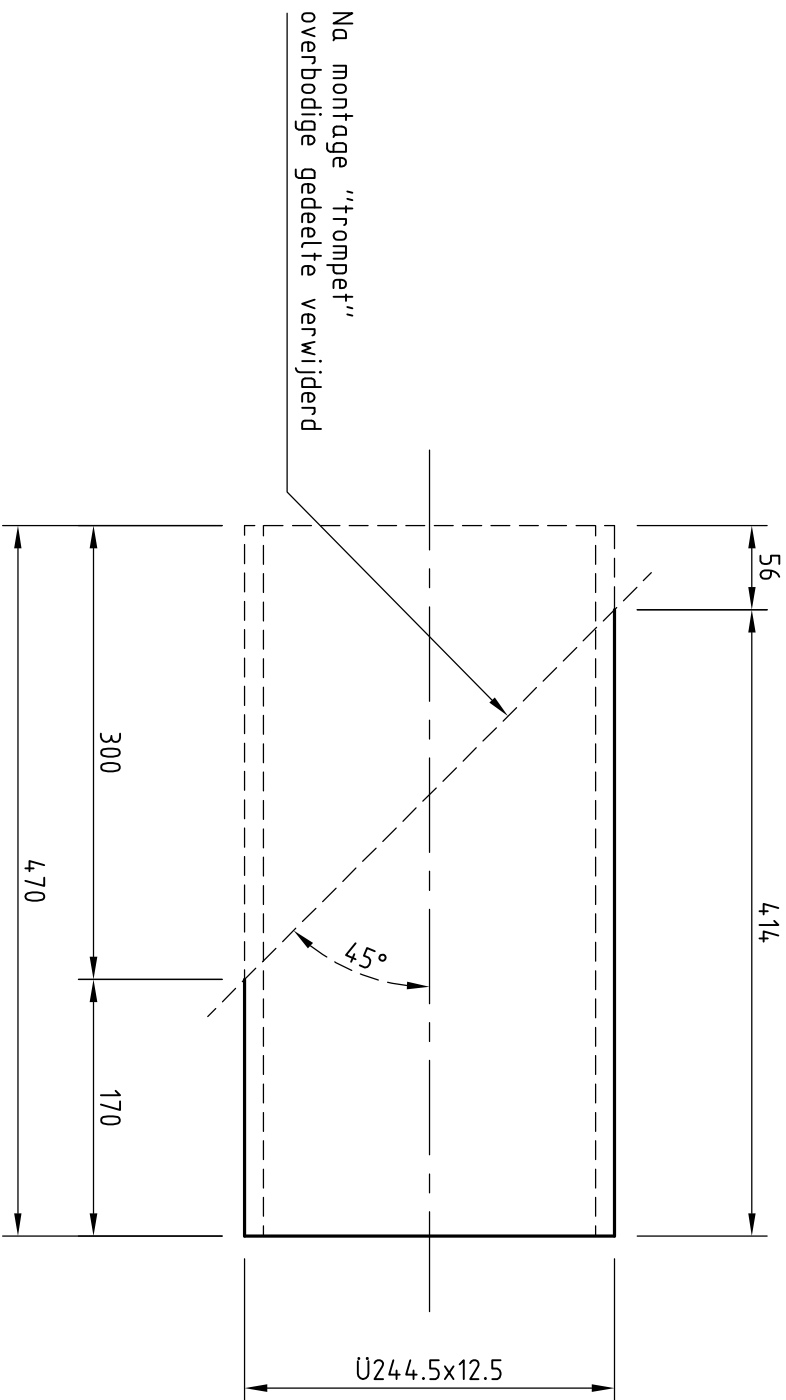


POS 1: BUIS U244,5x12,5 (S355)

(schaal 1:5)

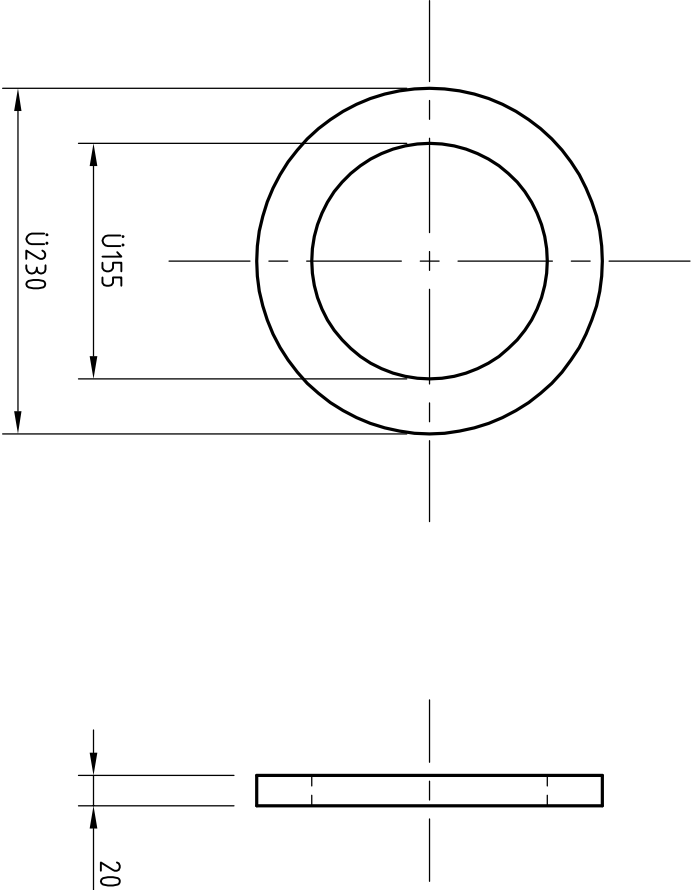

POS 2: KOPPELPLAAT U230x20 (S355)

(schaal 1:5)

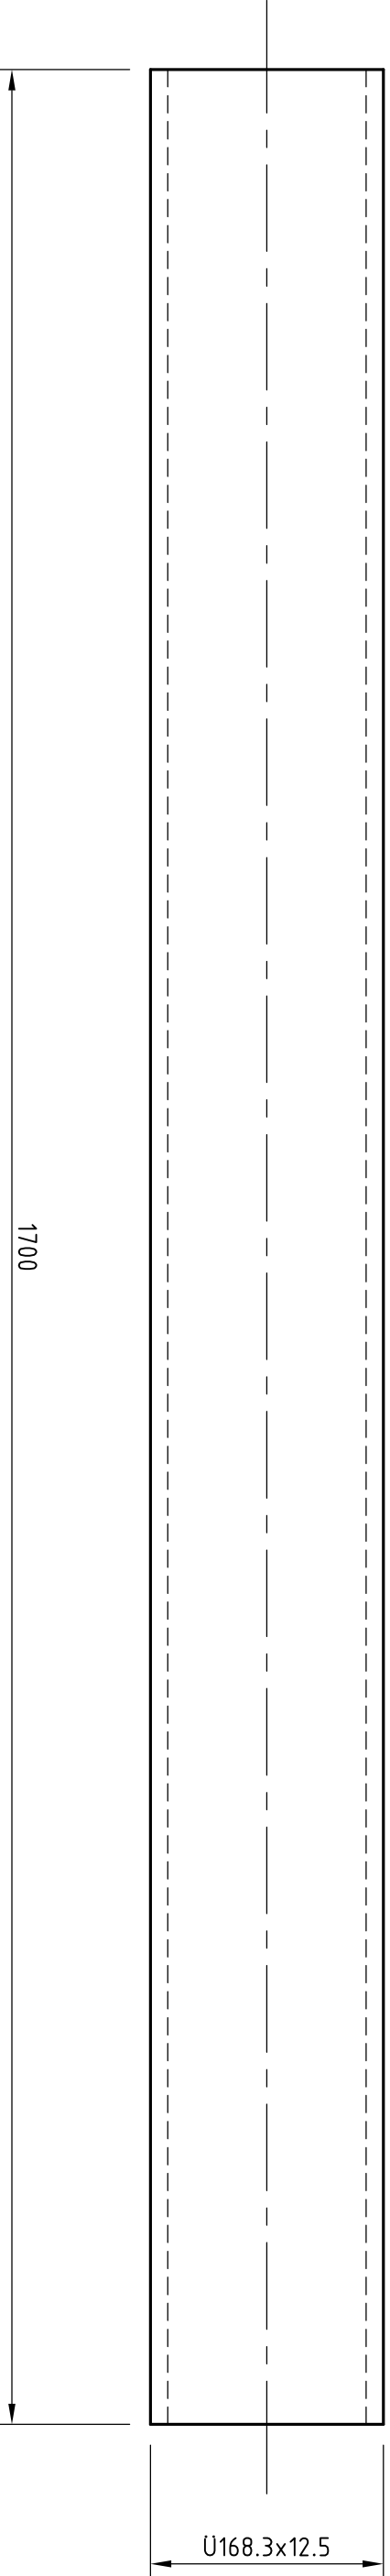

POS 3: BUIS U168,3x12,5 (S355)

(schaal 1:5)