



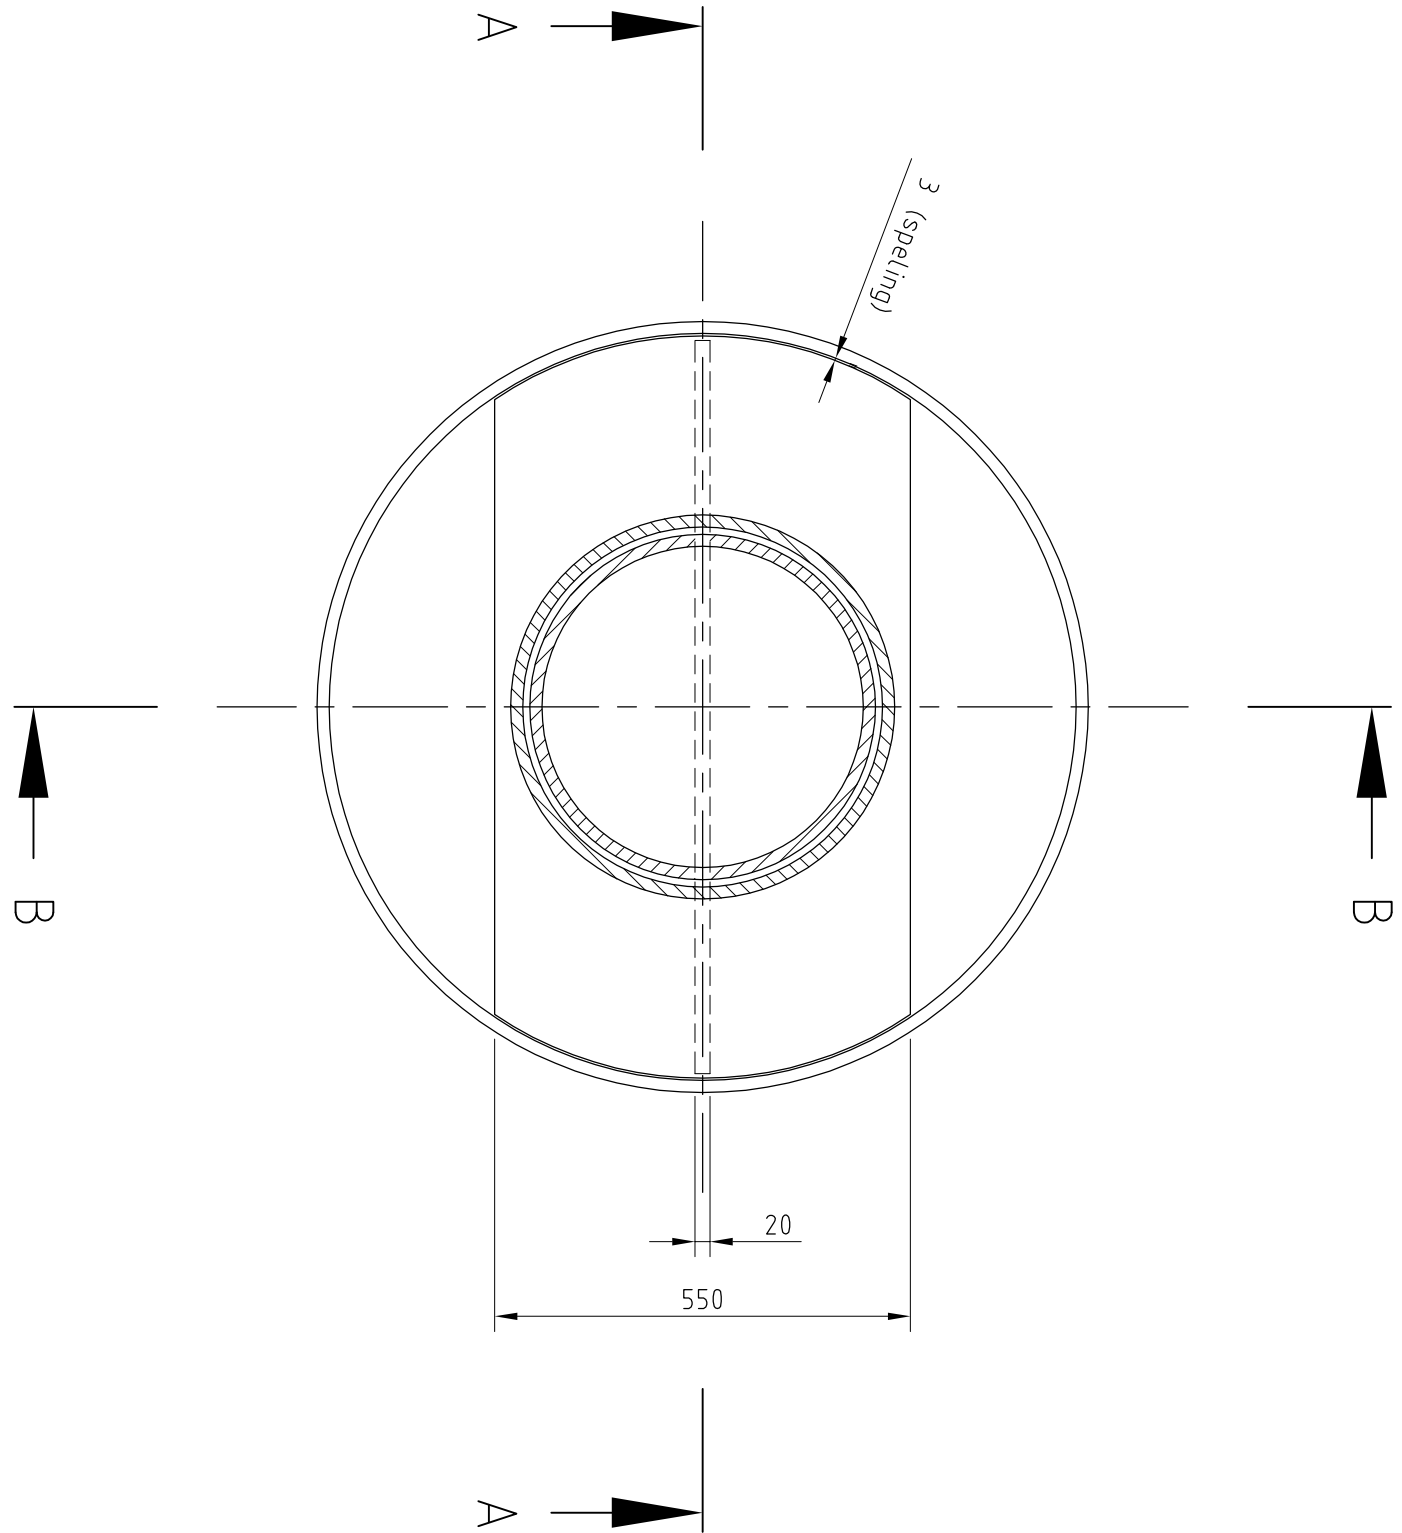


DOORSNEDE C-C

Schaal 1:10

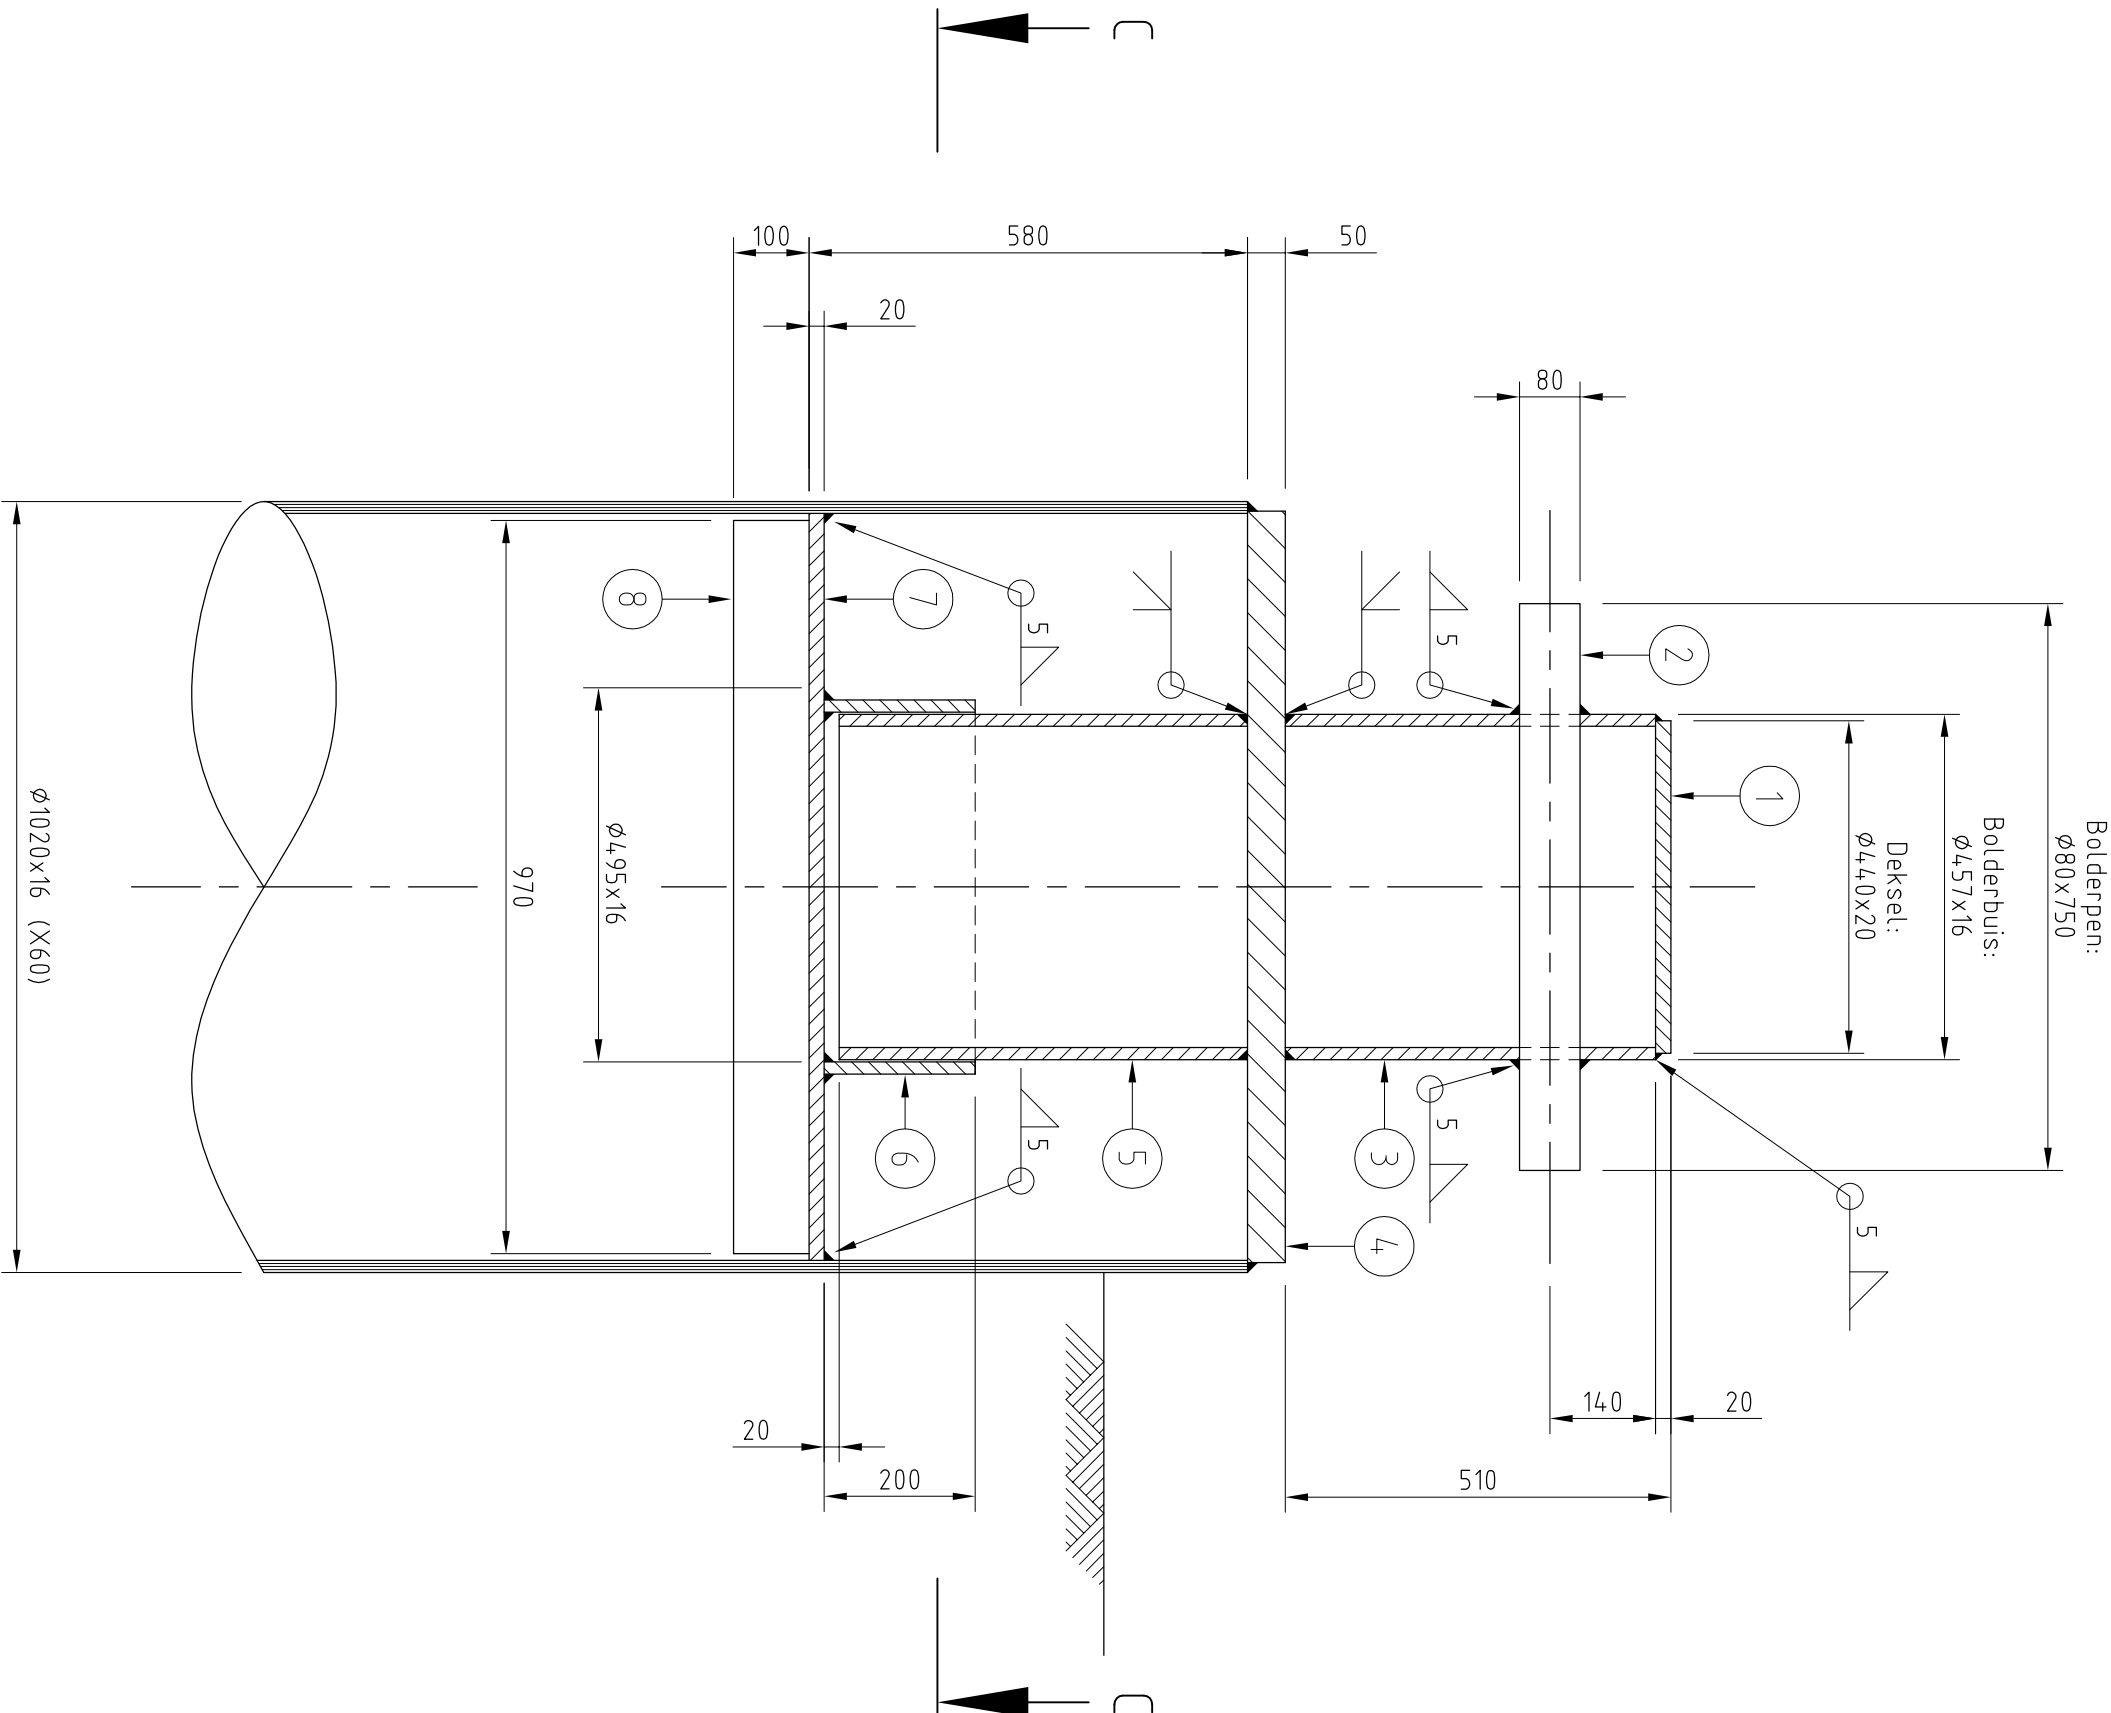


DOORSNEDE A-A

Schaal 1:10

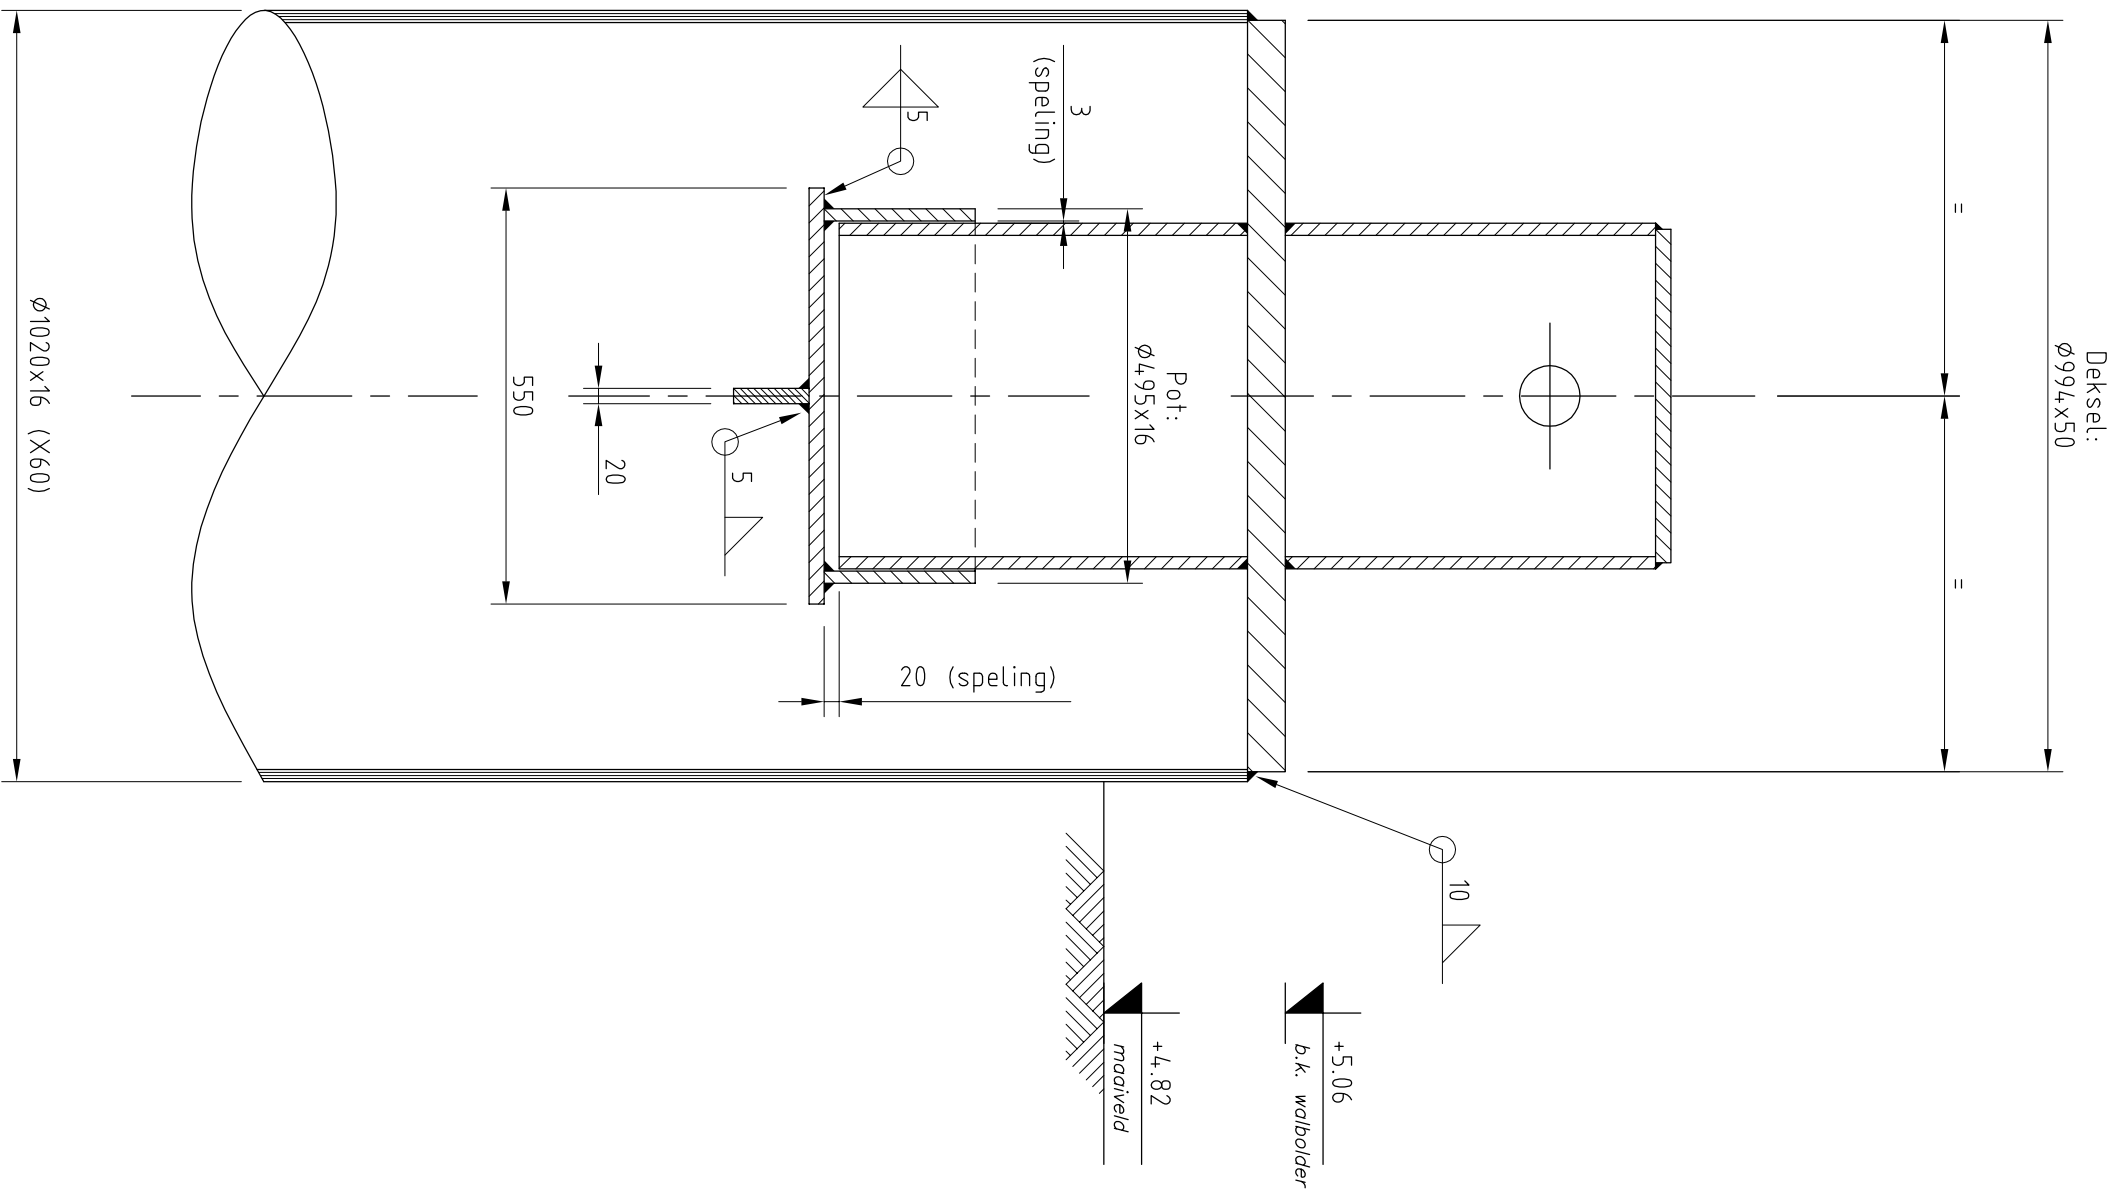


DOORSNEDE B-B

Schaal 1:10

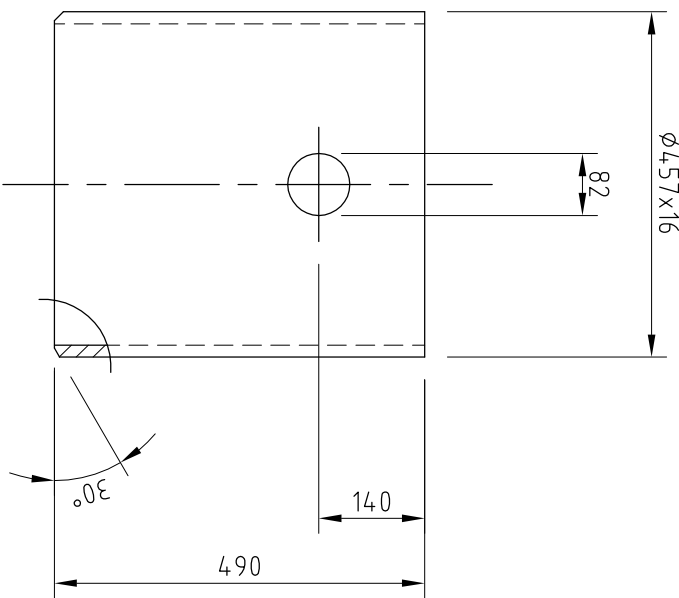


Pos. 3

Schaal 1:10

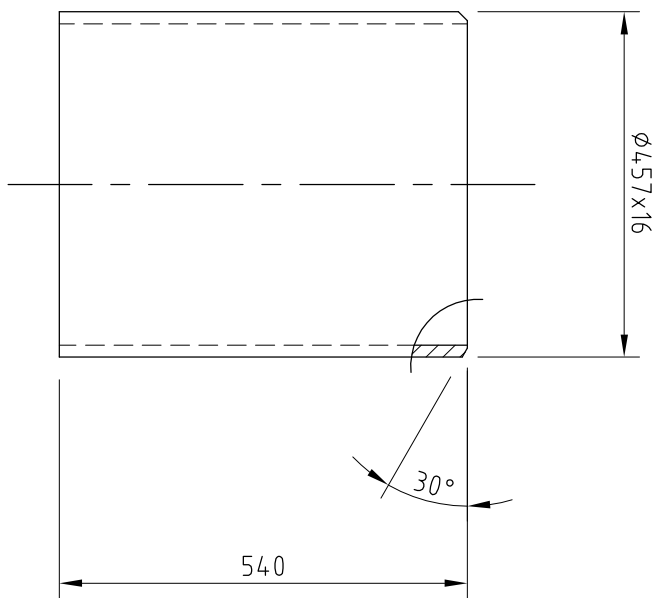


Pos. 5

Schaal 1:10

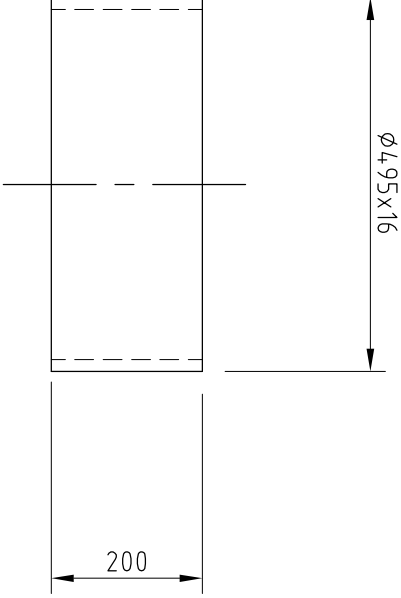


Pos. 6

Schaal 1:10

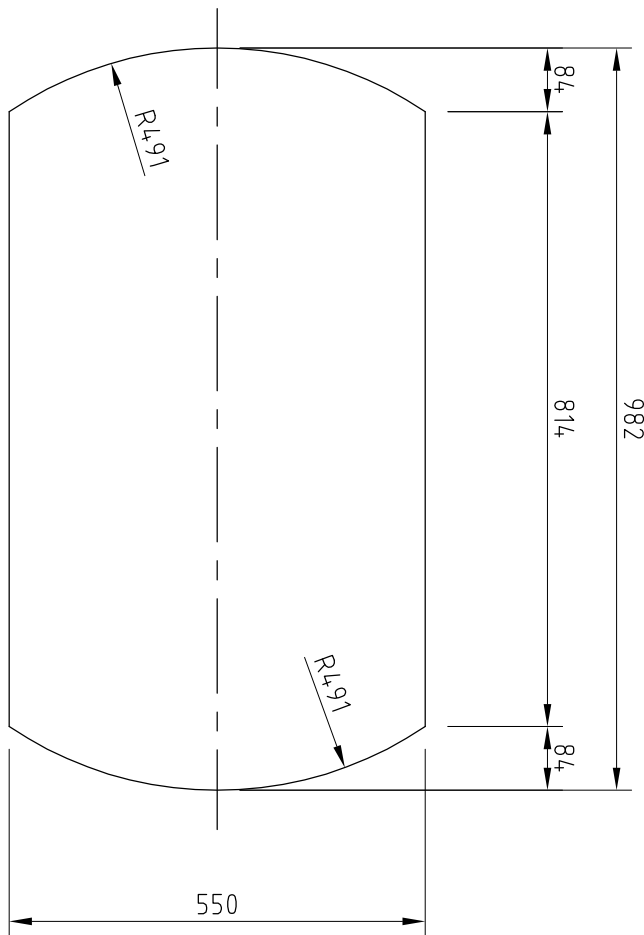

Pos. 7

Schaal 1:10

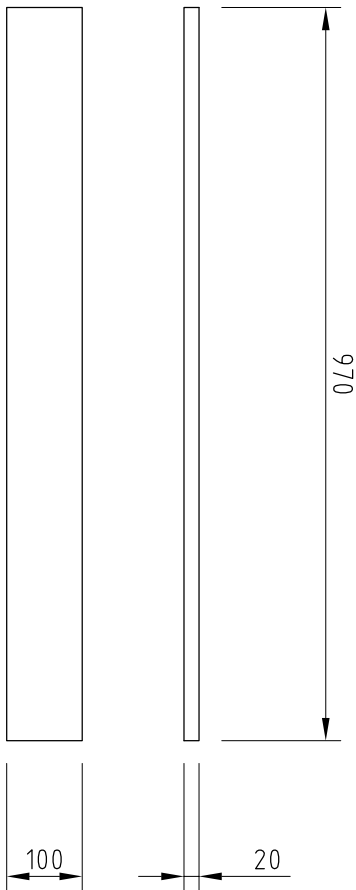

Pos. 8

Schaal 1:10

RENV001:

Alle maten in mm, tenzij anders aangegeven
Alle hoeken in het 360° staalstel
STAALKWALITEIT: S355, tenzij anders vermeld
Totaal 6 walbouders uitgevoerd
Alle onderdelen 1x uitgevoerd per walbouders



Werk: Kade FMT Quarreshaven
Onderdeel: Walbouders: samenstelling, doorsneden en onderdelen

Opdrachtgever: Zeeland Seaports
Schiederspad 2
4531 PD Terneuzen
Tel: 0115-647400

Directie: Zeeland Seaports
Schiederspad 2
4531 PD Terneuzen
Tel: 0115-647400

Opmerkingen:

Nr:	Datum:	Naam:	Wijziging:
REV	09-04-2015	SV	REVISE
Revisietoelichting			
Get:	QFS	Datum:	12-09-14
Paraaf:		Datum:	12-09-14
Acc:	JK: Rijkp	Paraaf:	
Bestek: ZSP207			
Tek. nr.: 14013-TEK-012_REV			

AS BUILT