
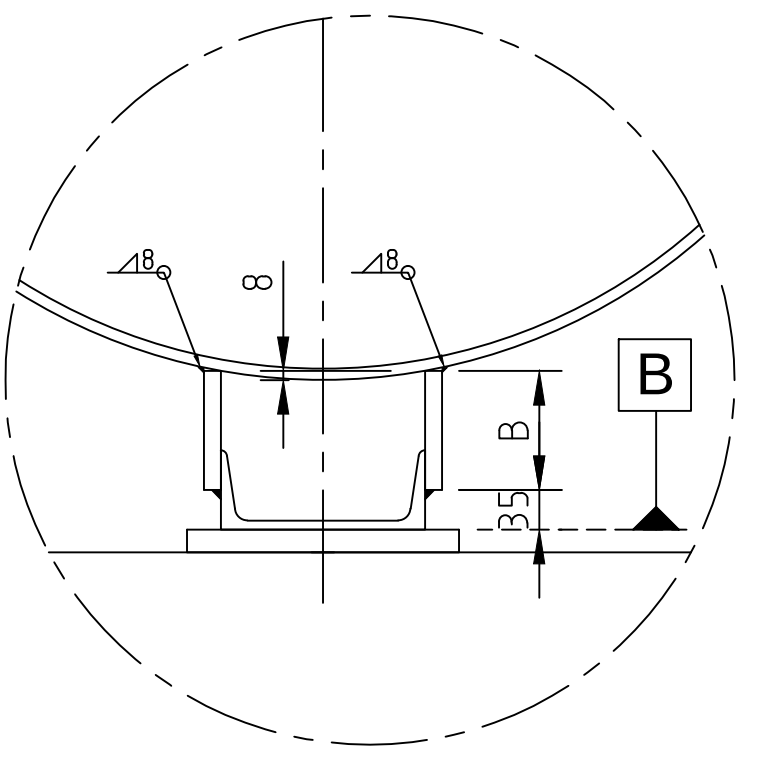
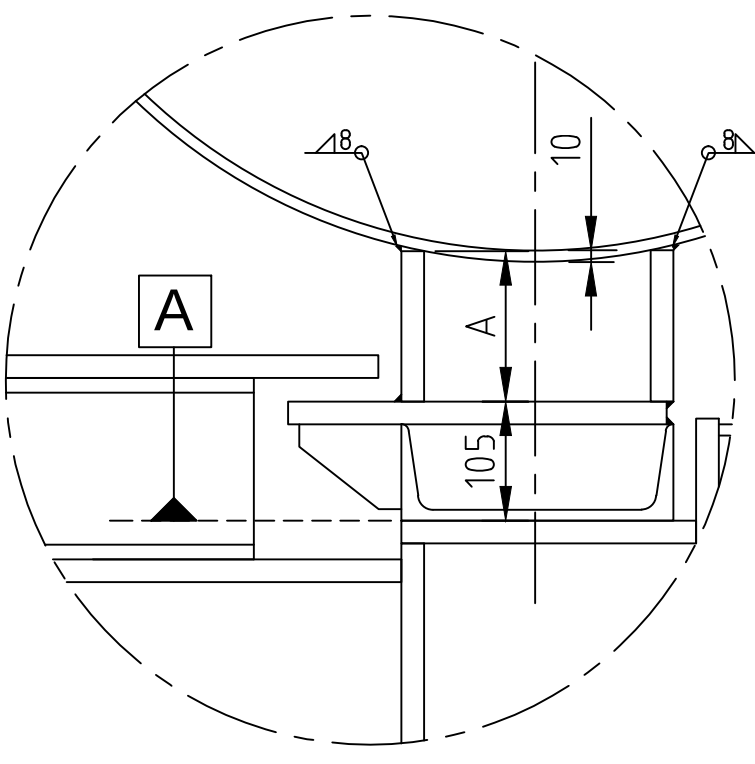






SECTIE 3

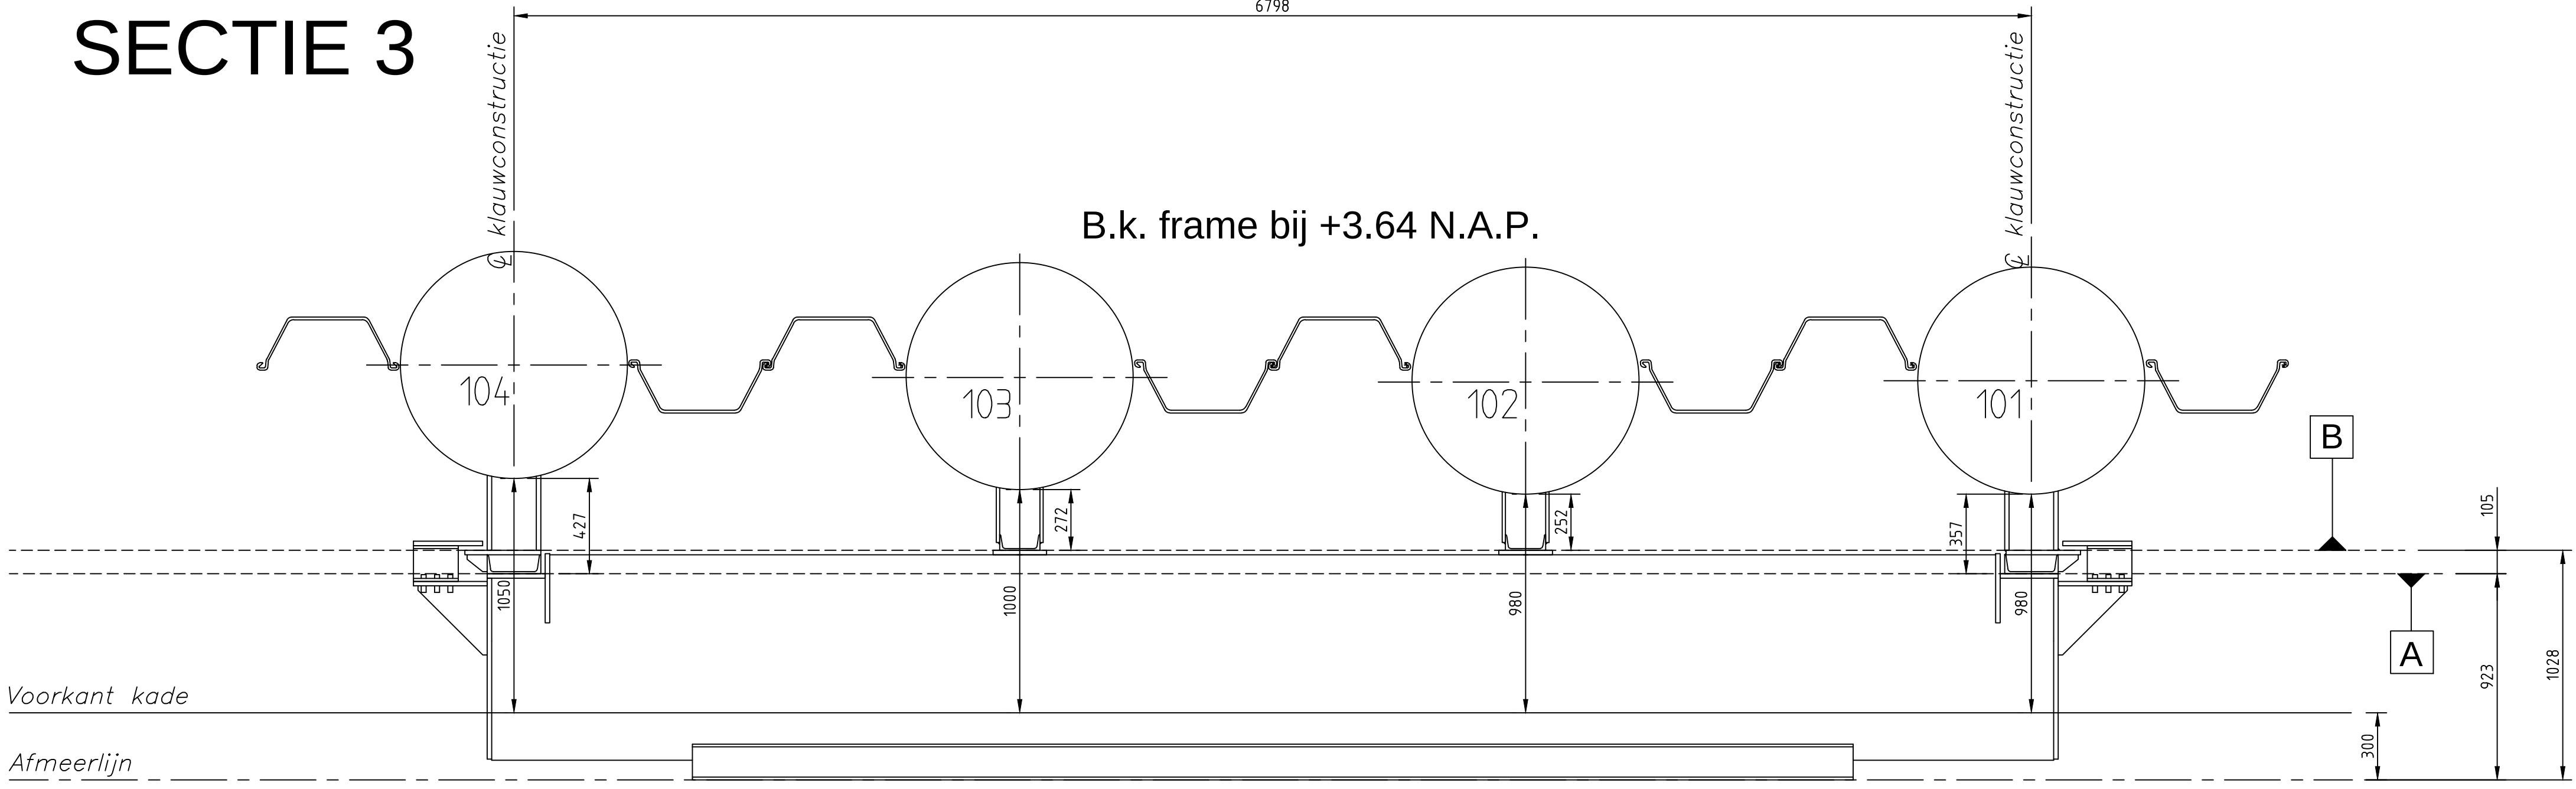

Afmetingen schetsplaten t.b.v. sectie 3

22-9-2014

Paalnummer:		104	103	102	101
O.k. Strip:	Breedte	KLAUW	VLAKE	VLAKE	KLAUW
N.A.P.	strip:	(A)	(B)	(B)	(A)
+3.40	min	334	247	227	264
+3.10	max	336	249	230	266
+2.70	min	339	252	233	269
+2.40	max	341	254	236	271
+2.00	min	343	256	240	273
+1.70	max	346	259	242	276
+1.30	min	348	261	246	278
+1.00	max	350	263	249	280
+0.60	min	353	266	252	283
+0.30	max	355	268	255	285
-0.10	min	358	271	259	288
-0.40	max	360	273	261	290
-0.80	min	363	276	265	293
-1.10	max	365	278	268	295
-1.50	min	368	281	271	298
-1.80	max	370	283	274	300
-2.20	min	373	286	278	303
-2.50	max	375	288	280	305
-2.90	min	378	291	284	308
-3.20	max	380	293	287	310
-3.60	min	383	296	290	313
-3.90	max	385	298	293	315

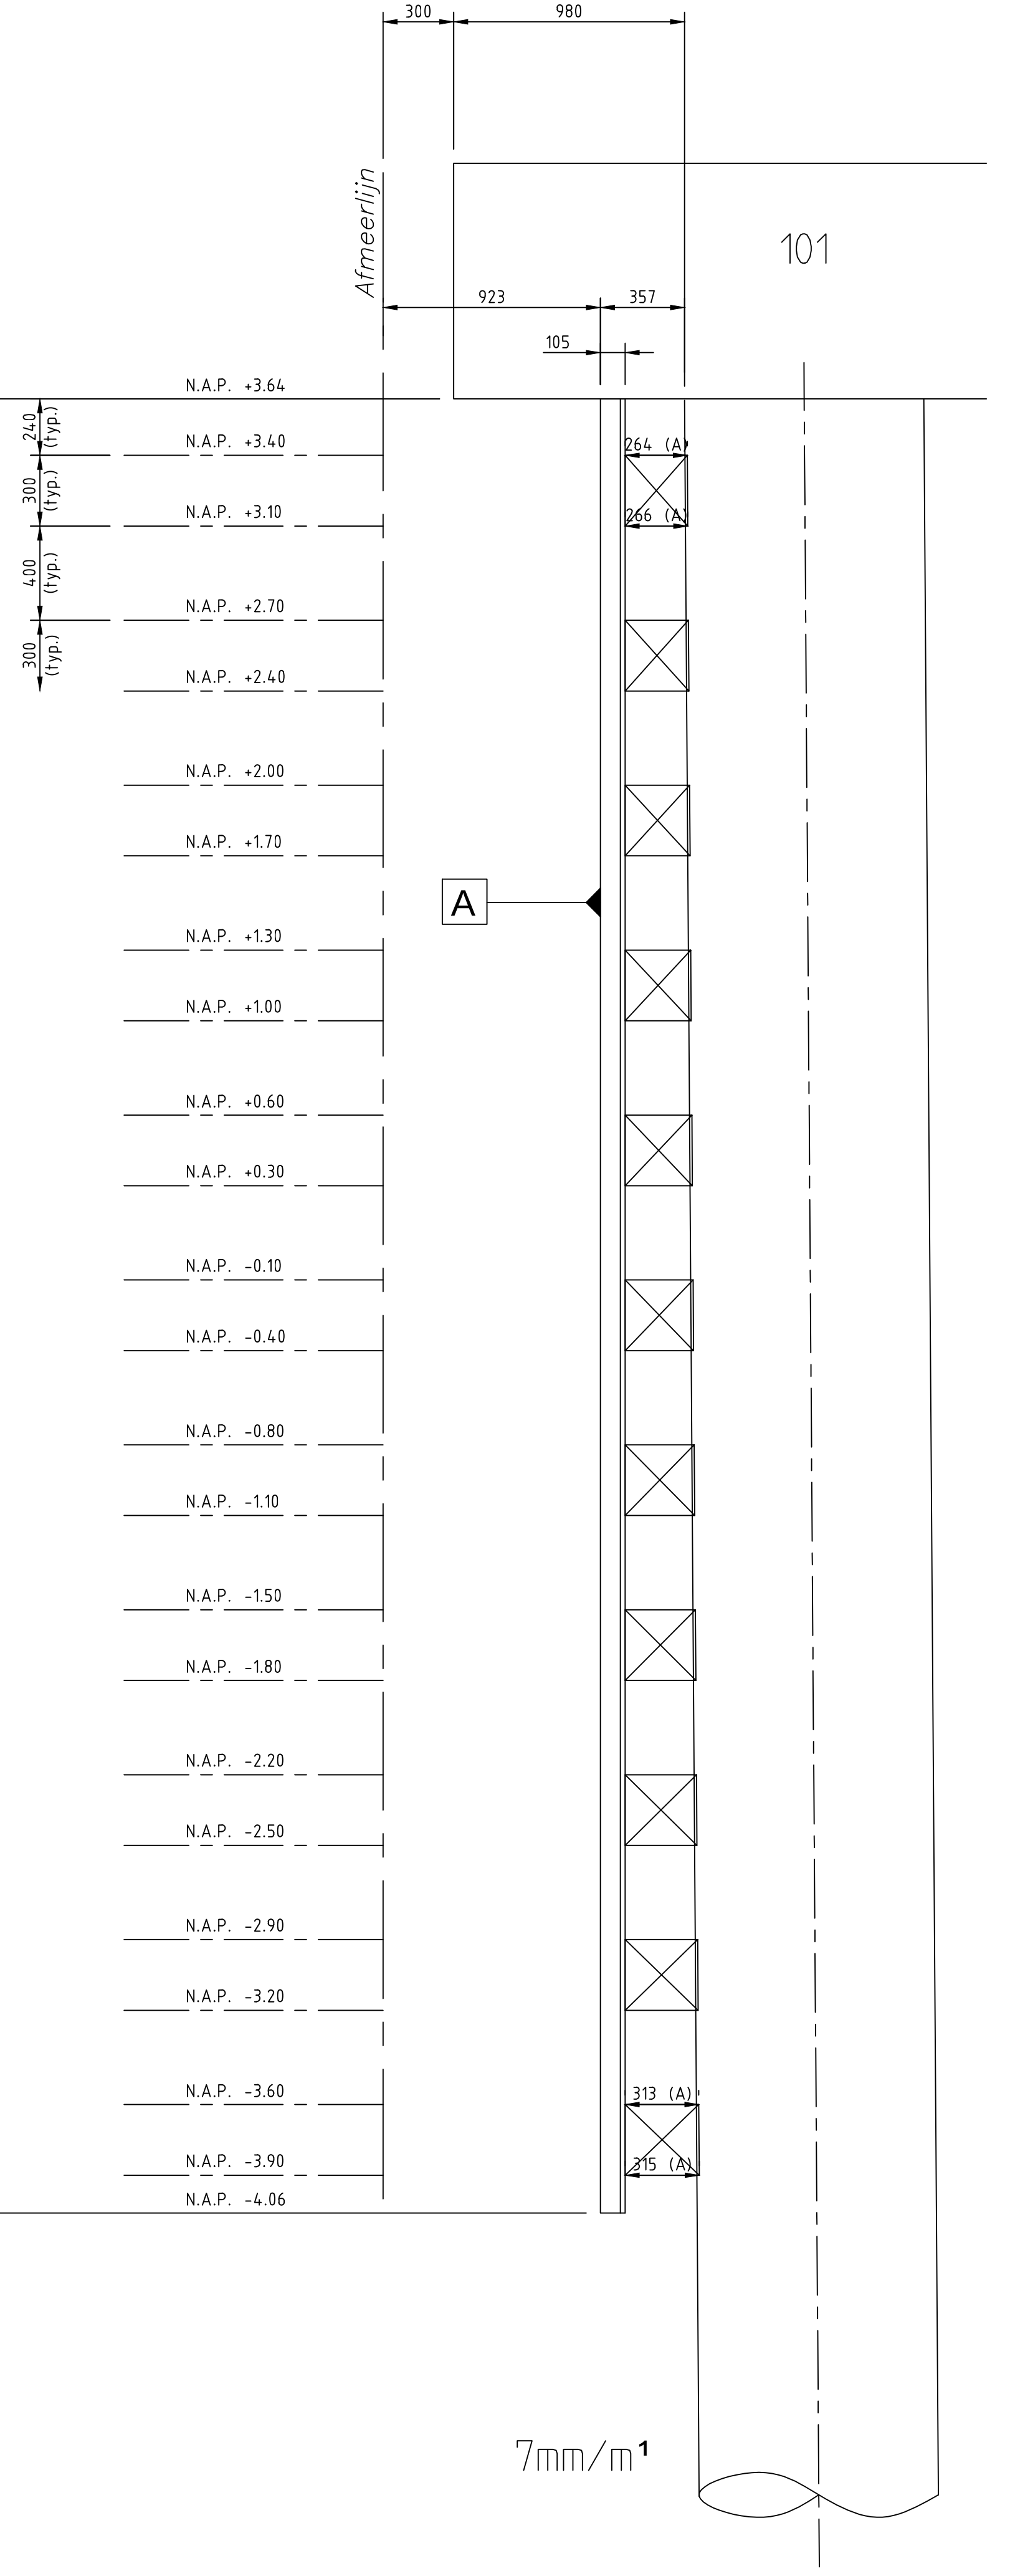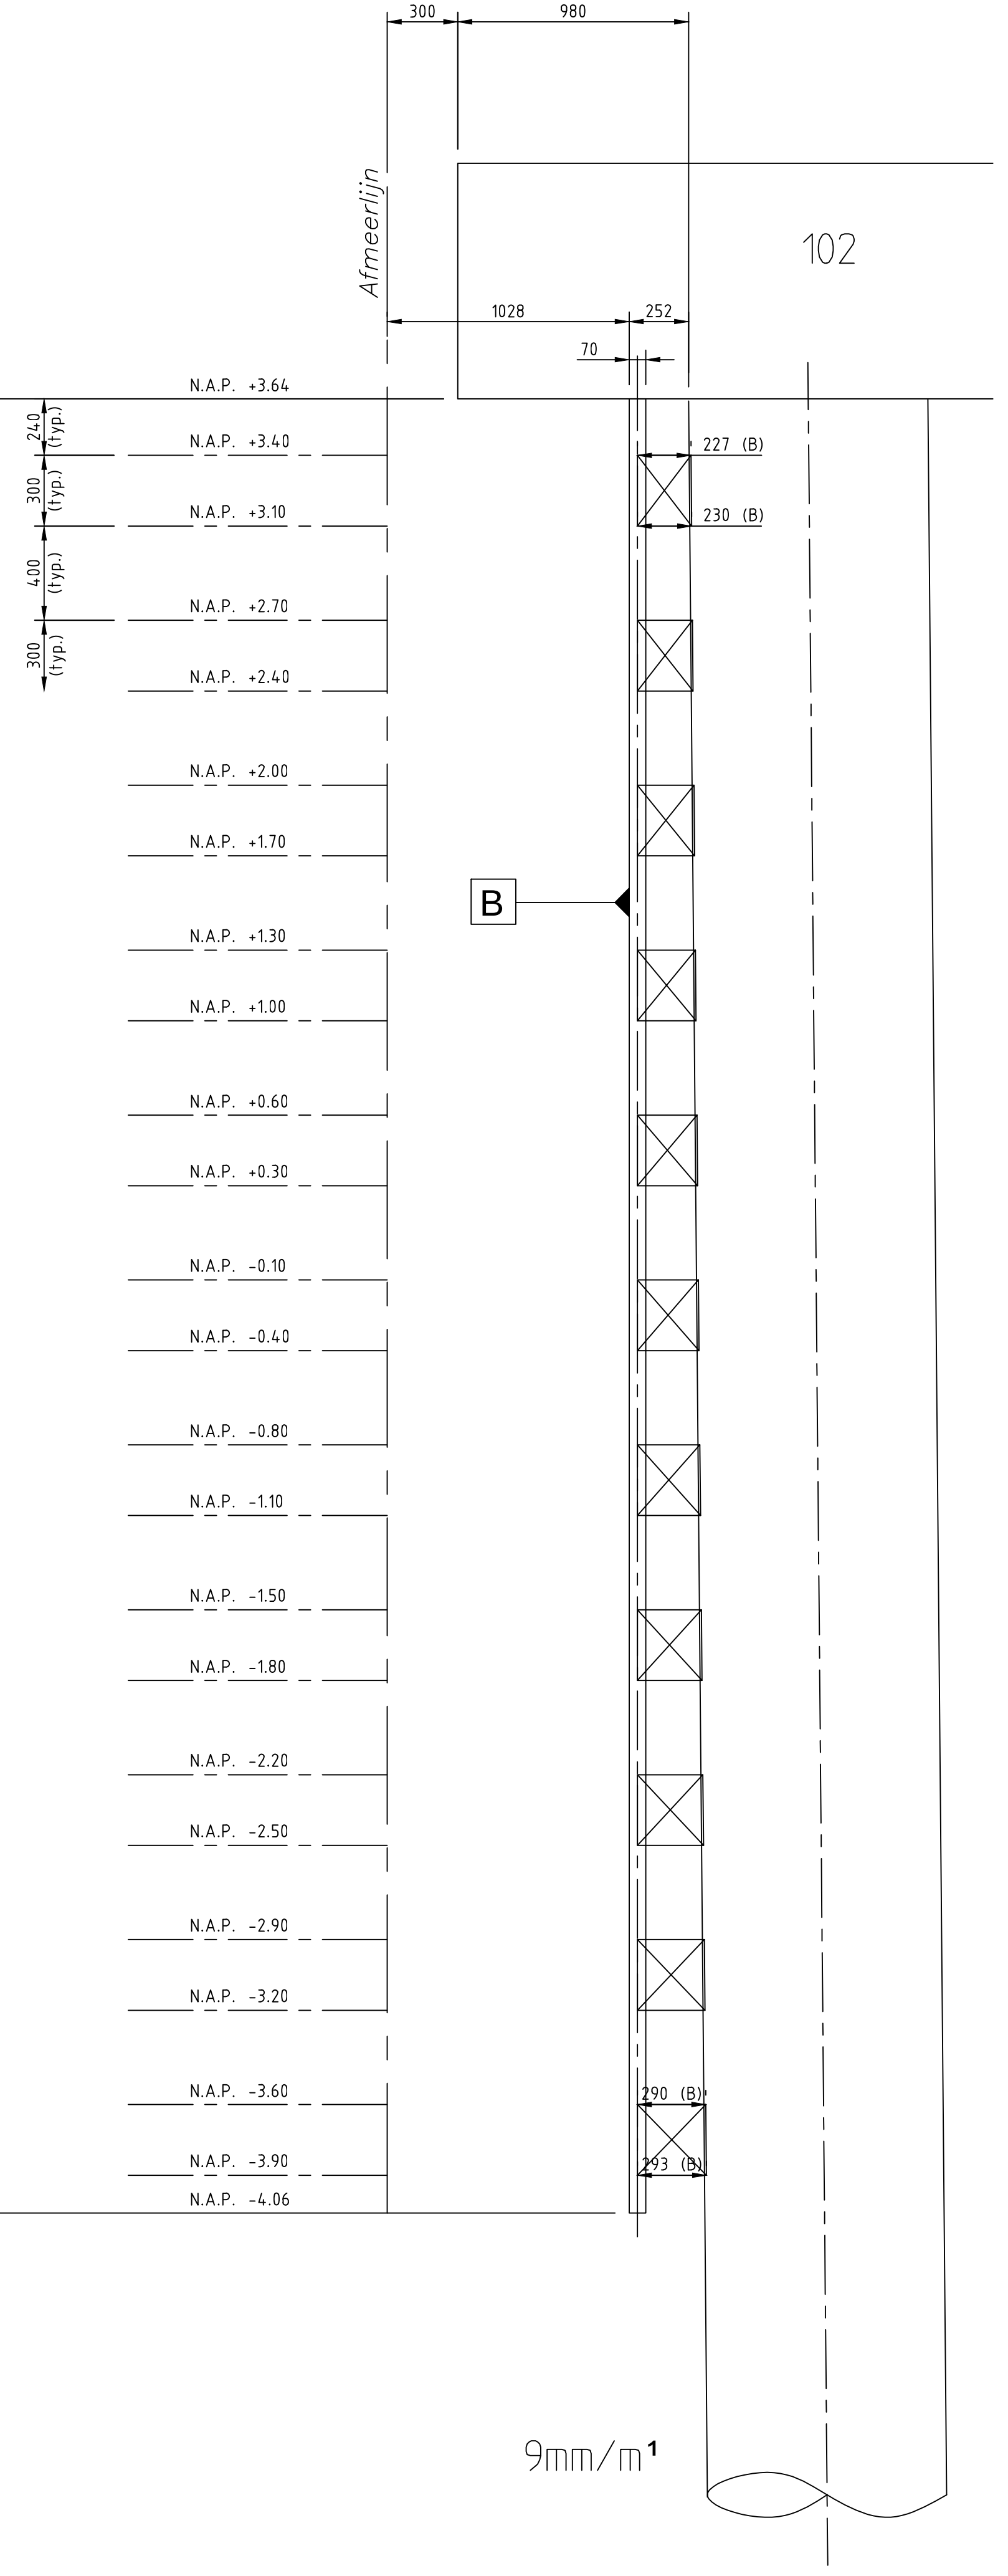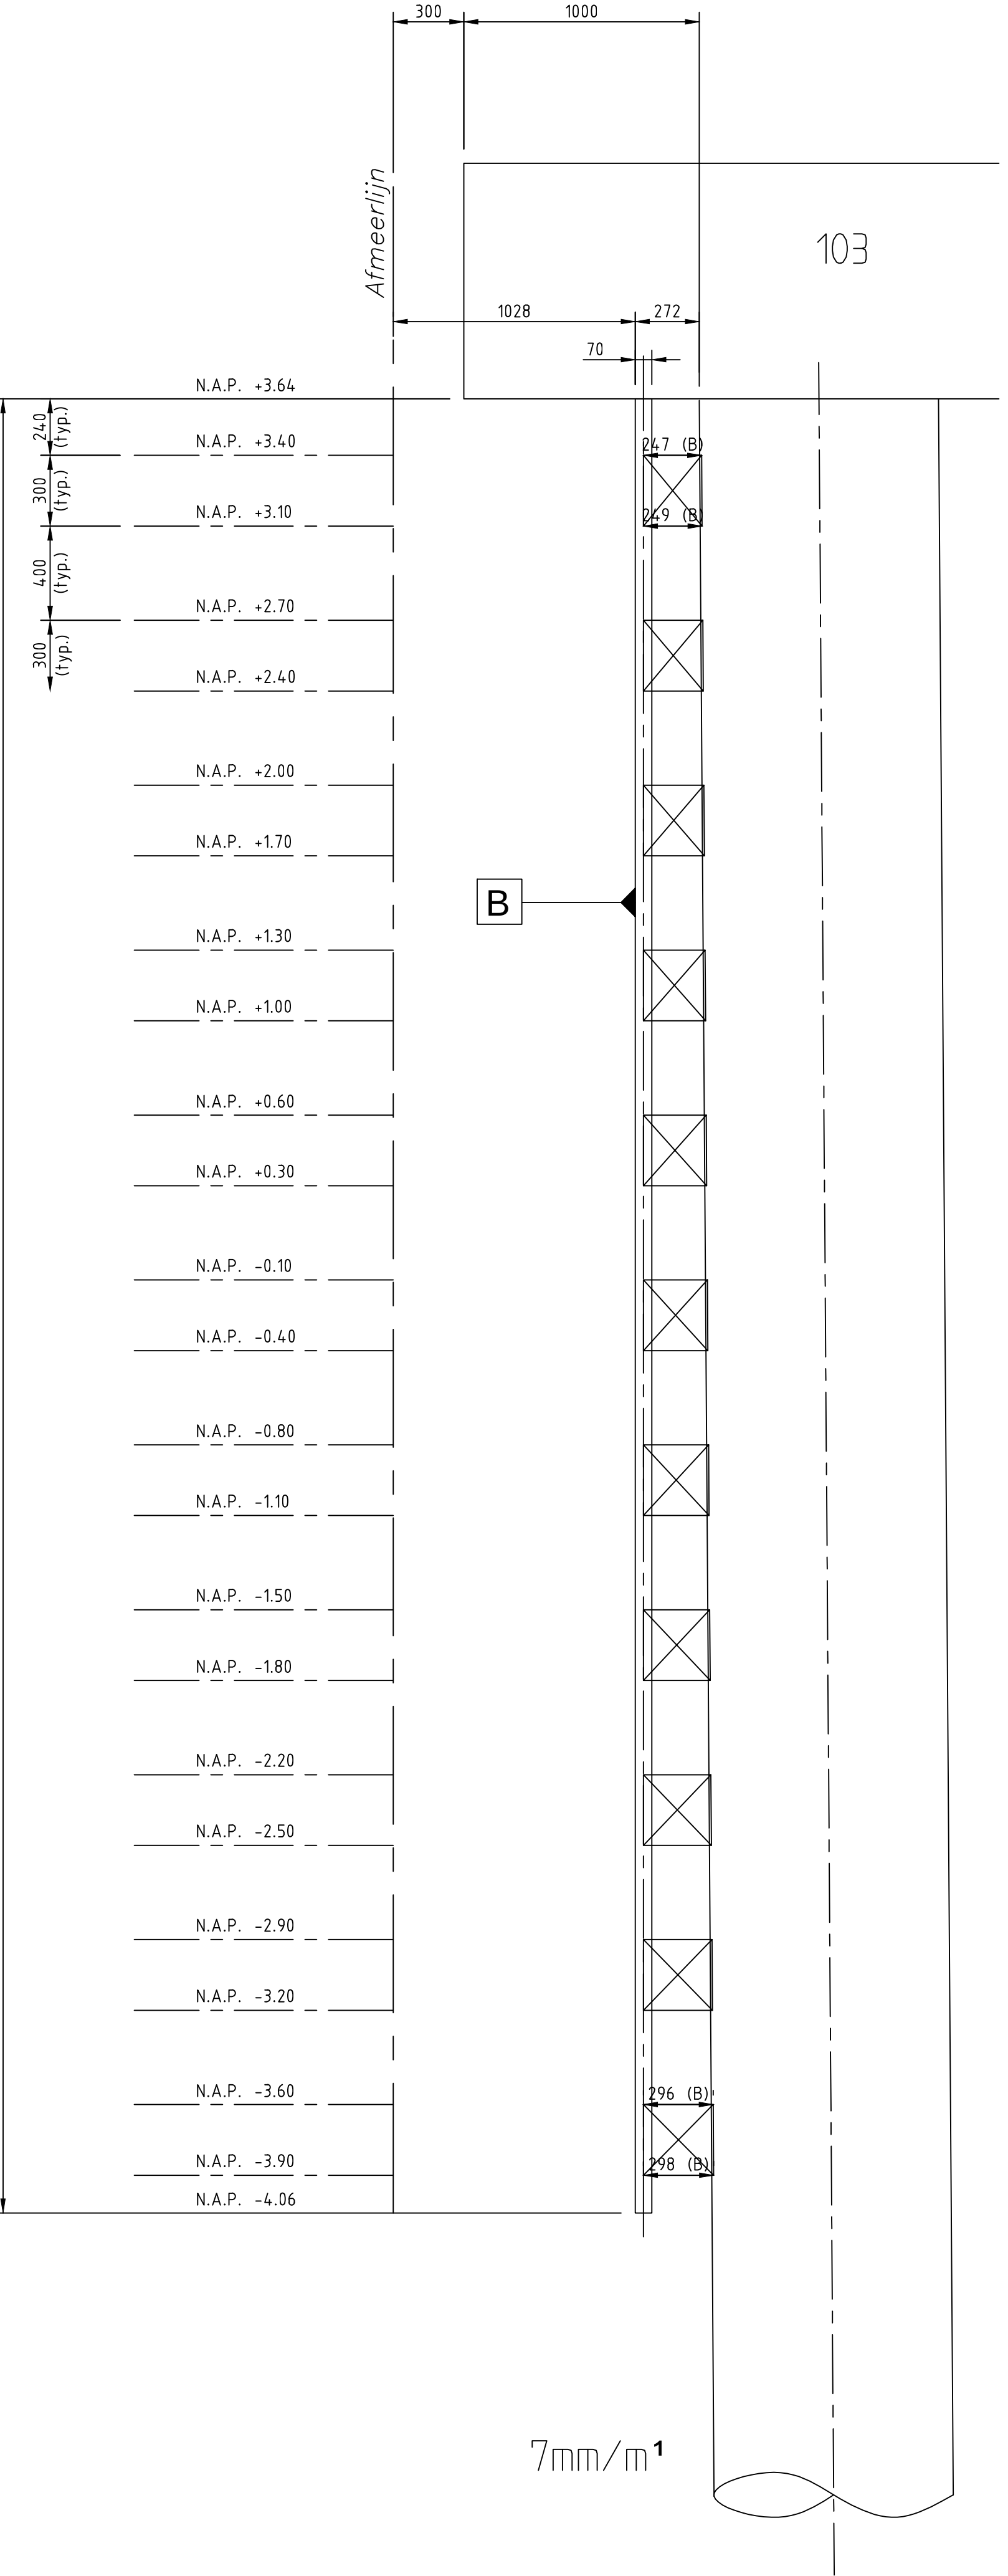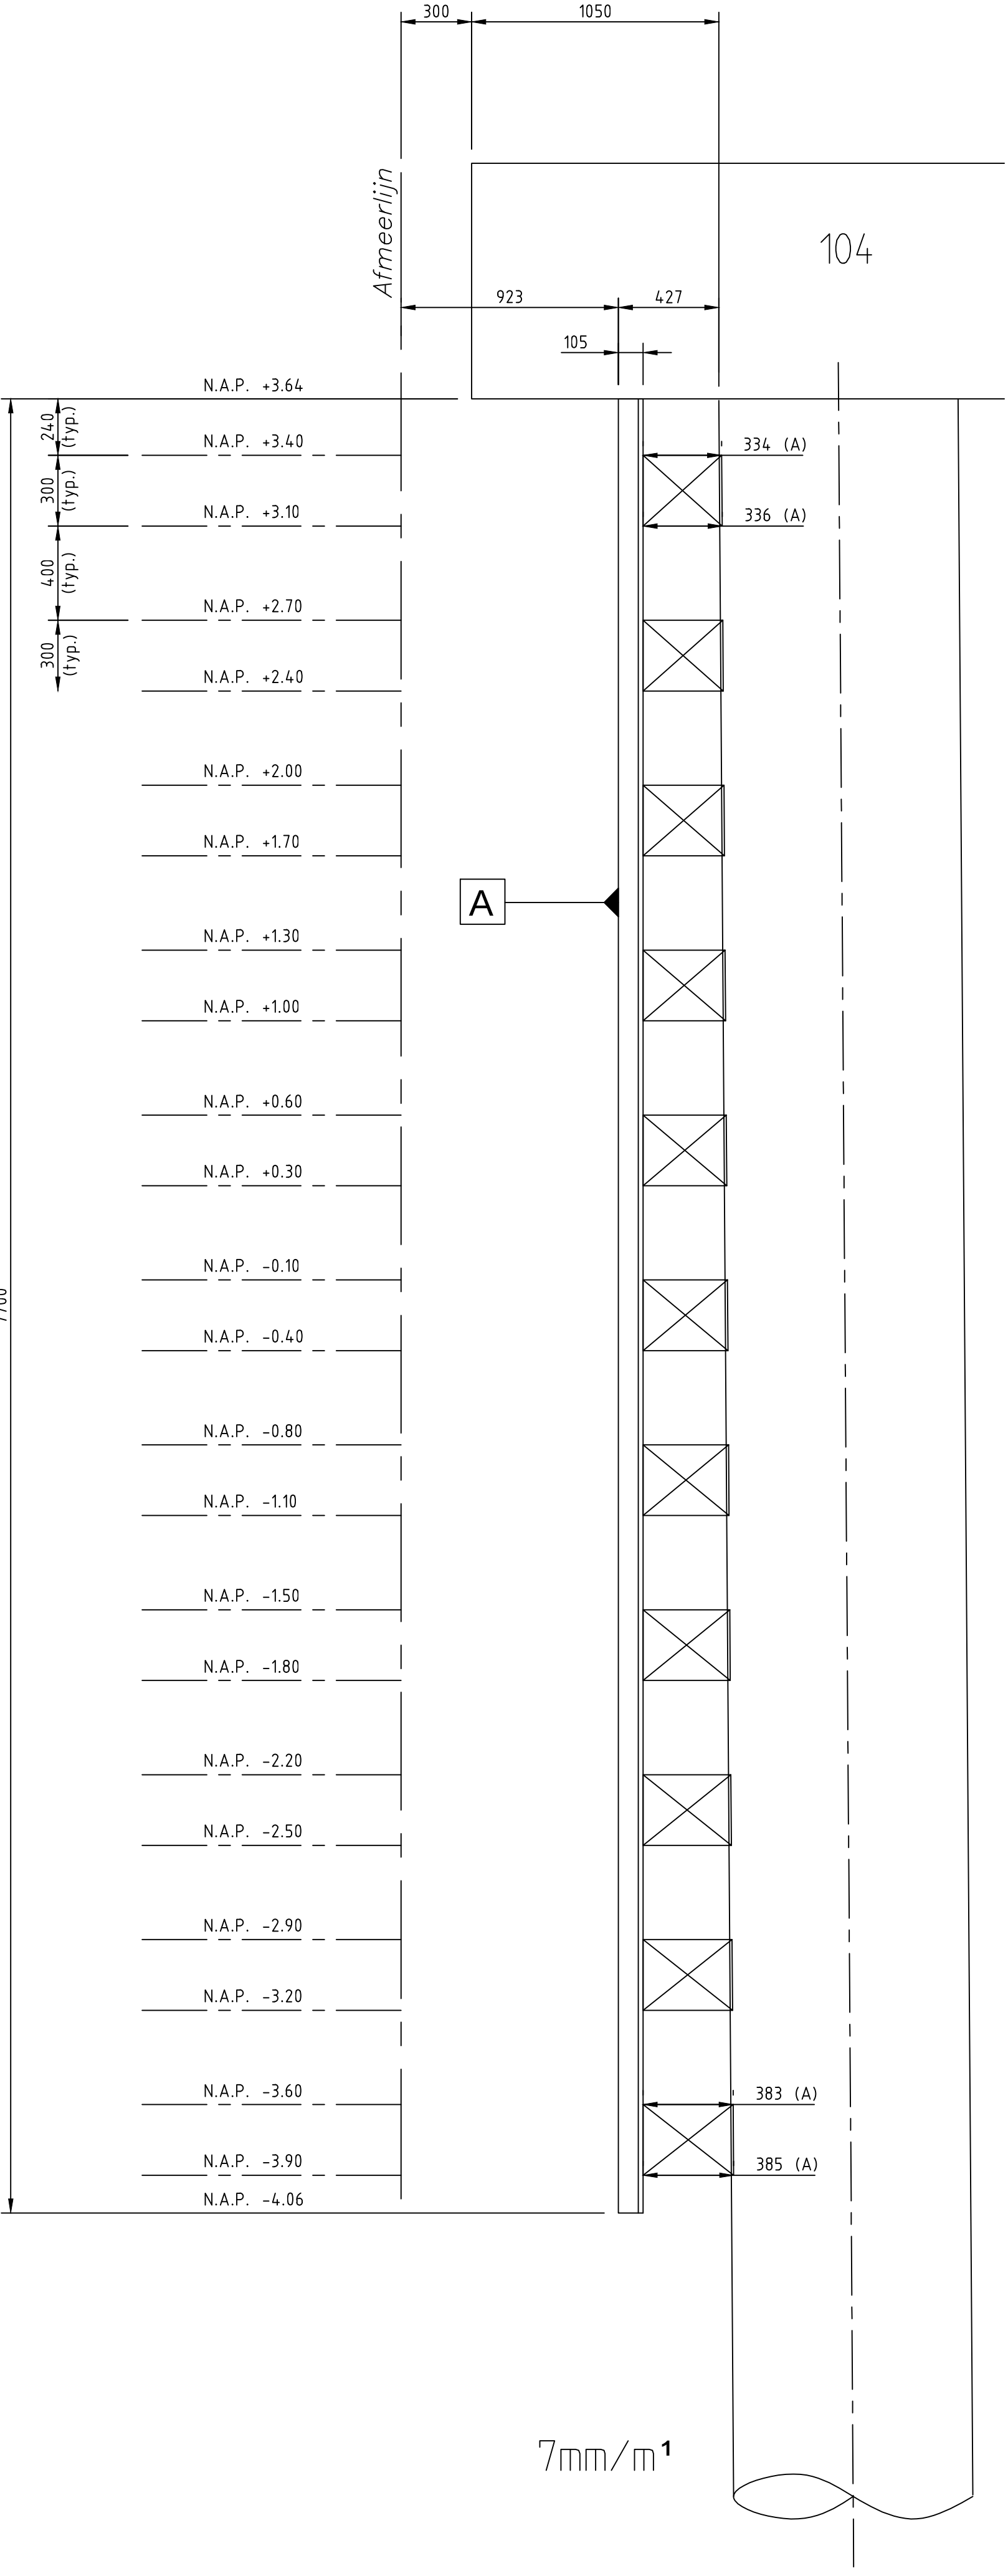

RENVOL:
Alle maten in mm, tenzij anders aangegeven
Alle hoeken in het 360° stelsel
STAALKWALITEIT: S355, tenzij anders vermeld
Alle lassen a=6mm rondom, tenzij anders vermeld
Materiaal bouten etc.: Thermisch verzinkt - Kwaliteit 8.8

REFERENTIE TEKENINGEN:
7518-013 : Samenstelling, fenderframe, Doorsneden en details
Referentietekening: Inmeting d.d. 08-09-2014

Hakkers
CONSTRUCTIEF IN WATERBOUW

Werk:
Onderdeel:
Opdrachtgever:
Directie:
Opmerkingen:

Kade FMT Quarleshaven
Afmetingen schetsplaten:
Sectie 3: palen 101 t/m 104

Zeeland Seaports
Scheepsweg 2
4031 RD Terneuzen
Tel 0115-647400

Zeeland Seaports
Scheepsweg 2
4031 RD Terneuzen
Tel 0115-647400

Nr.:
Datum:
Namme:
Vrijgave:

Formaat:
Hoogte in m:
Revisietekening

Gepl.:
Acc.:
Bosch:
Tek. nr.:

Formaat:
Hoogte in m:
Revisietekening

Gepl.:
Acc.:
Bosch:
Tek. nr.:

AS BUILT